



Grundriß

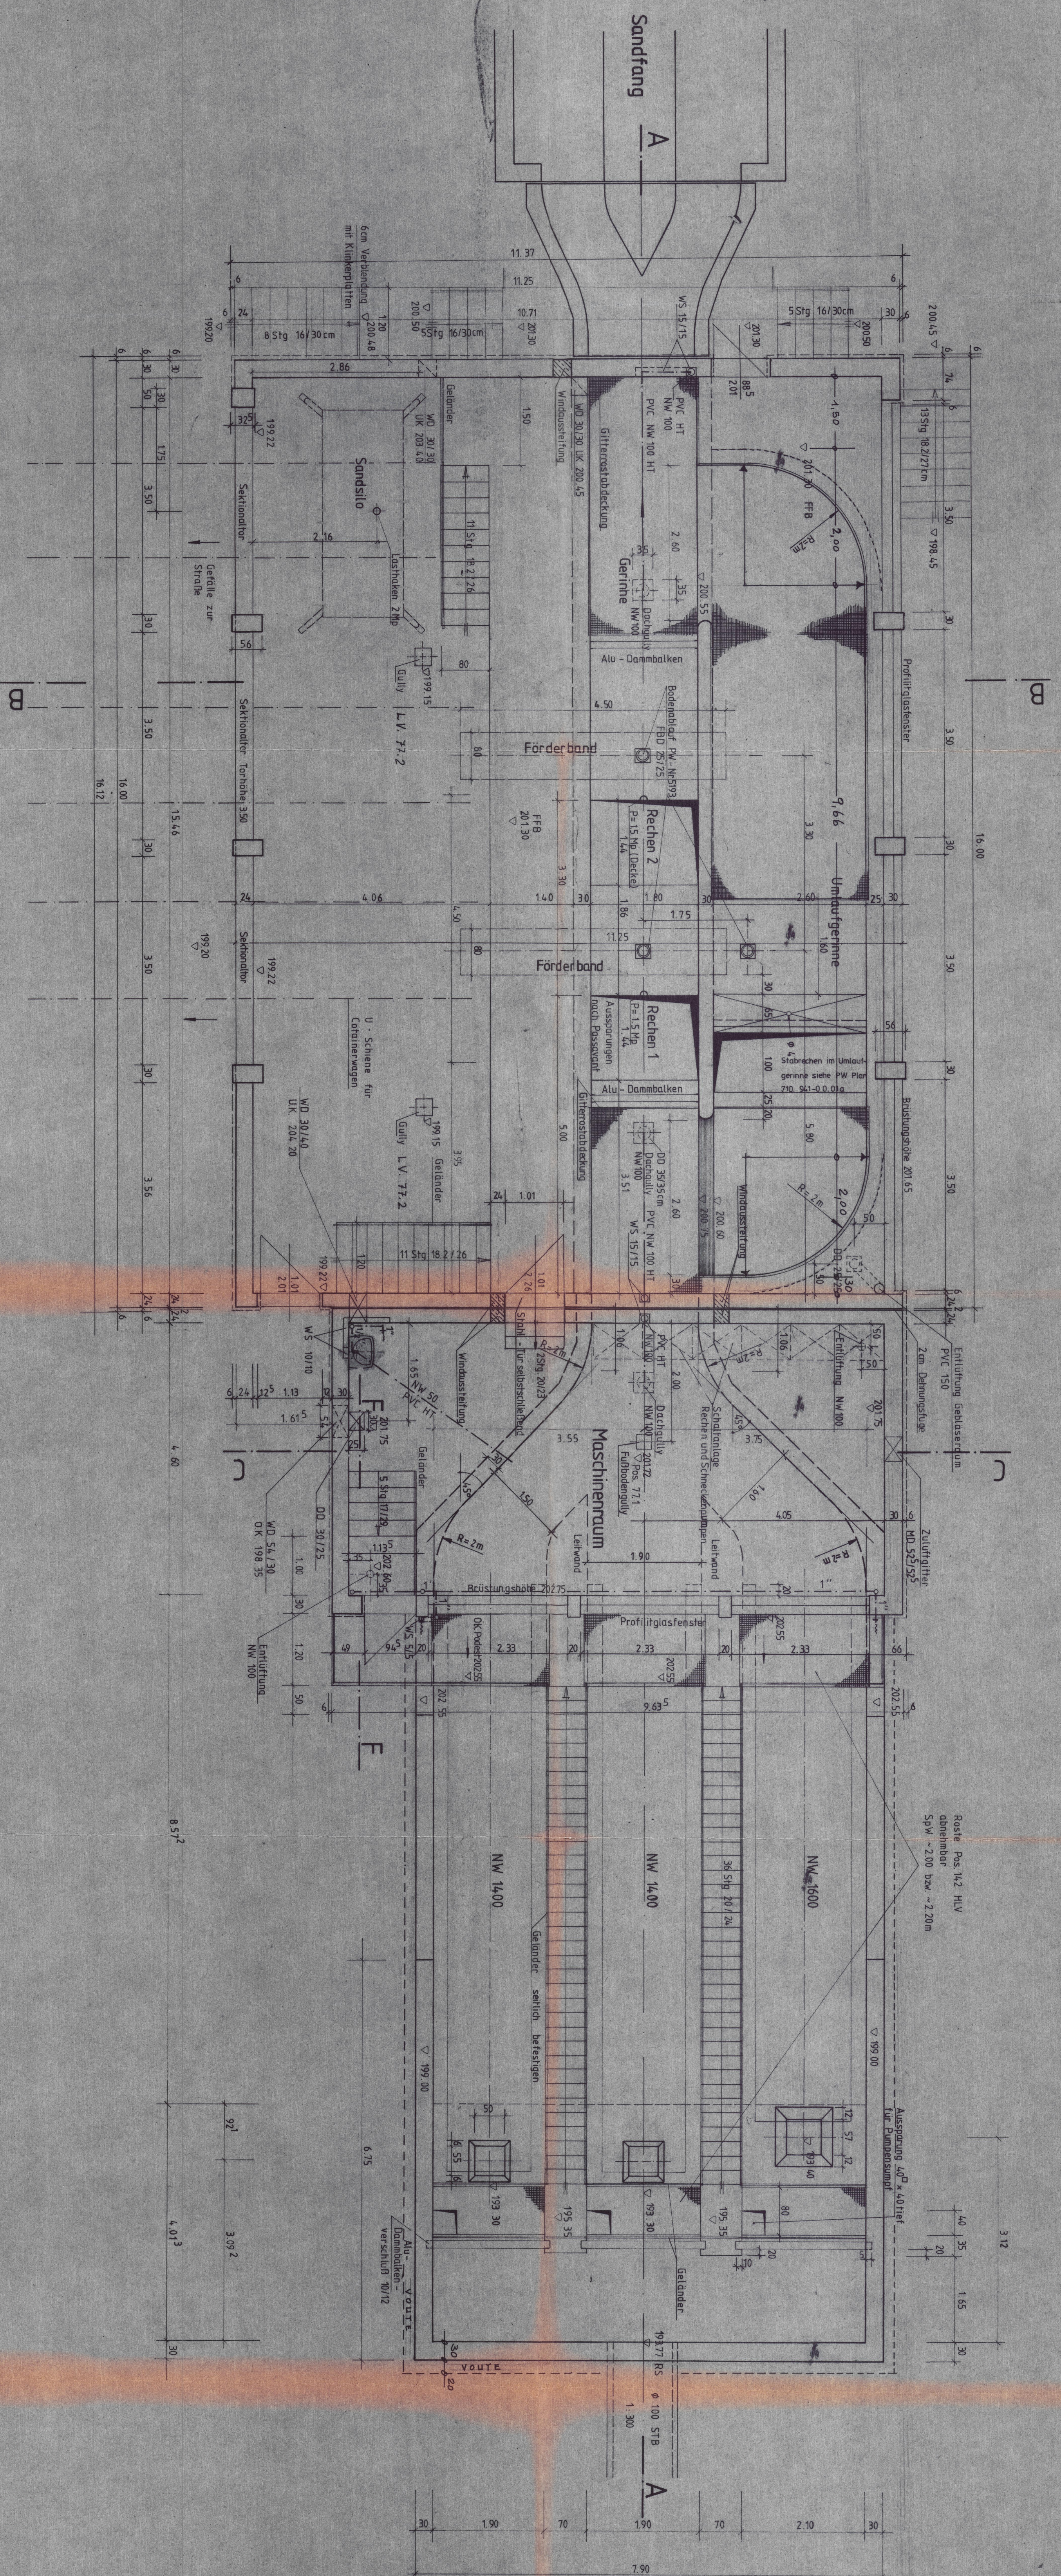

Grundriß mit Gebläse-raum

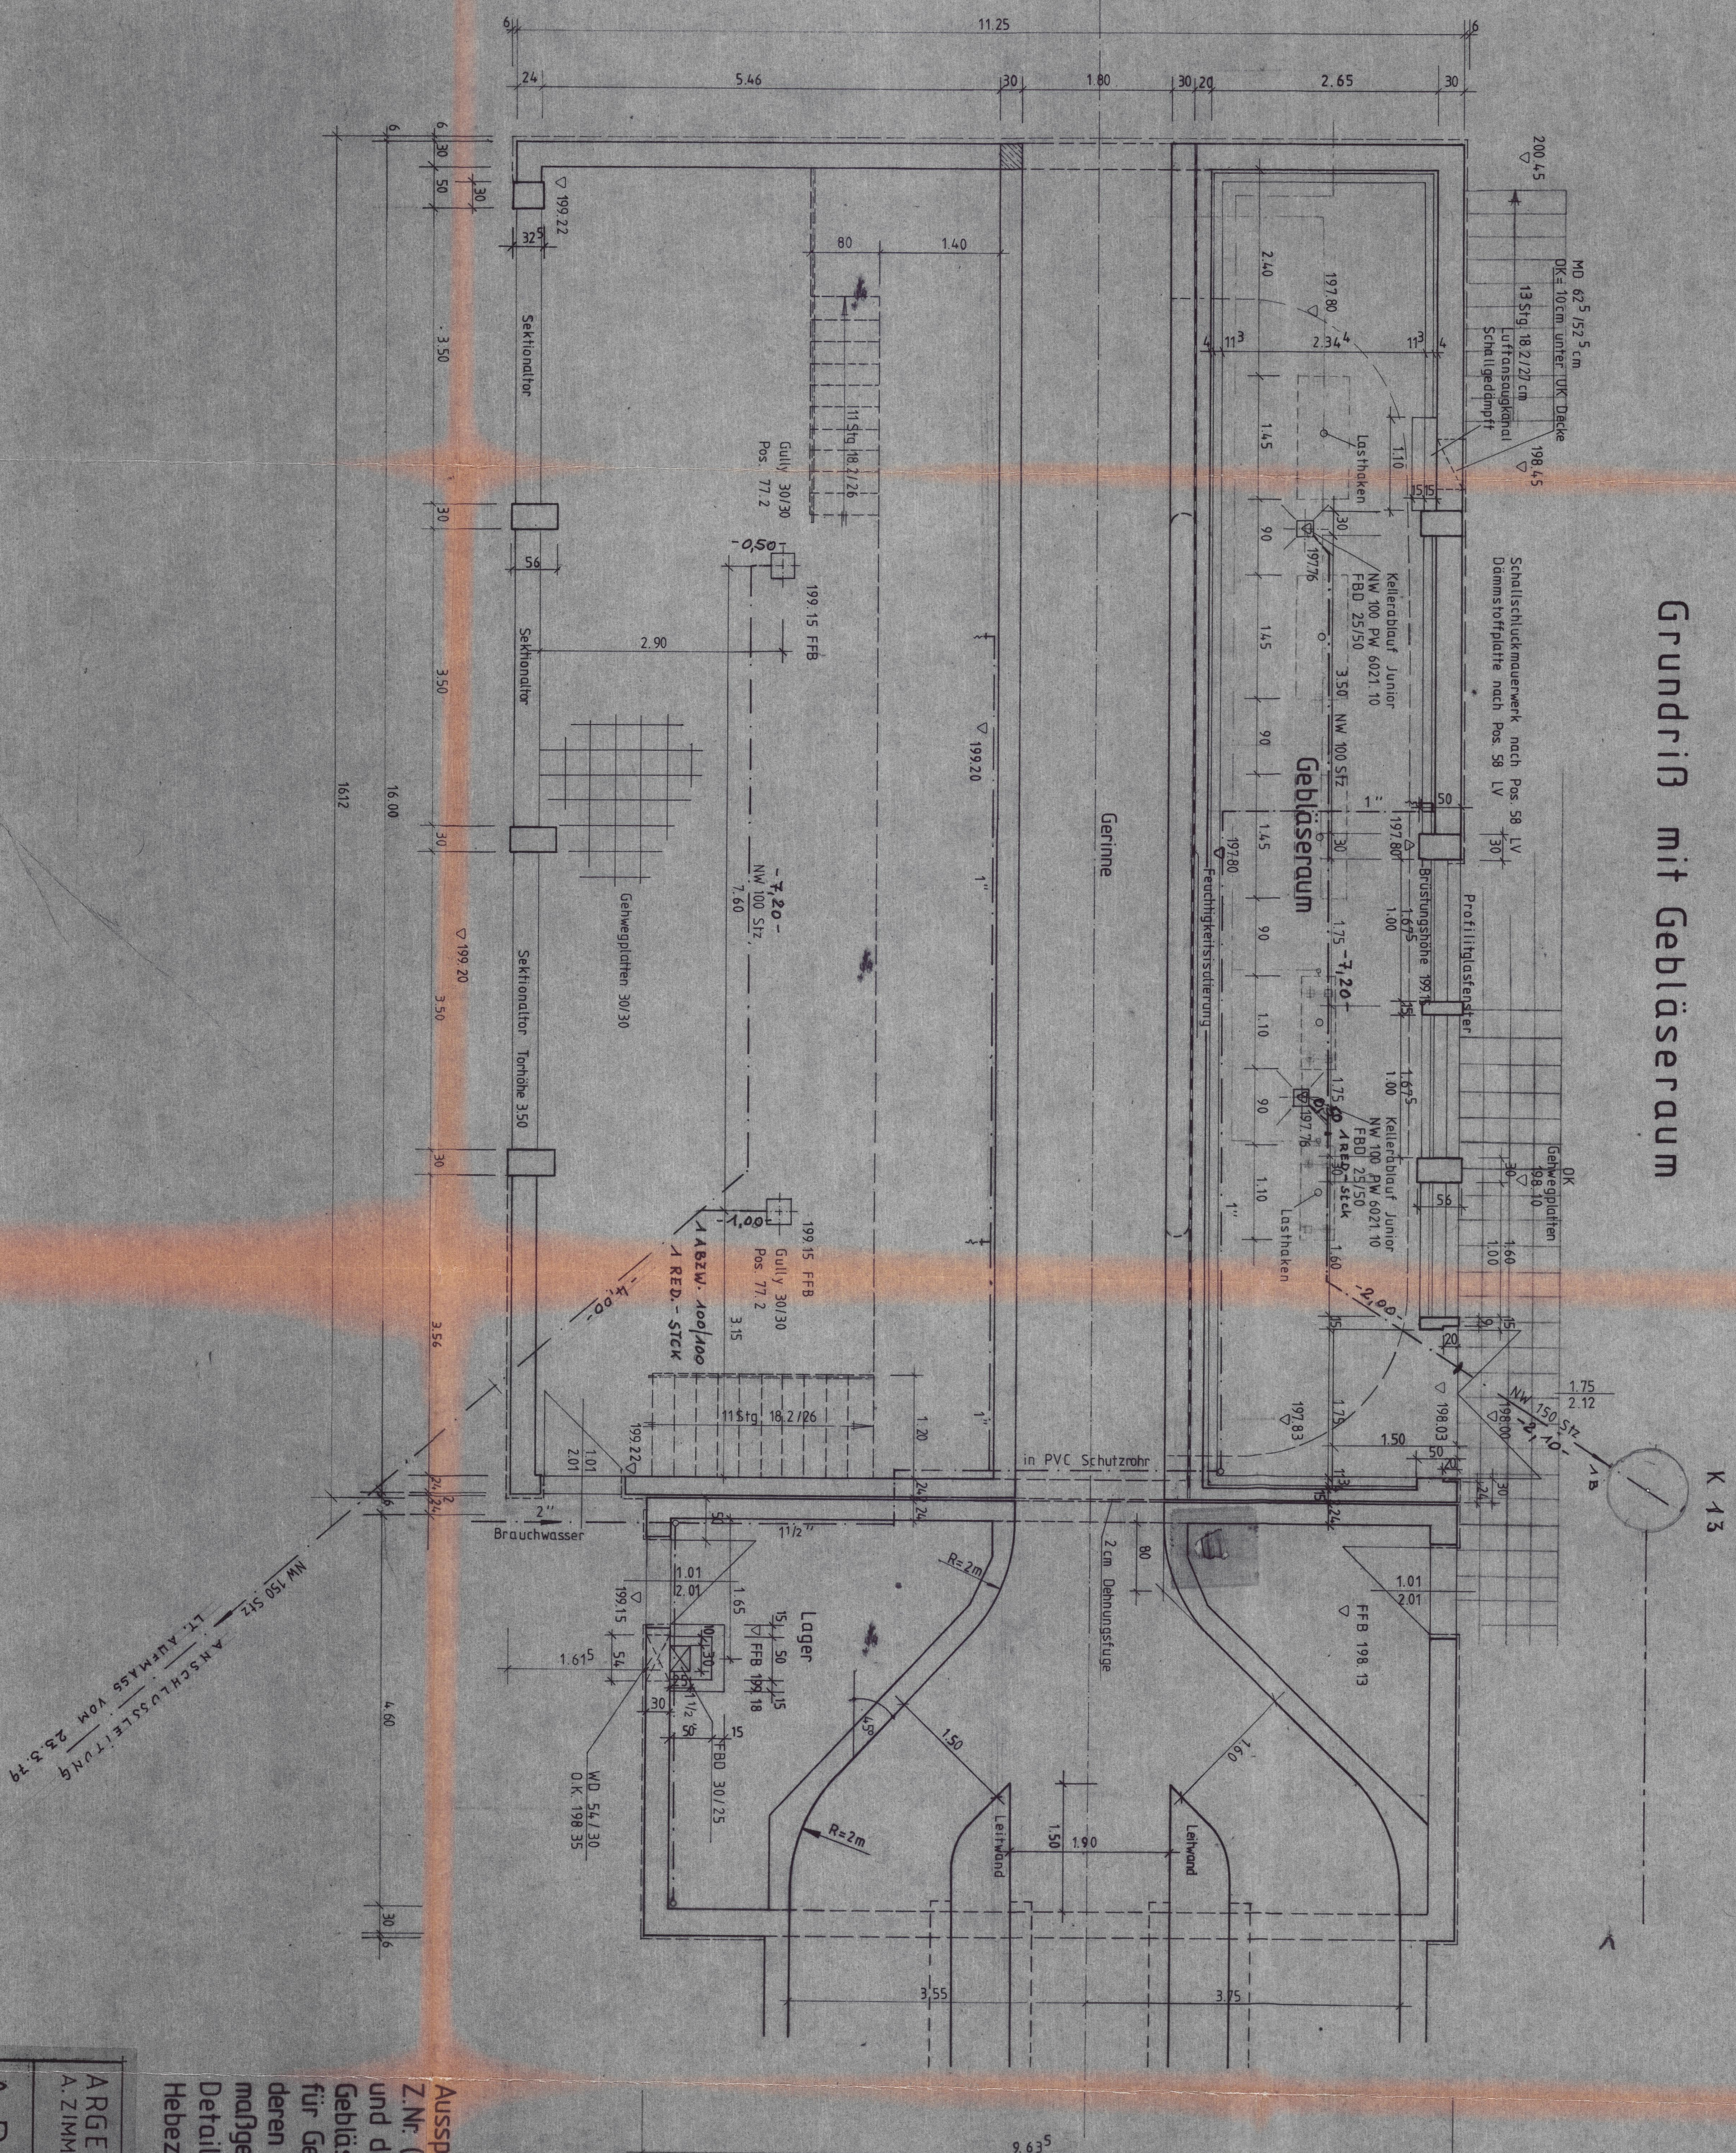

Aussparungslinie der Firma Ritz
 Z.Nr. (A-Z) 300/A u. A-Z 301/A
 und der Firma Passavant für Gebläser, Sandfang,
 Gebälge u. Rohrleitungen sowie der Firma Riediger
 für Gebälge u. Rohrleitungen sind zu beachten und für
 deren Aussparungen und Maschinenfundamente
 maßgebend.
 Detailskizzen für Luftholen und
 Hebezugluftströme vom 8.3.1978 beachten

ARGE ZENTRAKLÄRANLAGE BAD-KISSINGEN
 A. BRUNCKEN 1 KROPP & SOHN HARTUNG U. BRAHLER
 ABRECHNUNGSZEICHNUNG

MASSSTAB	BEARBEITET	GEPRÜFT
1:500	055.701.773.9	

INGENIEURBÜRO NIEMETZ - HOSSFELD - FISCHER
 BAD-KISSINGEN
 Stadt Bad Kissingen
 Zentralkläranlage
 Schneckenturmwerk II und Rettenanlage
 Grundrisse

Datum	Zeichner	Gezeichnet	Geprüft
20.3.1977 Zk	15.2.1978 KdL		
10.11.1977 Hbl	13.3.1978 KdL		
21.11.1977 Hbl	22.5.1978 Hbl		
7.12.1977 Zk			

