


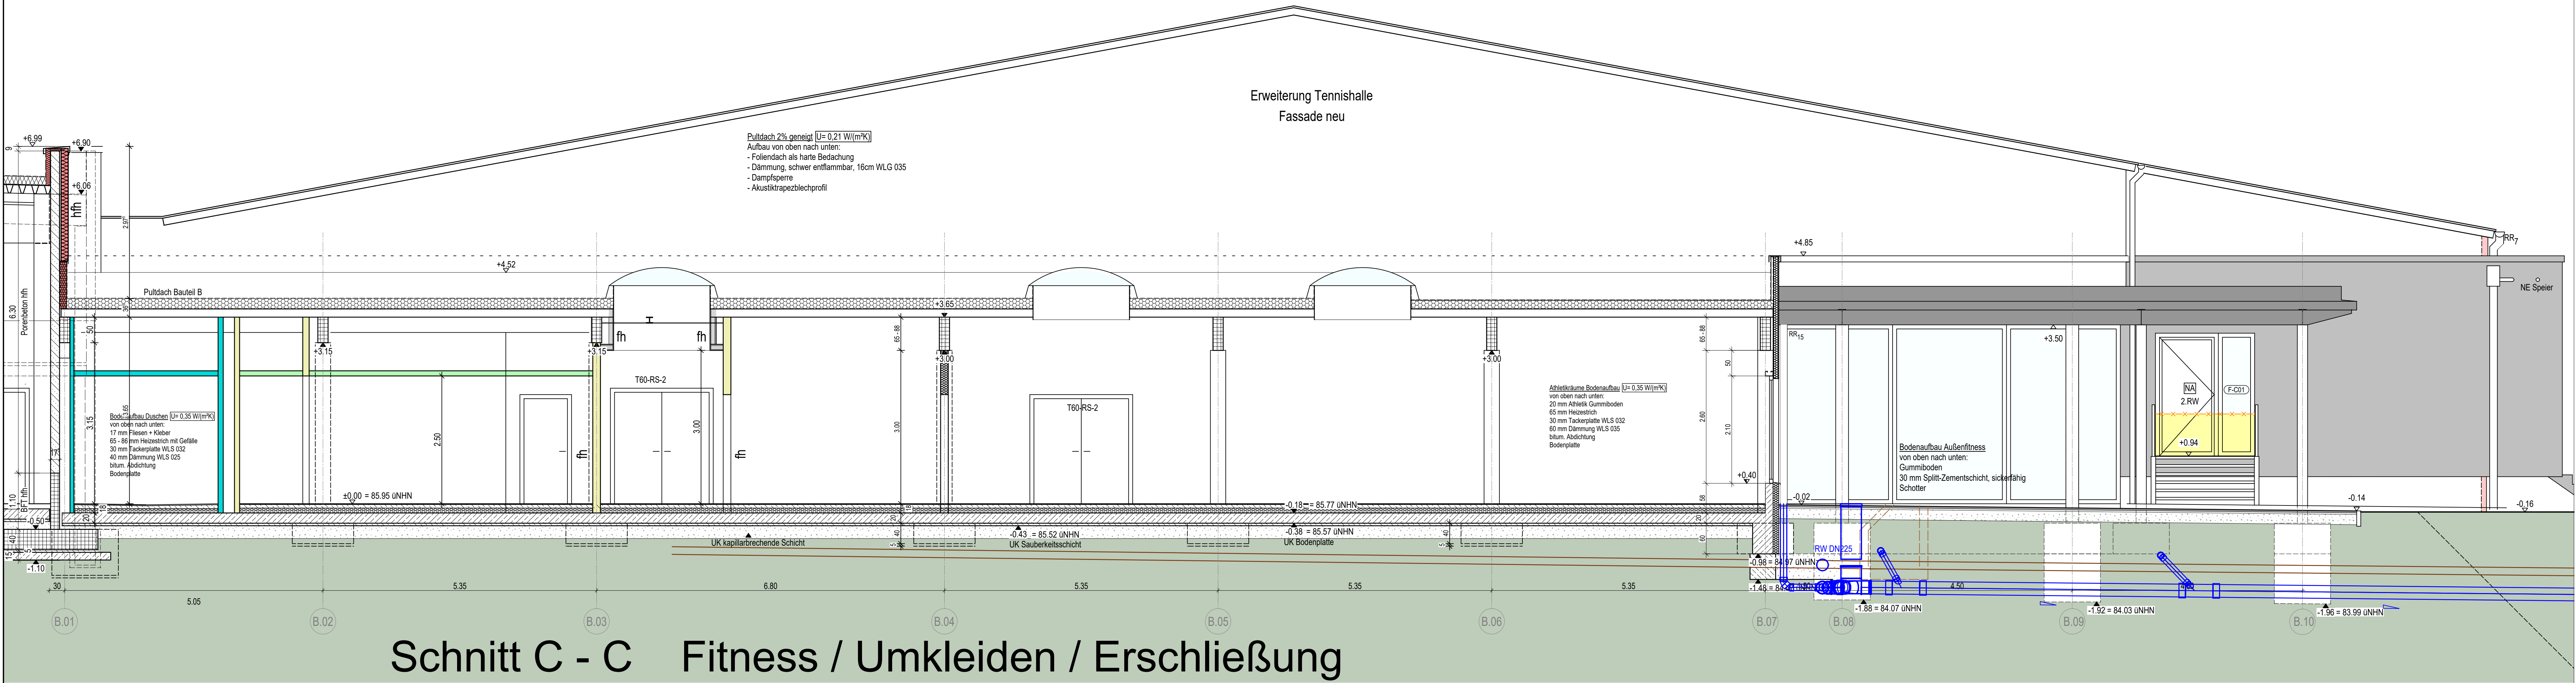

Fußbodenaufbauten Bauteil B - M.1:10

U ≤ 0.35 W/(m²K)

BA1: Athletik 01, Athletik 02 (Nutzlast 5 KN/m²)

BA2: Flur, Eingang / Erschließung (Nutzlast 5 KN/m²)

BA3: Umkleiden, WC's (Nutzlast 3 KN/m²)


BA4: Dusche 1 - 4, Lager- Geräteraum 02

Legende / Abkürzungen:

FBA Fußbodenaufbau
BD Bodendurchbruch
DD Deckendurchbruch
WS Wandschütz
BS Bodenschütz
BRH Brüstungshöhe
OKFF Oberkante Fertigfußboden
OKR Oberkante Rohfußboden
RR Regenfallrohr
EW Entwässerungsrinne
RO Revisionsöffnung
DGS Deckengleicher Sturz gem. Statik
FS Fertigsturz
FBH Fußbodenheizung
LK Lichtkuppel
RWA Rauch- und Wärmeabzugsanlage

hf feuerhemmend (F30)
hfh hochfeuerhemmend (F60)
d dicht- und selbstschließend
T30-RS Brandschutztür mit Rauchschutztürfunktion
NA Notausgang

F... Fenster-Positionen
ST... Statik-Positionen
B... Bodenaufbauten

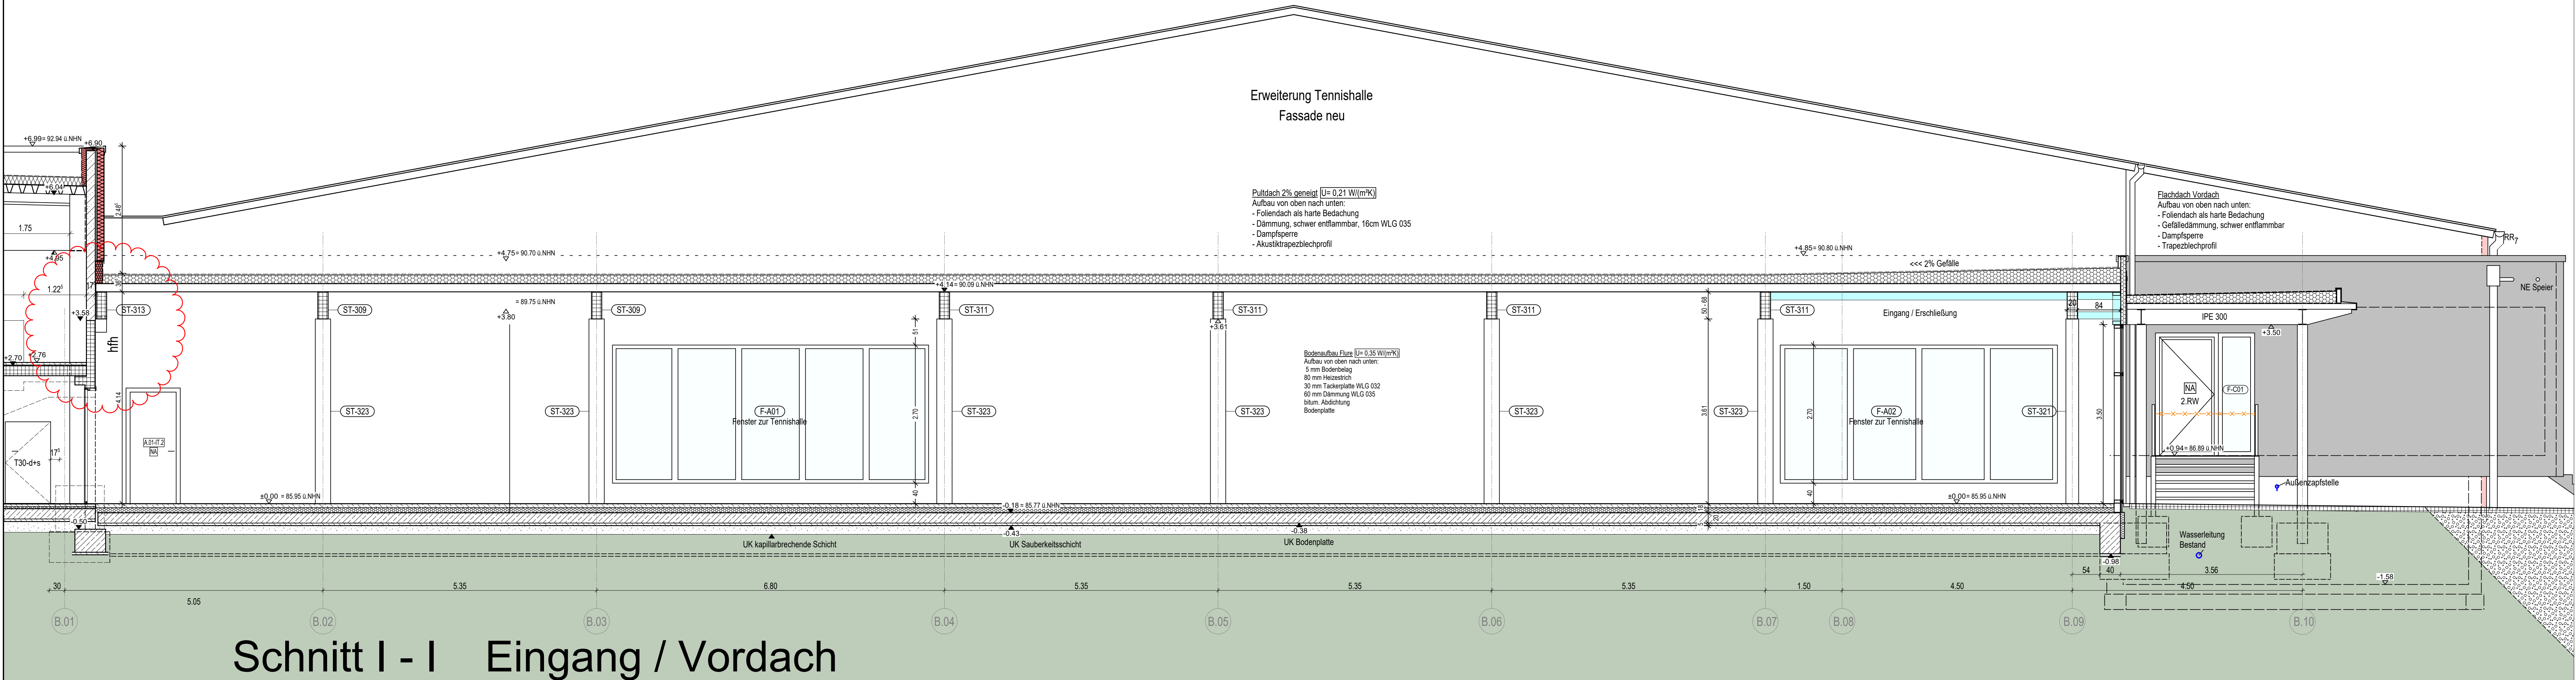

00 25.02.2026 Planerstellung

01 15.05.2026 Bestandszeichnung korrigiert, BT, B und TH-Erweiterung angepasst

02 18.06.2026

03 07.08.2026 Bodenaufbauten ergänzt, Schnitt I-I: Wand zu Hockeyhalle geändert

Index Datum Bemerkungen Name

Übersicht

Bundesstützpunkt

Athletikbereich

Hockeyhallen

Tennishalle

A1 Tennishalle Erweiterung

A2 Tennishalle Bestand

C1 Sommer / Basis Erweiterung

C2 Sommer / Basis Erweiterung

Sanierung und Erweiterung von Sportstätten
Hockey- u. Tennisclub, Uhlenhorst Mülheim e.V.
Uhlenhorstweg 19, 45479 Mülheim an der Ruhr

Projekt:

Hockey- u. Tennisclub, Uhlenhorst Mülheim e.V.
Uhlenhorstweg 19, 45479 Mülheim an der Ruhr

Bauherr:

Ausführungsplanung

BT, B: Schnitte C-C, I-I

Datum: 07.08.2026 Index: 03

Maßstab: 1:50 Größe: H/B = 841 x 1189 mm

Dateiname: OPG AB 5.X.XX.03_Schnitte-C-I

H/B = 594 / 1189 (0.71m²)

Allplan 2025