




1. BA-2001
2. BA-2002

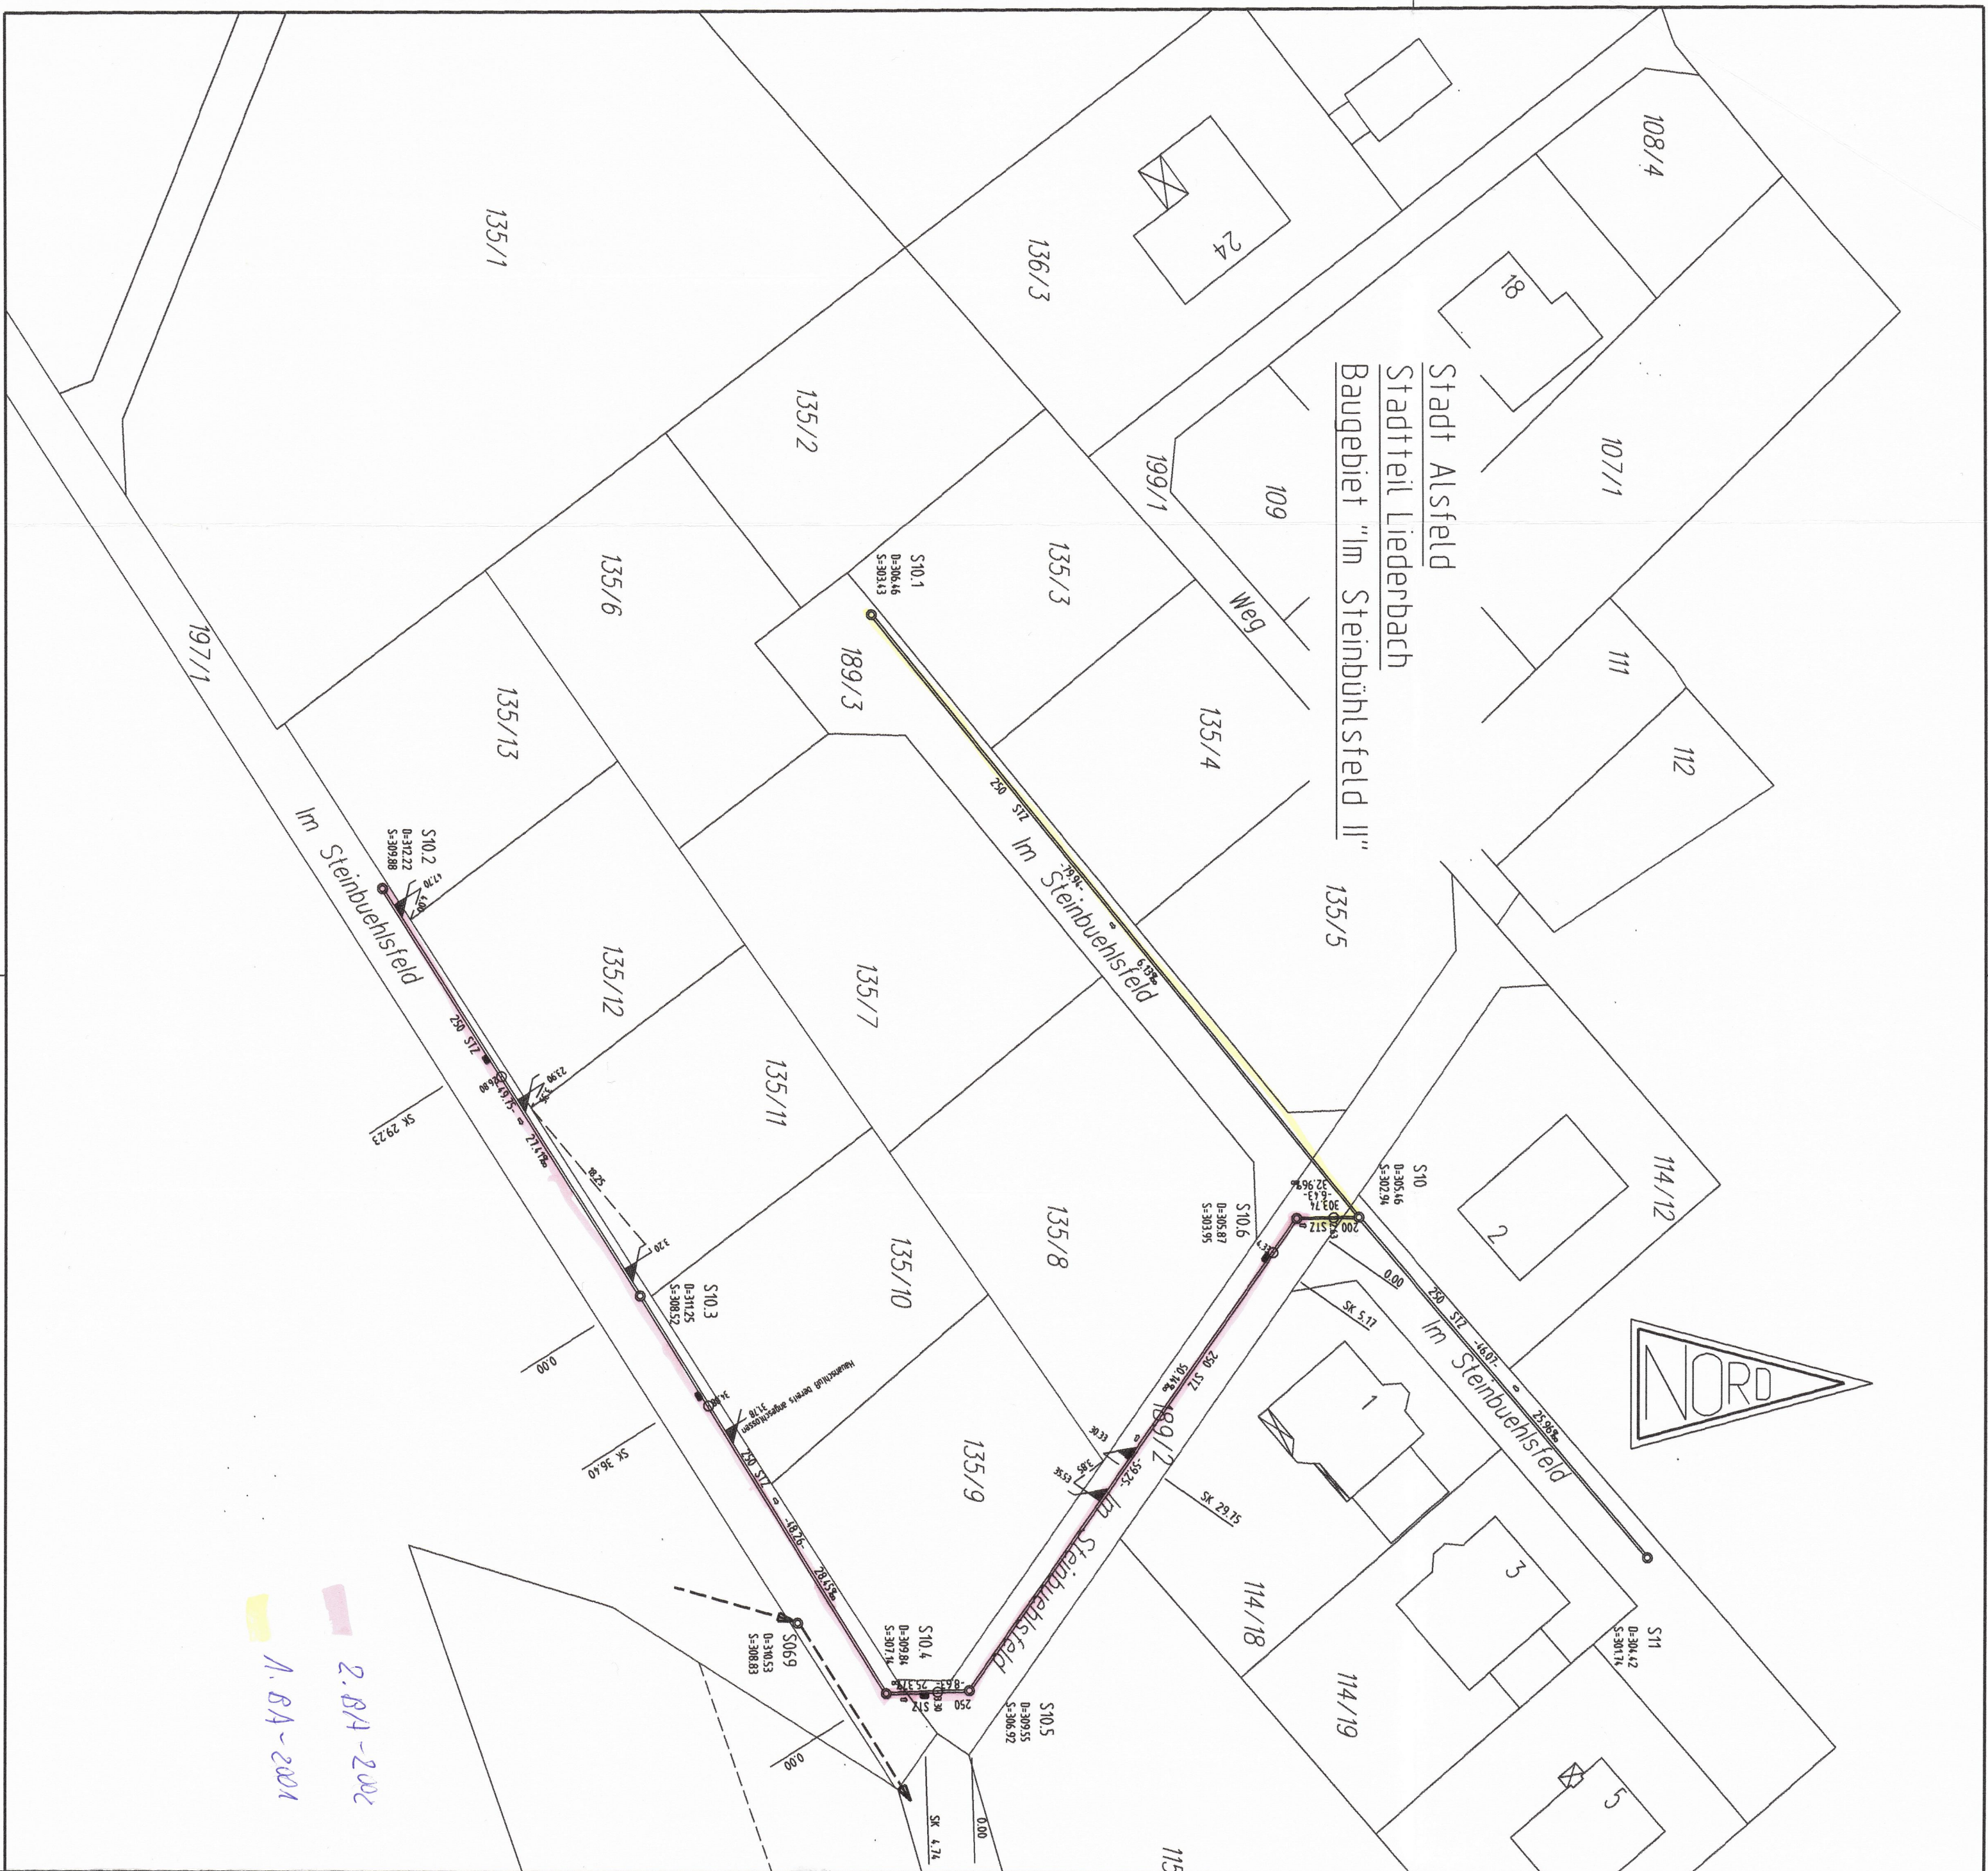

Zeichenerklärung:

Mischwasserkanal

Bezeichnungen:

- Steinzeugrohre
- Dimension in mm L.W.
- S10.5
- Schachtrummer
- Kanaldeckelhöhe in m ü. NN
- Sohlhöhe in m ü. NN
- Schachtabschrand
- Sohlgefälle
- Strasseneinlauf

BESTANDSPLAN

Stadtwerke Alsfeld



INGENIEURGESELLSCHAFT MBH

für Wasserwirtschaft und Straßenbau
Otto-Hahn-Straße 17a 61381 Friedrichsdorf/Ts.

2. BA

Baugebiet "Im Steinbühlsfeld"
ENTWÄSSERUNGSANLAGE

Lageplan

Projekt-Nr.:	Gezeichnet:	Fertiggestellt:	Geprüft:
ALS 18b/02	SK		