

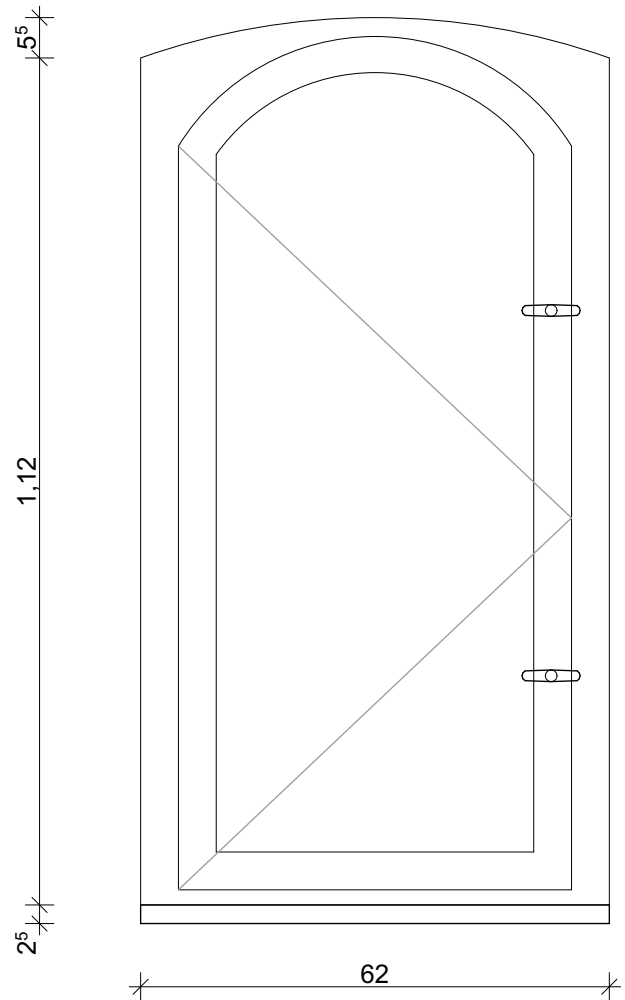
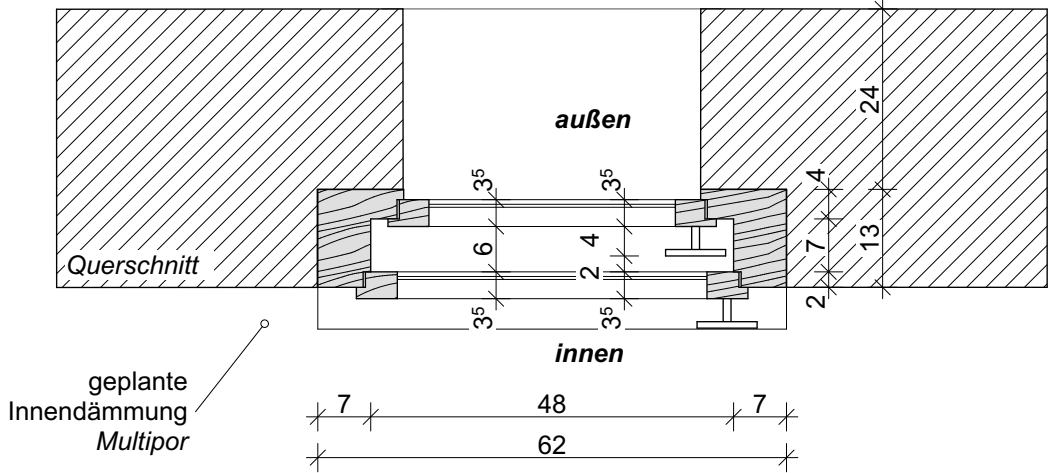


Fenster Typ 2 - Außenfenster
(Ansicht von innen)
Fenster F.0.03, F.0.04

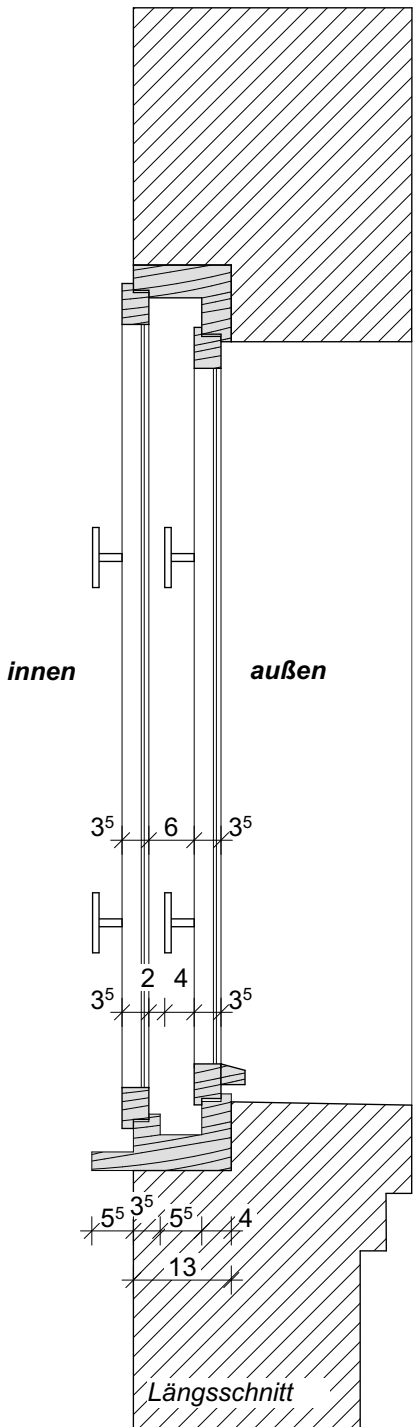

Fenster Typ 2 - Innenfenster
(Ansicht von innen)
Fenster F.0.03, F.0.04

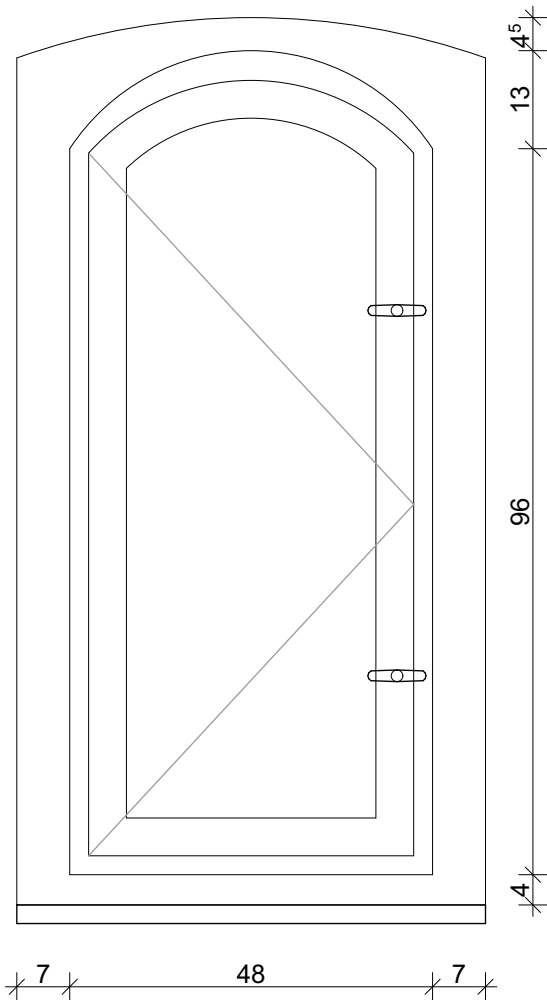

Hinweise:
Herstellervorschriften und Produkthinweise sind zu beachten. Alle Komponenten sind im System nach Herstellerangabe zu verarbeiten.
Für alle Produkt-/ Modellbetzeichnungen gilt "oder gleichwertiger Art".
Alle Maße sind am Bau zu prüfen! Abweichungen sind mit der Bauleitung zu klären.

ZUR AUSFÜHRUNG FREIGEgeben
Freigabe durch die unteren Denkmalschutzbehörde am 27.04.2026
Freigabe durch den Bauherrn am 21.05.2026

INDEX	ÄNDERUNGEN	DATUM - BEARB.

PLAFOND
ARCHITEKTEN | INGENIEURE
Rießerseestraße 10 | 12527 Berlin
Tel (030) 37 446 22-0 | Fax (030) 37 446 22-28 | mail@plafond-group.de

BAUVORHABEN Umbau Feuerwache Schmöckwitz zum Nachbarschaftszentrum
Adlergestell 784, 12527 Berlin-Schmöckwitz

BAUHERR Ortsverein Schmöckwitz e.V.
Alt Schmöckwitz 10, 12527 Berlin

PLANINHALT Bestandsplan Kastenfenster Typ 2 - F.0.03, F.0.04 - Bestandsplan

PLANCODE			P21-001_5_D-04.1		
GEZEICHNET		DATUM		GRÖßE	
S.Rowedder		2026-05-21		420 x 297	
MAßSTAB		PROJEKT-NR.		PLAN-NR.	
1:10		P21-001		D-04.1	