

Stellungnahmen der Medienträger

Nr.	Einrichtung	Zustimmung		Geschäftszeichen	Bemerkungen
		Antrag	Antwort		
	(Versorgungsunternehmen und Ämter)				
1	Zentraldienst der Polizei des Landes Brandenburg Am Baruther Tor 20, 15806 Zossen kampfmittelbeseitigungsdienst@polizei.brandenburg.de	13.11.2025	24.11.2025	Reg./RPL-Nr.: 2025 4607 0000	Grundstücke liegen nicht in einer Kampfmittelverdachtsfläche
3	Brandenburgisches Landesamt für Denkmalpflege und Archäologische Landesmuseum, Wünsdorfer Platz 4-5, 15806 Zossen https://gis-bldam-brandenburg.de	23.07.2025	23.07.2025		laut Geoportal des BLDAM Bodendenkmal Nr. 70360 im Bereich vorhanden
4	Deutsche Telekom gemäß Trassenauskunft der Telekom https://trassenauskunft-kabel.telekom.de	23.07.2025	23.07.2025	10772574_1	Leitungen im Bereich vorhanden
5	50 Hertz Transmission GmbH https://portal.infrest.de	23.07.2025	23.07.205	Portalnr.: 669401, 669390, 669400	Negativauskunft
6	PRIMAGAS Energie GmbH & Co. KG, Luisenstraße 113, 47799 Krefeld - https://portal.infrest.de	23.07.2025	23.07.205	Portalnr.: 669401, 669390, 669400	Negativauskunft
7	NBB Netzgesellschaft Berlin-Brandenburg mbH & Co. KG Berlin - https://portal.infrest.de	23.07.2025	23.07.205	Portalnr.: 669401, 669390, 669400	Negativauskunft
8	E.DIS Netz GmbH, Gewerbegebiet Nord 5, 16845 Neustadt https://meine-planauskunft.de	23.07.2025	23.07.2025	Spartenauskunft: 1526648-EDIS 1526541, 1526557, 1526563, 1526569, 1526583, 1526599, 1526603	Strom-MS im Bereich vorhanden (Klevescher Damm 7) Negativauskunft für den restlichen Bereich
9	DNS:NET Internet Service GmbH https://portal.infrest.de	23.07.2025	23.07.205	Portalnr.: 669401, 669390, 669400	Negativauskunft
10	Tyczka Energy GmbH https://portal.infrest.de	23.07.2025	23.07.205	Portalnr.: 669401, 669390, 669400	Negativauskunft
11	GDMcom Gesellschaft für Dokumentation und Telekommunikation mbH https://portal.bil-leitungsauskunft.de	23.07.2025	23.07.2025	BIL-ID: 20250723-0435	Negativauskunft




LAND BRANDENBURG



Zentraldienst
Polizei Brandenburg

Zentraldienst der Polizei Brandenburg | Am Baruther Tor 20 | 15806 Zossen

Planungsgesellschaft für
Wasserbau & Wasserwirtschaft mbH
PROWA Neuruppin
Straße des Friedens 2a
16816 Neuruppin

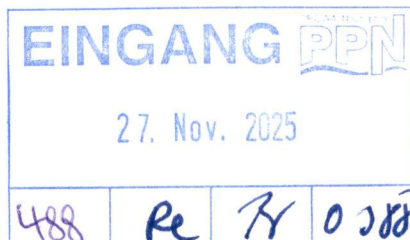

Kampfmittelbeseitigungsdienst

Am Baruther Tor 20
15806 Zossen

Bearb.: Frau Rohowsky
Gesch.-Z.: KMBD 1
Telefon: 0337022140
Fax: 033702 214111
Internet: www.polizei.brandenburg.de
kampfmittelbeseitigungsdienst@polizei.brandenburg.de

Zossen, 24.11.2025

Ortsname: **Löwenberger Land - Häsen**

Vorhaben: **Moorrevitalisierung im Häsender Luch**

Ihr Zeichen:

Reg. / RPL-Nr.: **2025 4607 0000**

(bei Schriftwechsel bitte angeben)

Ihr Schreiben vom: **13.11.2025**

Sehr geehrte Damen und Herren,

das von Ihnen beantragte Grundstück/Vorhaben liegt nach derzeitigen Erkenntnissen nicht in einer Kampfmittelverdachtsfläche.

Sollten Sie die Antragstellung aufrecht erhalten, ist eine entsprechende schriftliche Information innerhalb der nächsten 4 Wochen Ihrerseits erforderlich.

Eine Stellungnahme zur Ermittlung der Kampfmittelbelastung eines Grundstücks ist lt. Verordnung über die Gebühren für Amtshandlungen im Geschäftsbereich des Ministers des Innern und Kommunales gebührenpflichtig.

Die Datenschutzerklärung finden Sie unter dem folgenden Link :
<https://polizei.brandenburg.de/seite/datenschutzerklaerung-fuer-kampfmittelfr/1295899>.

Mit freundlichen Grüßen
Im Auftrag

Rohowsky





Datum/Uhrzeit: 23.7.2025 11:10:43	Referenznr.: 10772574
PTI 32 Brandenburg / Potsdam	
Maßstab: 1:5000	
gültig bis: 22.8.2025	

Trassenauskunft Kabel



50Hertz Transmission GmbH – Heidestraße 2 – 10557 Berlin

PPN PROWA GmbH
Str. des Friedens 2a
16816 Neuruppin

Moorrevitalisierung im Häsener Luch 1
Portalnummer: 669401
Ihre Projektbezeichnung: Moorrevitalisierung im Häsener Luch

Sehr geehrte Frau Görn,

Nach Prüfung der von Ihnen eingerichteten Unterlagen teilen wir Ihnen mit, dass sich im Plangebiet derzeit keine von der 50Hertz Transmission GmbH betriebenen Anlagen (z. B. Umspannwerke, Hochspannungsfreileitungen und -kabel, Nachrichtenverbindungen sowie Ver- und Entsorgungsleitungen) befinden.

Diese Stellungnahme gilt nur für den angefragten räumlichen Bereich und nur für die Anlagen der 50Hertz Transmission GmbH.

Wird das Vorhaben geändert oder nicht innerhalb von zwei Jahren begonnen, ist eine erneute Anfrage über das infrest Leitungsauskuftsportal erforderlich.

Dieses Schreiben wurde maschinell erstellt und bedarf deshalb keiner Unterschrift. Die Stellungnahme ist somit gültig.

Freundliche Grüße

50Hertz Transmission GmbH

Netzauskunft

DATENSCHUTZHINWEIS:

Ihre persönlichen Daten verarbeiten wir gemäß EU Datenschutz-Grundverordnung, weitere Informationen
siehe <https://www.50hertz.com/de/Footer/Datenschutz>

50Hertz Transmission GmbH

Netzbetrieb

Heidestraße 2
10557 Berlin

Datum
23.07.2025

Unser Zeichen
ADB

Ansprechpartner/in
50Hertz Netzauskunft

Ihre Zeichen
Moorrevitalisierung im Häsener
Luch 1

Ihre Nachricht vom
23.07.2025

Vorsitzende des Aufsichtsrates
Catherine Vandenborre

Geschäftsführer
Stefan Kapferer, Vorsitz
Dr. Dirk Biermann
Sylvia Borchering
Marco Nix

Sitz der Gesellschaft
Berlin

Handelsregister
Amtsgericht Charlottenburg
HRB 84446

Bankverbindung
BNP Paribas, NL FFM
BLZ 512 106 00
Konto-Nr. 9223 7410 19
IBAN:
DE75 5121 0600 9223 7410 19
BIC: BNPADEFF

USt.-Id.-Nr. DE813473551

50Hertz Transmission GmbH – Heidestraße 2 – 10557 Berlin

PPN PROWA GmbH
Str. des Friedens 2a
16816 Neuruppin

Moorrevitalisierung im Häsener Luch 2
Portalnummer: 669390
Ihre Projektbezeichnung: Moorrevitalisierung im Häsener Luch

Sehr geehrte Frau Görn,

Nach Prüfung der von Ihnen eingerichteten Unterlagen teilen wir Ihnen mit, dass sich im Plangebiet derzeit keine von der 50Hertz Transmission GmbH betriebenen Anlagen (z. B. Umspannwerke, Hochspannungsfreileitungen und -kabel, Nachrichtenverbindungen sowie Ver- und Entsorgungsleitungen) befinden.

Diese Stellungnahme gilt nur für den angefragten räumlichen Bereich und nur für die Anlagen der 50Hertz Transmission GmbH.

Wird das Vorhaben geändert oder nicht innerhalb von zwei Jahren begonnen, ist eine erneute Anfrage über das infrest Leitungsauskuftsportal erforderlich.

Dieses Schreiben wurde maschinell erstellt und bedarf deshalb keiner Unterschrift. Die Stellungnahme ist somit gültig.

Freundliche Grüße

50Hertz Transmission GmbH

Netzauskunft

DATENSCHUTZHINWEIS:

Ihre persönlichen Daten verarbeiten wir gemäß EU Datenschutz-Grundverordnung, weitere Informationen
siehe <https://www.50hertz.com/de/Footer/Datenschutz>

50Hertz Transmission GmbH

Netzbetrieb

Heidestraße 2
10557 Berlin

Datum
23.07.2025

Unser Zeichen
ADB

Ansprechpartner/in
50Hertz Netzauskunft

Ihre Zeichen
Moorrevitalisierung im Häsener
Luch 2

Ihre Nachricht vom
23.07.2025

Vorsitzende des Aufsichtsrates
Catherine Vandenborre

Geschäftsführer
Stefan Kapferer, Vorsitz
Dr. Dirk Biermann
Sylvia Borchering
Marco Nix

Sitz der Gesellschaft
Berlin

Handelsregister
Amtsgericht Charlottenburg
HRB 84446

Bankverbindung
BNP Paribas, NL FFM
BLZ 512 106 00
Konto-Nr. 9223 7410 19
IBAN:
DE75 5121 0600 9223 7410 19
BIC: BNPADEFF

USt.-Id.-Nr. DE813473551

50Hertz Transmission GmbH – Heidestraße 2 – 10557 Berlin

PPN Prowa GmbH
Str. des Friedens 2a
16816 Neuruppin

Moorrevitalisierung im Häsener Luch 3
Portalnummer: 669400
Ihre Projektbezeichnung: Moorrevitalisierung im Häsener Luch 3

Sehr geehrte Frau Görn,

Nach Prüfung der von Ihnen eingerichteten Unterlagen teilen wir Ihnen mit, dass sich im Plangebiet derzeit keine von der 50Hertz Transmission GmbH betriebenen Anlagen (z. B. Umspannwerke, Hochspannungsfreileitungen und -kabel, Nachrichtenverbindungen sowie Ver- und Entsorgungsleitungen) befinden.

Diese Stellungnahme gilt nur für den angefragten räumlichen Bereich und nur für die Anlagen der 50Hertz Transmission GmbH.

Wird das Vorhaben geändert oder nicht innerhalb von zwei Jahren begonnen, ist eine erneute Anfrage über das infrest Leitungsauskunftsportale erforderlich.

Dieses Schreiben wurde maschinell erstellt und bedarf deshalb keiner Unterschrift. Die Stellungnahme ist somit gültig.

Freundliche Grüße

50Hertz Transmission GmbH

Netzauskunft

DATENSCHUTZHINWEIS:

Ihre persönlichen Daten verarbeiten wir gemäß EU Datenschutz-Grundverordnung, weitere Informationen
siehe <https://www.50hertz.com/de/Footer/Datenschutz>

50Hertz Transmission GmbH

Netzbetrieb

Heidestraße 2
10557 Berlin

Datum
23.07.2025

Unser Zeichen
ADB

Ansprechpartner/in
50Hertz Netzauskunft

Ihre Zeichen
Moorrevitalisierung im Häsener
Luch 3

Ihre Nachricht vom
23.07.2025

Vorsitzende des Aufsichtsrates
Catherine Vandenborre

Geschäftsführer
Stefan Kapferer, Vorsitz
Dr. Dirk Biermann
Sylvia Borchering
Marco Nix

Sitz der Gesellschaft
Berlin

Handelsregister
Amtsgericht Charlottenburg
HRB 84446

Bankverbindung
BNP Paribas, NL FFM
BLZ 512 106 00
Konto-Nr. 9223 7410 19
IBAN:
DE75 5121 0600 9223 7410 19
BIC: BNPADEFF

USt.-Id.-Nr. DE813473551

PRIMAGAS Energie GmbH • Luisenstraße 113 • 47799 Krefeld

PPN PROWA GmbH
Str. des Friedens 2a
16816 Neuruppin

Antrags-Nr. 669401

Es betreut Sie Leitungsauskunft
Luisenstr. 113
47799 Krefeld
Fon: 02151 – 85 21 16
Fax: 02151 – 85 23 10

Datum 23.07.2025

PRIMAGAS Leitungsauskunft

Projektbezeichnung: Moorrevitalisierung im Häsener Luch 1

Lokation: Löwenberger Land, Gutengermendorfer Straße 7

Sehr geehrte Frau Görn,

hiermit teilen wir Ihnen mit, dass durch das oben genannte Vorhaben keine Flüssiggas-Versorgungsleitungen im öffentlichen Bereich der PRIMAGAS Energie GmbH berührt werden.

Sollte sich ein Flüssiggasbehälter auf dem angefragten Grundstück befinden, so wenden Sie sich bitte an den Eigentümer des angefragten Grundstückes.

Dieses Schreiben wurde maschinell erstellt und bedarf deshalb keiner Unterschrift.

Freundliche Grüße

PRIMAGAS Energie GmbH
Leitungsauskunft

PRIMAGAS Energie GmbH • Luisenstraße 113 • 47799 Krefeld

PPN PROWA GmbH
Str. des Friedens 2a
16816 Neuruppin

Antrags-Nr. 669390

Es betreut Sie Leitungsauskunft
Luisenstr. 113
47799 Krefeld
Fon: 02151 – 85 21 16
Fax: 02151 – 85 23 10

Datum 23.07.2025

PRIMAGAS Leitungsauskunft

Projektbezeichnung: Moorrevitalisierung im Häsener Luch 2

Lokation: Löwenberger Land, Kastanienallee 11

Sehr geehrte Frau Görn,

hiermit teilen wir Ihnen mit, dass durch das oben genannte Vorhaben keine Flüssiggas-Versorgungsleitungen im öffentlichen Bereich der PRIMAGAS Energie GmbH berührt werden.

Sollte sich ein Flüssiggasbehälter auf dem angefragten Grundstück befinden, so wenden Sie sich bitte an den Eigentümer des angefragten Grundstückes.

Dieses Schreiben wurde maschinell erstellt und bedarf deshalb keiner Unterschrift.

Freundliche Grüße

PRIMAGAS Energie GmbH
Leitungsauskunft

PRIMAGAS Energie GmbH • Luisenstraße 113 • 47799 Krefeld

PPN Prowa GmbH
Str. des Friedens 2a
16816 Neuruppin

Antrags-Nr. 669400

Es betreut Sie Leitungsauskunft
Luisenstr. 113
47799 Krefeld
Fon: 02151 – 85 21 16
Fax: 02151 – 85 23 10

Datum 23.07.2025

PRIMAGAS Leitungsauskunft

Projektbezeichnung: Moorrevitalisierung im Häsener Luch 3

Lokation: Löwenberger Land, Klevescher Damm 8

Sehr geehrte Frau Görn,

hiermit teilen wir Ihnen mit, dass durch das oben genannte Vorhaben keine Flüssiggas-Versorgungsleitungen im öffentlichen Bereich der PRIMAGAS Energie GmbH berührt werden.

Sollte sich ein Flüssiggasbehälter auf dem angefragten Grundstück befinden, so wenden Sie sich bitte an den Eigentümer des angefragten Grundstückes.

Dieses Schreiben wurde maschinell erstellt und bedarf deshalb keiner Unterschrift.

Freundliche Grüße

PRIMAGAS Energie GmbH
Leitungsauskunft



**NETZGESELLSCHAFT
BERLIN-BRANDENBURG**

NBB - EUREF-Campus 1–2 - 10829 Berlin

PPN PROWA GmbH

**Str. des Friedens 2a
16816 Neuruppin**

- **NBB Netzgesellschaft
Berlin-Brandenburg mbH & Co. KG**
EUREF-Campus 1–2, 10829 Berlin
HRA 37374 B Amtsgericht Charlottenburg
- **NBB C-NN-D**
EUREF-Campus 1–2, 10829 Berlin
Telefon 030 81876-2740
Planauskunft@nbb-netzgesellschaft.de
www.nbb-netzgesellschaft.de

Berlin, 23.07.2025

**Unser Zeichen: 2025-018434_O, Portalnummer 669401
Ihr Schreiben vom 23.07.2025 mit Zeichen Moorrevitalisierung im Häsener Luch**

**Zur Maßnahme Löwenberger Land, Gutengermendorfer Straße 7 -
Moorrevitalisierung im Häsener Luch 1**

Sehr geehrte Frau Görn,

die NBB Netzgesellschaft Berlin-Brandenburg mbH & Co. KG (nachfolgend NBB genannt) handelt im Rahmen der ihr übertragenen Verantwortung auch namens und im Auftrag der GASAG AG, der GASAG Solution Plus GmbH (GSP), der EMB Energie Brandenburg GmbH, der Stadtwerke Bad Belzig GmbH, der Gasversorgung Zehdenick GmbH, der NGK Netzgesellschaft Kyritz GmbH, der Netzgesellschaft Hohen Neuendorf Gas mbH & Co.KG, der Rathenower Netz GmbH, der Netzgesellschaft Hennigsdorf Gas mbH, der Stadtwerke Forst GmbH und der Netzgesellschaft Forst (Lausitz) mbH & Co. KG.

Im unmittelbaren Bereich Ihrer geplanten Baumaßnahme liegen keine Anlagen der NBB bzw. vorhandene Anlagen werden gemäß Ihren Unterlagen nicht tangiert.

Aussagen zu Anlagen anderer Versorgungsunternehmen bzw. Netzbetreiber können wir nicht treffen. Hierzu sind von Ihnen gesonderte Auskünfte einzuholen.

Die Bestandspläne werden laufend aktualisiert. Bei aktuell neuverlegten Gasleitungen ist es möglich, dass diese noch nicht in den Bestandsplänen enthalten sind. Hierzu bitten wir Sie, sich mit der NBB unter (030) 81876 1890 oder einsatzplanung@nbb-netzgesellschaft.de abzustimmen.

Sollte der Geltungsbereich Ihrer Auskunftsanfrage verändert werden oder der Arbeitsraum den dargestellten räumlichen Bereich überschreiten, ist der Vorgang erneut zur Erteilung einer Auskunft der NBB vorzulegen.

Mit freundlichen Grüßen





NBB Netzgesellschaft Berlin-Brandenburg mbH & Co. KG


Anlagen:



Legende

Plan (Maßstab 1:10000)

Plan (Maßstab 1:500)

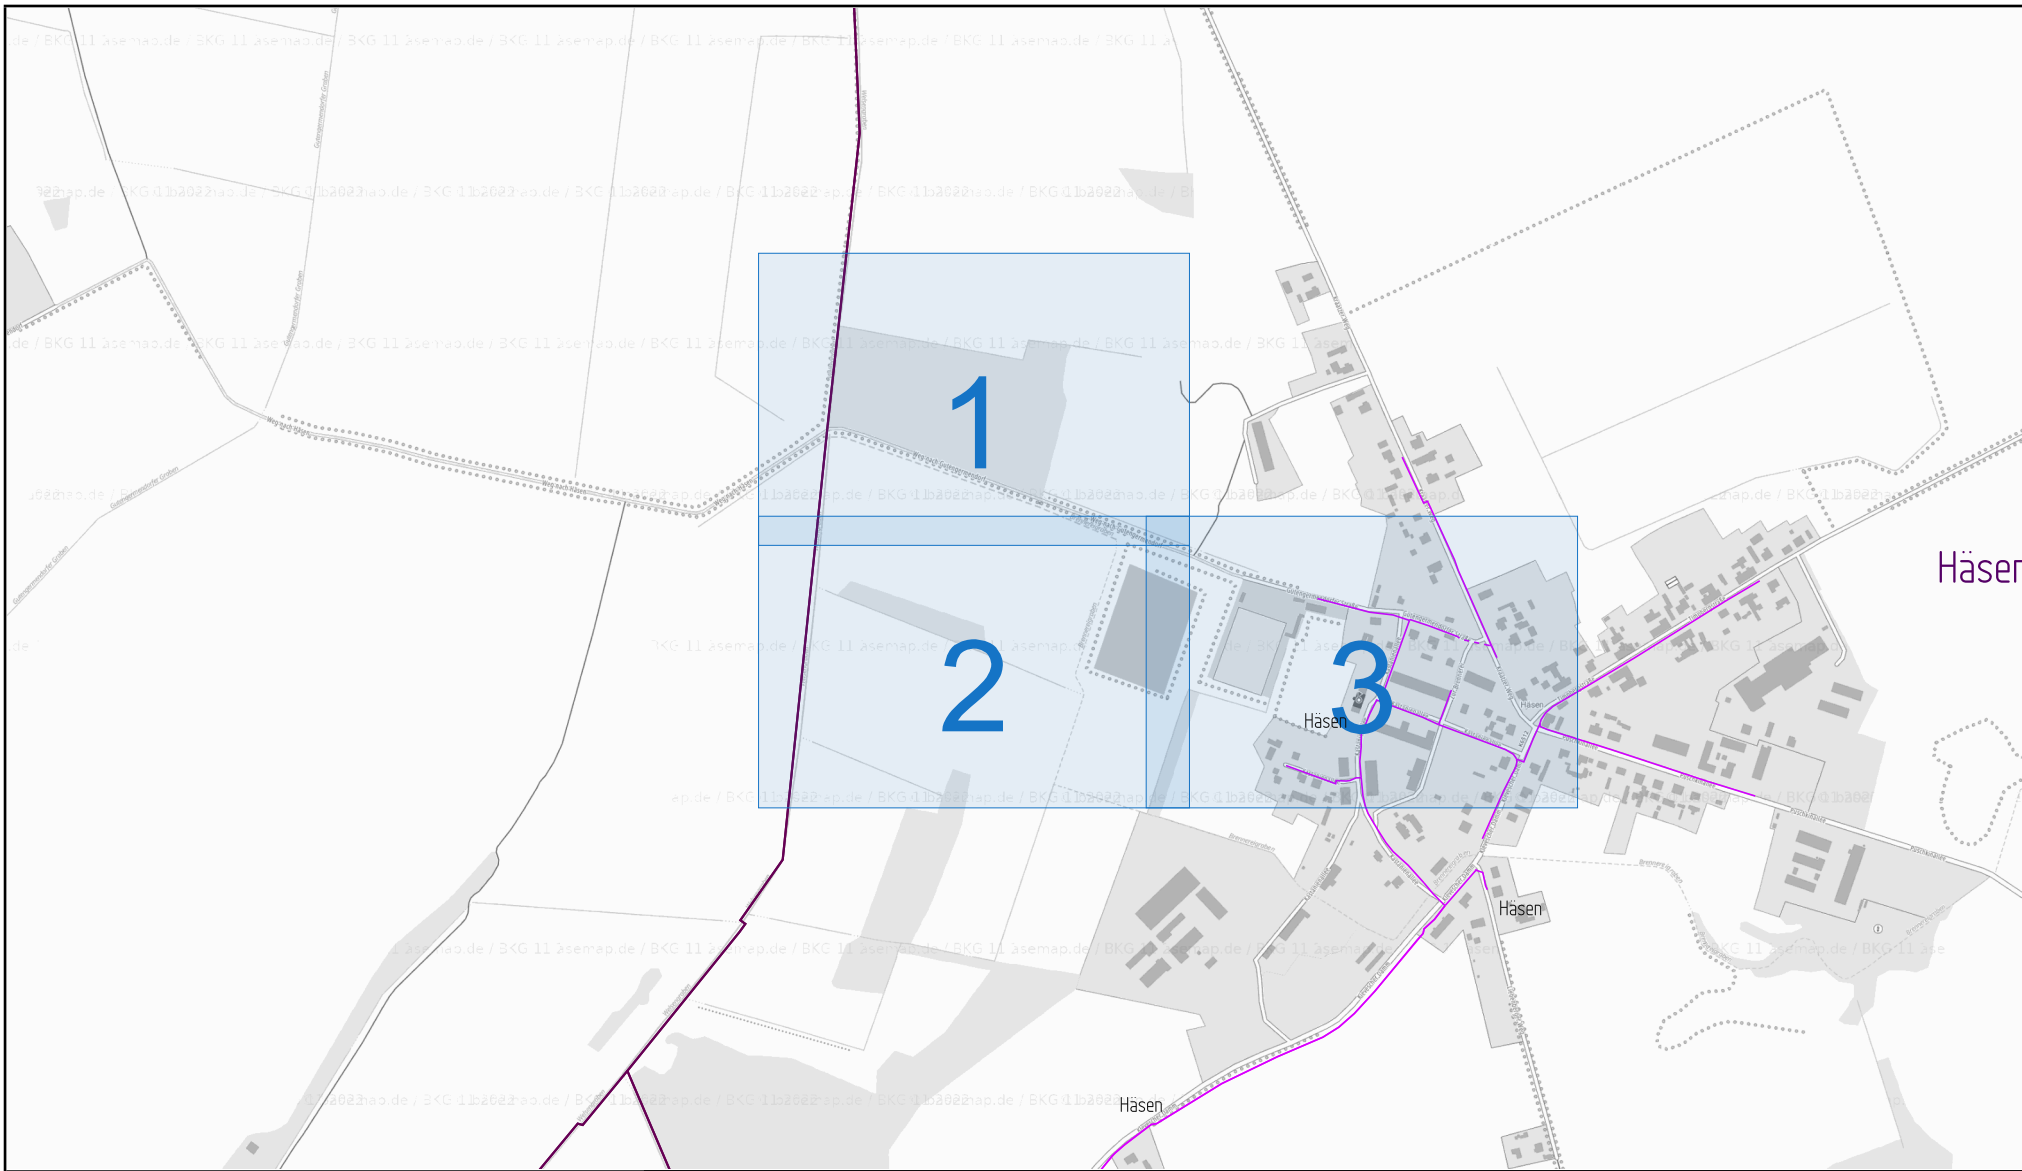


			 <div>NETZGESELLSCHAFT BERLIN-BRANDENBURG</div>
	Ort/Transportleitung: SparteFerngas, Gas		Löwenberger Land
	Registriernr.: 2025-018434		
	Plannr.: Seite:	Straße:	Firma: NBB
Maßstab: 1:10000	Erstellt von: SYSTEM	Gutengermendorfer Straße 7	Erstellt am: 23.7.2025
		-	
DIN A4			
Leitungsschutzanweisung und Freistellungsvermerk sind zu beachten			





**NETZGESELLSCHAFT
BERLIN-BRANDENBURG**

NBB - EUREF-Campus 1–2 - 10829 Berlin

PPN PROWA GmbH

**Str. des Friedens 2a
16816 Neuruppin**

- **NBB Netzgesellschaft
Berlin-Brandenburg mbH & Co. KG**
EUREF-Campus 1–2, 10829 Berlin
HRA 37374 B Amtsgericht Charlottenburg
- **NBB C-NN-D**
EUREF-Campus 1–2, 10829 Berlin
Telefon 030 81876-2740
Planauskunft@nbb-netzgesellschaft.de
www.nbb-netzgesellschaft.de

Berlin, 23.07.2025

**Unser Zeichen: 2025-018438_O, Portalnummer 669390
Ihr Schreiben vom 23.07.2025 mit Zeichen Moorrevitalisierung im Häsener Luch**

**Zur Maßnahme Löwenberger Land, Kastanienallee 11 - Moorrevitalisierung im
Häsener Luch 2**

Sehr geehrte Frau Görn,

die NBB Netzgesellschaft Berlin-Brandenburg mbH & Co. KG (nachfolgend NBB genannt) handelt im Rahmen der ihr übertragenen Verantwortung auch namens und im Auftrag der GASAG AG, der GASAG Solution Plus GmbH (GSP), der EMB Energie Brandenburg GmbH, der Stadtwerke Bad Belzig GmbH, der Gasversorgung Zehdenick GmbH, der NGK Netzgesellschaft Kyritz GmbH, der Netzgesellschaft Hohen Neuendorf Gas mbH & Co.KG, der Rathenower Netz GmbH, der Netzgesellschaft Hennigsdorf Gas mbH, der Stadtwerke Forst GmbH und der Netzgesellschaft Forst (Lausitz) mbH & Co. KG.

Im unmittelbaren Bereich Ihrer geplanten Baumaßnahme liegen keine Anlagen der NBB bzw. vorhandene Anlagen werden gemäß Ihren Unterlagen nicht tangiert.

Aussagen zu Anlagen anderer Versorgungsunternehmen bzw. Netzbetreiber können wir nicht treffen. Hierzu sind von Ihnen gesonderte Auskünfte einzuholen.

Die Bestandspläne werden laufend aktualisiert. Bei aktuell neuverlegten Gasleitungen ist es möglich, dass diese noch nicht in den Bestandsplänen enthalten sind. Hierzu bitten wir Sie, sich mit der NBB unter (030) 81876 1890 oder einsatzplanung@nbb-netzgesellschaft.de abzustimmen.

Sollte der Geltungsbereich Ihrer Auskunftsanfrage verändert werden oder der Arbeitsraum den dargestellten räumlichen Bereich überschreiten, ist der Vorgang erneut zur Erteilung einer Auskunft der NBB vorzulegen.

Mit freundlichen Grüßen





NBB Netzgesellschaft Berlin-Brandenburg mbH & Co. KG

Anlagen:

Legende

Plan (Maßstab 1:10000)

Plan (Maßstab 1:500)




Leitungsschutzanweisung und Freistellungsvermerk sind zu beachten

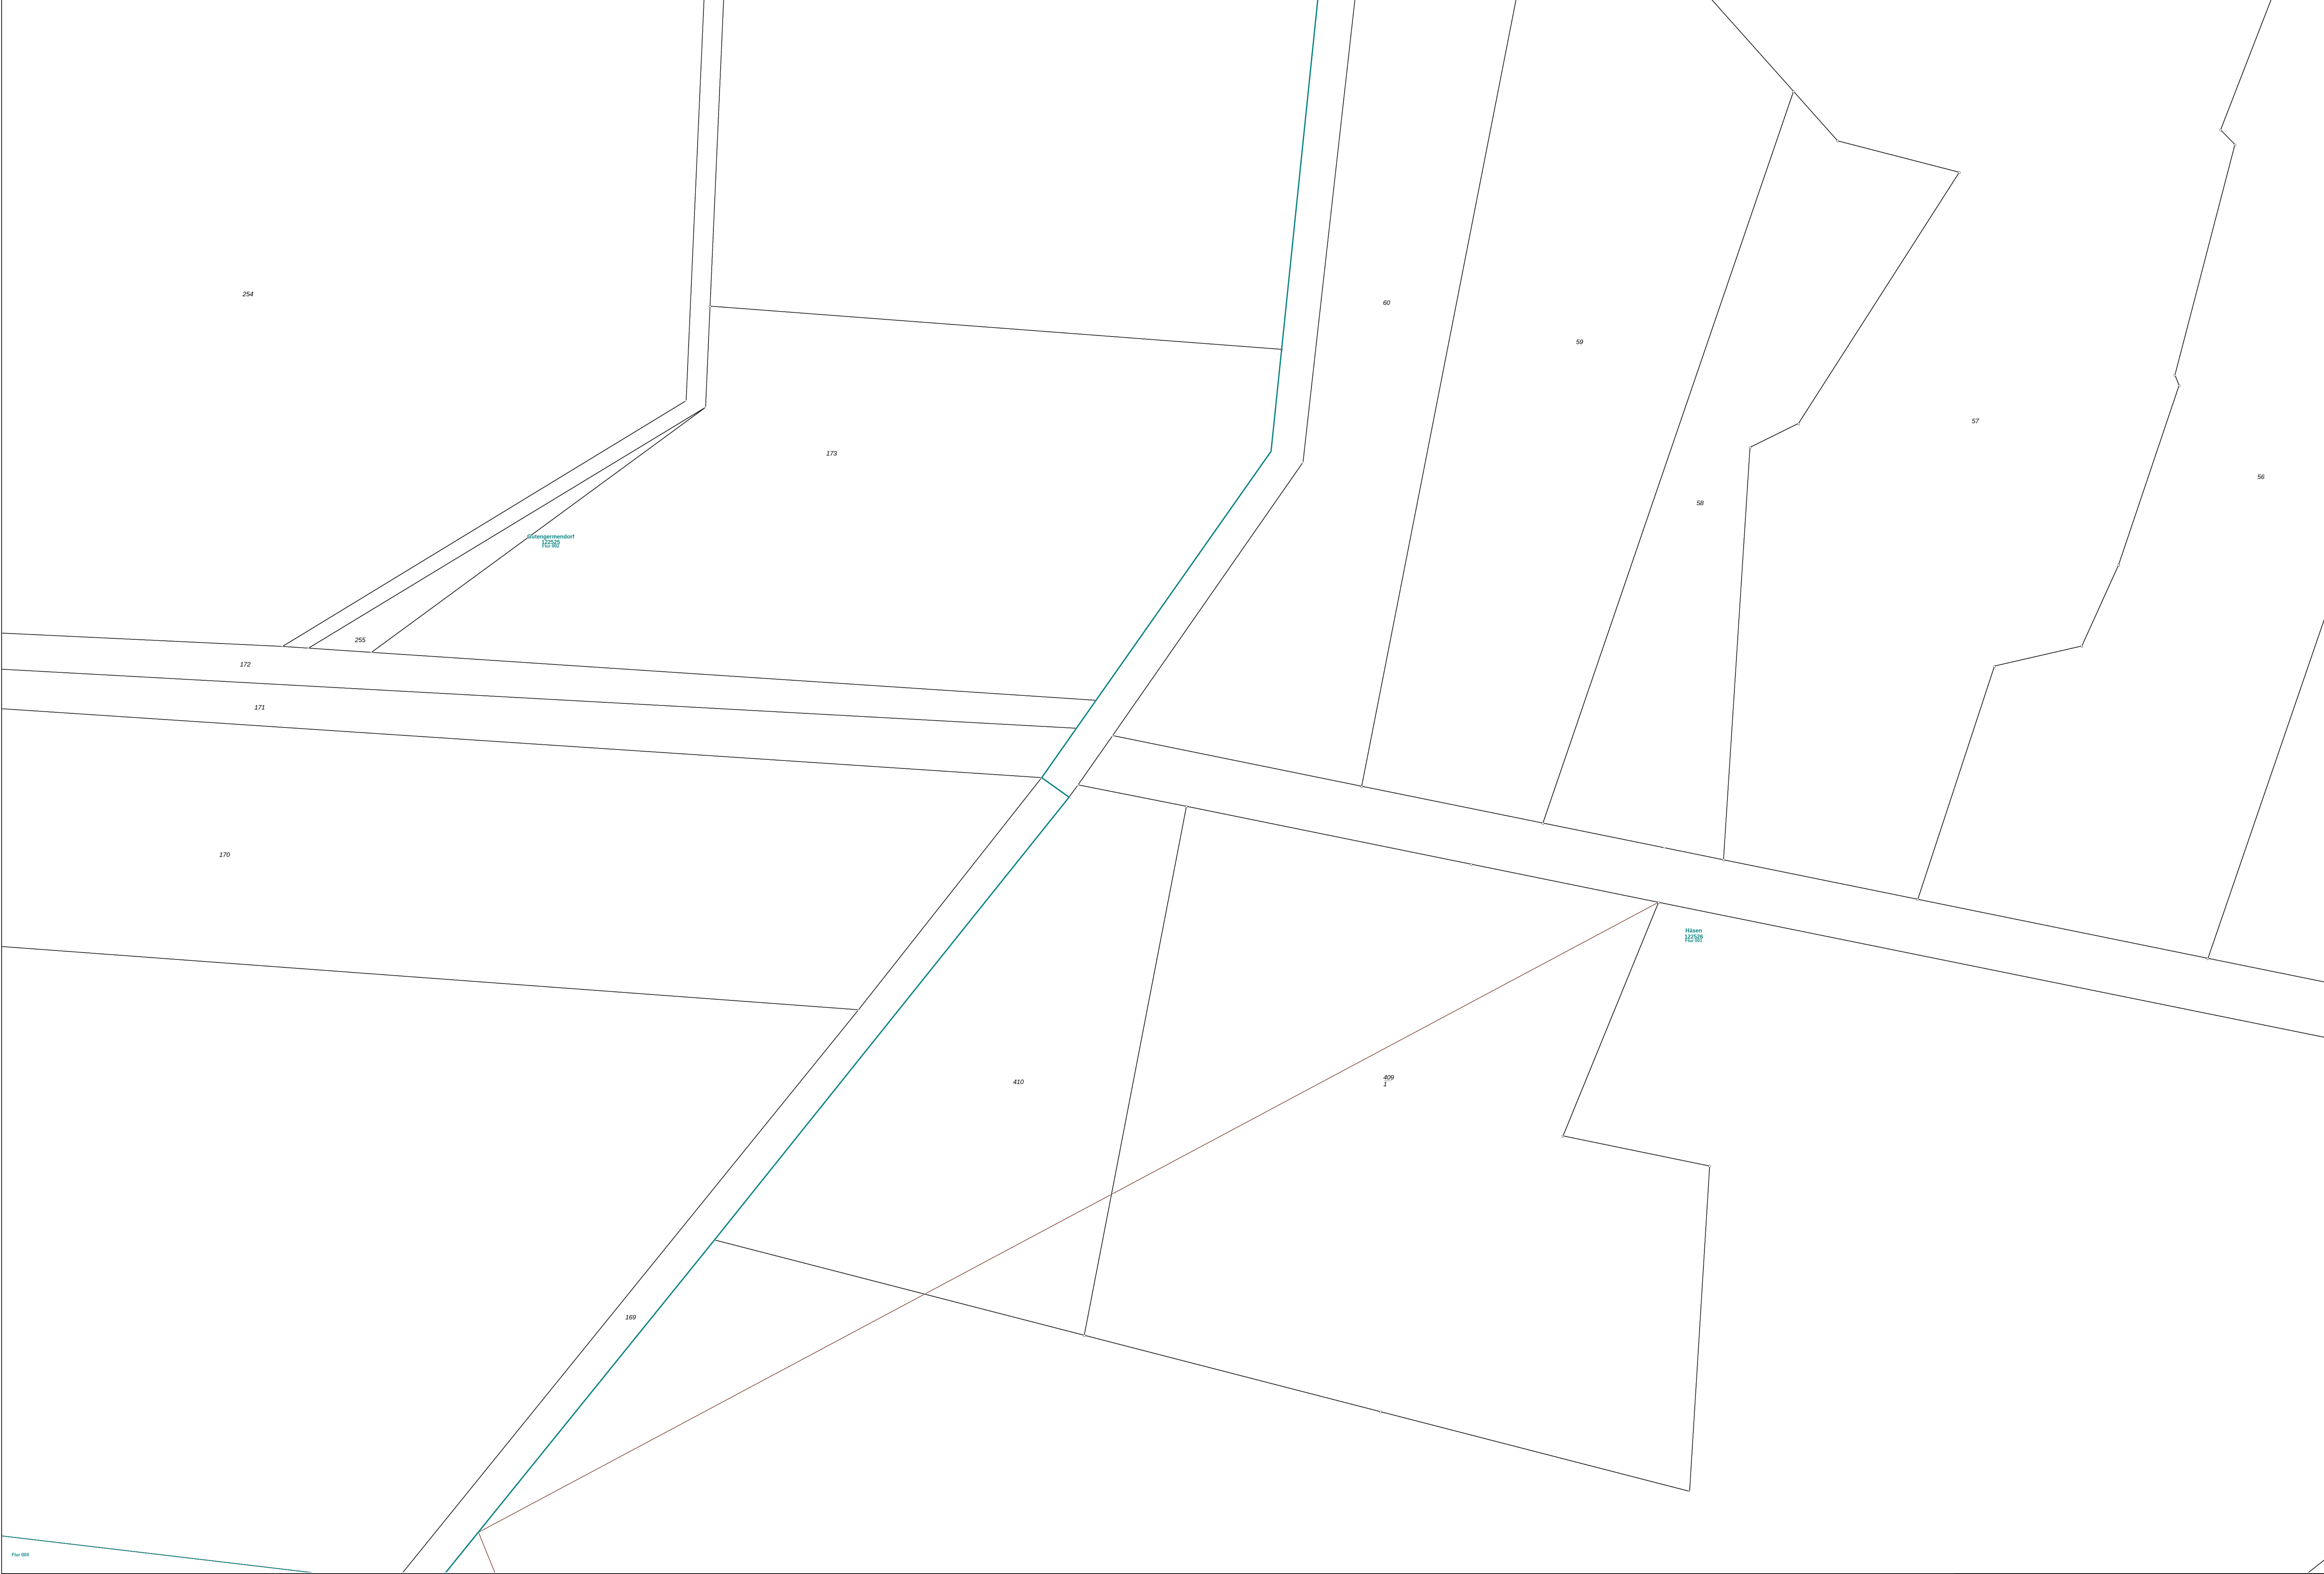

Plan 004

Ort/Transportleitung

Operativem Ge

Planm

Seite 2

Erstellt von

SYSTEM

1500

DN A0

Lowenberger Land

Strafe

Kastanienallee 11

Registrierung

5025-0106-38

Form

400


Erstellt am

23.7.2025

NETZGESAMLSCHAFT

NETZENTWICKLUNG

Leitungsschutzanweisung und Freistellungsvermerk sind zu beachten

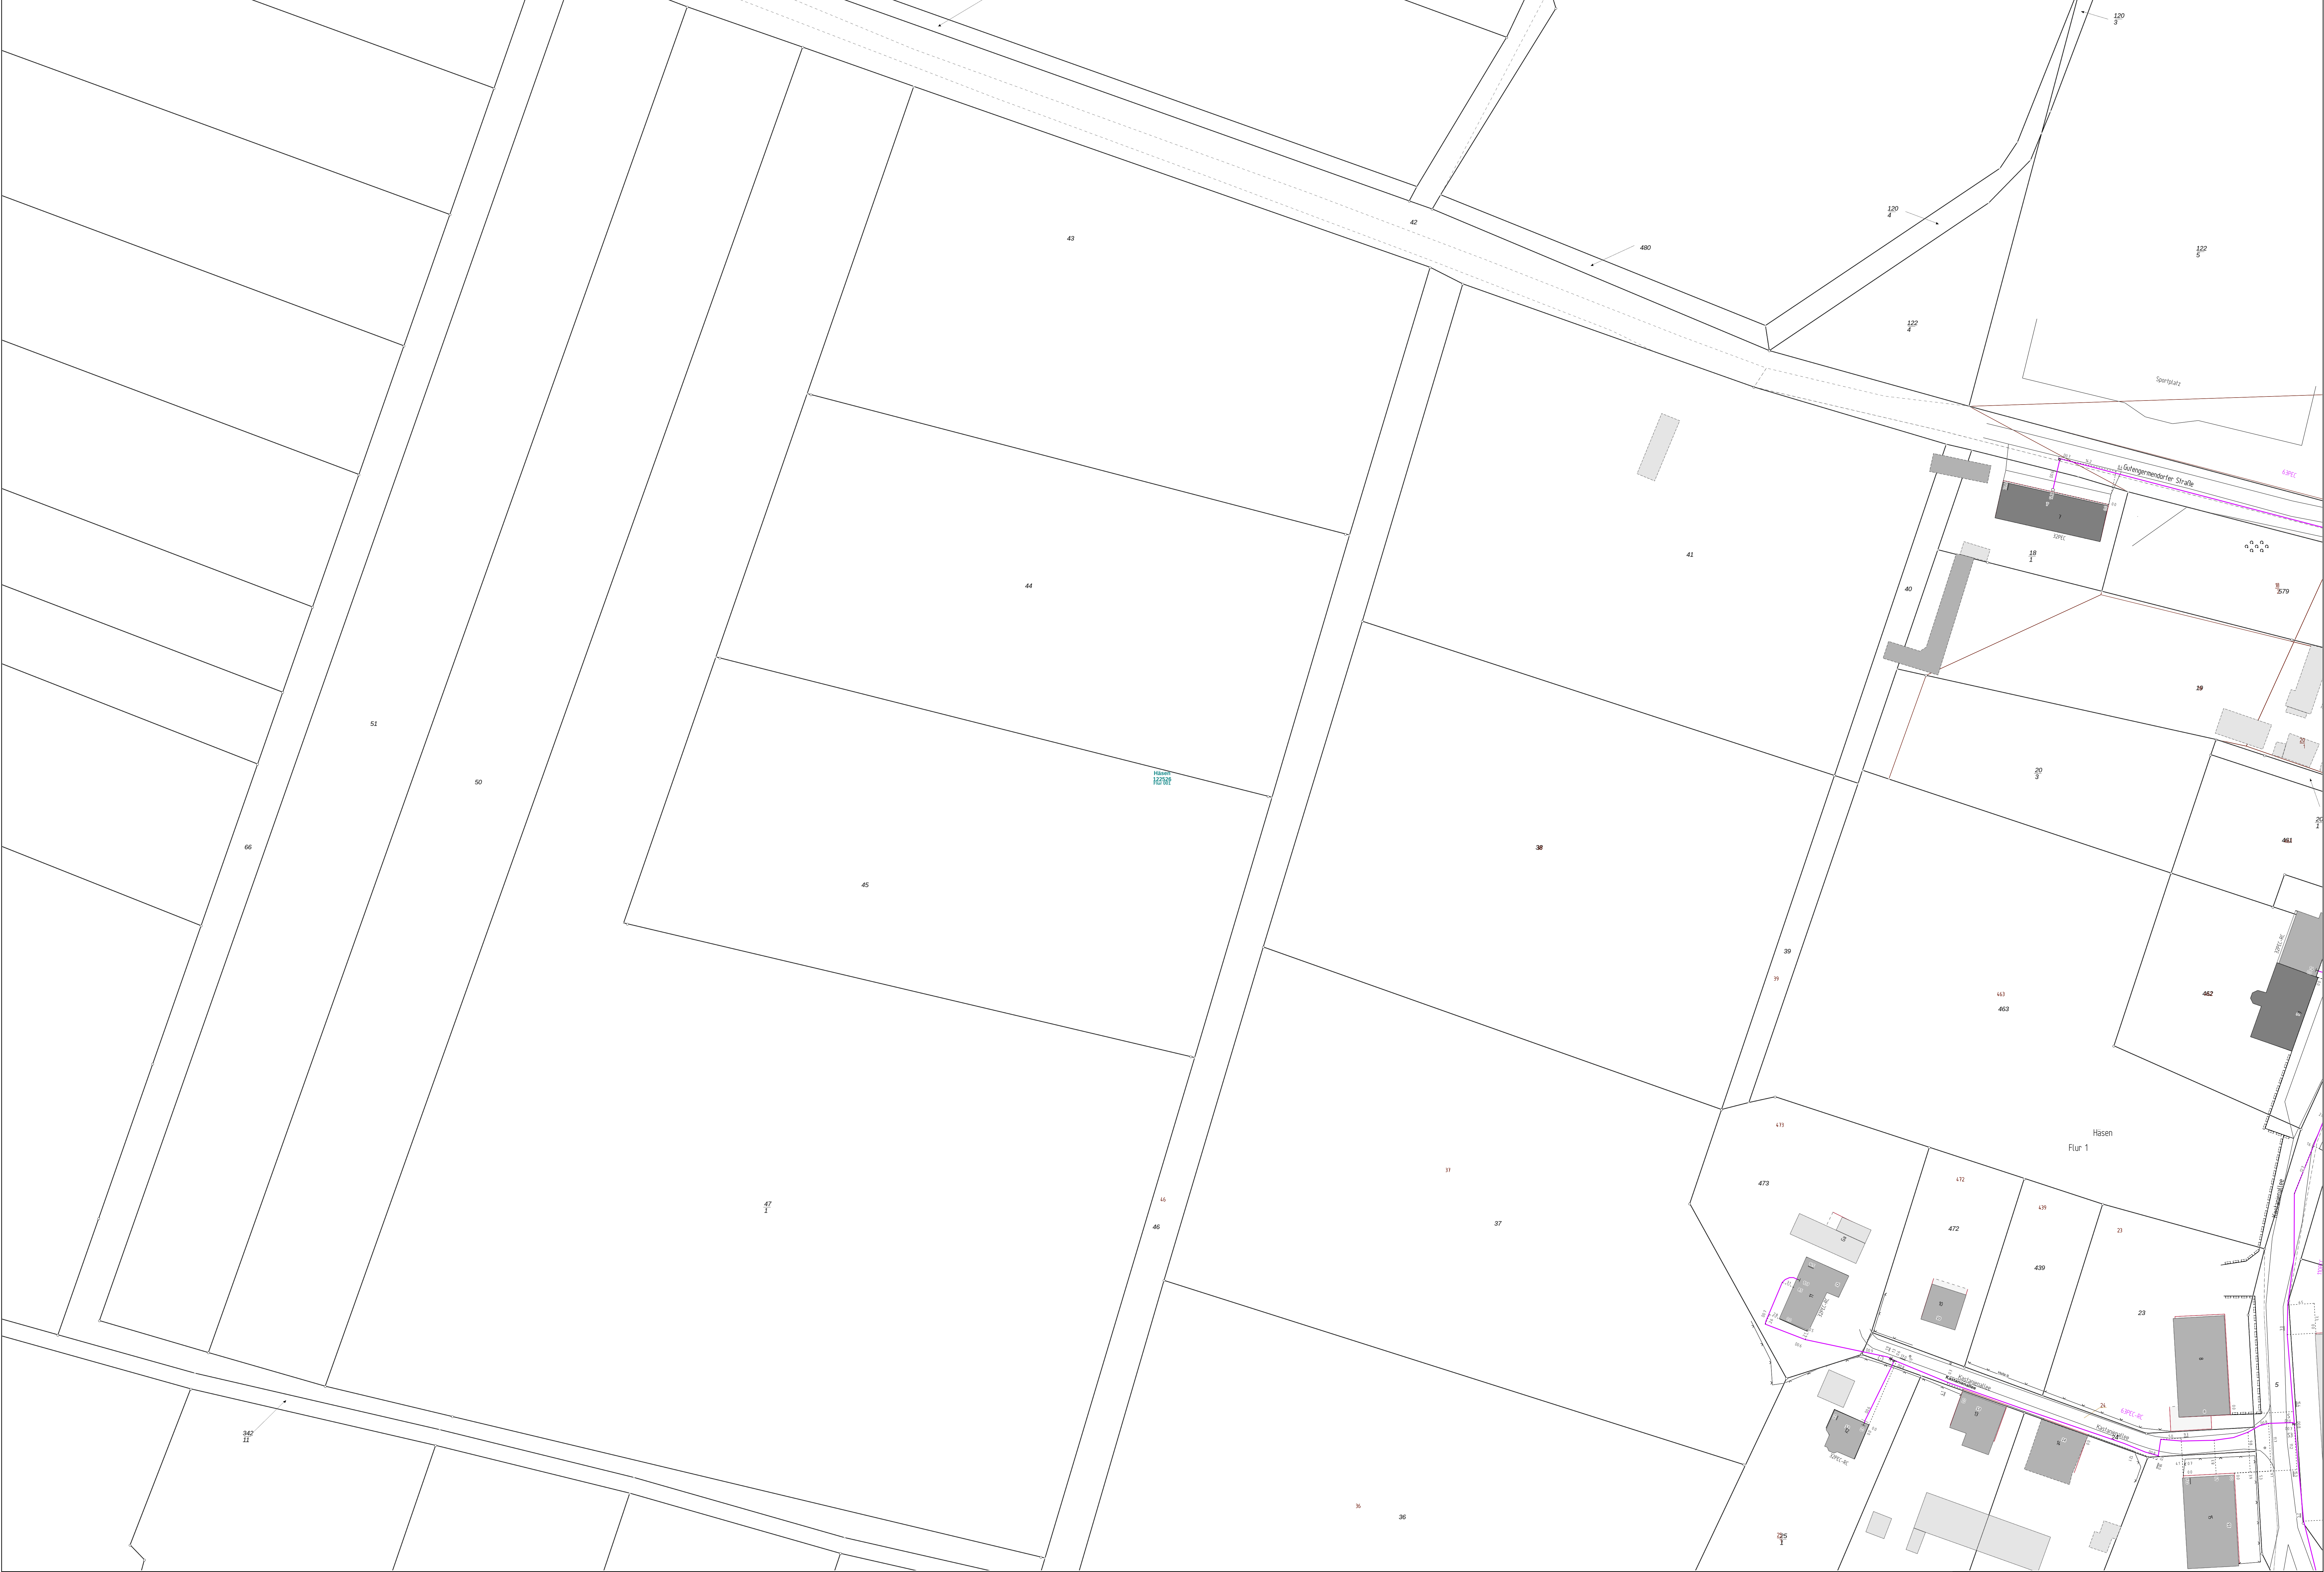

↑

342
II

1500

DN A0

Ort/Transportleitung

Ort/Transportleitung

Planm.

Erstellt von

Strasse

SYSTEM

Erstellt am

23.7.2025

LOEWENBERGER LAND

NETZGESAMLSCHAFT


Registrierung


5025-016338



Form

400

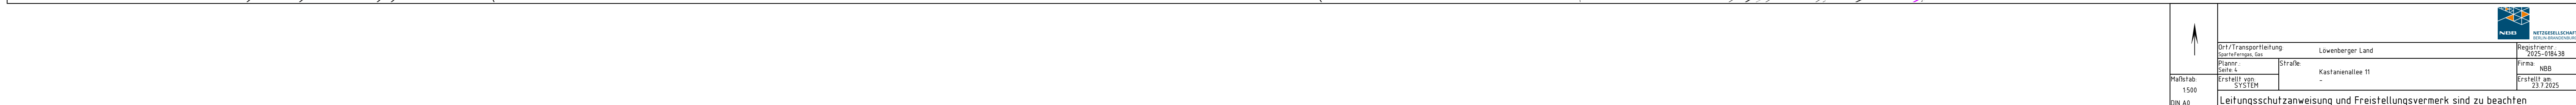

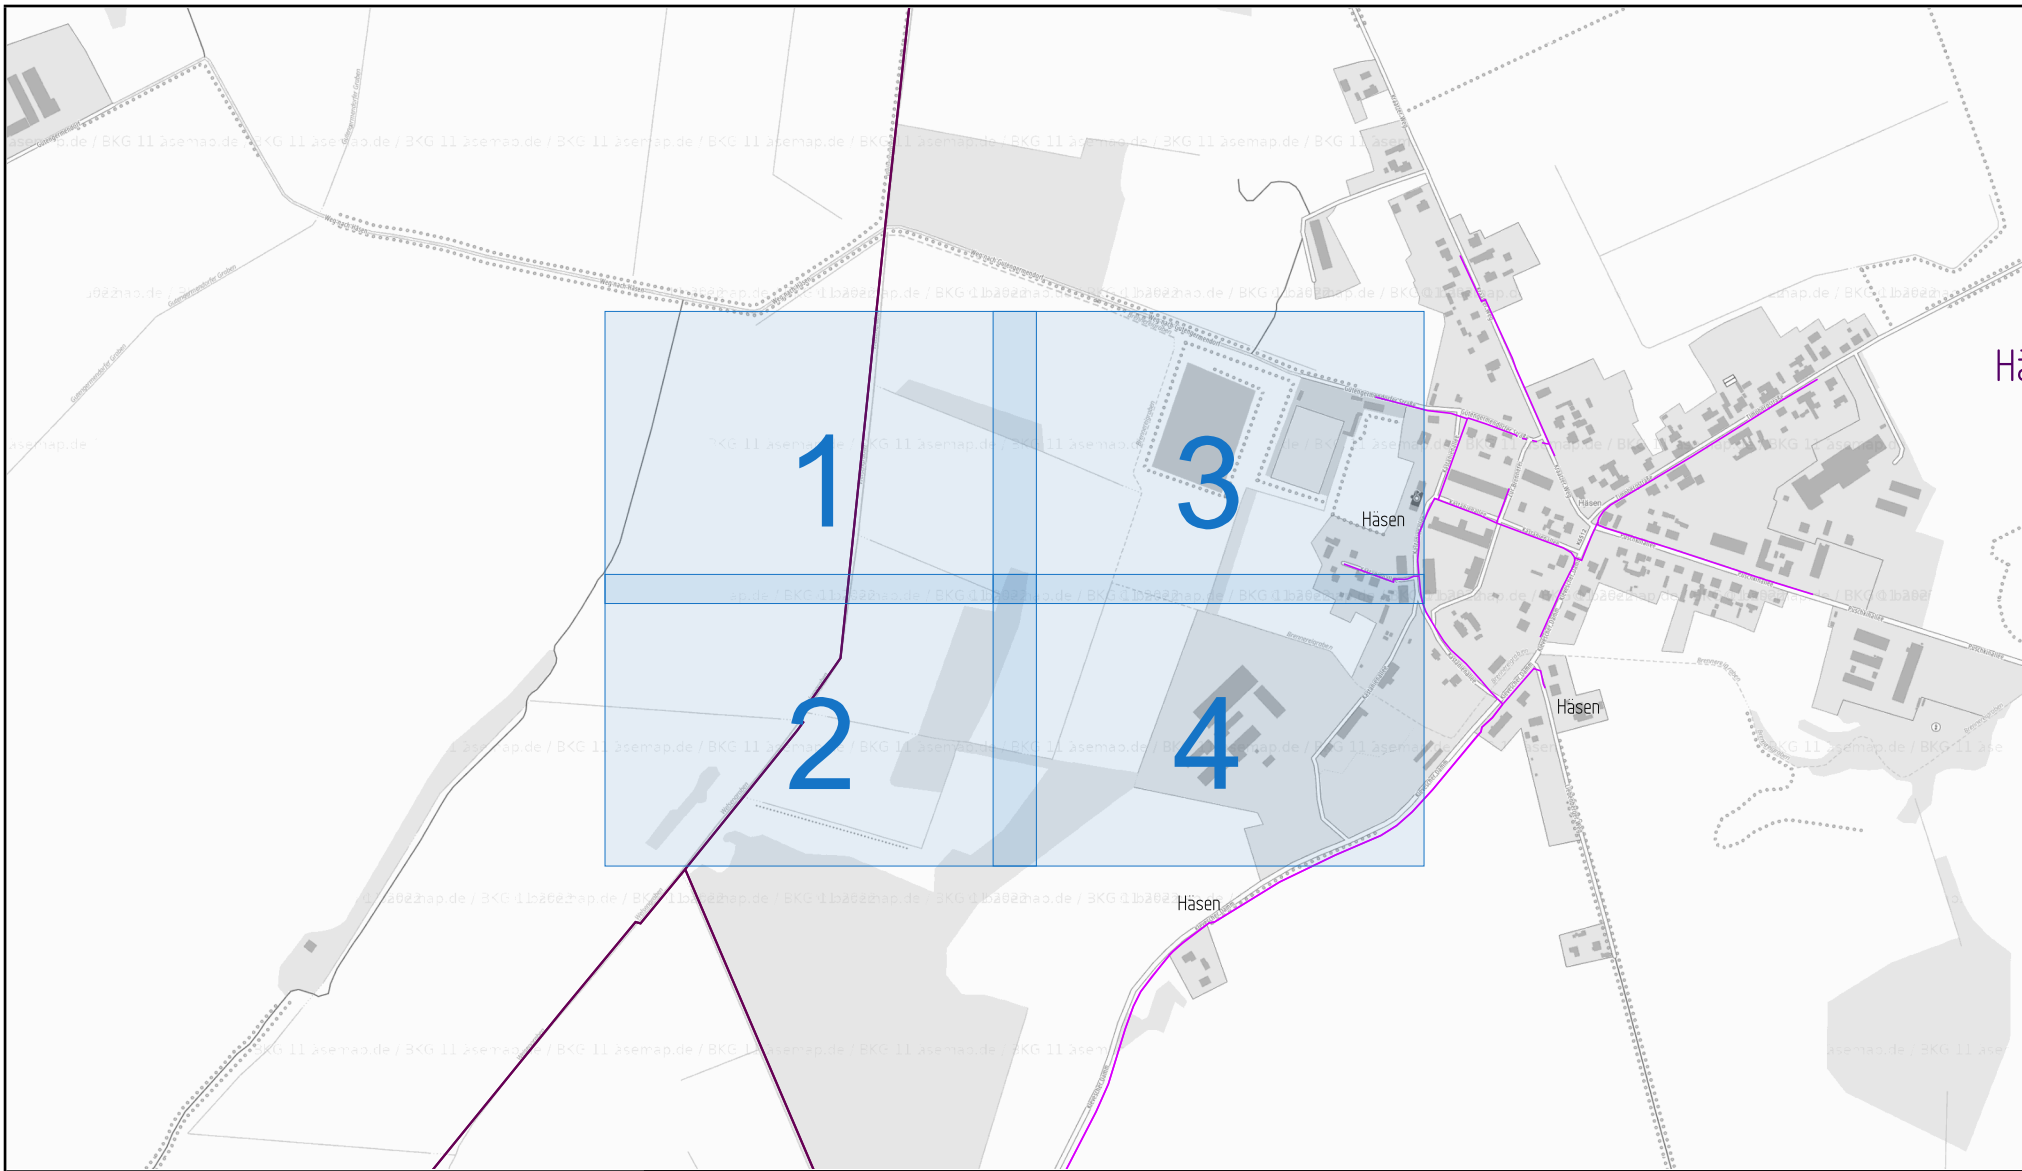Leitungsschutzanweisung und Freistellungsvermerk sind zu beachten






			 NETZGESELLSCHAFT BERLIN-BRANDENBURG
	Ort/Transportleitung: SparteFerngas, Gas		Löwenberger Land
	Plannr.: Seite:	Straße:	Registriernr.: 2025-018438
	Maßstab: 1:10000	Erstellt von: SYSTEM	Kastanienallee 11 -
DIN A4	Erstellt am: 23.7.2025		
Leitungsschutzanweisung und Freistellungsvermerk sind zu beachten			



			
Maßstab 1:500 DIN A0	Erstellung von: SYSTEM		
Leitungsschutzanweisung und Freistellungsvermerk sind zu beachten			

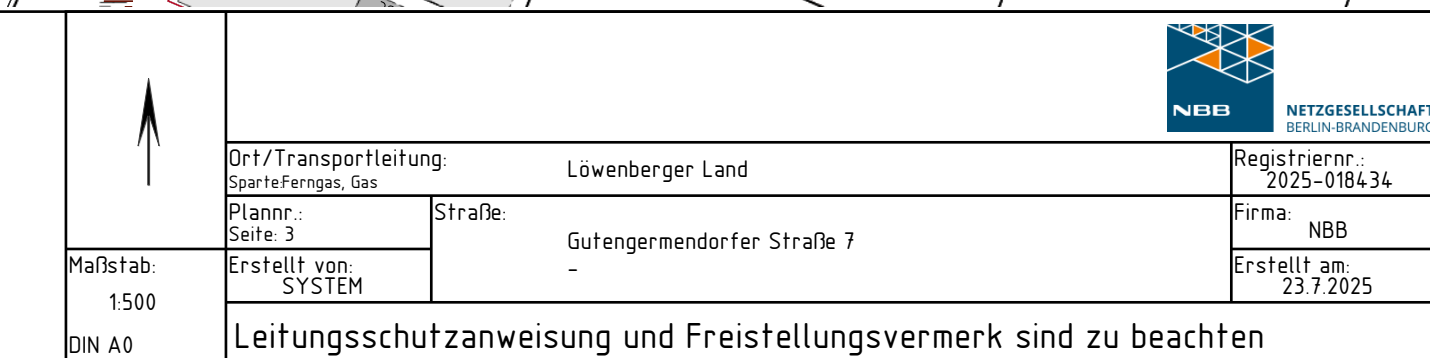



**NETZGESELLSCHAFT
BERLIN-BRANDENBURG**

NBB - EUREF-Campus 1–2 - 10829 Berlin

PPN Prowa GmbH

**Str. des Friedens 2a
16816 Neuruppin**

- **NBB Netzgesellschaft
Berlin-Brandenburg mbH & Co. KG**
EUREF-Campus 1–2, 10829 Berlin
HRA 37374 B Amtsgericht Charlottenburg
- **NBB C-NN-D**
EUREF-Campus 1–2, 10829 Berlin
Telefon 030 81876-2740
Planauskunft@nbb-netzgesellschaft.de
www.nbb-netzgesellschaft.de

Berlin, 23.07.2025

**Unser Zeichen: 2025-018439_O, Portalnummer 669400
Ihr Schreiben vom 23.07.2025 mit Zeichen Moorrevitalisierung im Häsener Luch 3**

**Zur Maßnahme Löwenberger Land, Klevescher Damm 8 - Moorrevitalisierung im
Häsener Luch 3**

Sehr geehrte Frau Görn,

die NBB Netzgesellschaft Berlin-Brandenburg mbH & Co. KG (nachfolgend NBB genannt) handelt im Rahmen der ihr übertragenen Verantwortung auch namens und im Auftrag der GASAG AG, der GASAG Solution Plus GmbH (GSP), der EMB Energie Brandenburg GmbH, der Stadtwerke Bad Belzig GmbH, der Gasversorgung Zehdenick GmbH, der NGK Netzgesellschaft Kyritz GmbH, der Netzgesellschaft Hohen Neuendorf Gas mbH & Co.KG, der Rathenower Netz GmbH, der Netzgesellschaft Hennigsdorf Gas mbH, der Stadtwerke Forst GmbH und der Netzgesellschaft Forst (Lausitz) mbH & Co. KG.

Im unmittelbaren Bereich Ihrer geplanten Baumaßnahme liegen keine Anlagen der NBB bzw. vorhandene Anlagen werden gemäß Ihren Unterlagen nicht tangiert.

Aussagen zu Anlagen anderer Versorgungsunternehmen bzw. Netzbetreiber können wir nicht treffen. Hierzu sind von Ihnen gesonderte Auskünfte einzuholen.

Die Bestandspläne werden laufend aktualisiert. Bei aktuell neuverlegten Gasleitungen ist es möglich, dass diese noch nicht in den Bestandsplänen enthalten sind. Hierzu bitten wir Sie, sich mit der NBB unter (030) 81876 1890 oder einsatzplanung@nbb-netzgesellschaft.de abzustimmen.

Sollte der Geltungsbereich Ihrer Auskunftsanfrage verändert werden oder der Arbeitsraum den dargestellten räumlichen Bereich überschreiten, ist der Vorgang erneut zur Erteilung einer Auskunft der NBB vorzulegen.

Mit freundlichen Grüßen





NBB Netzgesellschaft Berlin-Brandenburg mbH & Co. KG


Anlagen:


Legende

Plan (Maßstab 1:10000)


Plan (Maßstab 1:500)



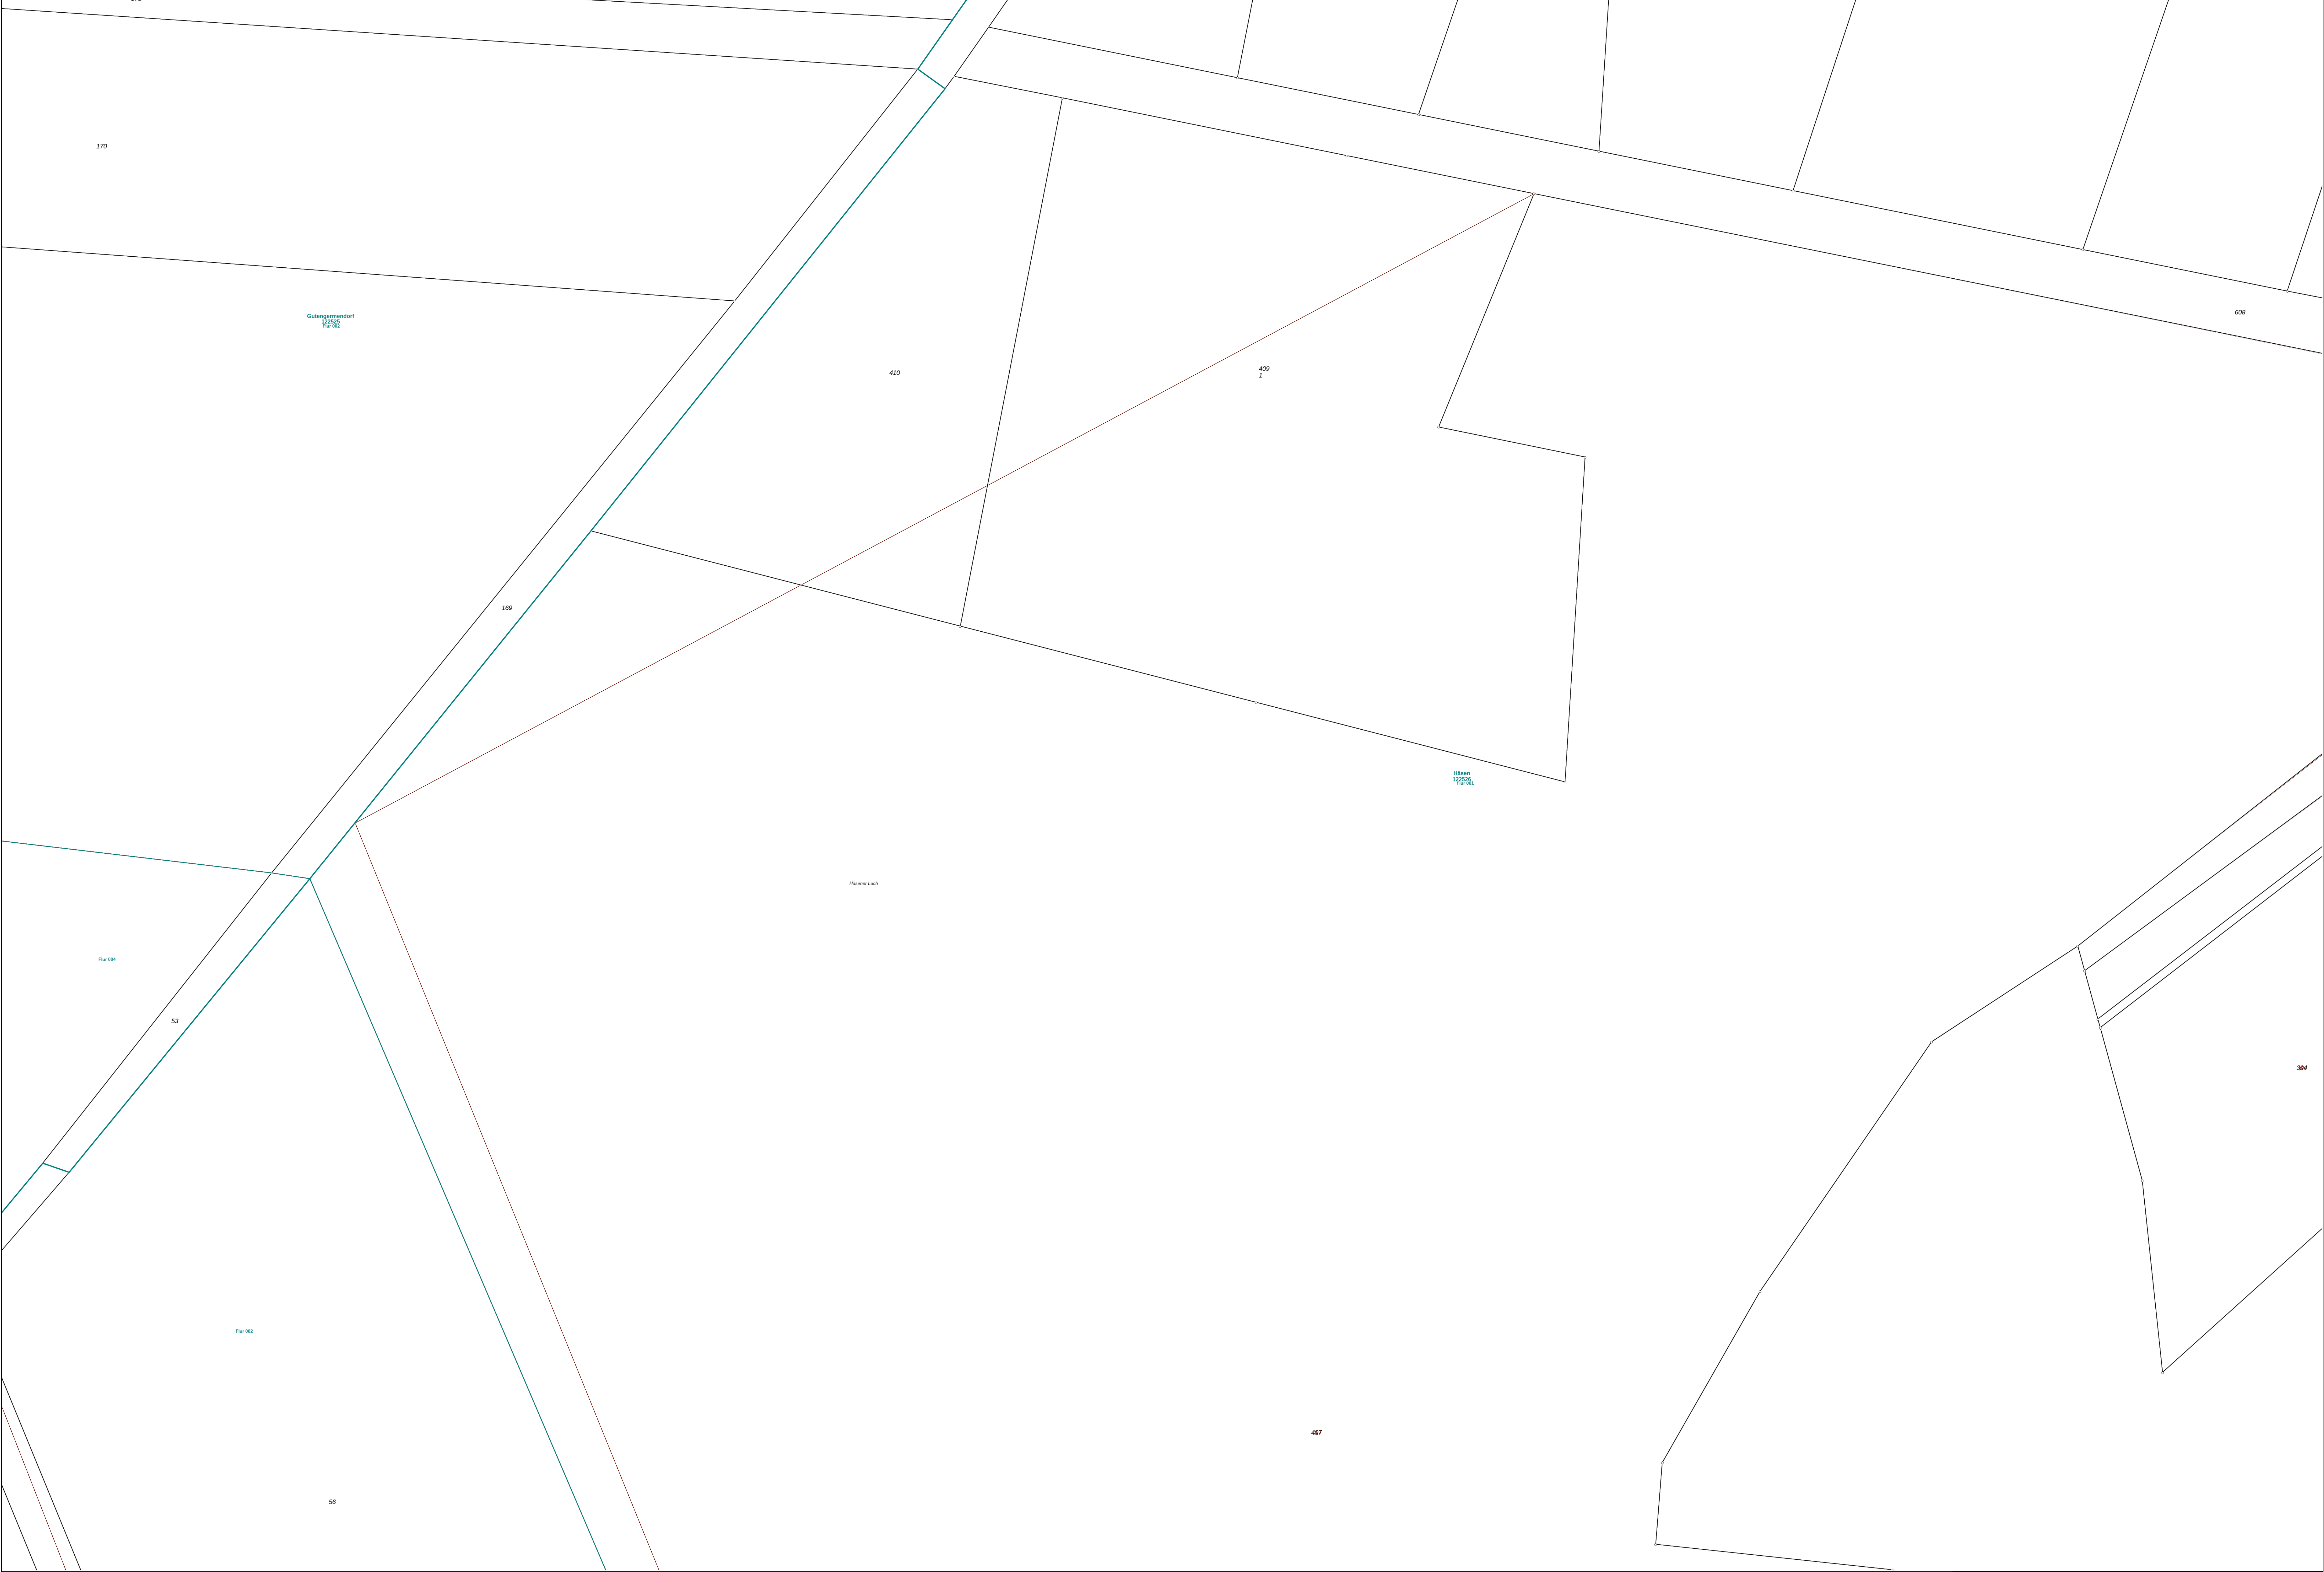

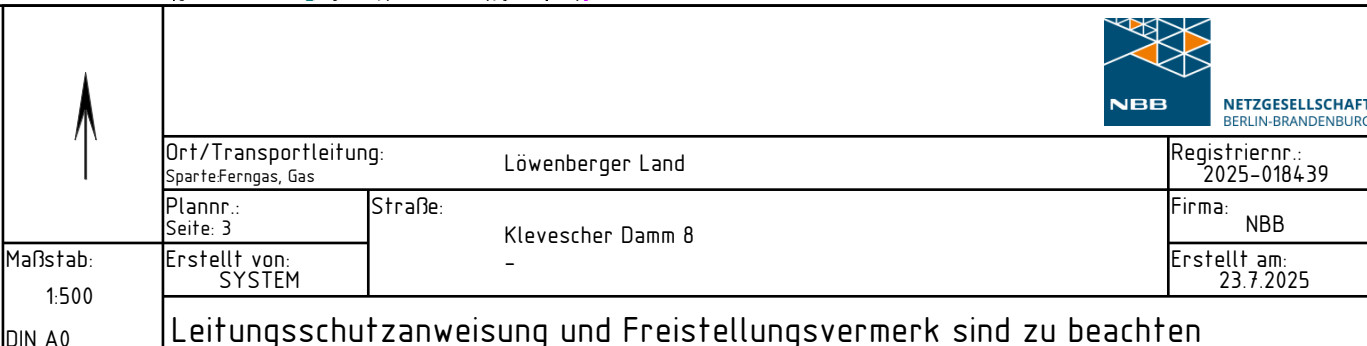



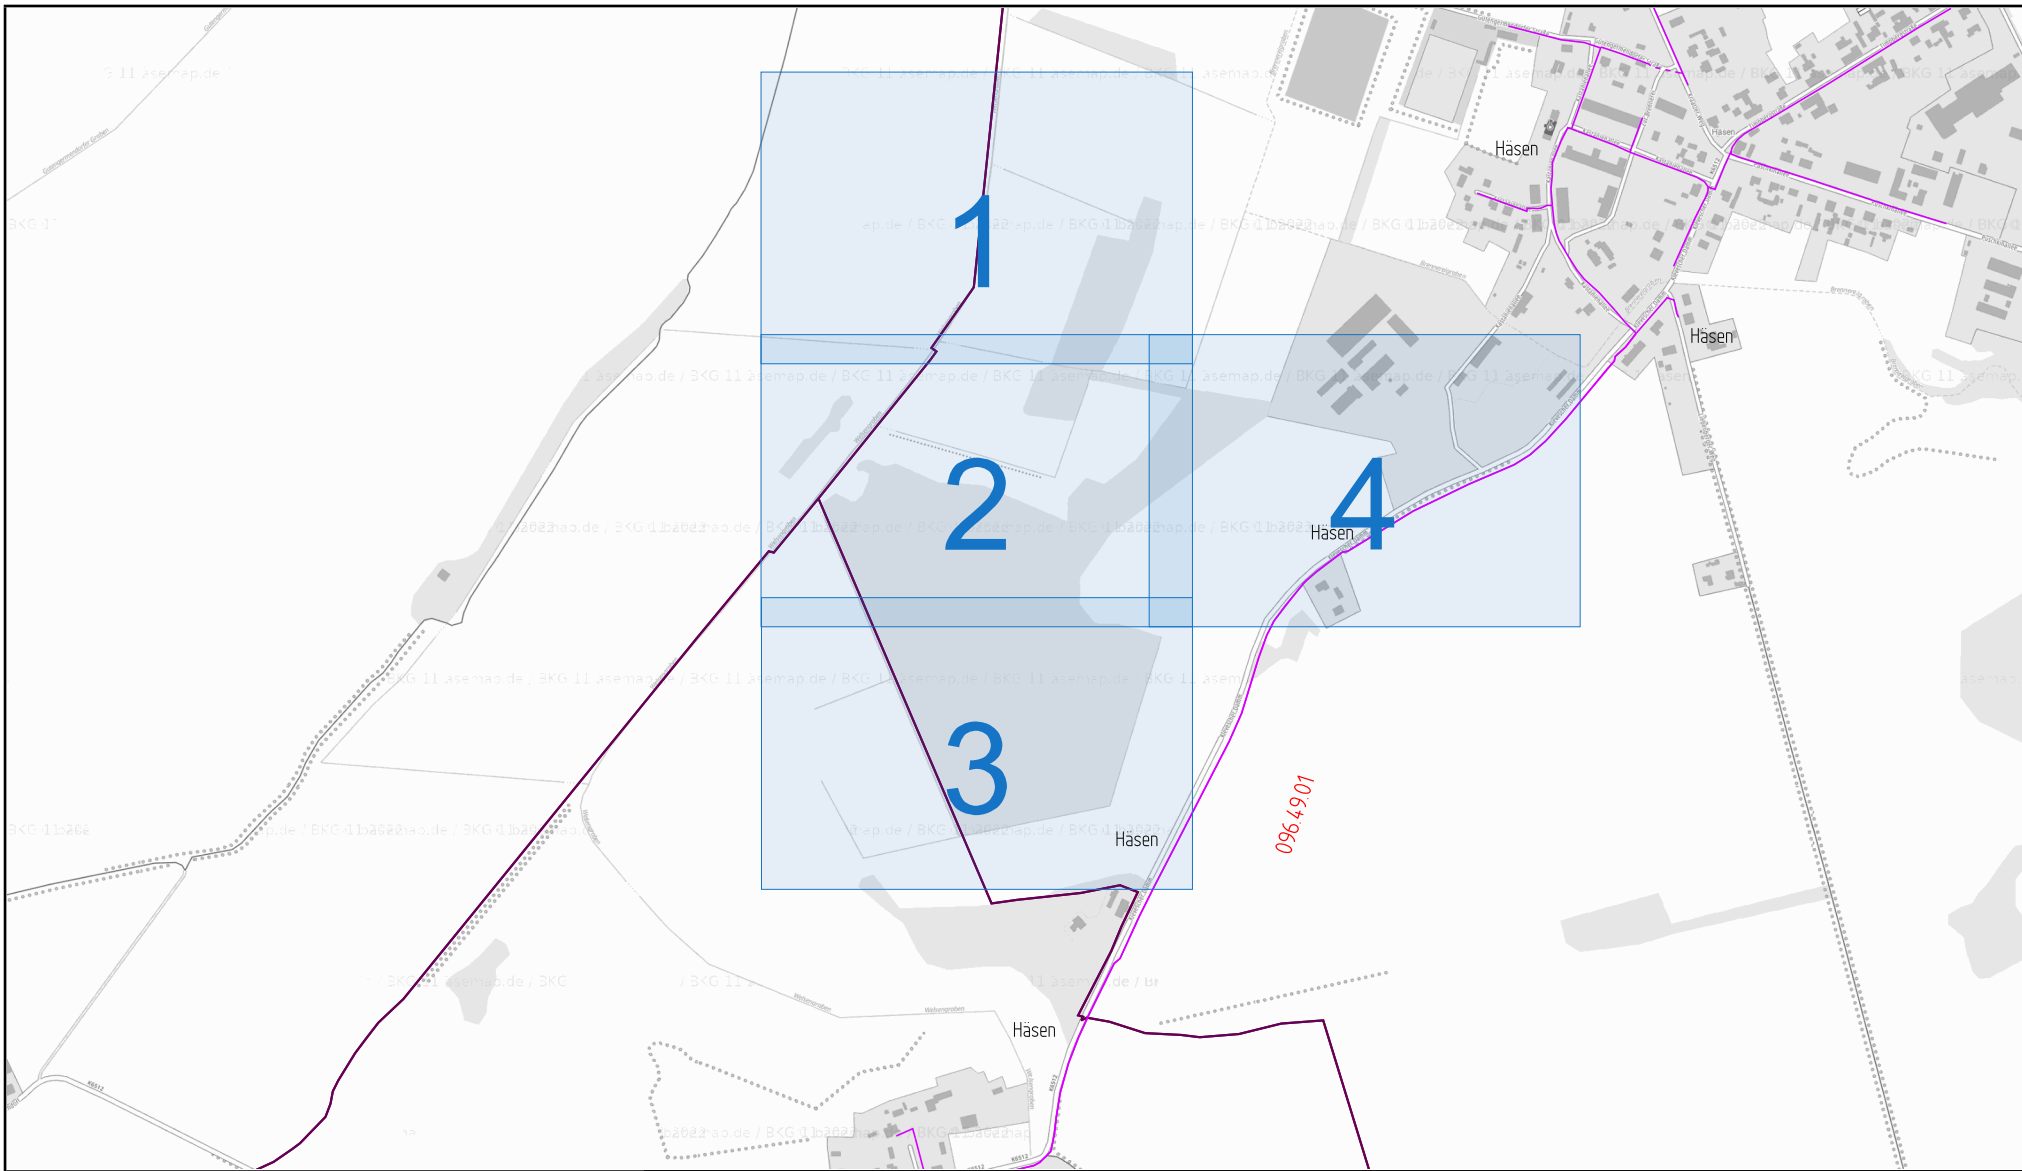



			 NETZGESELLSCHAFT BERLIN-BRANDENBURG
	Ort/Transportleitung: Sparte:Ferngas, Gas		Löwenberger Land
	Registriernr.: 2025-018439		
Maßstab: 1:10000 DIN A4	Plannr.: Seite:	Straße: Klevescher Damm 8 -	Firma: NBB
	Erstellt von: SYSTEM		Erstellt am: 23.7.2025
	Leitungsschutzanweisung und Freistellungsvermerk sind zu beachten		



E.DIS Netz GmbH Ruppiner Straße 13b 16775 Gransee

Planungsgesellschaft für Wasserbau & Wasserwirtschaft mbH PROWA
Neuruppin
Frau Janet Görn
Straße des Friedens 2a

16816 Neuruppin

Spartenauskunft: 1526541-EDIS in Löwenberger Land Gutengermendorfer Straße 7
Anfragegrund: Planung **Projektname:** Moorrevitalisierung im
Erstellt am: 23.07.2025 **Projektzusatz:**

E.DIS Netz GmbH
Langewahler Straße 60
15517 Fürstenwalde/Spree

www.e-dis-netz.de

Ihr Ansprechpartner

MB Gransee
T +49 3306-20360

EDI_Betrieb_Gransee@e-dis.de

Datum
23.07.2025

Sehr geehrte Damen und Herren,

anbei übersenden wir Ihnen die gewünschte Spartenauskunft.

Im Bereich Ihrer Spartenanfrage befinden sich keine Versorgungsanlagen der E.DIS Netz GmbH.

Das rot umrandete Gebiet auf den Plänen stellt den Anfragebereich dar.
Folgende Planauszüge und sonstige Dokumente wurden übergeben:

Sparte	Sparten- pläne aus- gegeben	Sicher- heitsrel. Einbauten	Sperr- flächen	Leeraus- kunft
Gas:	<input type="checkbox"/>	<input type="checkbox"/>	<input type="checkbox"/>	<input checked="" type="checkbox"/>
Strom-BEL:	<input type="checkbox"/>	<input type="checkbox"/>	<input type="checkbox"/>	<input checked="" type="checkbox"/>
Strom-NS:	<input type="checkbox"/>	<input type="checkbox"/>	<input type="checkbox"/>	<input checked="" type="checkbox"/>
Strom-MS:	<input type="checkbox"/>	<input type="checkbox"/>	<input type="checkbox"/>	<input checked="" type="checkbox"/>
Strom-HS:	<input type="checkbox"/>	<input type="checkbox"/>	<input type="checkbox"/>	<input checked="" type="checkbox"/>
Telekommunikation:	<input type="checkbox"/>	<input type="checkbox"/>	<input type="checkbox"/>	<input checked="" type="checkbox"/>
Fernwärme:	<input type="checkbox"/>	<input type="checkbox"/>	<input type="checkbox"/>	<input checked="" type="checkbox"/>

Dokumente

Indexplan:	<input checked="" type="checkbox"/>	Vermessungsdaten:	<input type="checkbox"/>
Gesamtmedienplan:	<input checked="" type="checkbox"/>	Merkblatt zum Schutz der	<input checked="" type="checkbox"/>
Skizze:	<input type="checkbox"/>	Verteilungsanlagen:	


Bitte beachten Sie hierzu die Bestätigung über erfolgte Planauskunft / Einweisung, insbesondere die Informationen zu 'Örtliche Einweisung / Ansprechpartner' auf Seite 3, die 'Besonderen Hinweise' auf Seite 4, das Merkblatt zum Schutz der Verteilungsanlagen und die beigegefügte Pläne.


Freundliche Grüße
E.DIS Netz GmbH
MB Gransee


Dieses Schreiben wurde maschinell erstellt und ist auch ohne Unterschrift gültig.


Sitz: Fürstenwalde/Spree
Amtsgericht Frankfurt (Oder)
HRB 16068
St.Nr. 061 108 06416
Ust.Id. DE285351013


Geschäftsführung:
Stefan Blache
Hanjo During

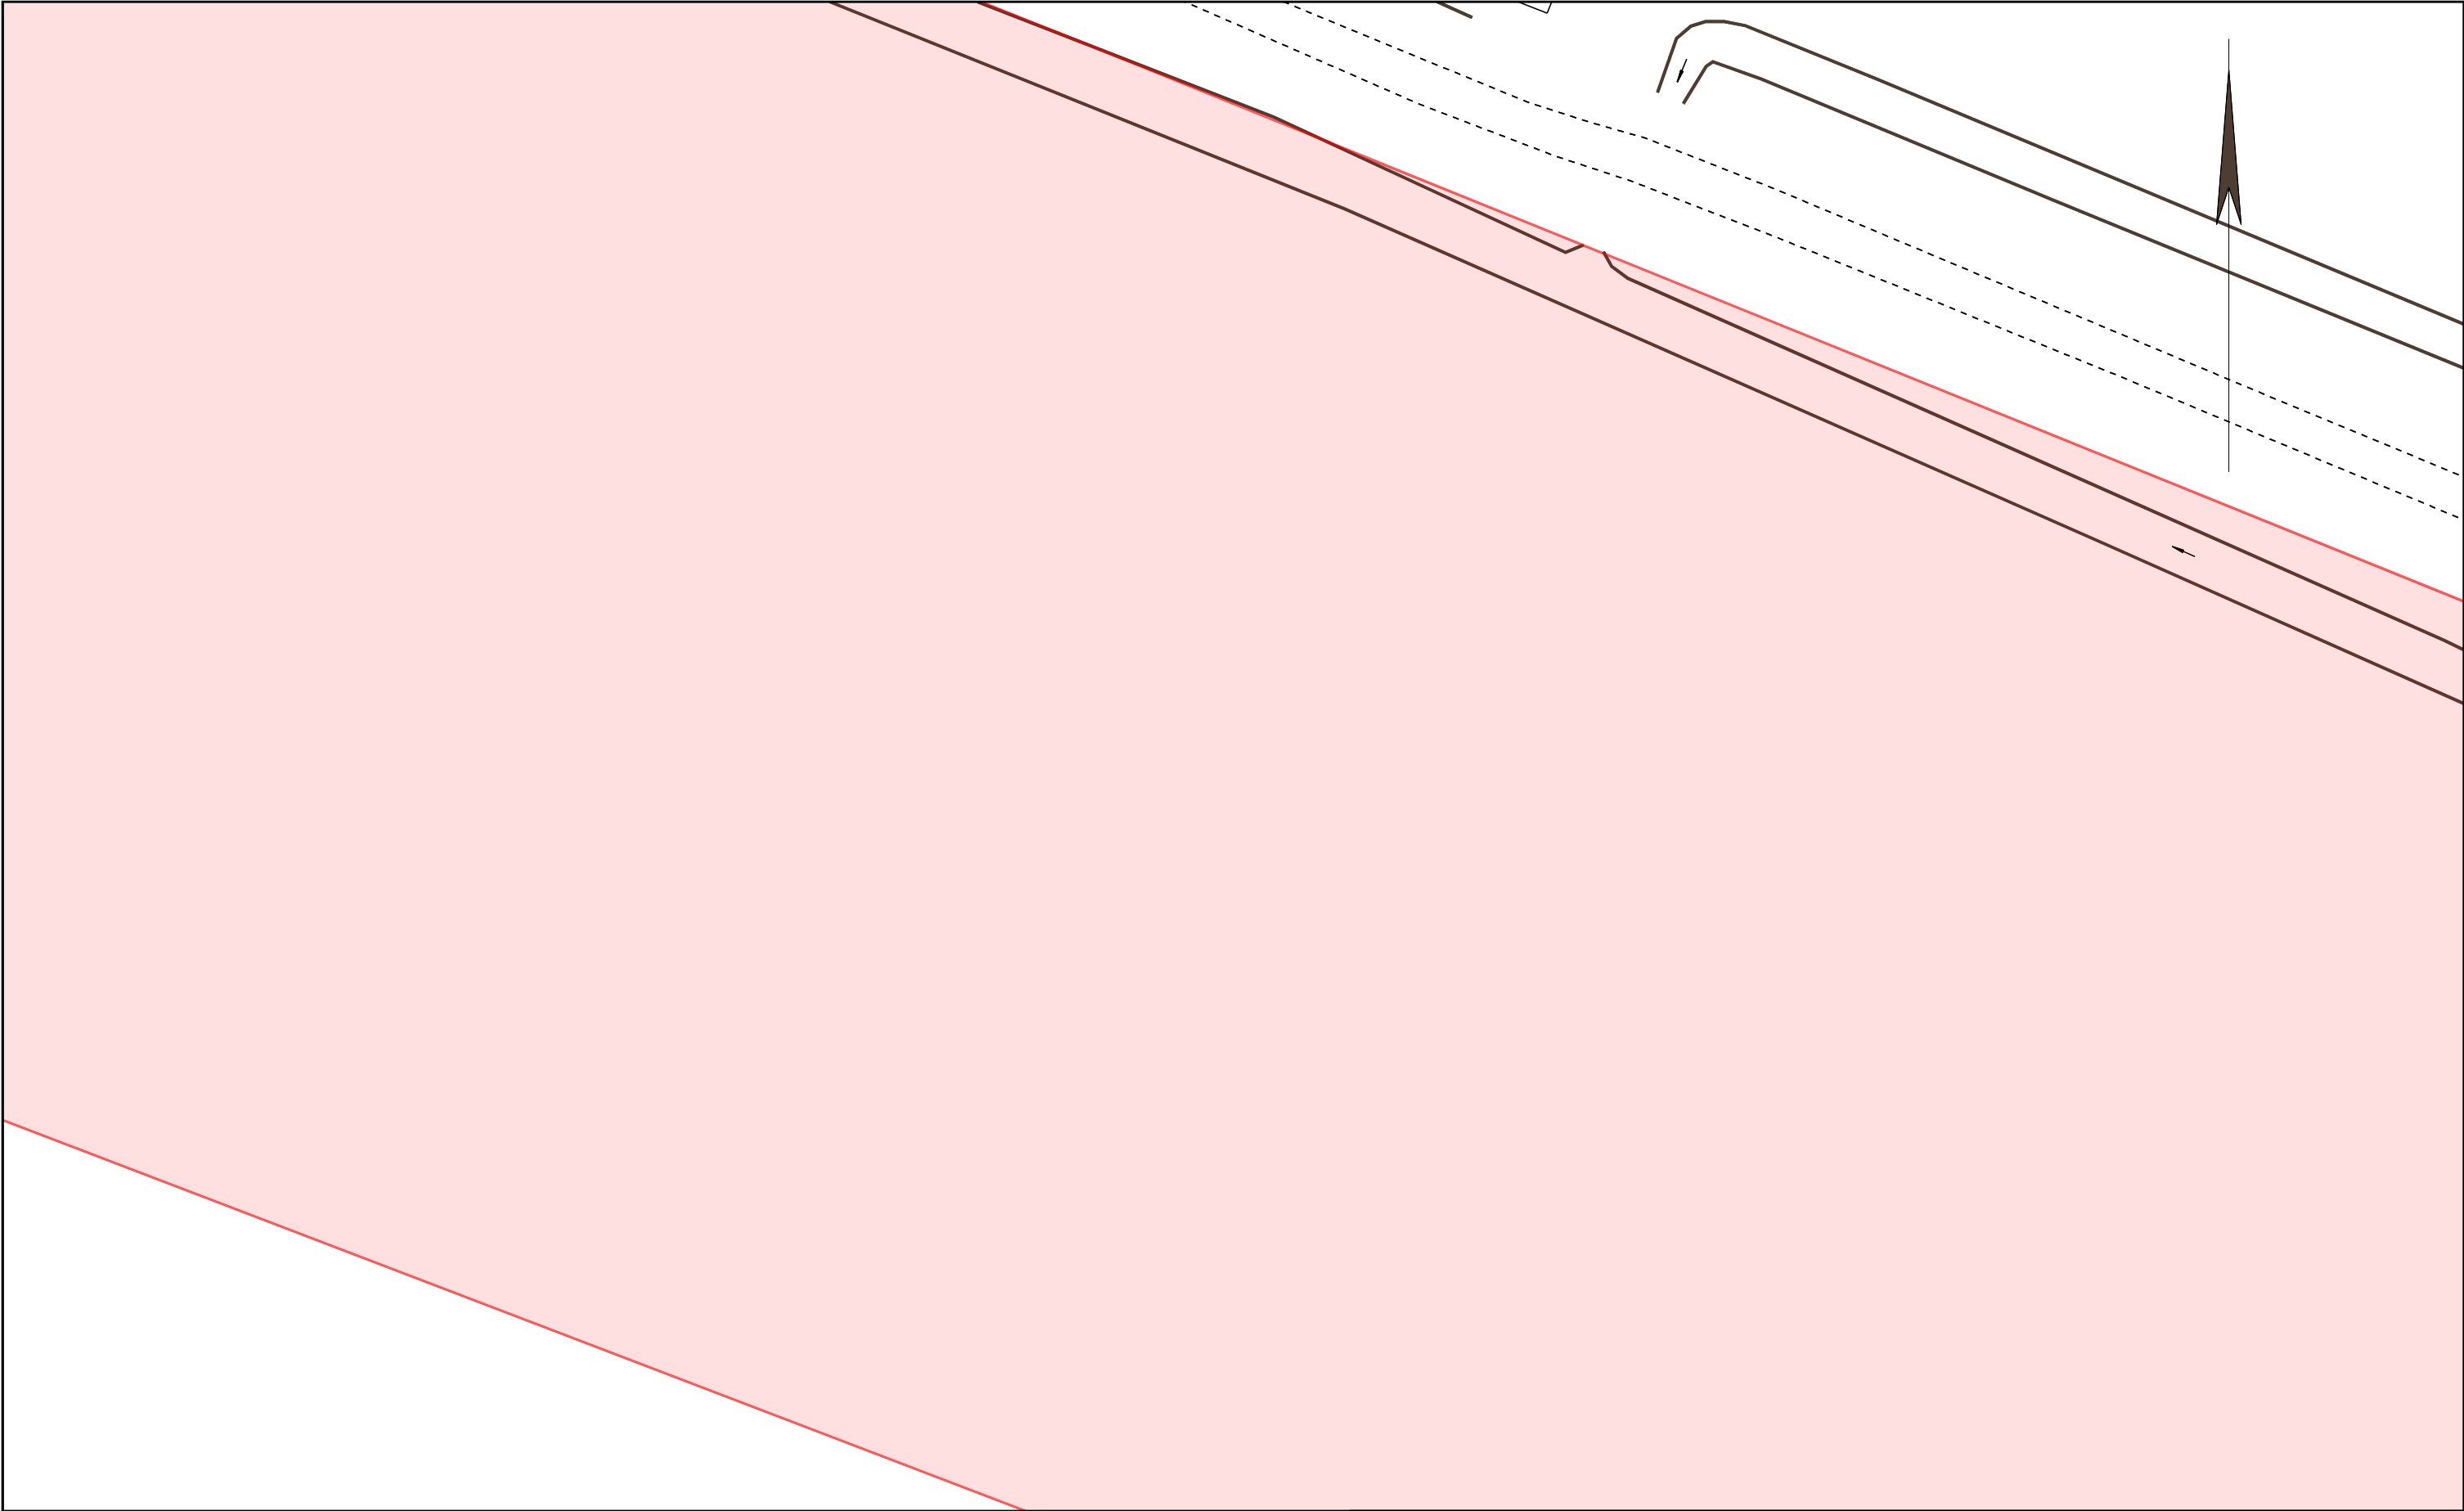


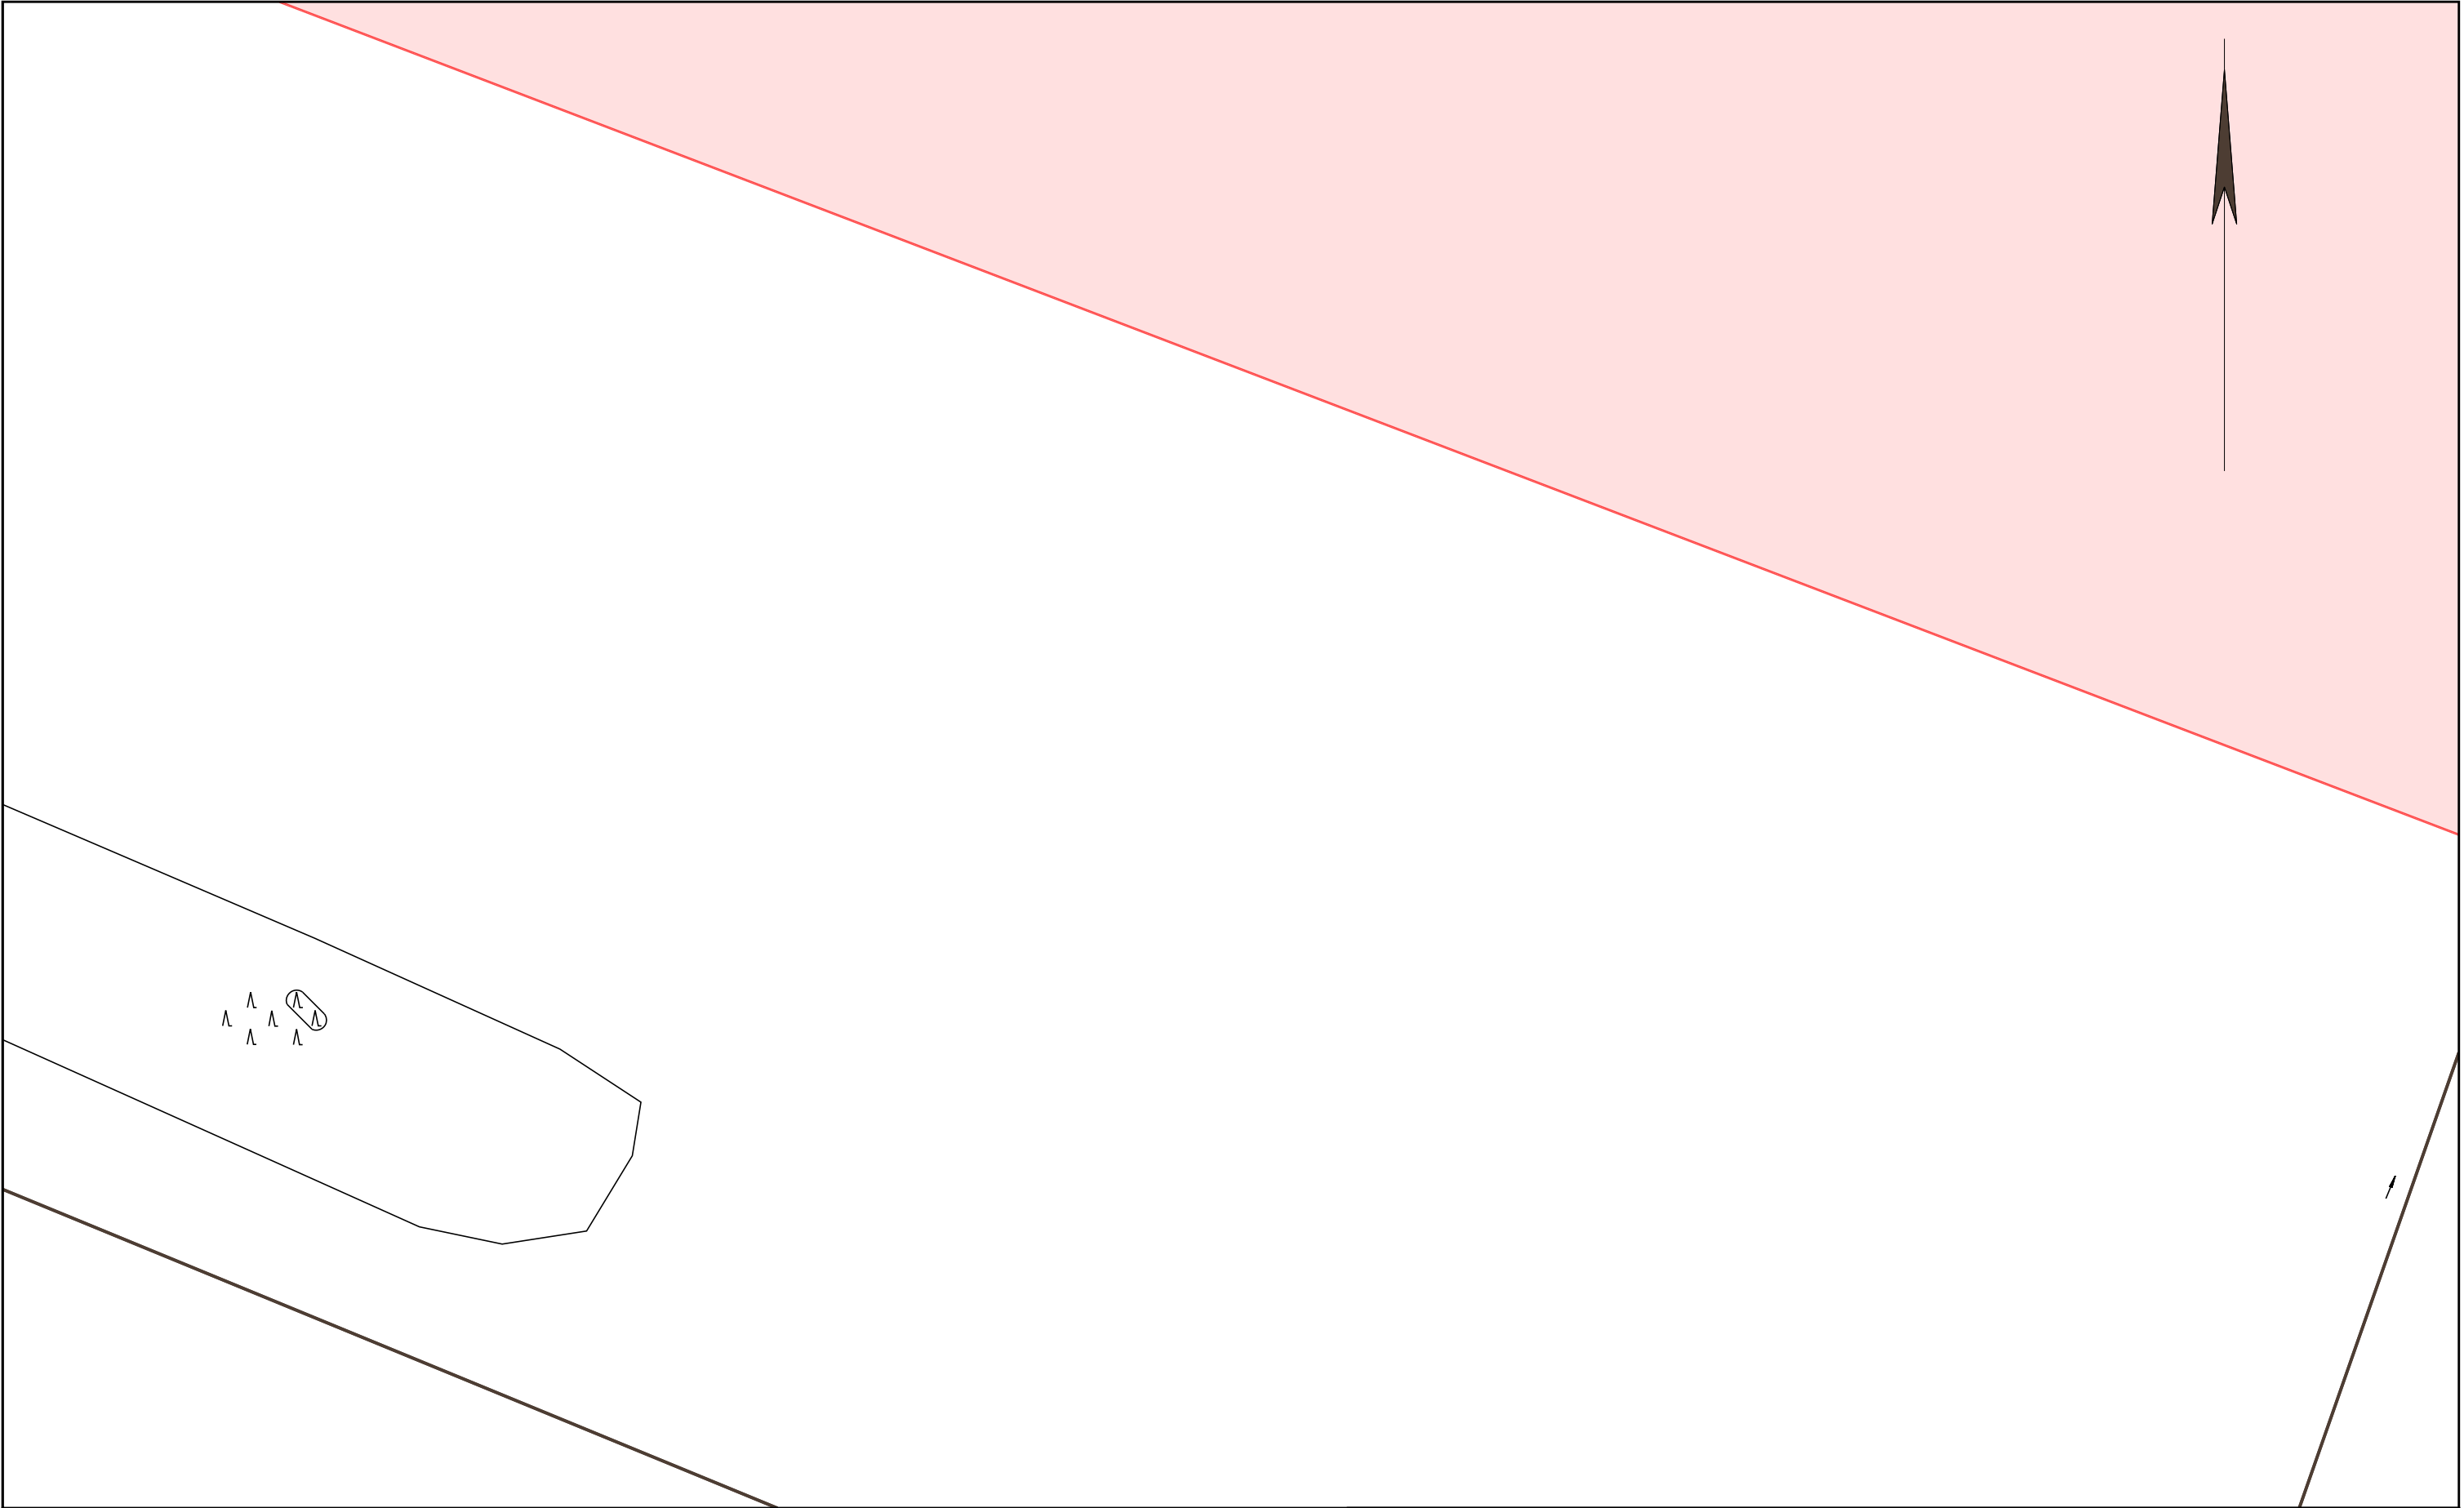
		Die Karte ist Eigentum der E.DIS Netz GmbH. Sie ist nur für den internen Verwendungszweck zu nutzen und muss datensicher entsorgt werden. Nachdruck oder Vervielfältigung nur mit Genehmigung des Eigentümers.		1:500
		Kartenname: Gesamtmedienplan Anfragenummer: 1526541-EDIS Plannummer: 4 zuständig: MB Gransee Ausgabedatum: 23.07.2025	Ort/Ortsteil: Löwenberger Land Straße: Gutengermendorfer Straße 7	Farblegende ■ Strom-HS ■ Strom-MS ■ Strom-NS ■ Fernmelde ■ Gas-HD ■ Gas-MD ■ Gas-ND ■ Straßenbel.

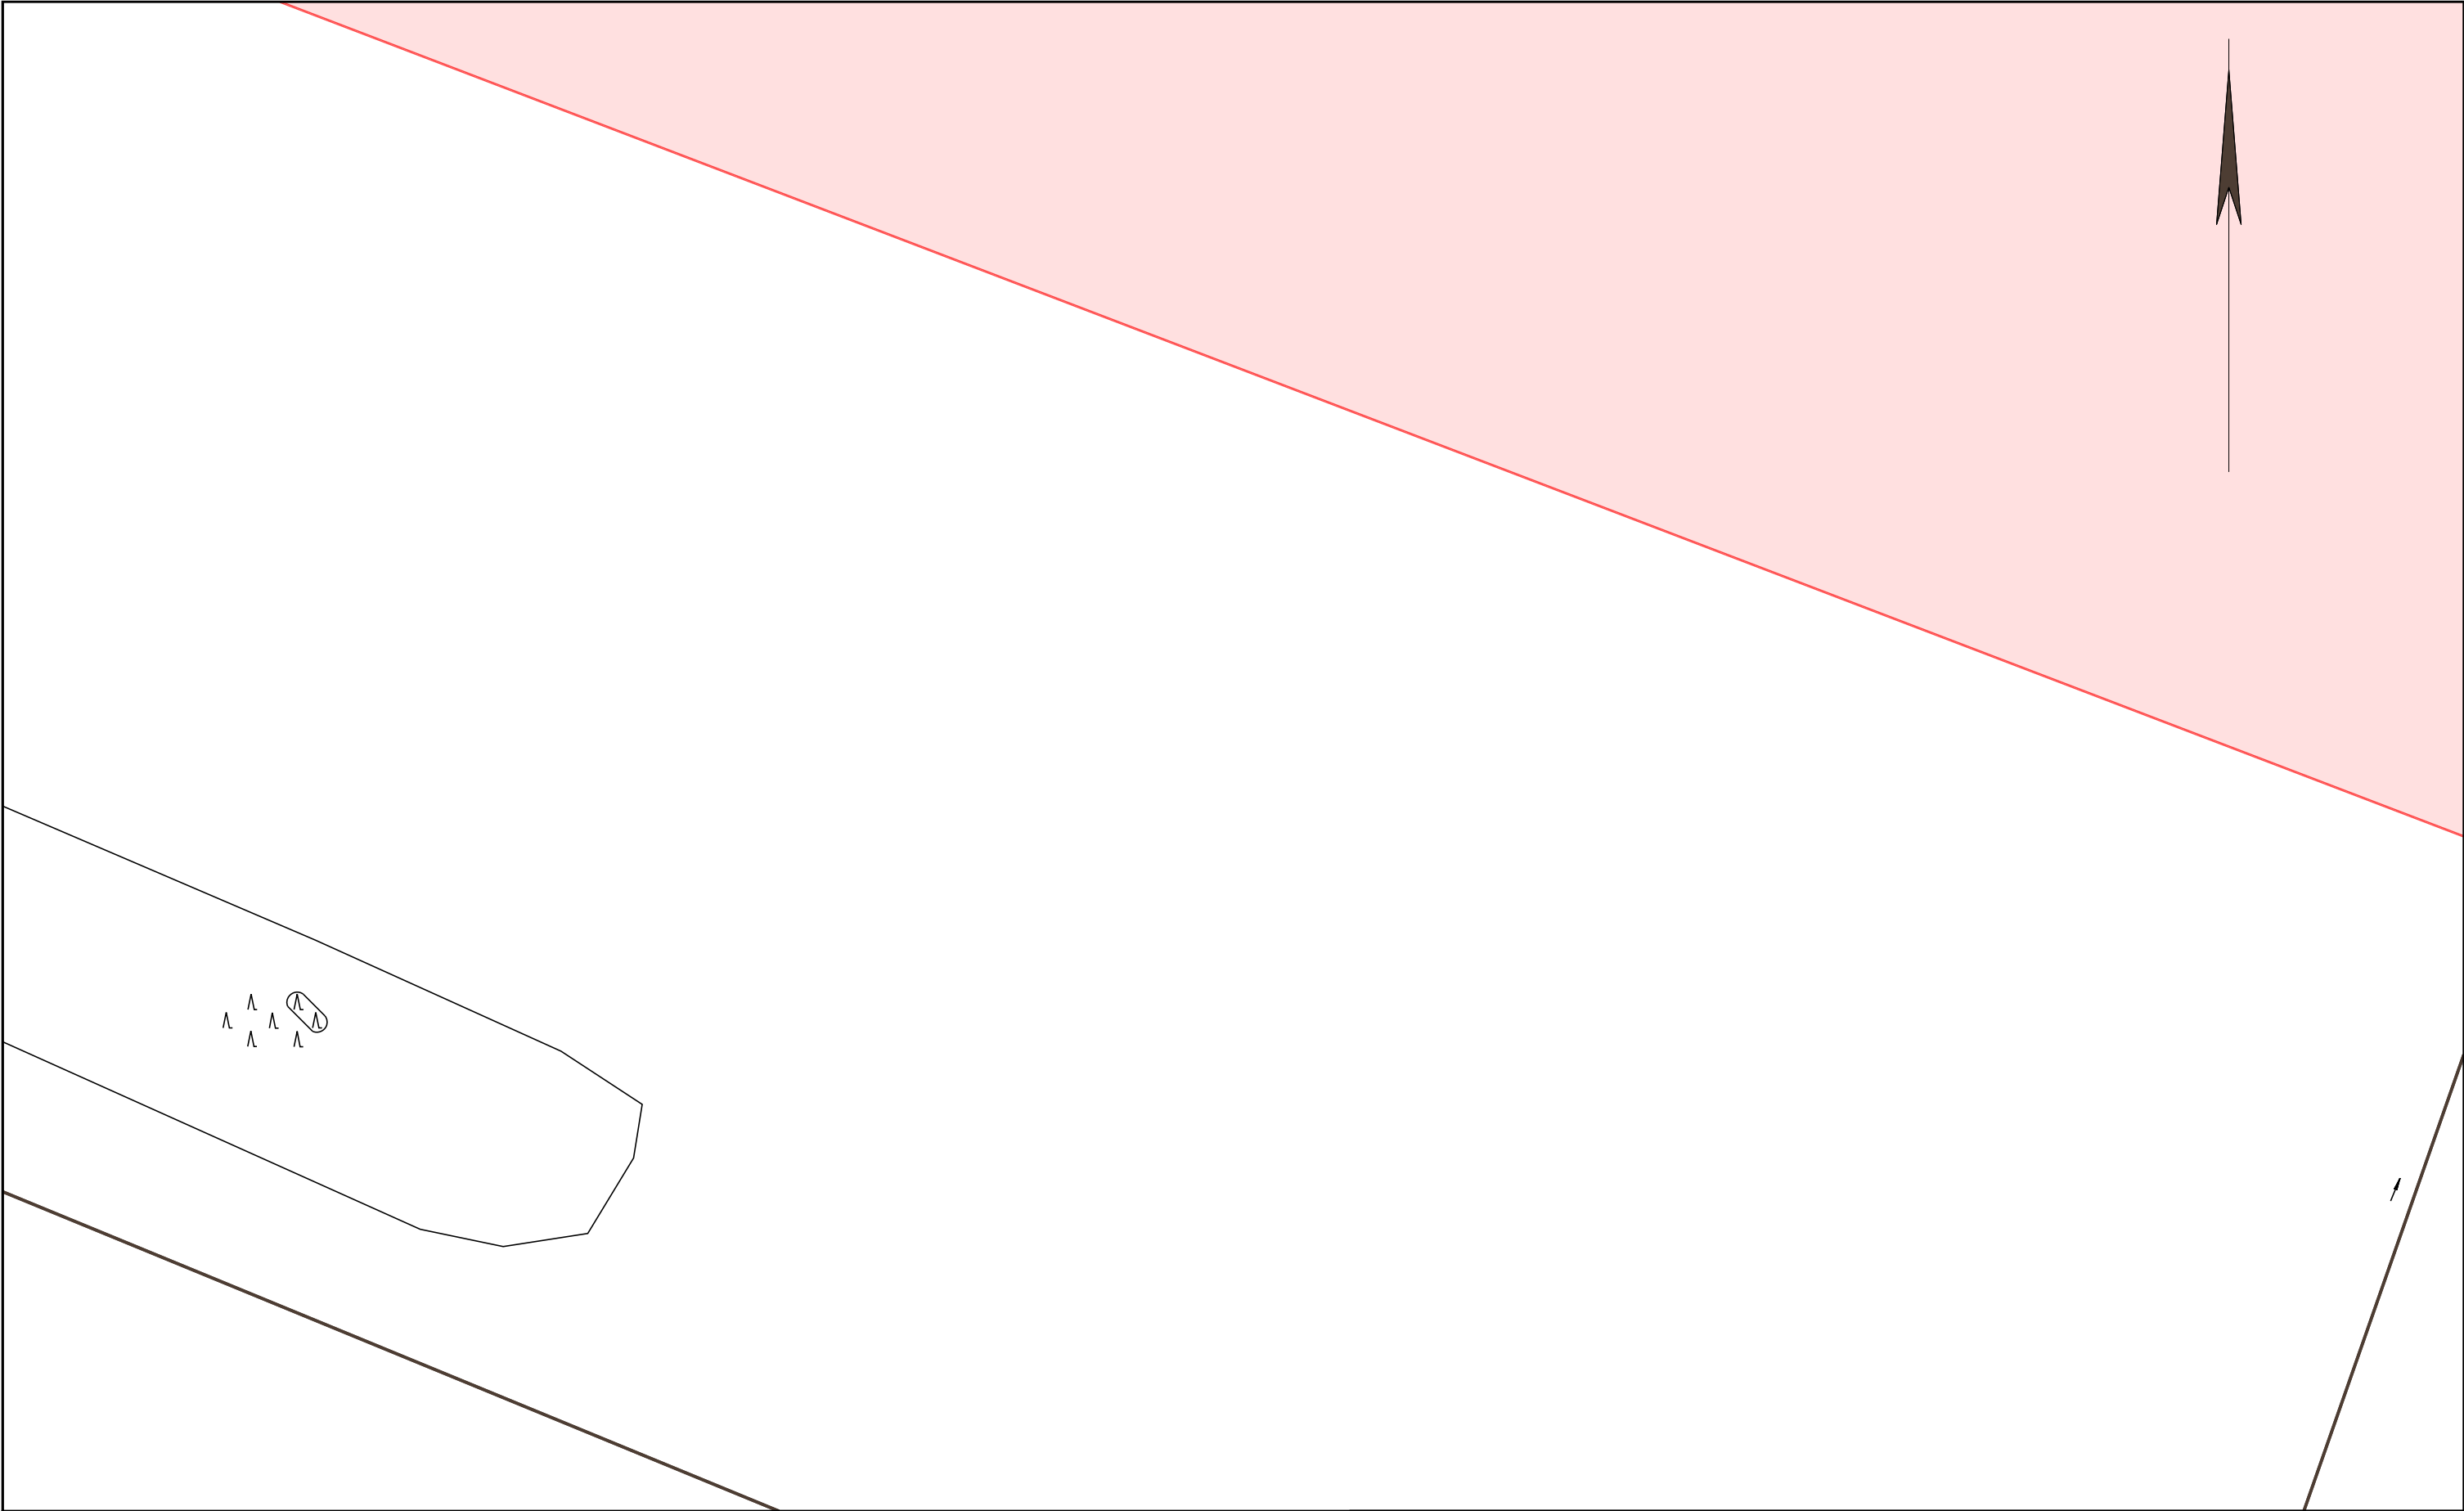


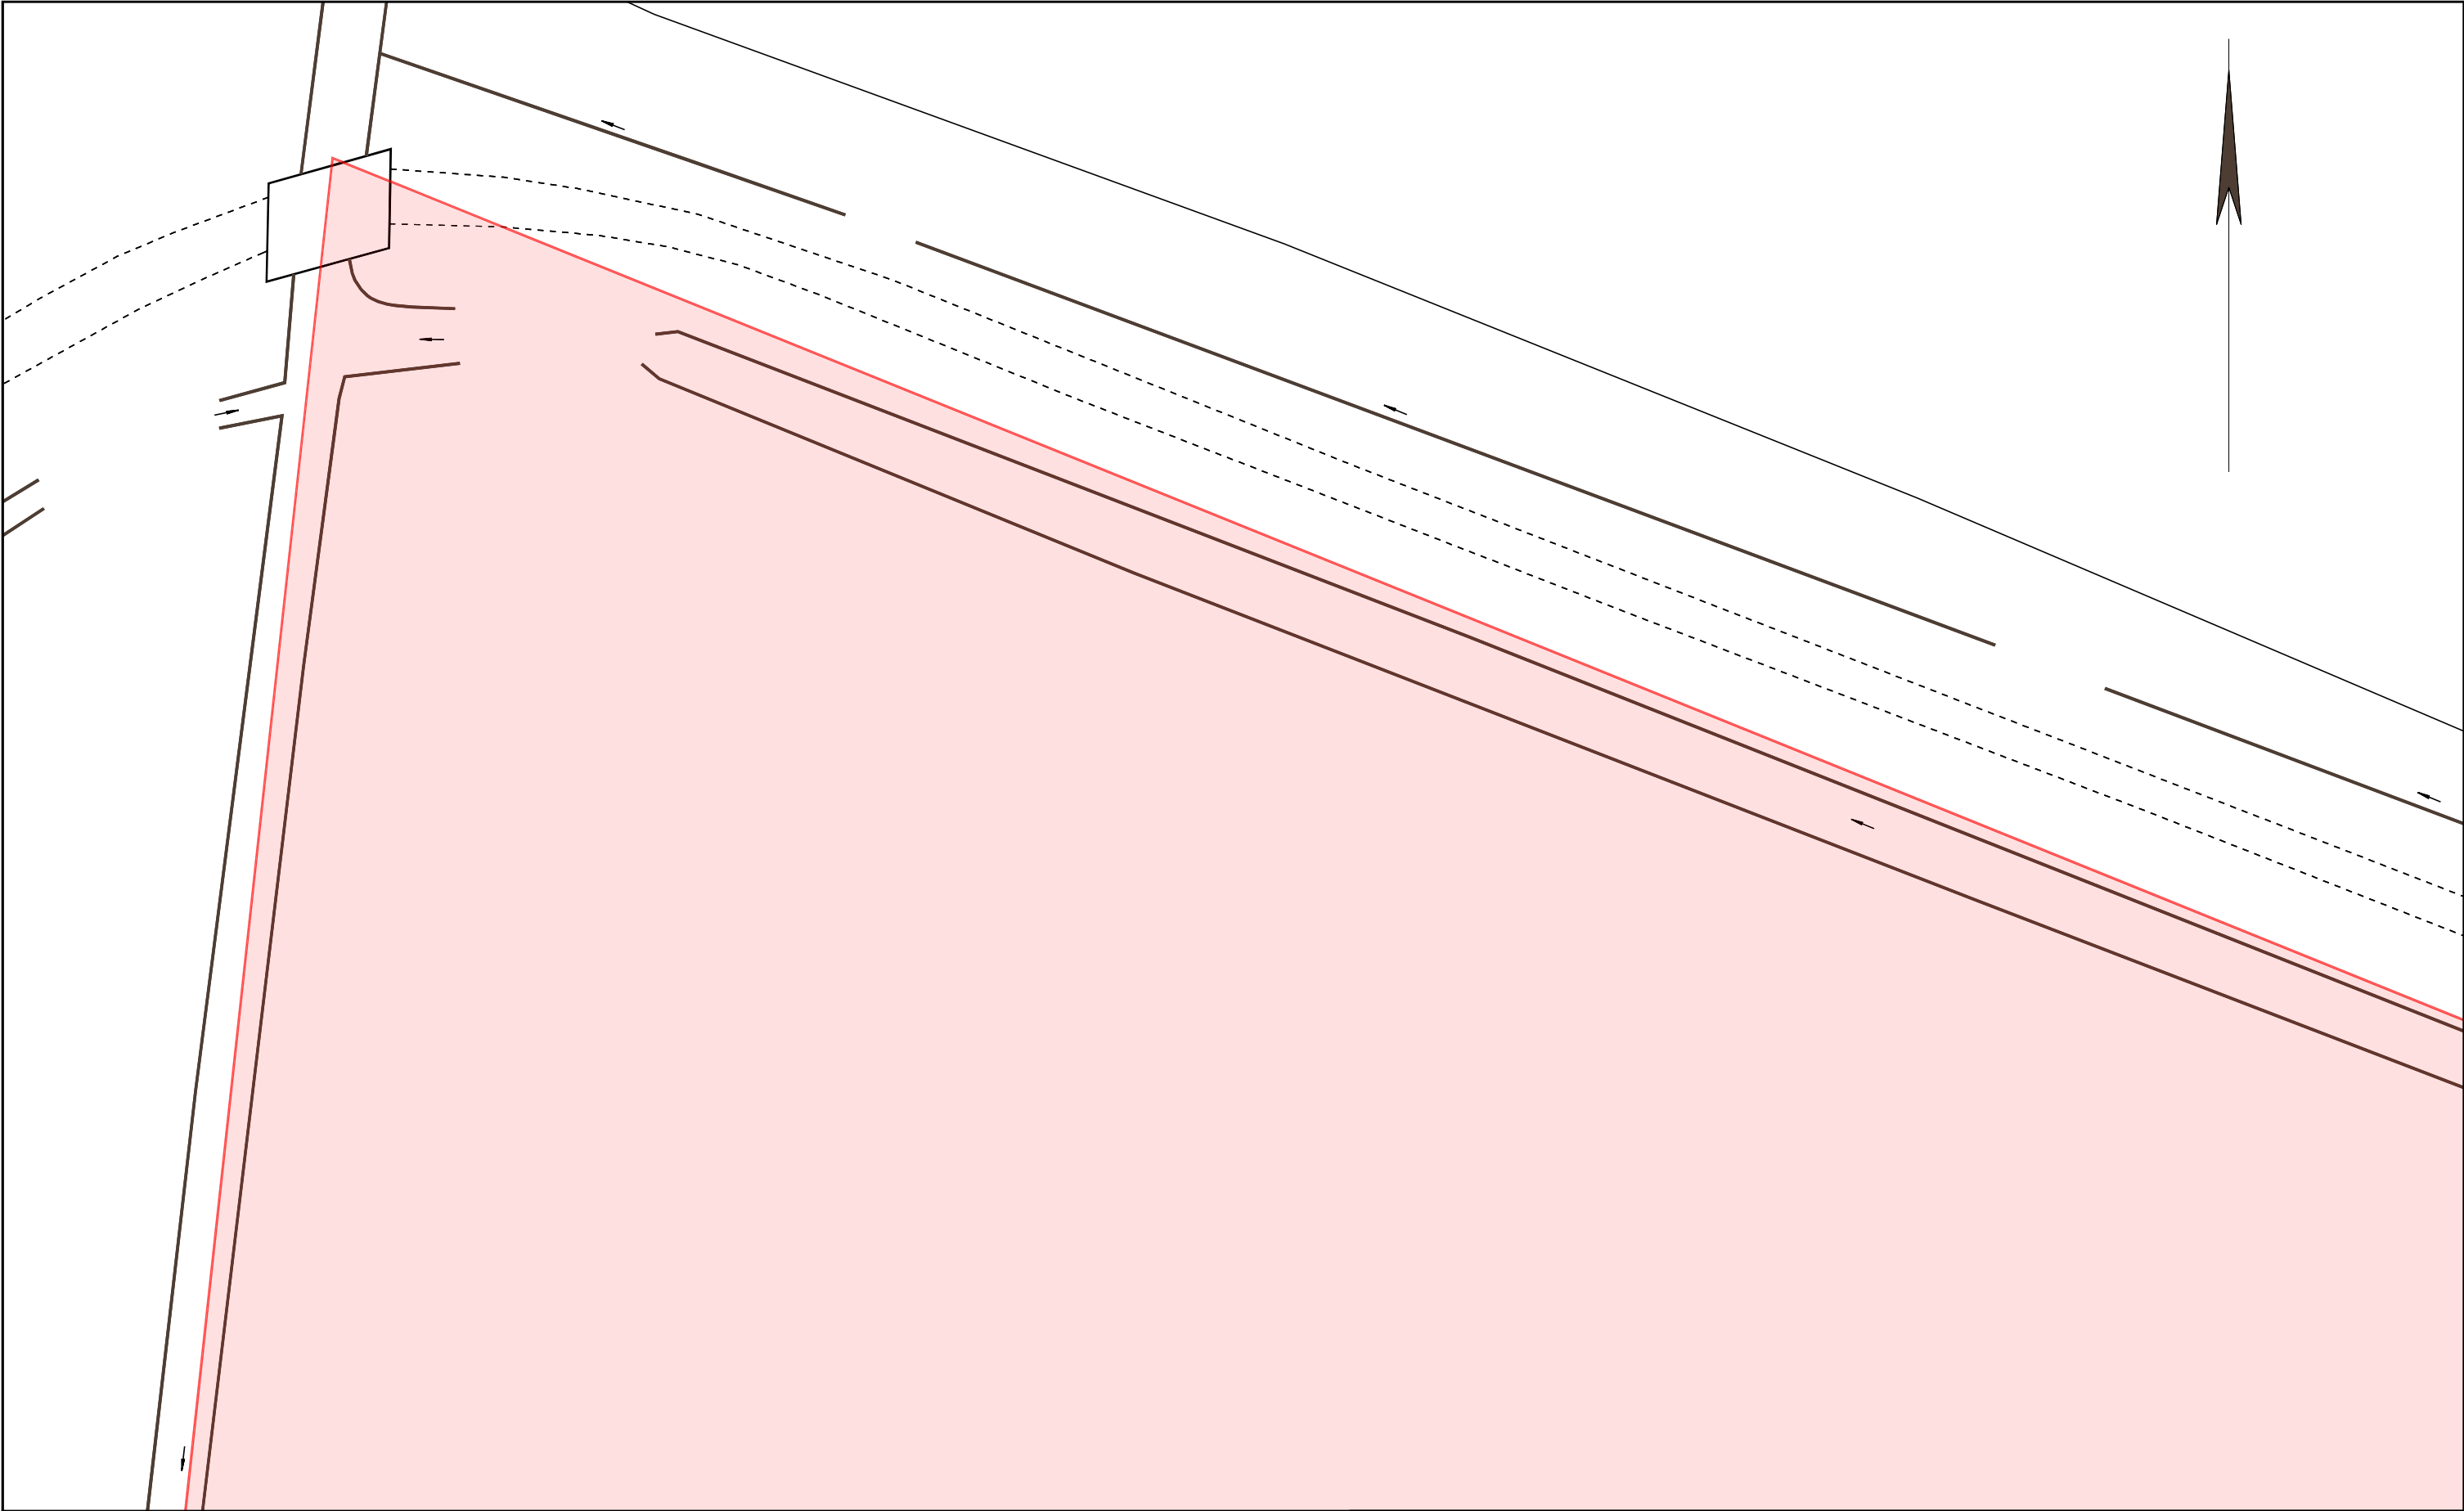
				<small>Die Karte ist Eigentum der E.DIS Netz GmbH. Sie ist nur für den internen Verwendungszweck zu nutzen und muss datensicher entsorgt werden. Nachdruck oder Vervielfältigung nur mit Genehmigung des Eigentümers.</small>		1:500	
		Kartenname: Gesamtmedienplan Anfragenummer: 1526541-EDIS Plannummer: 5 zuständig: MB Gransee Ausgabedatum: 23.07.2025		Ort/Ortsteil: Löwenberger Land Straße: Gutengermendorfer Straße 7		Farblegende <div><div>■</div>Strom-HS</div> <div><div>■</div>Strom-MS</div> <div><div>■</div>Strom-NS</div> <div><div>■</div>Fernmelde</div> <div><div>■</div>Gas-HD</div> <div><div>■</div>Gas-MD</div> <div><div>■</div>Gas-ND</div> <div><div>■</div>Straßenbel.</div>	

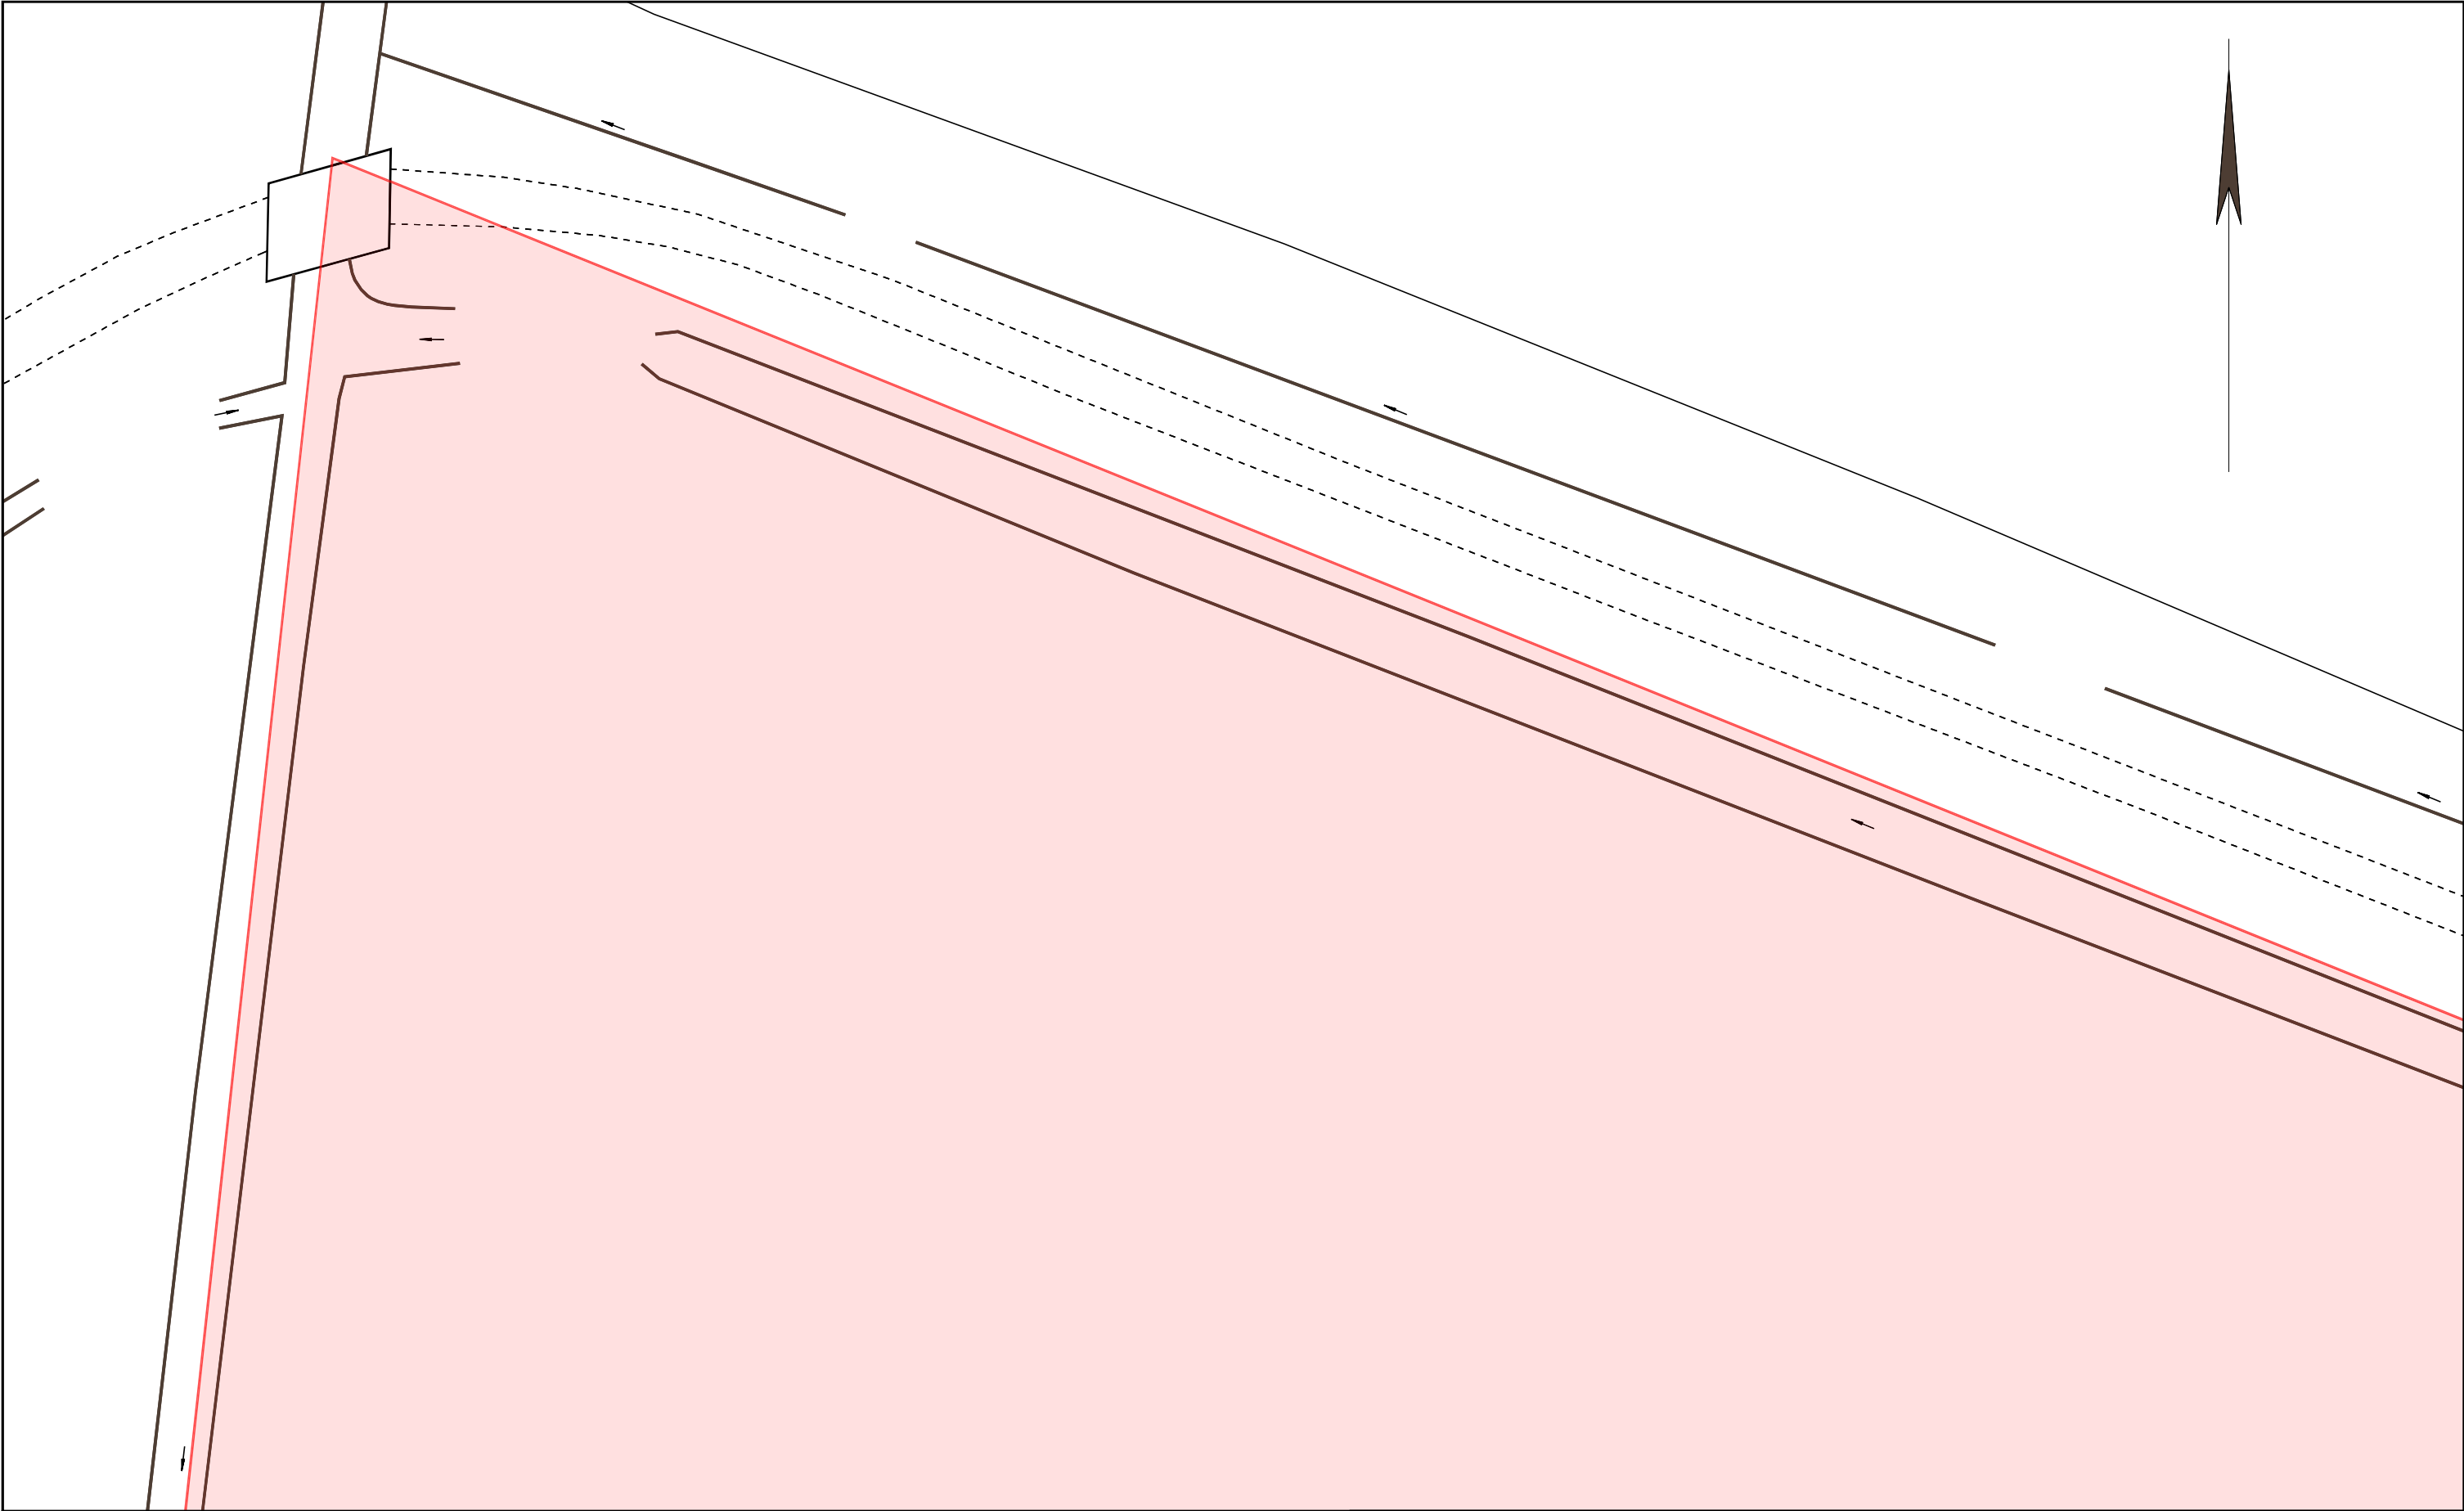


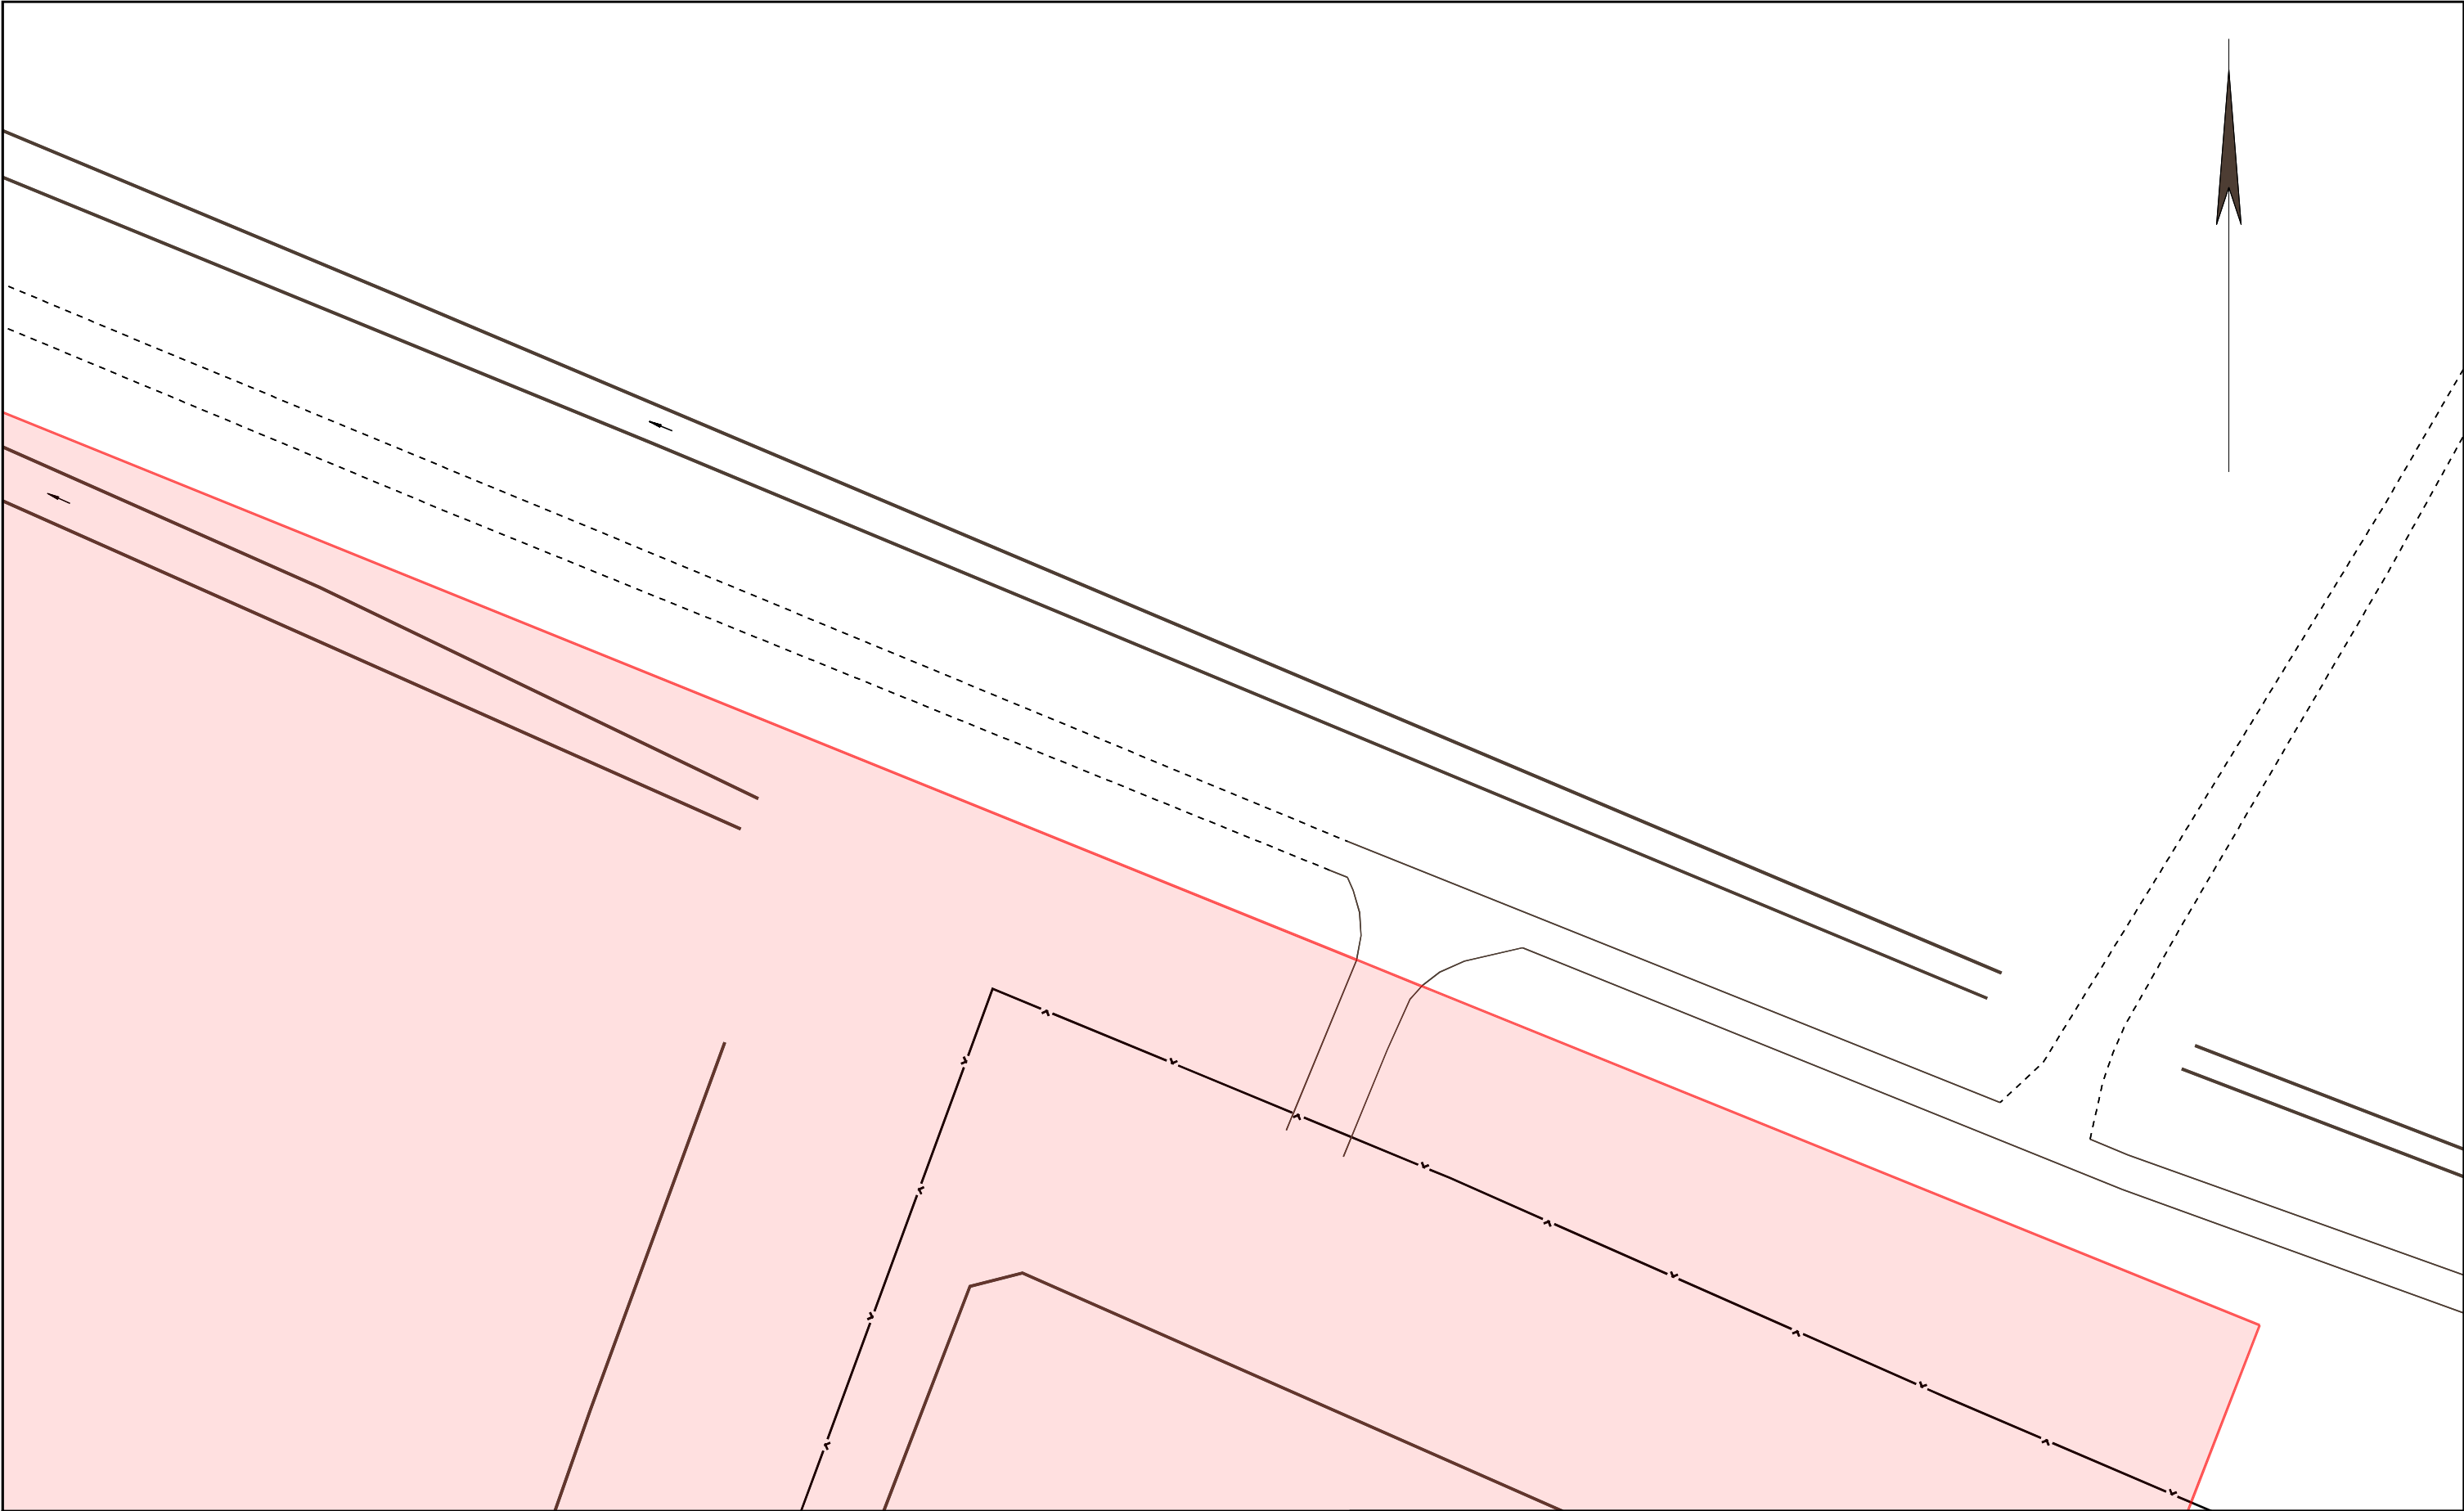
		Die Karte ist Eigentum der E.DIS Netz GmbH. Sie ist nur für den internen Verwendungszweck zu nutzen und muss datensicher entsorgt werden. Nachdruck oder Vervielfältigung nur mit Genehmigung des Eigentümers.		1:500
		Kartenname: Gesamtmedienplan Anfragenummer: 1526541-EDIS Plannummer: 1 zuständig: MB Gransee Ausgabedatum: 23.07.2025	Ort/Ortsteil: Löwenberger Land Straße: Gutengermendorfer Straße 7	Farblegende ■ Strom-HS ■ Strom-MS ■ Strom-NS ■ Fernmelde ■ Gas-HD ■ Gas-MD ■ Gas-ND ■ Straßenbel.




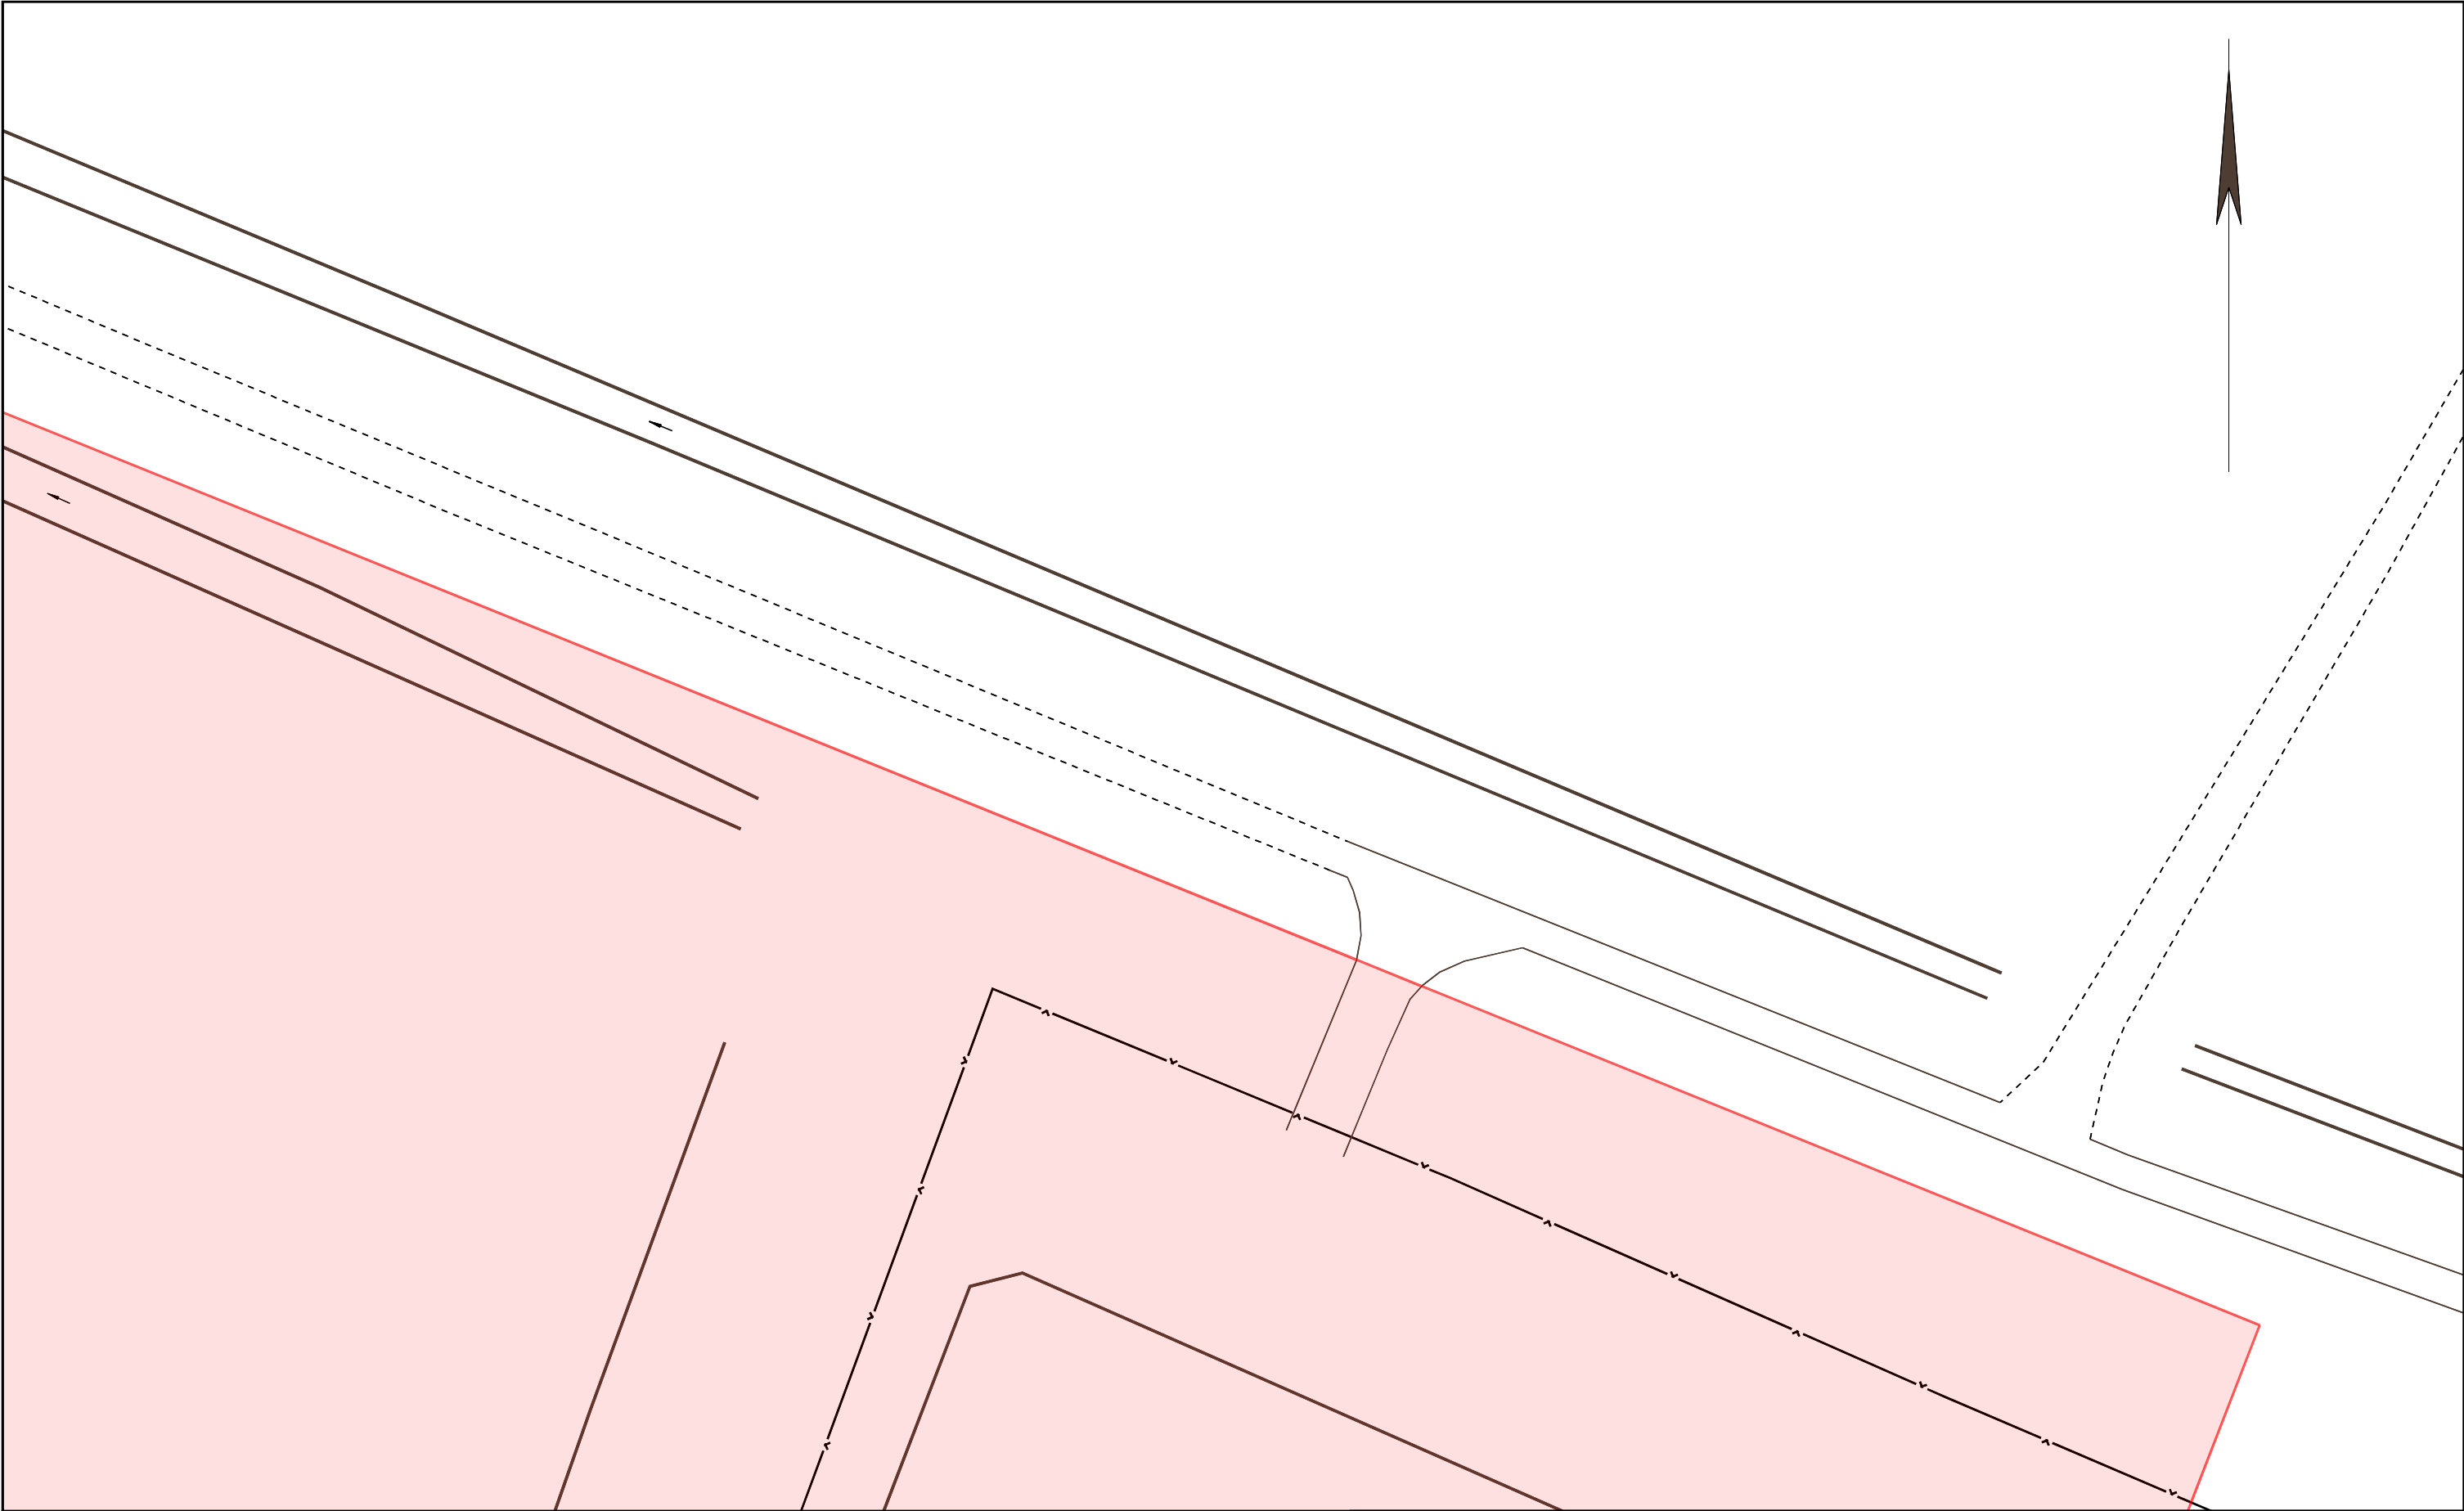
				Die Karte ist Eigentum der E.DIS Netz GmbH. Sie ist nur für den internen Verwendungszweck zu nutzen und muss datensicher entsorgt werden. Nachdruck oder Vervielfältigung nur mit Genehmigung des Eigentümers.		1:500	
		Kartenname: Gesamtmedienplan Anfragenummer: 1526541-EDIS Plannummer: 5 zuständig: MB Gransee Ausgabedatum: 23.07.2025		Ort/Ortsteil: Löwenberger Land Straße: Gutengermendorfer Straße 7		Farblegende ■ Strom-HS ■ Strom-MS ■ Strom-NS ■ Fernmelde ■ Gas-HD ■ Gas-MD ■ Gas-ND ■ Straßenbel.	




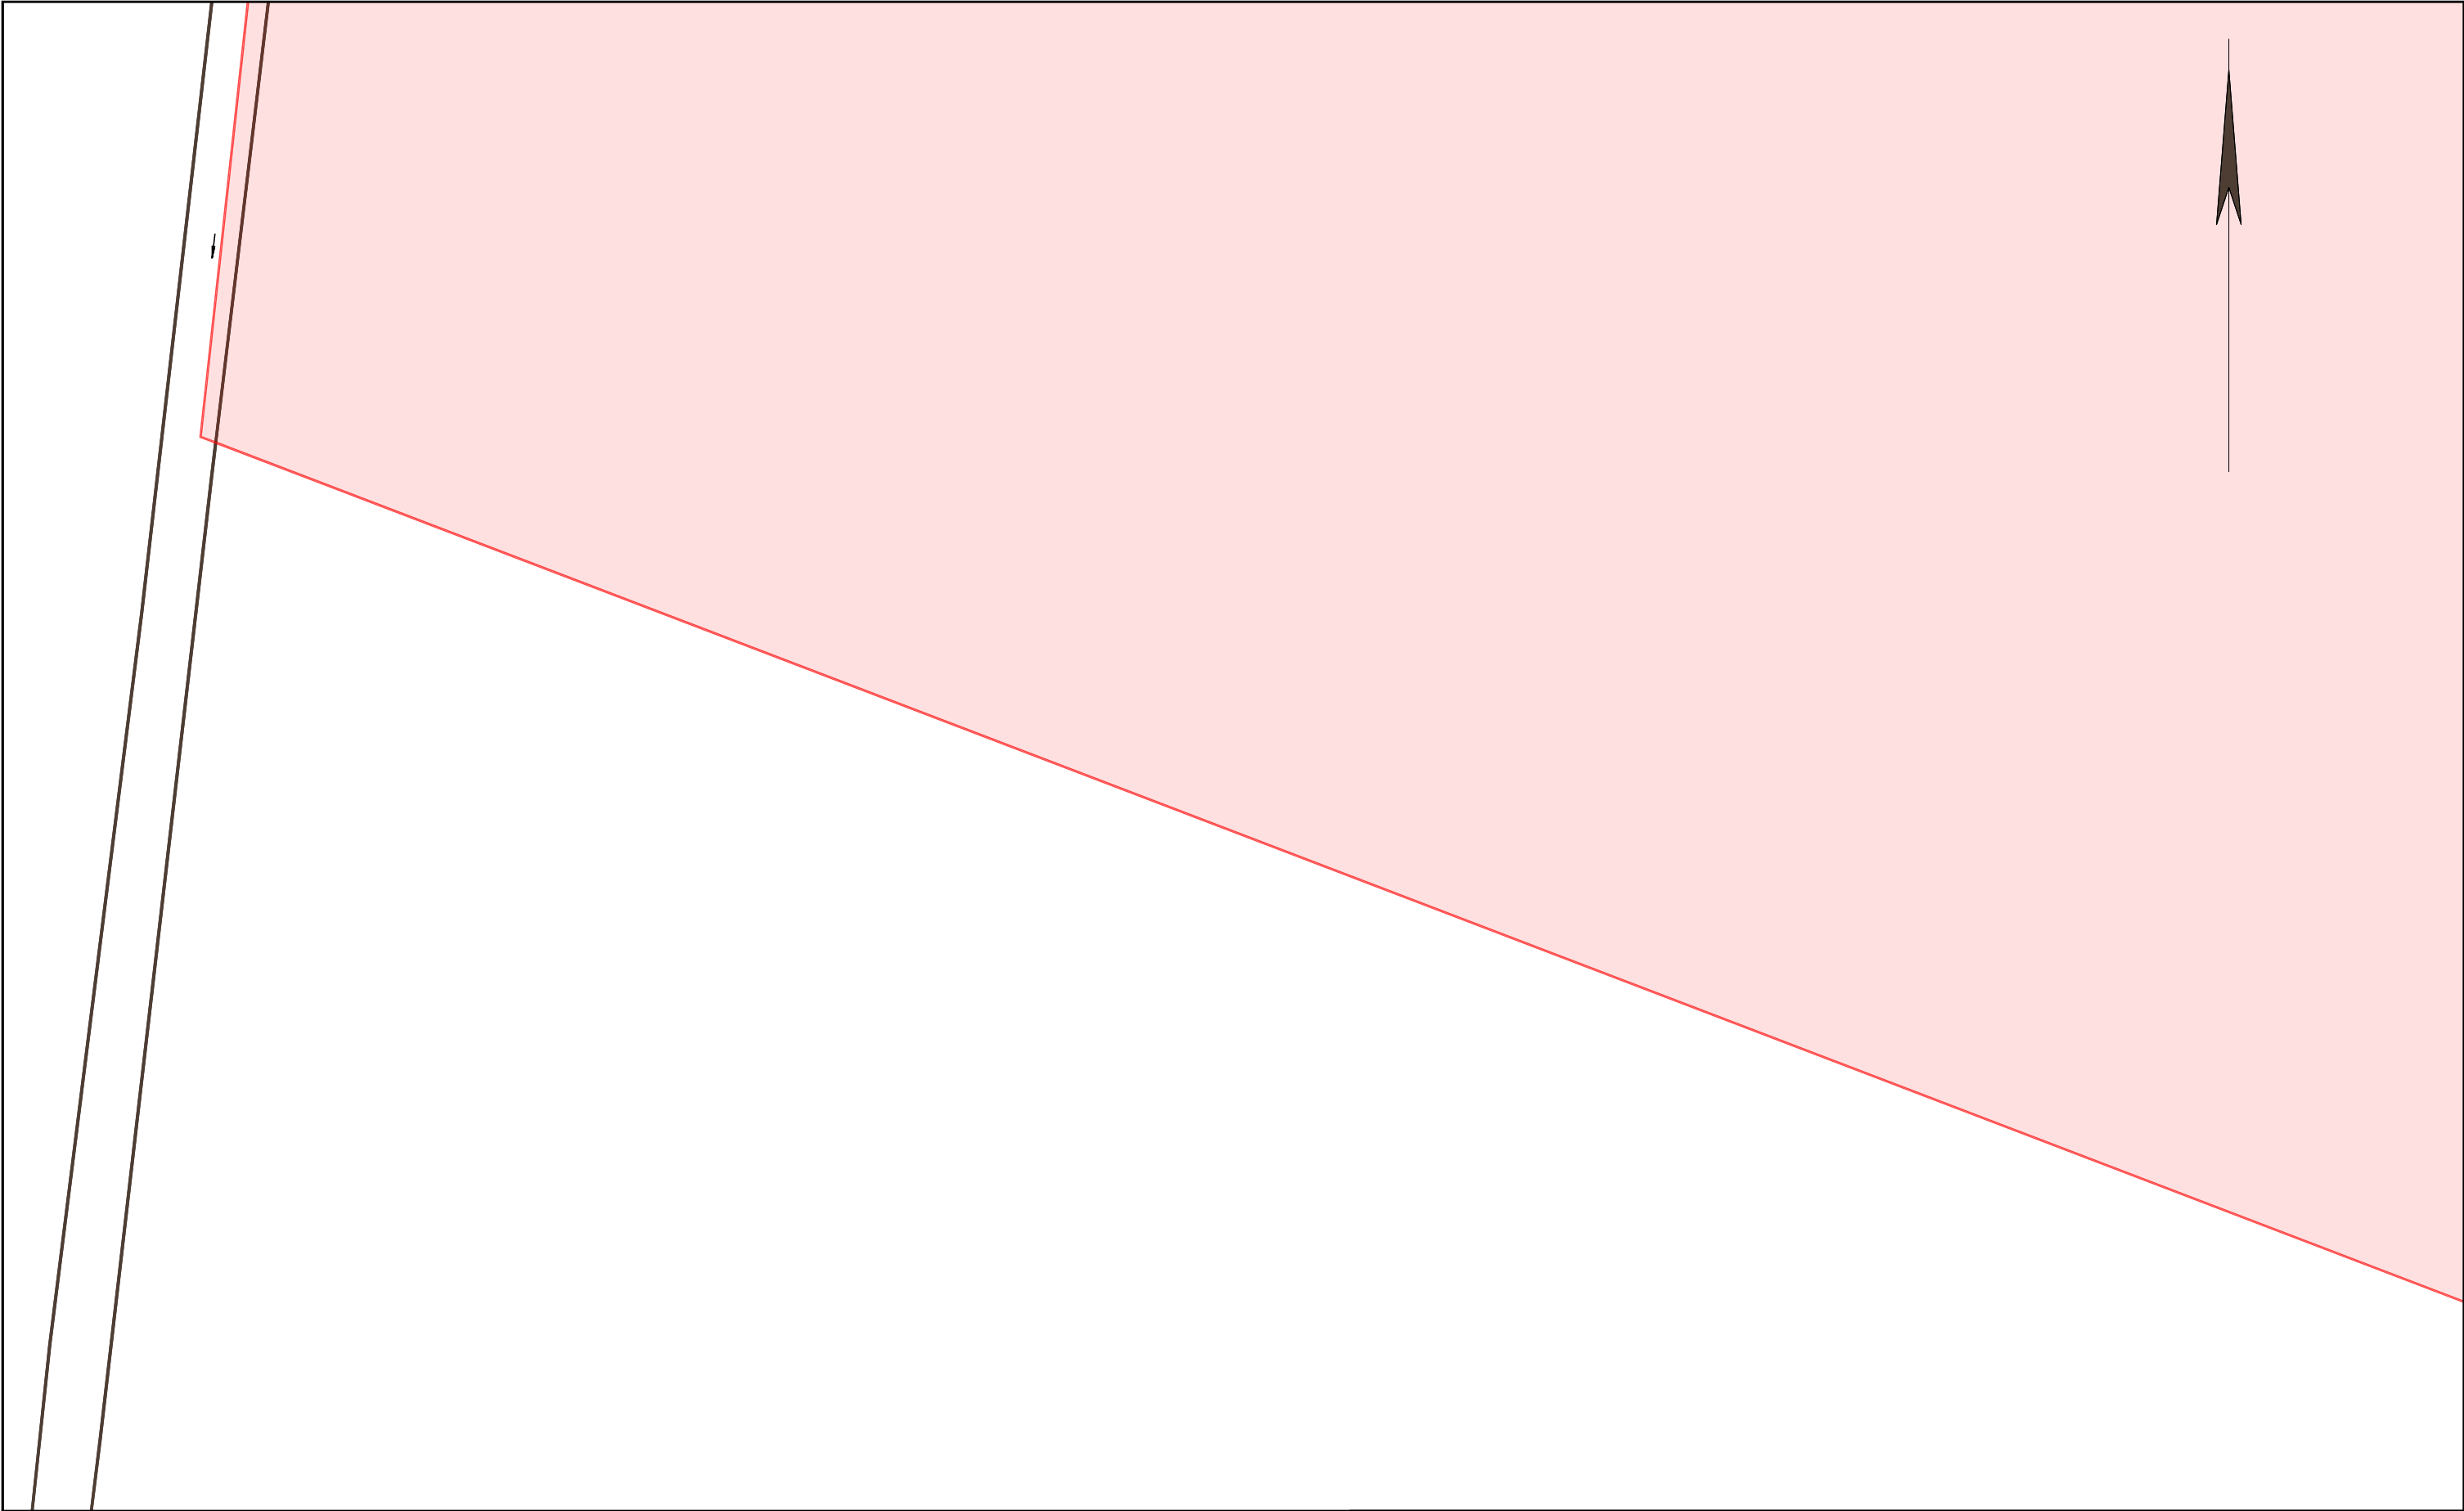
		Die Karte ist Eigentum der E.DIS Netz GmbH. Sie ist nur für den internen Verwendungszweck zu nutzen und muss datensicher entsorgt werden. Nachdruck oder Vervielfältigung nur mit Genehmigung des Eigentümers.		1:500	
	Kartenname: Gesamtmedienplan Anfragenummer: 1526541-EDIS Plannummer: 1 zuständig: MB Gransee Ausgabedatum: 23.07.2025		Ort/Ortsteil: Löwenberger Land Straße: Gutengermendorfer Straße 7		Farblegende <div><div>■</div>Strom-HS</div> <div><div>■</div>Strom-MS</div> <div><div>■</div>Strom-NS</div> <div><div>■</div>Fernmelde</div> <div><div>■</div>Gas-HD</div> <div><div>■</div>Gas-MD</div> <div><div>■</div>Gas-ND</div> <div><div>■</div>Straßenbel.</div>




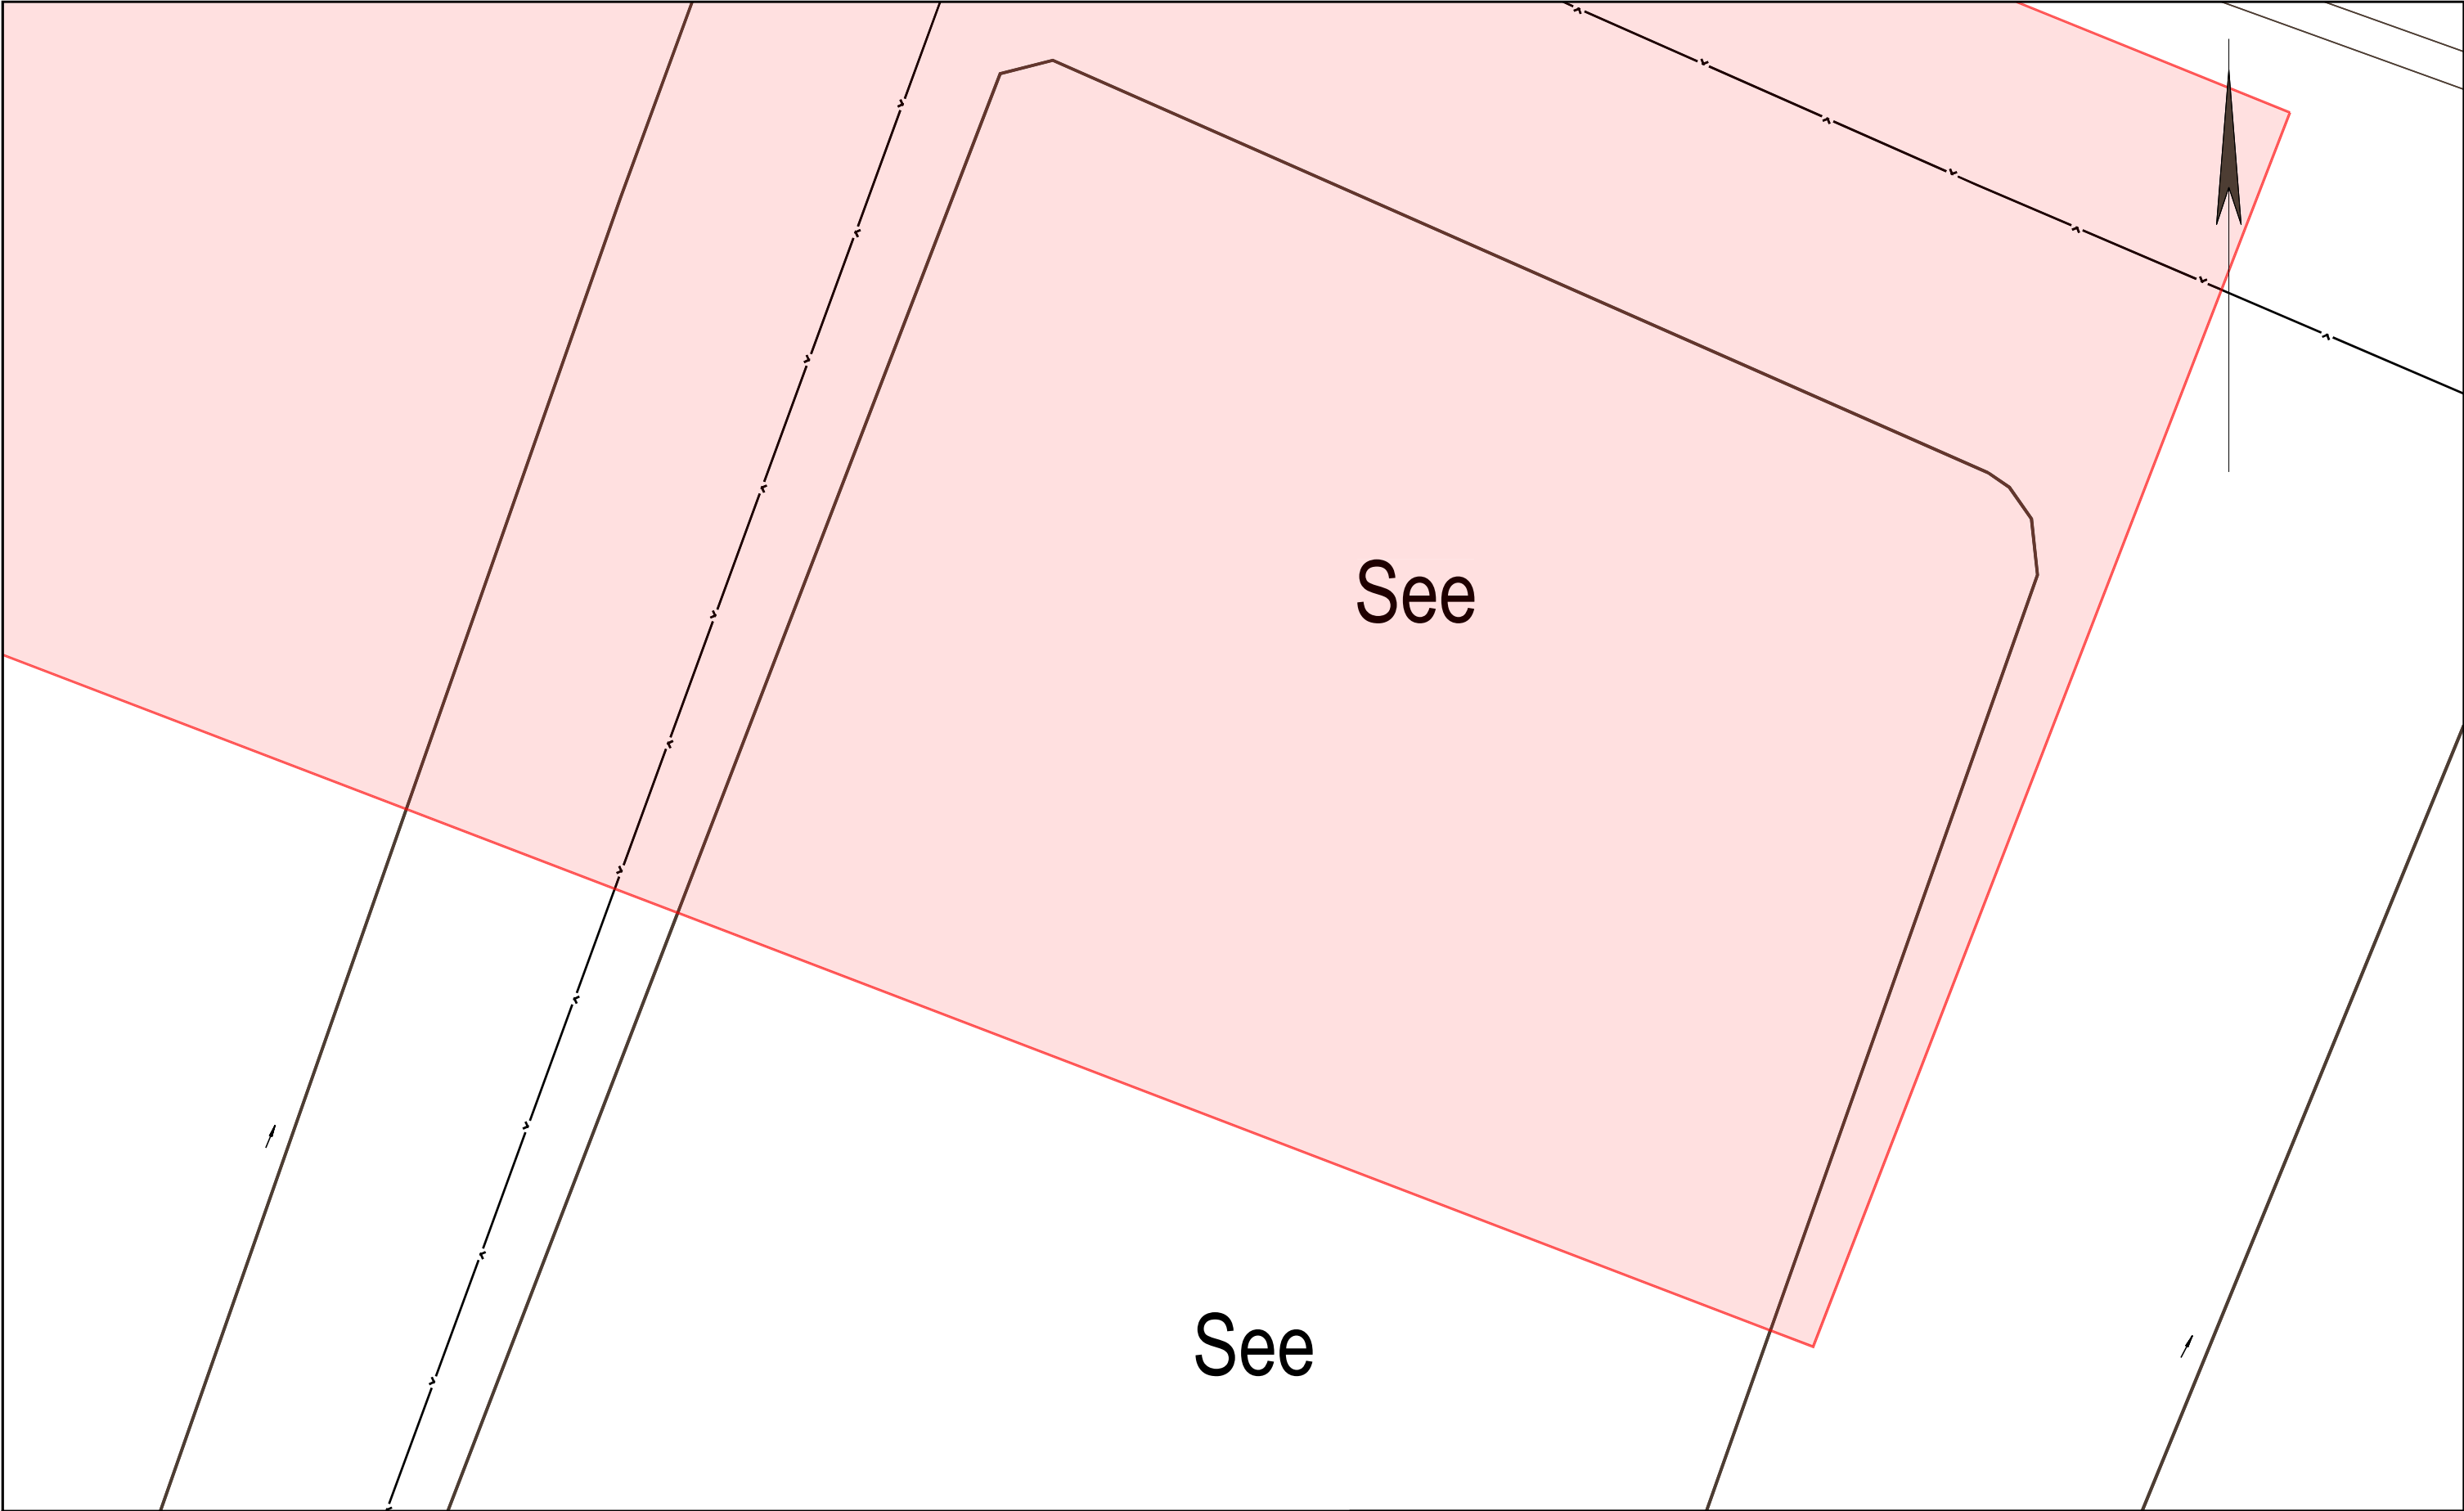
				Die Karte ist Eigentum der E.DIS Netz GmbH. Sie ist nur für den internen Verwendungszweck zu nutzen und muss datensicher entsorgt werden. Nachdruck oder Vervielfältigung nur mit Genehmigung des Eigentümers.		1:500	
		Kartenname: Gesamtmedienplan Anfragenummer: 1526541-EDIS Plannummer: 6 zuständig: MB Gransee Ausgabedatum: 23.07.2025		Ort/Ortsteil: Löwenberger Land Straße: Gutengermendorfer Straße 7		Farblegende ■ Strom-HS ■ Strom-MS ■ Strom-NS ■ Fernmelde ■ Gas-HD ■ Gas-MD ■ Gas-ND ■ Straßenbel.	





		Die Karte ist Eigentum der E.DIS Netz GmbH. Sie ist nur für den internen Verwendungszweck zu nutzen und muss datensicher entsorgt werden. Nachdruck oder Vervielfältigung nur mit Genehmigung des Eigentümers.		1:500
		Kartenname: Gesamtmedienplan Anfragenummer: 1526541-EDIS Plannummer: 6 zuständig: MB Gransee Ausgabedatum: 23.07.2025	Ort/Ortsteil: Löwenberger Land Straße: Gutengermendorfer Straße 7	Farblegende ■ Strom-HS ■ Strom-MS ■ Strom-NS ■ Fernmelde ■ Gas-HD ■ Gas-MD ■ Gas-ND ■ Straßenbel.




	Die Karte ist Eigentum der E.DIS Netz GmbH. Sie ist nur für den internen Verwendungszweck zu nutzen und muss datensicher entsorgt werden. Nachdruck oder Vervielfältigung nur mit Genehmigung des Eigentümers.		1:500
	Kartenname: Gesamtmedienplan Anfragenummer: 1526541-EDIS Plannummer: 2 zuständig: MB Gransee Ausgabedatum: 23.07.2025	Ort/Ortsteil: Löwenberger Land Straße: Gutengermendorfer Straße 7	Farblegende ■ Strom-HS ■ Strom-MS ■ Strom-NS ■ Fernmelde ■ Gas-HD ■ Gas-MD ■ Gas-ND ■ Straßenbel.



<div><div>e.dis</div><div>Die Karte ist Eigentum der E.DIS Netz GmbH. Sie ist nur für den internen Verwendungszweck zu nutzen und muss datensicher entsorgt werden. Nachdruck oder Vervielfältigung nur mit Genehmigung des Eigentümers.</div></div>	1:500	
	<div><div>Kartenname: Gesamtmedienplan</div><div>Anfragenummer: 1526541-EDIS</div><div>Plannummer: 7</div><div>zuständig: MB Gransee</div><div>Ausgabedatum: 23.07.2025</div></div>	<div><div>Ort/Ortsteil: Löwenberger Land</div><div>Straße: Gutengermendorfer Straße 7</div></div> <div><div>Farblegende</div><div><div>■ Strom-HS</div><div>■ Strom-MS</div><div>■ Strom-NS</div><div>■ Fernmelde</div><div>■ Gas-HD</div><div>■ Gas-MD</div><div>■ Gas-ND</div><div>■ Straßenbel.</div></div></div>

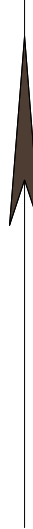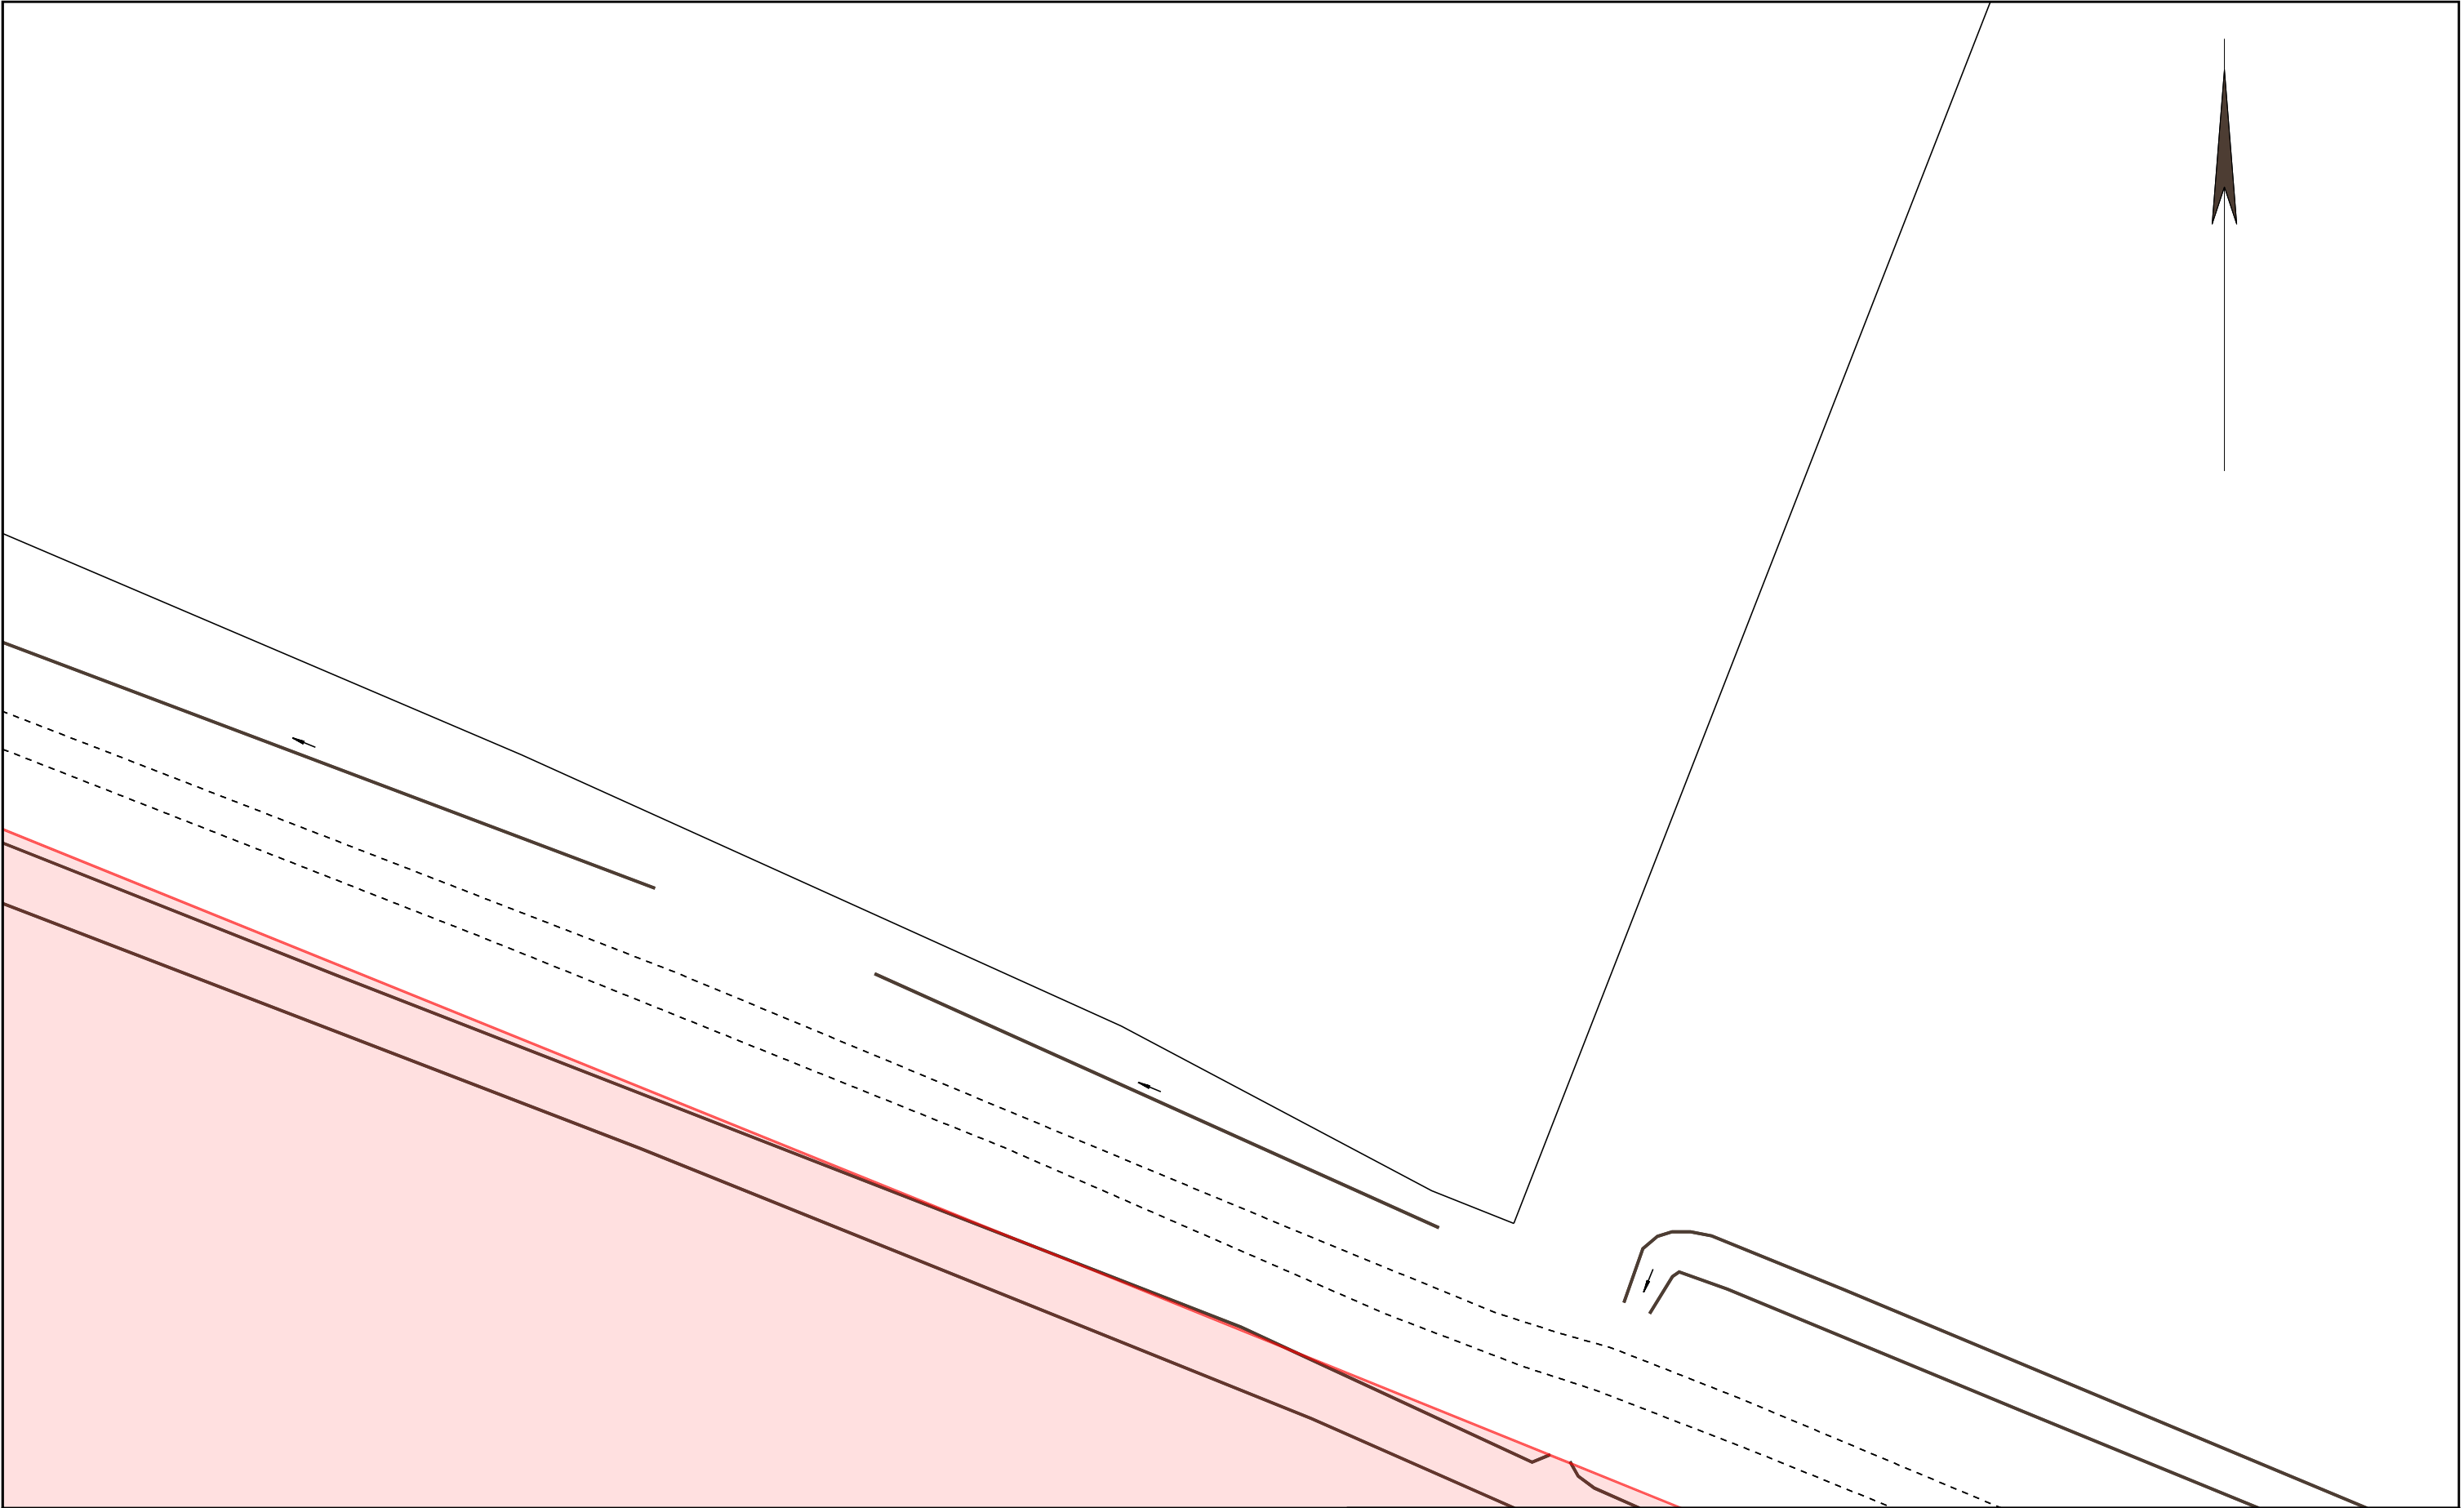

		Die Karte ist Eigentum der E.DIS Netz GmbH. Sie ist nur für den internen Verwendungszweck zu nutzen und muss datensicher entsorgt werden. Nachdruck oder Vervielfältigung nur mit Genehmigung des Eigentümers.		1:500
		Kartenname: Gesamtmedienplan Anfragenummer: 1526541-EDIS Plannummer: 3 zuständig: MB Gransee Ausgabedatum: 23.07.2025	Ort/Ortsteil: Löwenberger Land Straße: Gutengermendorfer Straße 7	Farblegende ■ Strom-HS ■ Strom-MS ■ Strom-NS ■ Fernmelde ■ Gas-HD ■ Gas-MD ■ Gas-ND ■ Straßenbel.

Bestätigung über erfolgte Planausgabe / Einweisung

Achtung:

Arbeiten in der Nähe von Strom- und Gasverteilungsanlagen sind mit Lebensgefahr verbunden!!

Für das Bauvorhaben	1526541-EDIS, Löwenberger Land Gutengermendorfer Straße 7	
	<small>genaue Bezeichnung: Ort, Straße, Hausnummer, bzw. Leitungsabschnitt oder zwischen Hausnummern</small>	
	Planung, Sonstiges	
	<small>auszuführende Arbeiten</small>	<small>voraussichtlicher Beginn der Arbeiten</small>
wurde Herr/Frau	Frau Janet Görn Tel.: 033912218 /	
Beauftragter der	Planungsgesellschaft für Wasserbau & Wasserwirtschaft mbH PROWA Neuruppin	
Kontakt	info@prowa-neuruppin.de, Tel: 033912218	
Anschrift	16816 Neuruppin, Straße des Friedens 2a	
	<small>Ort, Straße, Hausnummer</small>	

über den Gefährdungsbereich nachstehender Verteilungsanlagen (hierzu gehören z. B. Rohrleitungen, Stationen, elektrische Freileitungen und Kabel, Armaturen, Anlagen für den Kathodenschutz, Steuer- und Messkabel, Erdungsanlagen u. a.) im Baustellenbereich eingewiesen.

Auskünfte über Verteilungsanlagen, die sich nicht im Eigentum des Netzbetreibers befinden, müssen bei den zuständigen Netzbetreibern (Übertragungsnetzbetreiber, Stadtwerke, Wasserzweckverbände, private Eigentümer, ...) eingeholt werden.

Eventuell kann die Gemeinde über weitere Versorgungsträger Auskunft erteilen.

Die Einweisung erfolgte mittels Aushändigung von Plänen (mit Übergabedatum).

Die Weitergabe an Dritte ist nicht erlaubt!

Für die Lagerichtigkeit der in den ausgegebenen Plänen eingezeichneten Anlagen, Kabel, Rohrleitungen und Neben-/Hilfseinrichtungen, insbesondere für Maßangaben, übernimmt der Netzbetreiber keine Gewähr.

Bei Arbeiten im Gefährdungsbereich (Nieder- und Mittelspannung 2m, Hochspannung 6m) von Verteilungsanlagen ist der genaue Verlauf, insbesondere die Tiefe, durch Graben von Suchschlitzen in Handschachtung oder in leitungsschonender Arbeitstechnik, wie z.B. der Einsatz eines Saugbaggers, festzustellen.

Bei Unklarheiten ist in jedem Fall Kontakt mit dem zuständigen Kundencenter/Standort des Netzbetreibers aufzunehmen.

Außerdem sind die Informationen zu "**Örtliche Einweisung / Ansprechpartner**" (Seite 3), die "**Besonderen Hinweise**" (Seite 4), das "**Merkblatt zum Schutz der Verteilungsanlagen**" sowie die spartenspezifischen Verhaltensregeln besonders zu beachten.

Die übergebenen/empfangenen Pläne sind gut lesbar und entsprechen dem nachgefragten Gebiet.

Die übergebenen/empfangenen Pläne geben den Zustand zum Zeitpunkt der Auskunftserteilung wieder. Es ist darauf zu achten, dass zu Beginn der Bauarbeiten aktuelle Pläne vor Ort vorliegen.

Kontaktadresse / Meisterbereich	E.DIS Netz GmbH, Gransee	+49 3306-20360
		<small>Telefon</small>

Örtliche Einweisung / Ansprechpartner

☐ Örtliche Einweisung vor Baubeginn notwendig

Vorgehensweise bei einer örtlichen Einweisung:

Für die Vereinbarung des Einweisungstermins setzen Sie sich bitte mit dem zuständigen Ansprechpartner in Verbindung. Die Durchführung des Einweisungstermins muss auf diesem Formular durch die Unterschrift der E.DIS Netz GmbH und Ihrem Unternehmen bestätigt werden.

Die örtliche Einweisung ist für Sie kostenlos.

Termin durchgeführt am

Unterschrift EDIS Netz GmbH

Unterschrift Unternehmen

☐ Gesonderte Bestandsabfrage erforderlich

Im Bereich des Vorhabens befinden sich Telekommunikationsanlagen (Rohranlagen/ Kabel) in Planung/ im Bau/ in Betrieb. Diese Anlagen sind im Gesamtmedienplan aktuell nicht dargestellt. Es ist deshalb zwingend eine gesonderte Bestandsabfrage bei der e.discom Telekommunikation GmbH erforderlich. Bitte wenden Sie sich dazu unter Angabe der Auskunftsnummer per e-mail an disposition@ediscom.net.

Für Rückfragen steht Ihnen gern zur Verfügung:

Standort Gransee

Ruppiner Straße 13b

16775 Gransee

E-Mail: EDI_Betrieb_Gransee@e-dis.de

Stromversorgungsanlagen: +49 3306 2036-260

Gasversorgungsanlagen: +49 3306 2036-270

Telekommunikationsanlagen: +49 331 9080 3000

Hochspannungsanlagen: +49 1732695563 +49 15254700453

(wenn nicht erreichbar: bitte folgende Nummer kontaktieren: +49 3361 7332333)

Vor dem Beginn der Arbeiten, muss eine weitere Auskunft bei der E.DIS Netz GmbH eingeholt werden, falls irgendeine Ungewissheit hinsichtlich der Leitungsführung besteht oder die Arbeiten nicht umgehend ausgeführt werden. Übergebene Bestandspläne bzw. Kopien dieser sowie diese "Bestandsplan-Auskunft" müssen bei der bauausführenden Firma vor Ort vorliegen.

Weitere besondere Hinweise:



E.DIS Netz GmbH Ruppiner Straße 13b 16775 Gransee

Planungsgesellschaft für Wasserbau & Wasserwirtschaft mbH PROWA
Neuruppin
Frau Janet Görn
Straße des Friedens 2a

16816 Neuruppin

Spartenauskunft: 1526557-EDIS in Löwenberger Land Kastanienallee 11

Anfragegrund: Planung

Projektname: Moorrevitalisierung im

Erstellt am: 23.07.2025

Projektzusatz:

E.DIS Netz GmbH

Langewahler Straße 60
15517 Fürstenwalde/Spree

www.e-dis-netz.de

Ihr Ansprechpartner

MB Gransee
T +49 3306-20360

EDI_Betrieb_Gransee@e-dis.de

Datum
23.07.2025

Sehr geehrte Damen und Herren,

anbei übersenden wir Ihnen die gewünschte Spartenauskunft.

Im Bereich Ihrer Spartenanfrage befinden sich keine Versorgungsanlagen der E.DIS Netz GmbH.

Das rot umrandete Gebiet auf den Plänen stellt den Anfragebereich dar.

Folgende Planauszüge und sonstige Dokumente wurden übergeben:

Sparte	Sparten- pläne aus- gegeben	Sicher- heitsrel. Einbauten	Sperr- flächen	Leeraus- kunft
Gas:	<input type="checkbox"/>	<input type="checkbox"/>	<input type="checkbox"/>	<input checked="" type="checkbox"/>
Strom-BEL:	<input type="checkbox"/>	<input type="checkbox"/>	<input type="checkbox"/>	<input checked="" type="checkbox"/>
Strom-NS:	<input type="checkbox"/>	<input type="checkbox"/>	<input type="checkbox"/>	<input checked="" type="checkbox"/>
Strom-MS:	<input type="checkbox"/>	<input type="checkbox"/>	<input type="checkbox"/>	<input checked="" type="checkbox"/>
Strom-HS:	<input type="checkbox"/>	<input type="checkbox"/>	<input type="checkbox"/>	<input checked="" type="checkbox"/>
Telekommunikation:	<input type="checkbox"/>	<input type="checkbox"/>	<input type="checkbox"/>	<input checked="" type="checkbox"/>
Fernwärme:	<input type="checkbox"/>	<input type="checkbox"/>	<input type="checkbox"/>	<input checked="" type="checkbox"/>

Dokumente

Indexplan:	<input checked="" type="checkbox"/>	Vermessungsdaten:	<input type="checkbox"/>
Gesamtmedienplan:	<input checked="" type="checkbox"/>	Merkblatt zum Schutz der	<input checked="" type="checkbox"/>
Skizze:	<input type="checkbox"/>	Verteilungsanlagen:	


Bitte beachten Sie hierzu die Bestätigung über erfolgte Planauskunft / Einweisung, insbesondere die Informationen zu 'Örtliche Einweisung / Ansprechpartner' auf Seite 3, die 'Besonderen Hinweise' auf Seite 4, das Merkblatt zum Schutz der Verteilungsanlagen und die beigegefügte Pläne.

Freundliche Grüße
E.DIS Netz GmbH
MB Gransee

Dieses Schreiben wurde maschinell erstellt und ist auch ohne Unterschrift gültig.

Sitz: Fürstenwalde/Spree
Amtsgericht Frankfurt (Oder)
HRB 16068
St.Nr. 061 108 06416
Ust.Id. DE285351013

Geschäftsführung:
Stefan Blache
Hanjo During

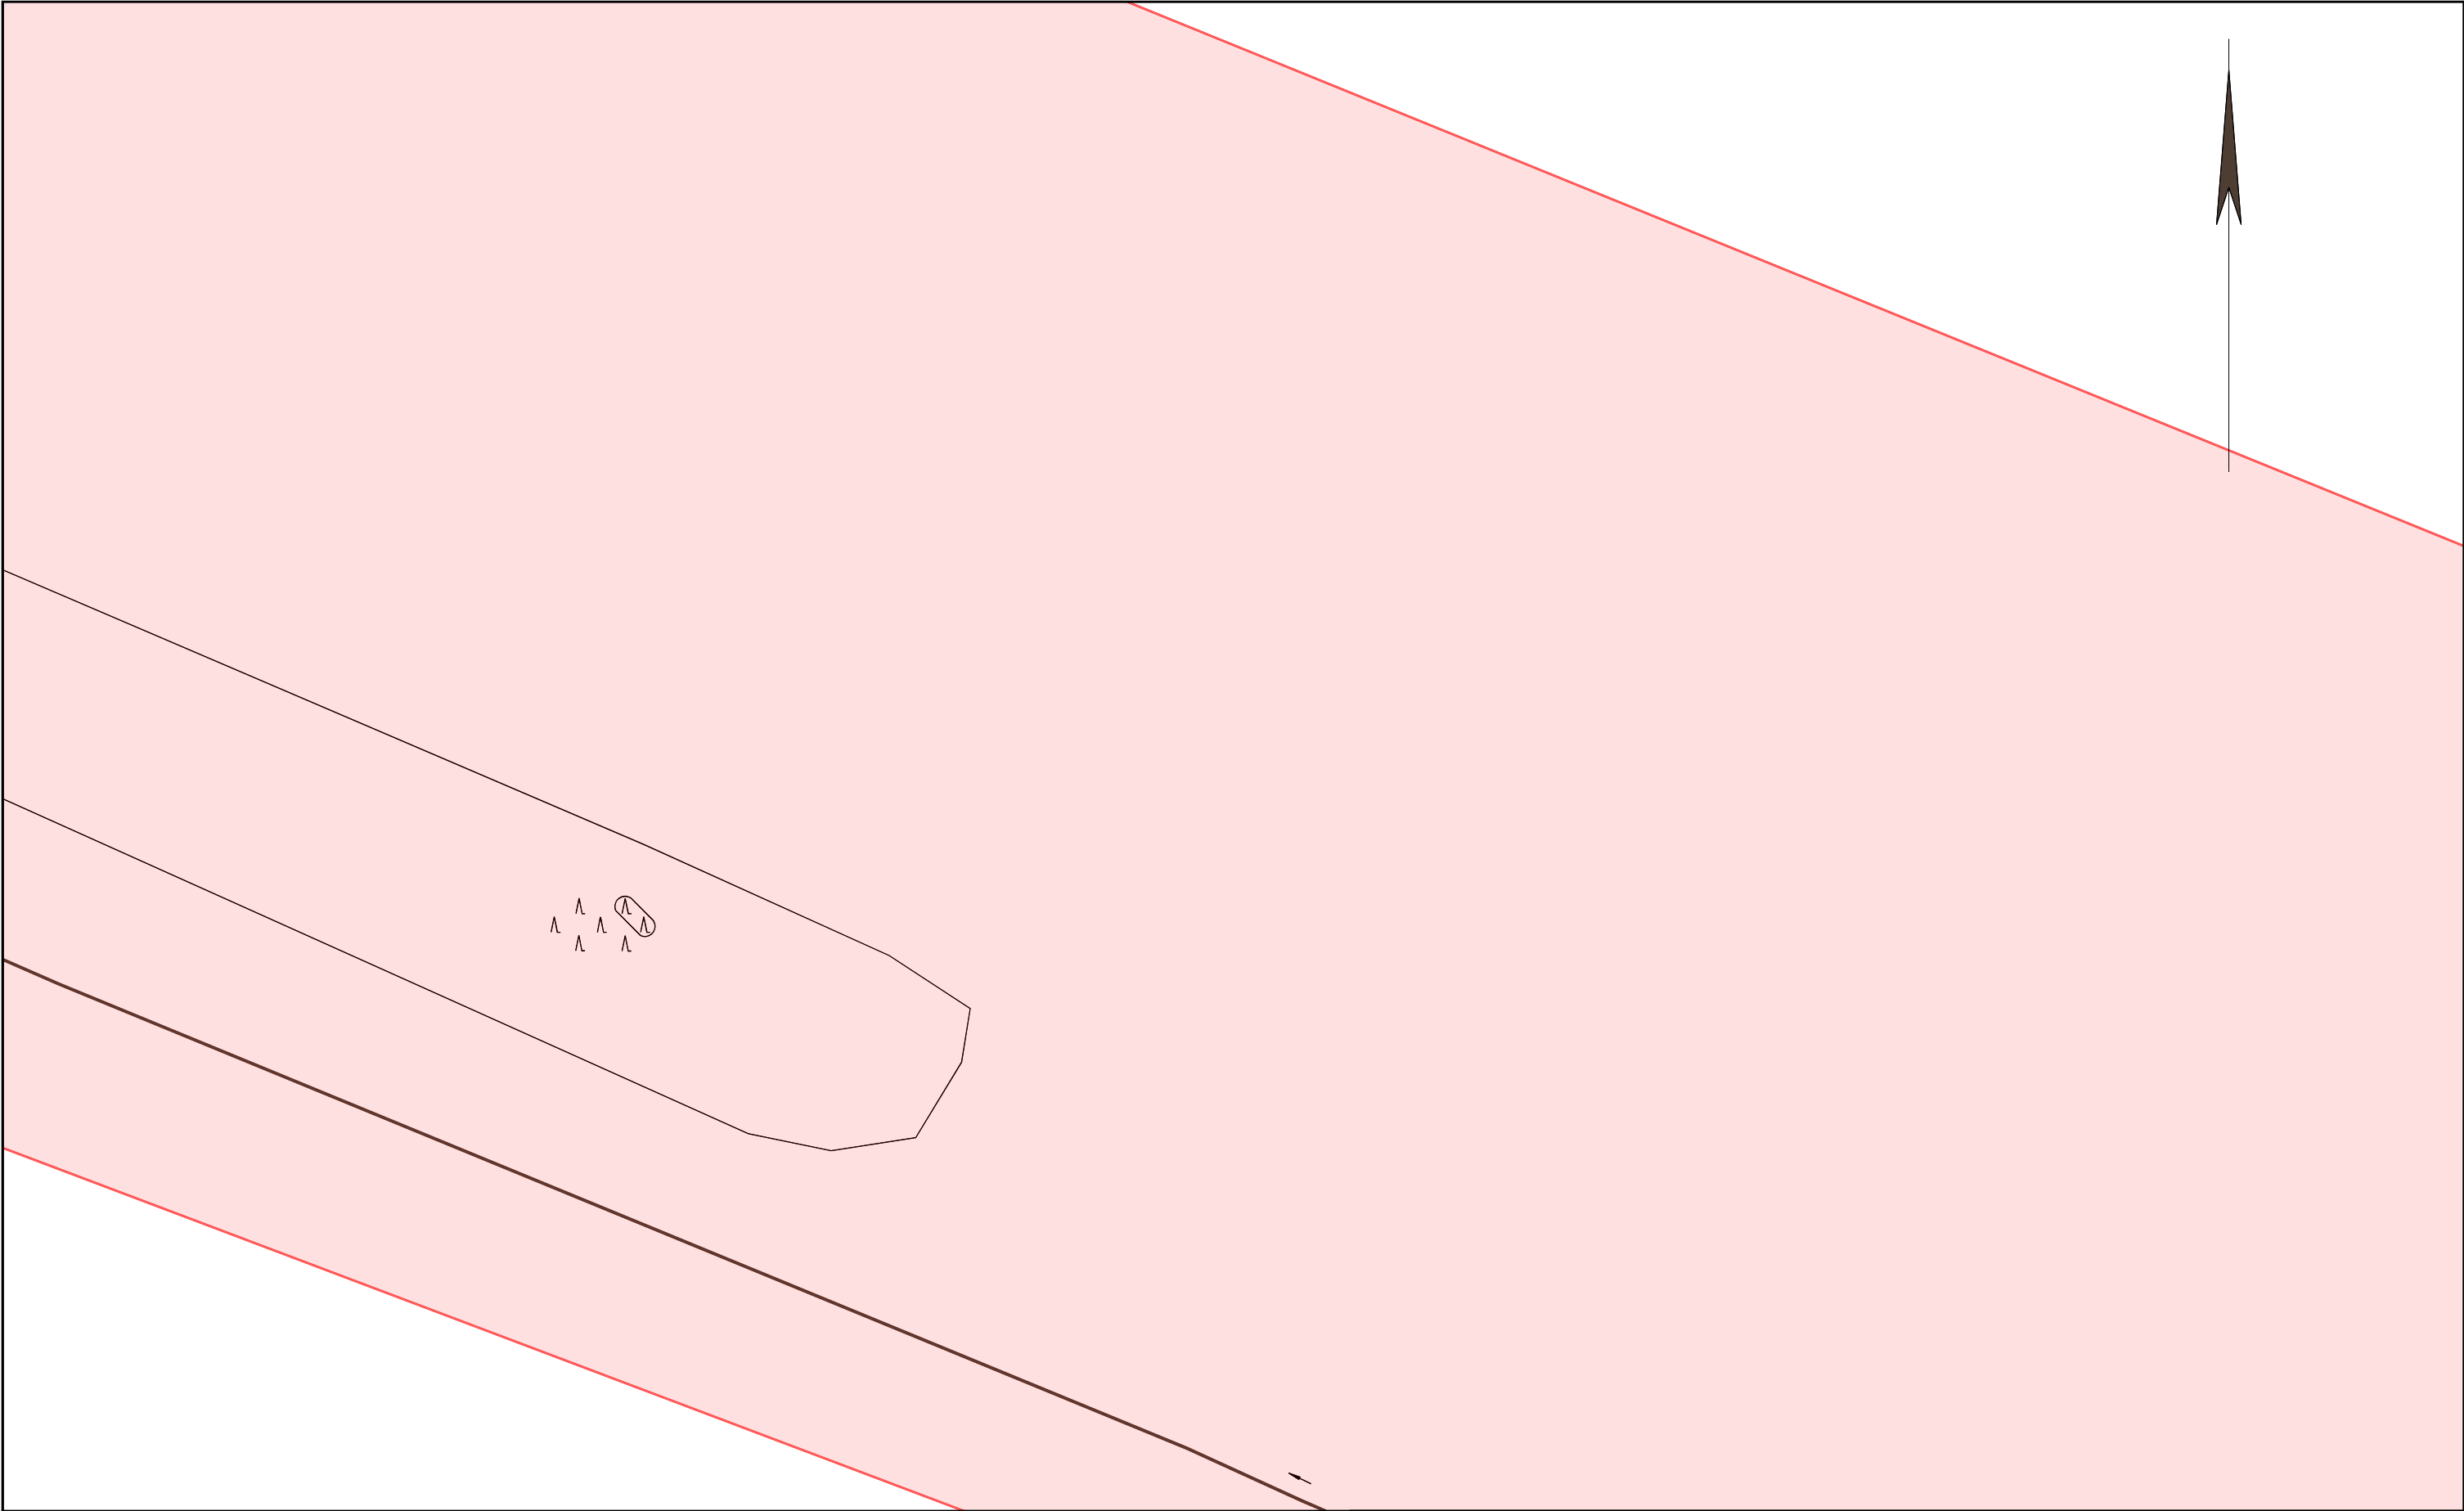

Die Karte ist Eigentum der E.DIS Netz GmbH.
Sie ist nur für den internen Verwendungszweck zu nutzen
und muss datensicher entsorgt werden.
Nachdruck oder Vervielfältigung nur mit Genehmigung des Eigentümers.


1:500

Kartenname: Gesamtmedienplan
Anfragenummer: 1526557-EDIS
Plannummer: 4
zuständig: MB Gransee
Ausgabedatum: 23.07.2025


Ort/Ortsteil: Löwenberger Land


Straße: Kastanienallee 11


- Farblegende**
- Strom-HS
 - Strom-MS
 - Strom-NS
 - Fernmelde
 - Gas-HD
 - Gas-MD
 - Gas-ND
 - Straßenbel.

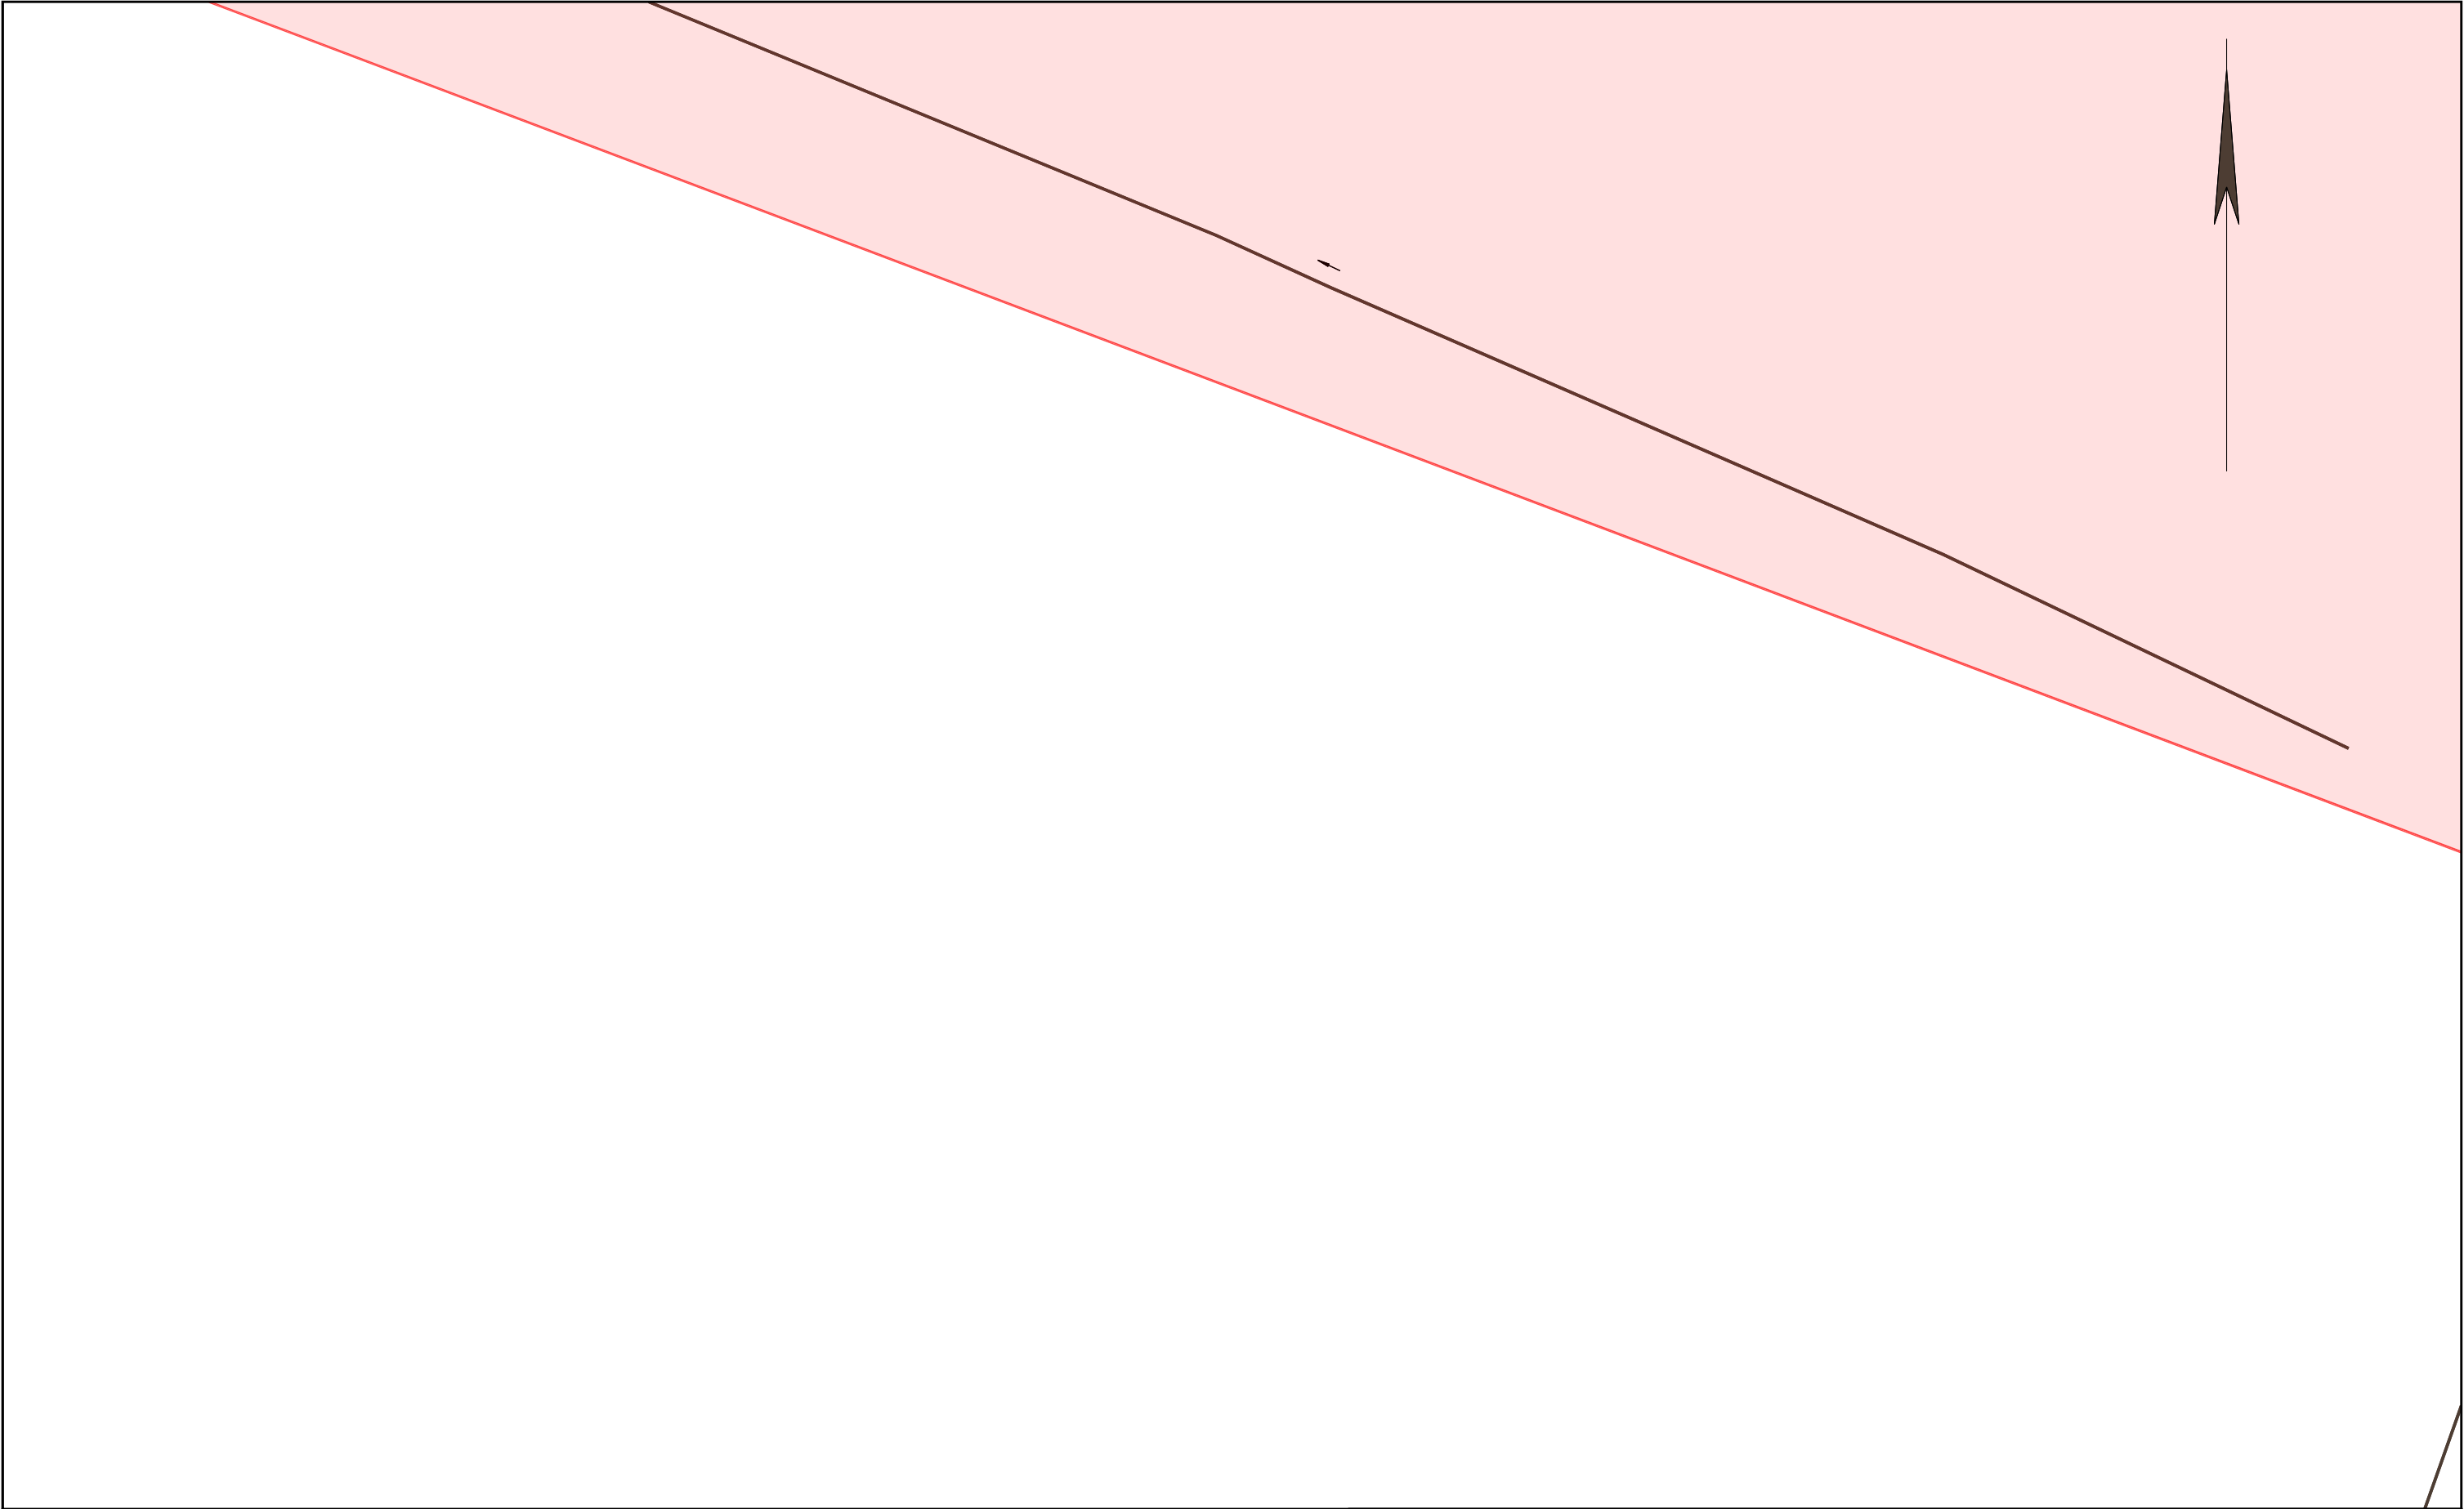


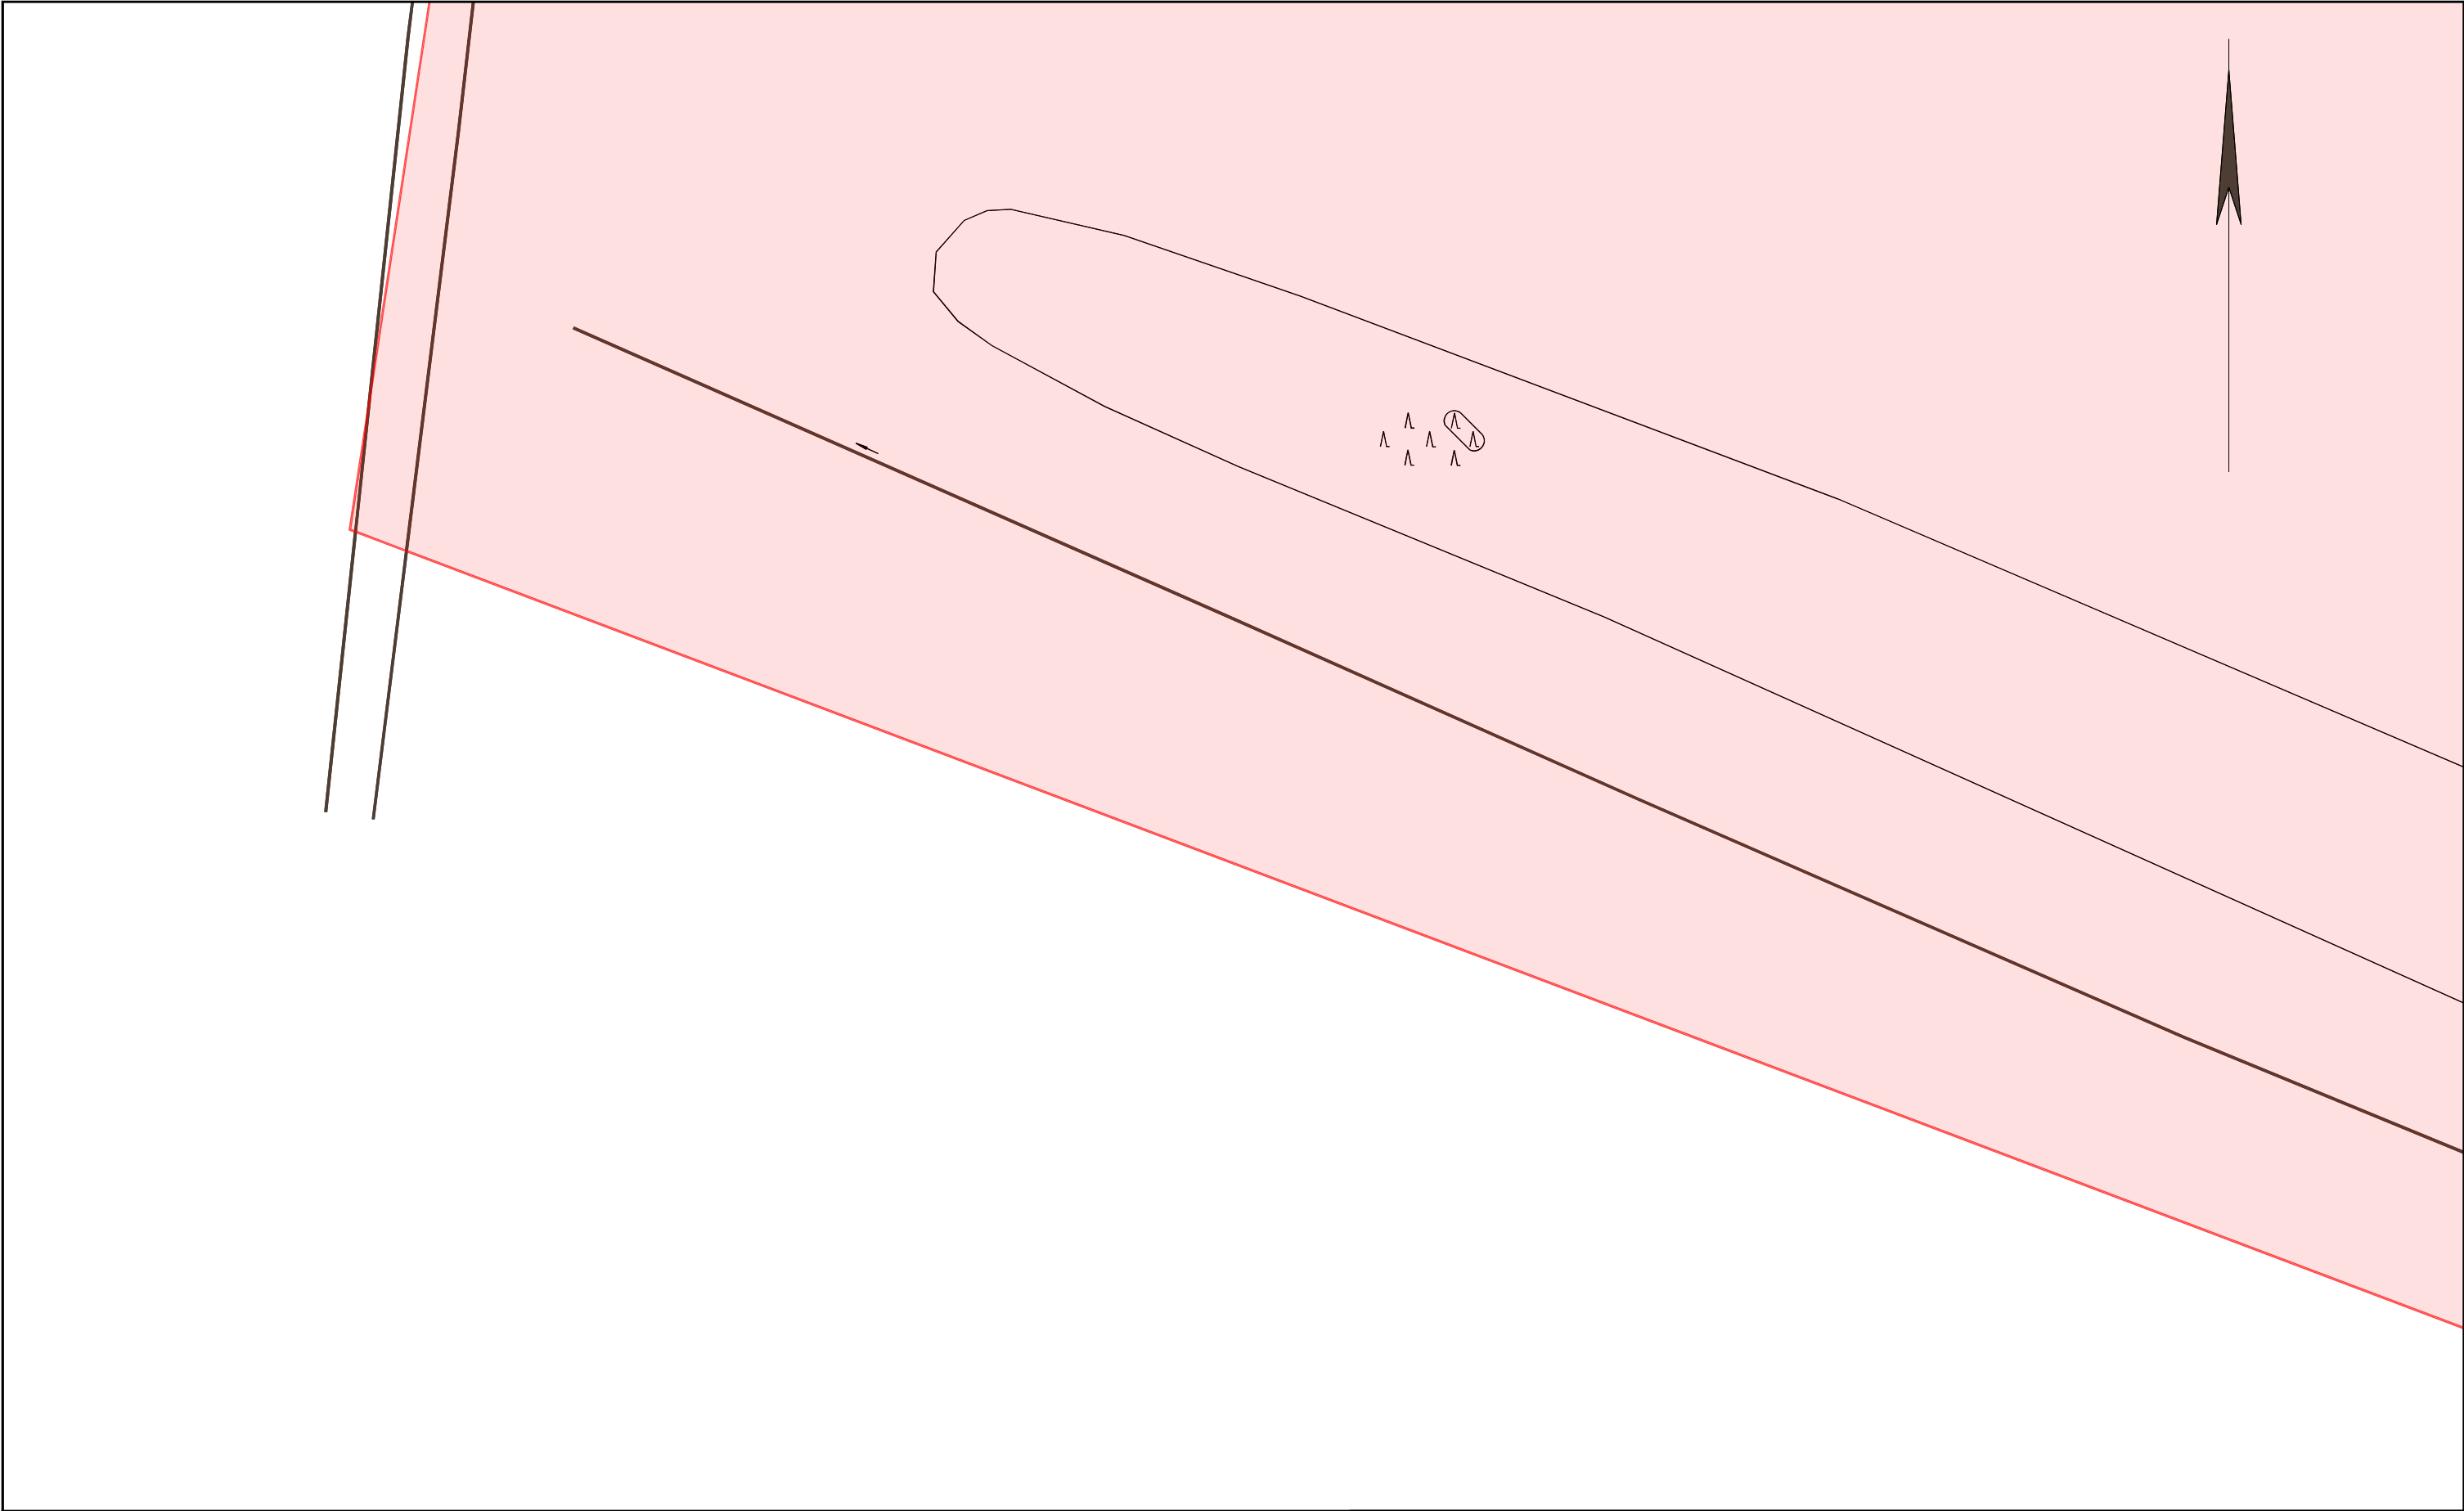
				Die Karte ist Eigentum der E.DIS Netz GmbH. Sie ist nur für den internen Verwendungszweck zu nutzen und muss datensicher entsorgt werden. Nachdruck oder Vervielfältigung nur mit Genehmigung des Eigentümers.		1:500	
		Kartenname: Gesamtmedienplan Anfragenummer: 1526557-EDIS Plannummer: 5 zuständig: MB Gransee Ausgabedatum: 23.07.2025			Ort/Ortsteil: Löwenberger Land Straße: Kastanienallee 11		Farblegende ■ Strom-HS ■ Strom-MS ■ Strom-NS ■ Fernmelde ■ Gas-HD ■ Gas-MD ■ Gas-ND ■ Straßenbel.

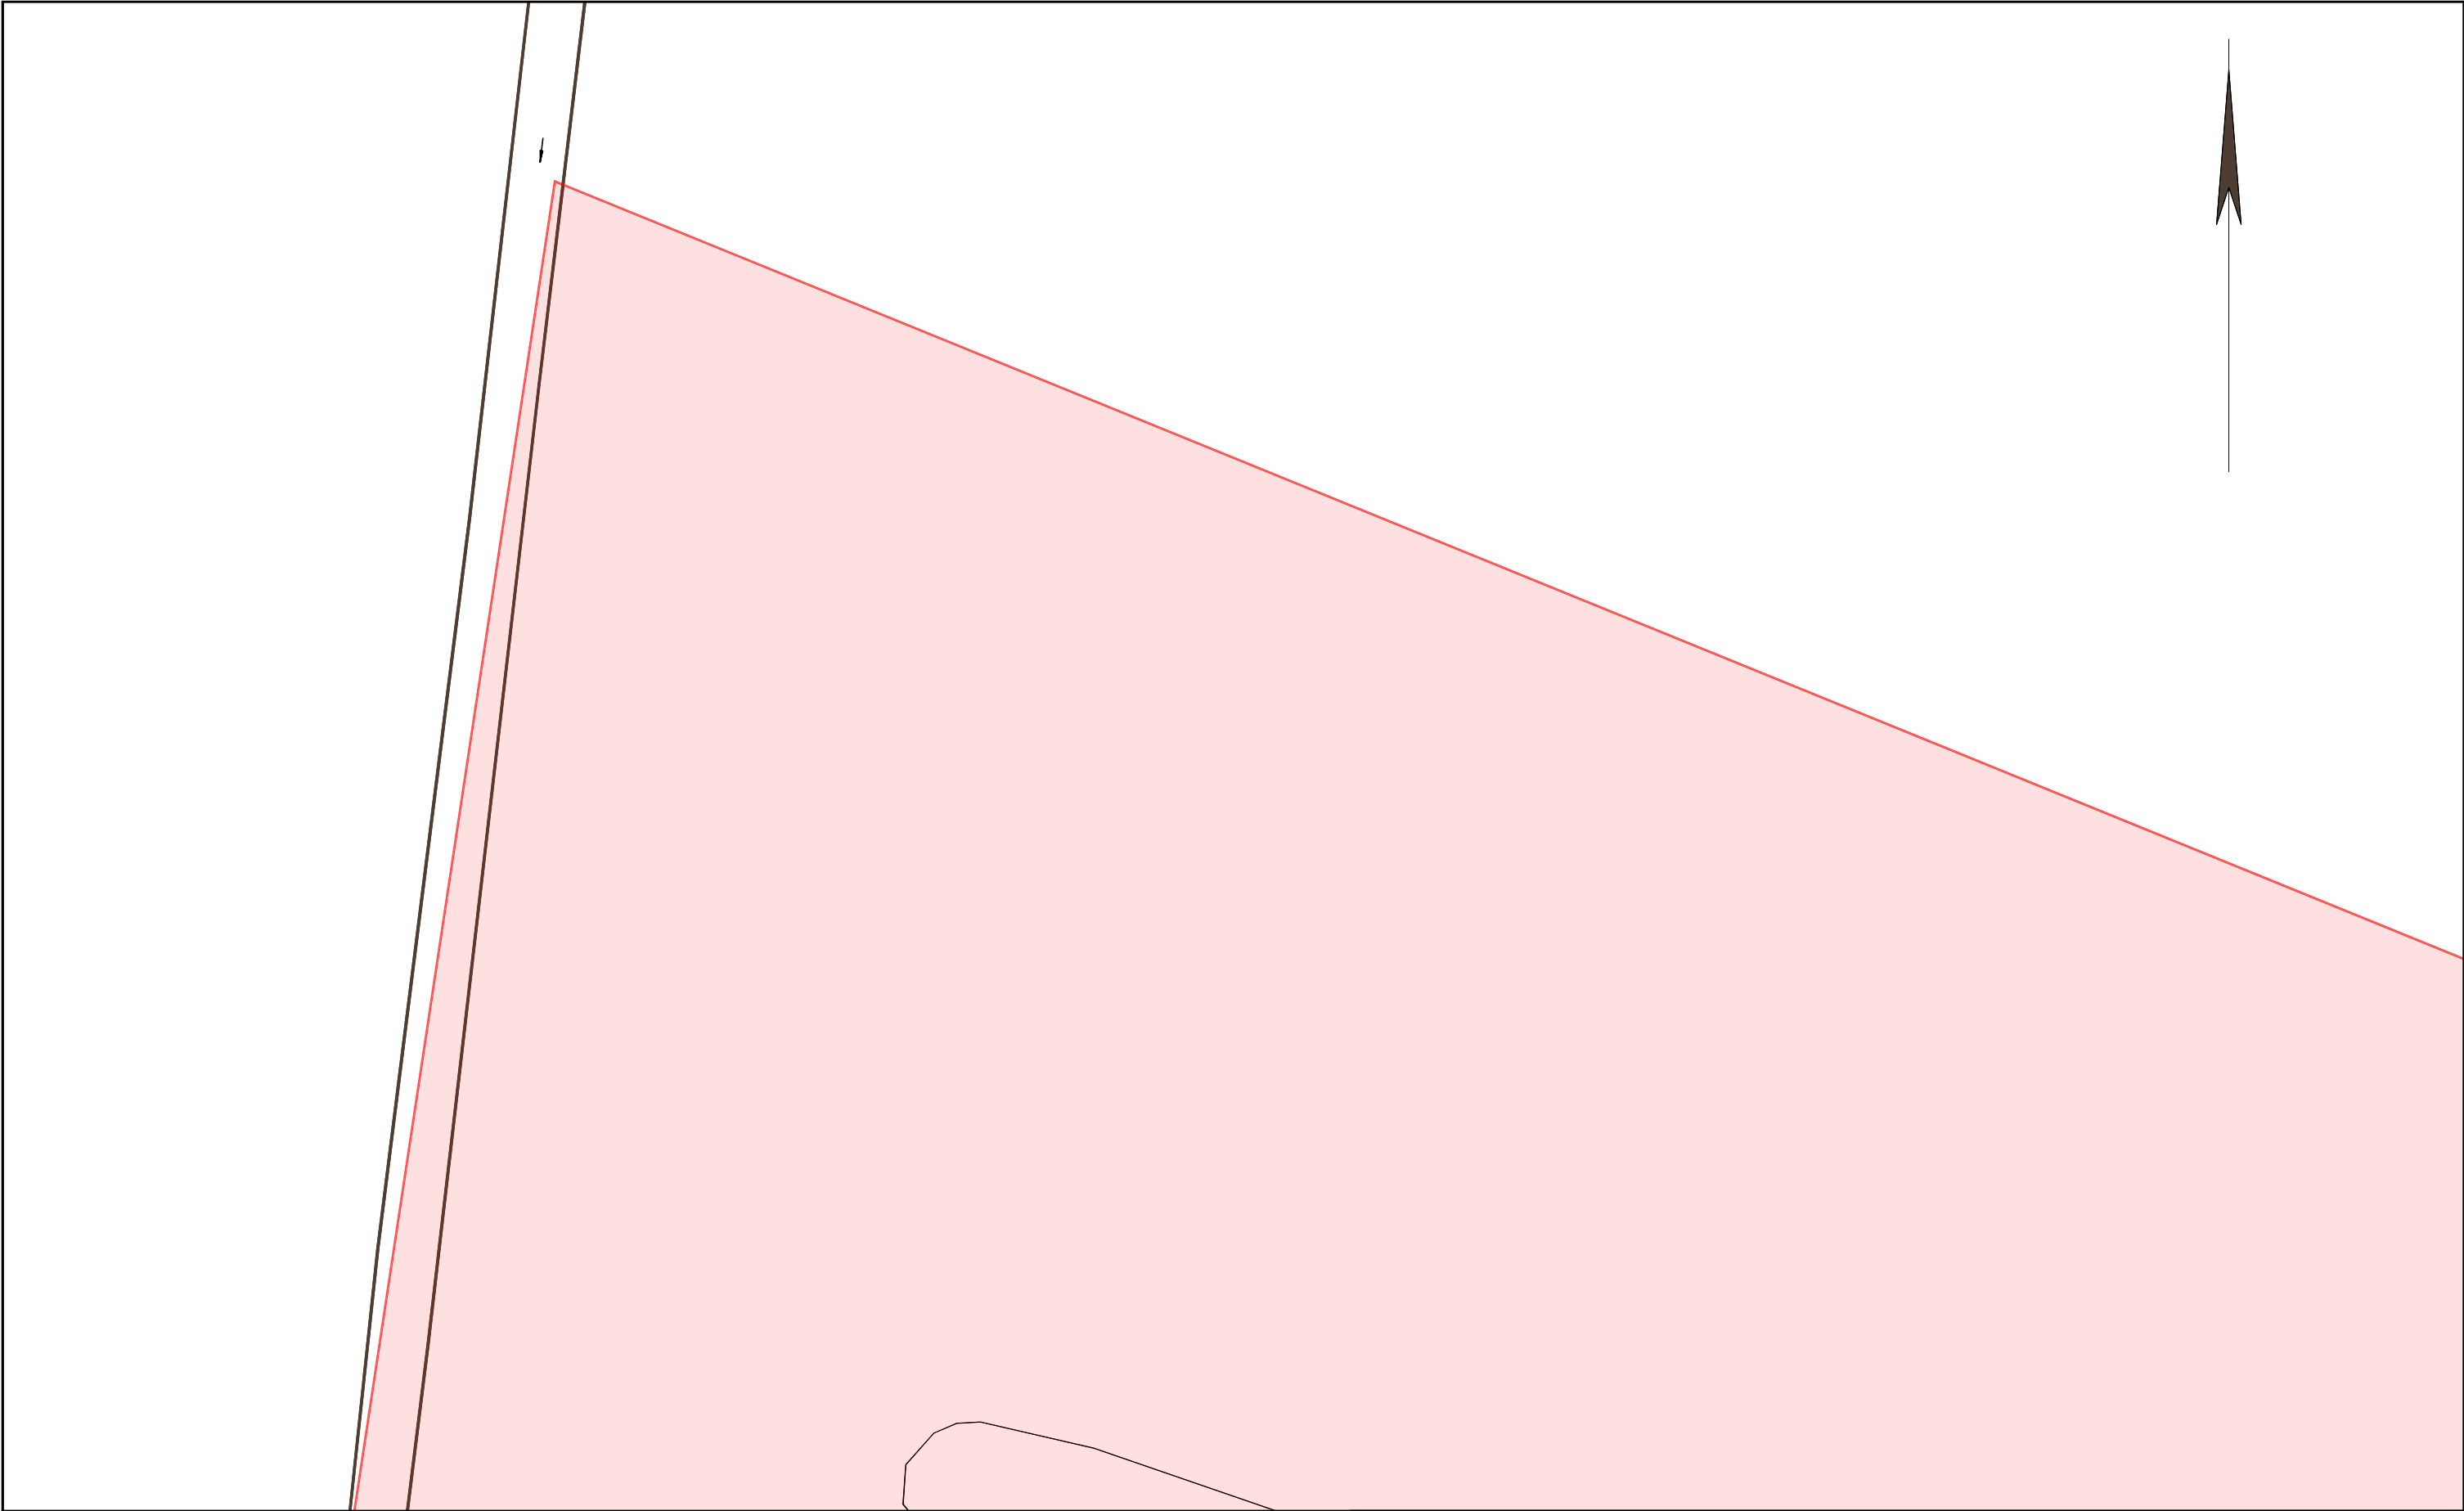


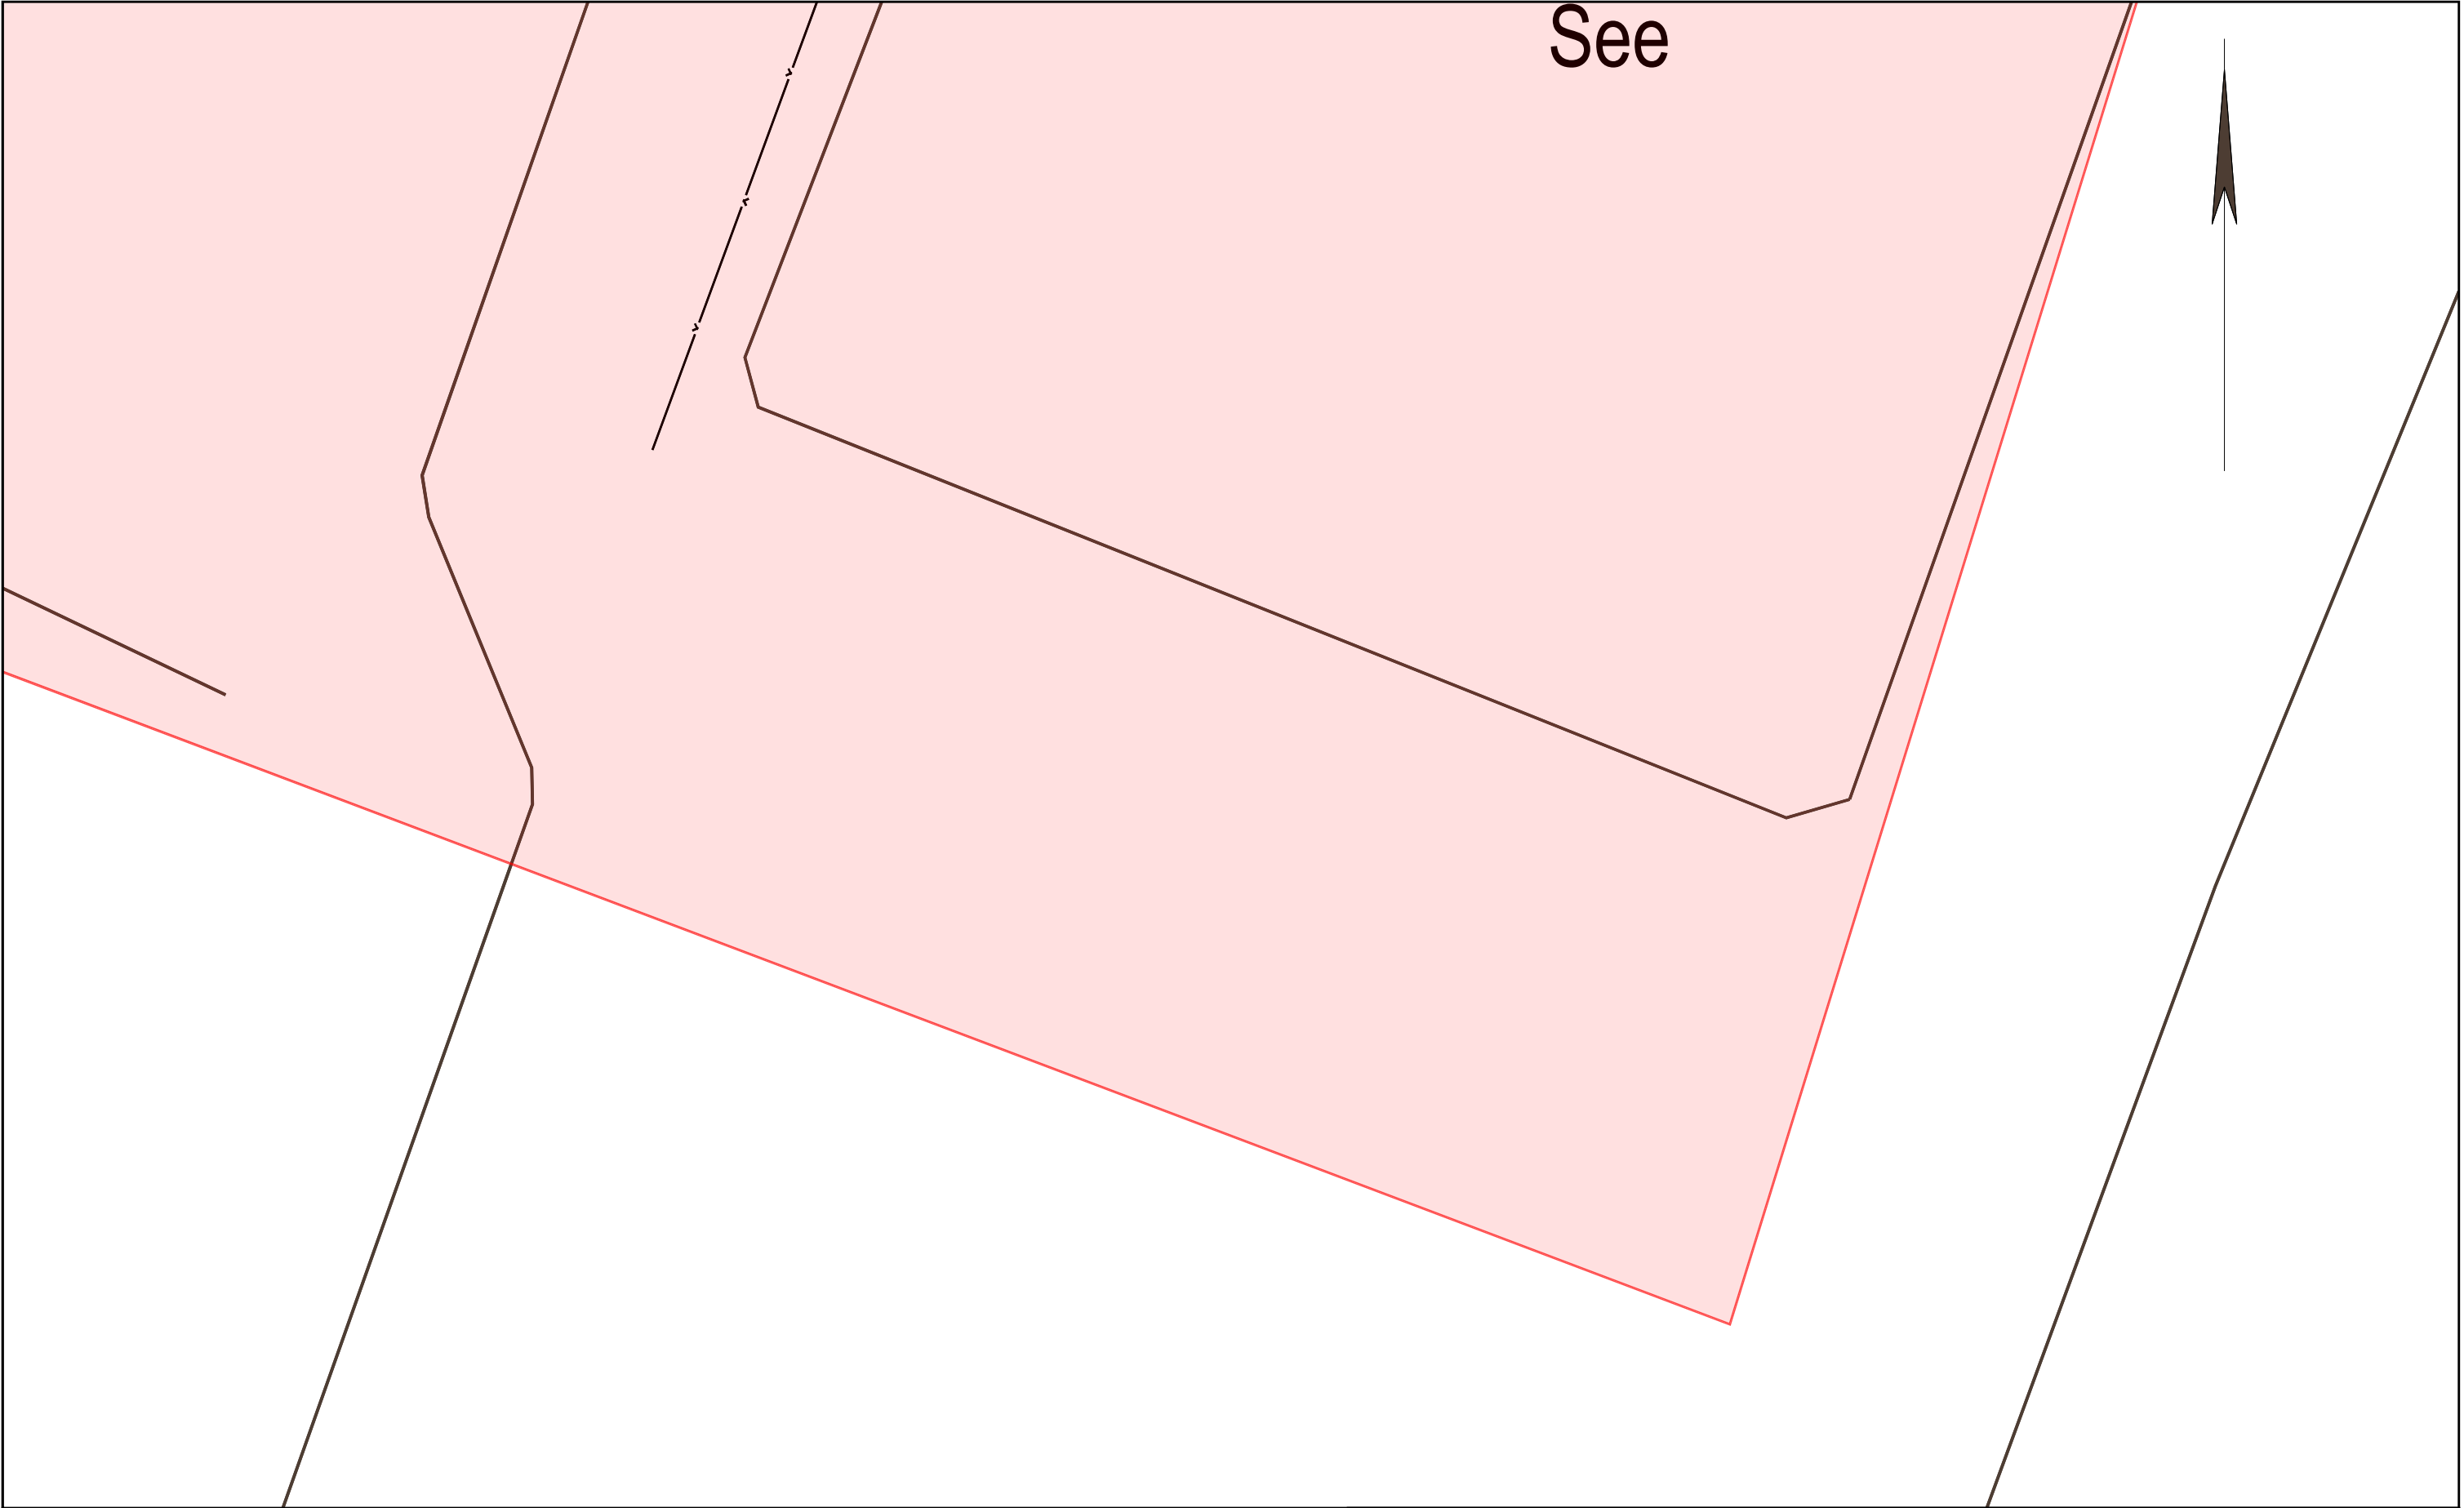
		Die Karte ist Eigentum der E.DIS Netz GmbH. Sie ist nur für den internen Verwendungszweck zu nutzen und muss datensicher entsorgt werden. Nachdruck oder Vervielfältigung nur mit Genehmigung des Eigentümers.	1:500
	<div>Kartenname: Gesamtmedienplan</div> <div>Anfragenummer: 1526557-EDIS</div> <div>Plannummer: 1</div> <div>zuständig: MB Gransee</div> <div>Ausgabedatum: 23.07.2025</div>	<div>Ort/Ortsteil: Löwenberger Land</div> <div>Straße: Kastanienallee 11</div>	<div>Farblegende</div> <div><div>■</div>Strom-HS</div> <div><div>■</div>Strom-MS</div> <div><div>■</div>Strom-NS</div> <div><div>■</div>Fernmelde</div> <div><div>■</div>Gas-HD</div> <div><div>■</div>Gas-MD</div> <div><div>■</div>Gas-ND</div> <div><div>■</div>Straßenbel.</div>

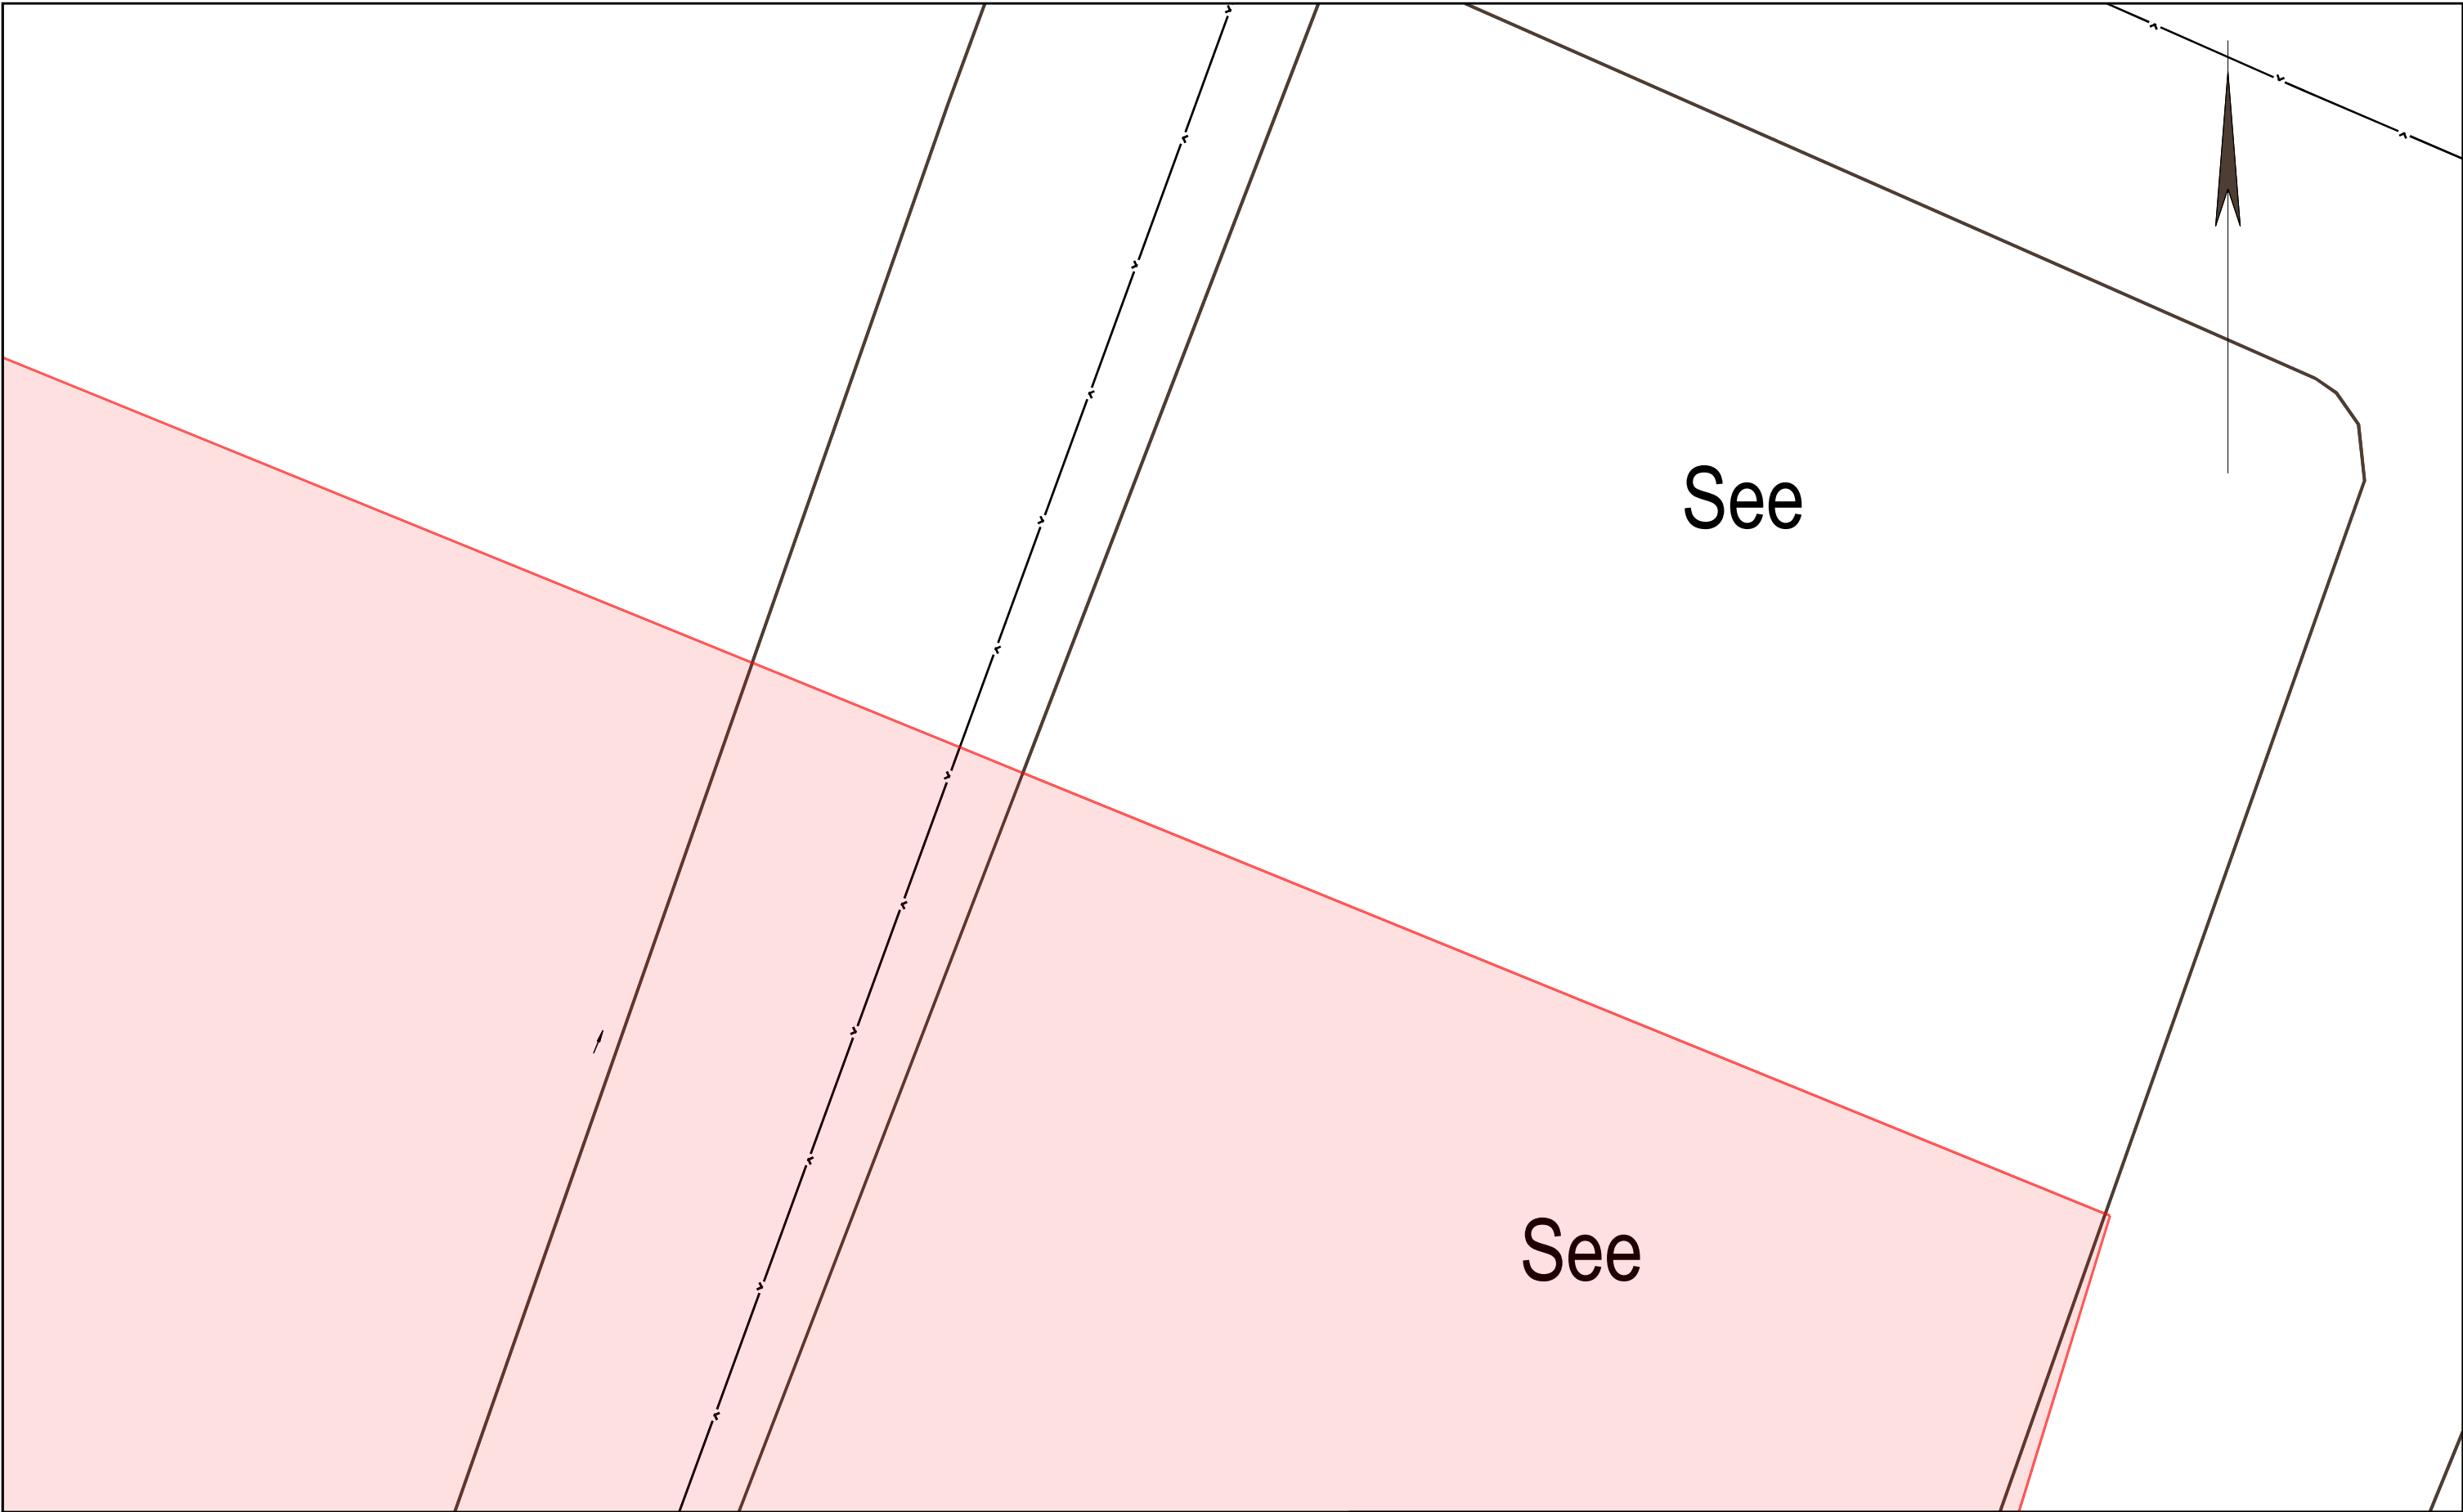


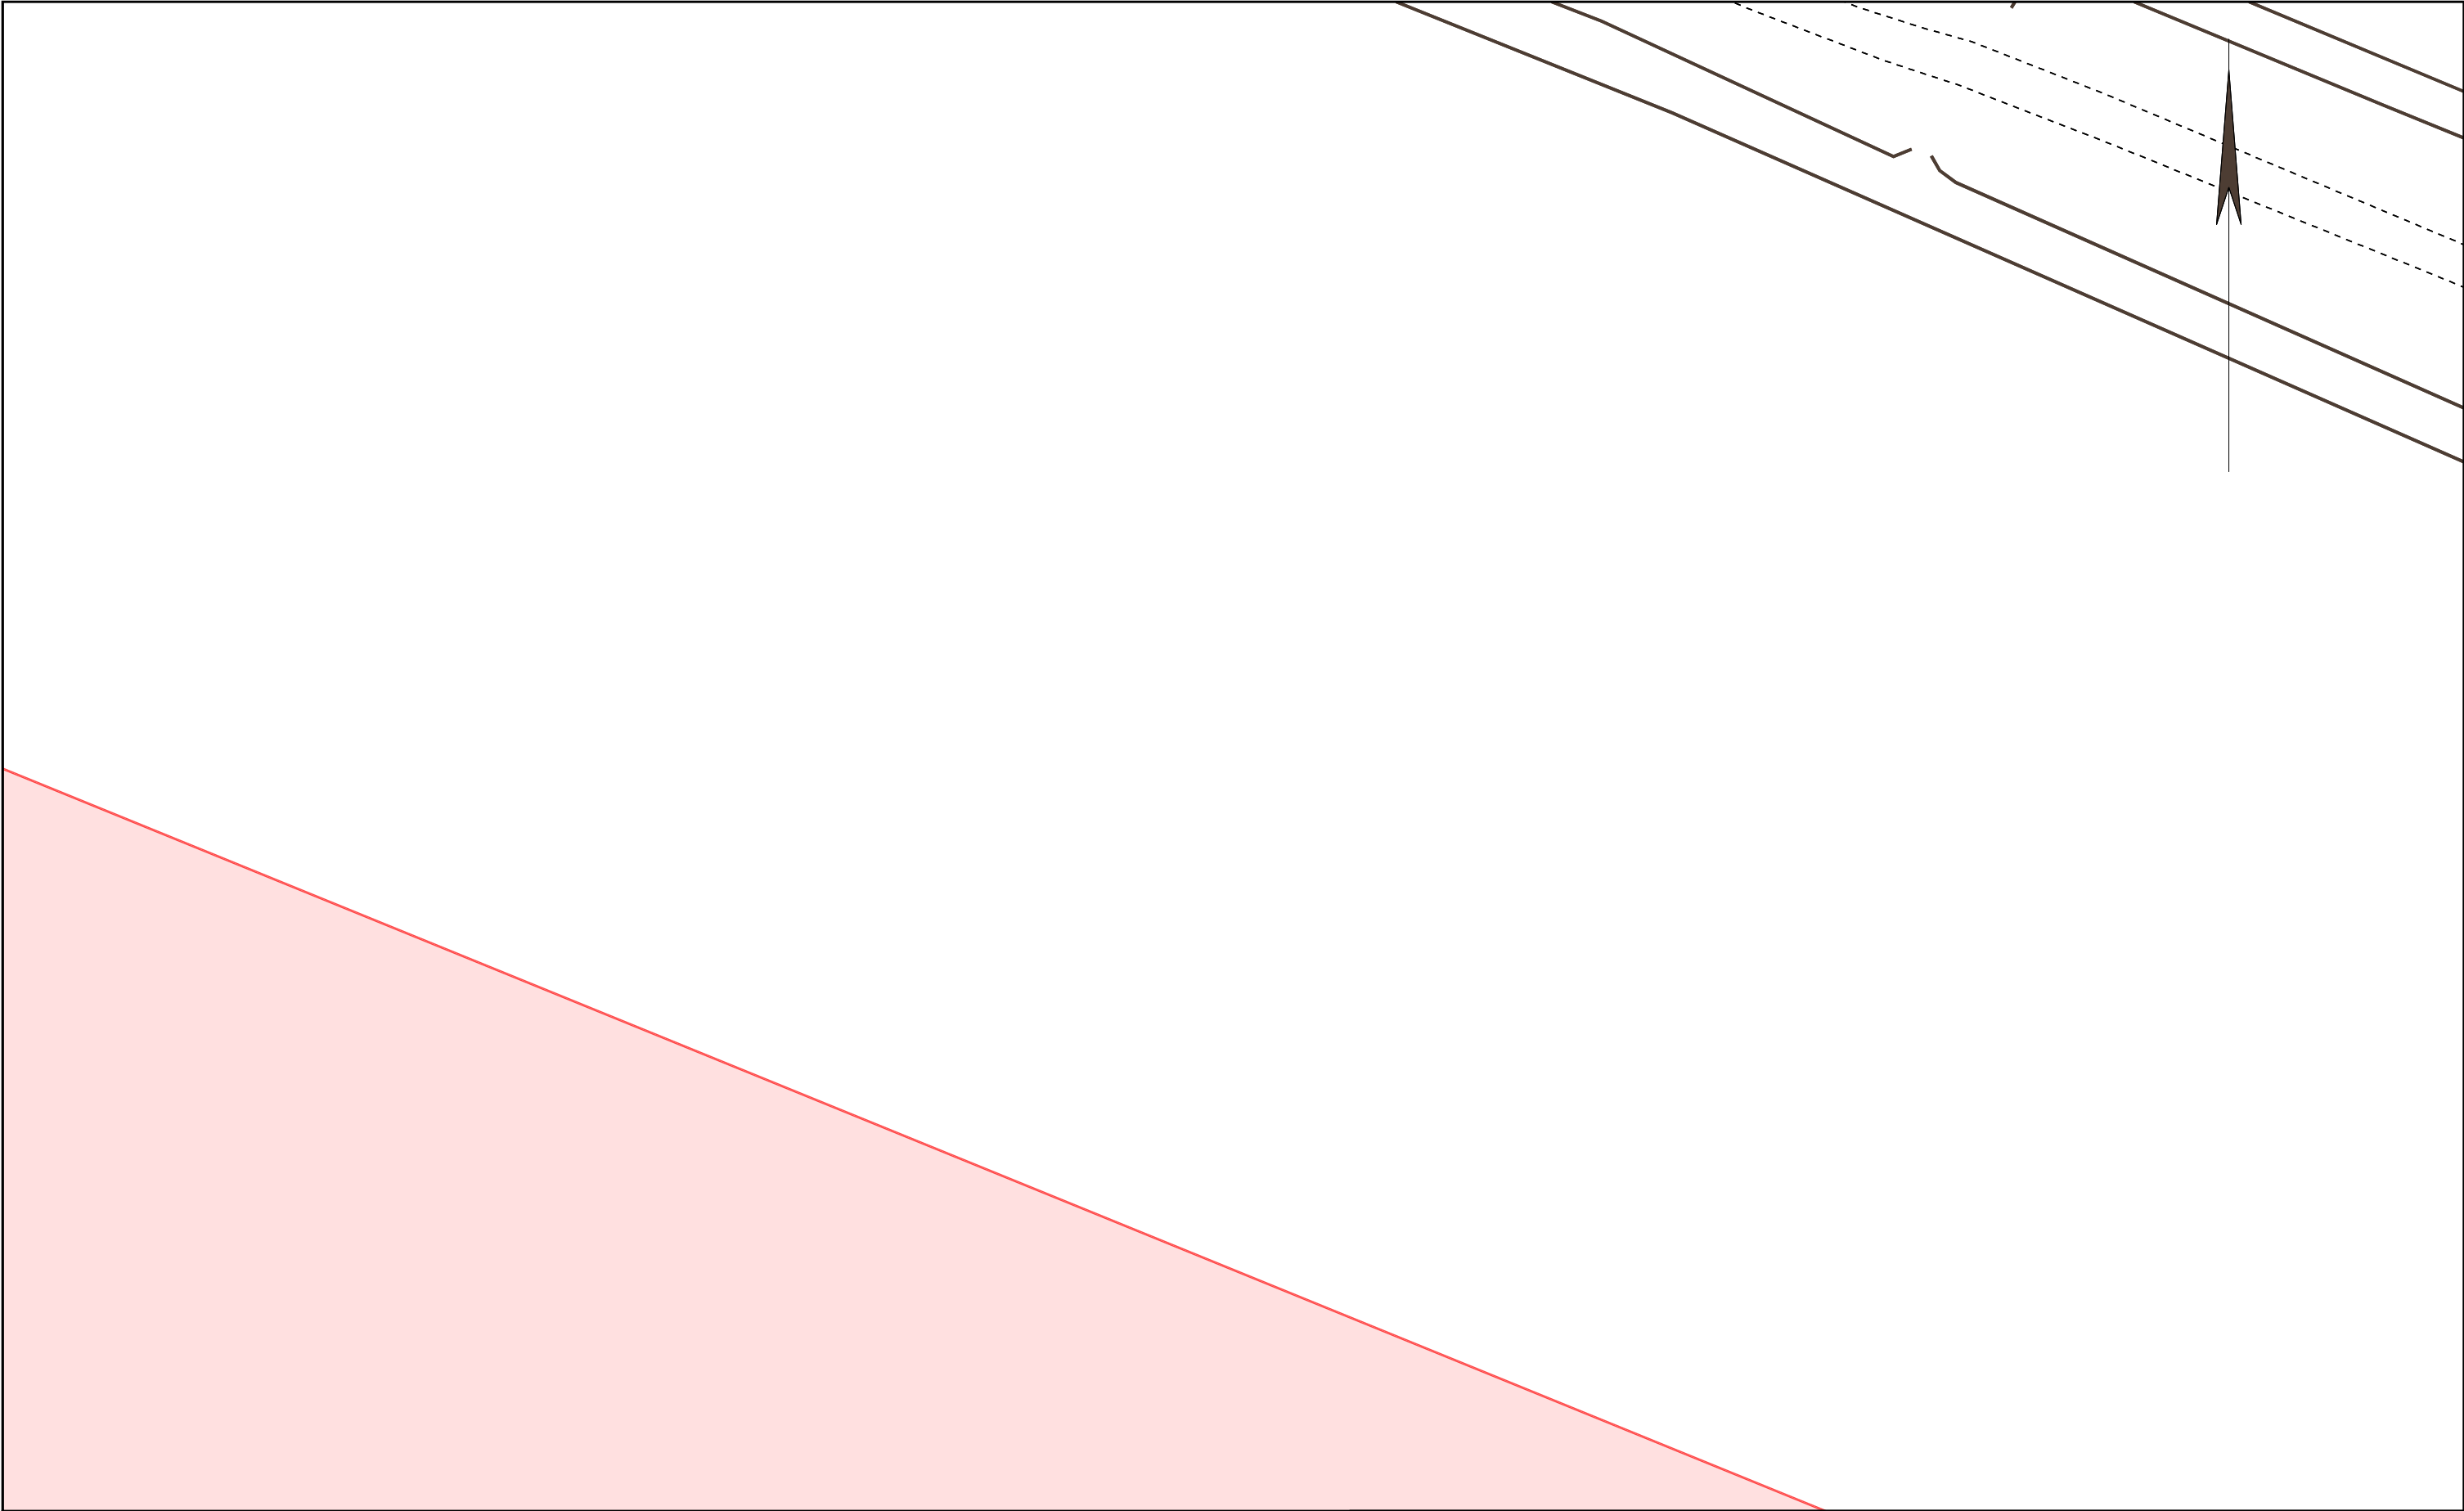
		Die Karte ist Eigentum der E.DIS Netz GmbH. Sie ist nur für den internen Verwendungszweck zu nutzen und muss datensicher entsorgt werden. Nachdruck oder Vervielfältigung nur mit Genehmigung des Eigentümers.		1:500
		Kartenname: Gesamtmedienplan Anfragenummer: 1526557-EDIS Plannummer: 6 zuständig: MB Gransee Ausgabedatum: 23.07.2025	Ort/Ortsteil: Löwenberger Land Straße: Kastanienallee 11	Farblegende ■ Strom-HS ■ Strom-MS ■ Strom-NS ■ Fernmelde ■ Gas-HD ■ Gas-MD ■ Gas-ND ■ Straßenbel.




		Die Karte ist Eigentum der E.DIS Netz GmbH. Sie ist nur für den internen Verwendungszweck zu nutzen und muss datensicher entsorgt werden. Nachdruck oder Vervielfältigung nur mit Genehmigung des Eigentümers.		1:500	
	Kartenname: Gesamtmedienplan Anfragenummer: 1526557-EDIS Plannummer: 2 zuständig: MB Gransee Ausgabedatum: 23.07.2025		Ort/Ortsteil: Löwenberger Land Straße: Kastanienallee 11		Farblegende <div><div>■</div> Strom-HS</div> <div><div>■</div> Strom-MS</div> <div><div>■</div> Strom-NS</div> <div><div>■</div> Fernmelde</div> <div><div>■</div> Gas-HD</div> <div><div>■</div> Gas-MD</div> <div><div>■</div> Gas-ND</div> <div><div>■</div> Straßenbel.</div>



		Die Karte ist Eigentum der E.DIS Netz GmbH. Sie ist nur für den internen Verwendungszweck zu nutzen und muss datensicher entsorgt werden. Nachdruck oder Vervielfältigung nur mit Genehmigung des Eigentümers.		1:500		
		Kartenname: Gesamtmedienplan Anfragenummer: 1526557-EDIS Plannummer: 7 zuständig: MB Gransee Ausgabedatum: 23.07.2025		Ort/Ortsteil: Löwenberger Land Straße: Kastanienallee 11		Farblegende ■ Strom-HS ■ Strom-MS ■ Strom-NS ■ Fernmelde ■ Gas-HD ■ Gas-MD ■ Gas-ND ■ Straßenbel.



		Die Karte ist Eigentum der E.DIS Netz GmbH. Sie ist nur für den internen Verwendungszweck zu nutzen und muss datensicher entsorgt werden. Nachdruck oder Vervielfältigung nur mit Genehmigung des Eigentümers.		1:500	
	Kartenname: Gesamtmedienplan Anfragenummer: 1526557-EDIS Plannummer: 3 zuständig: MB Gransee Ausgabedatum: 23.07.2025		Ort/Ortsteil: Löwenberger Land Straße: Kastanienallee 11		Farblegende ■ Strom-HS ■ Strom-MS ■ Strom-NS ■ Fernmelde ■ Gas-HD ■ Gas-MD ■ Gas-ND ■ Straßenbel.

Bestätigung über erfolgte Planausgabe / Einweisung

Achtung:

Arbeiten in der Nähe von Strom- und Gasverteilungsanlagen sind mit Lebensgefahr verbunden!!

Für das Bauvorhaben	1526557-EDIS, Löwenberger Land Kastanienallee 11	
	<small>genaue Bezeichnung: Ort, Straße, Hausnummer, bzw. Leitungsabschnitt oder zwischen Hausnummern</small>	
	Planung, Sonstiges	
	<small>auszuführende Arbeiten</small>	<small>voraussichtlicher Beginn der Arbeiten</small>
wurde Herr/Frau	Frau Janet Görn Tel.: 033912218 /	
Beauftragter der	Planungsgesellschaft für Wasserbau & Wasserwirtschaft mbH PROWA Neuruppin	
Kontakt	info@prowa-neuruppin.de, Tel: 033912218	
Anschrift	16816 Neuruppin, Straße des Friedens 2a	
	<small>Ort, Straße, Hausnummer</small>	

über den Gefährdungsbereich nachstehender Verteilungsanlagen (hierzu gehören z. B. Rohrleitungen, Stationen, elektrische Freileitungen und Kabel, Armaturen, Anlagen für den Kathodenschutz, Steuer- und Messkabel, Erdungsanlagen u. a.) im Baustellenbereich eingewiesen.

Auskünfte über Verteilungsanlagen, die sich nicht im Eigentum des Netzbetreibers befinden, müssen bei den zuständigen Netzbetreibern (Übertragungsnetzbetreiber, Stadtwerke, Wasserzweckverbände, private Eigentümer, ...) eingeholt werden.

Eventuell kann die Gemeinde über weitere Versorgungsträger Auskunft erteilen.

Die Einweisung erfolgte mittels Aushändigung von Plänen (mit Übergabedatum).

Die Weitergabe an Dritte ist nicht erlaubt!

Für die Lagerichtigkeit der in den ausgegebenen Plänen eingezeichneten Anlagen, Kabel, Rohrleitungen und Neben-/Hilfseinrichtungen, insbesondere für Maßangaben, übernimmt der Netzbetreiber keine Gewähr.

Bei Arbeiten im Gefährdungsbereich (Nieder- und Mittelspannung 2m, Hochspannung 6m) von Verteilungsanlagen ist der genaue Verlauf, insbesondere die Tiefe, durch Graben von Suchschlitzen in Handschachtung oder in leitungsschonender Arbeitstechnik, wie z.B. der Einsatz eines Saugbaggers, festzustellen.

Bei Unklarheiten ist in jedem Fall Kontakt mit dem zuständigen Kundencenter/Standort des Netzbetreibers aufzunehmen.

Außerdem sind die Informationen zu "**Örtliche Einweisung / Ansprechpartner**" (Seite 3), die "**Besonderen Hinweise**" (Seite 4), das "**Merkblatt zum Schutz der Verteilungsanlagen**" sowie die spartenspezifischen Verhaltensregeln besonders zu beachten.

Die übergebenen/empfangenen Pläne sind gut lesbar und entsprechen dem nachgefragten Gebiet.

Die übergebenen/empfangenen Pläne geben den Zustand zum Zeitpunkt der Auskunftserteilung wieder. Es ist darauf zu achten, dass zu Beginn der Bauarbeiten aktuelle Pläne vor Ort vorliegen.

Kontaktadresse / Meisterbereich	E.DIS Netz GmbH, Gransee	+49 3306-20360
		<small>Telefon</small>

Örtliche Einweisung / Ansprechpartner

☐ Örtliche Einweisung vor Baubeginn notwendig

Vorgehensweise bei einer örtlichen Einweisung:

Für die Vereinbarung des Einweisungstermins setzen Sie sich bitte mit dem zuständigen Ansprechpartner in Verbindung. Die Durchführung des Einweisungstermins muss auf diesem Formular durch die Unterschrift der E.DIS Netz GmbH und Ihrem Unternehmen bestätigt werden.

Die örtliche Einweisung ist für Sie kostenlos.

Termin durchgeführt am

Unterschrift EDIS Netz GmbH

Unterschrift Unternehmen

☐ Gesonderte Bestandsabfrage erforderlich

Im Bereich des Vorhabens befinden sich Telekommunikationsanlagen (Rohranlagen/ Kabel) in Planung/ im Bau/ in Betrieb. Diese Anlagen sind im Gesamtmedienplan aktuell nicht dargestellt. Es ist deshalb zwingend eine gesonderte Bestandsabfrage bei der e.discom Telekommunikation GmbH erforderlich. Bitte wenden Sie sich dazu unter Angabe der Auskunftsnummer per e-mail an disposition@ediscom.net.

Für Rückfragen steht Ihnen gern zur Verfügung:

Standort Gransee

Ruppiner Straße 13b

16775 Gransee

E-Mail: EDI_Betrieb_Gransee@e-dis.de

Stromversorgungsanlagen: +49 3306 2036-260

Gasversorgungsanlagen: +49 3306 2036-270

Telekommunikationsanlagen: +49 331 9080 3000

Hochspannungsanlagen: +49 1732695563 +49 15254700453

(wenn nicht erreichbar: bitte folgende Nummer kontaktieren: +49 3361 7332333)

Vor dem Beginn der Arbeiten, muss eine weitere Auskunft bei der E.DIS Netz GmbH eingeholt werden, falls irgendeine Ungewissheit hinsichtlich der Leitungsführung besteht oder die Arbeiten nicht umgehend ausgeführt werden. Übergebene Bestandspläne bzw. Kopien dieser sowie diese "Bestandsplan-Auskunft" müssen bei der bauausführenden Firma vor Ort vorliegen.

Weitere besondere Hinweise:



E.DIS Netz GmbH Ruppiner Straße 13b 16775 Gransee

Planungsgesellschaft für Wasserbau & Wasserwirtschaft mbH PROWA
Neuruppin
Frau Janet Görn
Straße des Friedens 2a

16816 Neuruppin

Spartenauskunft: 1526563-EDIS in Löwenberger Land Kastanienallee 11

Anfragegrund: Planung

Projektname: Moorrevitalisierung im

Erstellt am: 23.07.2025

Projektzusatz:

E.DIS Netz GmbH

Langewahler Straße 60
15517 Fürstenwalde/Spree

www.e-dis-netz.de

Ihr Ansprechpartner

MB Gransee
T +49 3306-20360

EDI_Betrieb_Gransee@e-dis.de

Datum

23.07.2025

Sehr geehrte Damen und Herren,

anbei übersenden wir Ihnen die gewünschte Spartenauskunft.

Im Bereich Ihrer Spartenanfrage befinden sich keine Versorgungsanlagen der E.DIS Netz GmbH.

Das rot umrandete Gebiet auf den Plänen stellt den Anfragebereich dar.

Folgende Planauszüge und sonstige Dokumente wurden übergeben:

Sparte	Sparten- pläne aus- gegeben	Sicher- heitsrel. Einbauten	Sperr- flächen	Leeraus- kunft
Gas:	<input type="checkbox"/>	<input type="checkbox"/>	<input type="checkbox"/>	<input checked="" type="checkbox"/>
Strom-BEL:	<input type="checkbox"/>	<input type="checkbox"/>	<input type="checkbox"/>	<input checked="" type="checkbox"/>
Strom-NS:	<input type="checkbox"/>	<input type="checkbox"/>	<input type="checkbox"/>	<input checked="" type="checkbox"/>
Strom-MS:	<input type="checkbox"/>	<input type="checkbox"/>	<input type="checkbox"/>	<input checked="" type="checkbox"/>
Strom-HS:	<input type="checkbox"/>	<input type="checkbox"/>	<input type="checkbox"/>	<input checked="" type="checkbox"/>
Telekommunikation:	<input type="checkbox"/>	<input type="checkbox"/>	<input type="checkbox"/>	<input checked="" type="checkbox"/>
Fernwärme:	<input type="checkbox"/>	<input type="checkbox"/>	<input type="checkbox"/>	<input checked="" type="checkbox"/>

Dokumente

Indexplan:	<input checked="" type="checkbox"/>	Vermessungsdaten:	<input type="checkbox"/>
Gesamtmedienplan:	<input checked="" type="checkbox"/>	Merkblatt zum Schutz der	<input checked="" type="checkbox"/>
Skizze:	<input type="checkbox"/>	Verteilungsanlagen:	


Bitte beachten Sie hierzu die Bestätigung über erfolgte Planauskunft / Einweisung, insbesondere die Informationen zu 'Örtliche Einweisung / Ansprechpartner' auf Seite 3, die 'Besonderen Hinweise' auf Seite 4, das Merkblatt zum Schutz der Verteilungsanlagen und die beigegefügte Pläne.


Freundliche Grüße
E.DIS Netz GmbH
MB Gransee


Dieses Schreiben wurde maschinell erstellt und ist auch ohne Unterschrift gültig.

Sitz: Fürstenwalde/Spree
Amtsgericht Frankfurt (Oder)
HRB 16068
St.Nr. 061 108 06416
Ust.Id. DE285351013


Geschäftsführung:
Stefan Blache
Hanjo During

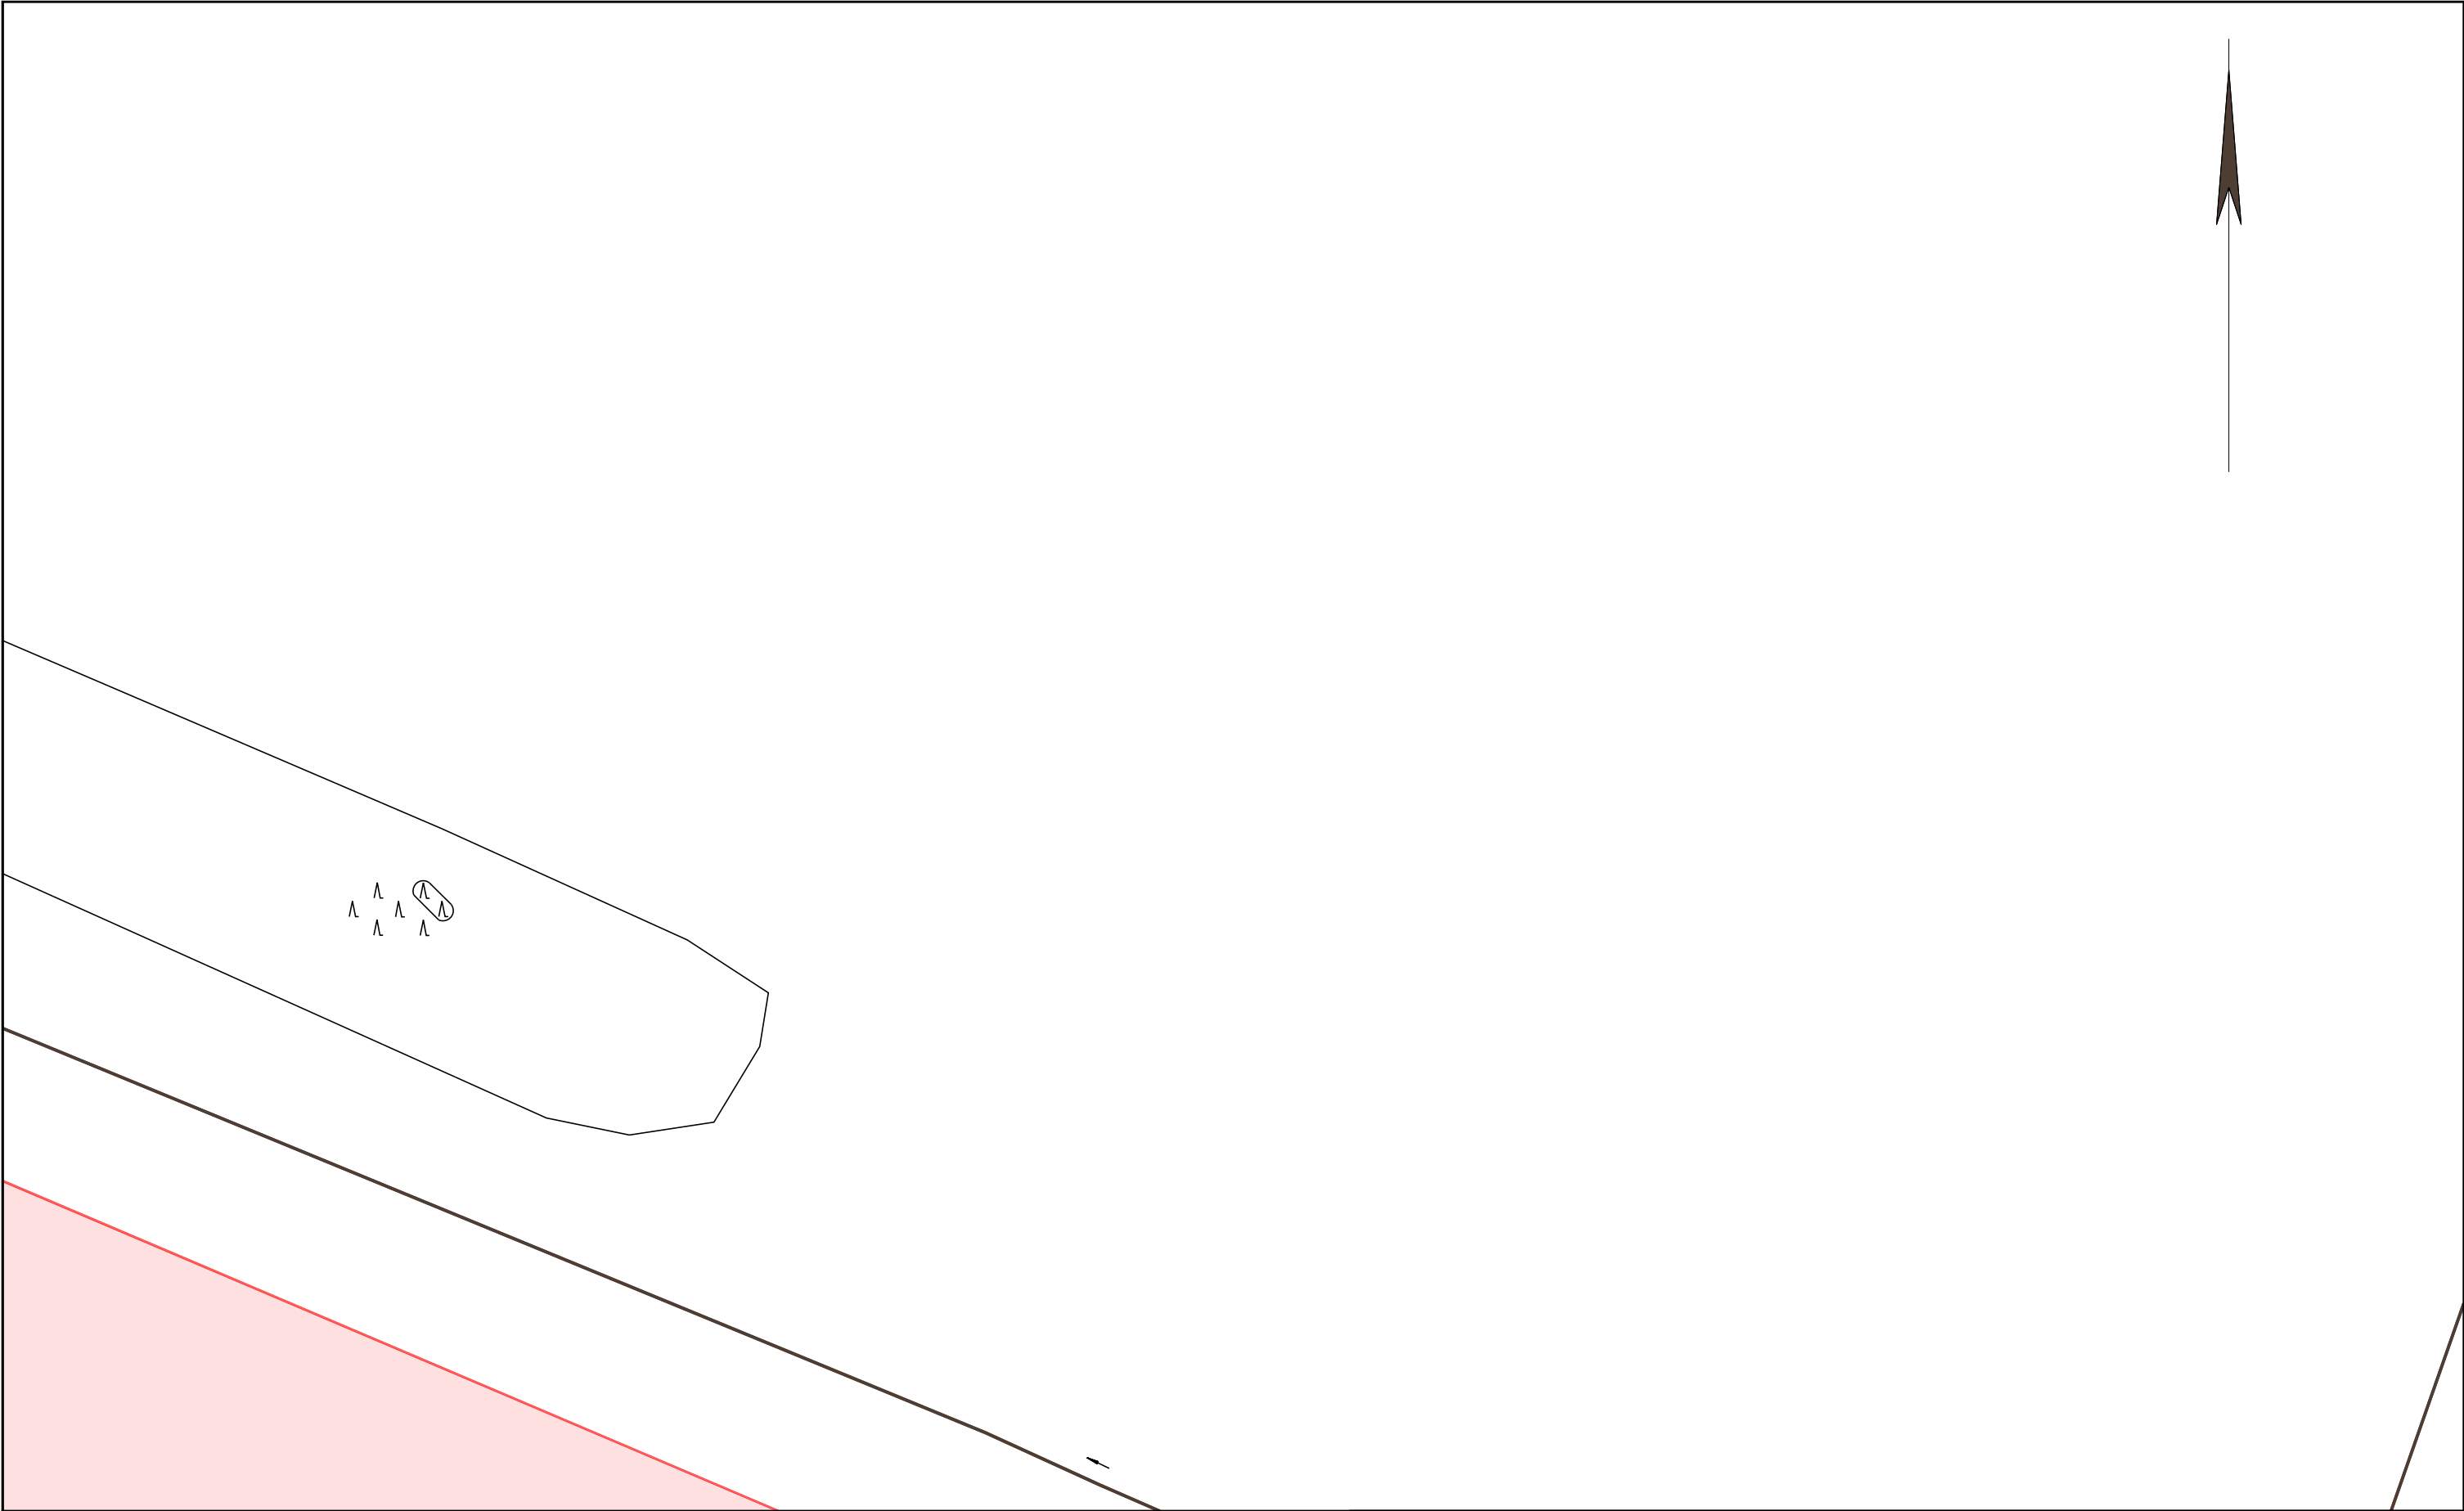


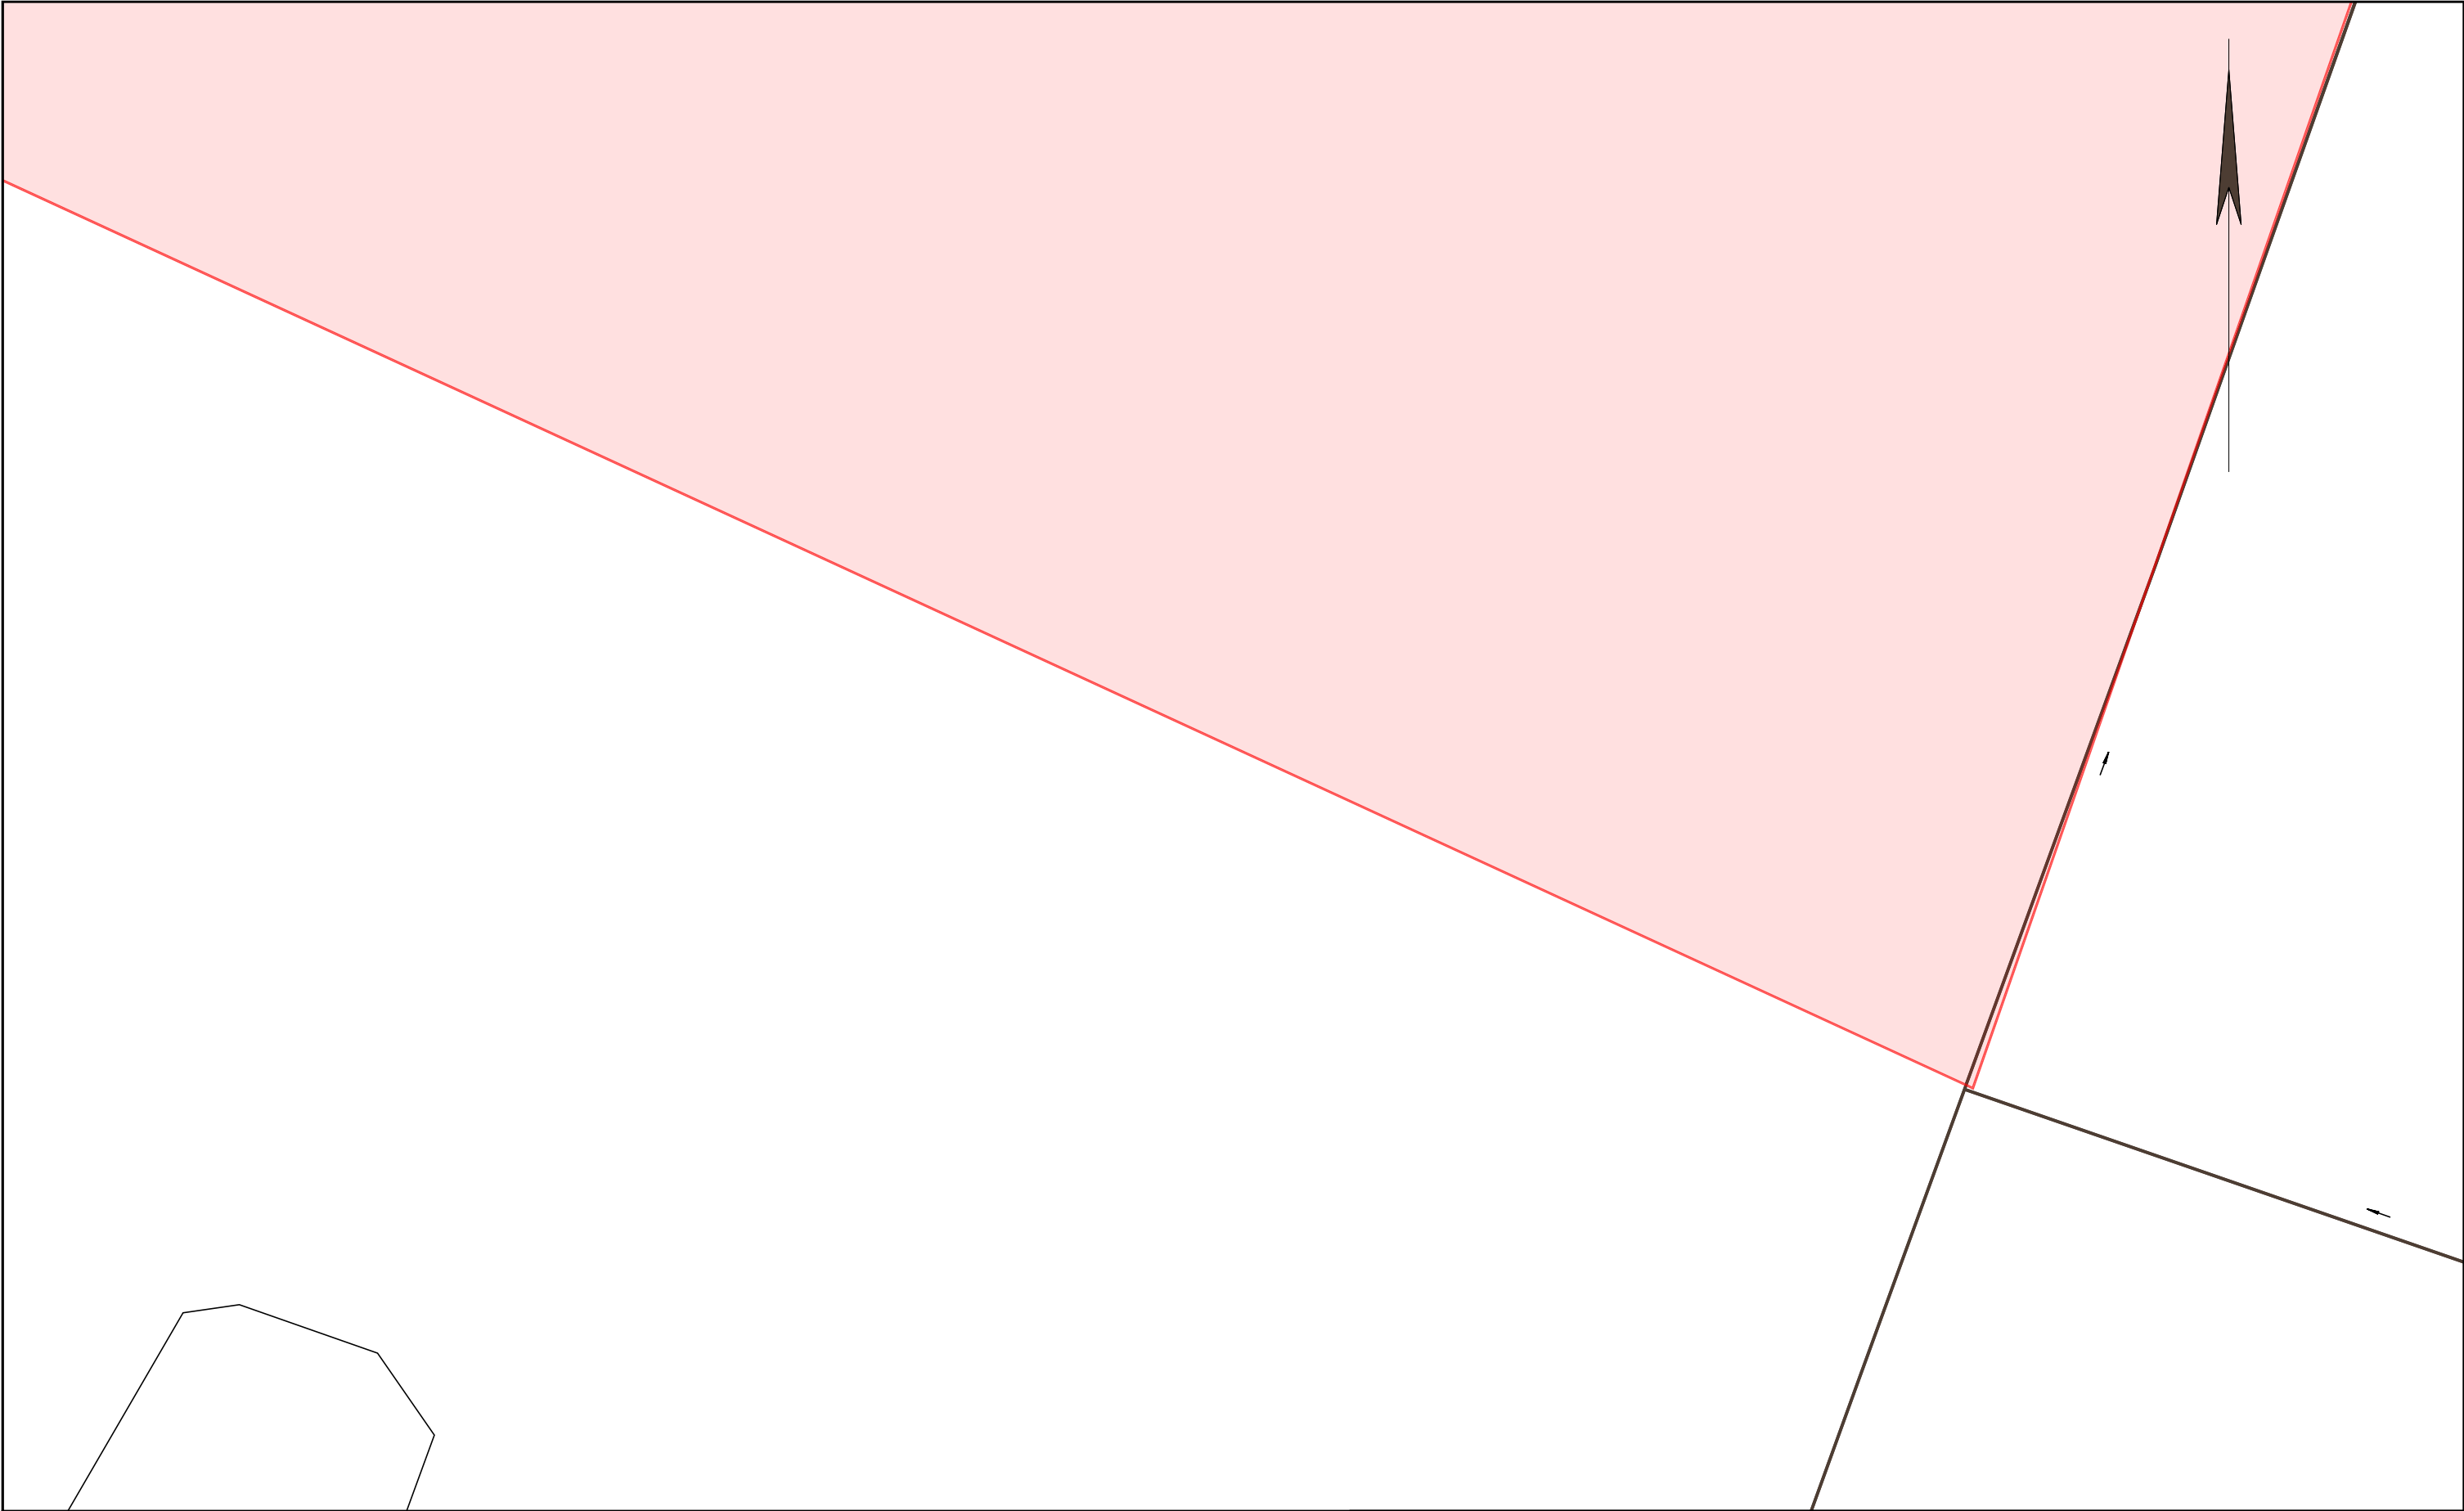
		Die Karte ist Eigentum der E.DIS Netz GmbH. Sie ist nur für den internen Verwendungszweck zu nutzen und muss datensicher entsorgt werden. Nachdruck oder Vervielfältigung nur mit Genehmigung des Eigentümers.	1:500
	Kartenname: Gesamtmedienplan Anfragenummer: 1526563-EDIS Plannummer: 4 zuständig: MB Gransee Ausgabedatum: 23.07.2025	Ort/Ortsteil: Löwenberger Land Straße: Kastanienallee 11	Farblegende ■ Strom-HS ■ Strom-MS ■ Strom-NS ■ Fernmelde ■ Gas-HD ■ Gas-MD ■ Gas-ND ■ Straßenbel.

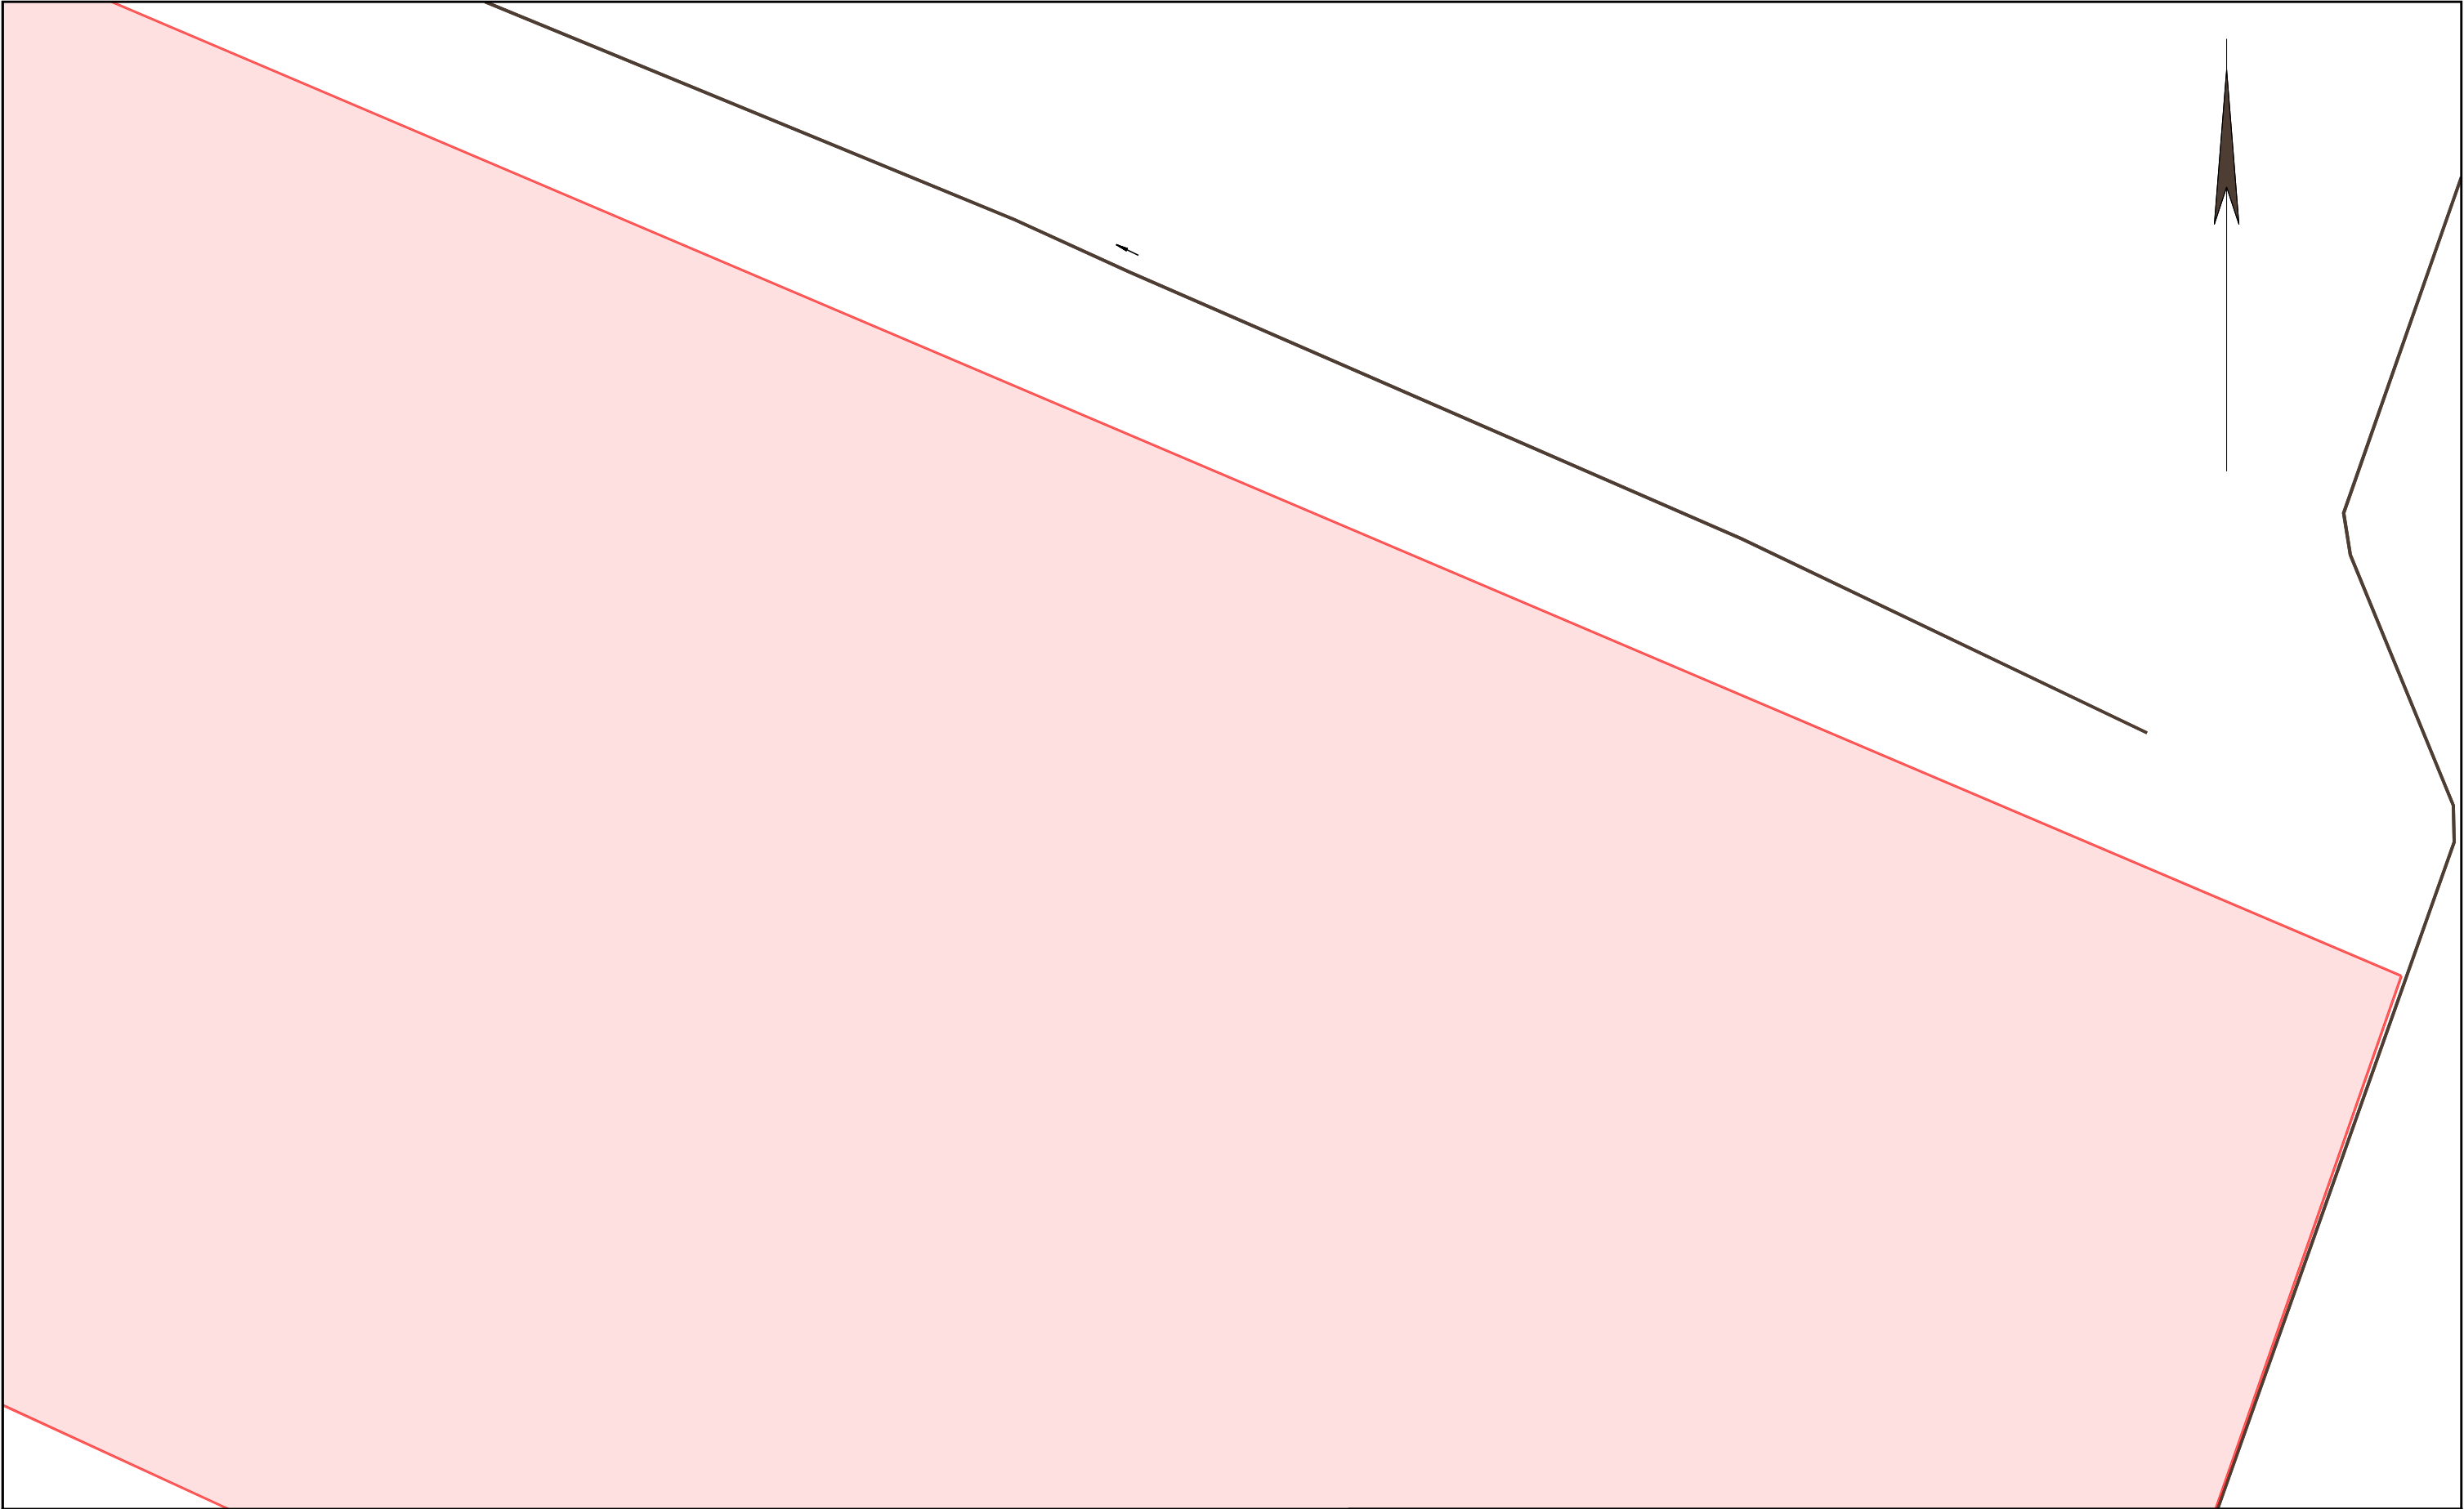


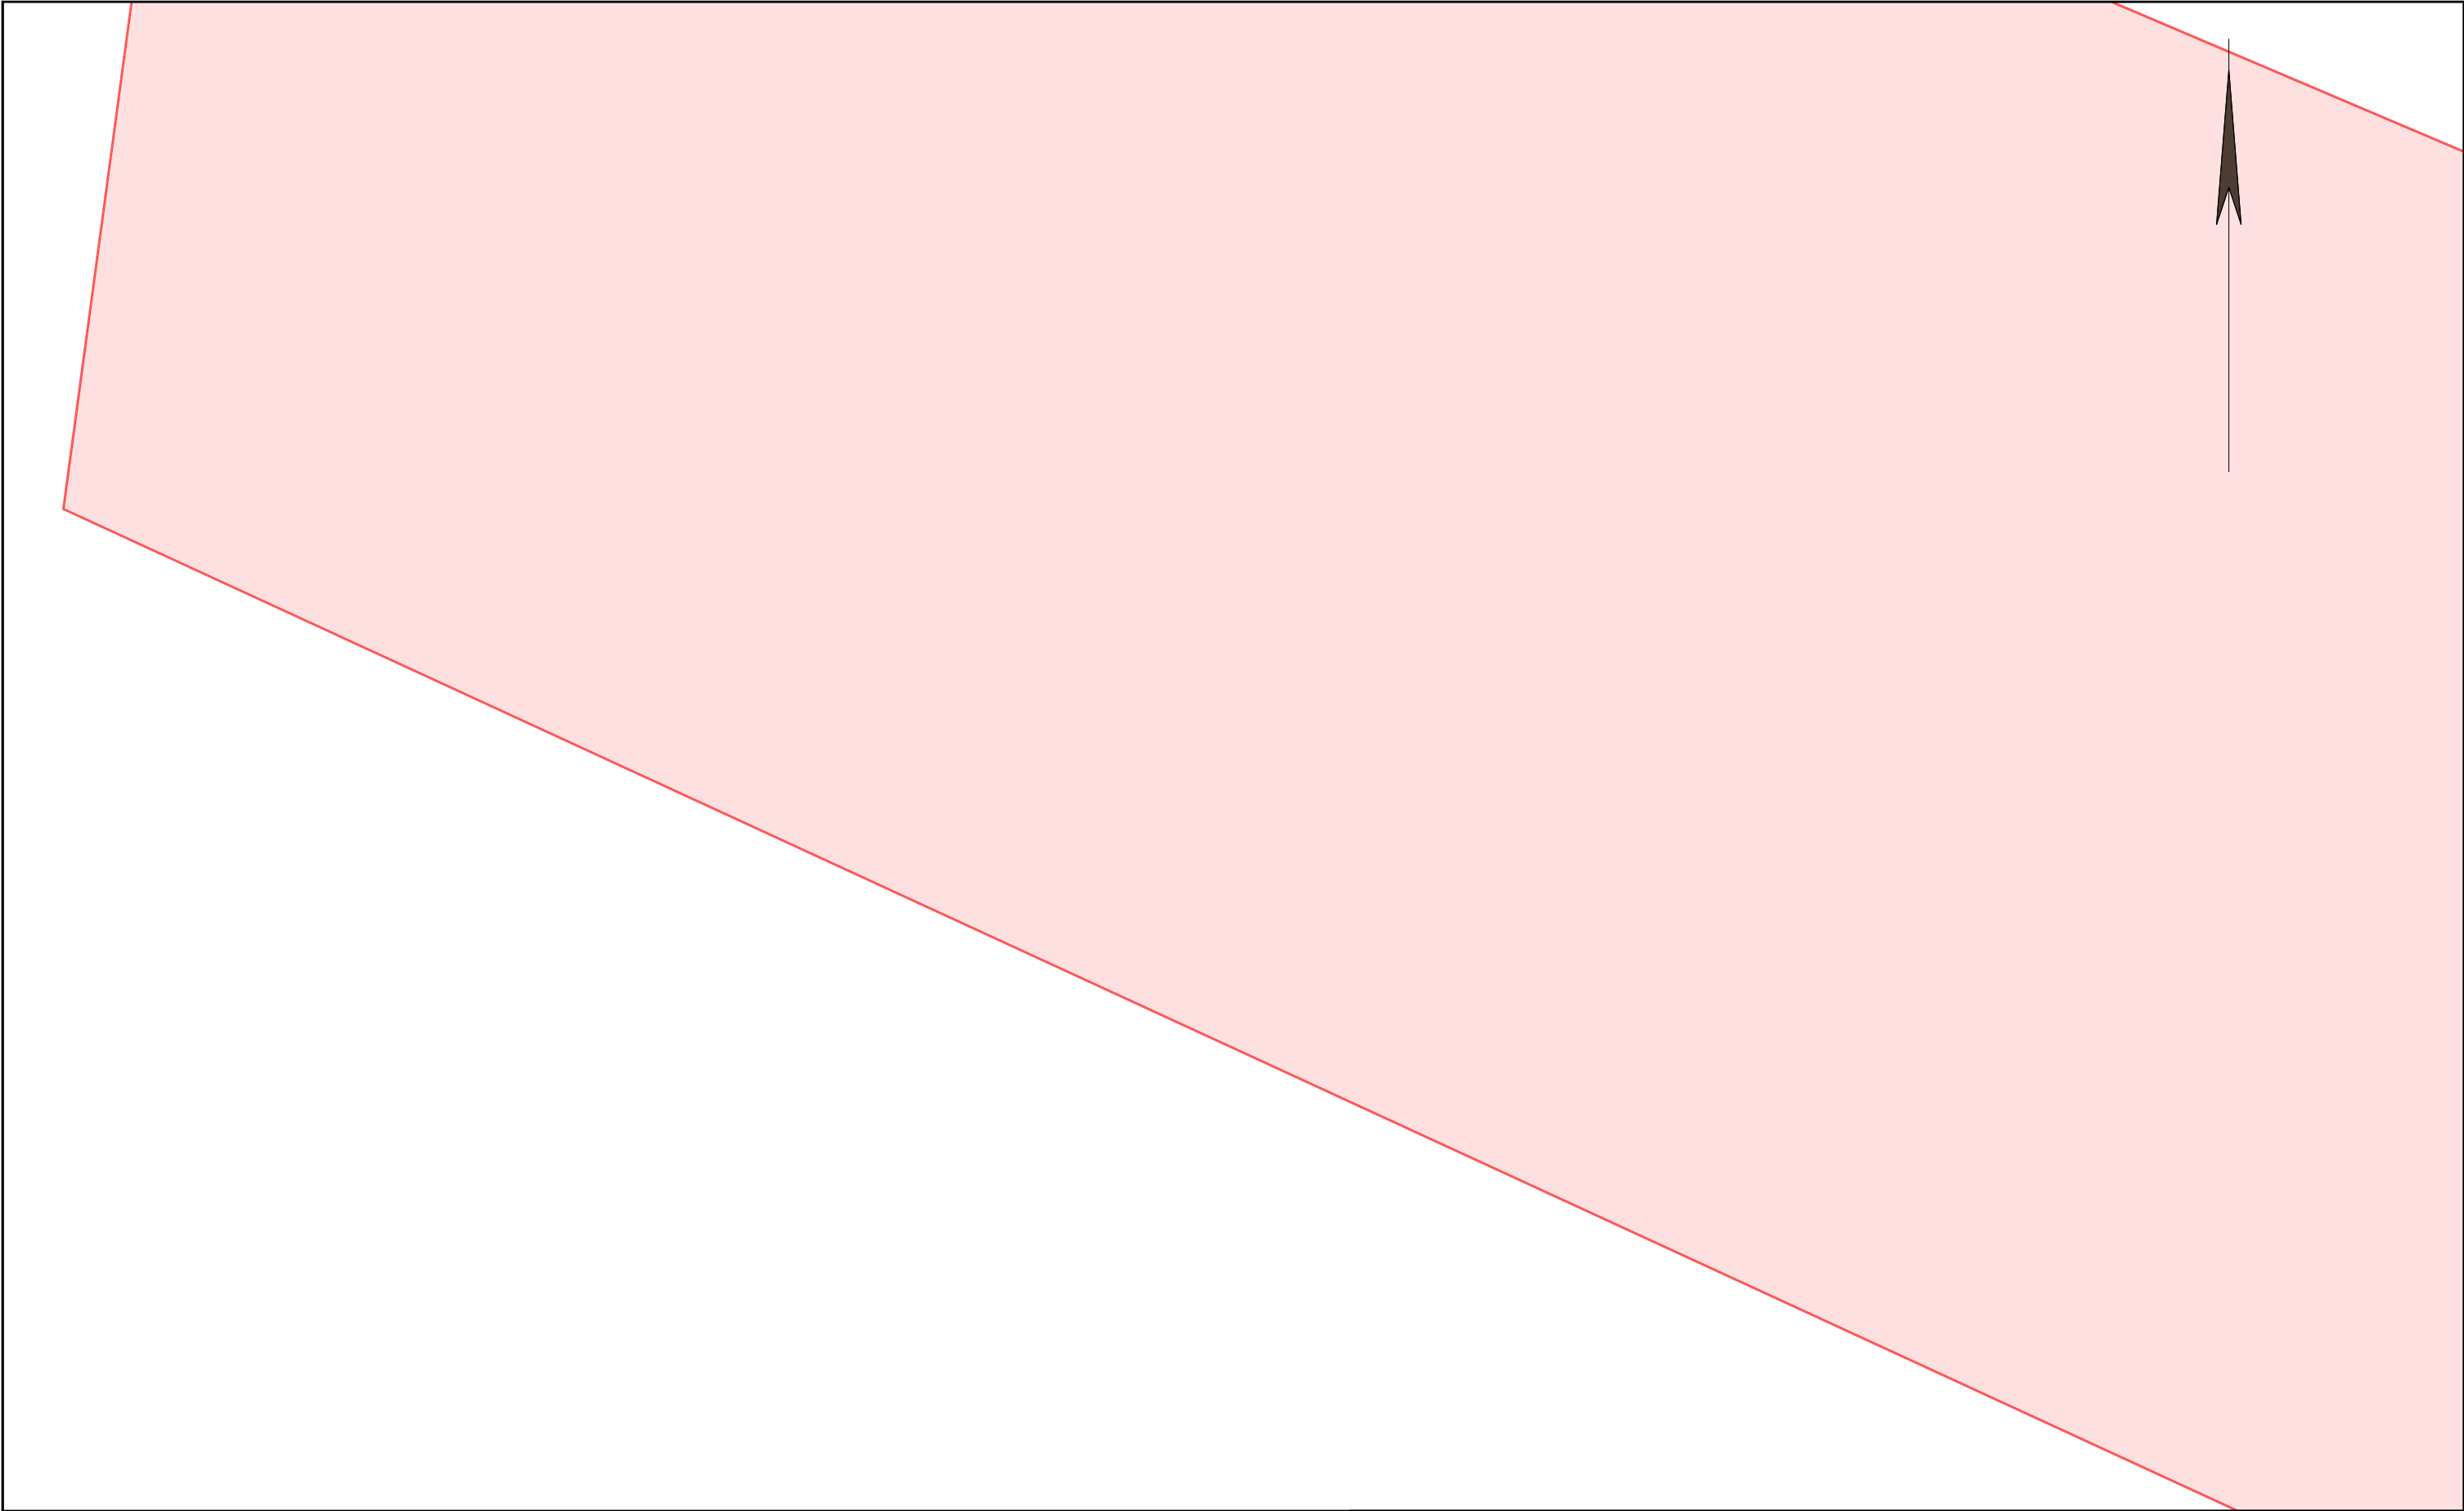
		Die Karte ist Eigentum der E.DIS Netz GmbH. Sie ist nur für den internen Verwendungszweck zu nutzen und muss datensicher entsorgt werden. Nachdruck oder Vervielfältigung nur mit Genehmigung des Eigentümers.		1:500		
		Kartenname: Gesamtmedienplan Anfragenummer: 1526563-EDIS Plannummer: 5 zuständig: MB Gransee Ausgabedatum: 23.07.2025		Ort/Ortsteil: Löwenberger Land Straße: Kastanienallee 11		Farblegende <div><div>■</div> Strom-HS</div> <div><div>■</div> Strom-MS</div> <div><div>■</div> Strom-NS</div> <div><div>■</div> Fernmelde</div> <div><div>■</div> Gas-HD</div> <div><div>■</div> Gas-MD</div> <div><div>■</div> Gas-ND</div> <div><div>■</div> Straßenbel.</div>

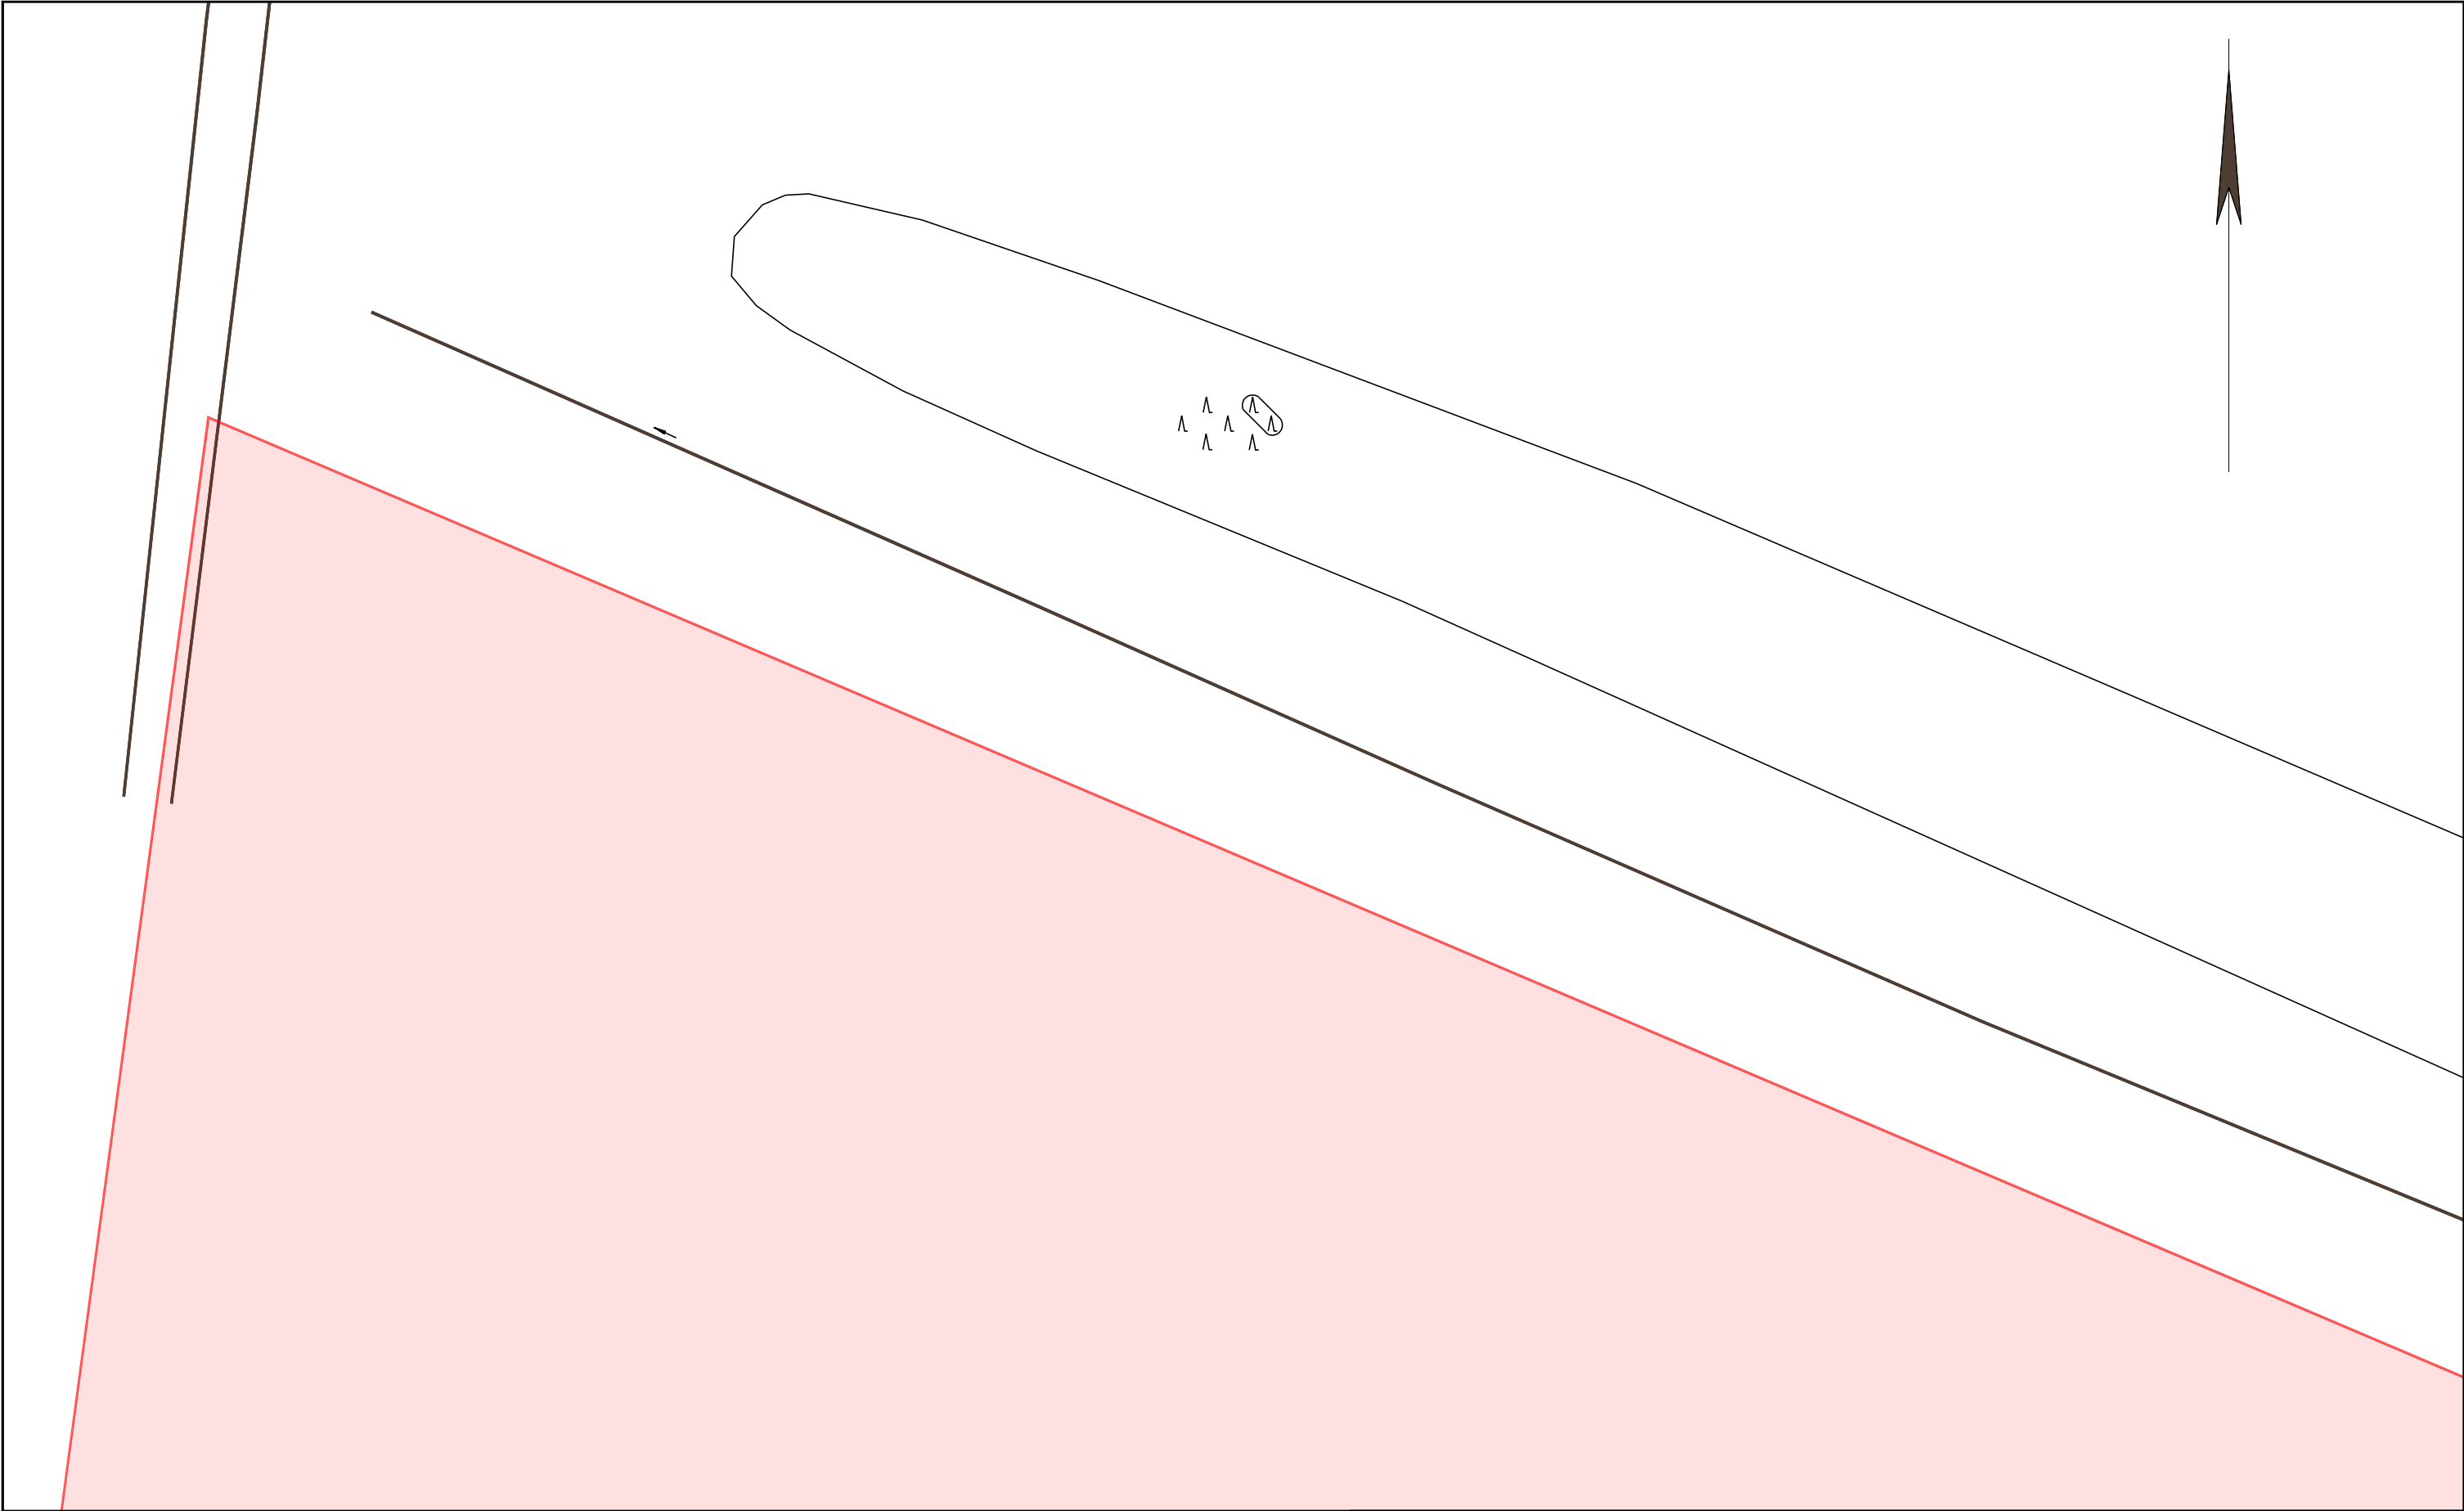


	Die Karte ist Eigentum der E.DIS Netz GmbH. Sie ist nur für den internen Verwendungszweck zu nutzen und muss datensicher entsorgt werden. Nachdruck oder Vervielfältigung nur mit Genehmigung des Eigentümers.		1:500
	Kartenname: Gesamtmedienplan Anfragenummer: 1526563-EDIS Plannummer: 1 zuständig: MB Gransee Ausgabedatum: 23.07.2025		Farblegende ■ Strom-HS ■ Strom-MS ■ Strom-NS ■ Fernmelde ■ Gas-HD ■ Gas-MD ■ Gas-ND ■ Straßenbel.
		Ort/Ortsteil: Löwenberger Land Straße: Kastanienallee 11	




		Die Karte ist Eigentum der E.DIS Netz GmbH. Sie ist nur für den internen Verwendungszweck zu nutzen und muss datensicher entsorgt werden. Nachdruck oder Vervielfältigung nur mit Genehmigung des Eigentümers.		1:500
		Kartenname: Gesamtmedienplan Anfragenummer: 1526563-EDIS Plannummer: 6 zuständig: MB Gransee Ausgabedatum: 23.07.2025	Ort/Ortsteil: Löwenberger Land Straße: Kastanienallee 11	Farblegende ■ Strom-HS ■ Strom-MS ■ Strom-NS ■ Fernmelde ■ Gas-HD ■ Gas-MD ■ Gas-ND ■ Straßenbel.



				<small>Die Karte ist Eigentum der E.DIS Netz GmbH. Sie ist nur für den internen Verwendungszweck zu nutzen und muss datensicher entsorgt werden. Nachdruck oder Vervielfältigung nur mit Genehmigung des Eigentümers.</small>		1:500	
		Kartenname: Gesamtmedienplan Anfragenummer: 1526563-EDIS Plannummer: 2 zuständig: MB Gransee Ausgabedatum: 23.07.2025		Ort/Ortsteil: Löwenberger Land Straße: Kastanienallee 11		Farblegende <div><div>■</div> Strom-HS</div> <div><div>■</div> Strom-MS</div> <div><div>■</div> Strom-NS</div> <div><div>■</div> Fernmelde</div> <div><div>■</div> Gas-HD</div> <div><div>■</div> Gas-MD</div> <div><div>■</div> Gas-ND</div> <div><div>■</div> Straßenbel.</div>	



				<small>Die Karte ist Eigentum der E.DIS Netz GmbH. Sie ist nur für den internen Verwendungszweck zu nutzen und muss datensicher entsorgt werden. Nachdruck oder Vervielfältigung nur mit Genehmigung des Eigentümers.</small>		1:500	
		Kartenname: Gesamtmedienplan Anfragenummer: 1526563-EDIS Plannummer: 3 zuständig: MB Gransee Ausgabedatum: 23.07.2025			Ort/Ortsteil: Löwenberger Land Straße: Kastanienallee 11		Farblegende <div><div>■</div> Strom-HS</div> <div><div>■</div> Strom-MS</div> <div><div>■</div> Strom-NS</div> <div><div>■</div> Fernmelde</div> <div><div>■</div> Gas-HD</div> <div><div>■</div> Gas-MD</div> <div><div>■</div> Gas-ND</div> <div><div>■</div> Straßenbel.</div>

Bestätigung über erfolgte Planausgabe / Einweisung

Achtung:

Arbeiten in der Nähe von Strom- und Gasverteilungsanlagen sind mit Lebensgefahr verbunden!!

Für das Bauvorhaben	1526563-EDIS, Löwenberger Land Kastanienallee 11
	<small>genaue Bezeichnung: Ort, Straße, Hausnummer, bzw. Leitungsabschnitt oder zwischen Hausnummern</small>
	Planung, Sonstiges
	<small>auszuführende Arbeiten</small>
	<small>voraussichtlicher Beginn der Arbeiten</small>
wurde Herr/Frau	Frau Janet Görn Tel.: 033912218 /
Beauftragter der	Planungsgesellschaft für Wasserbau & Wasserwirtschaft mbH PROWA Neuruppin
Kontakt	info@prowa-neuruppin.de, Tel: 033912218
Anschrift	16816 Neuruppin, Straße des Friedens 2a
	<small>Ort, Straße, Hausnummer</small>

über den Gefährdungsbereich nachstehender Verteilungsanlagen (hierzu gehören z. B. Rohrleitungen, Stationen, elektrische Freileitungen und Kabel, Armaturen, Anlagen für den Kathodenschutz, Steuer- und Messkabel, Erdungsanlagen u. a.) im Baustellenbereich eingewiesen.

Auskünfte über Verteilungsanlagen, die sich nicht im Eigentum des Netzbetreibers befinden, müssen bei den zuständigen Netzbetreibern (Übertragungsnetzbetreiber, Stadtwerke, Wasserzweckverbände, private Eigentümer, ...) eingeholt werden.

Eventuell kann die Gemeinde über weitere Versorgungsträger Auskunft erteilen.

Die Einweisung erfolgte mittels Aushändigung von Plänen (mit Übergabedatum).

Die Weitergabe an Dritte ist nicht erlaubt!

Für die Lagerichtigkeit der in den ausgegebenen Plänen eingezeichneten Anlagen, Kabel, Rohrleitungen und Neben-/Hilfseinrichtungen, insbesondere für Maßangaben, übernimmt der Netzbetreiber keine Gewähr.

Bei Arbeiten im Gefährdungsbereich (Nieder- und Mittelspannung 2m, Hochspannung 6m) von Verteilungsanlagen ist der genaue Verlauf, insbesondere die Tiefe, durch Graben von Suchschlitzen in Handschachtung oder in leitungsschonender Arbeitstechnik, wie z.B. der Einsatz eines Saugbaggers, festzustellen.

Bei Unklarheiten ist in jedem Fall Kontakt mit dem zuständigen Kundencenter/Standort des Netzbetreibers aufzunehmen.

Außerdem sind die Informationen zu "**Örtliche Einweisung / Ansprechpartner**" (Seite 3), die "**Besonderen Hinweise**" (Seite 4), das "**Merkblatt zum Schutz der Verteilungsanlagen**" sowie die spartenspezifischen Verhaltensregeln besonders zu beachten.

Die übergebenen/empfangenen Pläne sind gut lesbar und entsprechen dem nachgefragten Gebiet.

Die übergebenen/empfangenen Pläne geben den Zustand zum Zeitpunkt der Auskunftserteilung wieder. Es ist darauf zu achten, dass zu Beginn der Bauarbeiten aktuelle Pläne vor Ort vorliegen.

Kontaktadresse / Meisterbereich	E.DIS Netz GmbH, Gransee	+49 3306-20360
		<small>Telefon</small>

Örtliche Einweisung / Ansprechpartner

☐ Örtliche Einweisung vor Baubeginn notwendig

Vorgehensweise bei einer örtlichen Einweisung:

Für die Vereinbarung des Einweisungstermins setzen Sie sich bitte mit dem zuständigen Ansprechpartner in Verbindung. Die Durchführung des Einweisungstermins muss auf diesem Formular durch die Unterschrift der E.DIS Netz GmbH und Ihrem Unternehmen bestätigt werden.

Die örtliche Einweisung ist für Sie kostenlos.

Termin durchgeführt am

Unterschrift EDIS Netz GmbH

Unterschrift Unternehmen

☐ Gesonderte Bestandsabfrage erforderlich

Im Bereich des Vorhabens befinden sich Telekommunikationsanlagen (Rohranlagen/ Kabel) in Planung/ im Bau/ in Betrieb. Diese Anlagen sind im Gesamtmedienplan aktuell nicht dargestellt. Es ist deshalb zwingend eine gesonderte Bestandsabfrage bei der e.discom Telekommunikation GmbH erforderlich. Bitte wenden Sie sich dazu unter Angabe der Auskunftsnummer per e-mail an disposition@ediscom.net.

Für Rückfragen steht Ihnen gern zur Verfügung:

Standort Gransee

Ruppiner Straße 13b

16775 Gransee

E-Mail: EDI_Betrieb_Gransee@e-dis.de

Stromversorgungsanlagen: +49 3306 2036-260

Gasversorgungsanlagen: +49 3306 2036-270

Telekommunikationsanlagen: +49 331 9080 3000

Hochspannungsanlagen: +49 1732695563 +49 15254700453

(wenn nicht erreichbar: bitte folgende Nummer kontaktieren: +49 3361 7332333)

Vor dem Beginn der Arbeiten, muss eine weitere Auskunft bei der E.DIS Netz GmbH eingeholt werden, falls irgendeine Ungewissheit hinsichtlich der Leitungsführung besteht oder die Arbeiten nicht umgehend ausgeführt werden. Übergebene Bestandspläne bzw. Kopien dieser sowie diese "Bestandsplan-Auskunft" müssen bei der bauausführenden Firma vor Ort vorliegen.

Weitere besondere Hinweise:



E.DIS Netz GmbH Ruppiner Straße 13b 16775 Gransee

Planungsgesellschaft für Wasserbau & Wasserwirtschaft mbH PROWA
Neuruppin
Frau Janet Görn
Straße des Friedens 2a

16816 Neuruppin

Spartenauskunft: 1526569-EDIS in

Anfragegrund: Planung

Erstellt am: 23.07.2025

Projektname: Moorrevitalisierung im

Projektzusatz:

E.DIS Netz GmbH

Langewahler Straße 60
15517 Fürstenwalde/Spree

www.e-dis-netz.de

Ihr Ansprechpartner

MB Gransee
T +49 3306-20360

EDI_Betrieb_Gransee@e-dis.de

Datum
23.07.2025

Sehr geehrte Damen und Herren,

anbei übersenden wir Ihnen die gewünschte Spartenauskunft.

Im Bereich Ihrer Spartenanfrage befinden sich keine Versorgungsanlagen der E.DIS Netz GmbH.

Das rot umrandete Gebiet auf den Plänen stellt den Anfragebereich dar.

Folgende Planauszüge und sonstige Dokumente wurden übergeben:

Sparte	Sparten- pläne aus- gegeben	Sicher- heitsrel. Einbauten	Sperr- flächen	Leeraus- kunft
Gas:	<input type="checkbox"/>	<input type="checkbox"/>	<input type="checkbox"/>	<input checked="" type="checkbox"/>
Strom-BEL:	<input type="checkbox"/>	<input type="checkbox"/>	<input type="checkbox"/>	<input checked="" type="checkbox"/>
Strom-NS:	<input type="checkbox"/>	<input type="checkbox"/>	<input type="checkbox"/>	<input checked="" type="checkbox"/>
Strom-MS:	<input type="checkbox"/>	<input type="checkbox"/>	<input type="checkbox"/>	<input checked="" type="checkbox"/>
Strom-HS:	<input type="checkbox"/>	<input type="checkbox"/>	<input type="checkbox"/>	<input checked="" type="checkbox"/>
Telekommunikation:	<input type="checkbox"/>	<input type="checkbox"/>	<input type="checkbox"/>	<input checked="" type="checkbox"/>
Fernwärme:	<input type="checkbox"/>	<input type="checkbox"/>	<input type="checkbox"/>	<input checked="" type="checkbox"/>

Dokumente

Indexplan:	<input checked="" type="checkbox"/>	Vermessungsdaten:	<input type="checkbox"/>
Gesamtmedienplan:	<input checked="" type="checkbox"/>	Merkblatt zum Schutz der	<input checked="" type="checkbox"/>
Skizze:	<input type="checkbox"/>	Verteilungsanlagen:	


Bitte beachten Sie hierzu die Bestätigung über erfolgte Planauskunft / Einweisung, insbesondere die Informationen zu 'Örtliche Einweisung / Ansprechpartner' auf Seite 3, die 'Besonderen Hinweise' auf Seite 4, das Merkblatt zum Schutz der Verteilungsanlagen und die beigegefügte Pläne.


Freundliche Grüße
E.DIS Netz GmbH
MB Gransee


Dieses Schreiben wurde maschinell erstellt und ist auch ohne Unterschrift gültig.


Sitz: Fürstenwalde/Spree
Amtsgericht Frankfurt (Oder)
HRB 16068
St.Nr. 061 108 06416
Ust.Id. DE285351013


Geschäftsführung:
Stefan Blache
Hanjo During

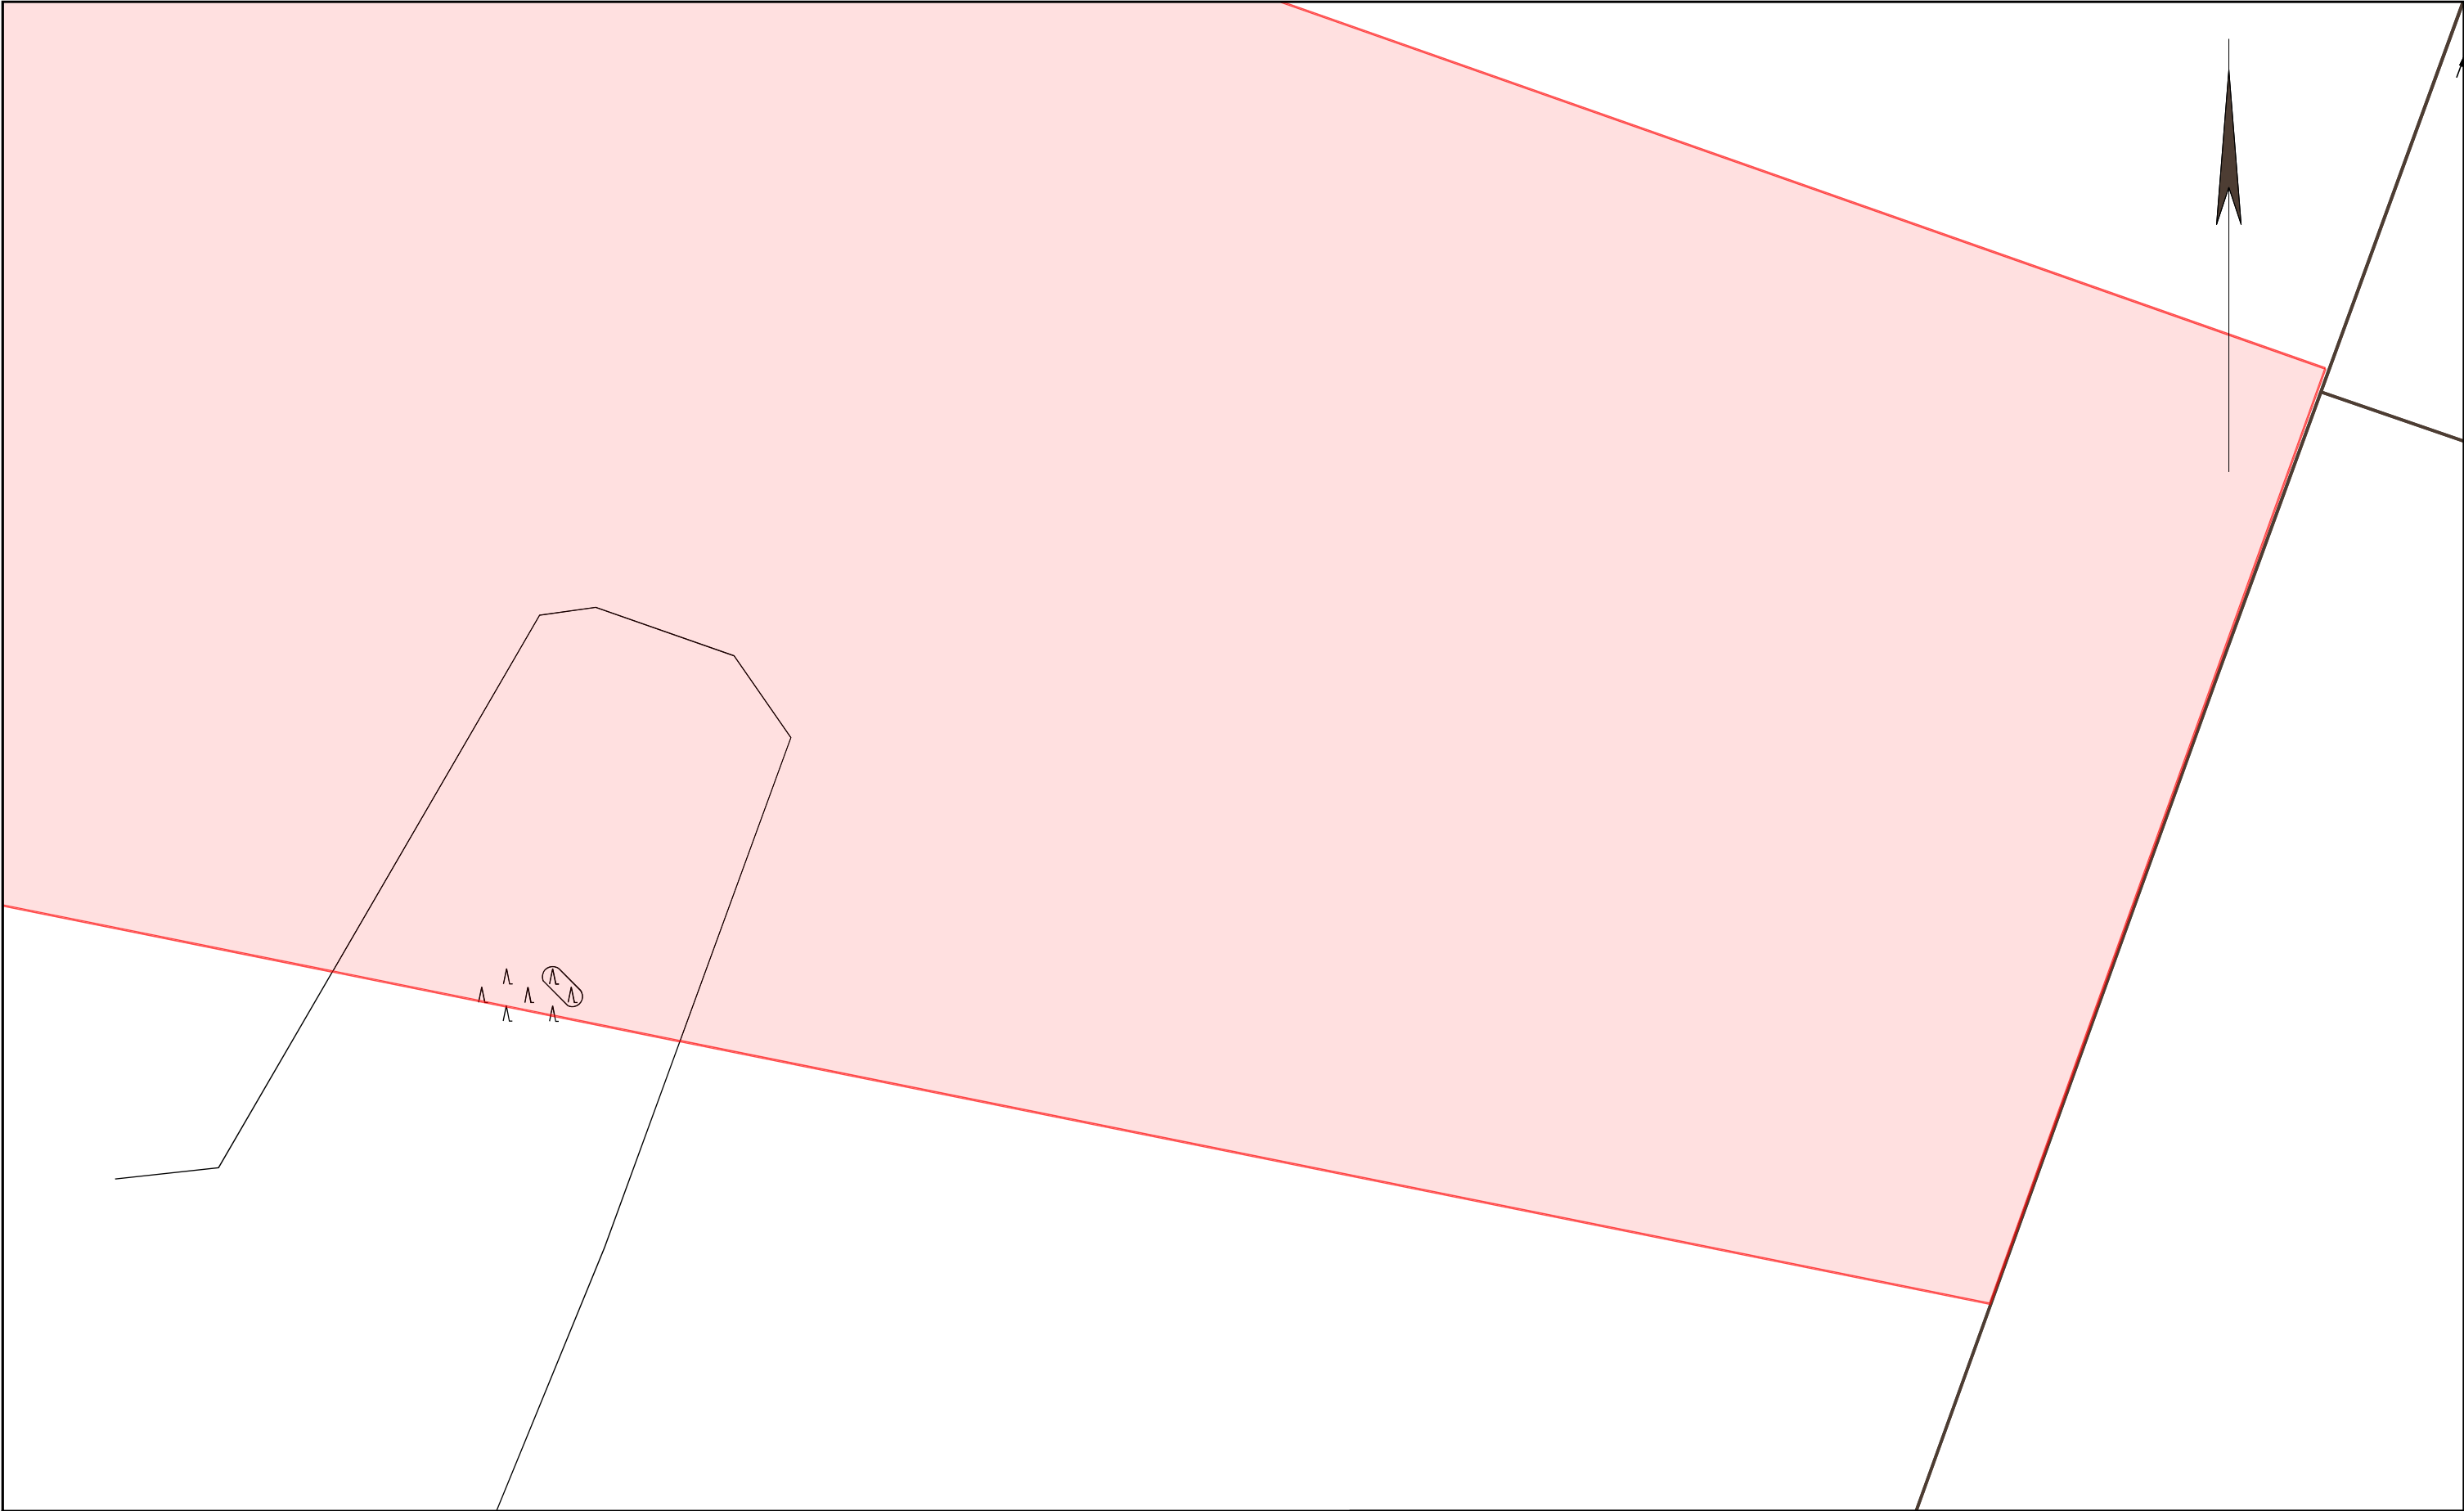


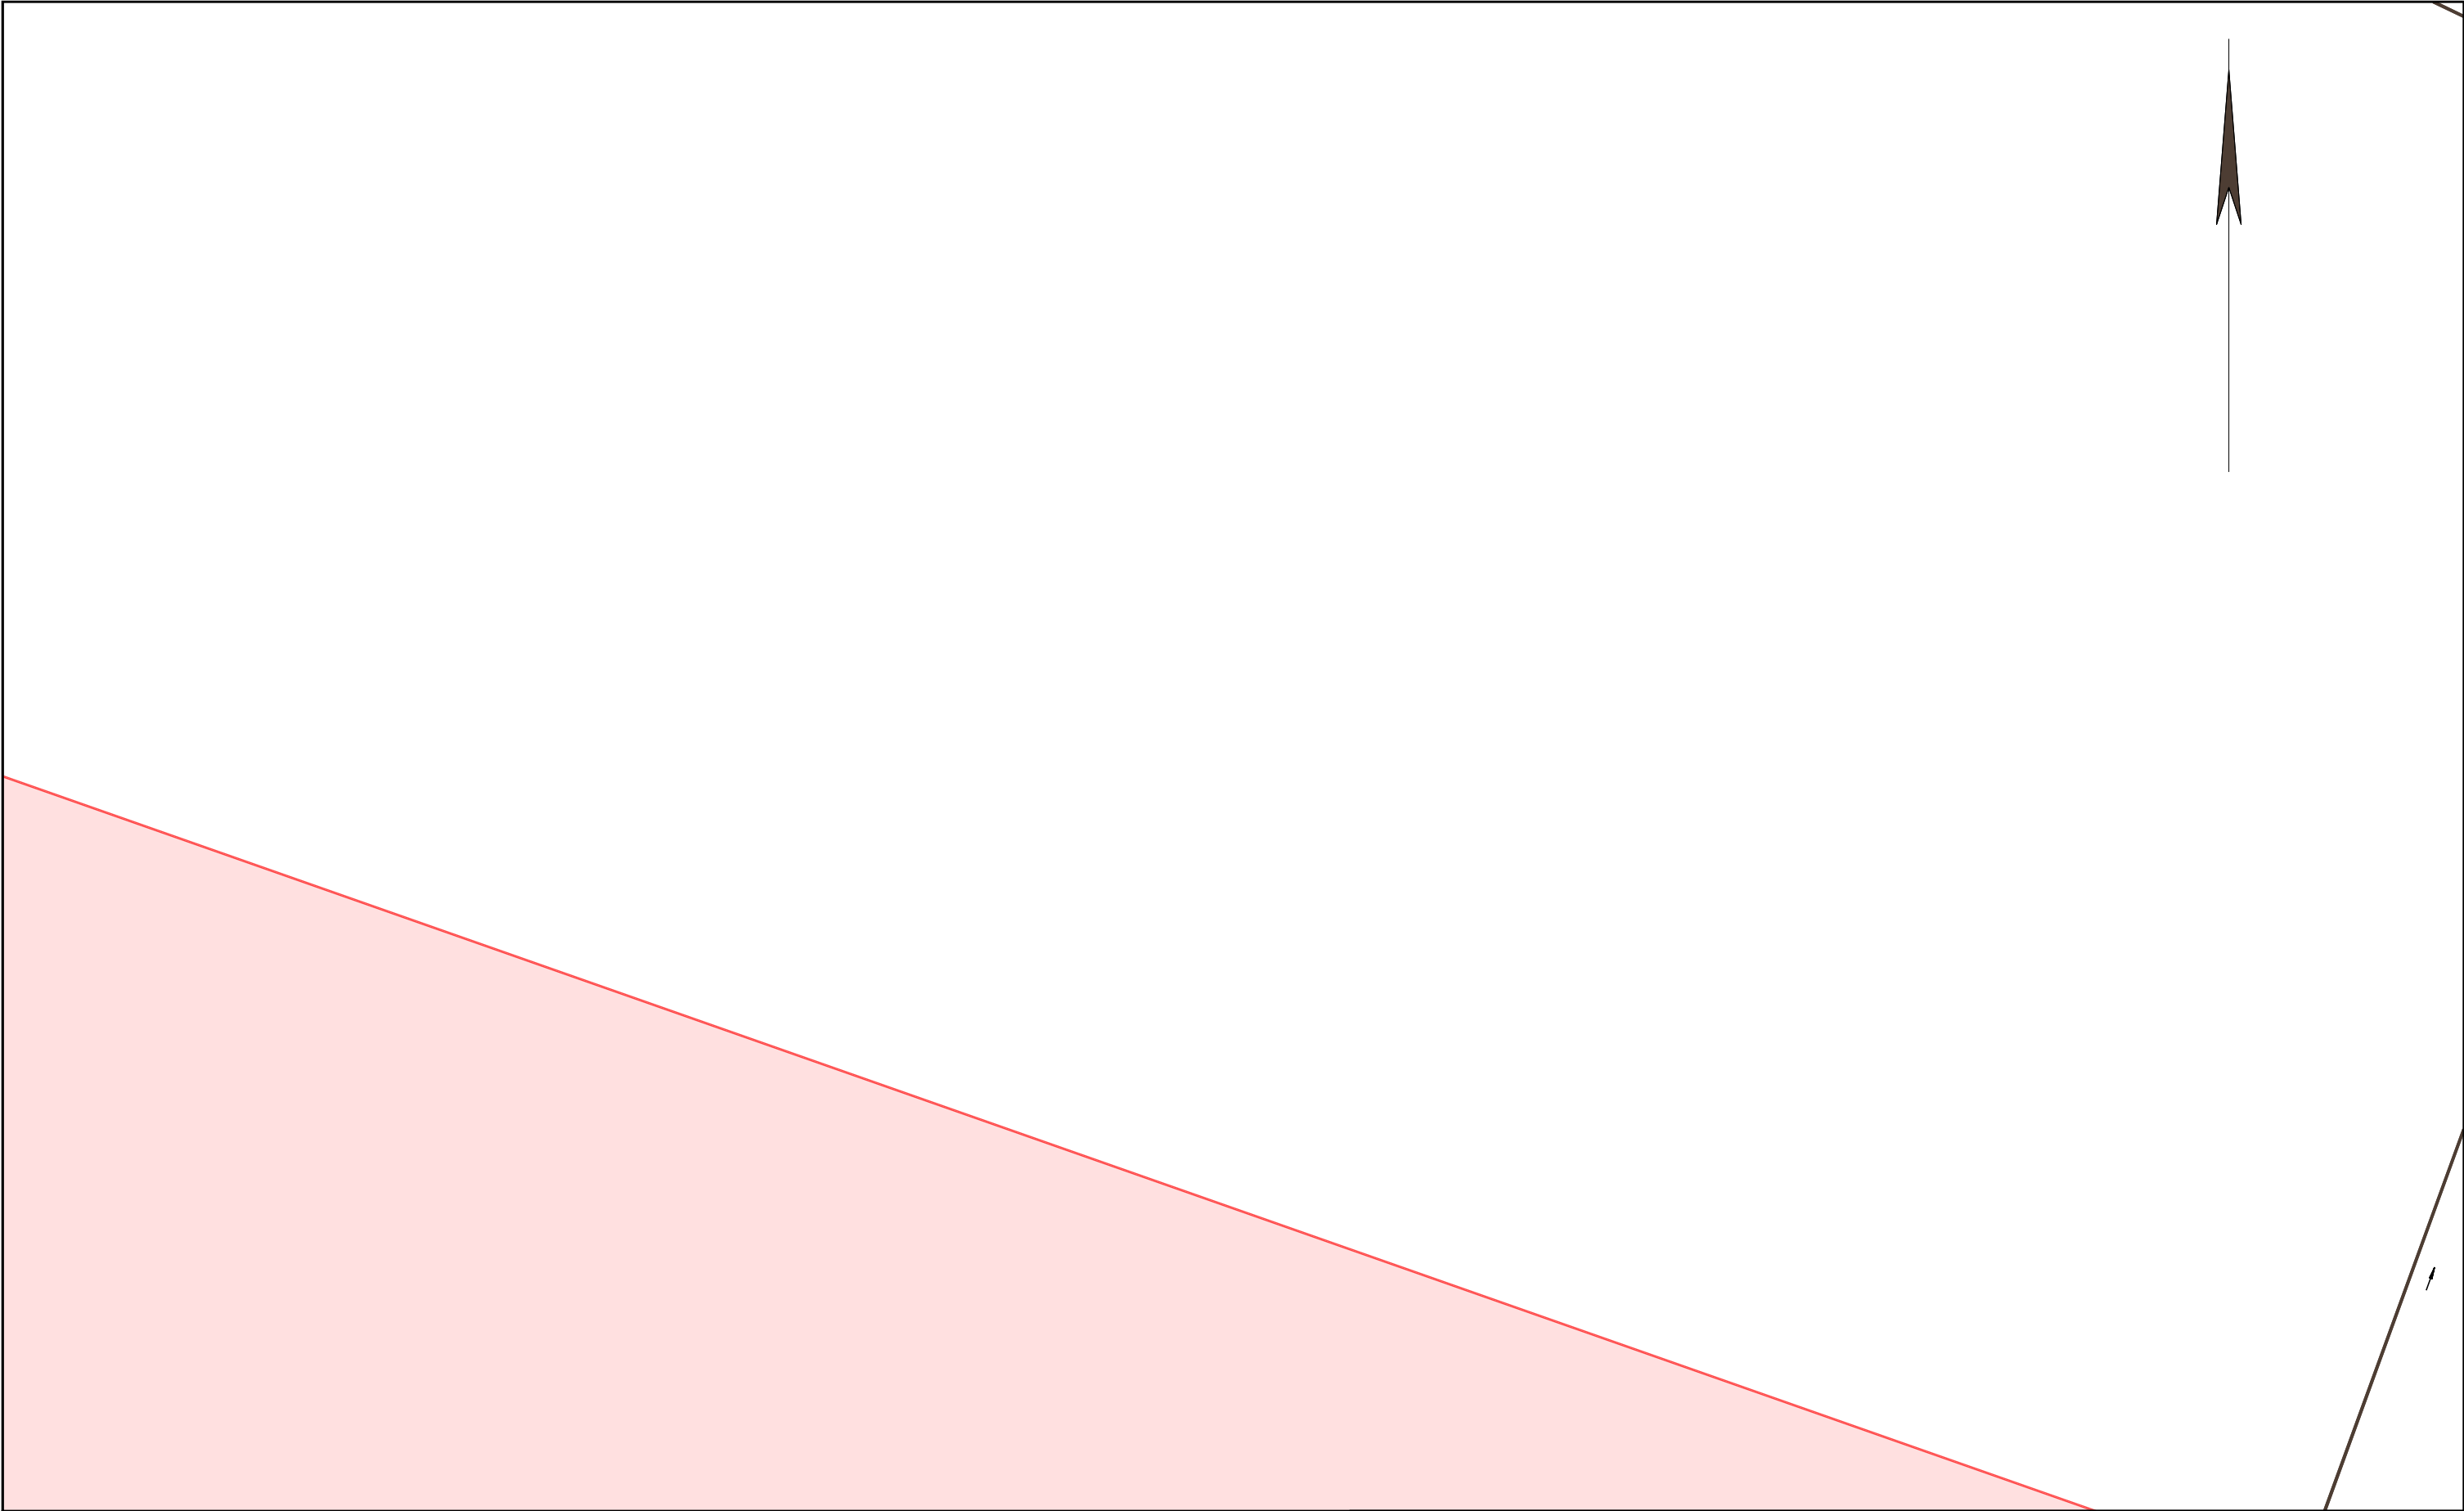
				Die Karte ist Eigentum der E.DIS Netz GmbH. Sie ist nur für den internen Verwendungszweck zu nutzen und muss datensicher entsorgt werden. Nachdruck oder Vervielfältigung nur mit Genehmigung des Eigentümers.		1:500	
		Kartenname: Gesamtmedienplan Anfragenummer: 1526569-EDIS Plannummer: 4 zuständig: MB Gransee Ausgabedatum: 23.07.2025		Ort/Ortsteil: Straße:		Farblegende ■ Strom-HS ■ Strom-MS ■ Strom-NS ■ Fernmelde ■ Gas-HD ■ Gas-MD ■ Gas-ND ■ Straßenbel.	

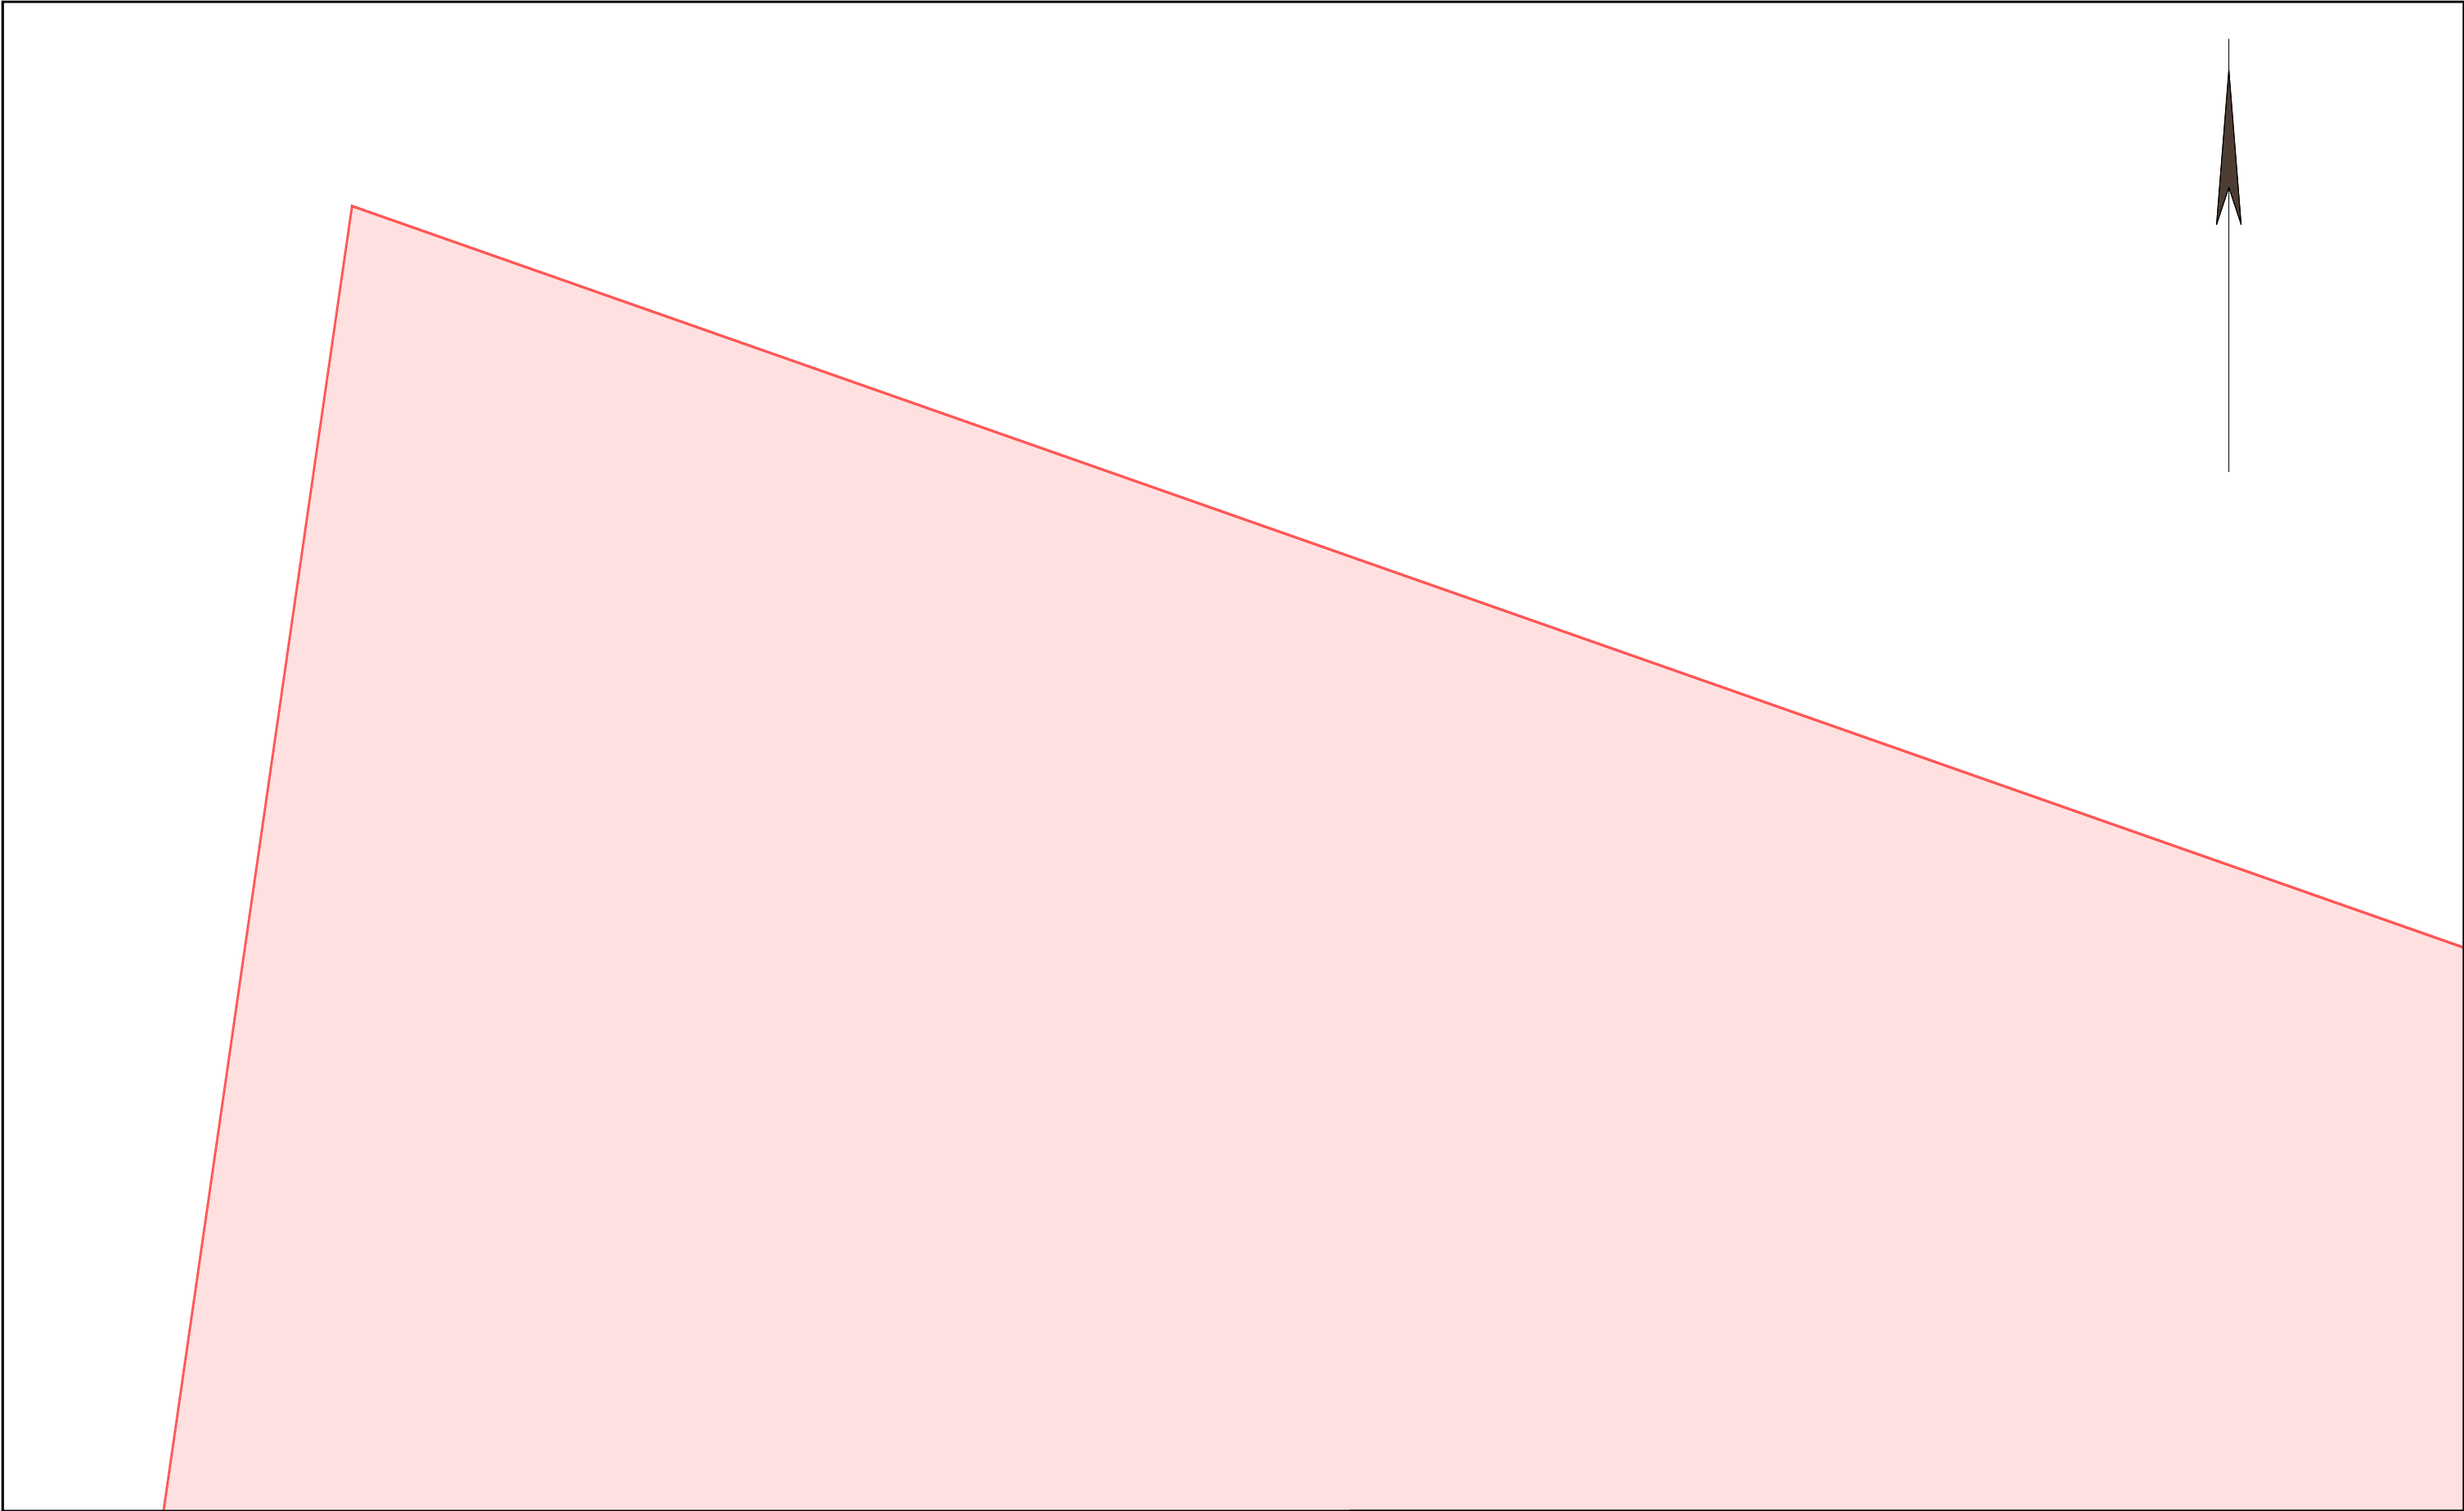


		Die Karte ist Eigentum der E.DIS Netz GmbH. Sie ist nur für den internen Verwendungszweck zu nutzen und muss datensicher entsorgt werden. Nachdruck oder Vervielfältigung nur mit Genehmigung des Eigentümers.		1:500
		Kartenname: Gesamtmedienplan Anfragenummer: 1526569-EDIS Plannummer: 1 zuständig: MB Gransee Ausgabedatum: 23.07.2025	Ort/Ortsteil: Straße:	Farblegende ■ Strom-HS ■ Strom-MS ■ Strom-NS ■ Fernmelde ■ Gas-HD ■ Gas-MD ■ Gas-ND ■ Straßenbel.

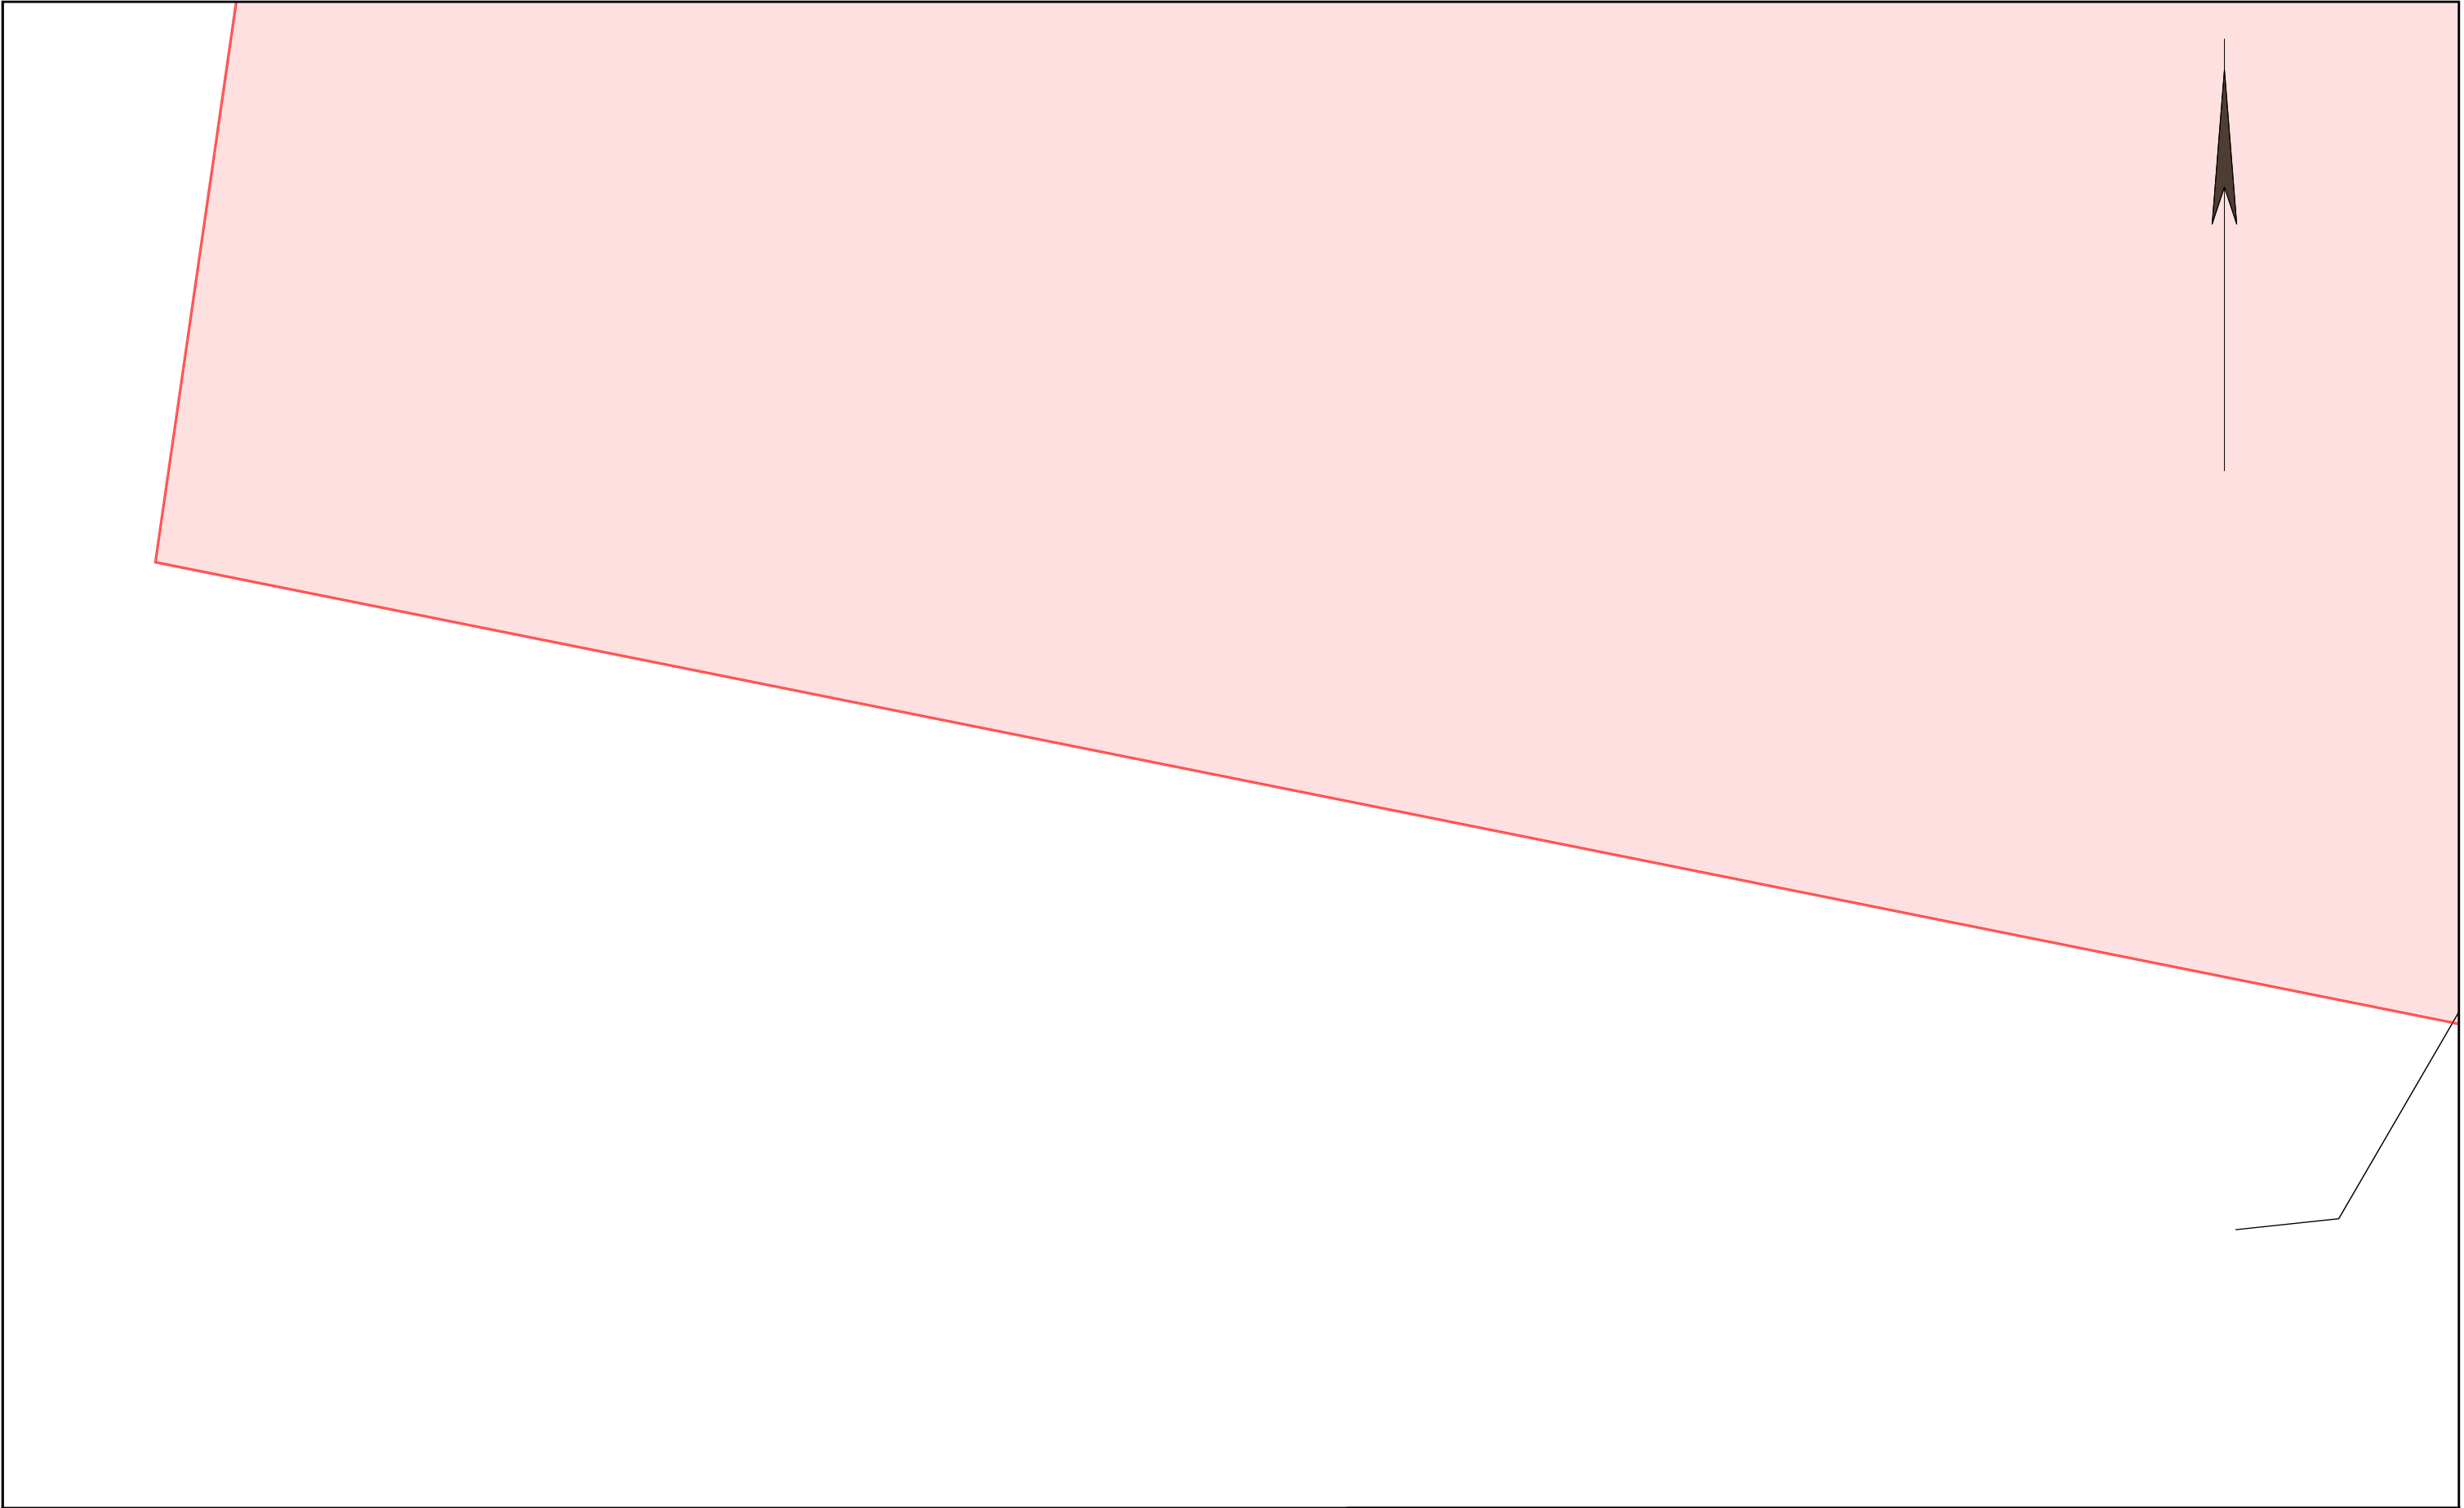

				<div>Die Karte ist Eigentum der E.DIS Netz GmbH. Sie ist nur für den internen Verwendungszweck zu nutzen und muss datensicher entsorgt werden. Nachdruck oder Vervielfältigung nur mit Genehmigung des Eigentümers.</div>		1:500	
		<div>Kartenname: Gesamtmedienplan</div> <div>Anfragenummer: 1526569-EDIS</div> <div>Plannummer: 2</div> <div>zuständig: MB Gransee</div> <div>Ausgabedatum: 23.07.2025</div>			<div>Ort/Ortsteil:</div> <div>Straße:</div>		<div>Farblegende</div> <div><div>■</div> Strom-HS</div> <div><div>■</div> Strom-MS</div> <div><div>■</div> Strom-NS</div> <div><div>■</div> Fernmelde</div> <div><div>■</div> Gas-HD</div> <div><div>■</div> Gas-MD</div> <div><div>■</div> Gas-ND</div> <div><div>■</div> Straßenbel.</div>



		Die Karte ist Eigentum der E.DIS Netz GmbH. Sie ist nur für den internen Verwendungszweck zu nutzen und muss datensicher entsorgt werden. Nachdruck oder Vervielfältigung nur mit Genehmigung des Eigentümers.		1:500	
		Kartenname: Gesamtmedienplan Anfragenummer: 1526569-EDIS Plannummer: 3 zuständig: MB Gransee Ausgabedatum: 23.07.2025		Ort/Ortsteil: Straße:	
				Farblegende ■ Strom-HS ■ Strom-MS ■ Strom-NS ■ Fernmelde ■ Gas-HD ■ Gas-MD ■ Gas-ND ■ Straßenbel.	

Bestätigung über erfolgte Planausgabe / Einweisung

Achtung:

Arbeiten in der Nähe von Strom- und Gasverteilungsanlagen sind mit Lebensgefahr verbunden!!

Für das Bauvorhaben	1526569-EDIS, <small>genaue Bezeichnung: Ort, Straße, Hausnummer, bzw. Leitungsabschnitt oder zwischen Hausnummern</small>
	Planung, Sonstiges <small>auszuführende Arbeiten</small>
	<small>voraussichtlicher Beginn der Arbeiten</small>
wurde Herr/Frau	Frau Janet Görn Tel.: 033912218 /
Beauftragter der	Planungsgesellschaft für Wasserbau & Wasserwirtschaft mbH PROWA Neuruppin
Kontakt	info@prowa-neuruppin.de, Tel: 033912218
Anschrift	16816 Neuruppin, Straße des Friedens 2a <small>Ort, Straße, Hausnummer</small>

über den Gefährdungsbereich nachstehender Verteilungsanlagen (hierzu gehören z. B. Rohrleitungen, Stationen, elektrische Freileitungen und Kabel, Armaturen, Anlagen für den Kathodenschutz, Steuer- und Messkabel, Erdungsanlagen u. a.) im Baustellenbereich eingewiesen.

Auskünfte über Verteilungsanlagen, die sich nicht im Eigentum des Netzbetreibers befinden, müssen bei den zuständigen Netzbetreibern (Übertragungsnetzbetreiber, Stadtwerke, Wasserzweckverbände, private Eigentümer, ...) eingeholt werden.

Eventuell kann die Gemeinde über weitere Versorgungsträger Auskunft erteilen.

Die Einweisung erfolgte mittels Aushändigung von Plänen (mit Übergabedatum).

Die Weitergabe an Dritte ist nicht erlaubt!

Für die Lagerichtigkeit der in den ausgegebenen Plänen eingezeichneten Anlagen, Kabel, Rohrleitungen und Neben-/Hilfseinrichtungen, insbesondere für Maßangaben, übernimmt der Netzbetreiber keine Gewähr.

Bei Arbeiten im Gefährdungsbereich (Nieder- und Mittelspannung 2m, Hochspannung 6m) von Verteilungsanlagen ist der genaue Verlauf, insbesondere die Tiefe, durch Graben von Suchschlitzen in Handschachtung oder in leitungsschonender Arbeitstechnik, wie z.B. der Einsatz eines Saugbaggers, festzustellen.

Bei Unklarheiten ist in jedem Fall Kontakt mit dem zuständigen Kundencenter/Standort des Netzbetreibers aufzunehmen.

Außerdem sind die Informationen zu "**Örtliche Einweisung / Ansprechpartner**" (Seite 3), die "**Besonderen Hinweise**" (Seite 4), das "**Merkblatt zum Schutz der Verteilungsanlagen**" sowie die spartenspezifischen Verhaltensregeln besonders zu beachten.

Die übergebenen/empfangenen Pläne sind gut lesbar und entsprechen dem nachgefragten Gebiet.

Die übergebenen/empfangenen Pläne geben den Zustand zum Zeitpunkt der Auskunftserteilung wieder. Es ist darauf zu achten, dass zu Beginn der Bauarbeiten aktuelle Pläne vor Ort vorliegen.

Kontaktadresse / Meisterbereich	E.DIS Netz GmbH, Gransee	+49 3306-20360 <small>Telefon</small>
------------------------------------	--------------------------	------------------------------------------

Örtliche Einweisung / Ansprechpartner

☐ Örtliche Einweisung vor Baubeginn notwendig

Vorgehensweise bei einer örtlichen Einweisung:

Für die Vereinbarung des Einweisungstermins setzen Sie sich bitte mit dem zuständigen Ansprechpartner in Verbindung. Die Durchführung des Einweisungstermins muss auf diesem Formular durch die Unterschrift der E.DIS Netz GmbH und Ihrem Unternehmen bestätigt werden.

Die örtliche Einweisung ist für Sie kostenlos.

Termin durchgeführt am

Unterschrift EDIS Netz GmbH

Unterschrift Unternehmen

☐ Gesonderte Bestandsabfrage erforderlich

Im Bereich des Vorhabens befinden sich Telekommunikationsanlagen (Rohranlagen/ Kabel) in Planung/ im Bau/ in Betrieb. Diese Anlagen sind im Gesamtmedienplan aktuell nicht dargestellt. Es ist deshalb zwingend eine gesonderte Bestandsabfrage bei der e.discom Telekommunikation GmbH erforderlich. Bitte wenden Sie sich dazu unter Angabe der Auskunftsnummer per e-mail an disposition@ediscom.net.

Für Rückfragen steht Ihnen gern zur Verfügung:

Standort Gransee

Ruppiner Straße 13b

16775 Gransee

E-Mail: EDI_Betrieb_Gransee@e-dis.de

Stromversorgungsanlagen: +49 3306 2036-260

Gasversorgungsanlagen: +49 3306 2036-270

Telekommunikationsanlagen: +49 331 9080 3000

Hochspannungsanlagen: +49 1732695563 +49 15254700453

(wenn nicht erreichbar: bitte folgende Nummer kontaktieren: +49 3361 7332333)

Vor dem Beginn der Arbeiten, muss eine weitere Auskunft bei der E.DIS Netz GmbH eingeholt werden, falls irgendeine Ungewissheit hinsichtlich der Leitungsführung besteht oder die Arbeiten nicht umgehend ausgeführt werden. Übergebene Bestandspläne bzw. Kopien dieser sowie diese "Bestandsplan-Auskunft" müssen bei der bauausführenden Firma vor Ort vorliegen.

Weitere besondere Hinweise:



E.DIS Netz GmbH Ruppiner Straße 13b 16775 Gransee

Planungsgesellschaft für Wasserbau & Wasserwirtschaft mbH PROWA
Neuruppin
Frau Janet Görn
Straße des Friedens 2a

16816 Neuruppin

Spartenauskunft: 1526583-EDIS in

Anfragegrund: Planung

Erstellt am: 23.07.2025

Projektname: Moorrevitalisierung im

Projektzusatz:

E.DIS Netz GmbH

Langewahler Straße 60
15517 Fürstenwalde/Spree

www.e-dis-netz.de

Ihr Ansprechpartner

MB Gransee
T +49 3306-20360

EDI_Betrieb_Gransee@e-dis.de

Datum
23.07.2025

Sehr geehrte Damen und Herren,

anbei übersenden wir Ihnen die gewünschte Spartenauskunft.

Im Bereich Ihrer Spartenanfrage befinden sich keine Versorgungsanlagen der E.DIS Netz GmbH.

Das rot umrandete Gebiet auf den Plänen stellt den Anfragebereich dar.

Folgende Planauszüge und sonstige Dokumente wurden übergeben:

Sparte	Sparten- pläne aus- gegeben	Sicher- heitsrel. Einbauten	Sperr- flächen	Leeraus- kunft
Gas:	<input type="checkbox"/>	<input type="checkbox"/>	<input type="checkbox"/>	<input checked="" type="checkbox"/>
Strom-BEL:	<input type="checkbox"/>	<input type="checkbox"/>	<input type="checkbox"/>	<input checked="" type="checkbox"/>
Strom-NS:	<input type="checkbox"/>	<input type="checkbox"/>	<input type="checkbox"/>	<input checked="" type="checkbox"/>
Strom-MS:	<input type="checkbox"/>	<input type="checkbox"/>	<input type="checkbox"/>	<input checked="" type="checkbox"/>
Strom-HS:	<input type="checkbox"/>	<input type="checkbox"/>	<input type="checkbox"/>	<input checked="" type="checkbox"/>
Telekommunikation:	<input type="checkbox"/>	<input type="checkbox"/>	<input type="checkbox"/>	<input checked="" type="checkbox"/>
Fernwärme:	<input type="checkbox"/>	<input type="checkbox"/>	<input type="checkbox"/>	<input checked="" type="checkbox"/>

Dokumente

Indexplan:	<input checked="" type="checkbox"/>	Vermessungsdaten:	<input type="checkbox"/>
Gesamtmedienplan:	<input checked="" type="checkbox"/>	Merkblatt zum Schutz der	<input checked="" type="checkbox"/>
Skizze:	<input type="checkbox"/>	Verteilungsanlagen:	


Bitte beachten Sie hierzu die Bestätigung über erfolgte Planauskunft / Einweisung, insbesondere die Informationen zu 'Örtliche Einweisung / Ansprechpartner' auf Seite 3, die 'Besonderen Hinweise' auf Seite 4, das Merkblatt zum Schutz der Verteilungsanlagen und die beigegefügte Pläne.


Freundliche Grüße
E.DIS Netz GmbH
MB Gransee


Dieses Schreiben wurde maschinell erstellt und ist auch ohne Unterschrift gültig.


Sitz: Fürstenwalde/Spree
Amtsgericht Frankfurt (Oder)
HRB 16068
St.Nr. 061 108 06416
Ust.Id. DE285351013


Geschäftsführung:
Stefan Blache
Hanjo During

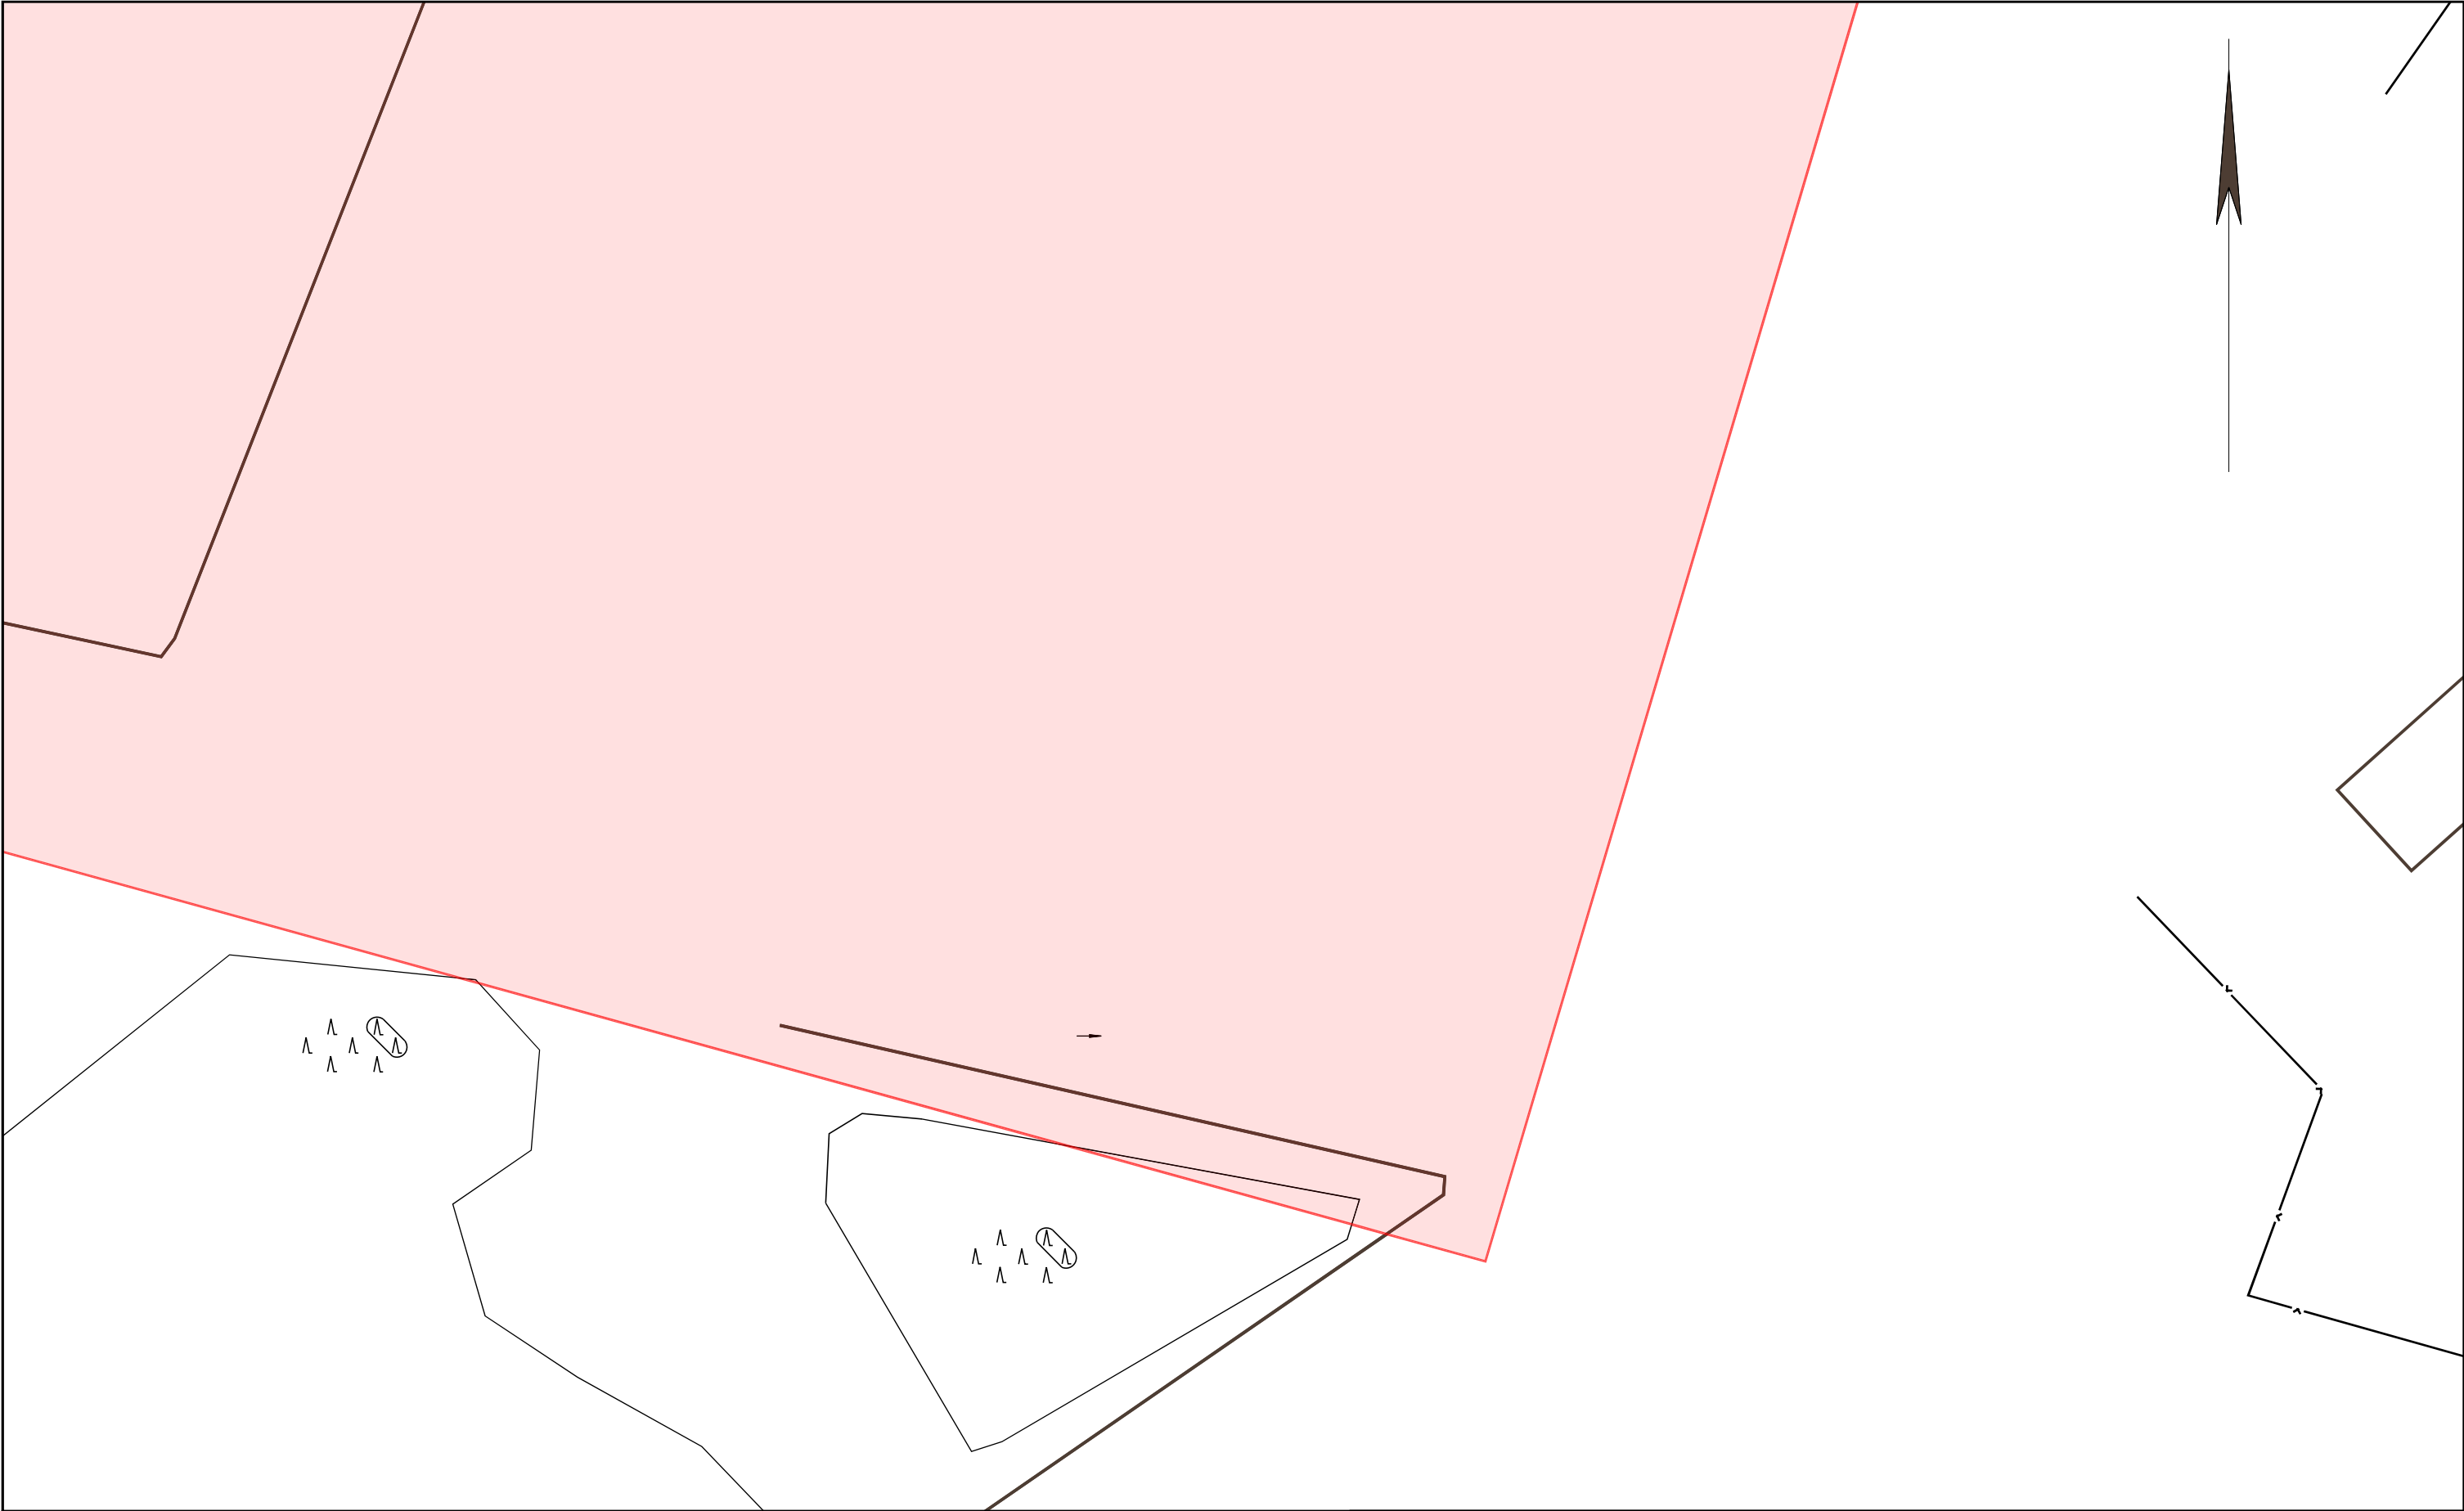


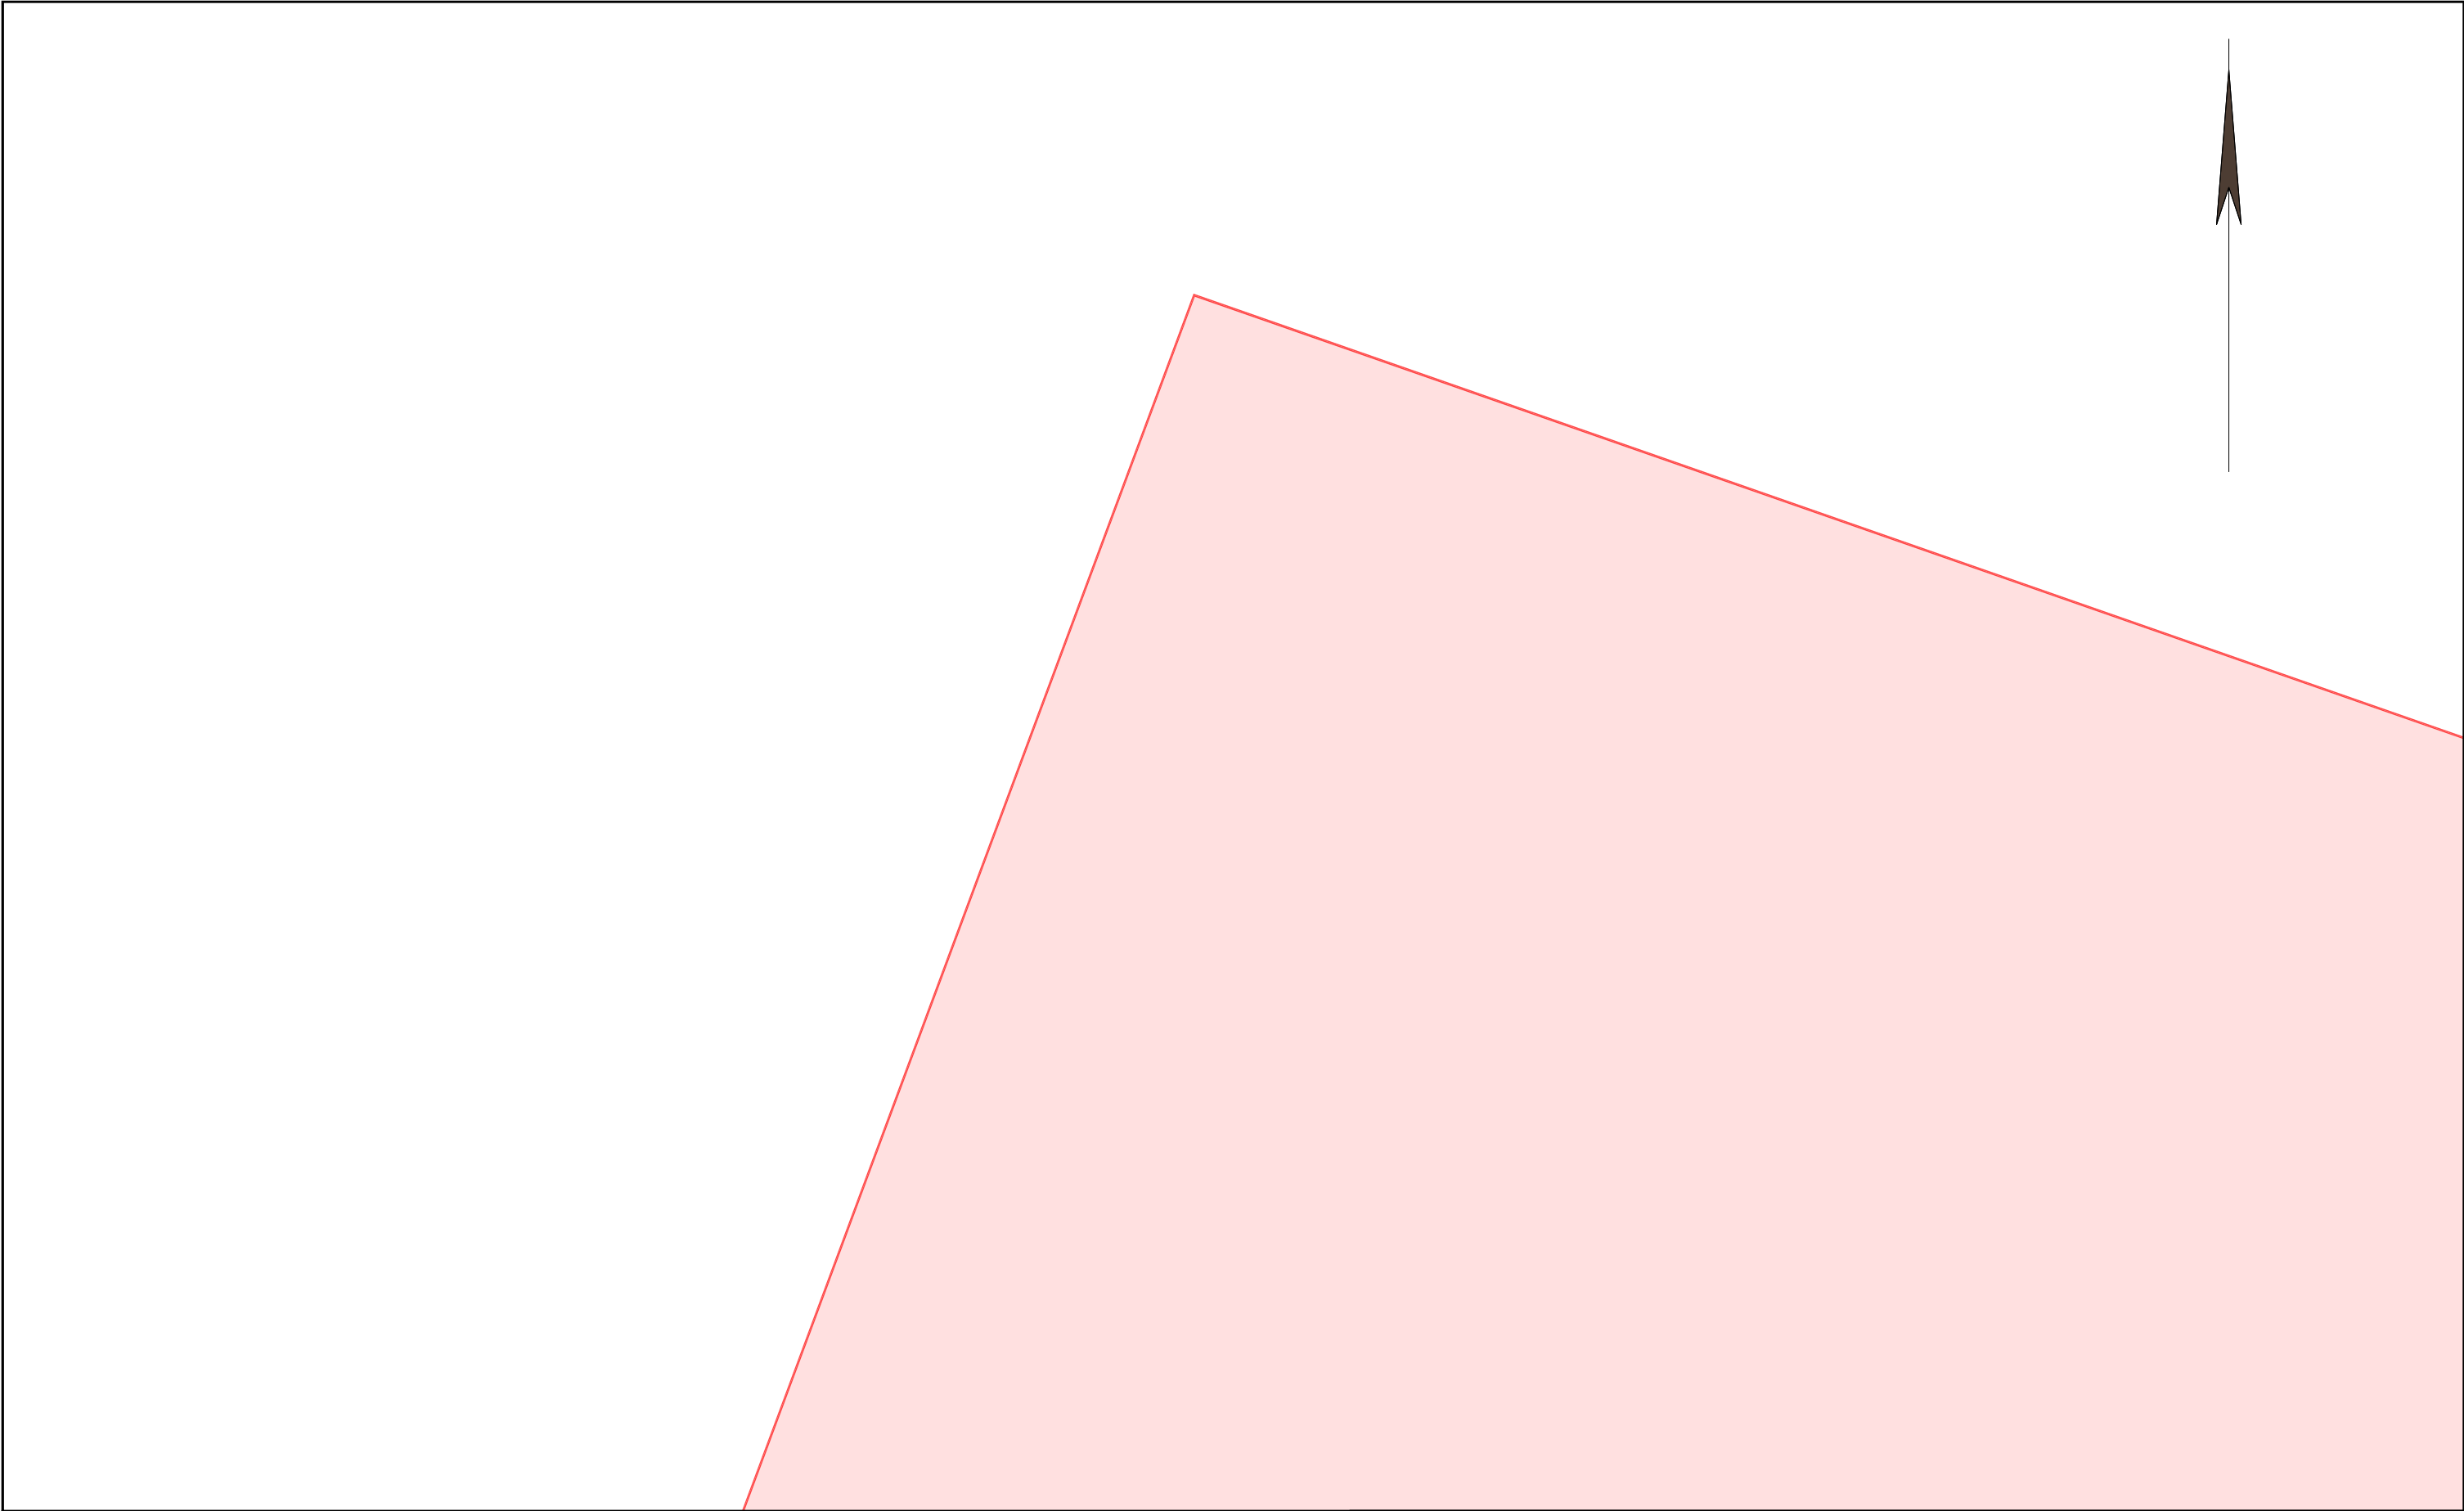
		Die Karte ist Eigentum der E.DIS Netz GmbH. Sie ist nur für den internen Verwendungszweck zu nutzen und muss datensicher entsorgt werden. Nachdruck oder Vervielfältigung nur mit Genehmigung des Eigentümers.		1:500	
		Kartenname: Gesamtmedienplan Anfragenummer: 1526583-EDIS Plannummer: 8 zuständig: MB Gransee Ausgabedatum: 23.07.2025		Ort/Ortsteil: Straße:	
				Farblegende ■ Strom-HS ■ Strom-MS ■ Strom-NS ■ Fernmelde ■ Gas-HD ■ Gas-MD ■ Gas-ND ■ Straßenbel.	

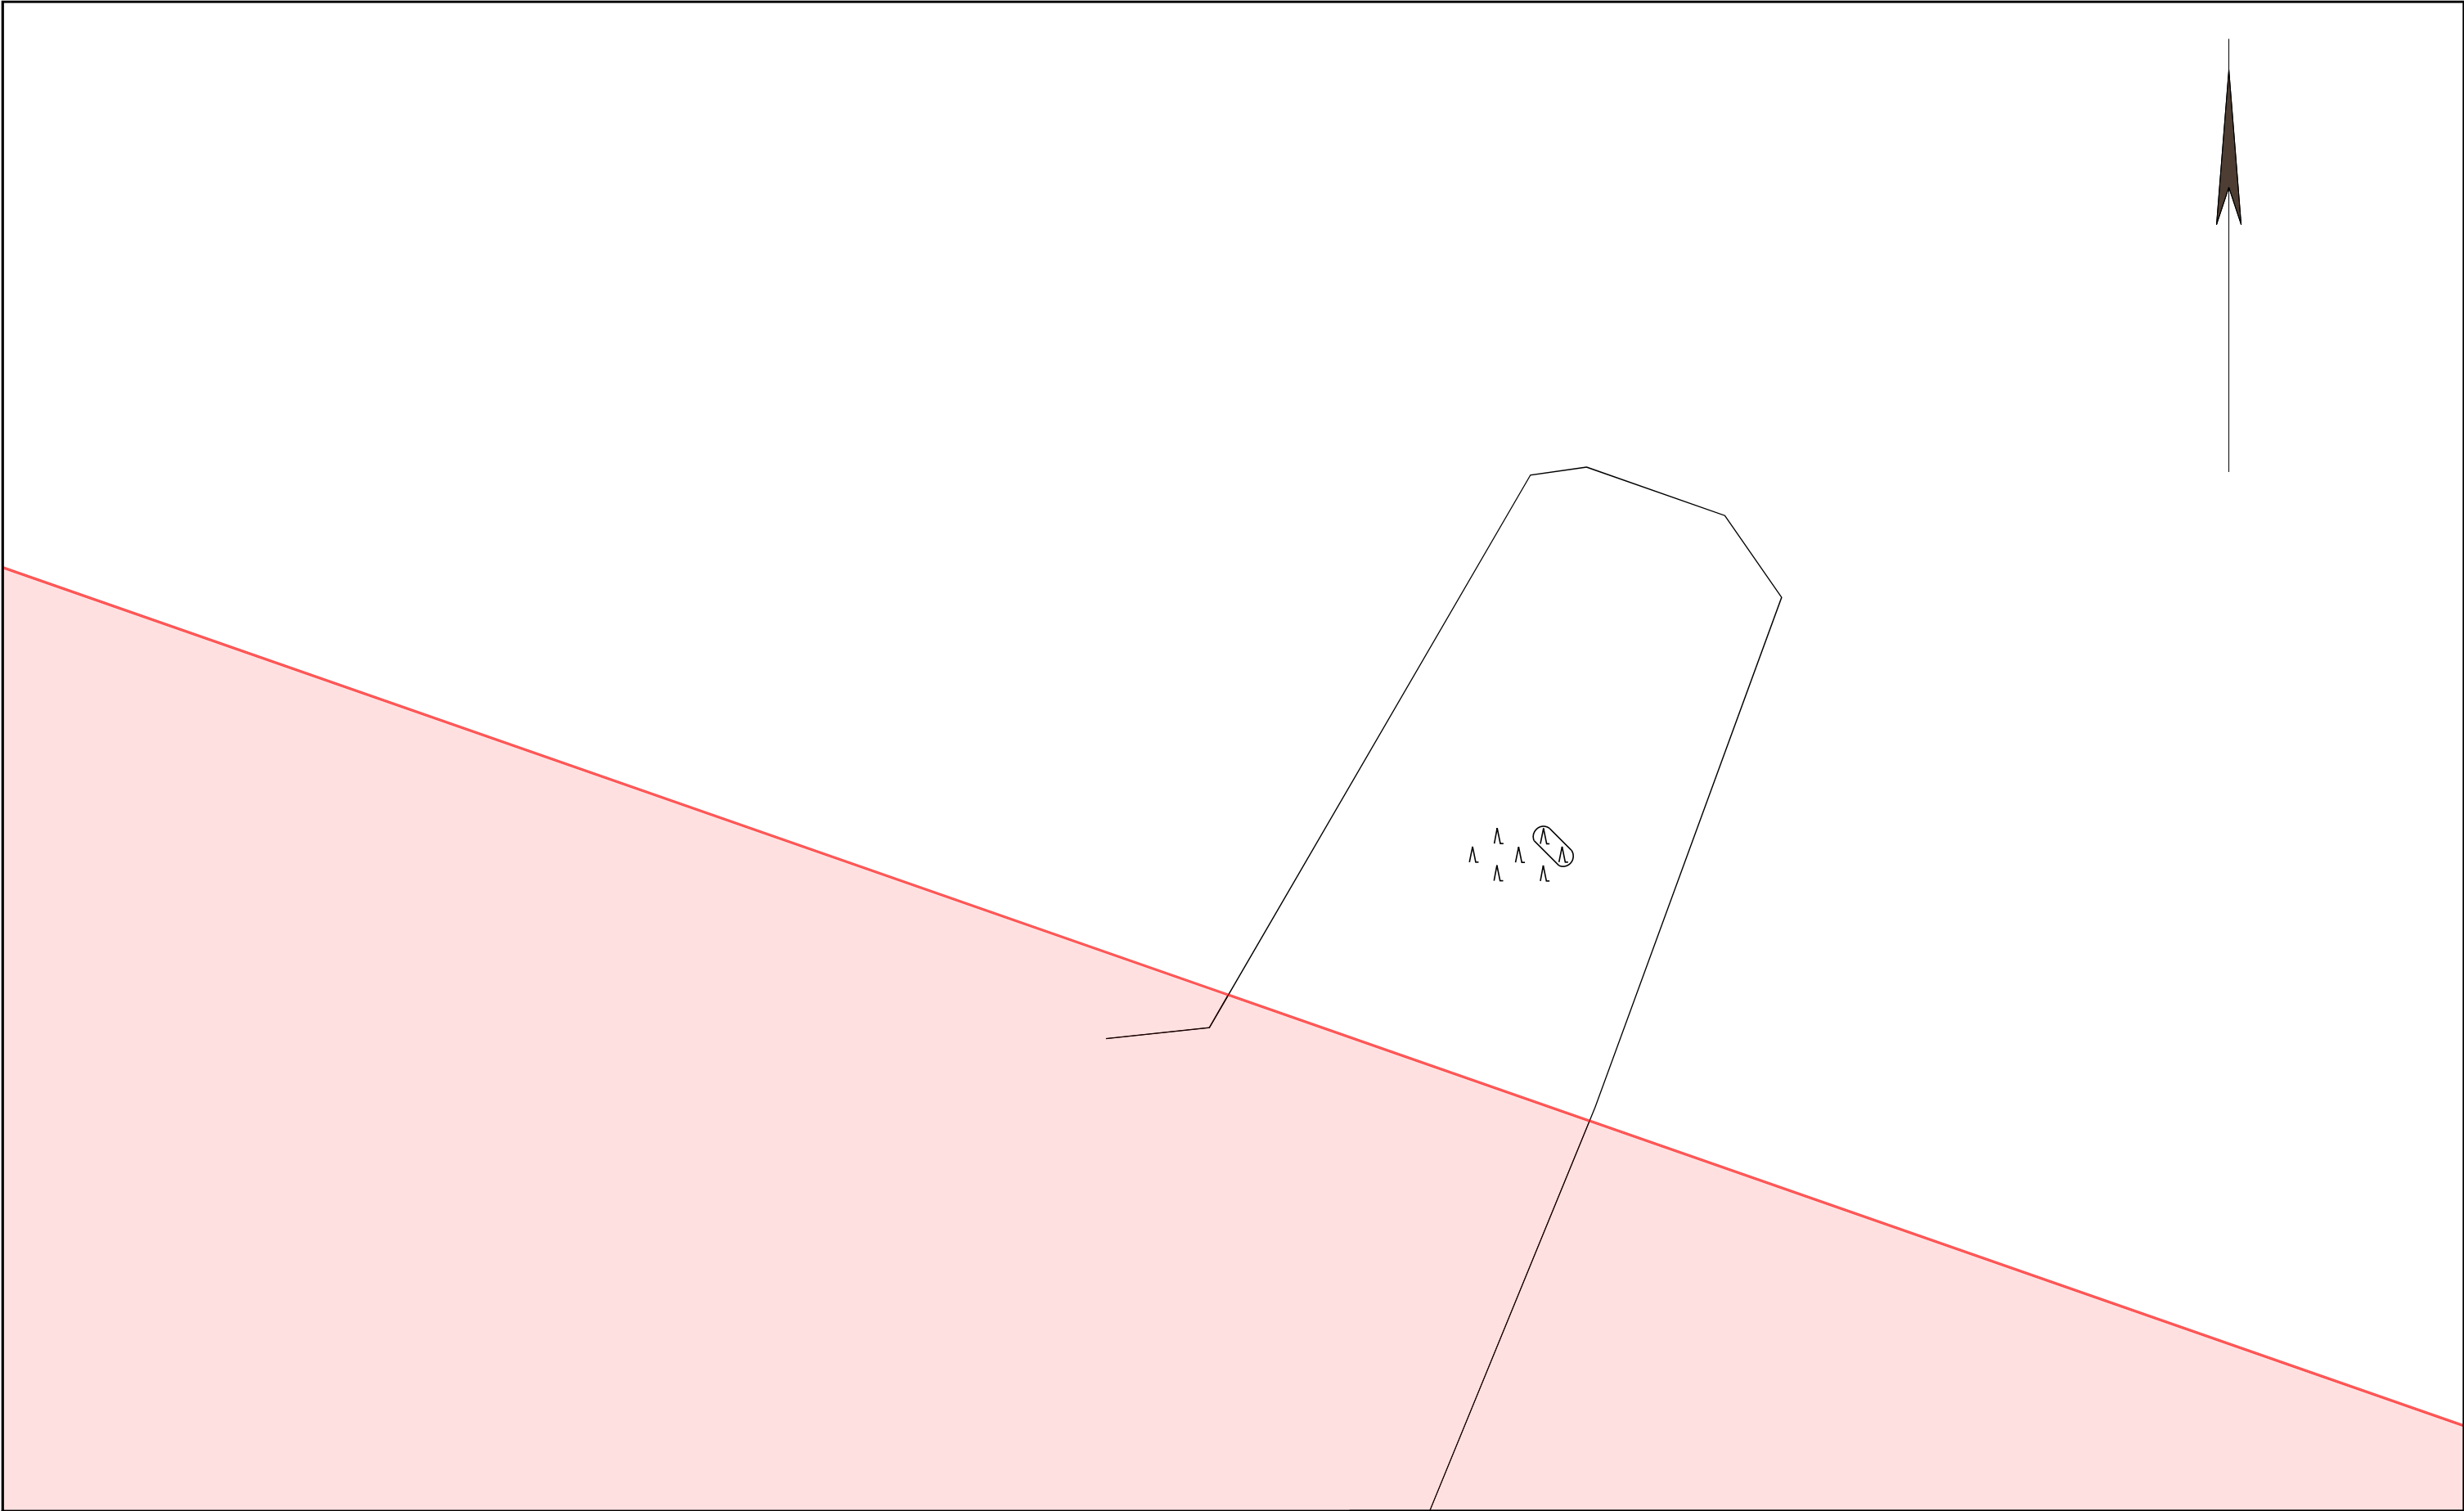


		Die Karte ist Eigentum der E.DIS Netz GmbH. Sie ist nur für den internen Verwendungszweck zu nutzen und muss datensicher entsorgt werden. Nachdruck oder Vervielfältigung nur mit Genehmigung des Eigentümers.		1:500
		Kartenname: Gesamtmedienplan Anfragenummer: 1526583-EDIS Plannummer: 4 zuständig: MB Gransee Ausgabedatum: 23.07.2025	Ort/Ortsteil: Straße:	Farblegende ■ Strom-HS ■ Strom-MS ■ Strom-NS ■ Fernmelde ■ Gas-HD ■ Gas-MD ■ Gas-ND ■ Straßenbel.

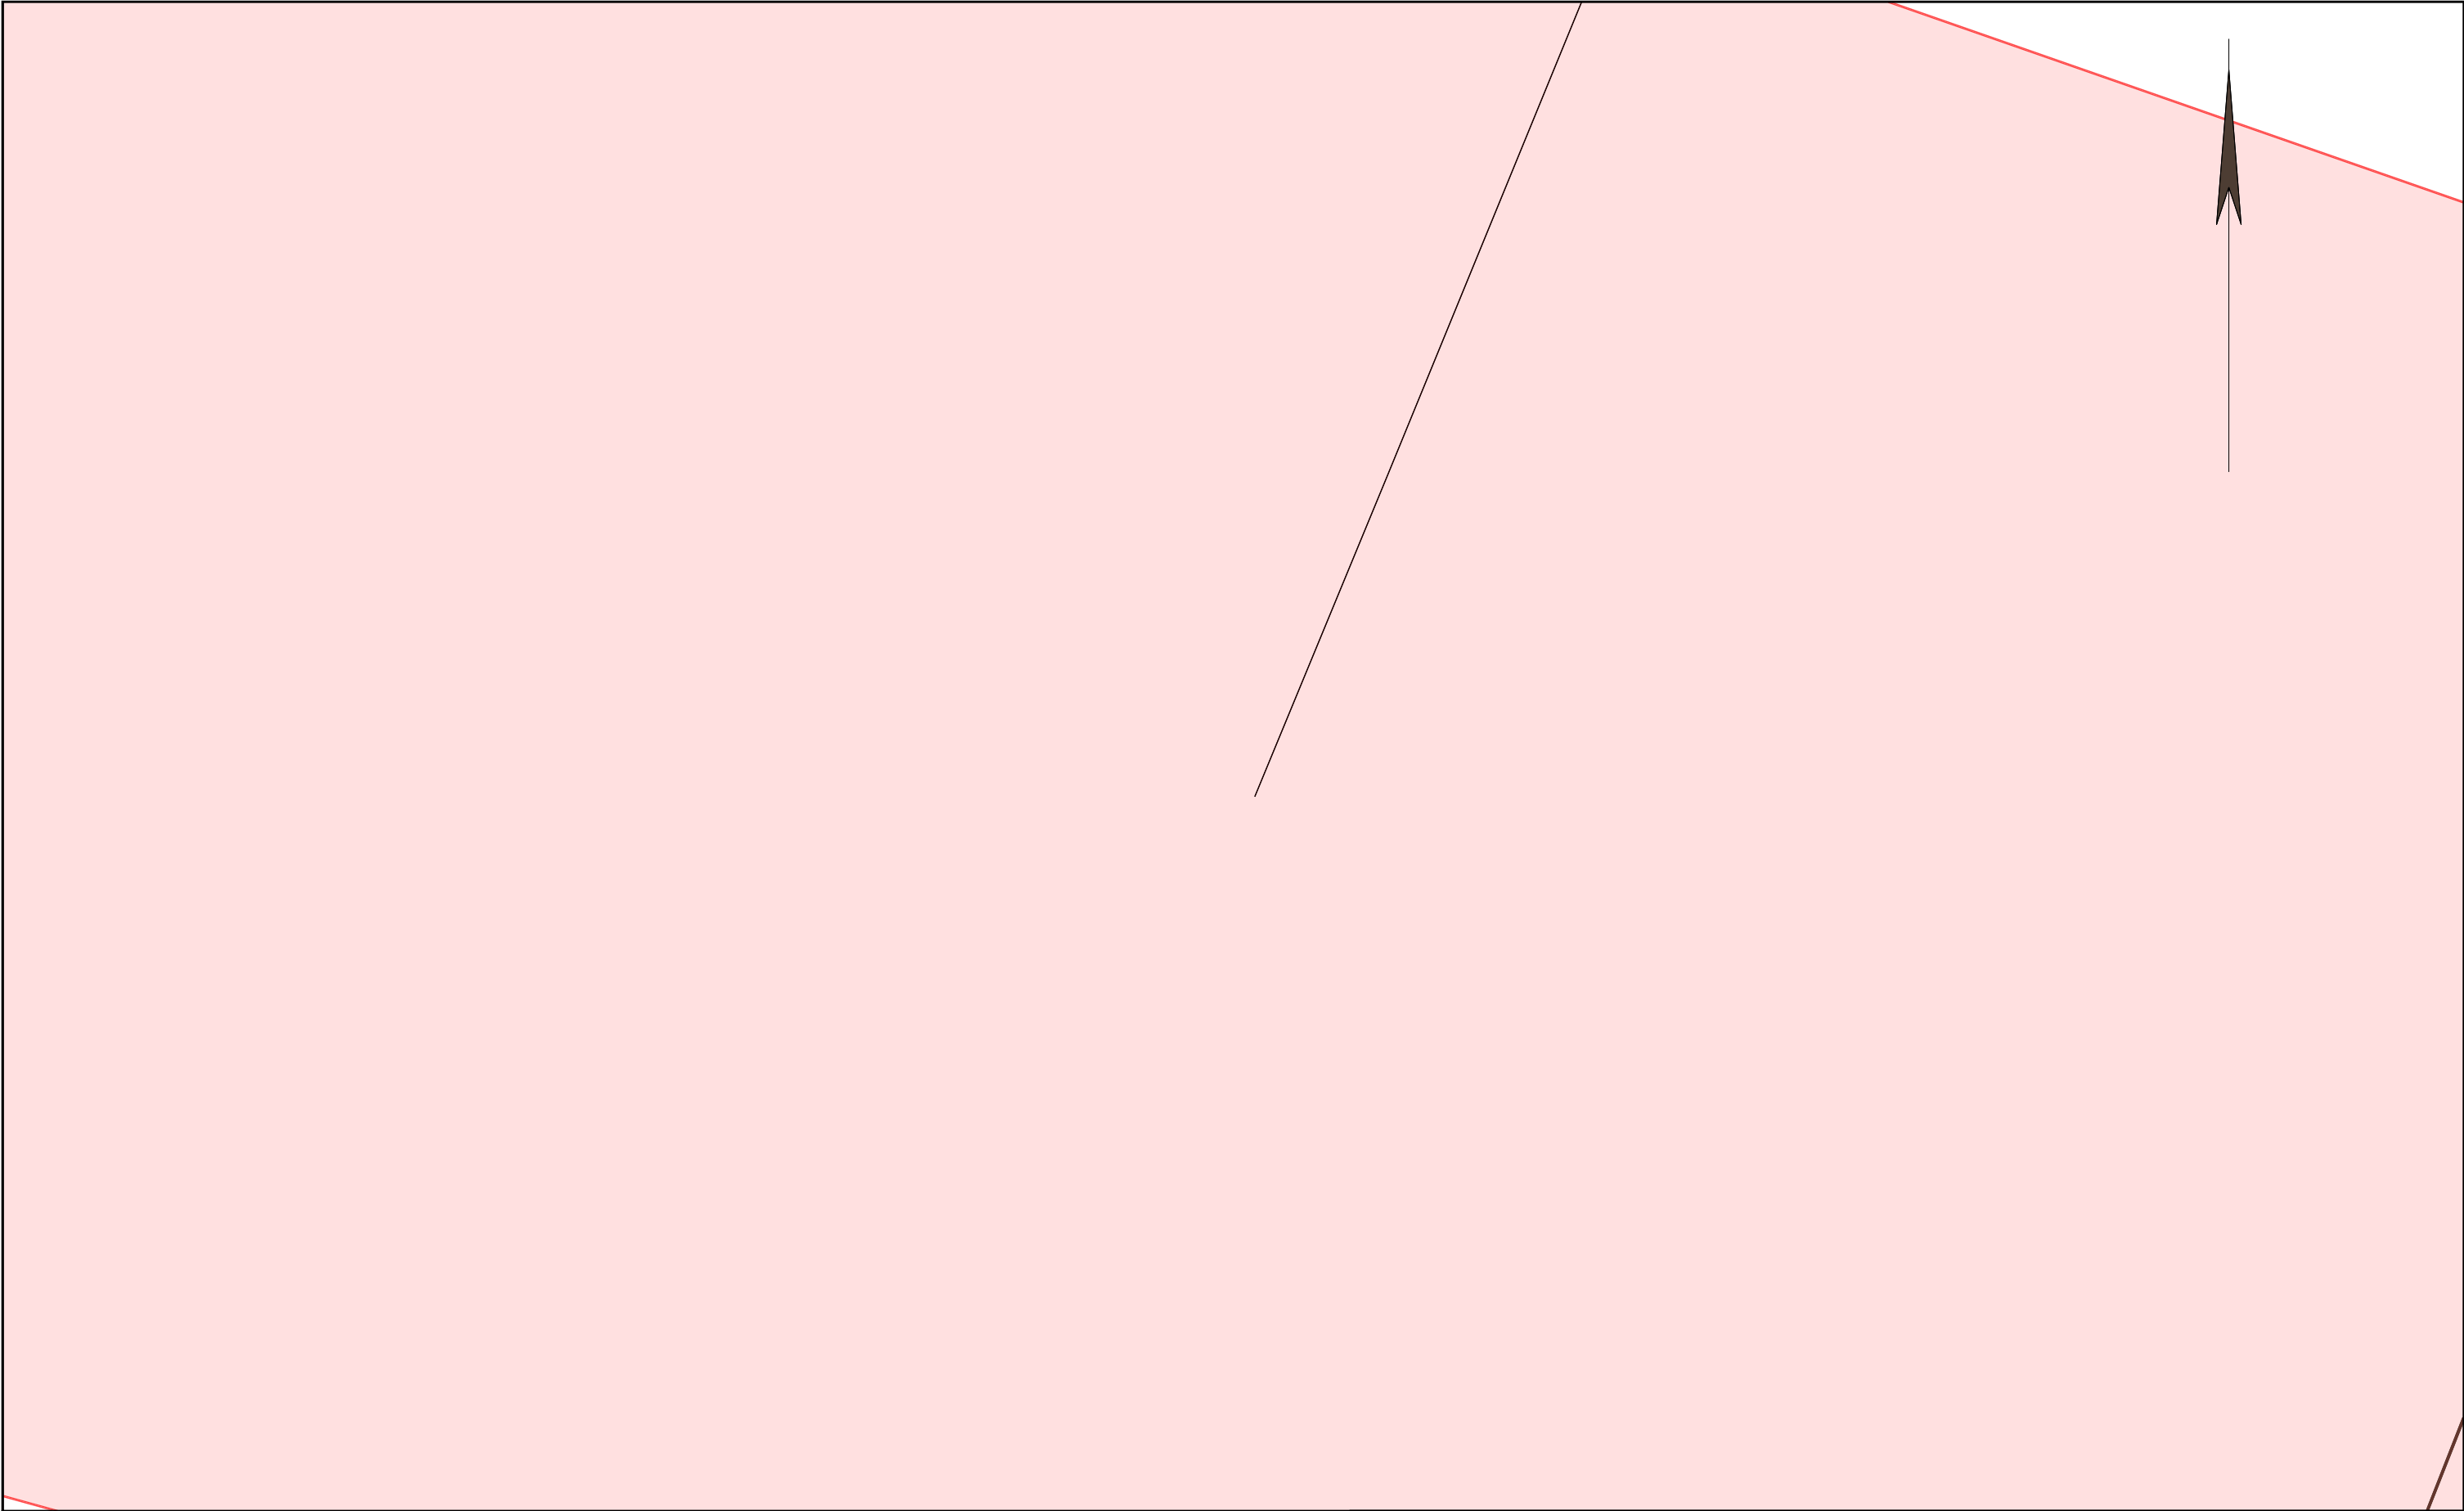


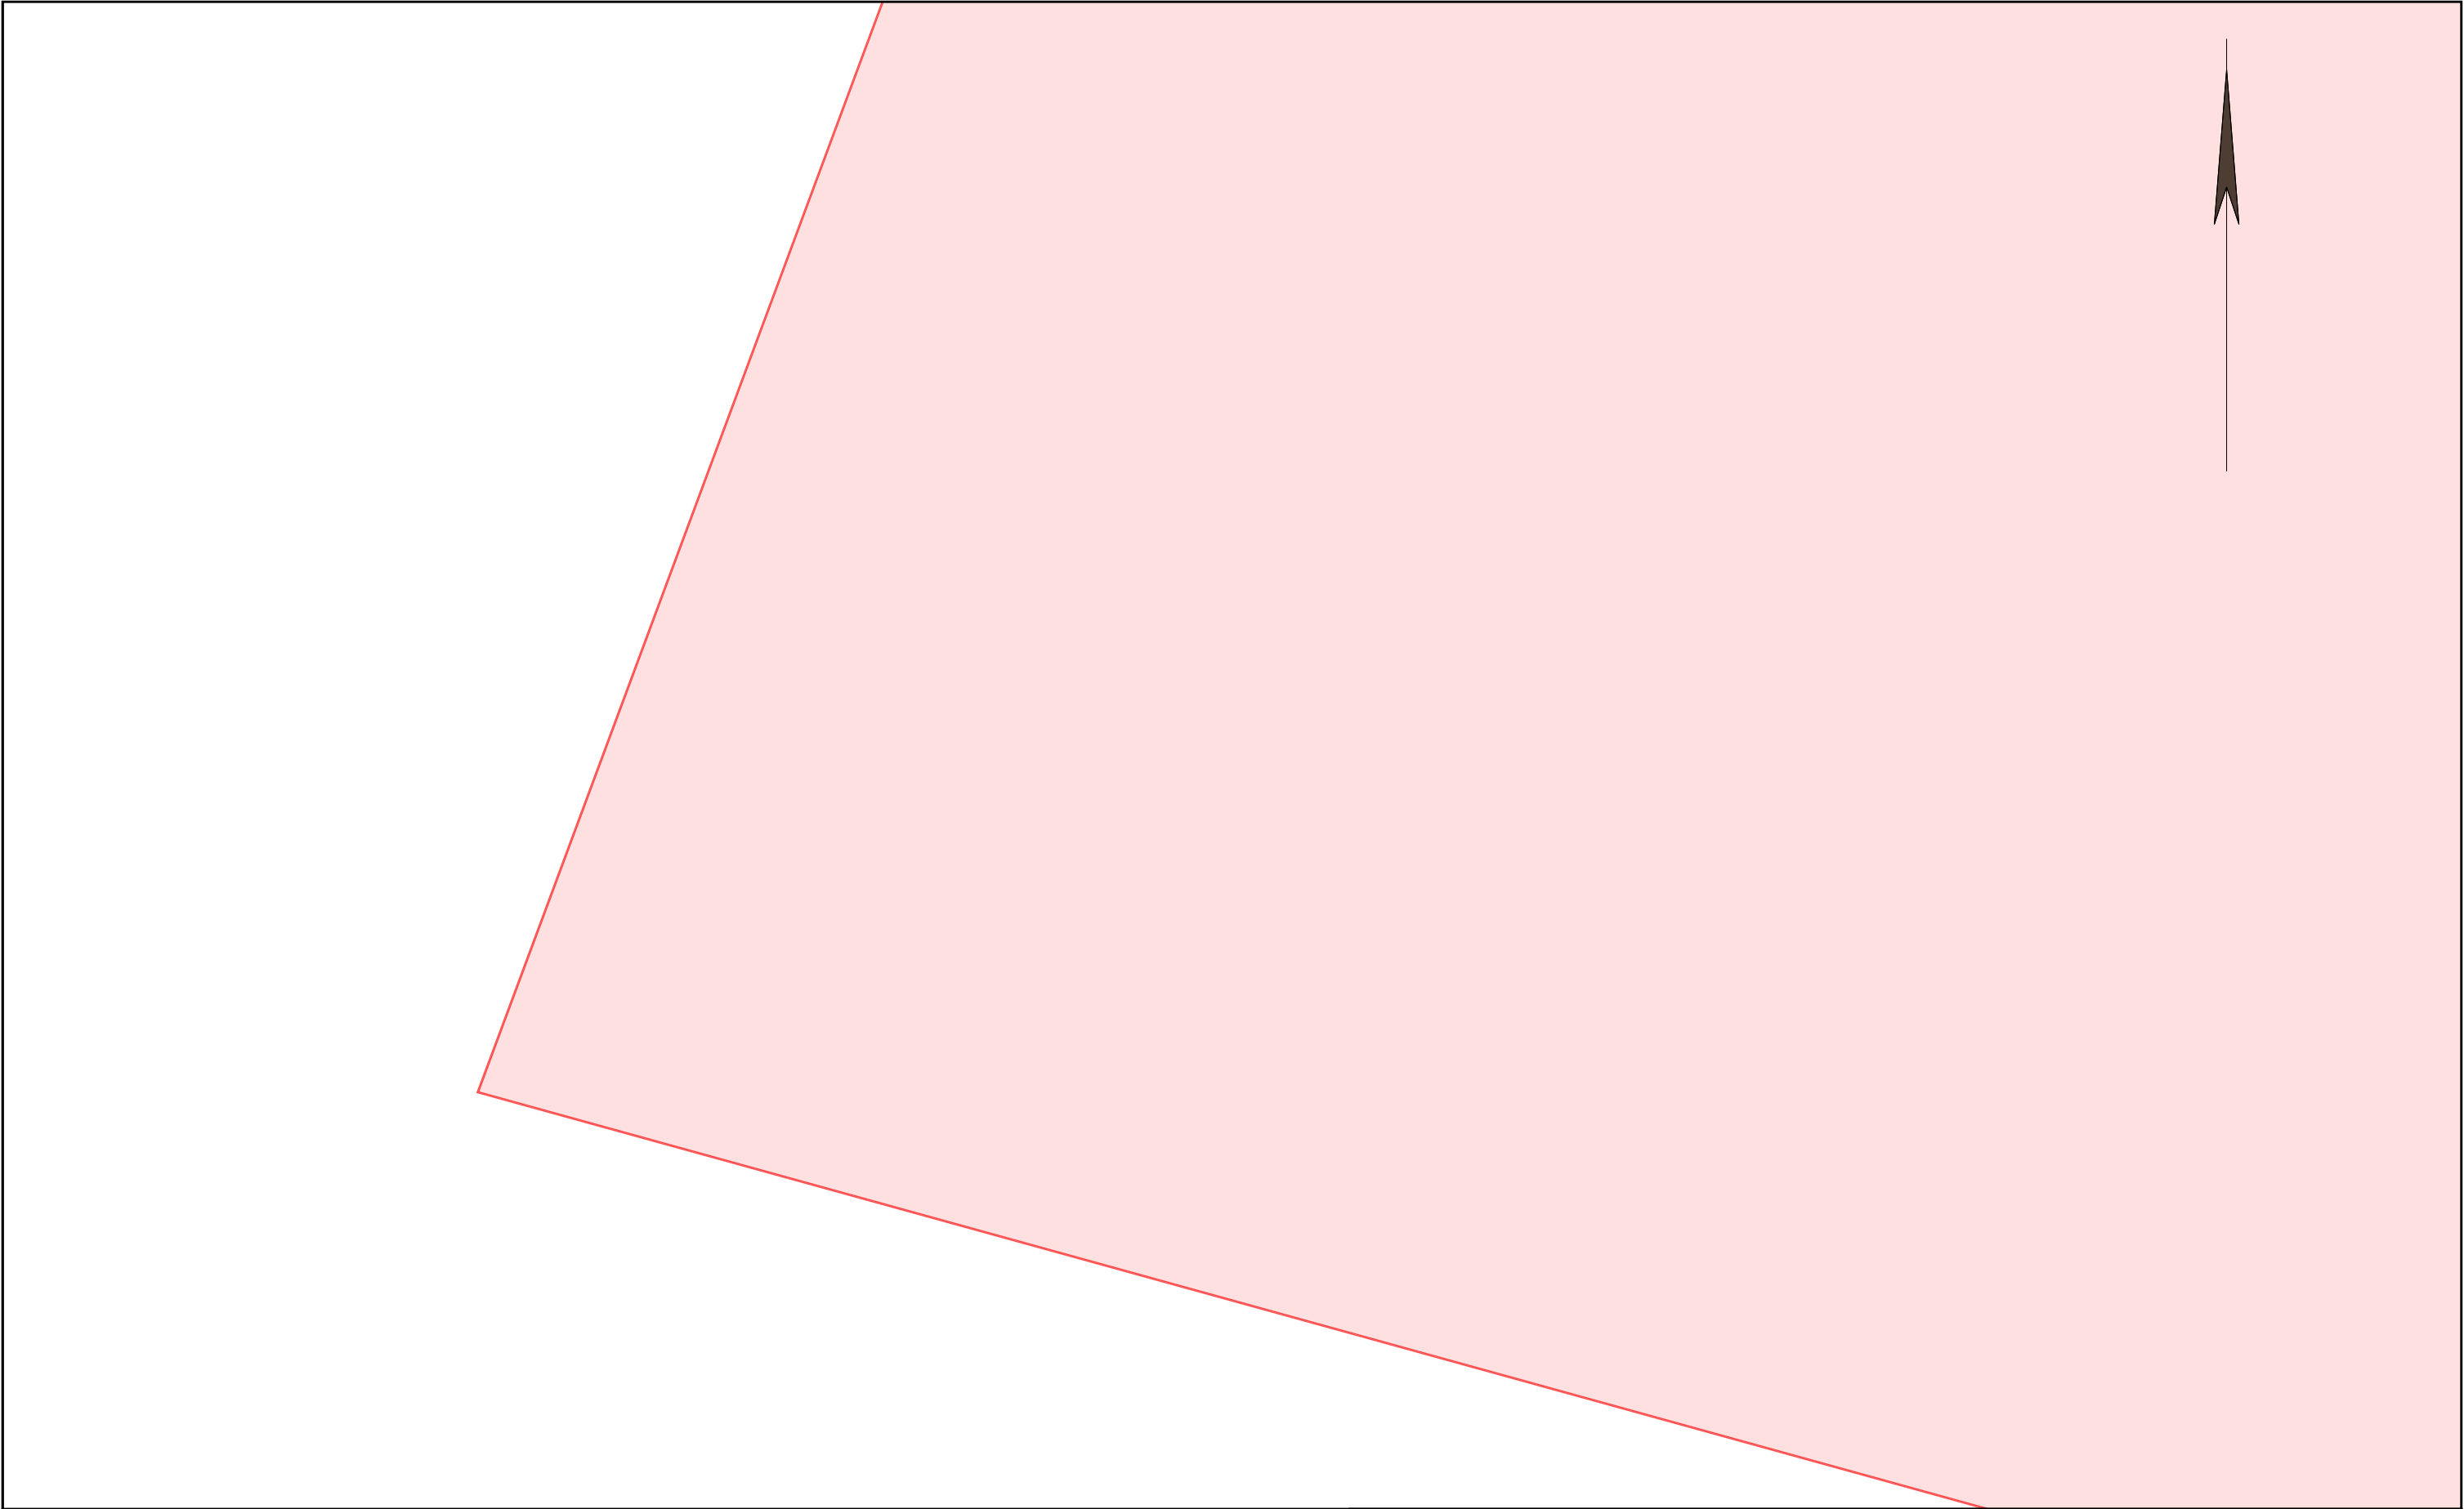
				Die Karte ist Eigentum der E.DIS Netz GmbH. Sie ist nur für den internen Verwendungszweck zu nutzen und muss datensicher entsorgt werden. Nachdruck oder Vervielfältigung nur mit Genehmigung des Eigentümers.		1:500	
		Kartenname: Gesamtmedienplan Anfragenummer: 1526583-EDIS Plannummer: 5 zuständig: MB Gransee Ausgabedatum: 23.07.2025			Ort/Ortsteil: Straße:		Farblegende <div><div>■</div> Strom-HS</div> <div><div>■</div> Strom-MS</div> <div><div>■</div> Strom-NS</div> <div><div>■</div> Fernmelde</div> <div><div>■</div> Gas-HD</div> <div><div>■</div> Gas-MD</div> <div><div>■</div> Gas-ND</div> <div><div>■</div> Straßenbel.</div>




<div><div>e.dis</div><div>Die Karte ist Eigentum der E.DIS Netz GmbH. Sie ist nur für den internen Verwendungszweck zu nutzen und muss datensicher entsorgt werden. Nachdruck oder Vervielfältigung nur mit Genehmigung des Eigentümers.</div></div>		1:500	
		<div><div>Kartenname: Gesamtmedienplan</div><div>Anfragenummer: 1526583-EDIS</div><div>Plannummer: 1</div><div>zuständig: MB Gransee</div><div>Ausgabedatum: 23.07.2025</div></div>	<div><div>Ort/Ortsteil:</div><div>Straße:</div></div> <div><div>Farblegende</div><div><div>■ Strom-HS</div><div>■ Strom-MS</div><div>■ Strom-NS</div><div>■ Fernmelde</div><div>■ Gas-HD</div><div>■ Gas-MD</div><div>■ Gas-ND</div><div>■ Straßenbel.</div></div></div>

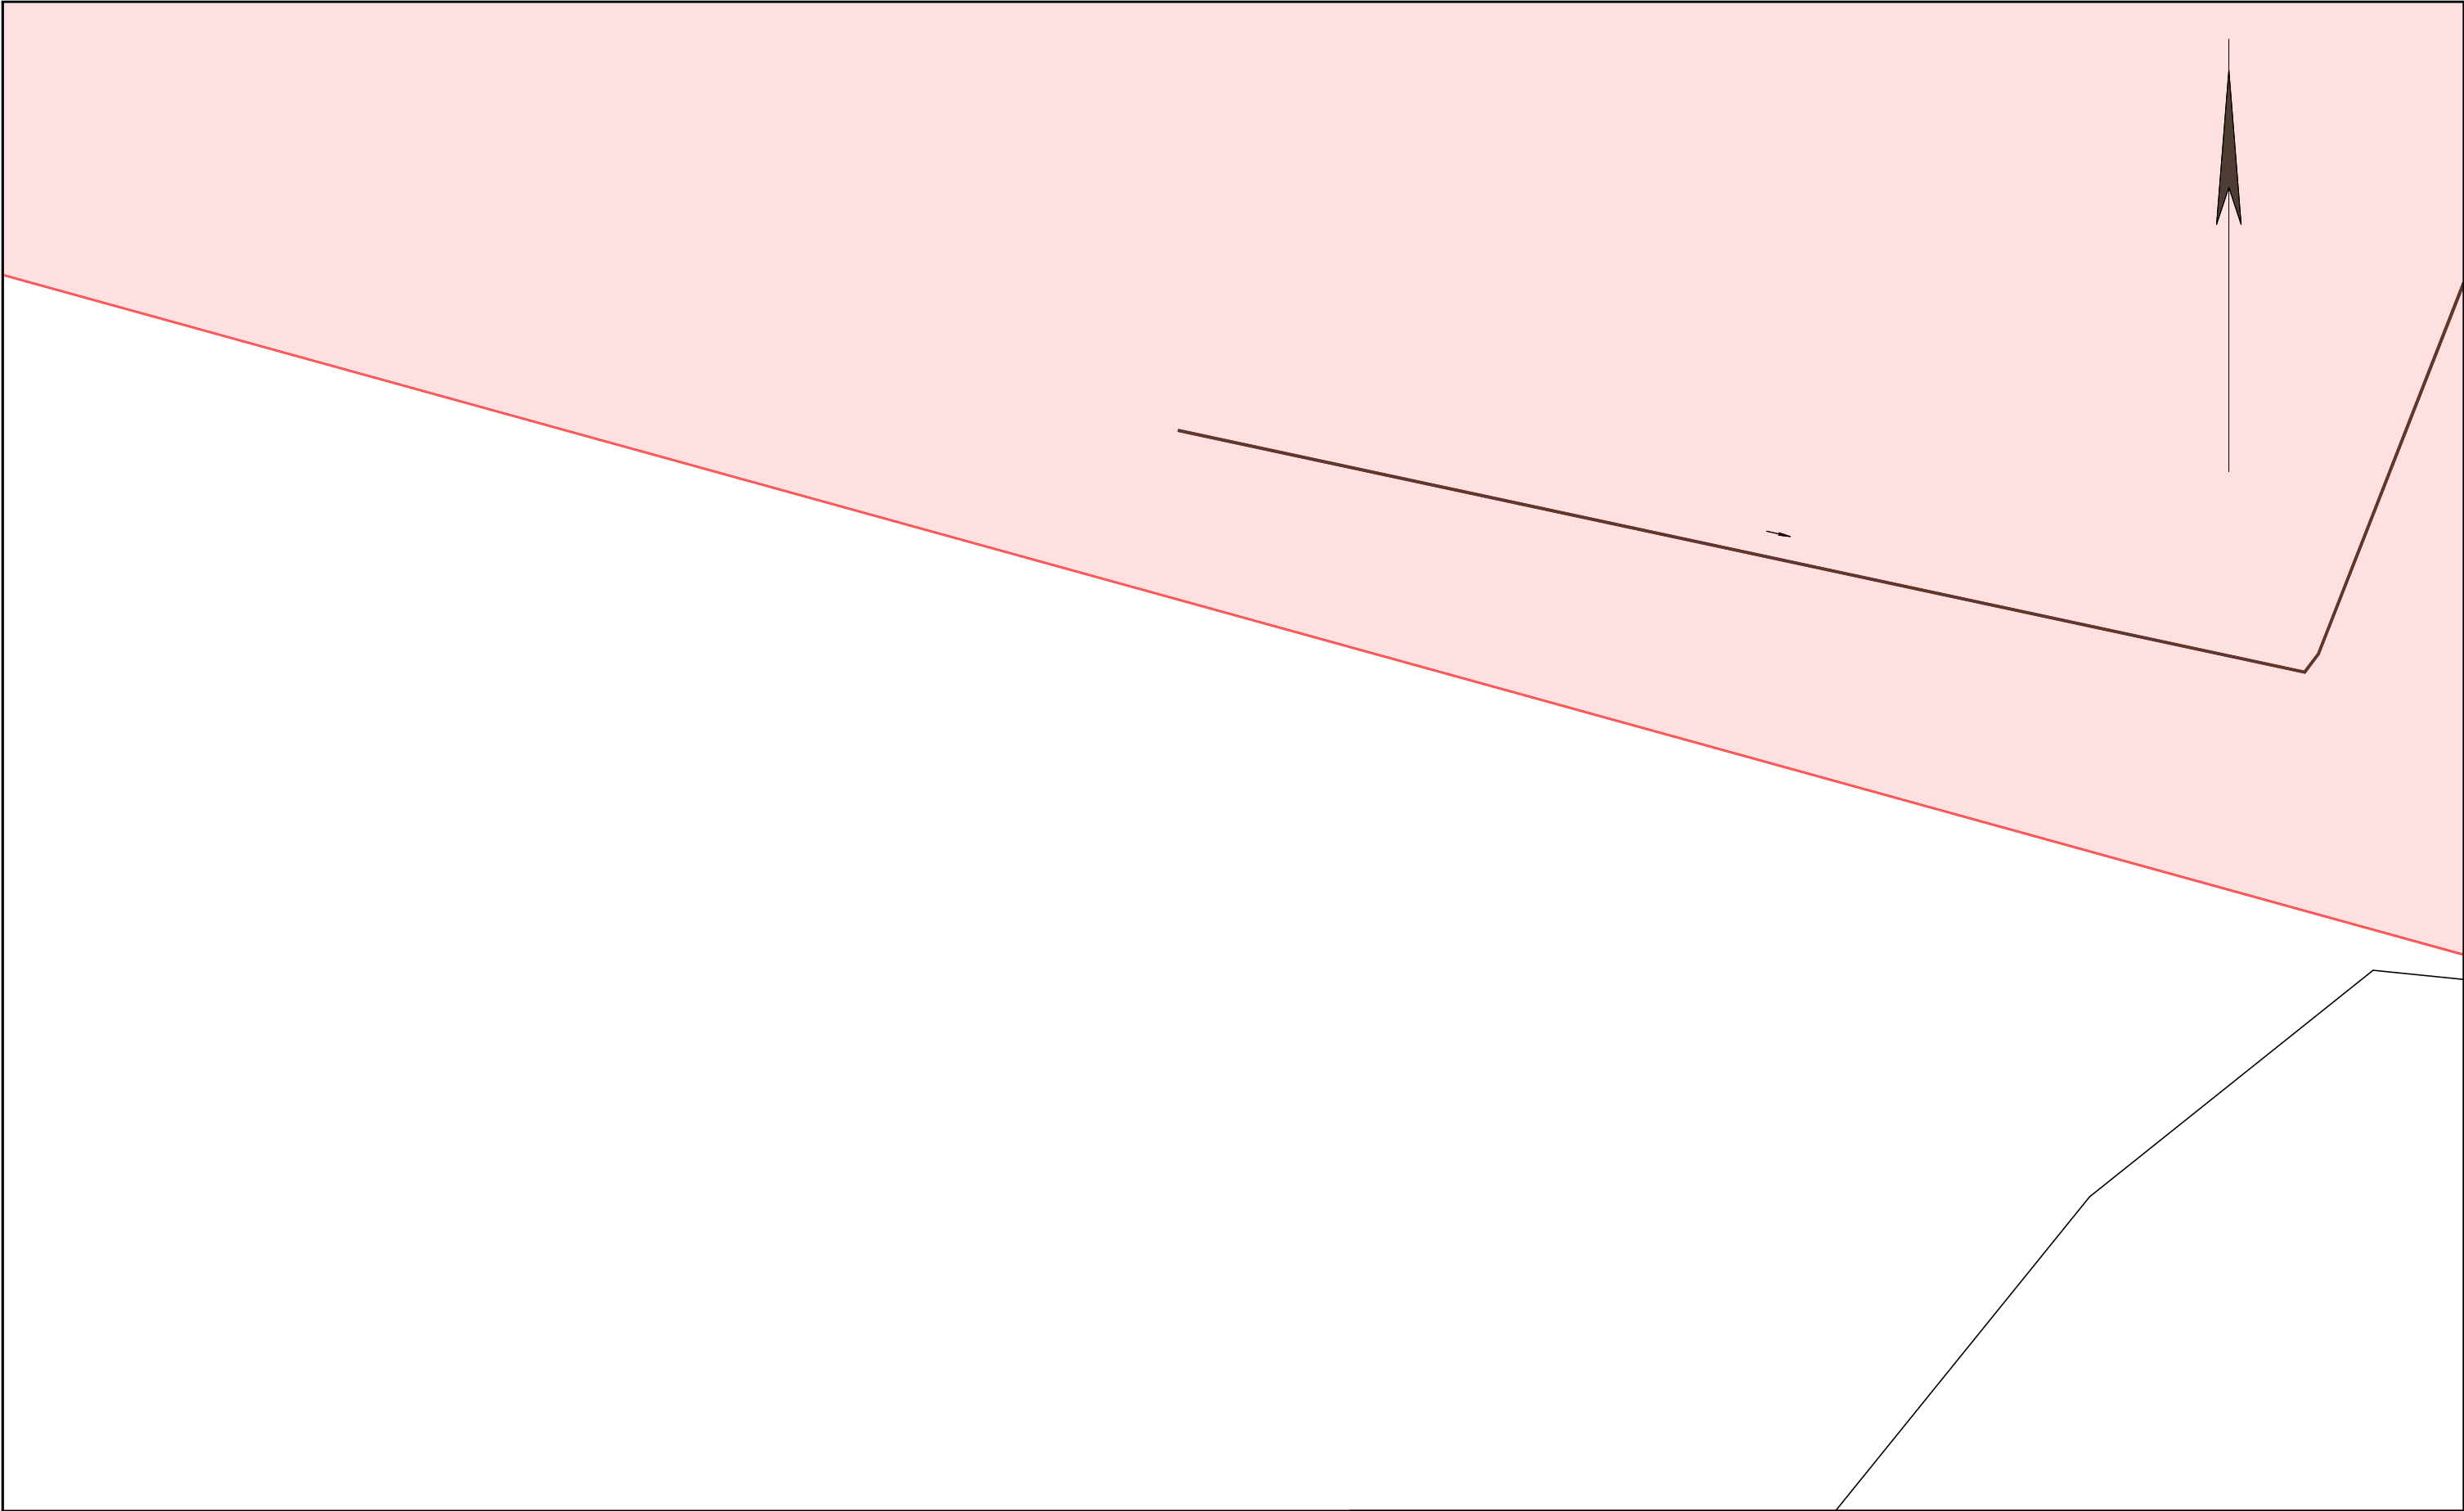


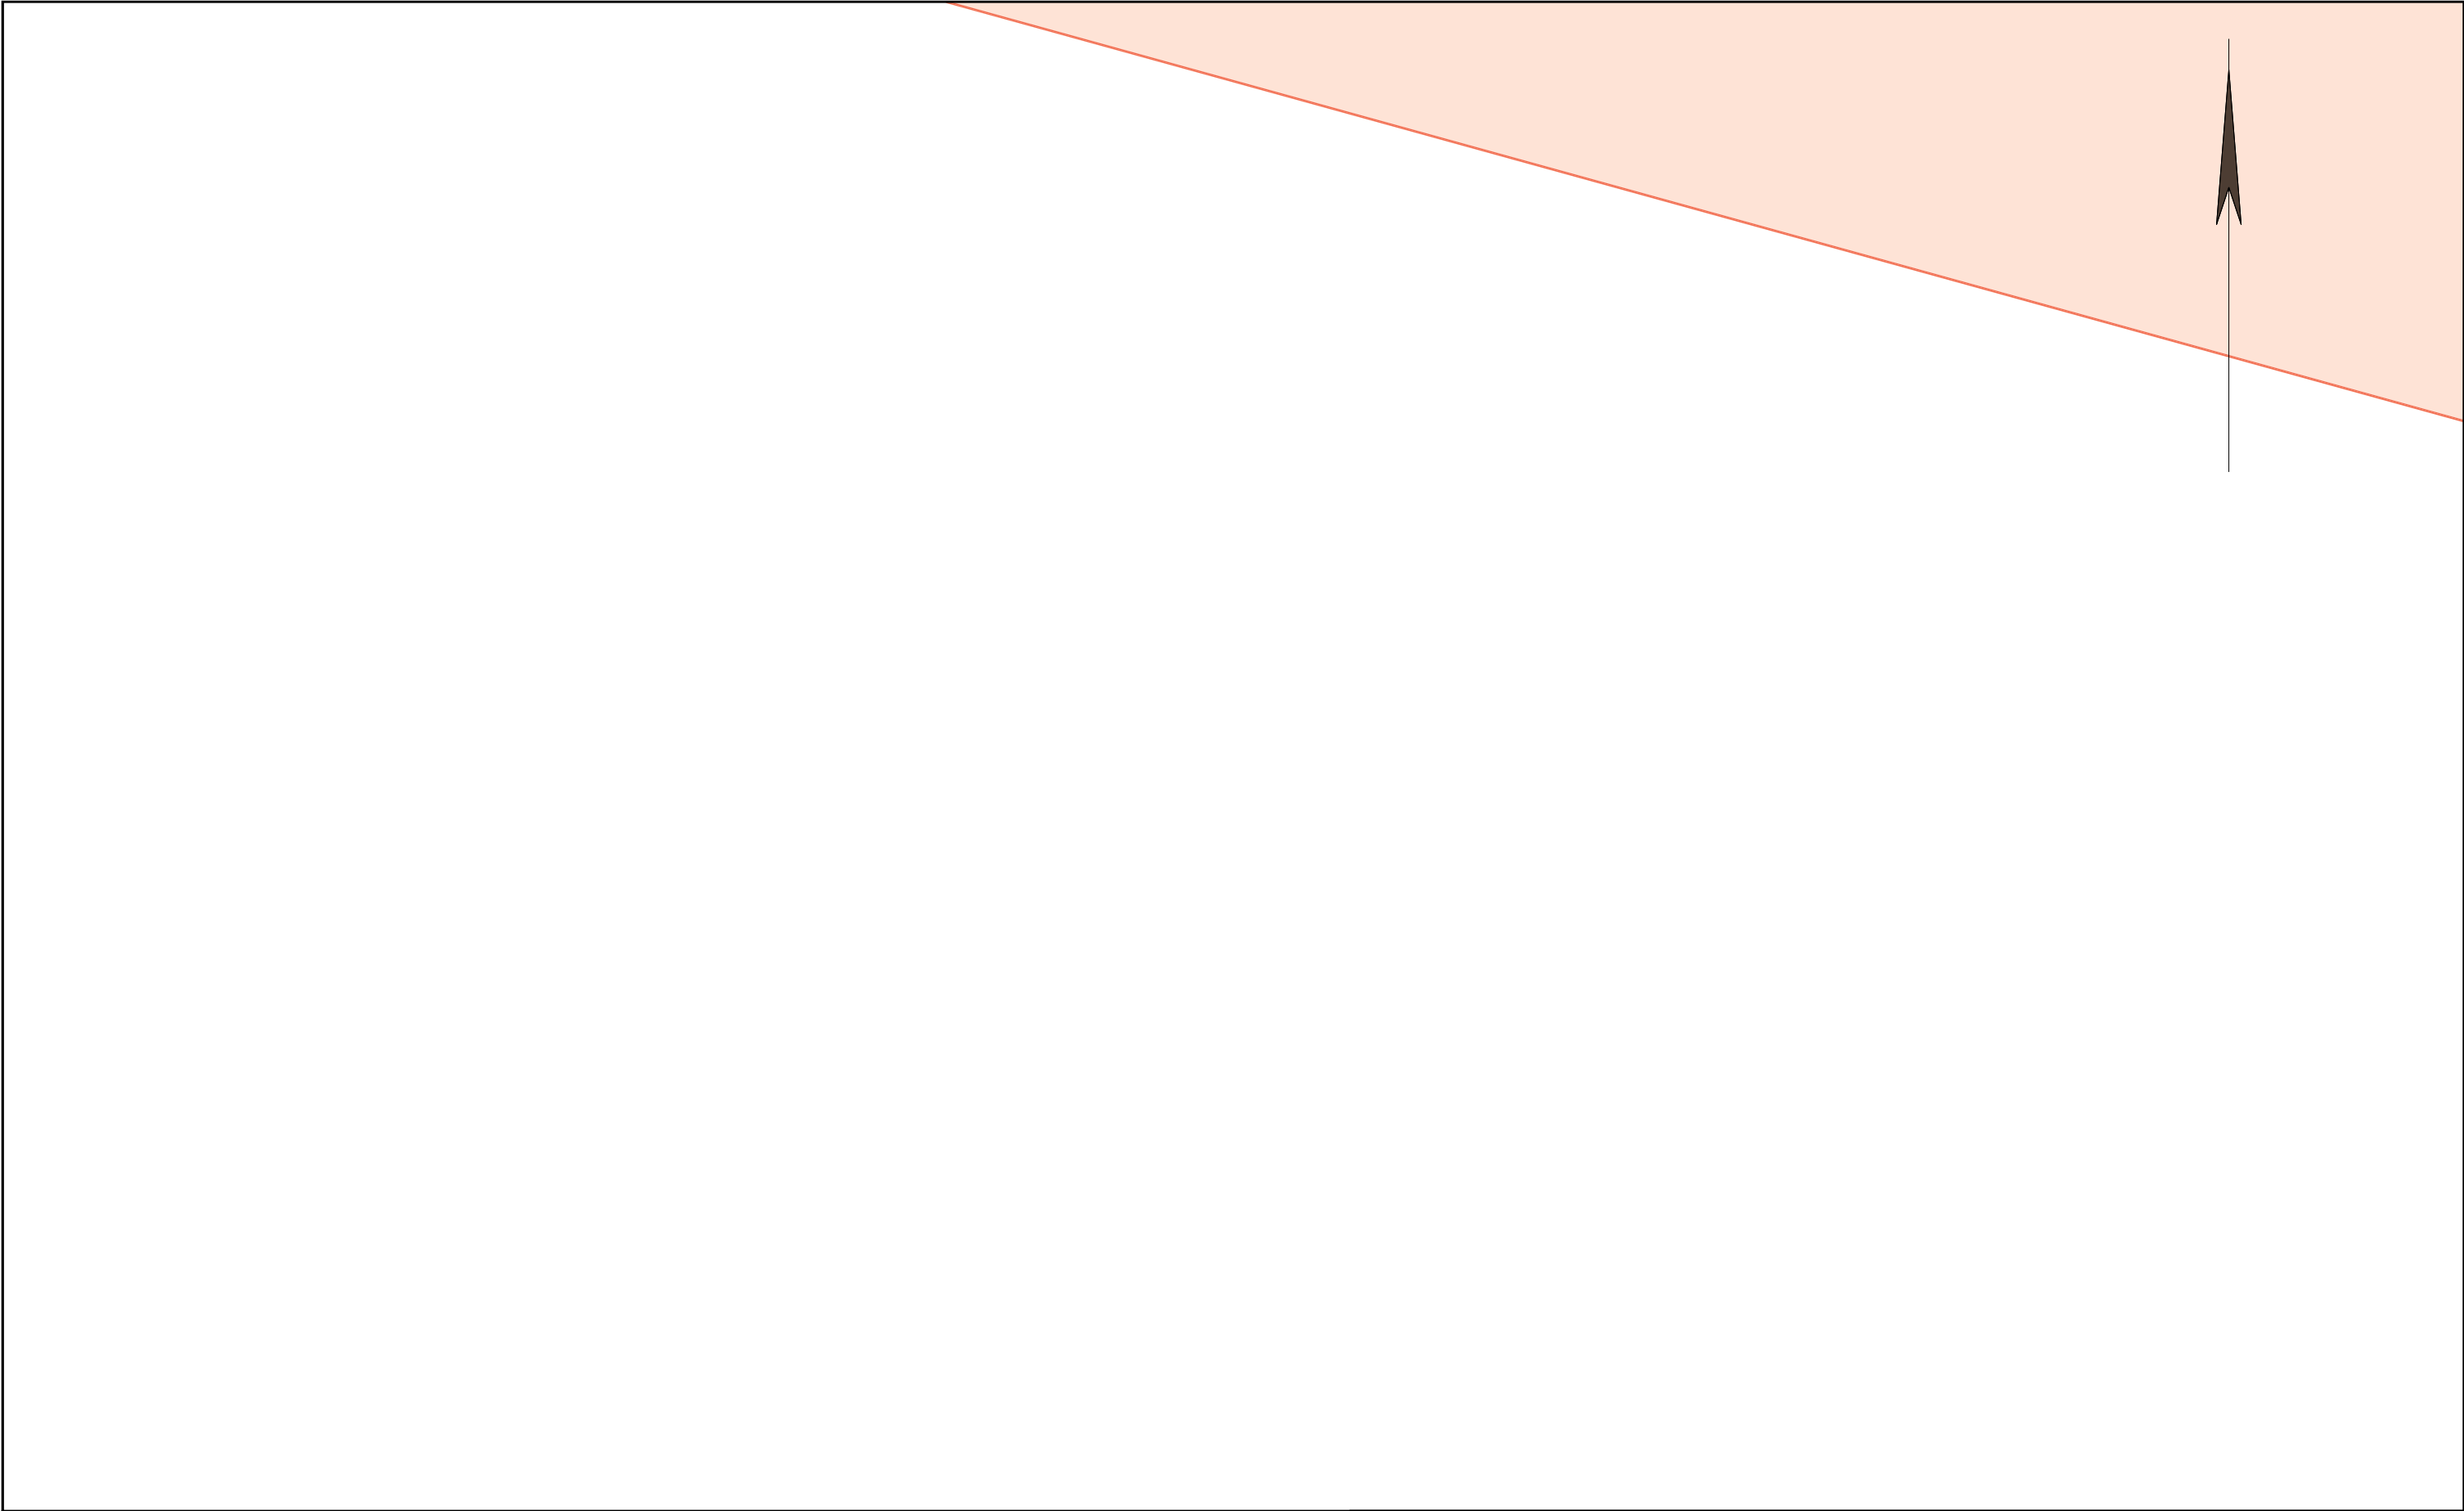
		Die Karte ist Eigentum der E.DIS Netz GmbH. Sie ist nur für den internen Verwendungszweck zu nutzen und muss datensicher entsorgt werden. Nachdruck oder Vervielfältigung nur mit Genehmigung des Eigentümers.		1:500		
		Kartenname: Gesamtmedienplan Anfragenummer: 1526583-EDIS Plannummer: 6 zuständig: MB Gransee Ausgabedatum: 23.07.2025		Ort/Ortsteil: Straße:		Farblegende ■ Strom-HS ■ Strom-MS ■ Strom-NS ■ Fernmelde ■ Gas-HD ■ Gas-MD ■ Gas-ND ■ Straßenbel.




				<small>Die Karte ist Eigentum der E.DIS Netz GmbH. Sie ist nur für den internen Verwendungszweck zu nutzen und muss datensicher entsorgt werden. Nachdruck oder Vervielfältigung nur mit Genehmigung des Eigentümers.</small>		1:500	
		Kartenname: Gesamtmedienplan Anfragenummer: 1526583-EDIS Plannummer: 2 zuständig: MB Gransee Ausgabedatum: 23.07.2025			Ort/Ortsteil: Straße:		Farblegende <div><div>■</div> Strom-HS</div> <div><div>■</div> Strom-MS</div> <div><div>■</div> Strom-NS</div> <div><div>■</div> Fernmelde</div> <div><div>■</div> Gas-HD</div> <div><div>■</div> Gas-MD</div> <div><div>■</div> Gas-ND</div> <div><div>■</div> Straßenbel.</div>

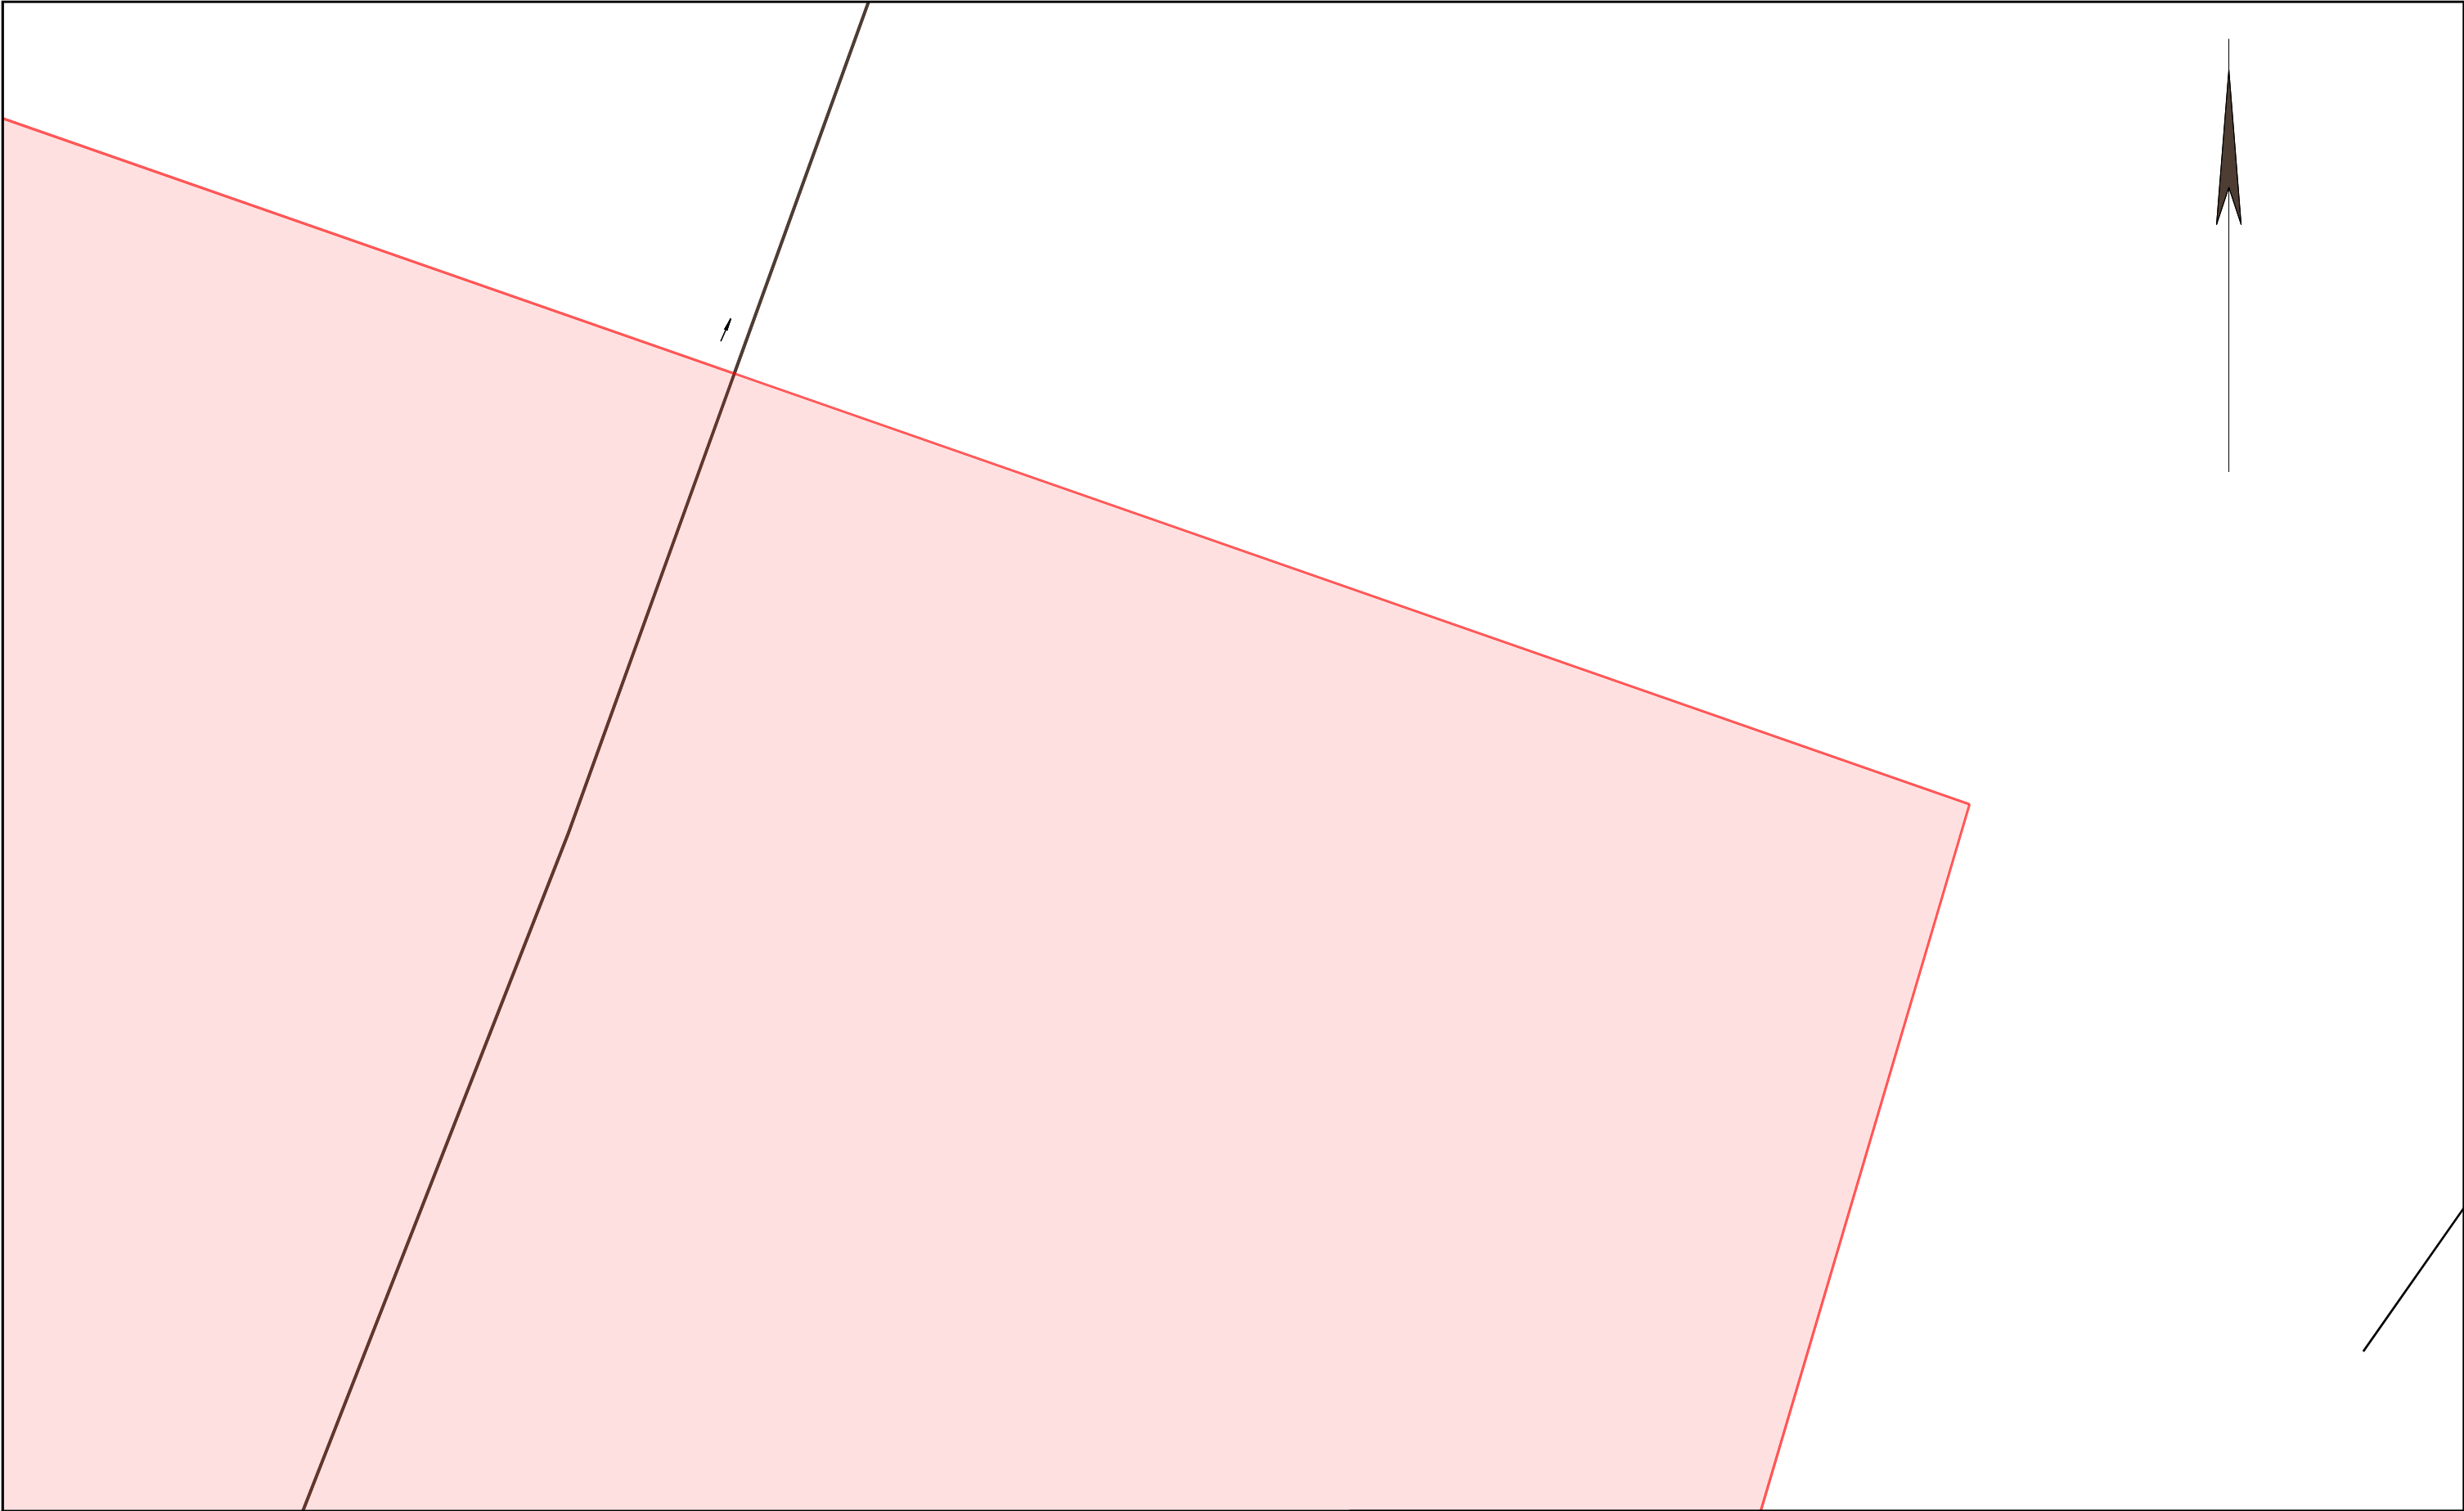

		Die Karte ist Eigentum der E.DIS Netz GmbH. Sie ist nur für den internen Verwendungszweck zu nutzen und muss datensicher entsorgt werden. Nachdruck oder Vervielfältigung nur mit Genehmigung des Eigentümers.		1:500		
		Kartenname: Gesamtmedienplan Anfragenummer: 1526583-EDIS Plannummer: 7 zuständig: MB Gransee Ausgabedatum: 23.07.2025		Ort/Ortsteil: Straße:		Farblegende <div><div>■</div> Strom-HS</div> <div><div>■</div> Strom-MS</div> <div><div>■</div> Strom-NS</div> <div><div>■</div> Fernmelde</div> <div><div>■</div> Gas-HD</div> <div><div>■</div> Gas-MD</div> <div><div>■</div> Gas-ND</div> <div><div>■</div> Straßenbel.</div>



			<div>Die Karte ist Eigentum der E.DIS Netz GmbH. Sie ist nur für den internen Verwendungszweck zu nutzen und muss datensicher entsorgt werden. Nachdruck oder Vervielfältigung nur mit Genehmigung des Eigentümers.</div>	1:500
		<div>Kartenname: Gesamtmedienplan Anfragenummer: 1526583-EDIS Plannummer: 3 zuständig: MB Gransee Ausgabedatum: 23.07.2025</div>	<div>Ort/Ortsteil: Straße:</div>	<div>Farblegende ■ Strom-HS ■ Strom-MS ■ Strom-NS ■ Fernmelde ■ Gas-HD ■ Gas-MD ■ Gas-ND ■ Straßenbel.</div>

Bestätigung über erfolgte Planausgabe / Einweisung

Achtung:

Arbeiten in der Nähe von Strom- und Gasverteilungsanlagen sind mit Lebensgefahr verbunden!!

Für das Bauvorhaben	1526583-EDIS, <small>genaue Bezeichnung: Ort, Straße, Hausnummer, bzw. Leitungsabschnitt oder zwischen Hausnummern</small>
	Planung, Sonstiges <small>auszuführende Arbeiten</small>
	<small>voraussichtlicher Beginn der Arbeiten</small>
wurde Herr/Frau	Frau Janet Görn Tel.: 033912218 /
Beauftragter der	Planungsgesellschaft für Wasserbau & Wasserwirtschaft mbH PROWA Neuruppin
Kontakt	info@prowa-neuruppin.de, Tel: 033912218
Anschrift	16816 Neuruppin, Straße des Friedens 2a <small>Ort, Straße, Hausnummer</small>

über den Gefährdungsbereich nachstehender Verteilungsanlagen (hierzu gehören z. B. Rohrleitungen, Stationen, elektrische Freileitungen und Kabel, Armaturen, Anlagen für den Kathodenschutz, Steuer- und Messkabel, Erdungsanlagen u. a.) im Baustellenbereich eingewiesen.

Auskünfte über Verteilungsanlagen, die sich nicht im Eigentum des Netzbetreibers befinden, müssen bei den zuständigen Netzbetreibern (Übertragungsnetzbetreiber, Stadtwerke, Wasserzweckverbände, private Eigentümer, ...) eingeholt werden.

Eventuell kann die Gemeinde über weitere Versorgungsträger Auskunft erteilen.

Die Einweisung erfolgte mittels Aushändigung von Plänen (mit Übergabedatum).

Die Weitergabe an Dritte ist nicht erlaubt!

Für die Lagerichtigkeit der in den ausgegebenen Plänen eingezeichneten Anlagen, Kabel, Rohrleitungen und Neben-/Hilfseinrichtungen, insbesondere für Maßangaben, übernimmt der Netzbetreiber keine Gewähr.

Bei Arbeiten im Gefährdungsbereich (Nieder- und Mittelspannung 2m, Hochspannung 6m) von Verteilungsanlagen ist der genaue Verlauf, insbesondere die Tiefe, durch Graben von Suchschlitzen in Handschachtung oder in leitungsschonender Arbeitstechnik, wie z.B. der Einsatz eines Saugbaggers, festzustellen.

Bei Unklarheiten ist in jedem Fall Kontakt mit dem zuständigen Kundencenter/Standort des Netzbetreibers aufzunehmen.

Außerdem sind die Informationen zu "**Örtliche Einweisung / Ansprechpartner**" (Seite 3), die "**Besonderen Hinweise**" (Seite 4), das "**Merkblatt zum Schutz der Verteilungsanlagen**" sowie die spartenspezifischen Verhaltensregeln besonders zu beachten.

Die übergebenen/empfangenen Pläne sind gut lesbar und entsprechen dem nachgefragten Gebiet.

Die übergebenen/empfangenen Pläne geben den Zustand zum Zeitpunkt der Auskunftserteilung wieder. Es ist darauf zu achten, dass zu Beginn der Bauarbeiten aktuelle Pläne vor Ort vorliegen.

Kontaktadresse / Meisterbereich	E.DIS Netz GmbH, Gransee	+49 3306-20360 <small>Telefon</small>
------------------------------------	--------------------------	------------------------------------------

Örtliche Einweisung / Ansprechpartner

☐ Örtliche Einweisung vor Baubeginn notwendig

Vorgehensweise bei einer örtlichen Einweisung:

Für die Vereinbarung des Einweisungstermins setzen Sie sich bitte mit dem zuständigen Ansprechpartner in Verbindung. Die Durchführung des Einweisungstermins muss auf diesem Formular durch die Unterschrift der E.DIS Netz GmbH und Ihrem Unternehmen bestätigt werden.

Die örtliche Einweisung ist für Sie kostenlos.

Termin durchgeführt am

Unterschrift EDIS Netz GmbH

Unterschrift Unternehmen

☐ Gesonderte Bestandsabfrage erforderlich

Im Bereich des Vorhabens befinden sich Telekommunikationsanlagen (Rohranlagen/ Kabel) in Planung/ im Bau/ in Betrieb. Diese Anlagen sind im Gesamtmedienplan aktuell nicht dargestellt. Es ist deshalb zwingend eine gesonderte Bestandsabfrage bei der e.discom Telekommunikation GmbH erforderlich. Bitte wenden Sie sich dazu unter Angabe der Auskunftsnummer per e-mail an disposition@ediscom.net.

Für Rückfragen steht Ihnen gern zur Verfügung:

Standort Gransee

Ruppiner Straße 13b

16775 Gransee

E-Mail: EDI_Betrieb_Gransee@e-dis.de

Stromversorgungsanlagen: +49 3306 2036-260

Gasversorgungsanlagen: +49 3306 2036-270

Telekommunikationsanlagen: +49 331 9080 3000

Hochspannungsanlagen: +49 1732695563 +49 15254700453

(wenn nicht erreichbar: bitte folgende Nummer kontaktieren: +49 3361 7332333)

Vor dem Beginn der Arbeiten, muss eine weitere Auskunft bei der E.DIS Netz GmbH eingeholt werden, falls irgendeine Ungewissheit hinsichtlich der Leitungsführung besteht oder die Arbeiten nicht umgehend ausgeführt werden. Übergebene Bestandspläne bzw. Kopien dieser sowie diese "Bestandsplan-Auskunft" müssen bei der bauausführenden Firma vor Ort vorliegen.

Weitere besondere Hinweise:



E.DIS Netz GmbH Ruppiner Straße 13b 16775 Gransee

Planungsgesellschaft für Wasserbau & Wasserwirtschaft mbH PROWA
Neuruppin
Frau Janet Görn
Straße des Friedens 2a

16816 Neuruppin

Spartenauskunft: 1526599-EDIS in

Anfragegrund: Planung

Erstellt am: 23.07.2025

Projektname: Moorrevitalisierung im

Projektzusatz:

E.DIS Netz GmbH

Langewahler Straße 60
15517 Fürstenwalde/Spree

www.e-dis-netz.de

Ihr Ansprechpartner

MB Gransee
T +49 3306-20360

EDI_Betrieb_Gransee@e-dis.de

Datum
23.07.2025

Sehr geehrte Damen und Herren,

anbei übersenden wir Ihnen die gewünschte Spartenauskunft.

Im Bereich Ihrer Spartenanfrage befinden sich keine Versorgungsanlagen der E.DIS Netz GmbH.

Das rot umrandete Gebiet auf den Plänen stellt den Anfragebereich dar.

Folgende Planauszüge und sonstige Dokumente wurden übergeben:

Sparte	Sparten- pläne aus- gegeben	Sicher- heitsrel. Einbauten	Sperr- flächen	Leeraus- kunft
Gas:	<input type="checkbox"/>	<input type="checkbox"/>	<input type="checkbox"/>	<input checked="" type="checkbox"/>
Strom-BEL:	<input type="checkbox"/>	<input type="checkbox"/>	<input type="checkbox"/>	<input checked="" type="checkbox"/>
Strom-NS:	<input type="checkbox"/>	<input type="checkbox"/>	<input type="checkbox"/>	<input checked="" type="checkbox"/>
Strom-MS:	<input type="checkbox"/>	<input type="checkbox"/>	<input type="checkbox"/>	<input checked="" type="checkbox"/>
Strom-HS:	<input type="checkbox"/>	<input type="checkbox"/>	<input type="checkbox"/>	<input checked="" type="checkbox"/>
Telekommunikation:	<input type="checkbox"/>	<input type="checkbox"/>	<input type="checkbox"/>	<input checked="" type="checkbox"/>
Fernwärme:	<input type="checkbox"/>	<input type="checkbox"/>	<input type="checkbox"/>	<input checked="" type="checkbox"/>

Dokumente

Indexplan:	<input checked="" type="checkbox"/>	Vermessungsdaten:	<input type="checkbox"/>
Gesamtmedienplan:	<input checked="" type="checkbox"/>	Merkblatt zum Schutz der	<input checked="" type="checkbox"/>
Skizze:	<input type="checkbox"/>	Verteilungsanlagen:	


Bitte beachten Sie hierzu die Bestätigung über erfolgte Planauskunft / Einweisung, insbesondere die Informationen zu 'Örtliche Einweisung / Ansprechpartner' auf Seite 3, die 'Besonderen Hinweise' auf Seite 4, das Merkblatt zum Schutz der Verteilungsanlagen und die beigegefügte Pläne.


Freundliche Grüße
E.DIS Netz GmbH
MB Gransee


Dieses Schreiben wurde maschinell erstellt und ist auch ohne Unterschrift gültig.

Sitz: Fürstenwalde/Spree
Amtsgericht Frankfurt (Oder)
HRB 16068
St.Nr. 061 108 06416
Ust.Id. DE285351013


Geschäftsführung:
Stefan Blache
Hanjo During

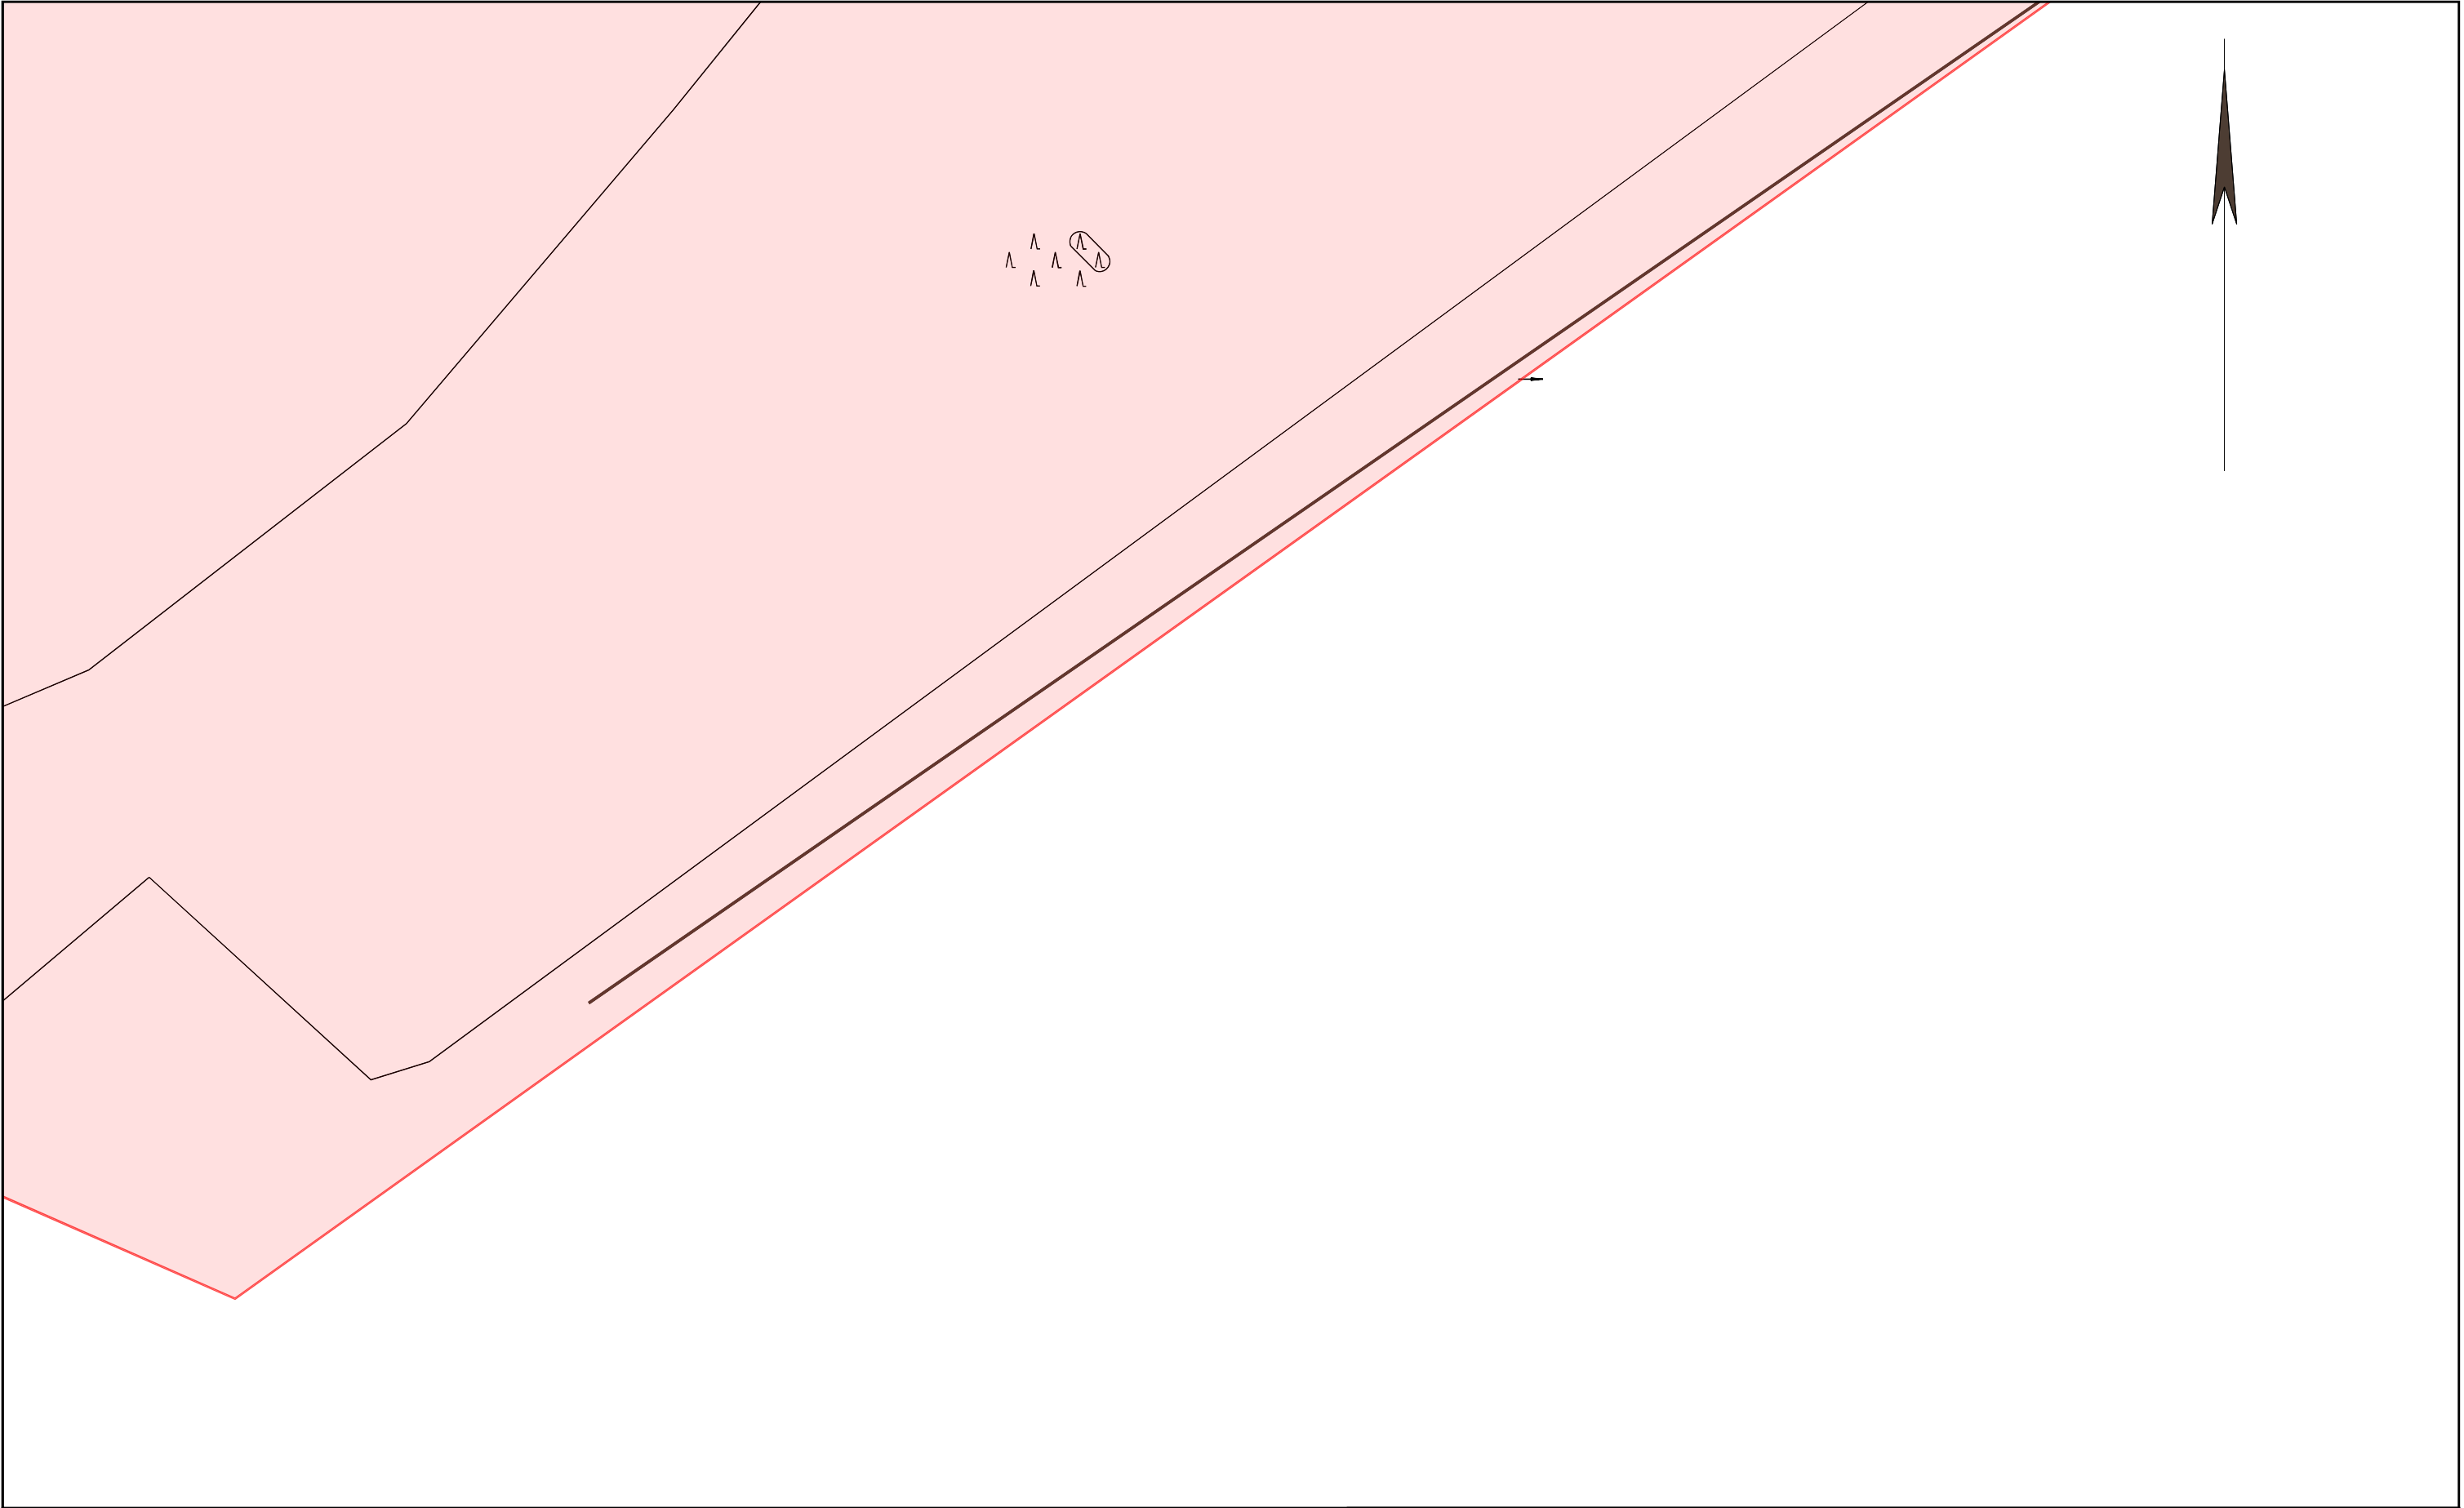


		Die Karte ist Eigentum der E.DIS Netz GmbH. Sie ist nur für den internen Verwendungszweck zu nutzen und muss datensicher entsorgt werden. Nachdruck oder Vervielfältigung nur mit Genehmigung des Eigentümers.		1:500
		Kartenname: Gesamtmedienplan Anfragenummer: 1526599-EDIS Plannummer: 8 zuständig: MB Gransee Ausgabedatum: 23.07.2025	Ort/Ortsteil: Straße:	Farblgende ■ Strom-HS ■ Strom-MS ■ Strom-NS ■ Fernmelde ■ Gas-HD ■ Gas-MD ■ Gas-ND ■ Straßenbel.

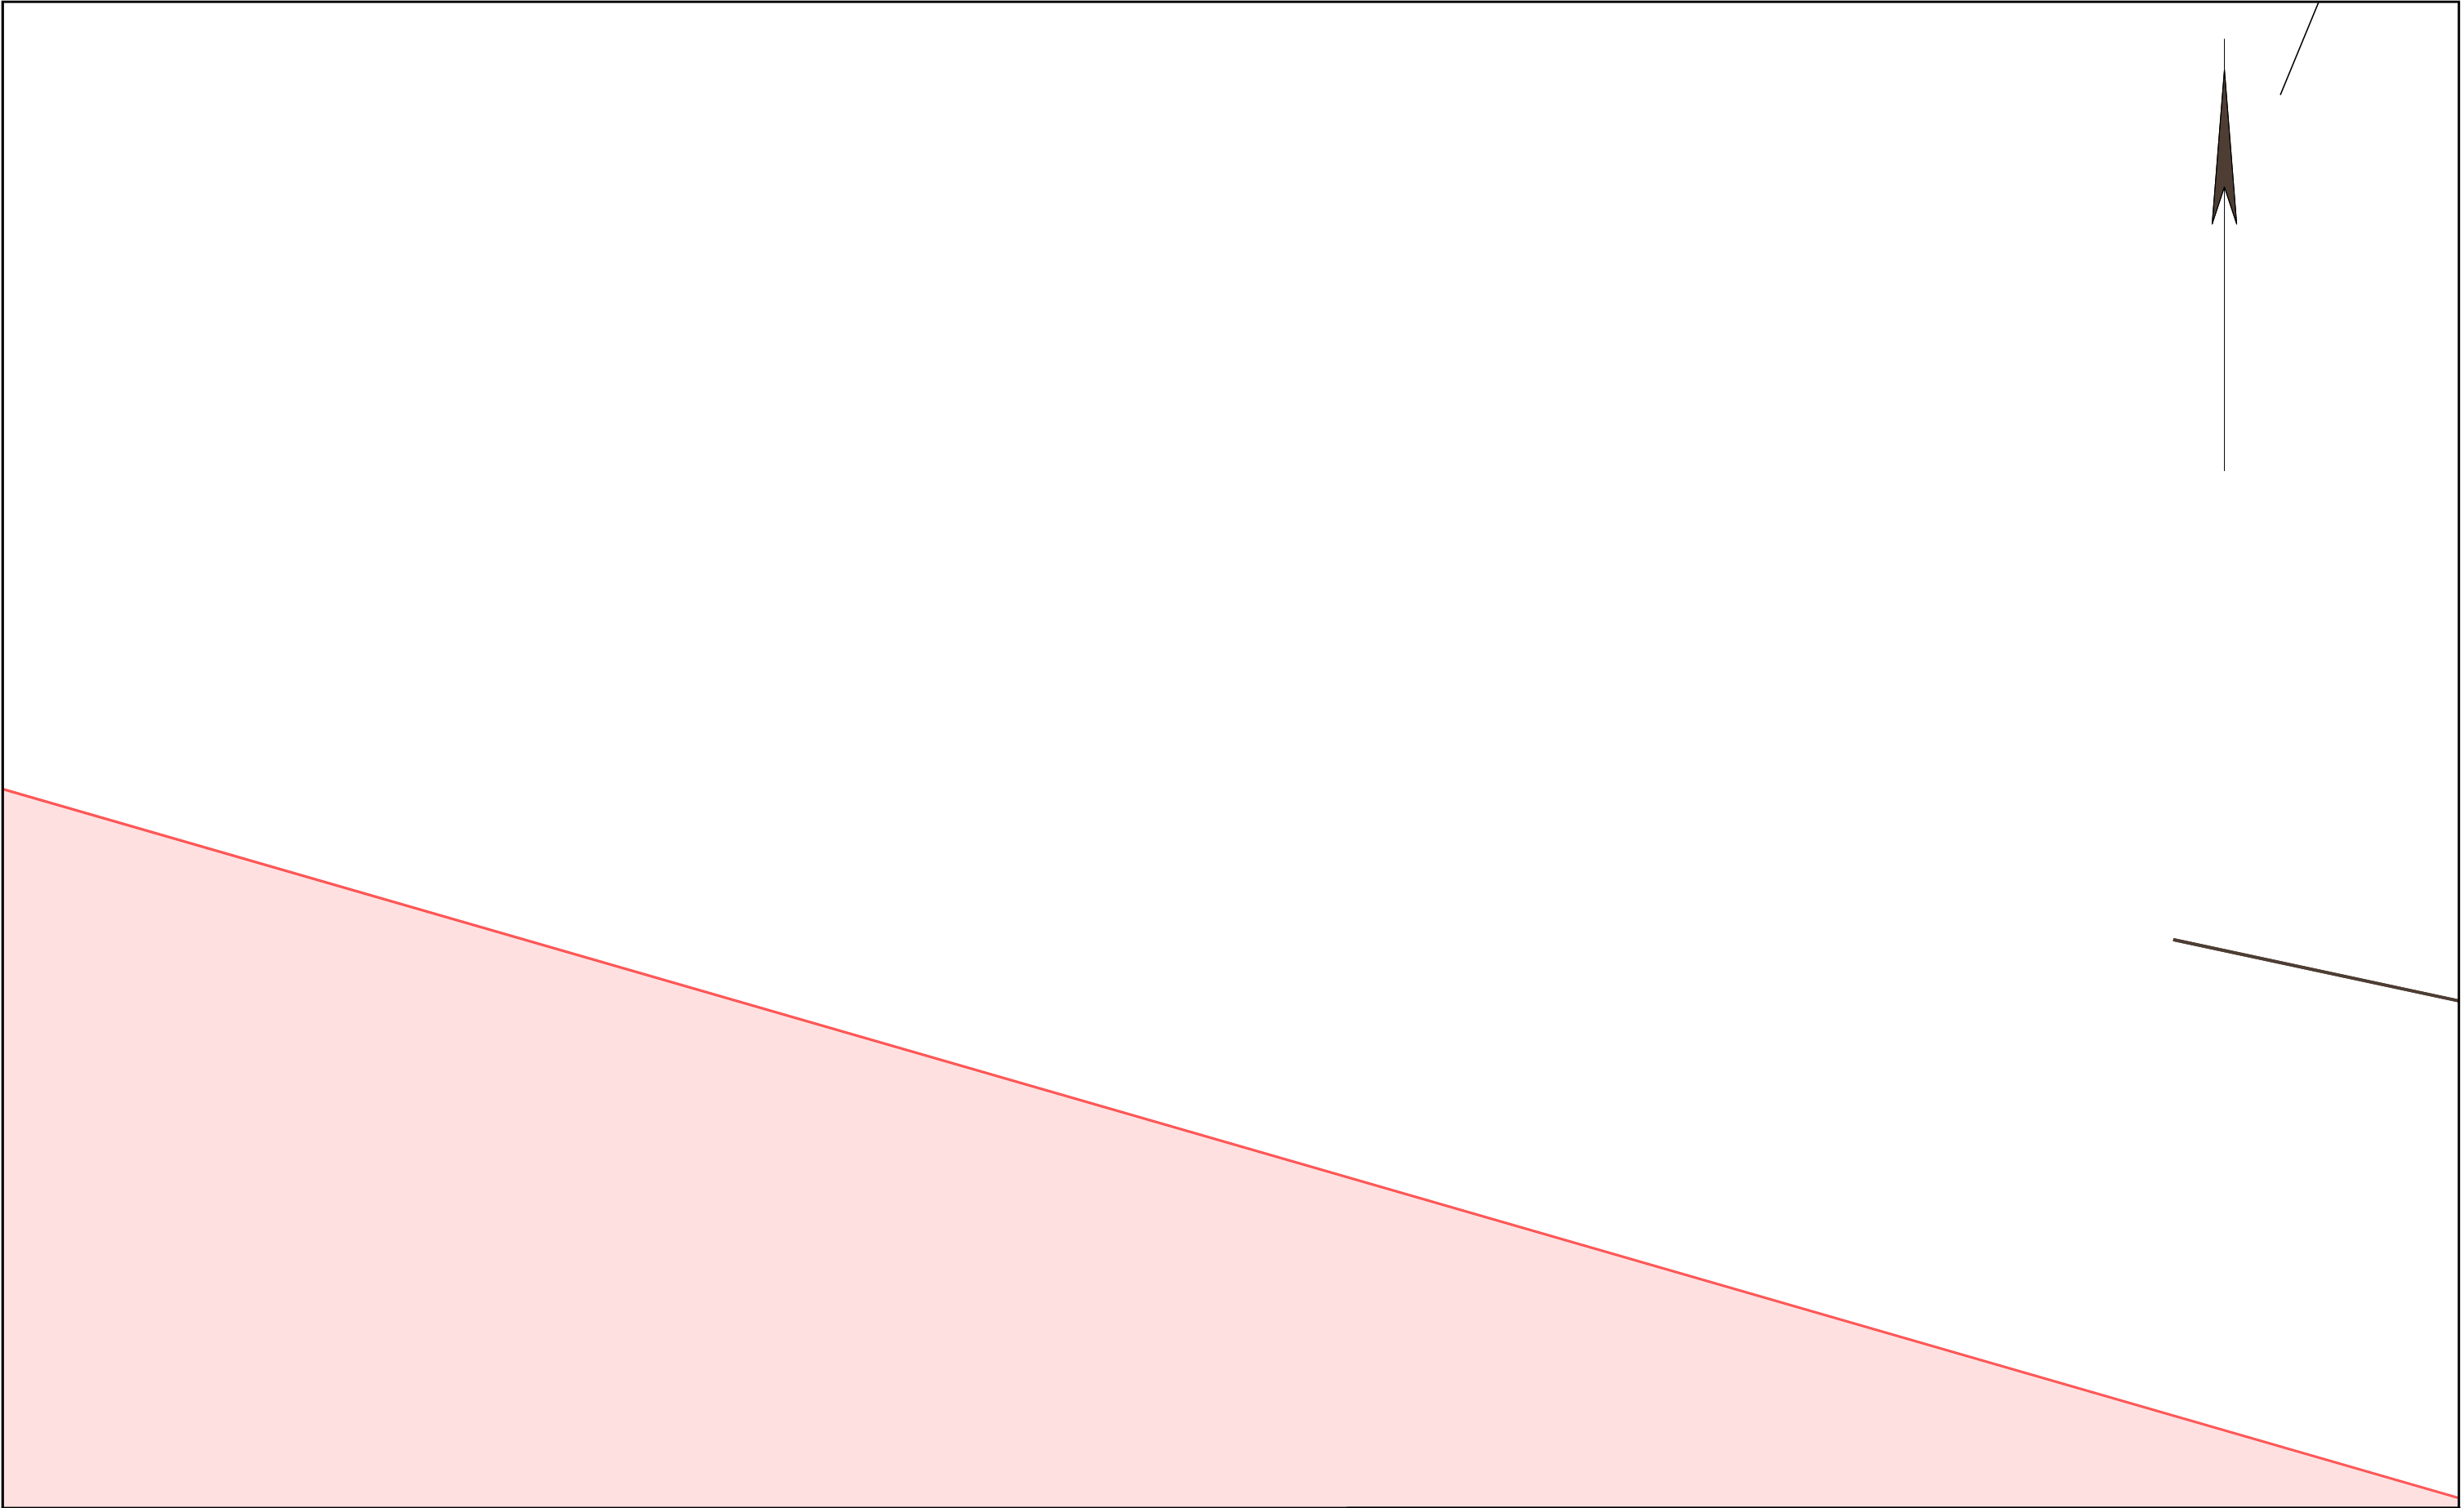


<div><div>e.dis</div><div>Die Karte ist Eigentum der E.DIS Netz GmbH. Sie ist nur für den internen Verwendungszweck zu nutzen und muss datensicher entsorgt werden. Nachdruck oder Vervielfältigung nur mit Genehmigung des Eigentümers.</div></div>		1:500	
		<div><div>Kartenname: Gesamtmedienplan</div><div>Anfragenummer: 1526599-EDIS</div><div>Plannummer: 4</div><div>zuständig: MB Gransee</div><div>Ausgabedatum: 23.07.2025</div></div>	<div><div>Ort/Ortsteil:</div><div>Straße:</div></div> <div><div>Farblegende</div><div><div>■ Strom-HS</div><div>■ Strom-MS</div><div>■ Strom-NS</div><div>■ Fernmelde</div><div>■ Gas-HD</div><div>■ Gas-MD</div><div>■ Gas-ND</div><div>■ Straßenbel.</div></div></div>

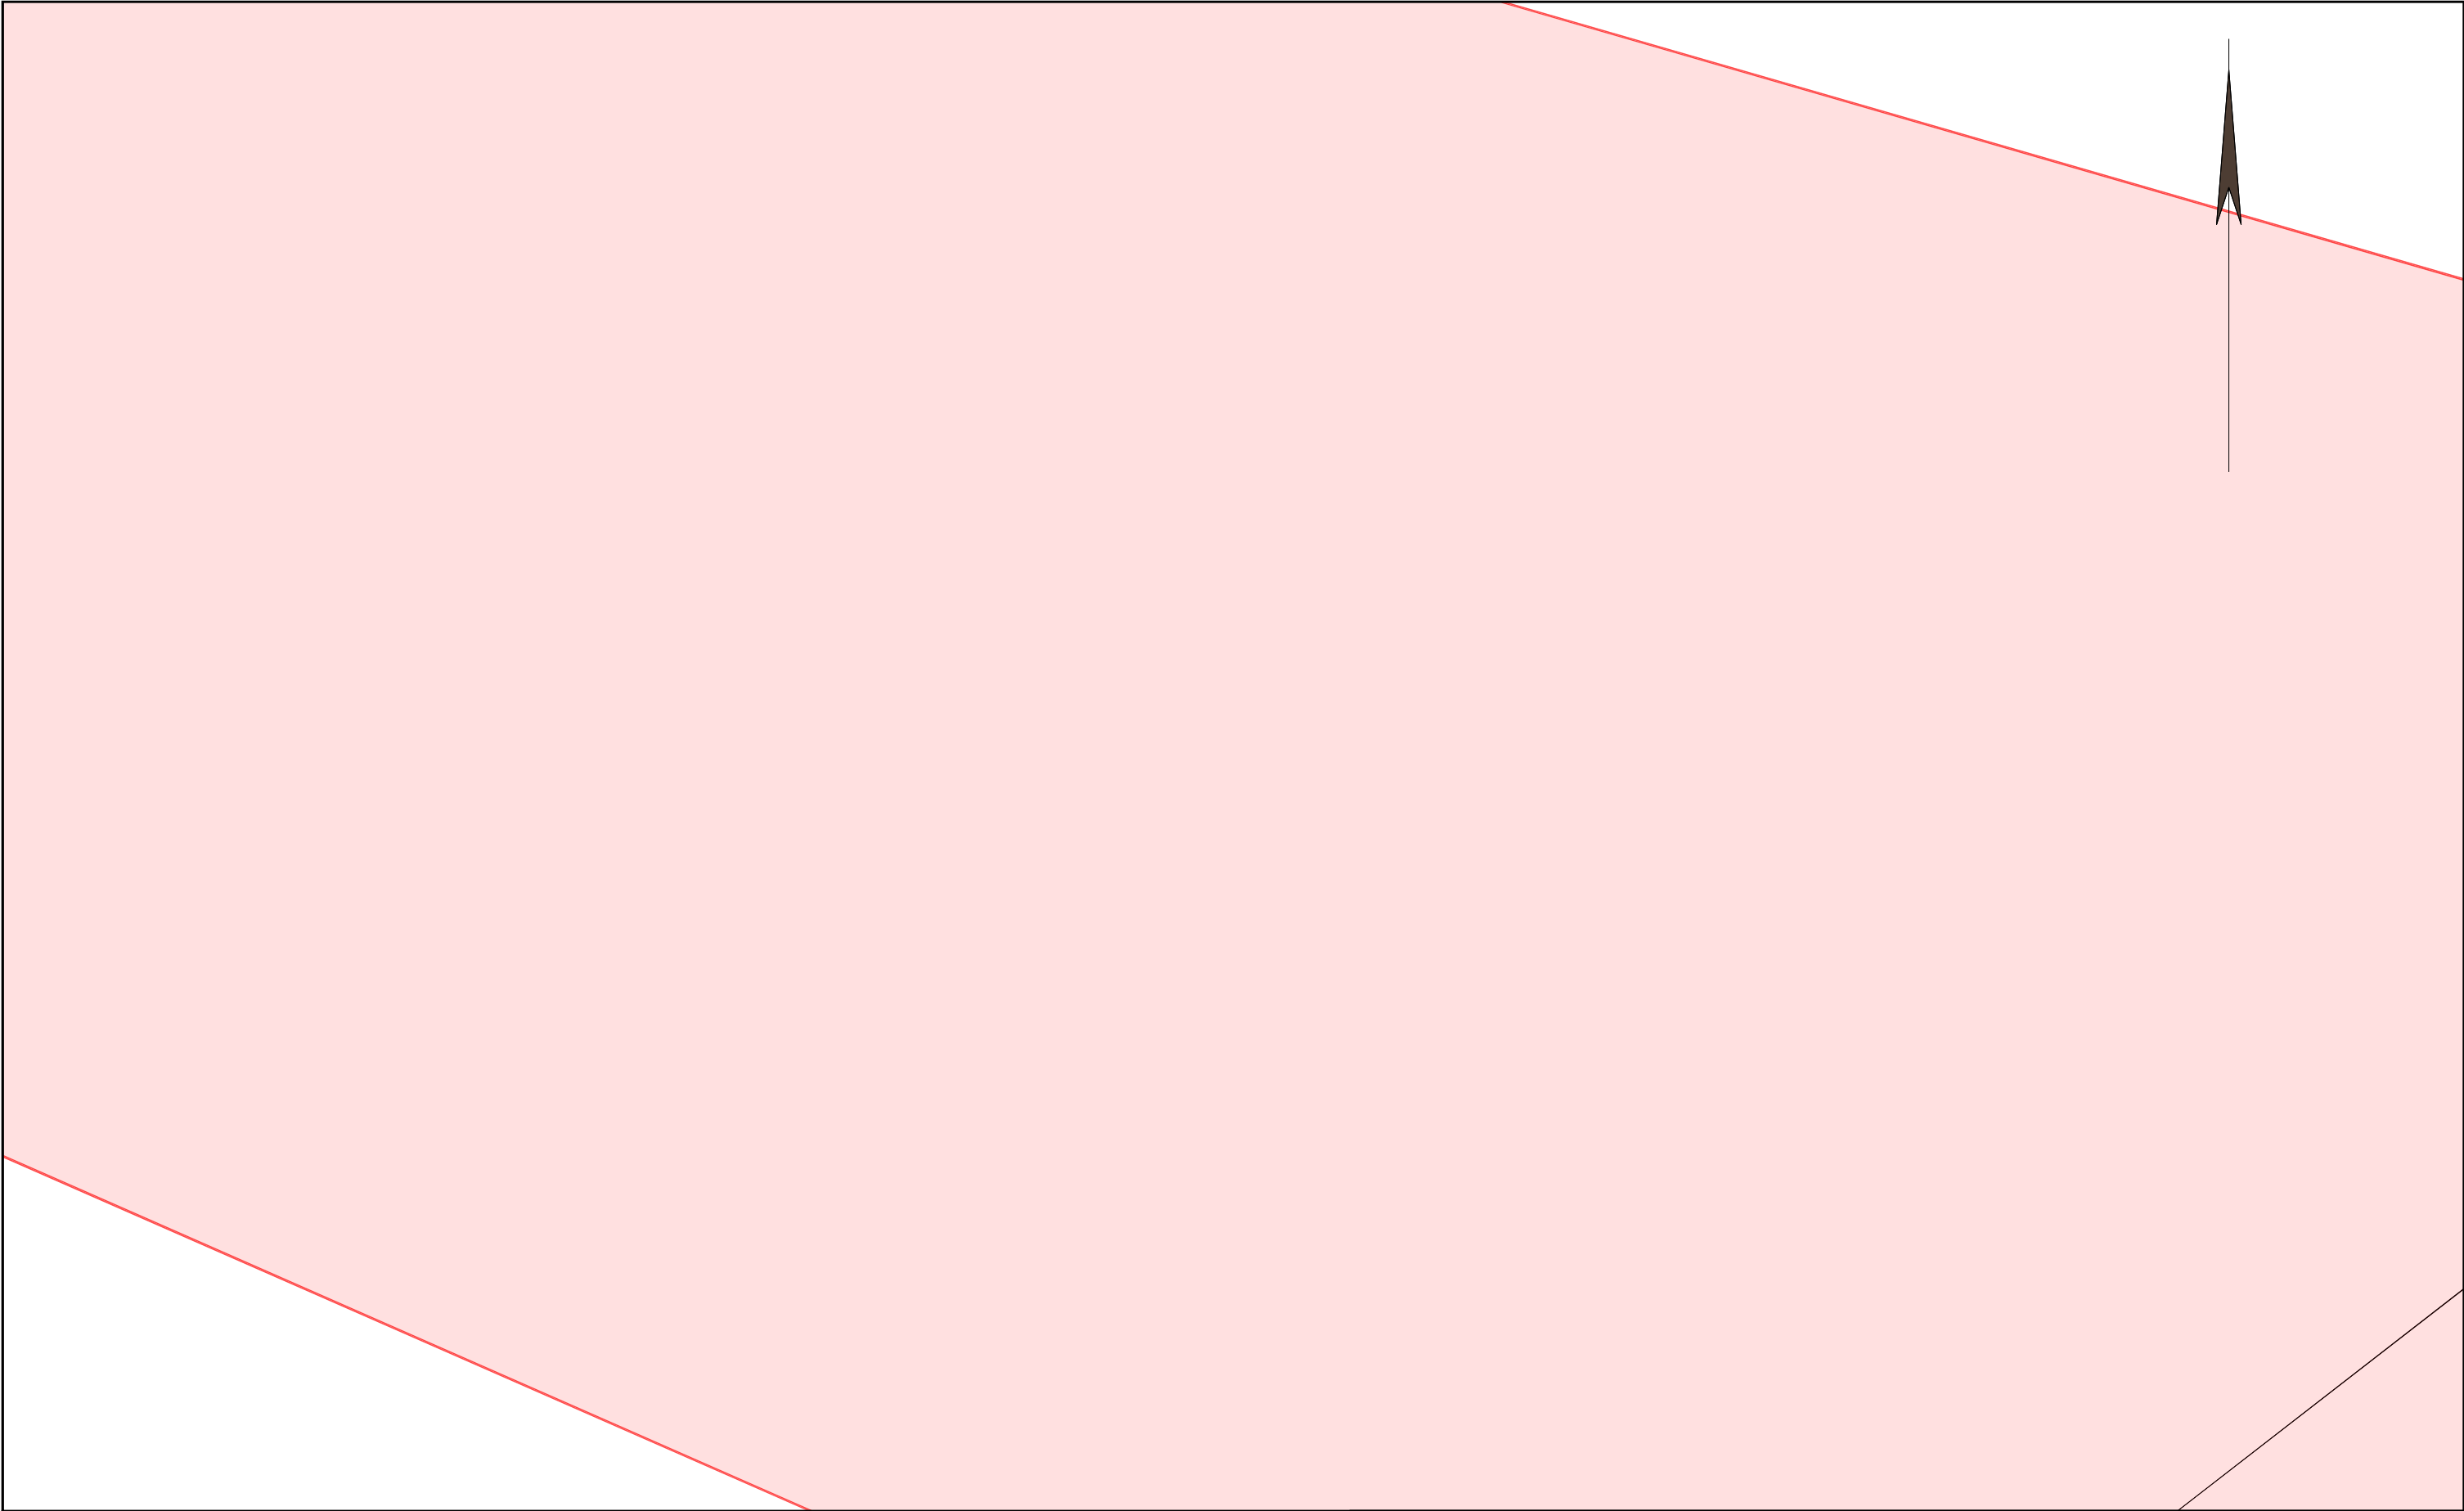


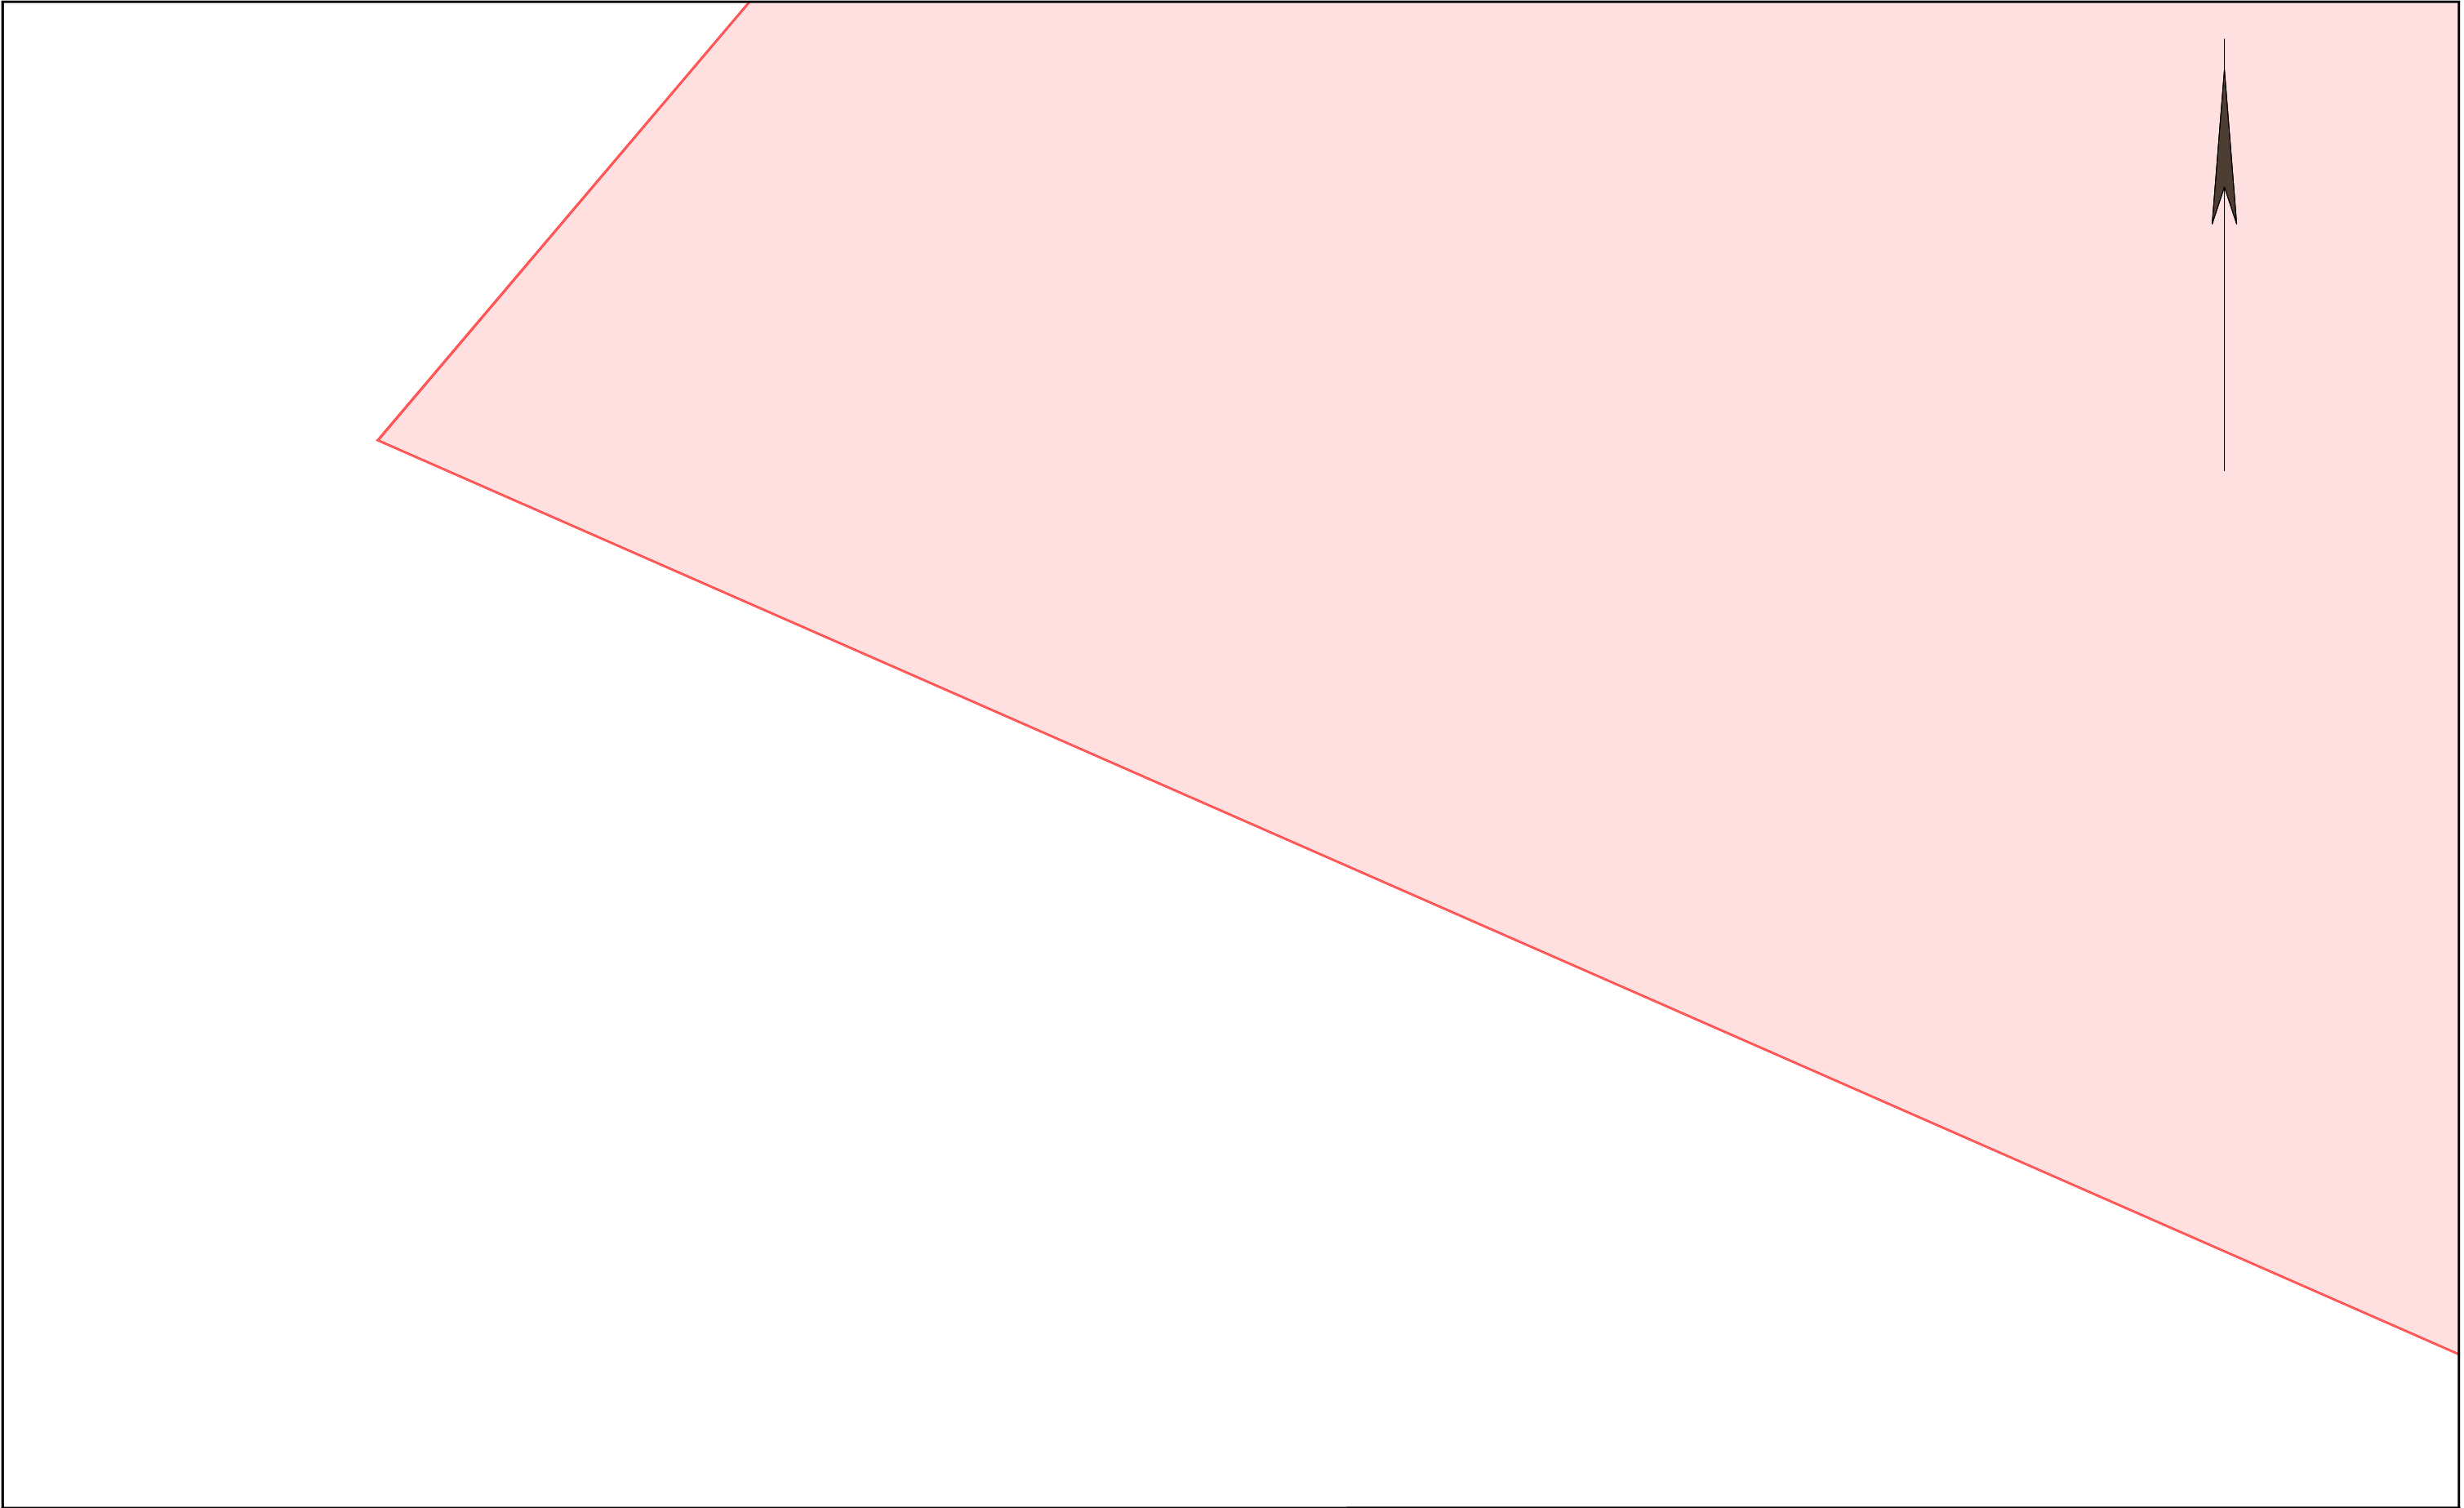
<div><div>e.dis</div><div>Die Karte ist Eigentum der E.DIS Netz GmbH. Sie ist nur für den internen Verwendungszweck zu nutzen und muss datensicher entsorgt werden. Nachdruck oder Vervielfältigung nur mit Genehmigung des Eigentümers.</div></div>		1:500	
		<div>Kartenname: Gesamtmedienplan</div> <div>Anfragenummer: 1526599-EDIS</div> <div>Plannummer: 5</div> <div>zuständig: MB Gransee</div> <div>Ausgabedatum: 23.07.2025</div>	<div>Ort/Ortsteil:</div> <div>Straße:</div> <div><div>Farblegende</div><div><div>■ Strom-HS</div><div>■ Strom-MS</div><div>■ Strom-NS</div><div>■ Fernmelde</div><div>■ Gas-HD</div><div>■ Gas-MD</div><div>■ Gas-ND</div><div>■ Straßenbel.</div></div></div>

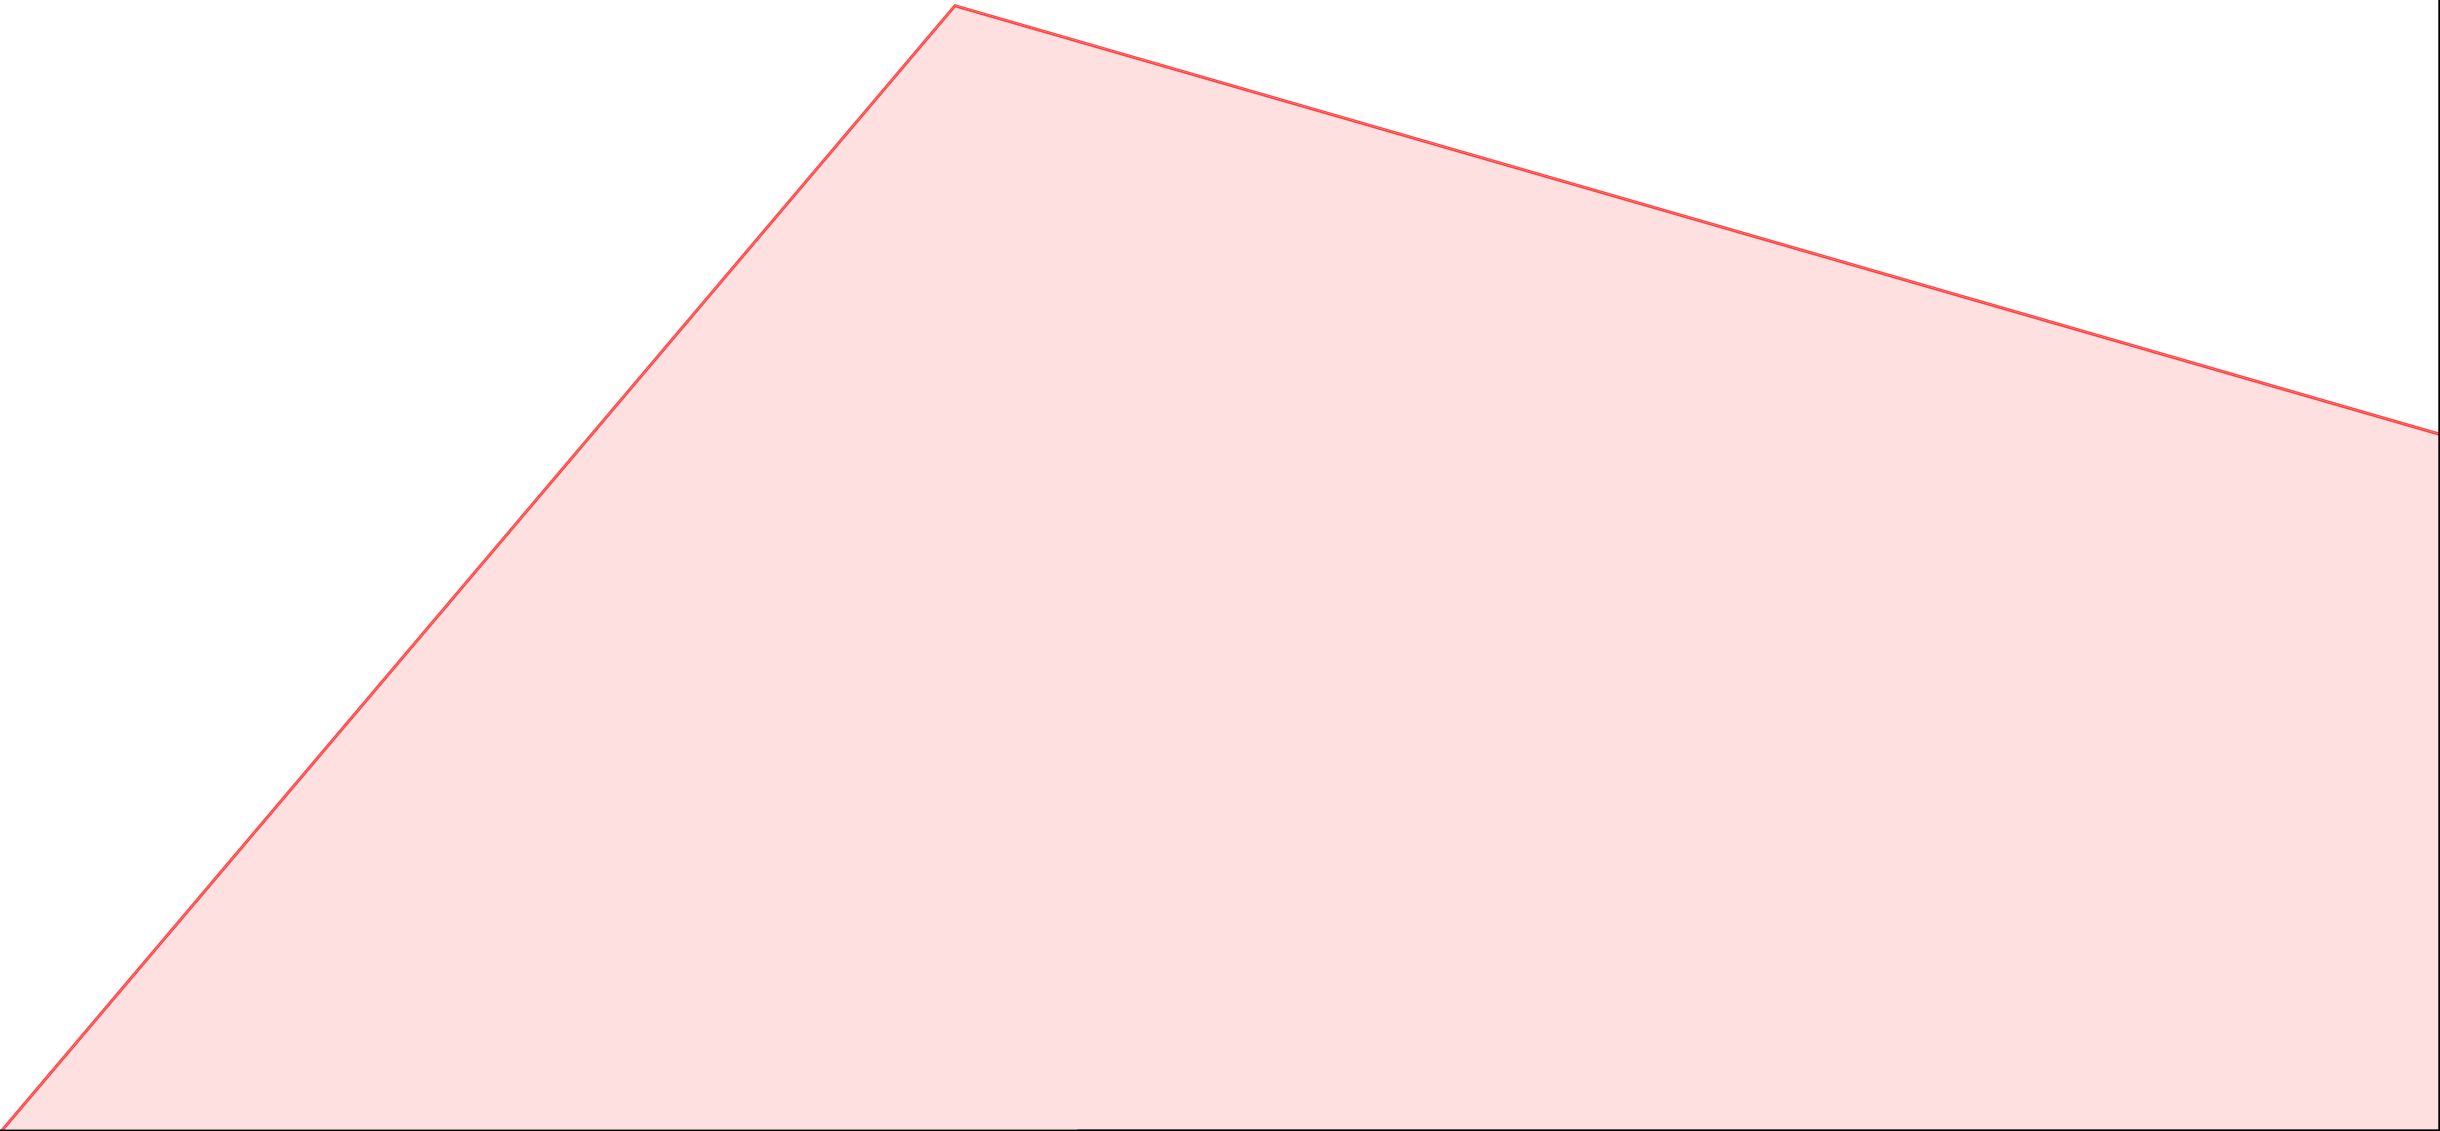


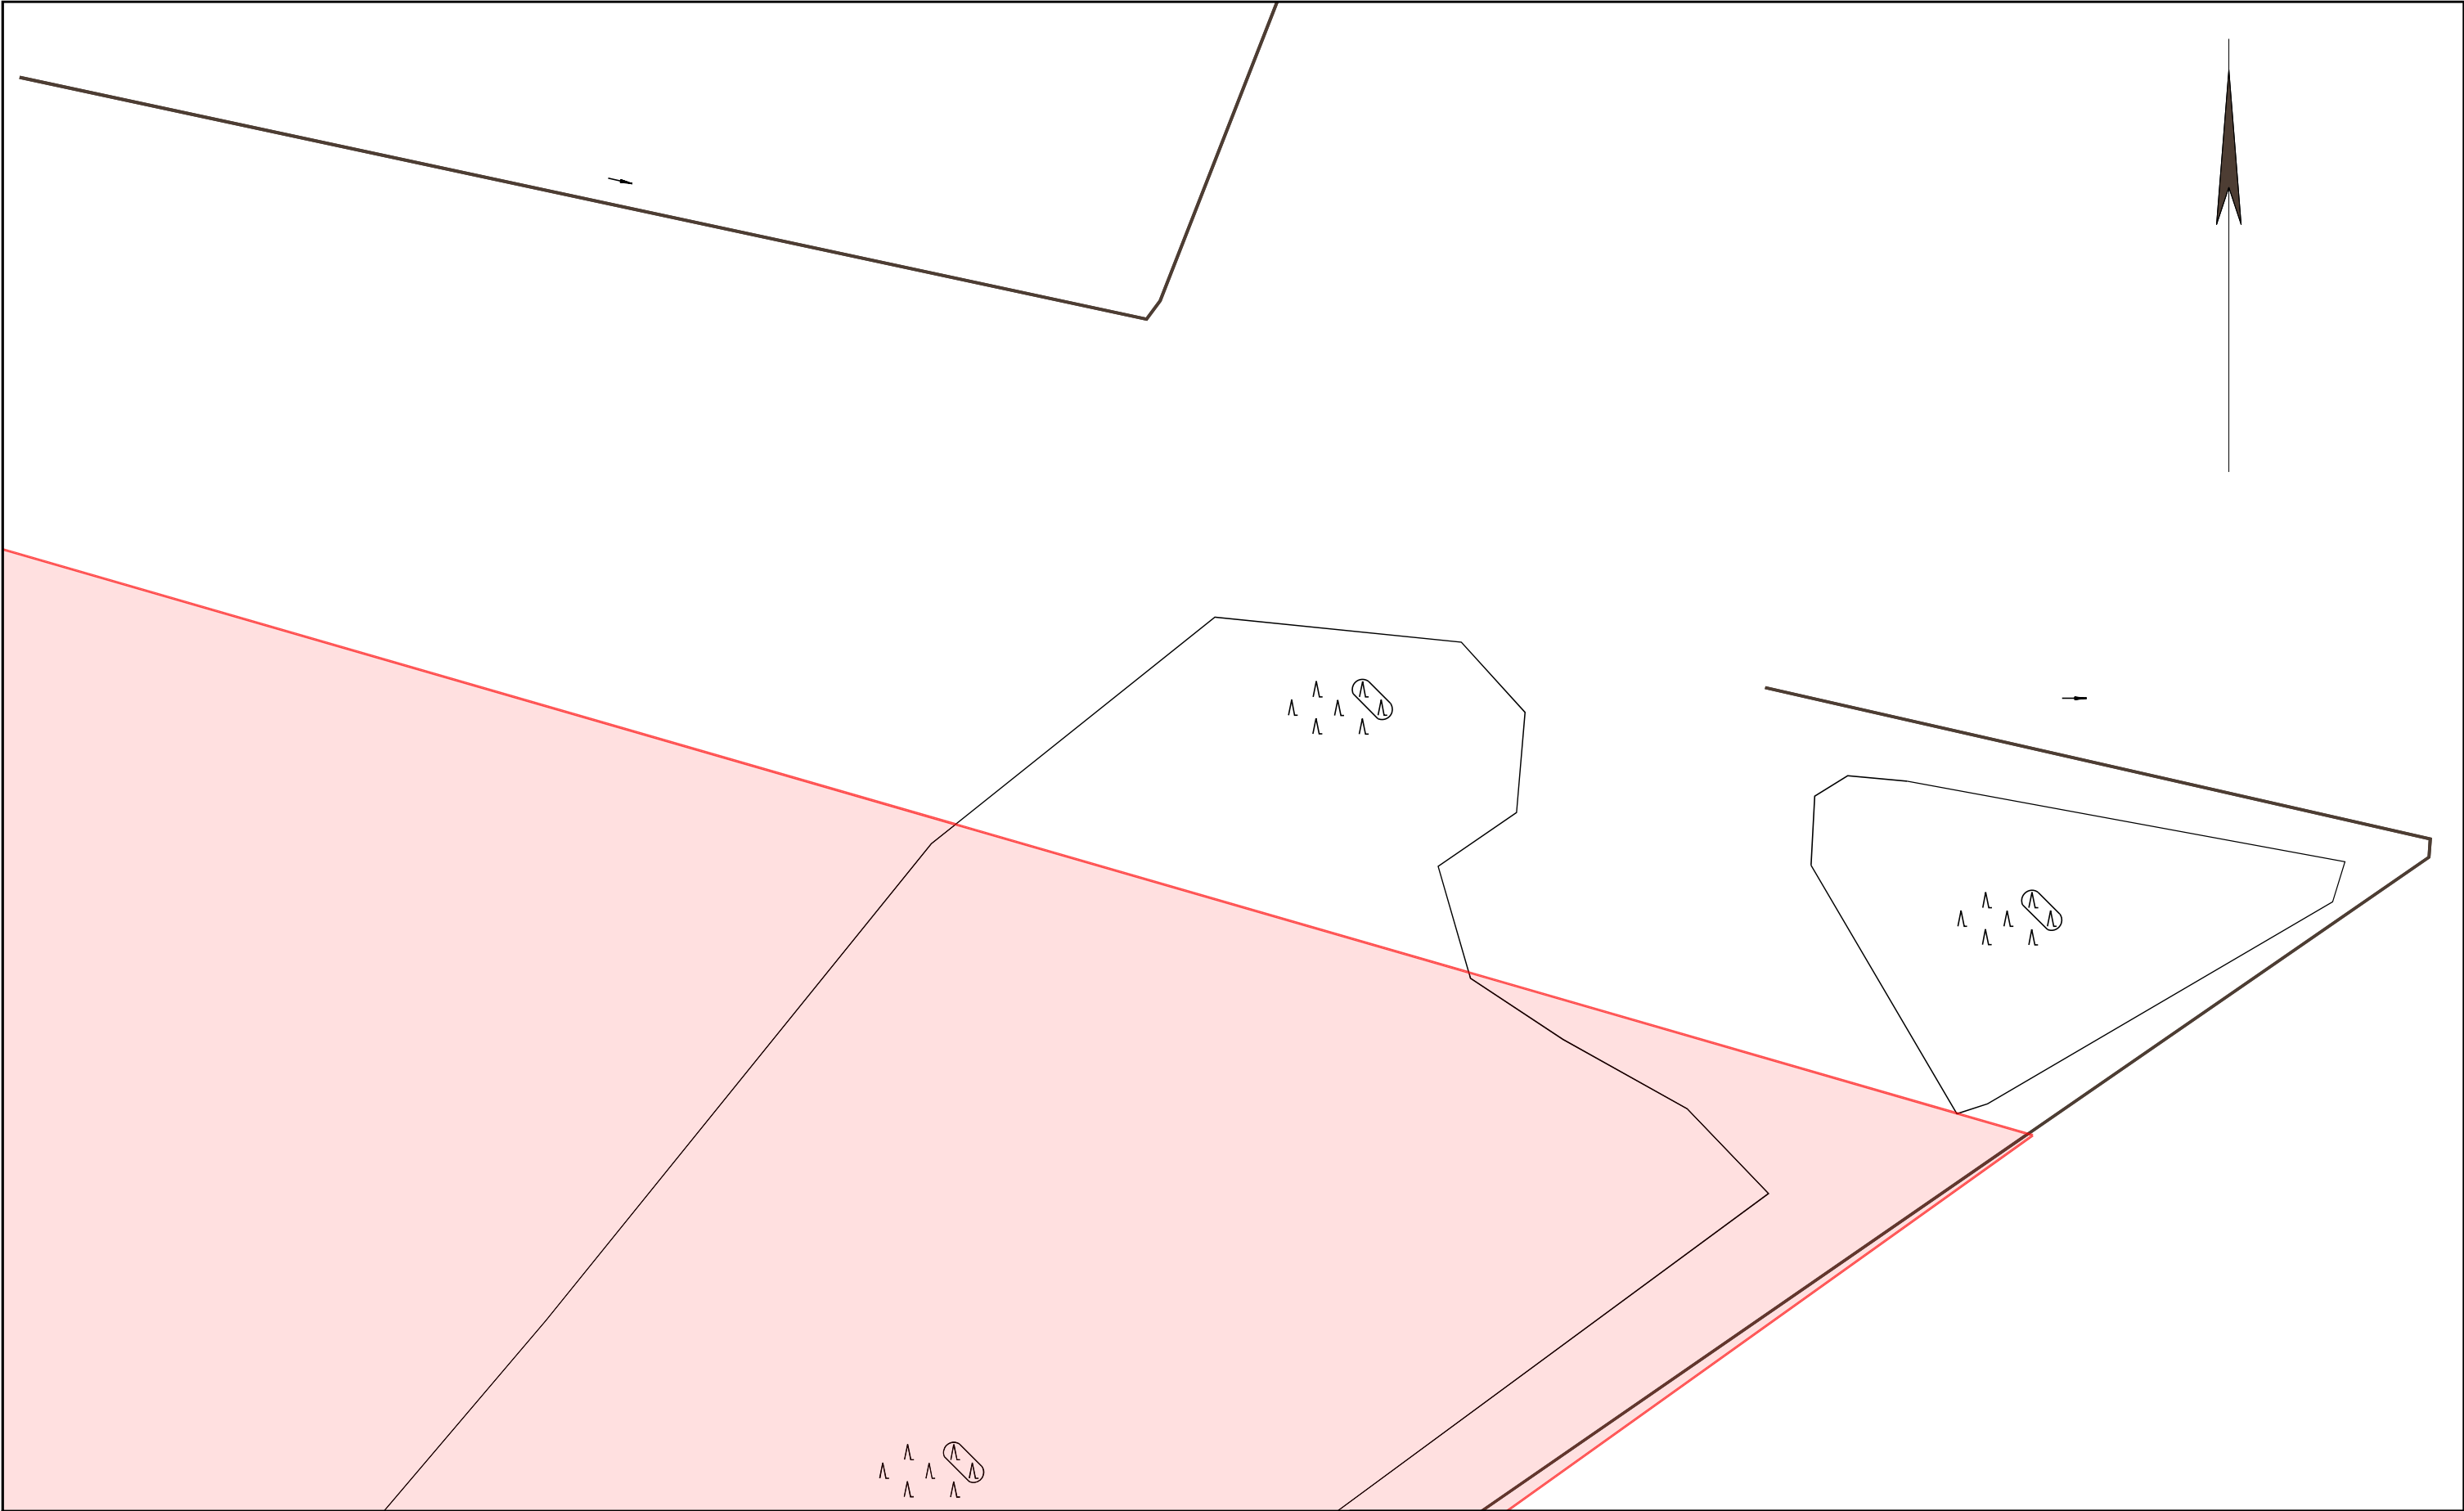
<div><div>e.dis</div><div>Die Karte ist Eigentum der E.DIS Netz GmbH. Sie ist nur für den internen Verwendungszweck zu nutzen und muss datensicher entsorgt werden. Nachdruck oder Vervielfältigung nur mit Genehmigung des Eigentümers.</div></div>		1:500	
		<div>Kartenname: Gesamtmedienplan</div> <div>Anfragenummer: 1526599-EDIS</div> <div>Plannummer: 1</div> <div>zuständig: MB Gransee</div> <div>Ausgabedatum: 23.07.2025</div>	<div>Ort/Ortsteil:</div> <div>Straße:</div> <div><div>Farblegende</div><div><div>■ Strom-HS</div><div>■ Strom-MS</div><div>■ Strom-NS</div><div>■ Fernmelde</div><div>■ Gas-HD</div><div>■ Gas-MD</div><div>■ Gas-ND</div><div>■ Straßenbel.</div></div></div>

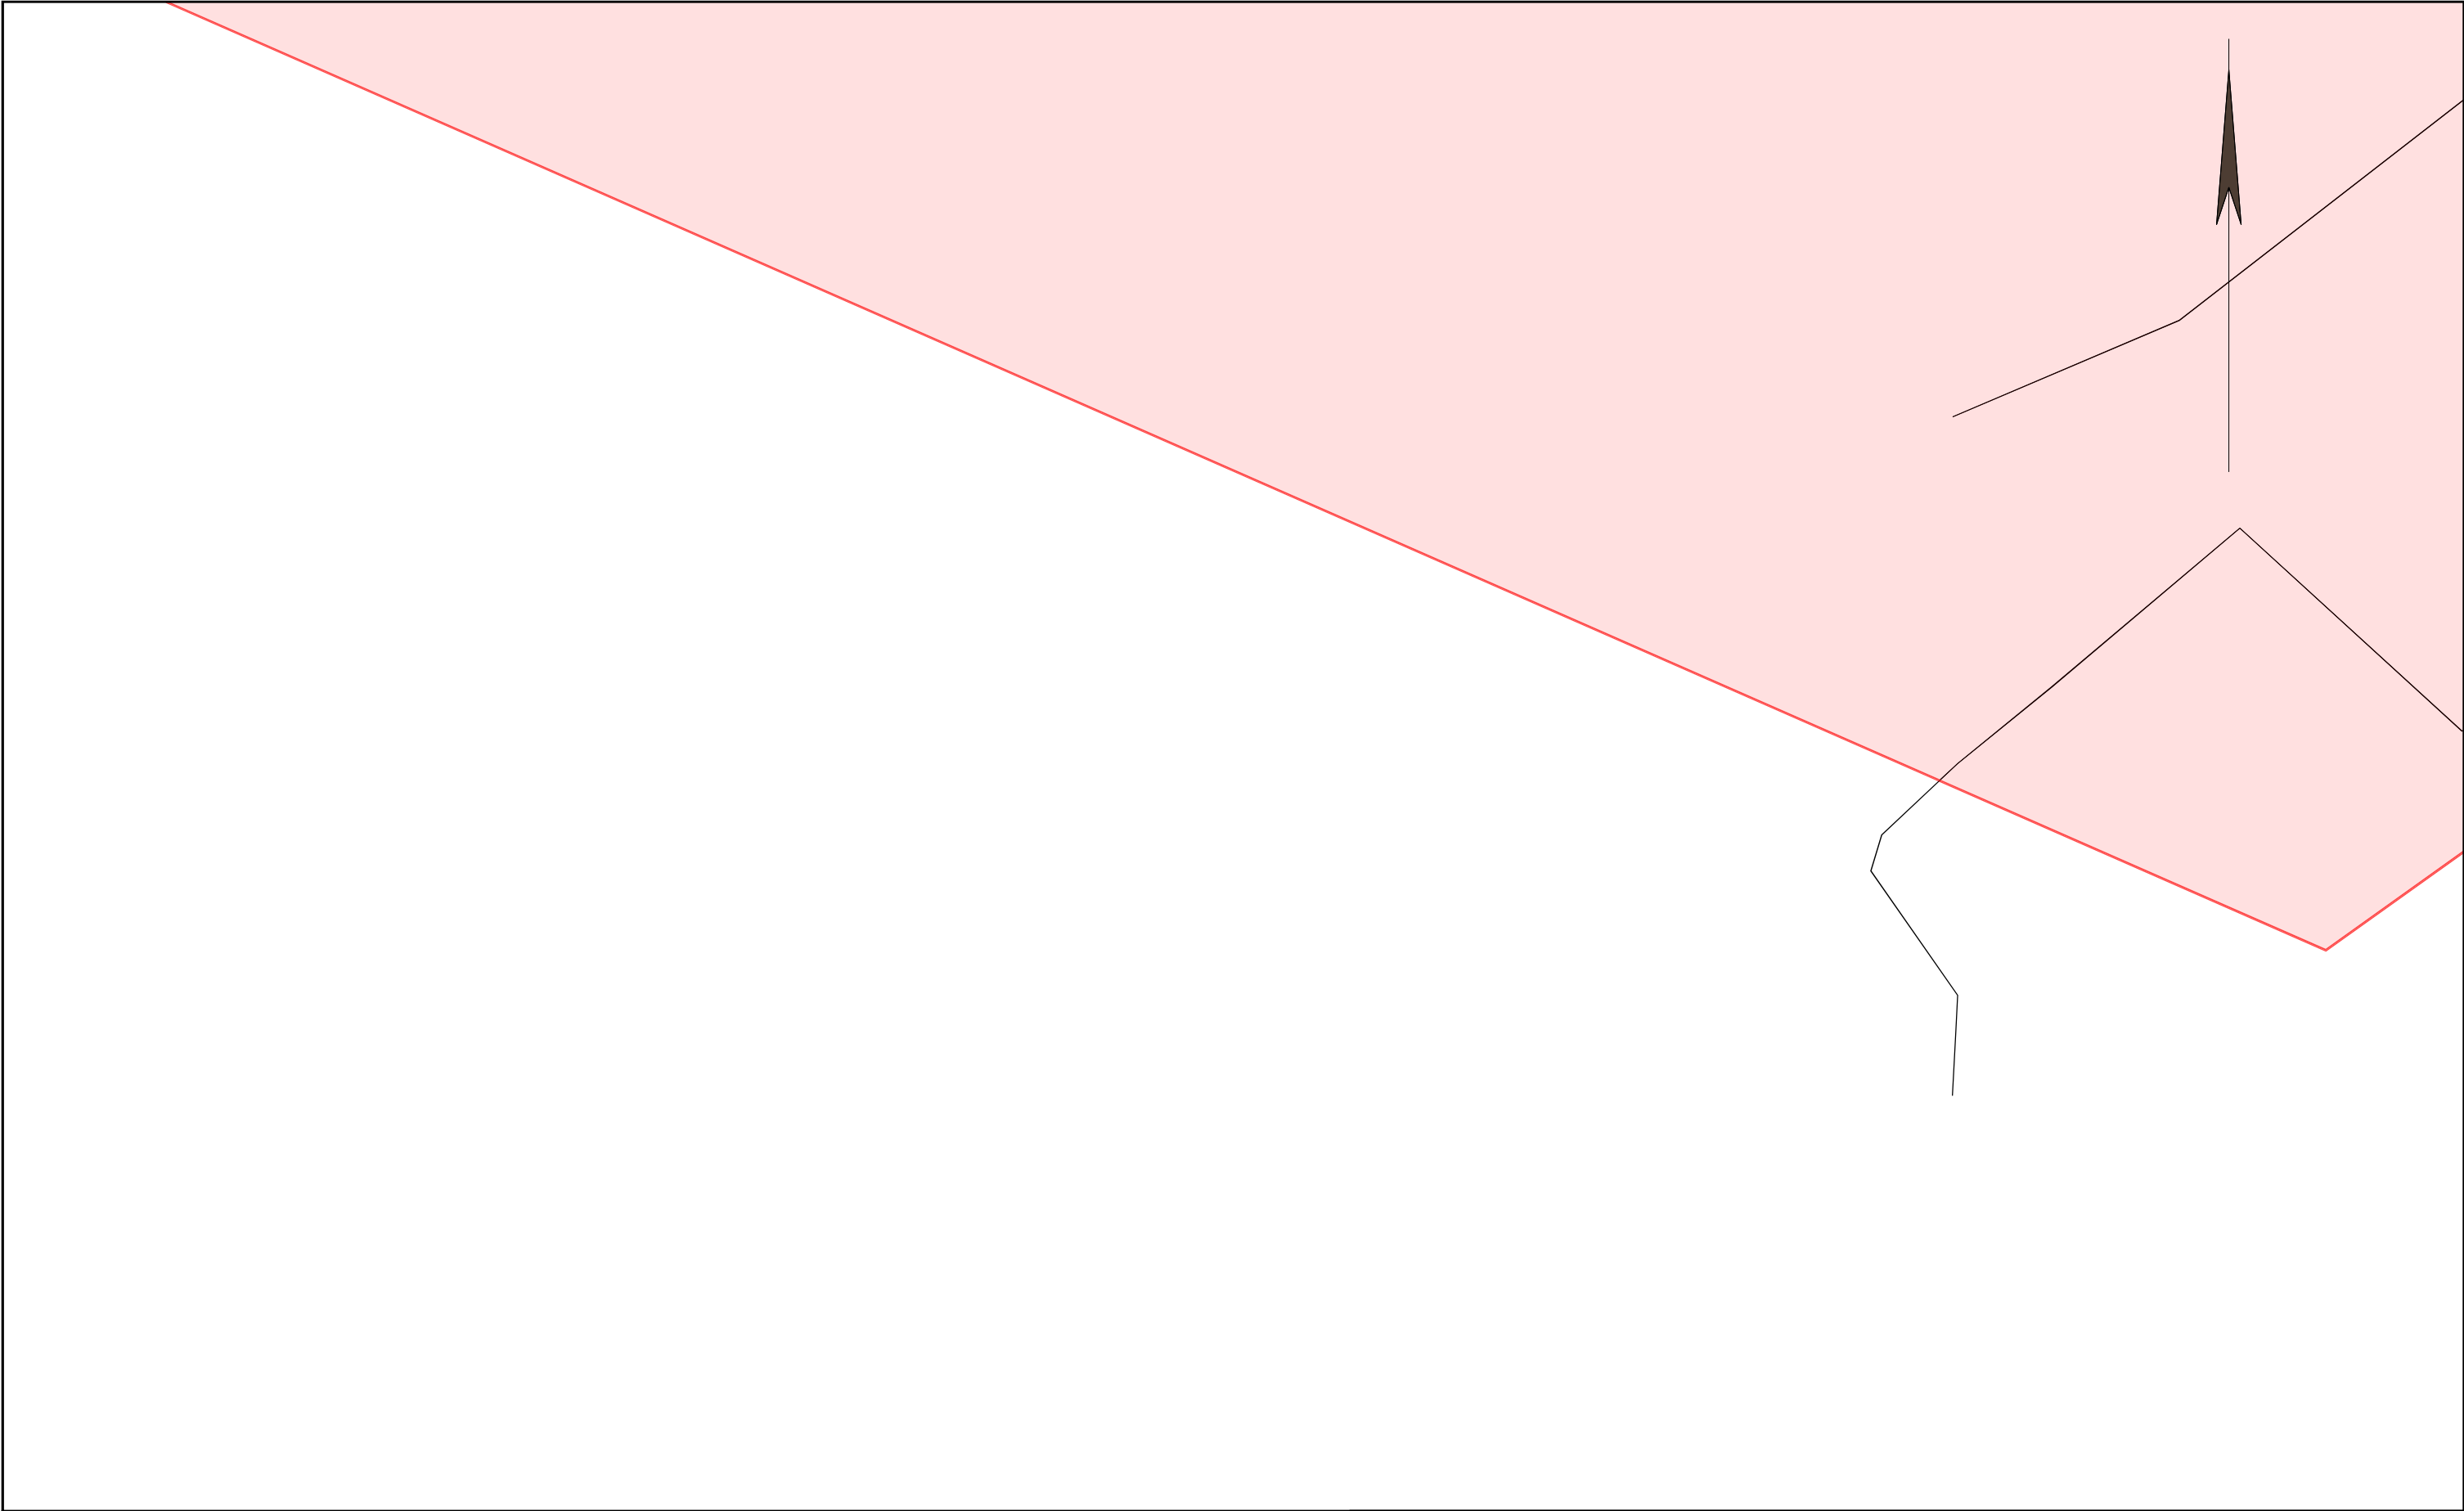


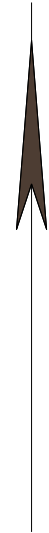
				Die Karte ist Eigentum der E.DIS Netz GmbH. Sie ist nur für den internen Verwendungszweck zu nutzen und muss datensicher entsorgt werden. Nachdruck oder Vervielfältigung nur mit Genehmigung des Eigentümers.		1:500	
		Kartenname: Gesamtmedienplan Anfragenummer: 1526599-EDIS Plannummer: 6 zuständig: MB Gransee Ausgabedatum: 23.07.2025			Ort/Ortsteil: Straße:		Farblegende ■ Strom-HS ■ Strom-MS ■ Strom-NS ■ Fernmelde ■ Gas-HD ■ Gas-MD ■ Gas-ND ■ Straßenbel.




				<small>Die Karte ist Eigentum der E.DIS Netz GmbH. Sie ist nur für den internen Verwendungszweck zu nutzen und muss datensicher entsorgt werden. Nachdruck oder Vervielfältigung nur mit Genehmigung des Eigentümers.</small>		1:500	
		Kartenname: Gesamtmedienplan Anfragenummer: 1526599-EDIS Plannummer: 2 zuständig: MB Gransee Ausgabedatum: 23.07.2025			Ort/Ortsteil: Straße:		Farblegende <div><div>■</div> Strom-HS</div> <div><div>■</div> Strom-MS</div> <div><div>■</div> Strom-NS</div> <div><div>■</div> Fernmelde</div> <div><div>■</div> Gas-HD</div> <div><div>■</div> Gas-MD</div> <div><div>■</div> Gas-ND</div> <div><div>■</div> Straßenbel.</div>



		Die Karte ist Eigentum der E.DIS Netz GmbH. Sie ist nur für den internen Verwendungszweck zu nutzen und muss datensicher entsorgt werden. Nachdruck oder Vervielfältigung nur mit Genehmigung des Eigentümers.		1:500	
		Kartenname: Gesamtmedienplan		Ort/Ortsteil:	
		Anfragenummer: 1526599-EDIS			
		Plannummer: 7		Straße:	
		zuständig: MB Gransee			
Ausgabedatum: 23.07.2025				Farblegende <div><div>■</div>Strom-HS</div> <div><div>■</div>Strom-MS</div> <div><div>■</div>Strom-NS</div> <div><div>■</div>Fernmelde</div> <div><div>■</div>Gas-HD</div> <div><div>■</div>Gas-MD</div> <div><div>■</div>Gas-ND</div> <div><div>■</div>Straßenbel.</div>	



		Die Karte ist Eigentum der E.DIS Netz GmbH. Sie ist nur für den internen Verwendungszweck zu nutzen und muss datensicher entsorgt werden. Nachdruck oder Vervielfältigung nur mit Genehmigung des Eigentümers.		1:500	
	Kartenname: Gesamtmedienplan Anfragenummer: 1526599-EDIS Plannummer: 3 zuständig: MB Gransee Ausgabedatum: 23.07.2025		Ort/Ortsteil: Straße:		Farblegende <div><div>■</div>Strom-HS</div> <div><div>■</div>Strom-MS</div> <div><div>■</div>Strom-NS</div> <div><div>■</div>Fernmelde</div> <div><div>■</div>Gas-HD</div> <div><div>■</div>Gas-MD</div> <div><div>■</div>Gas-ND</div> <div><div>■</div>Straßenbel.</div>

Bestätigung über erfolgte Planausgabe / Einweisung

Achtung:

Arbeiten in der Nähe von Strom- und Gasverteilungsanlagen sind mit Lebensgefahr verbunden!!

Für das Bauvorhaben	1526599-EDIS, <small>genaue Bezeichnung: Ort, Straße, Hausnummer, bzw. Leitungsabschnitt oder zwischen Hausnummern</small>
	Planung, Sonstiges <small>auszuführende Arbeiten</small>
	<small>voraussichtlicher Beginn der Arbeiten</small>
wurde Herr/Frau	Frau Janet Görn Tel.: 033912218 /
Beauftragter der	Planungsgesellschaft für Wasserbau & Wasserwirtschaft mbH PROWA Neuruppin
Kontakt	info@prowa-neuruppin.de, Tel: 033912218
Anschrift	16816 Neuruppin, Straße des Friedens 2a <small>Ort, Straße, Hausnummer</small>

über den Gefährdungsbereich nachstehender Verteilungsanlagen (hierzu gehören z. B. Rohrleitungen, Stationen, elektrische Freileitungen und Kabel, Armaturen, Anlagen für den Kathodenschutz, Steuer- und Messkabel, Erdungsanlagen u. a.) im Baustellenbereich eingewiesen.

Auskünfte über Verteilungsanlagen, die sich nicht im Eigentum des Netzbetreibers befinden, müssen bei den zuständigen Netzbetreibern (Übertragungsnetzbetreiber, Stadtwerke, Wasserzweckverbände, private Eigentümer, ...) eingeholt werden.

Eventuell kann die Gemeinde über weitere Versorgungsträger Auskunft erteilen.

Die Einweisung erfolgte mittels Aushändigung von Plänen (mit Übergabedatum).

Die Weitergabe an Dritte ist nicht erlaubt!

Für die Lagerichtigkeit der in den ausgegebenen Plänen eingezeichneten Anlagen, Kabel, Rohrleitungen und Neben-/Hilfseinrichtungen, insbesondere für Maßangaben, übernimmt der Netzbetreiber keine Gewähr.

Bei Arbeiten im Gefährdungsbereich (Nieder- und Mittelspannung 2m, Hochspannung 6m) von Verteilungsanlagen ist der genaue Verlauf, insbesondere die Tiefe, durch Graben von Suchschlitzen in Handschachtung oder in leitungsschonender Arbeitstechnik, wie z.B. der Einsatz eines Saugbaggers, festzustellen.

Bei Unklarheiten ist in jedem Fall Kontakt mit dem zuständigen Kundencenter/Standort des Netzbetreibers aufzunehmen.

Außerdem sind die Informationen zu "**Örtliche Einweisung / Ansprechpartner**" (Seite 3), die "**Besonderen Hinweise**" (Seite 4), das "**Merkblatt zum Schutz der Verteilungsanlagen**" sowie die spartenspezifischen Verhaltensregeln besonders zu beachten.

Die übergebenen/empfangenen Pläne sind gut lesbar und entsprechen dem nachgefragten Gebiet.

Die übergebenen/empfangenen Pläne geben den Zustand zum Zeitpunkt der Auskunftserteilung wieder. Es ist darauf zu achten, dass zu Beginn der Bauarbeiten aktuelle Pläne vor Ort vorliegen.

Kontaktadresse / Meisterbereich	E.DIS Netz GmbH, Gransee	+49 3306-20360 <small>Telefon</small>
------------------------------------	--------------------------	------------------------------------------

Örtliche Einweisung / Ansprechpartner

☐ Örtliche Einweisung vor Baubeginn notwendig

Vorgehensweise bei einer örtlichen Einweisung:

Für die Vereinbarung des Einweisungstermins setzen Sie sich bitte mit dem zuständigen Ansprechpartner in Verbindung. Die Durchführung des Einweisungstermins muss auf diesem Formular durch die Unterschrift der E.DIS Netz GmbH und Ihrem Unternehmen bestätigt werden.

Die örtliche Einweisung ist für Sie kostenlos.

Termin durchgeführt am

Unterschrift EDIS Netz GmbH

Unterschrift Unternehmen

☐ Gesonderte Bestandsabfrage erforderlich

Im Bereich des Vorhabens befinden sich Telekommunikationsanlagen (Rohranlagen/ Kabel) in Planung/ im Bau/ in Betrieb. Diese Anlagen sind im Gesamtmedienplan aktuell nicht dargestellt. Es ist deshalb zwingend eine gesonderte Bestandsabfrage bei der e.discom Telekommunikation GmbH erforderlich. Bitte wenden Sie sich dazu unter Angabe der Auskunftsnummer per e-mail an disposition@ediscom.net.

Für Rückfragen steht Ihnen gern zur Verfügung:

Standort Gransee

Ruppiner Straße 13b

16775 Gransee

E-Mail: EDI_Betrieb_Gransee@e-dis.de

Stromversorgungsanlagen: +49 3306 2036-260

Gasversorgungsanlagen: +49 3306 2036-270

Telekommunikationsanlagen: +49 331 9080 3000

Hochspannungsanlagen: +49 1732695563 +49 15254700453

(wenn nicht erreichbar: bitte folgende Nummer kontaktieren: +49 3361 7332333)

Vor dem Beginn der Arbeiten, muss eine weitere Auskunft bei der E.DIS Netz GmbH eingeholt werden, falls irgendeine Ungewissheit hinsichtlich der Leitungsführung besteht oder die Arbeiten nicht umgehend ausgeführt werden. Übergebene Bestandspläne bzw. Kopien dieser sowie diese "Bestandsplan-Auskunft" müssen bei der bauausführenden Firma vor Ort vorliegen.

Weitere besondere Hinweise:



E.DIS Netz GmbH Ruppiner Straße 13b 16775 Gransee

Planungsgesellschaft für Wasserbau & Wasserwirtschaft mbH PROWA
Neuruppin
Frau Janet Görn
Straße des Friedens 2a

16816 Neuruppin

Spartenauskunft: 1526603-EDIS in

Anfragegrund: Planung

Erstellt am: 23.07.2025

Projektname: Moorrevitalisierung im

Projektzusatz:

E.DIS Netz GmbH

Langewahler Straße 60
15517 Fürstenwalde/Spree

www.e-dis-netz.de

Ihr Ansprechpartner

MB Gransee
T +49 3306-20360

EDI_Betrieb_Gransee@e-dis.de

Datum
23.07.2025

Sehr geehrte Damen und Herren,

anbei übersenden wir Ihnen die gewünschte Spartenauskunft.

Im Bereich Ihrer Spartenanfrage befinden sich keine Versorgungsanlagen der E.DIS Netz GmbH.

Das rot umrandete Gebiet auf den Plänen stellt den Anfragebereich dar.

Folgende Planauszüge und sonstige Dokumente wurden übergeben:

Sparte	Sparten- pläne aus- gegeben	Sicher- heitsrel. Einbauten	Sperr- flächen	Leeraus- kunft
Gas:	<input type="checkbox"/>	<input type="checkbox"/>	<input type="checkbox"/>	<input checked="" type="checkbox"/>
Strom-BEL:	<input type="checkbox"/>	<input type="checkbox"/>	<input type="checkbox"/>	<input checked="" type="checkbox"/>
Strom-NS:	<input type="checkbox"/>	<input type="checkbox"/>	<input type="checkbox"/>	<input checked="" type="checkbox"/>
Strom-MS:	<input type="checkbox"/>	<input type="checkbox"/>	<input type="checkbox"/>	<input checked="" type="checkbox"/>
Strom-HS:	<input type="checkbox"/>	<input type="checkbox"/>	<input type="checkbox"/>	<input checked="" type="checkbox"/>
Telekommunikation:	<input type="checkbox"/>	<input type="checkbox"/>	<input type="checkbox"/>	<input checked="" type="checkbox"/>
Fernwärme:	<input type="checkbox"/>	<input type="checkbox"/>	<input type="checkbox"/>	<input checked="" type="checkbox"/>

Dokumente

Indexplan:	<input checked="" type="checkbox"/>	Vermessungsdaten:	<input type="checkbox"/>
Gesamtmedienplan:	<input checked="" type="checkbox"/>	Merkblatt zum Schutz der	<input checked="" type="checkbox"/>
Skizze:	<input type="checkbox"/>	Verteilungsanlagen:	


Bitte beachten Sie hierzu die Bestätigung über erfolgte Planauskunft / Einweisung, insbesondere die Informationen zu 'Örtliche Einweisung / Ansprechpartner' auf Seite 3, die 'Besonderen Hinweise' auf Seite 4, das Merkblatt zum Schutz der Verteilungsanlagen und die beigegefügte Pläne.


Freundliche Grüße
E.DIS Netz GmbH
MB Gransee


Dieses Schreiben wurde maschinell erstellt und ist auch ohne Unterschrift gültig.


Sitz: Fürstenwalde/Spree
Amtsgericht Frankfurt (Oder)
HRB 16068
St.Nr. 061 108 06416
Ust.Id. DE285351013


Geschäftsführung:
Stefan Blache
Hanjo During

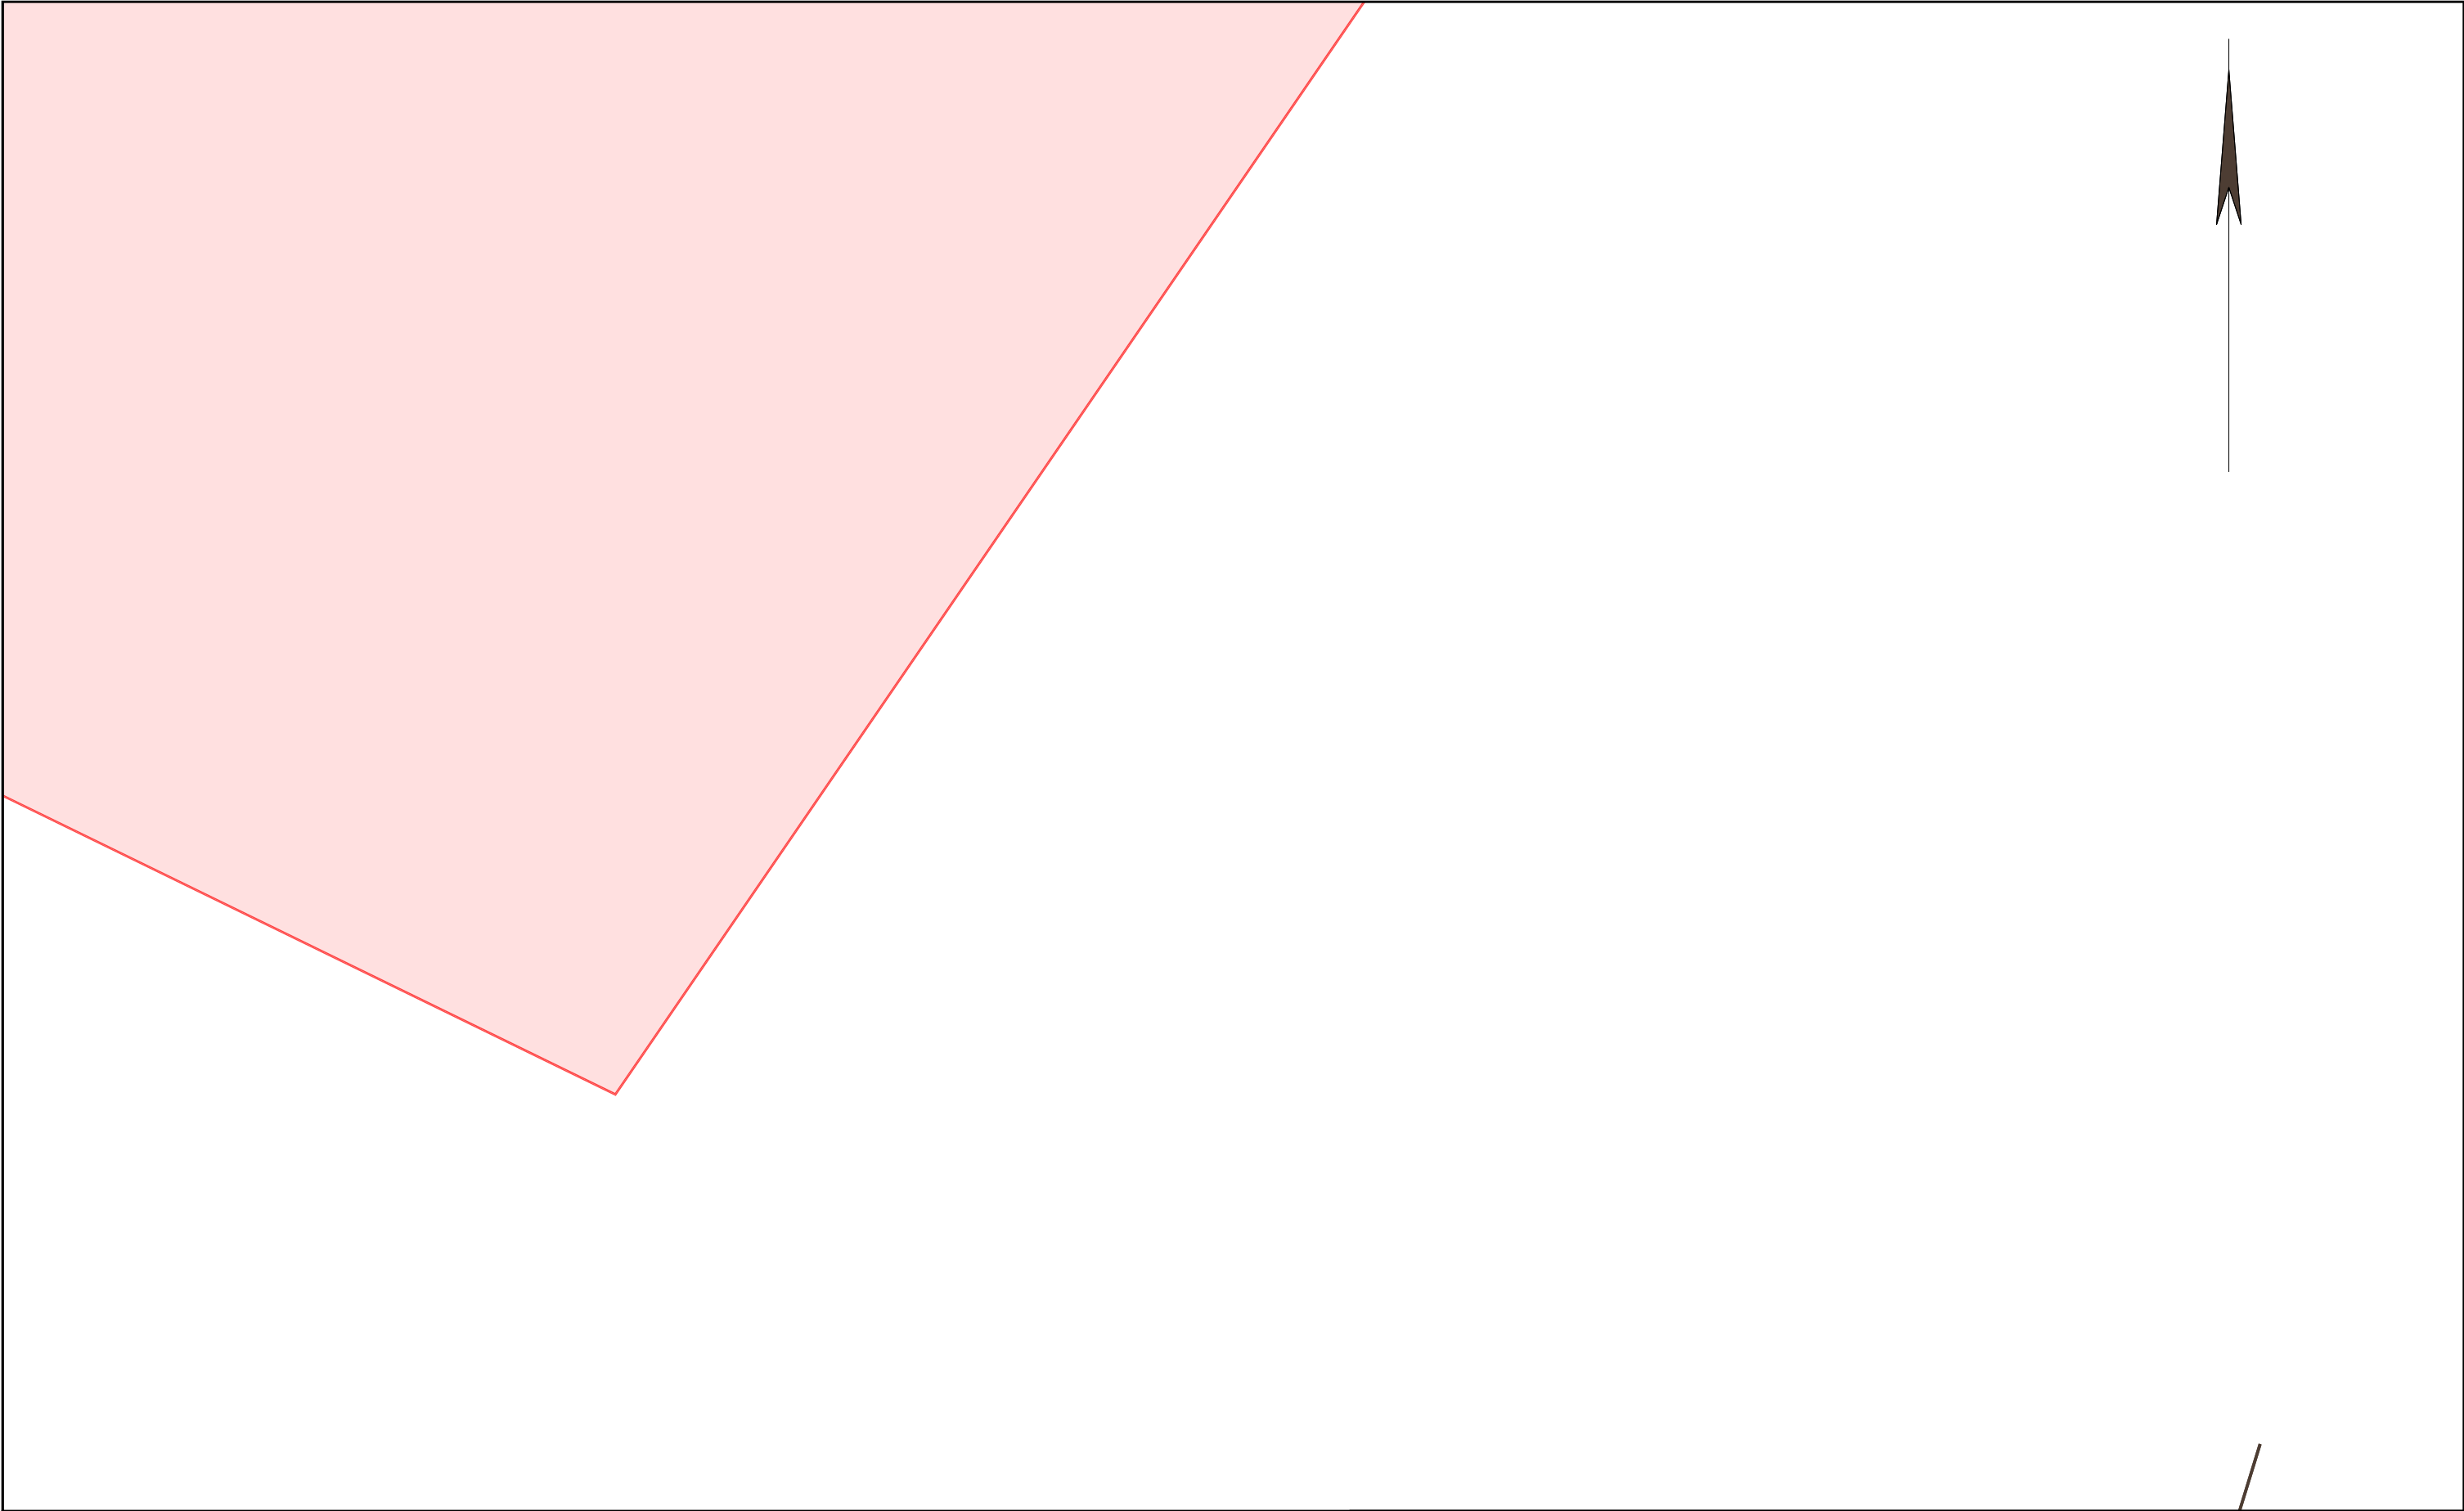


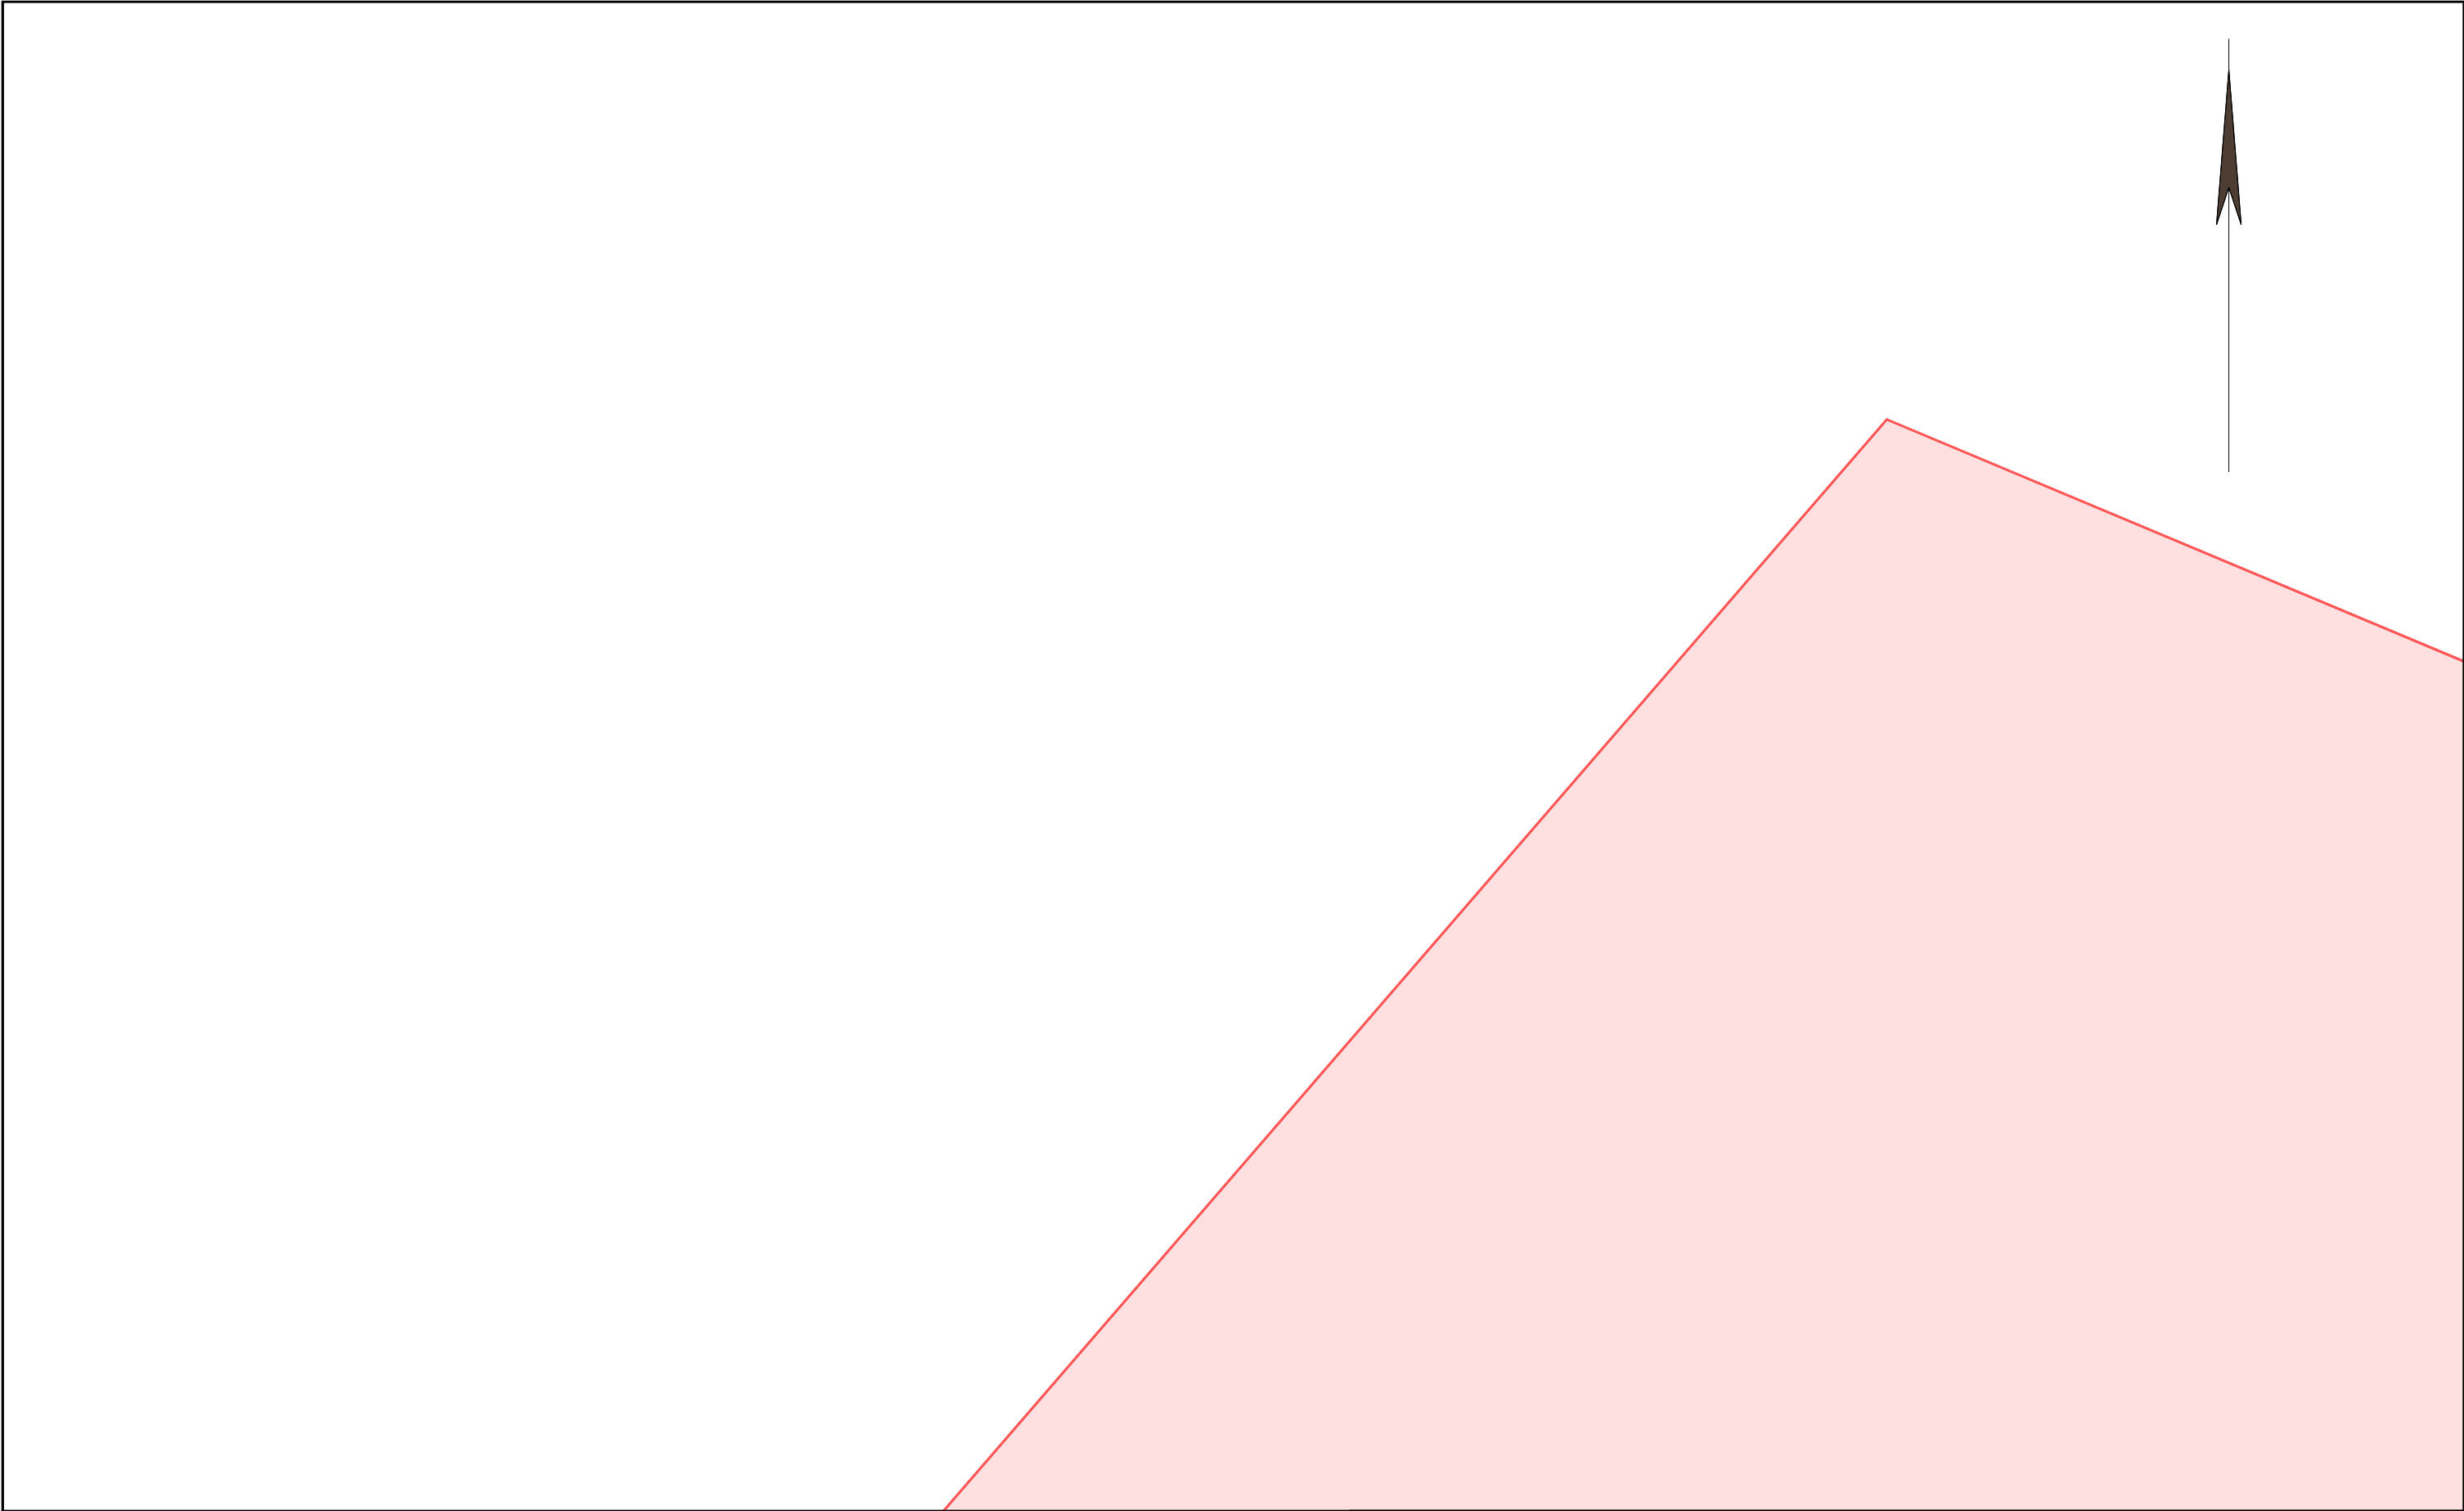
				<small>Die Karte ist Eigentum der E.DIS Netz GmbH. Sie ist nur für den internen Verwendungszweck zu nutzen und muss datensicher entsorgt werden. Nachdruck oder Vervielfältigung nur mit Genehmigung des Eigentümers.</small>		1:500	
		Kartenname: Gesamtmedienplan Anfragenummer: 1526603-EDIS Plannummer: 8 zuständig: MB Gransee Ausgabedatum: 23.07.2025			Ort/Ortsteil: Straße:		Farblegende <div><div>■</div> Strom-HS</div> <div><div>■</div> Strom-MS</div> <div><div>■</div> Strom-NS</div> <div><div>■</div> Fernmelde</div> <div><div>■</div> Gas-HD</div> <div><div>■</div> Gas-MD</div> <div><div>■</div> Gas-ND</div> <div><div>■</div> Straßenbel.</div>

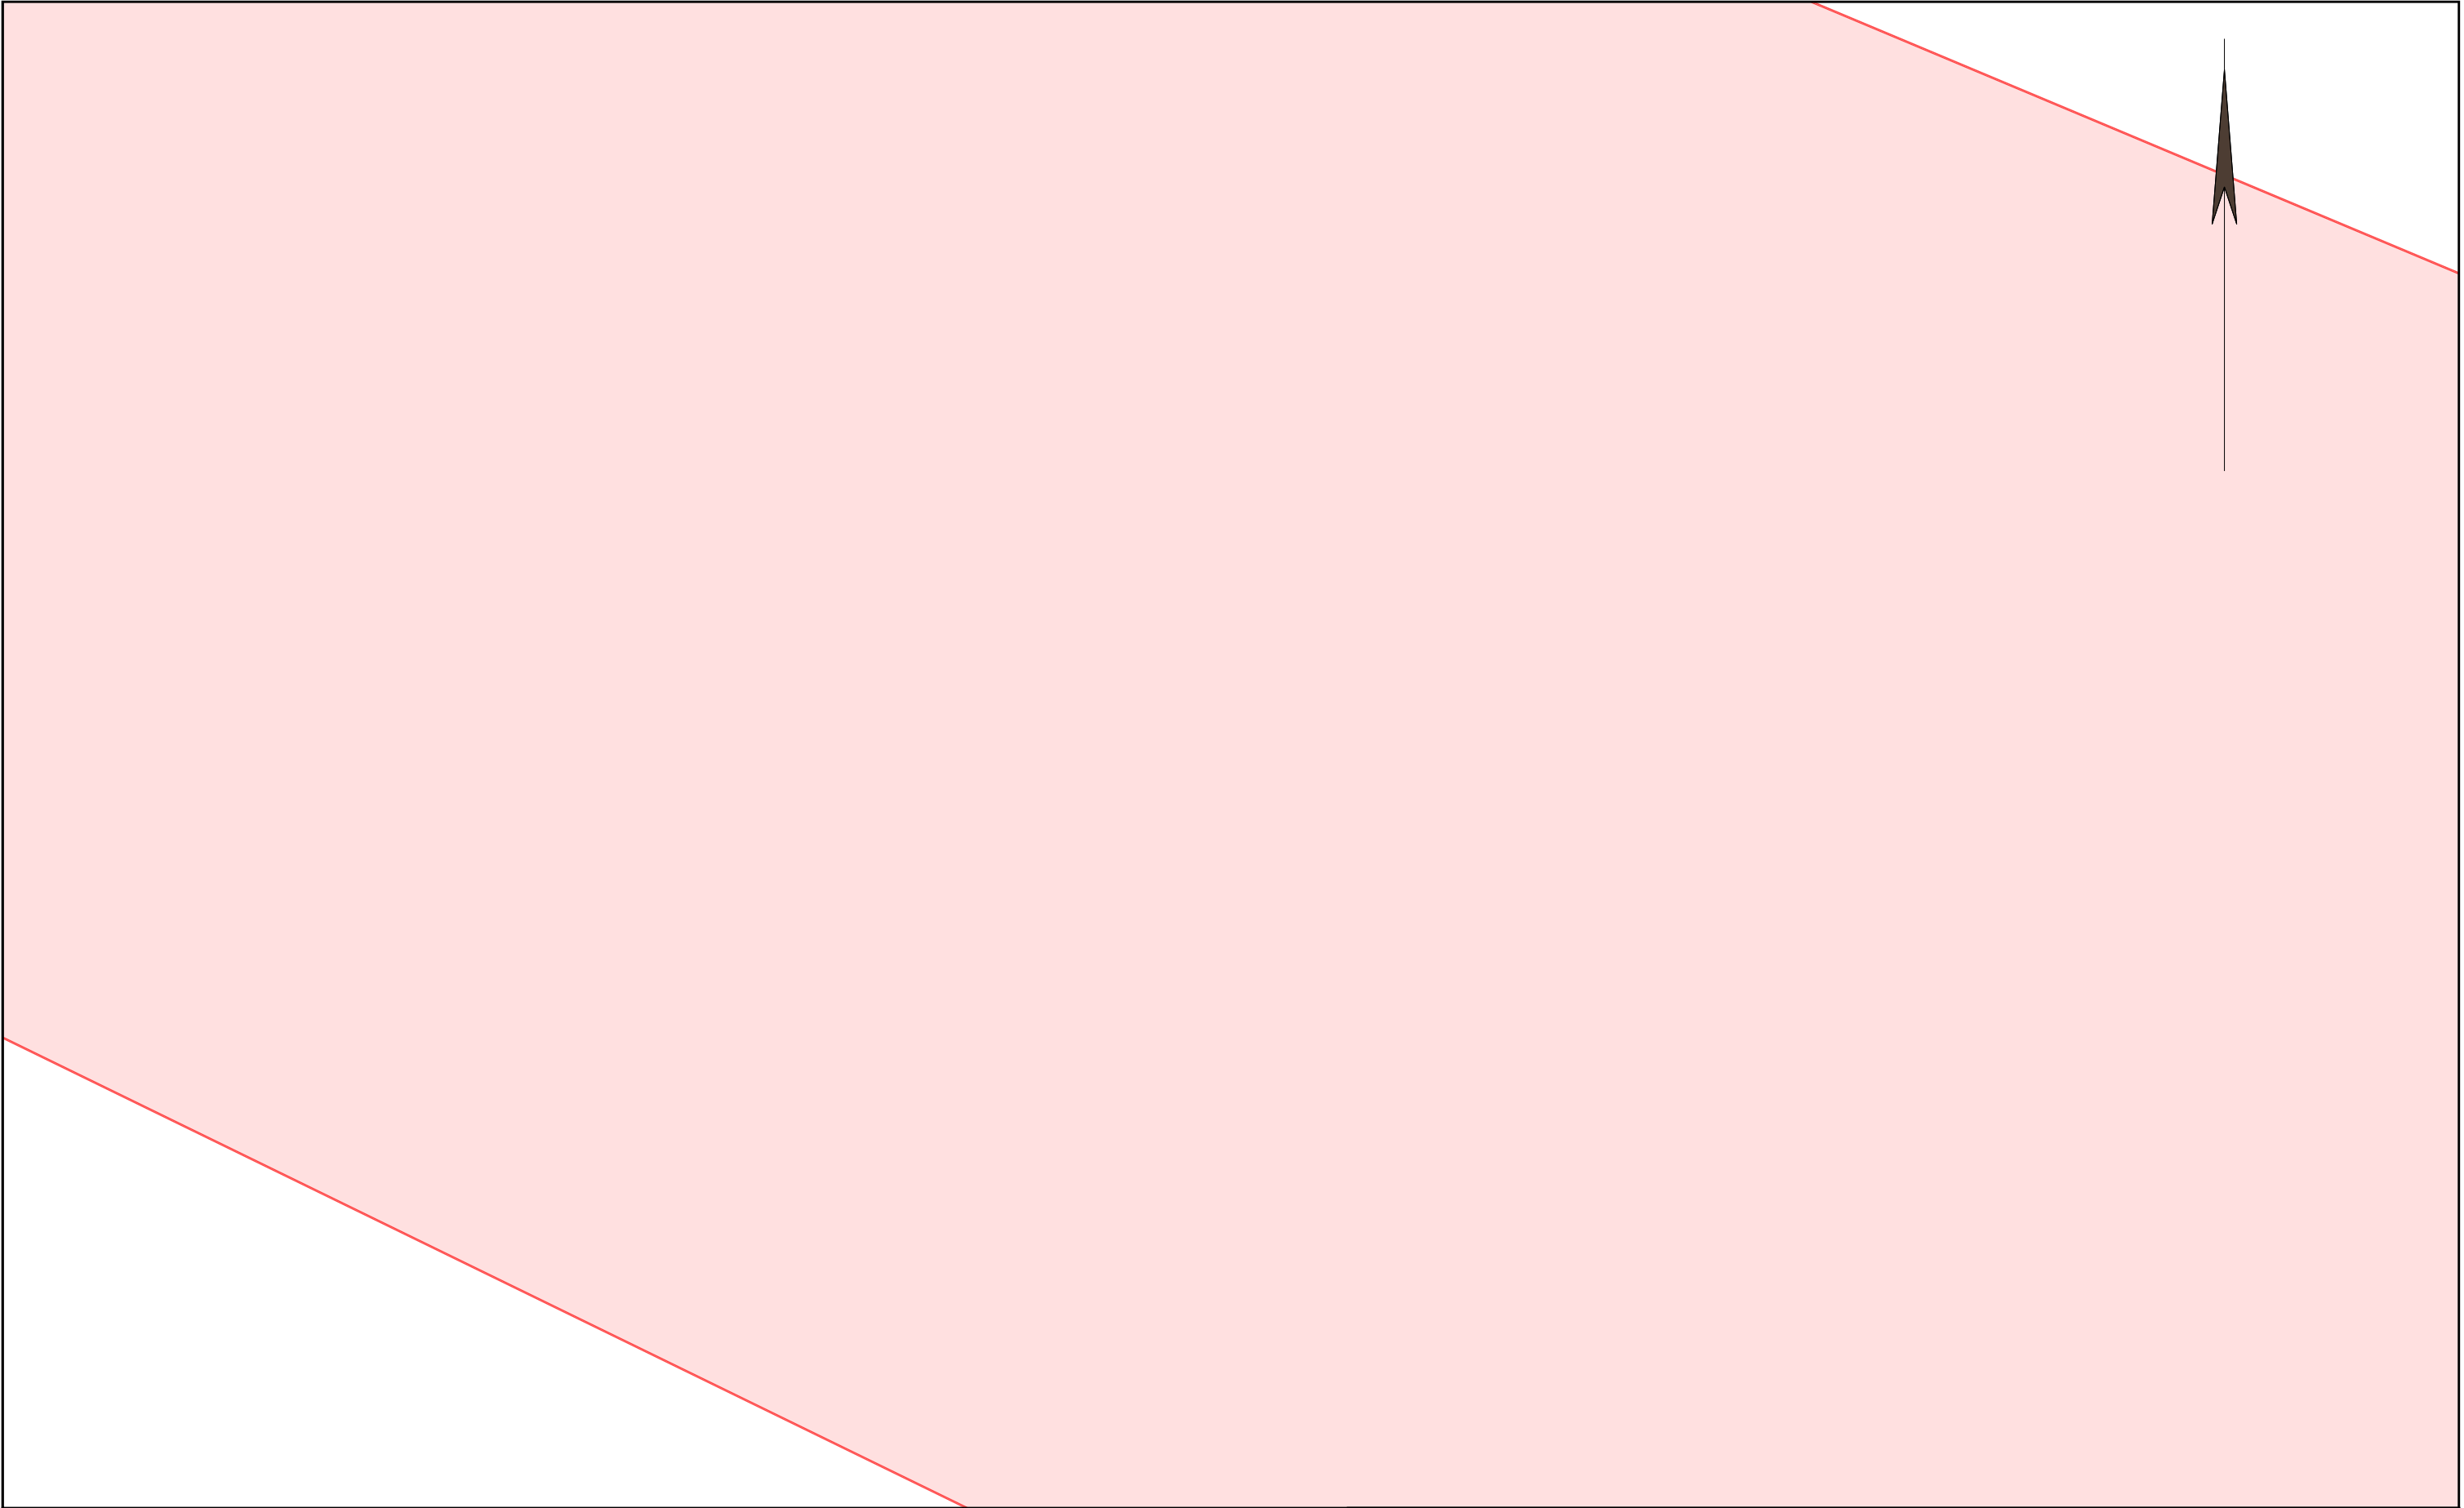


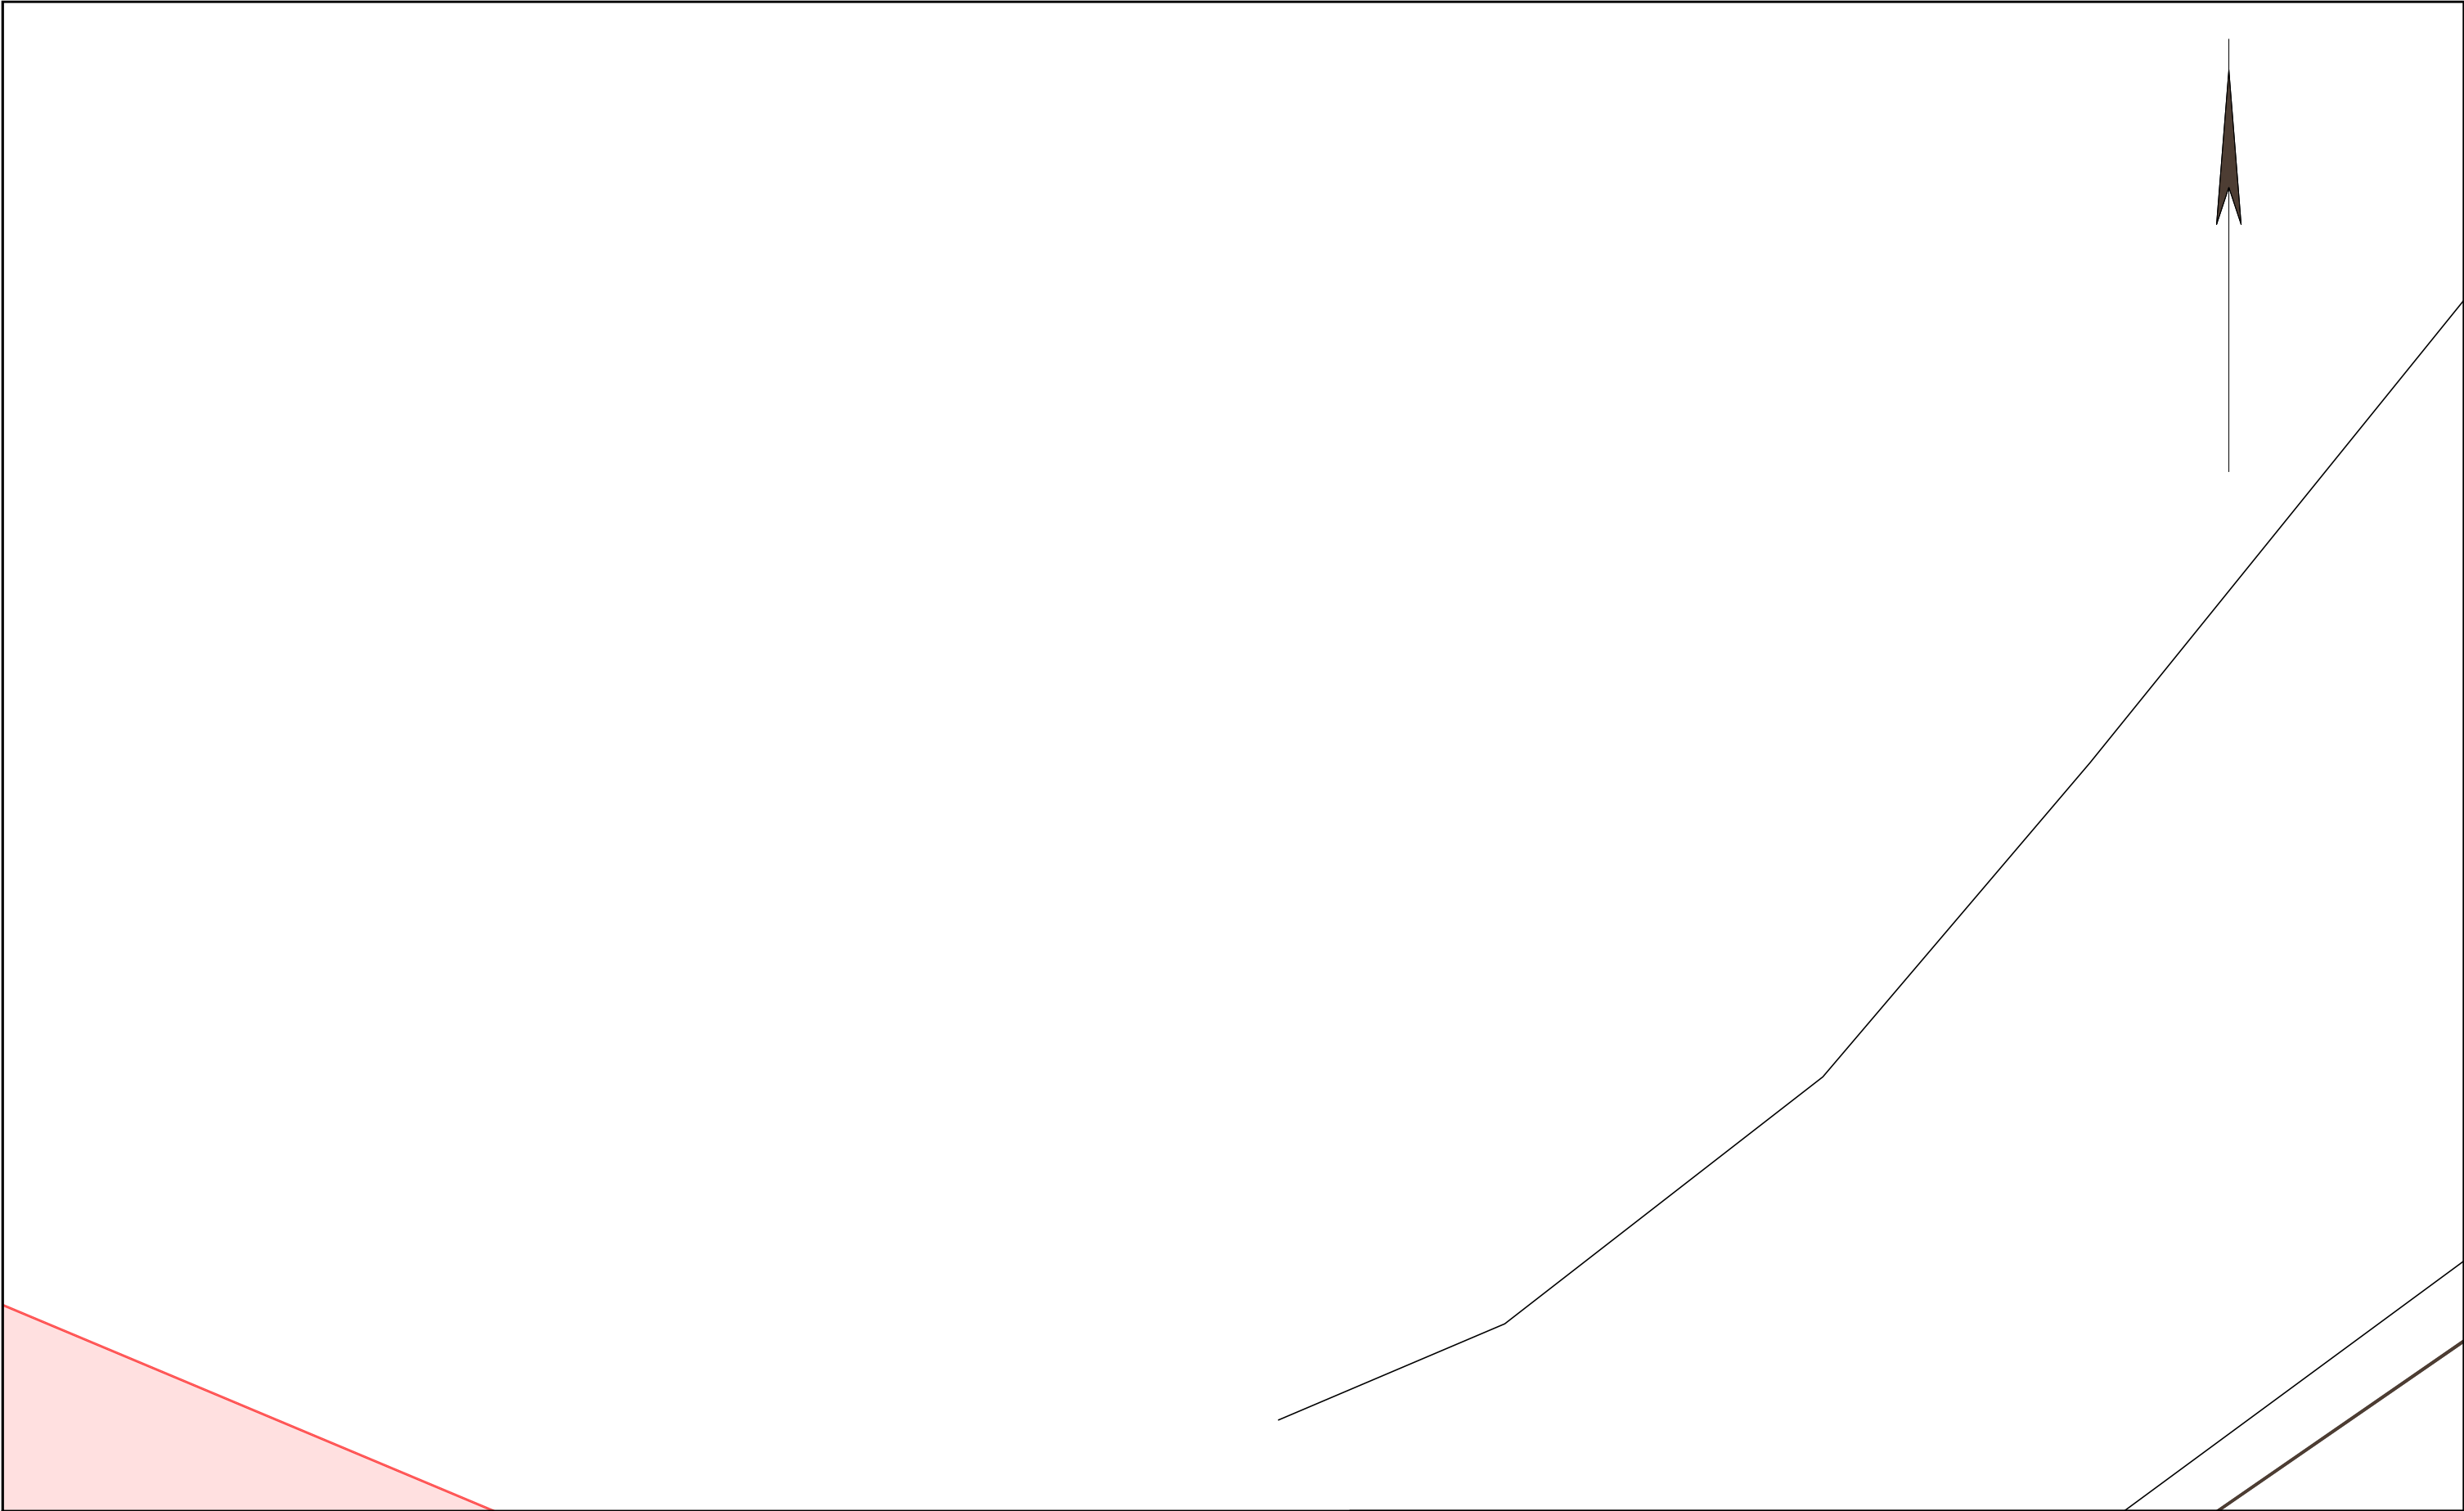
		Die Karte ist Eigentum der E.DIS Netz GmbH. Sie ist nur für den internen Verwendungszweck zu nutzen und muss datensicher entsorgt werden. Nachdruck oder Vervielfältigung nur mit Genehmigung des Eigentümers.		1:500	
	Kartenname: Gesamtmedienplan Anfragenummer: 1526603-EDIS Plannummer: 4 zuständig: MB Gransee Ausgabedatum: 23.07.2025		Ort/Ortsteil: Straße:		Farblegende <div><div>■</div>Strom-HS</div> <div><div>■</div>Strom-MS</div> <div><div>■</div>Strom-NS</div> <div><div>■</div>Fernmelde</div> <div><div>■</div>Gas-HD</div> <div><div>■</div>Gas-MD</div> <div><div>■</div>Gas-ND</div> <div><div>■</div>Straßenbel.</div>

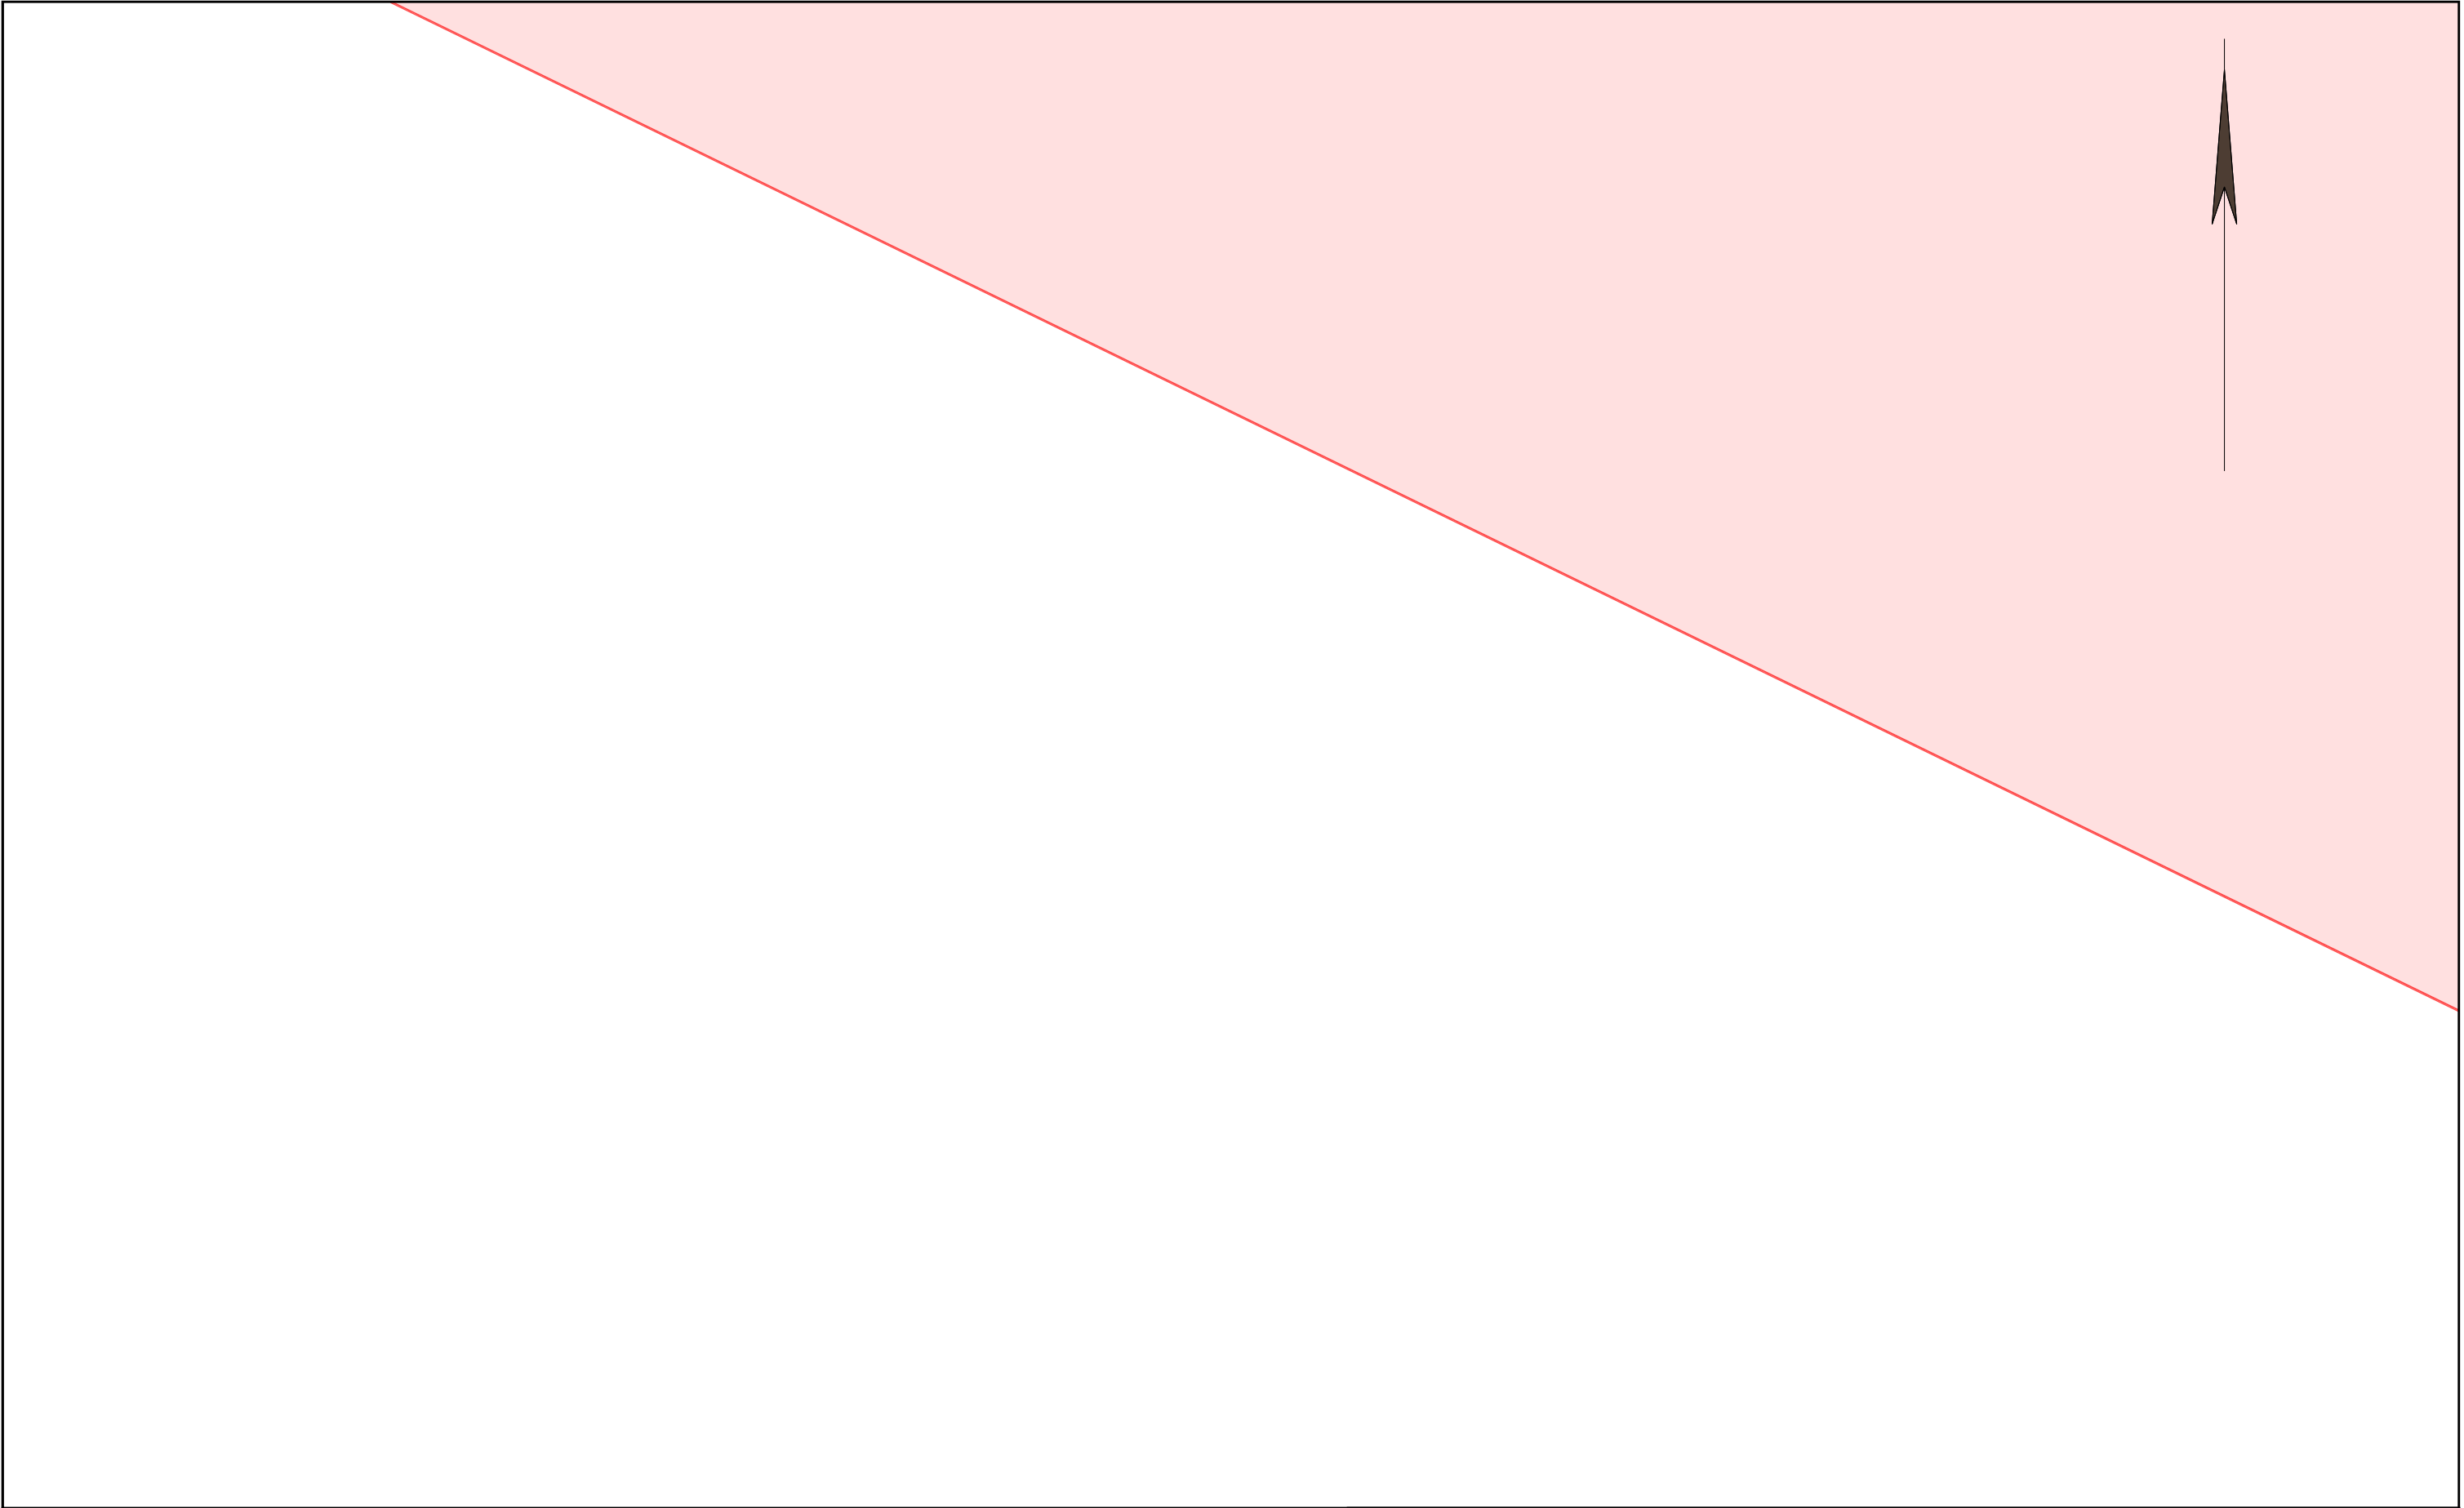


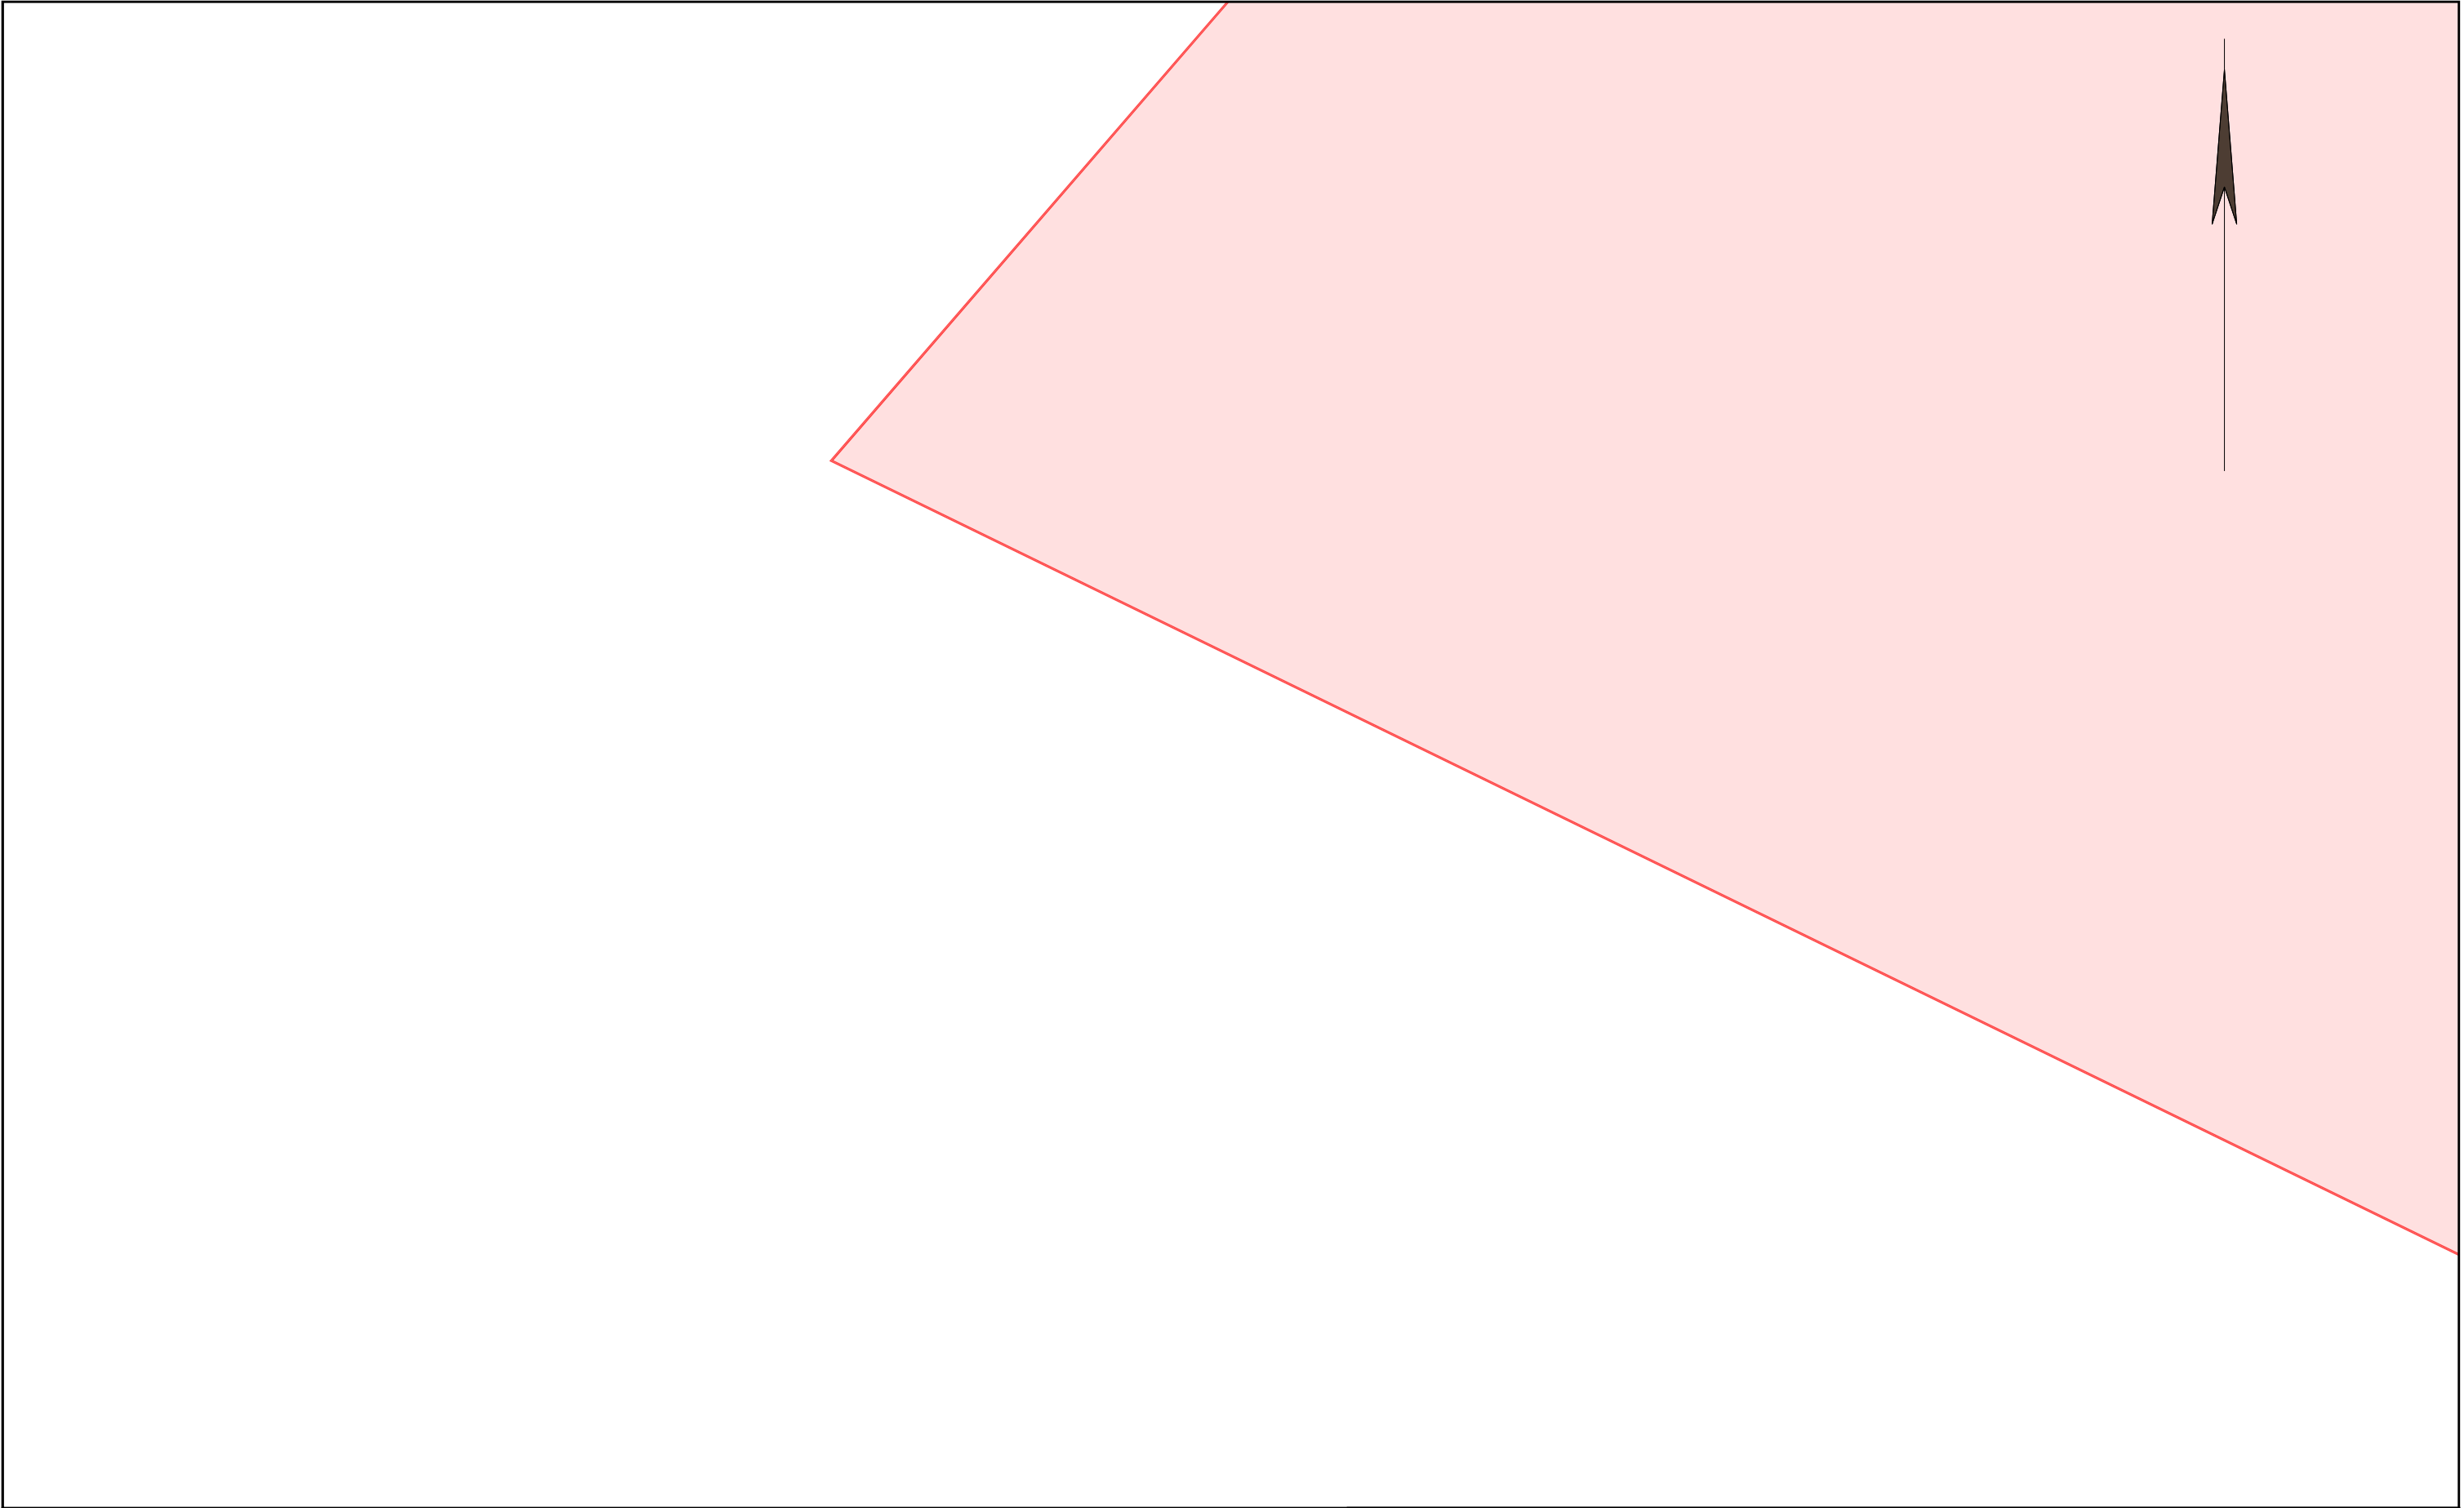
				Die Karte ist Eigentum der E.DIS Netz GmbH. Sie ist nur für den internen Verwendungszweck zu nutzen und muss datensicher entsorgt werden. Nachdruck oder Vervielfältigung nur mit Genehmigung des Eigentümers.		1:500	
		Kartenname: Gesamtmedienplan Anfragenummer: 1526603-EDIS Plannummer: 5 zuständig: MB Gransee Ausgabedatum: 23.07.2025			Ort/Ortsteil: Straße:		Farblegende ■ Strom-HS ■ Strom-MS ■ Strom-NS ■ Fernmelde ■ Gas-HD ■ Gas-MD ■ Gas-ND ■ Straßenbel.




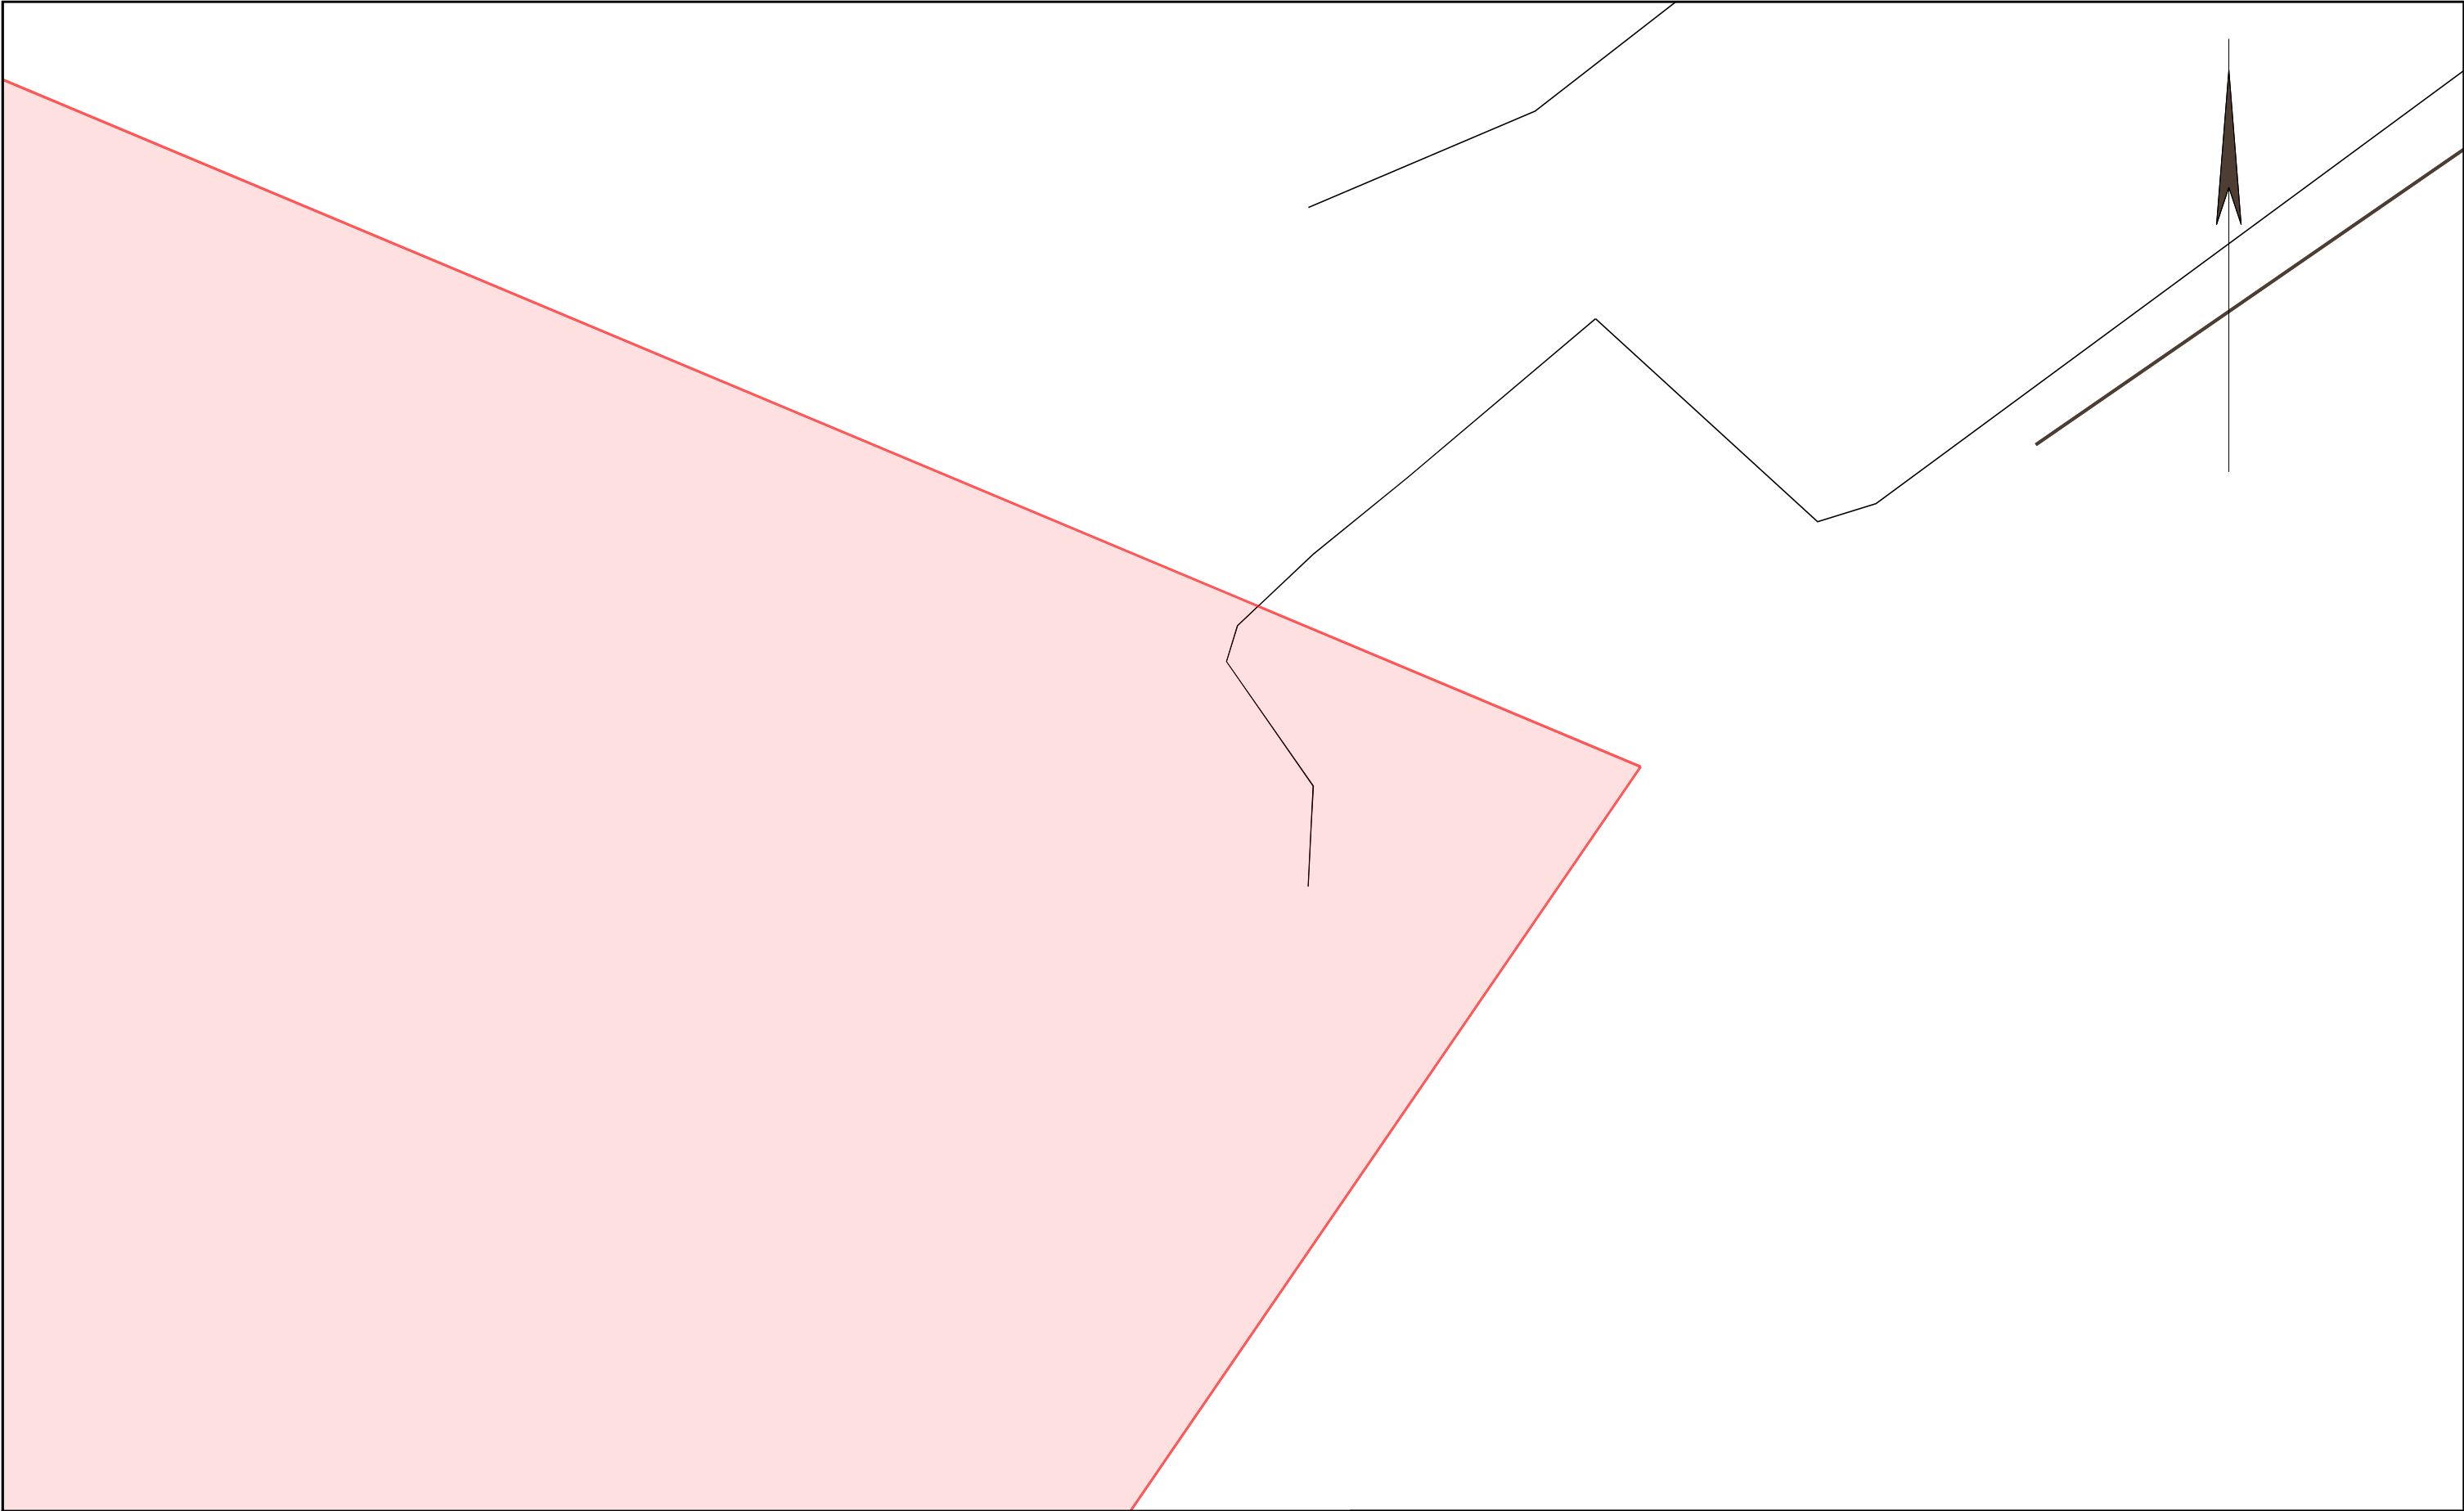
		Die Karte ist Eigentum der E.DIS Netz GmbH. Sie ist nur für den internen Verwendungszweck zu nutzen und muss datensicher entsorgt werden. Nachdruck oder Vervielfältigung nur mit Genehmigung des Eigentümers.		1:500
		Kartenname: Gesamtmedienplan Anfragenummer: 1526603-EDIS Plannummer: 1 zuständig: MB Gransee Ausgabedatum: 23.07.2025	Ort/Ortsteil: Straße:	Farblegende ■ Strom-HS ■ Strom-MS ■ Strom-NS ■ Fernmelde ■ Gas-HD ■ Gas-MD ■ Gas-ND ■ Straßenbel.




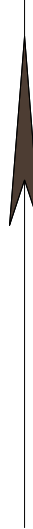
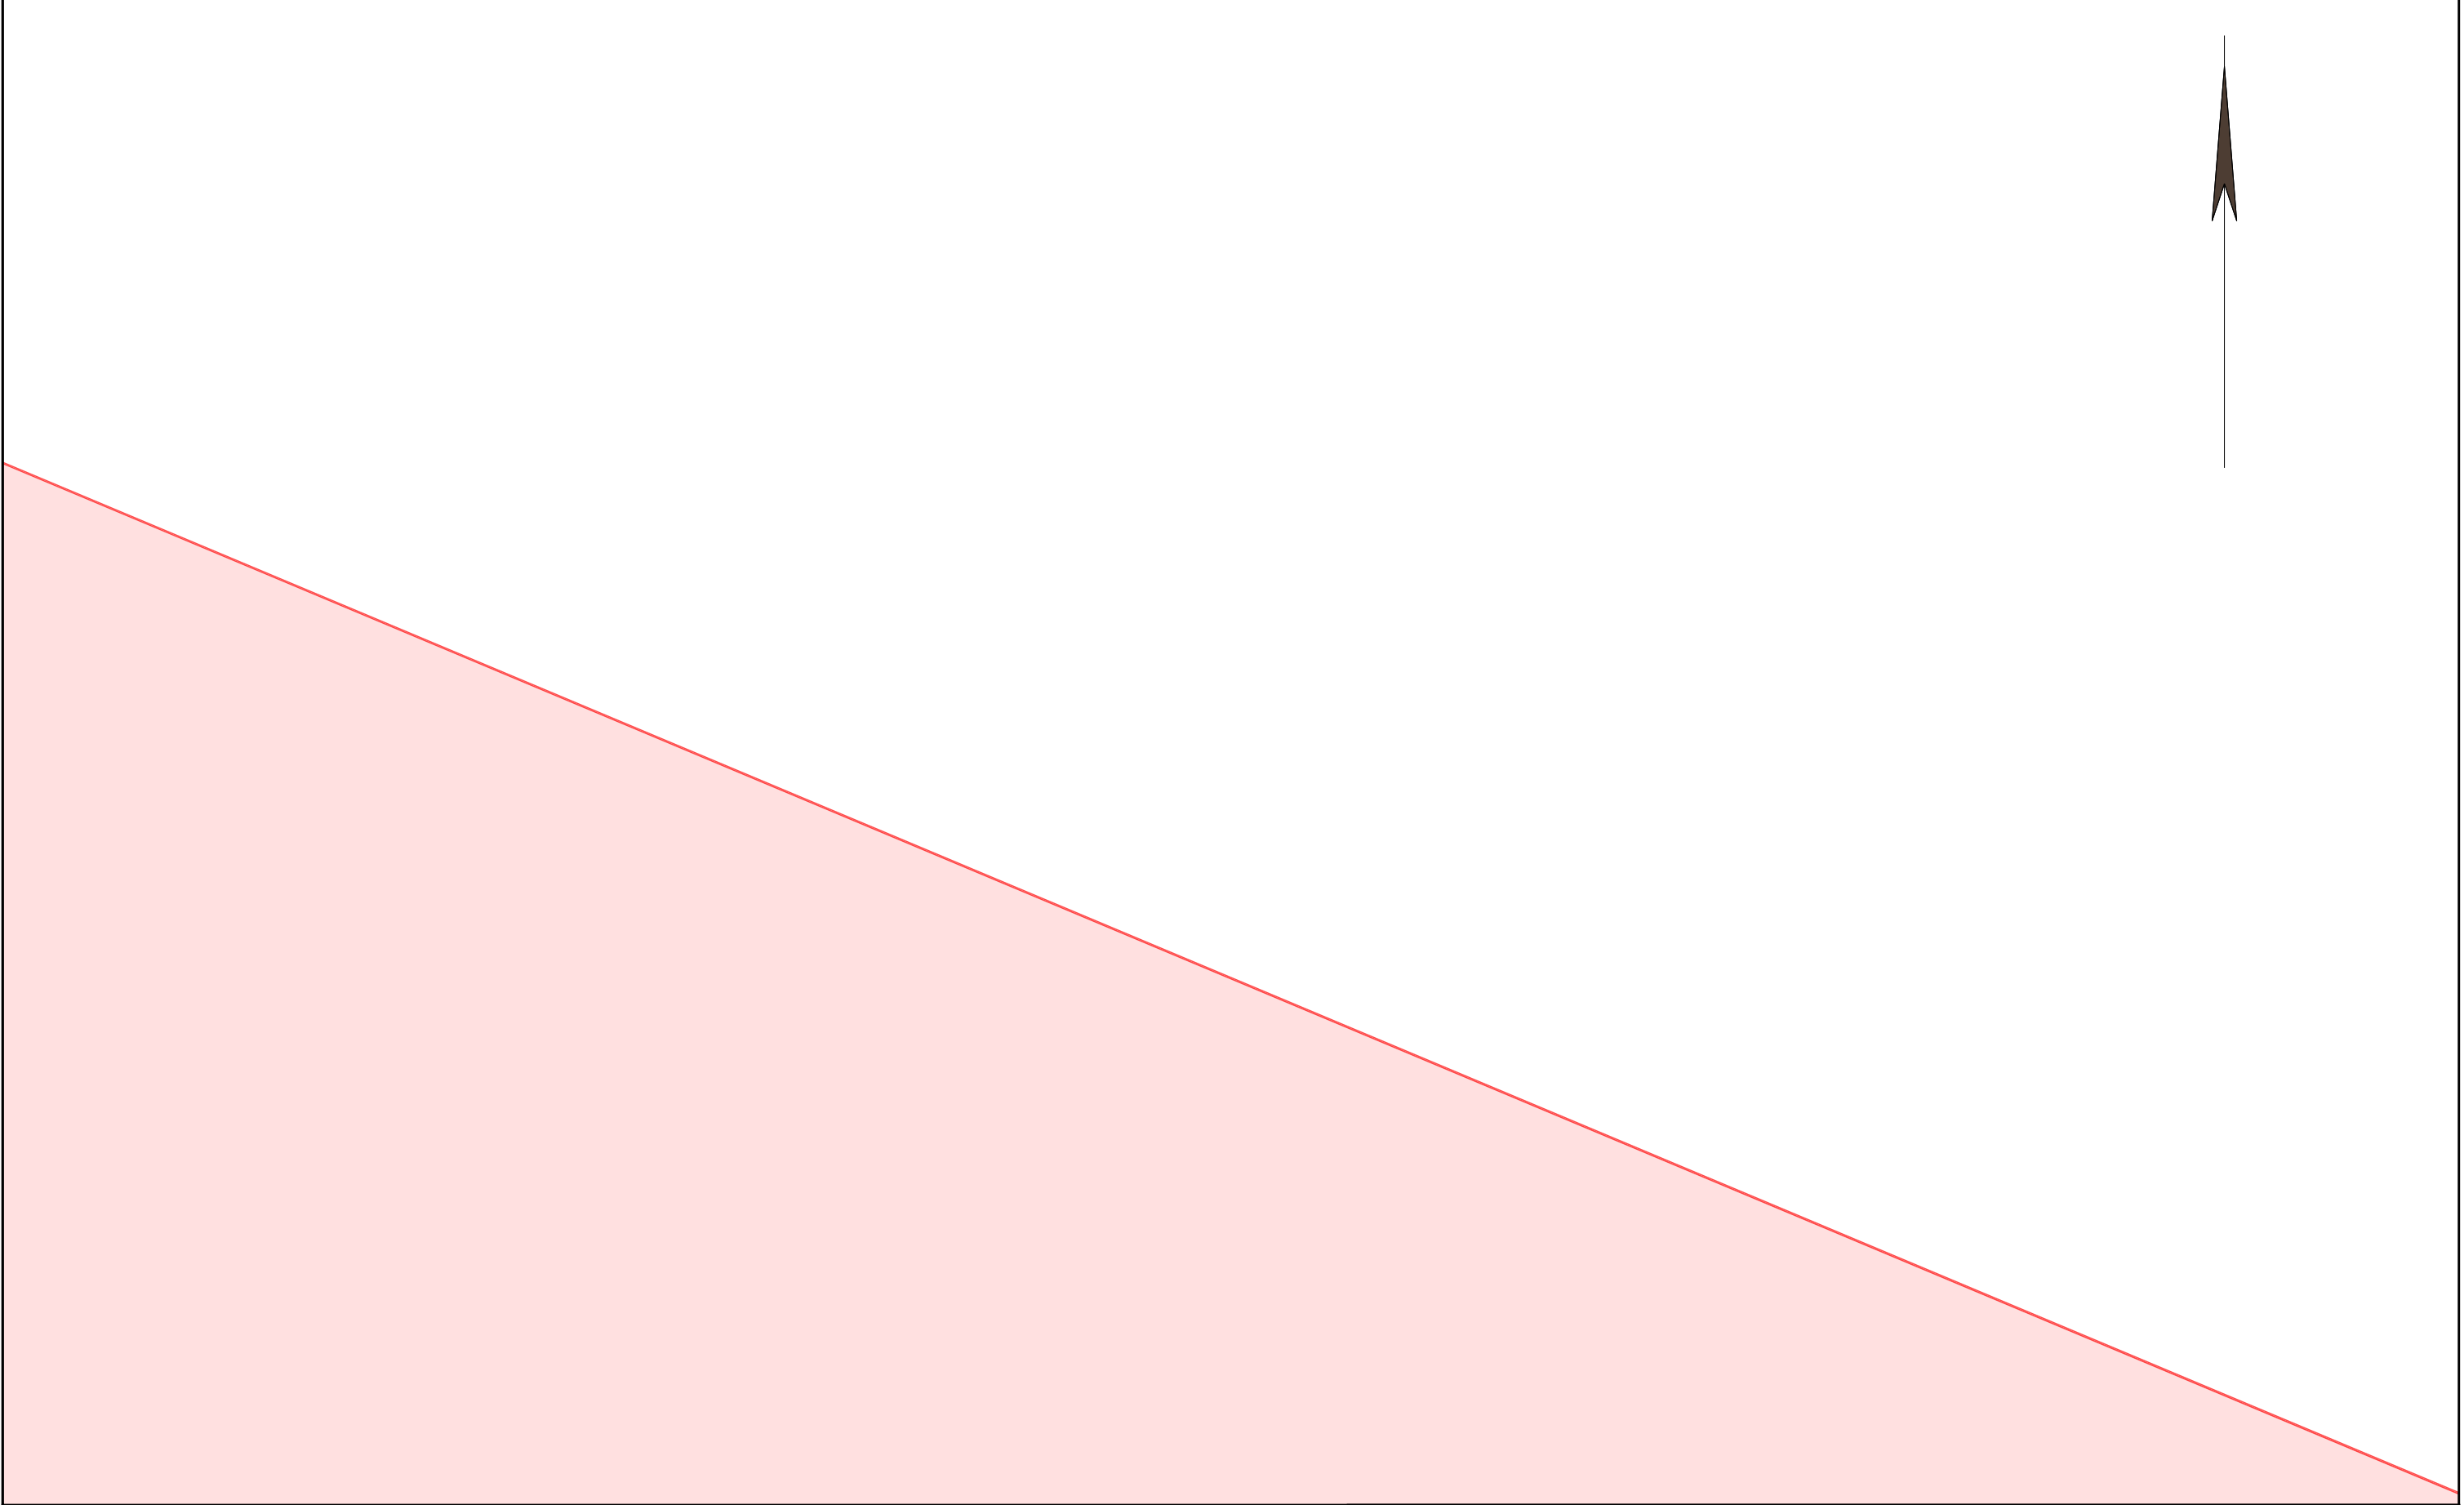
		Die Karte ist Eigentum der E.DIS Netz GmbH. Sie ist nur für den internen Verwendungszweck zu nutzen und muss datensicher entsorgt werden. Nachdruck oder Vervielfältigung nur mit Genehmigung des Eigentümers.		1:500	
		Kartenname: Gesamtmedienplan		Ort/Ortsteil:	
		Anfragenummer: 1526603-EDIS			
		Plannummer: 6		Straße:	
		zuständig: MB Gransee			
Ausgabedatum: 23.07.2025				Farblegende <div><div>■</div>Strom-HS</div> <div><div>■</div>Strom-MS</div> <div><div>■</div>Strom-NS</div> <div><div>■</div>Fernmelde</div> <div><div>■</div>Gas-HD</div> <div><div>■</div>Gas-MD</div> <div><div>■</div>Gas-ND</div> <div><div>■</div>Straßenbel.</div>	




			<small>Die Karte ist Eigentum der E.DIS Netz GmbH. Sie ist nur für den internen Verwendungszweck zu nutzen und muss datensicher entsorgt werden. Nachdruck oder Vervielfältigung nur mit Genehmigung des Eigentümers.</small>	1:500
		Kartenname: Gesamtmedienplan Anfragenummer: 1526603-EDIS Plannummer: 2 zuständig: MB Gransee Ausgabedatum: 23.07.2025	Ort/Ortsteil: Straße:	Farblegende <div><div>■</div> Strom-HS <div>■</div> Strom-MS <div>■</div> Strom-NS <div>■</div> Fernmelde <div>■</div> Gas-HD <div>■</div> Gas-MD <div>■</div> Gas-ND <div>■</div> Straßenbel.</div>



				<div>Die Karte ist Eigentum der E.DIS Netz GmbH. Sie ist nur für den internen Verwendungszweck zu nutzen und muss datensicher entsorgt werden. Nachdruck oder Vervielfältigung nur mit Genehmigung des Eigentümers.</div>		1:500	
		<div>Kartenname: Gesamtmedienplan</div> <div>Anfragenummer: 1526603-EDIS</div> <div>Plannummer: 7</div> <div>zuständig: MB Gransee</div> <div>Ausgabedatum: 23.07.2025</div>			<div>Ort/Ortsteil:</div> <div>Straße:</div>		<div>Farblegende</div> <div><div>■</div>Strom-HS</div> <div><div>■</div>Strom-MS</div> <div><div>■</div>Strom-NS</div> <div><div>■</div>Fernmelde</div> <div><div>■</div>Gas-HD</div> <div><div>■</div>Gas-MD</div> <div><div>■</div>Gas-ND</div> <div><div>■</div>Straßenbel.</div>



		Die Karte ist Eigentum der E.DIS Netz GmbH. Sie ist nur für den internen Verwendungszweck zu nutzen und muss datensicher entsorgt werden. Nachdruck oder Vervielfältigung nur mit Genehmigung des Eigentümers.		1:500
		Kartenname: Gesamtmedienplan Anfragenummer: 1526603-EDIS Plannummer: 3 zuständig: MB Gransee Ausgabedatum: 23.07.2025	Ort/Ortsteil: Straße:	Farblegende ■ Strom-HS ■ Strom-MS ■ Strom-NS ■ Fernmelde ■ Gas-HD ■ Gas-MD ■ Gas-ND ■ Straßenbel.

Bestätigung über erfolgte Planausgabe / Einweisung

Achtung:

Arbeiten in der Nähe von Strom- und Gasverteilungsanlagen sind mit Lebensgefahr verbunden!!

Für das Bauvorhaben	1526603-EDIS, <small>genaue Bezeichnung: Ort, Straße, Hausnummer, bzw. Leitungsabschnitt oder zwischen Hausnummern</small>
	Planung, Sonstiges <small>auszuführende Arbeiten</small>
	<small>voraussichtlicher Beginn der Arbeiten</small>
wurde Herr/Frau	Frau Janet Görn Tel.: 033912218 /
Beauftragter der	Planungsgesellschaft für Wasserbau & Wasserwirtschaft mbH PROWA Neuruppin
Kontakt	info@prowa-neuruppin.de, Tel: 033912218
Anschrift	16816 Neuruppin, Straße des Friedens 2a <small>Ort, Straße, Hausnummer</small>

über den Gefährdungsbereich nachstehender Verteilungsanlagen (hierzu gehören z. B. Rohrleitungen, Stationen, elektrische Freileitungen und Kabel, Armaturen, Anlagen für den Kathodenschutz, Steuer- und Messkabel, Erdungsanlagen u. a.) im Baustellenbereich eingewiesen.

Auskünfte über Verteilungsanlagen, die sich nicht im Eigentum des Netzbetreibers befinden, müssen bei den zuständigen Netzbetreibern (Übertragungsnetzbetreiber, Stadtwerke, Wasserzweckverbände, private Eigentümer, ...) eingeholt werden.

Eventuell kann die Gemeinde über weitere Versorgungsträger Auskunft erteilen.

Die Einweisung erfolgte mittels Aushändigung von Plänen (mit Übergabedatum).

Die Weitergabe an Dritte ist nicht erlaubt!

Für die Lagerichtigkeit der in den ausgegebenen Plänen eingezeichneten Anlagen, Kabel, Rohrleitungen und Neben-/Hilfseinrichtungen, insbesondere für Maßangaben, übernimmt der Netzbetreiber keine Gewähr.

Bei Arbeiten im Gefährdungsbereich (Nieder- und Mittelspannung 2m, Hochspannung 6m) von Verteilungsanlagen ist der genaue Verlauf, insbesondere die Tiefe, durch Graben von Suchschlitzen in Handschachtung oder in leitungsschonender Arbeitstechnik, wie z.B. der Einsatz eines Saugbaggers, festzustellen.

Bei Unklarheiten ist in jedem Fall Kontakt mit dem zuständigen Kundencenter/Standort des Netzbetreibers aufzunehmen.

Außerdem sind die Informationen zu "**Örtliche Einweisung / Ansprechpartner**" (Seite 3), die "**Besonderen Hinweise**" (Seite 4), das "**Merkblatt zum Schutz der Verteilungsanlagen**" sowie die spartenspezifischen Verhaltensregeln besonders zu beachten.

Die übergebenen/empfangenen Pläne sind gut lesbar und entsprechen dem nachgefragten Gebiet.

Die übergebenen/empfangenen Pläne geben den Zustand zum Zeitpunkt der Auskunftserteilung wieder. Es ist darauf zu achten, dass zu Beginn der Bauarbeiten aktuelle Pläne vor Ort vorliegen.

Kontaktadresse / Meisterbereich	E.DIS Netz GmbH, Gransee	+49 3306-20360 <small>Telefon</small>
------------------------------------	--------------------------	------------------------------------------

Örtliche Einweisung / Ansprechpartner

☐ Örtliche Einweisung vor Baubeginn notwendig

Vorgehensweise bei einer örtlichen Einweisung:

Für die Vereinbarung des Einweisungstermins setzen Sie sich bitte mit dem zuständigen Ansprechpartner in Verbindung. Die Durchführung des Einweisungstermins muss auf diesem Formular durch die Unterschrift der E.DIS Netz GmbH und Ihrem Unternehmen bestätigt werden.

Die örtliche Einweisung ist für Sie kostenlos.

Termin durchgeführt am

Unterschrift EDIS Netz GmbH

Unterschrift Unternehmen

☐ Gesonderte Bestandsabfrage erforderlich

Im Bereich des Vorhabens befinden sich Telekommunikationsanlagen (Rohranlagen/ Kabel) in Planung/ im Bau/ in Betrieb. Diese Anlagen sind im Gesamtmedienplan aktuell nicht dargestellt. Es ist deshalb zwingend eine gesonderte Bestandsabfrage bei der e.discom Telekommunikation GmbH erforderlich. Bitte wenden Sie sich dazu unter Angabe der Auskunftsnummer per e-mail an disposition@ediscom.net.

Für Rückfragen steht Ihnen gern zur Verfügung:

Standort Gransee

Ruppiner Straße 13b

16775 Gransee

E-Mail: EDI_Betrieb_Gransee@e-dis.de

Stromversorgungsanlagen: +49 3306 2036-260

Gasversorgungsanlagen: +49 3306 2036-270

Telekommunikationsanlagen: +49 331 9080 3000

Hochspannungsanlagen: +49 1732695563 +49 15254700453

(wenn nicht erreichbar: bitte folgende Nummer kontaktieren: +49 3361 7332333)

Vor dem Beginn der Arbeiten, muss eine weitere Auskunft bei der E.DIS Netz GmbH eingeholt werden, falls irgendeine Ungewissheit hinsichtlich der Leitungsführung besteht oder die Arbeiten nicht umgehend ausgeführt werden. Übergebene Bestandspläne bzw. Kopien dieser sowie diese "Bestandsplan-Auskunft" müssen bei der bauausführenden Firma vor Ort vorliegen.

Weitere besondere Hinweise:



E.DIS Netz GmbH Ruppiner Straße 13b 16775 Gransee

Planungsgesellschaft für Wasserbau & Wasserwirtschaft mbH PROWA
Neuruppin
Frau Janet Görn
Straße des Friedens 2a

16816 Neuruppin

Spartenauskunft: 1526648-EDIS in Löwenberger Land Klevescher Damm 7
Anfragegrund: Planung **Projektname:** Moorrevitalisierung im
Erstellt am: 23.07.2025 **Projektzusatz:**

E.DIS Netz GmbH
Langewahler Straße 60
15517 Fürstenwalde/Spree

www.e-dis-netz.de

Ihr Ansprechpartner

MB Gransee
T +49 3306-20360

EDI_Betrieb_Gransee@e-dis.de

Datum
23.07.2025

Sehr geehrte Damen und Herren,

anbei übersenden wir Ihnen die gewünschte Spartenauskunft.

Im Bereich Ihrer Spartenanfrage befinden sich Versorgungsanlagen der E.DIS Netz GmbH.

Das rot umrandete Gebiet auf den Plänen stellt den Anfragebereich dar.
Folgende Planauszüge und sonstige Dokumente wurden übergeben:

Sparte	Sparten- pläne aus- gegeben	Sicher- heitsrel. Einbauten	Sperr- flächen	Leeraus- kunft
Gas:	<input type="checkbox"/>	<input type="checkbox"/>	<input type="checkbox"/>	<input checked="" type="checkbox"/>
Strom-BEL:	<input type="checkbox"/>	<input type="checkbox"/>	<input type="checkbox"/>	<input checked="" type="checkbox"/>
Strom-NS:	<input type="checkbox"/>	<input type="checkbox"/>	<input type="checkbox"/>	<input checked="" type="checkbox"/>
Strom-MS:	<input checked="" type="checkbox"/>	<input type="checkbox"/>	<input type="checkbox"/>	<input type="checkbox"/>
Strom-HS:	<input type="checkbox"/>	<input type="checkbox"/>	<input type="checkbox"/>	<input checked="" type="checkbox"/>
Telekommunikation:	<input type="checkbox"/>	<input type="checkbox"/>	<input type="checkbox"/>	<input checked="" type="checkbox"/>
Fernwärme:	<input type="checkbox"/>	<input type="checkbox"/>	<input type="checkbox"/>	<input checked="" type="checkbox"/>

Dokumente

Indexplan:	<input checked="" type="checkbox"/>	Vermessungsdaten:	<input type="checkbox"/>
Gesamtmedienplan:	<input checked="" type="checkbox"/>	Merkblatt zum Schutz der	<input checked="" type="checkbox"/>
Skizze:	<input type="checkbox"/>	Verteilungsanlagen:	


Bitte beachten Sie hierzu die Bestätigung über erfolgte Planauskunft / Einweisung, insbesondere die Informationen zu 'Örtliche Einweisung / Ansprechpartner' auf Seite 3, die 'Besonderen Hinweise' auf Seite 4, das Merkblatt zum Schutz der Verteilungsanlagen und die beigegefügte Pläne.

Freundliche Grüße
E.DIS Netz GmbH
MB Gransee


Dieses Schreiben wurde maschinell erstellt und ist auch ohne Unterschrift gültig.


Sitz: Fürstenwalde/Spree
Amtsgericht Frankfurt (Oder)
HRB 16068
St.Nr. 061 108 06416
Ust.Id. DE285351013


Geschäftsführung:
Stefan Blache
Hanjo During

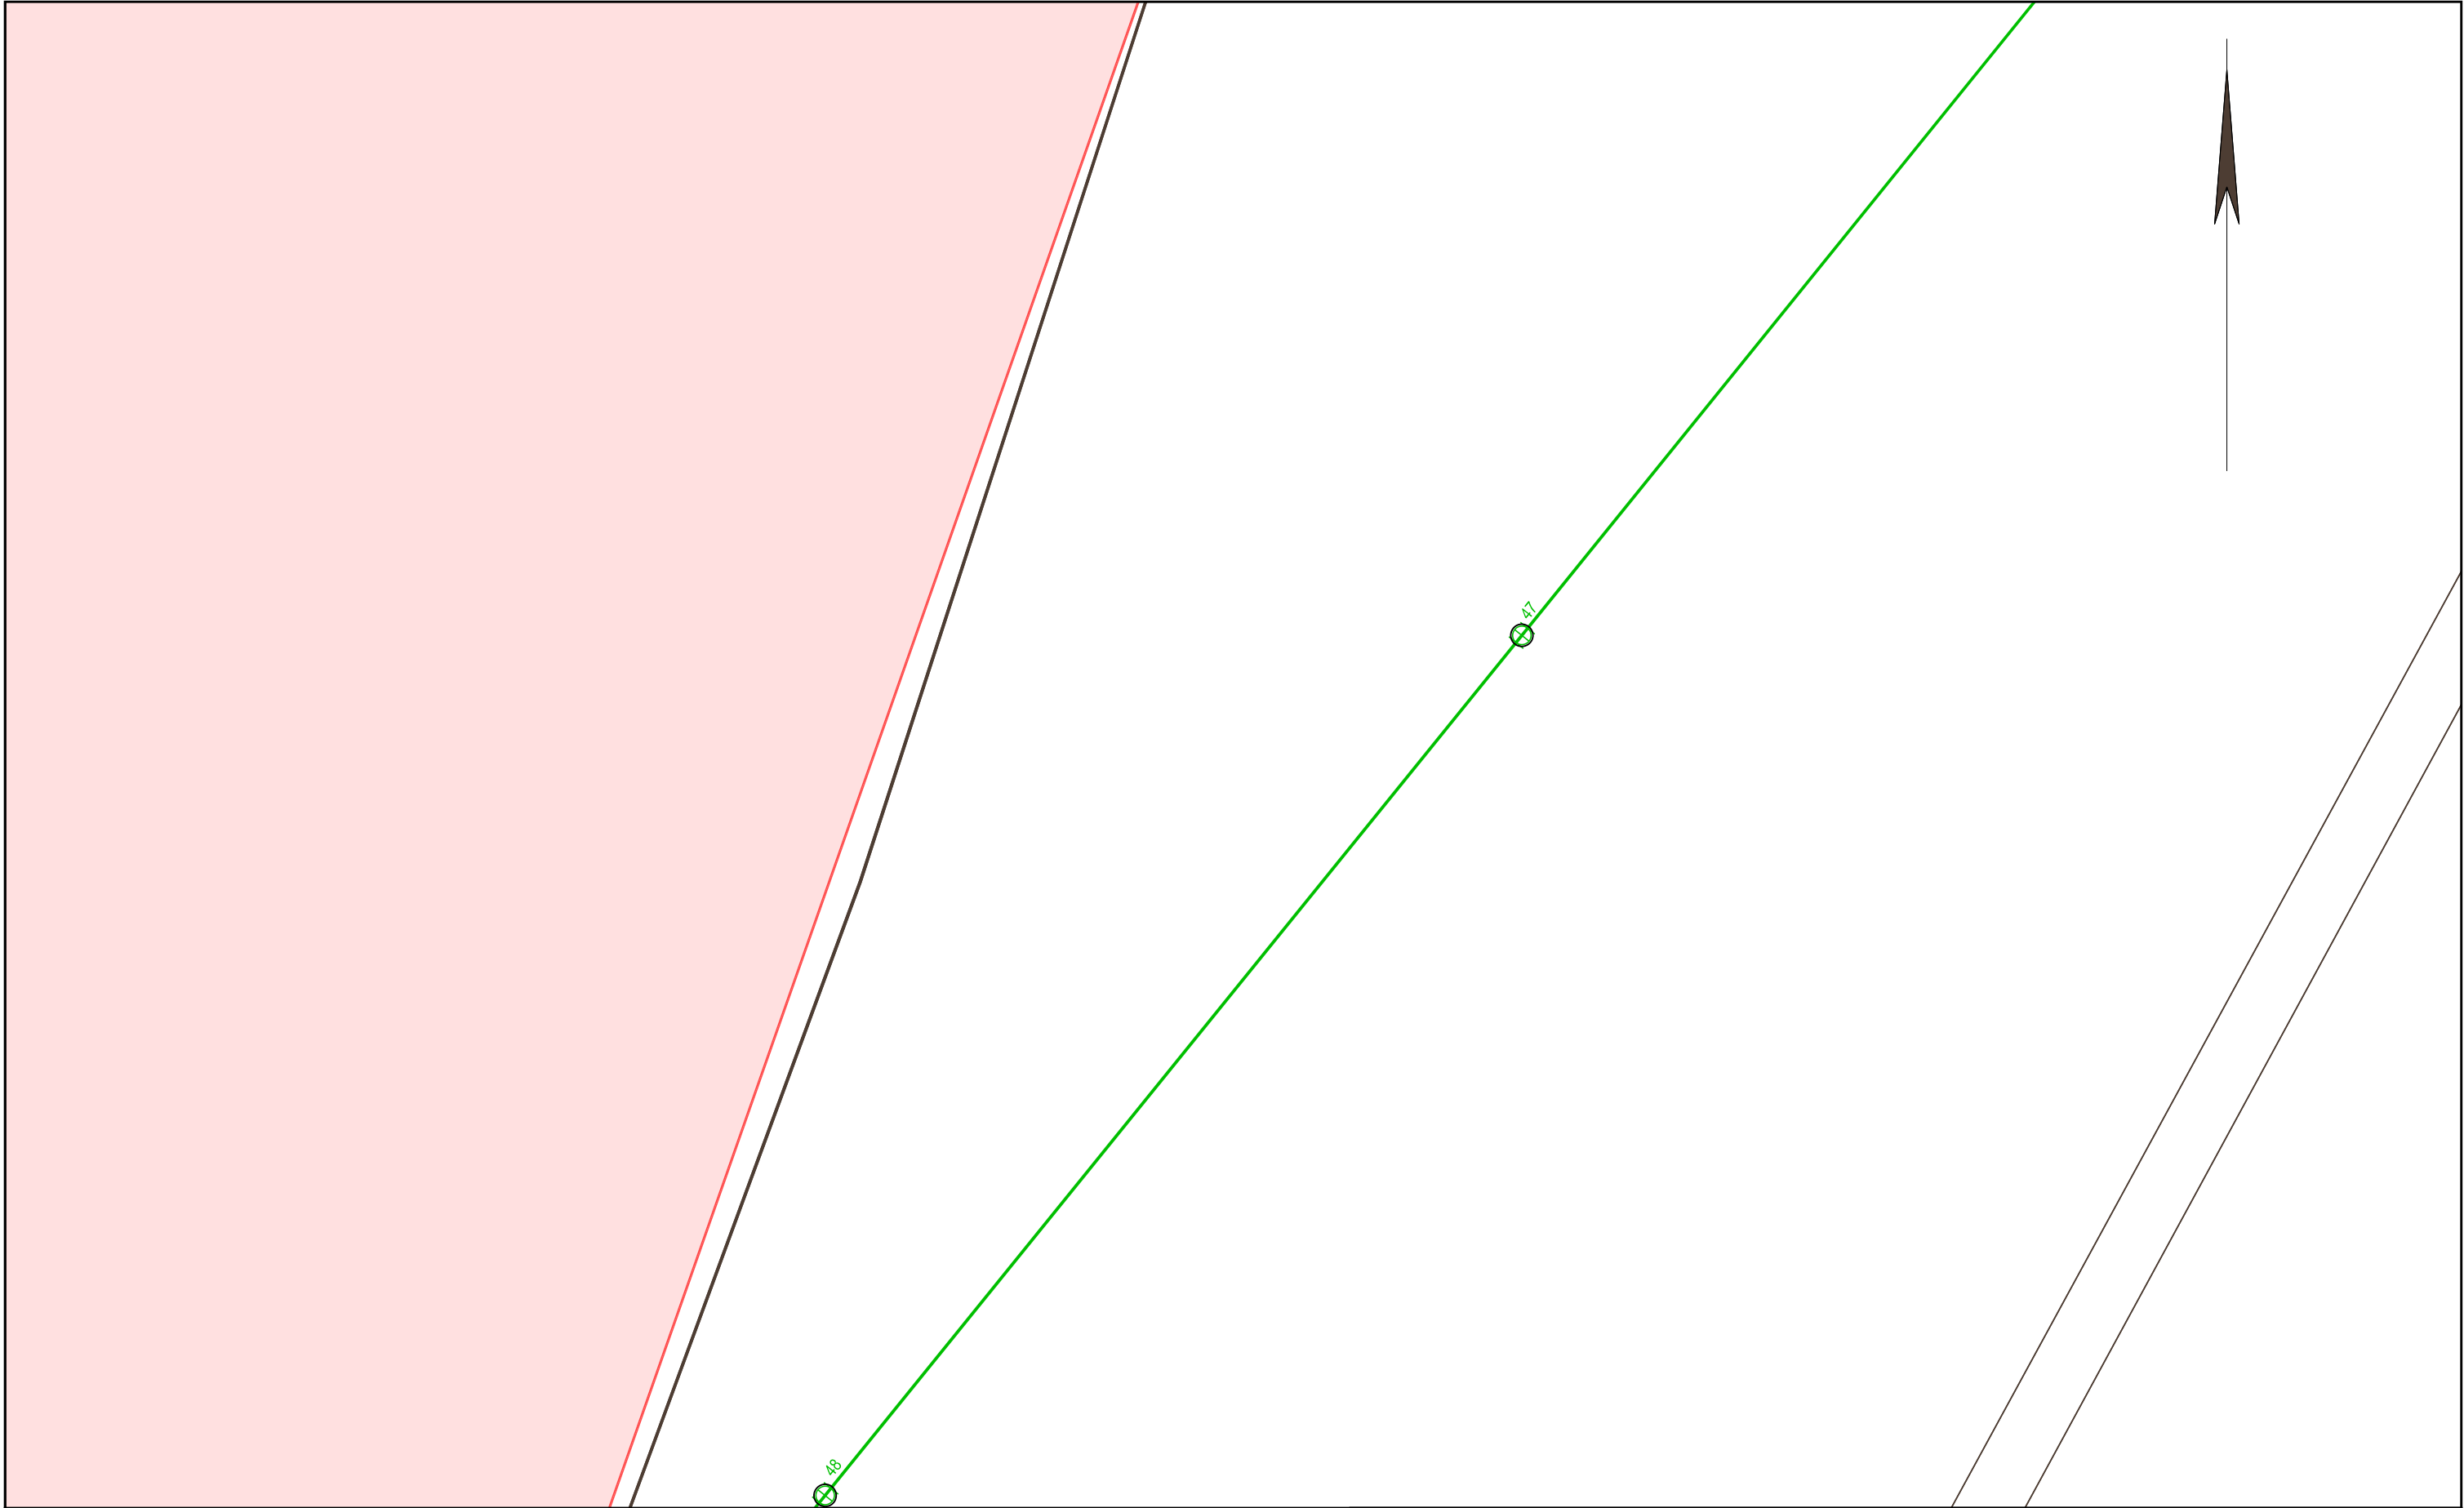

 
		Die Karte ist Eigentum der E.DIS Netz GmbH. Sie ist nur für den internen Verwendungszweck zu nutzen und muss datensicher entsorgt werden. Nachdruck oder Vervielfältigung nur mit Genehmigung des Eigentümers.		1:500
		Kartenname: Gesamtmedienplan Anfragenummer: 1526648-EDIS Plannummer: 8 zuständig: MB Gransee Ausgabedatum: 23.07.2025	Ort/Ortsteil: Löwenberger Land Straße: Klevescher Damm 7	Farblegende ■ Strom-HS ■ Strom-MS ■ Strom-NS ■ Fernmelde ■ Gas-HD ■ Gas-MD ■ Gas-ND ■ Straßenbel.

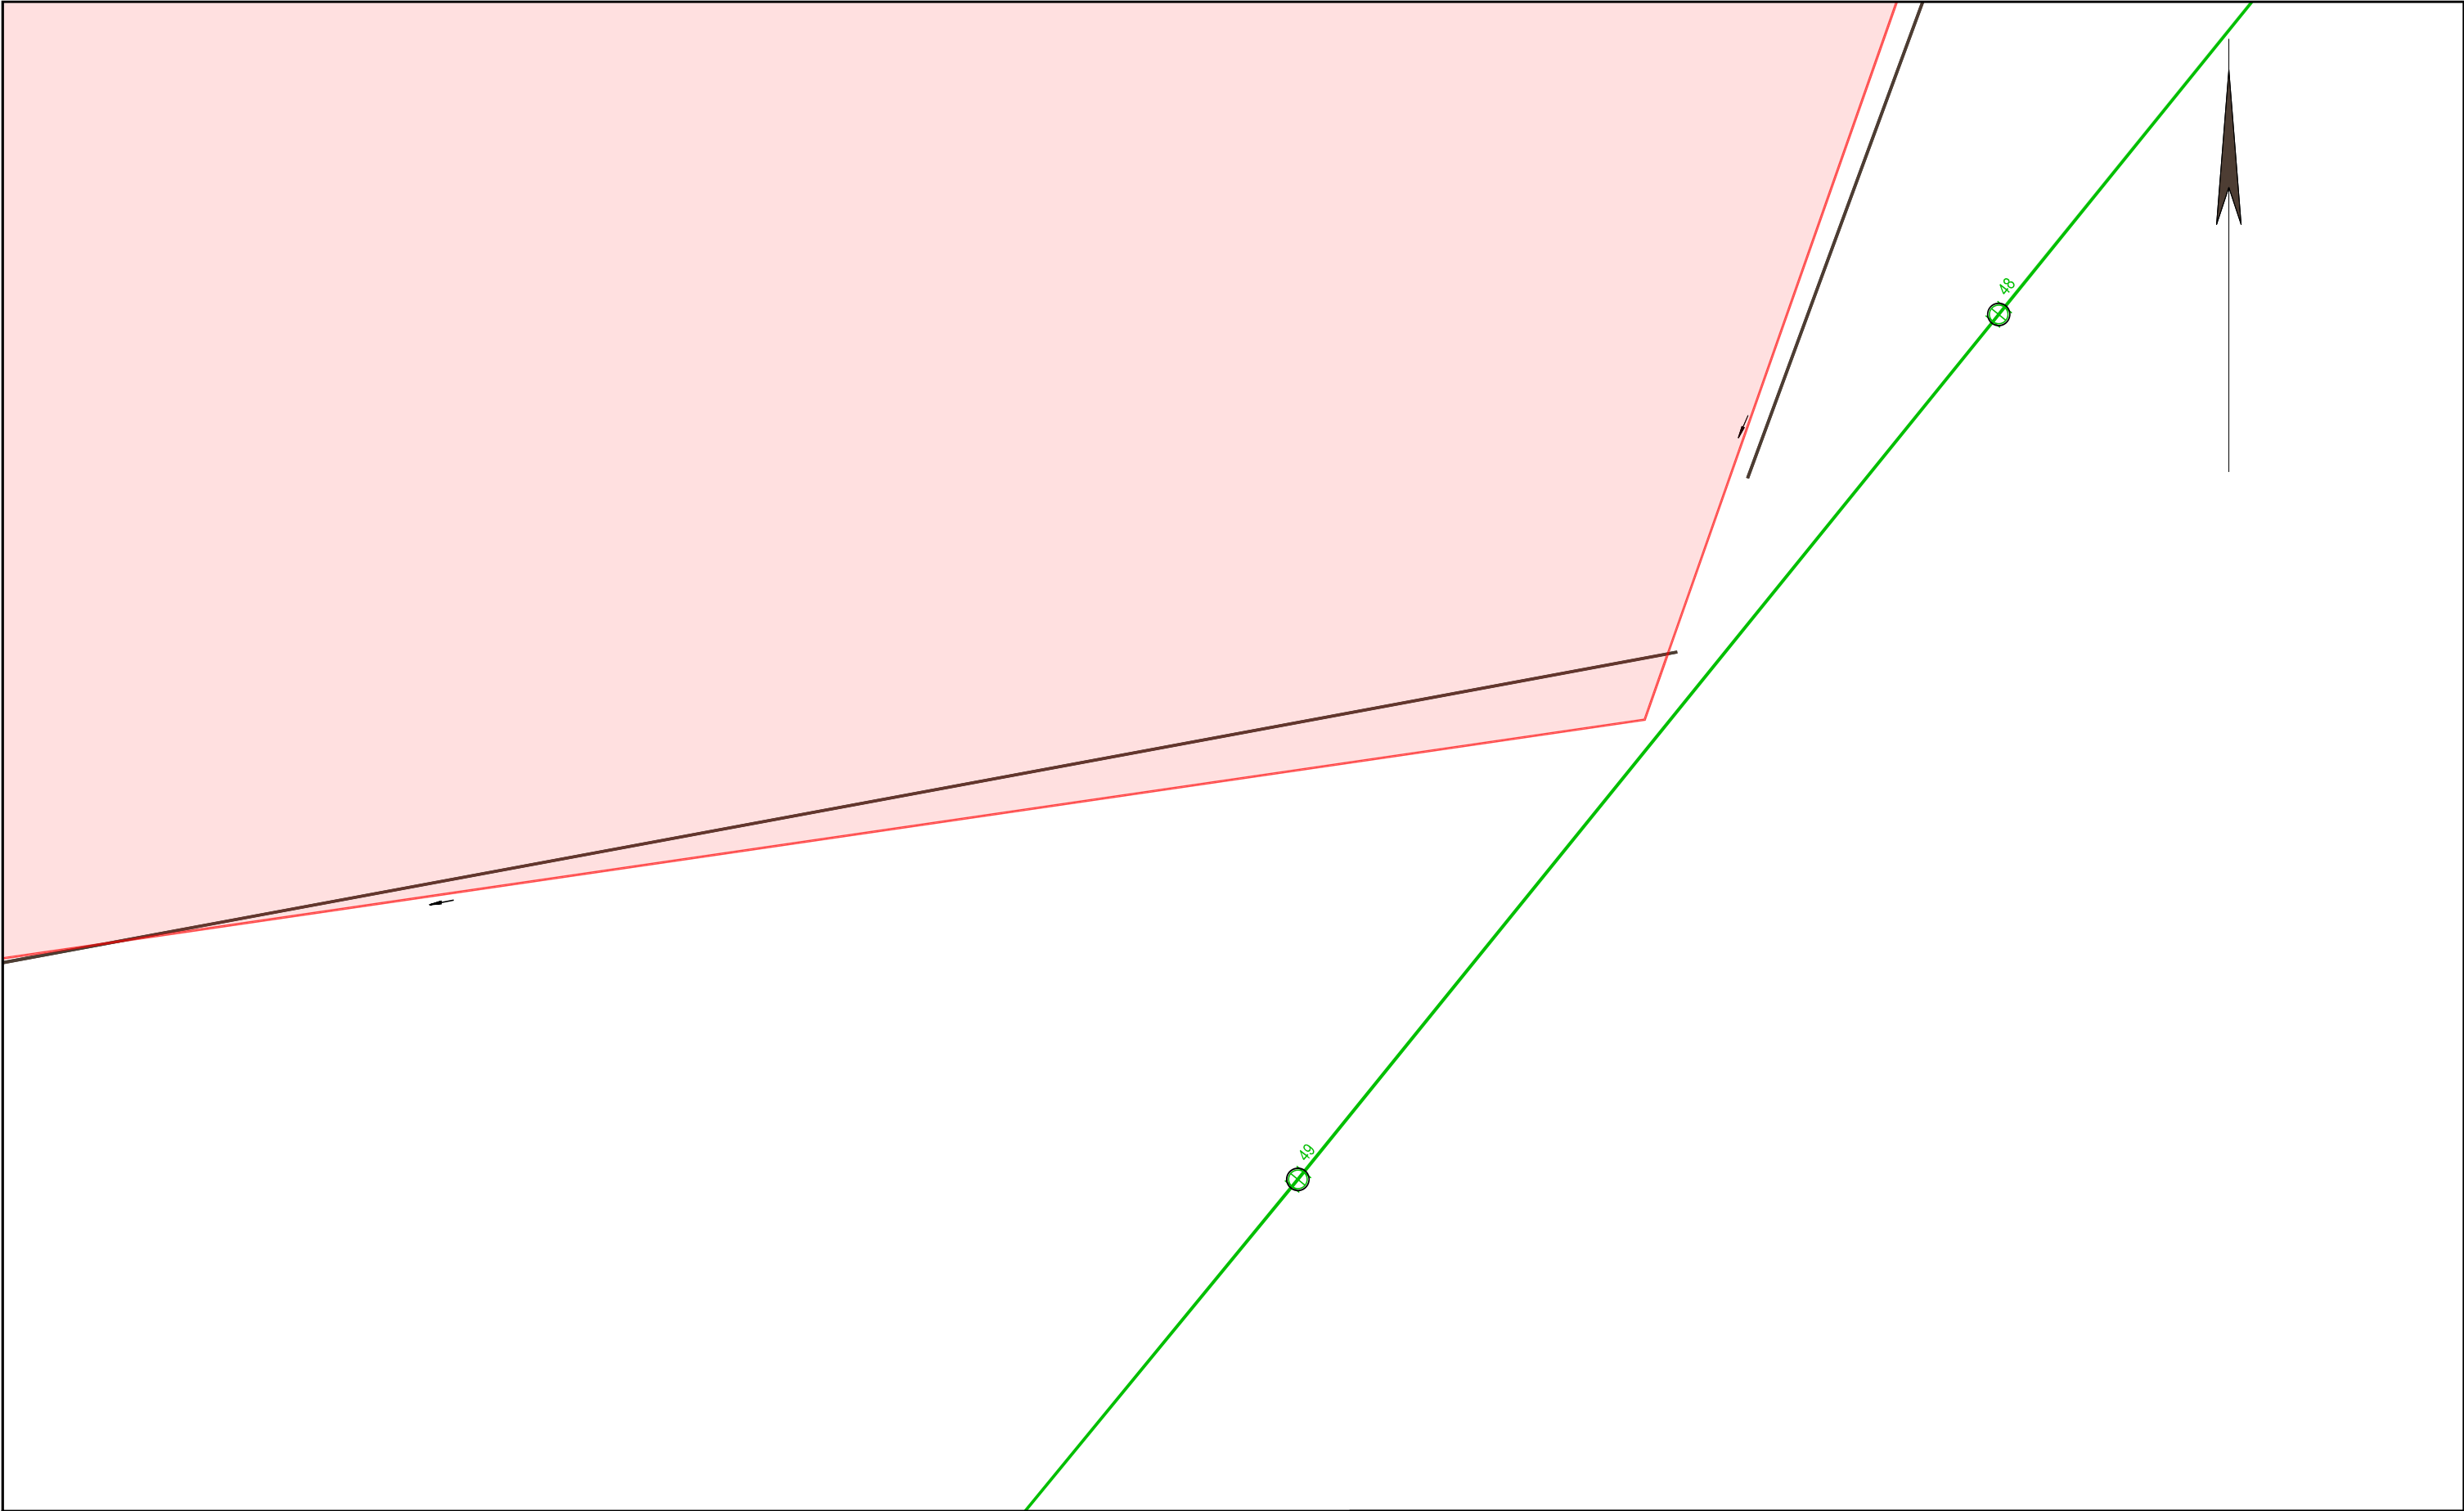


		Die Karte ist Eigentum der E.DIS Netz GmbH. Sie ist nur für den internen Verwendungszweck zu nutzen und muss datensicher entsorgt werden. Nachdruck oder Vervielfältigung nur mit Genehmigung des Eigentümers.		1:500
		Kartenname: Strom-MSP Anfragenummer: 1526648-EDIS Plannummer: 6 zuständig: MB Gransee Ausgabedatum: 23.07.2025	Ort/Ortsteil: Löwenberger Land Straße: Klevescher Damm 7	Farblegende ■ Strom-HS ■ Strom-MS ■ Strom-NS ■ Fernmelde ■ Gas-HD ■ Gas-MD ■ Gas-ND ■ Straßenbel.

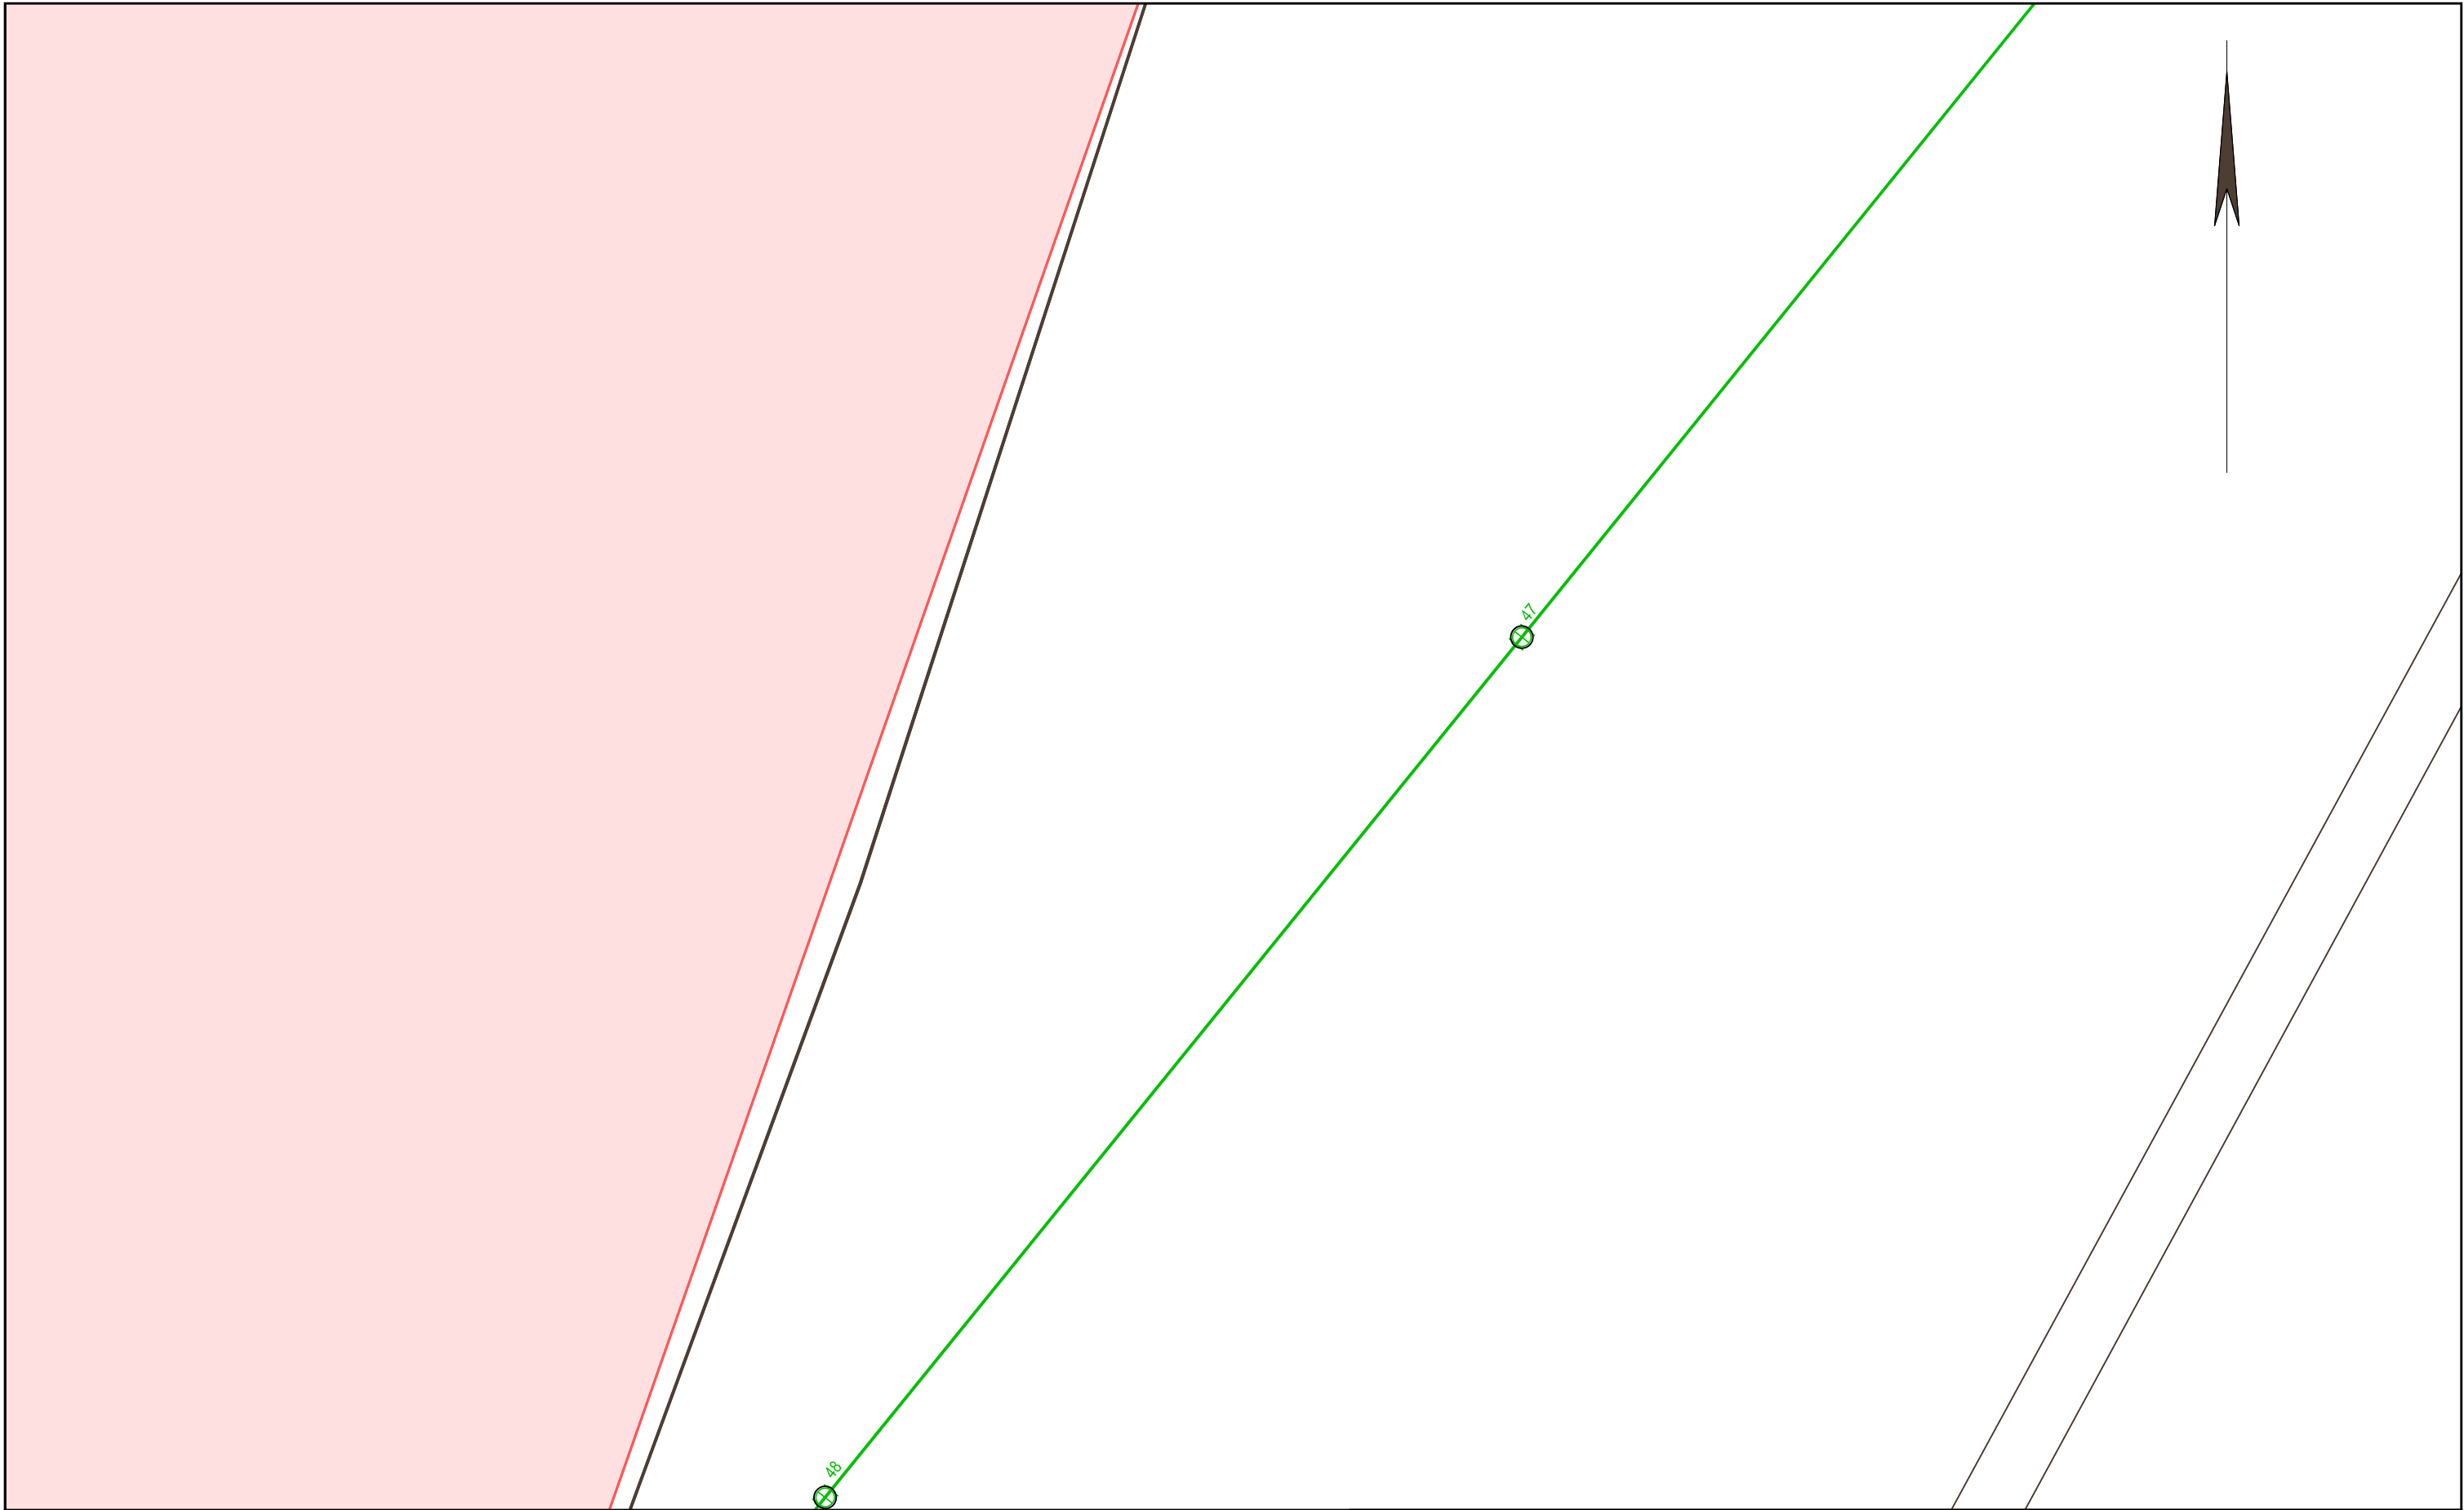


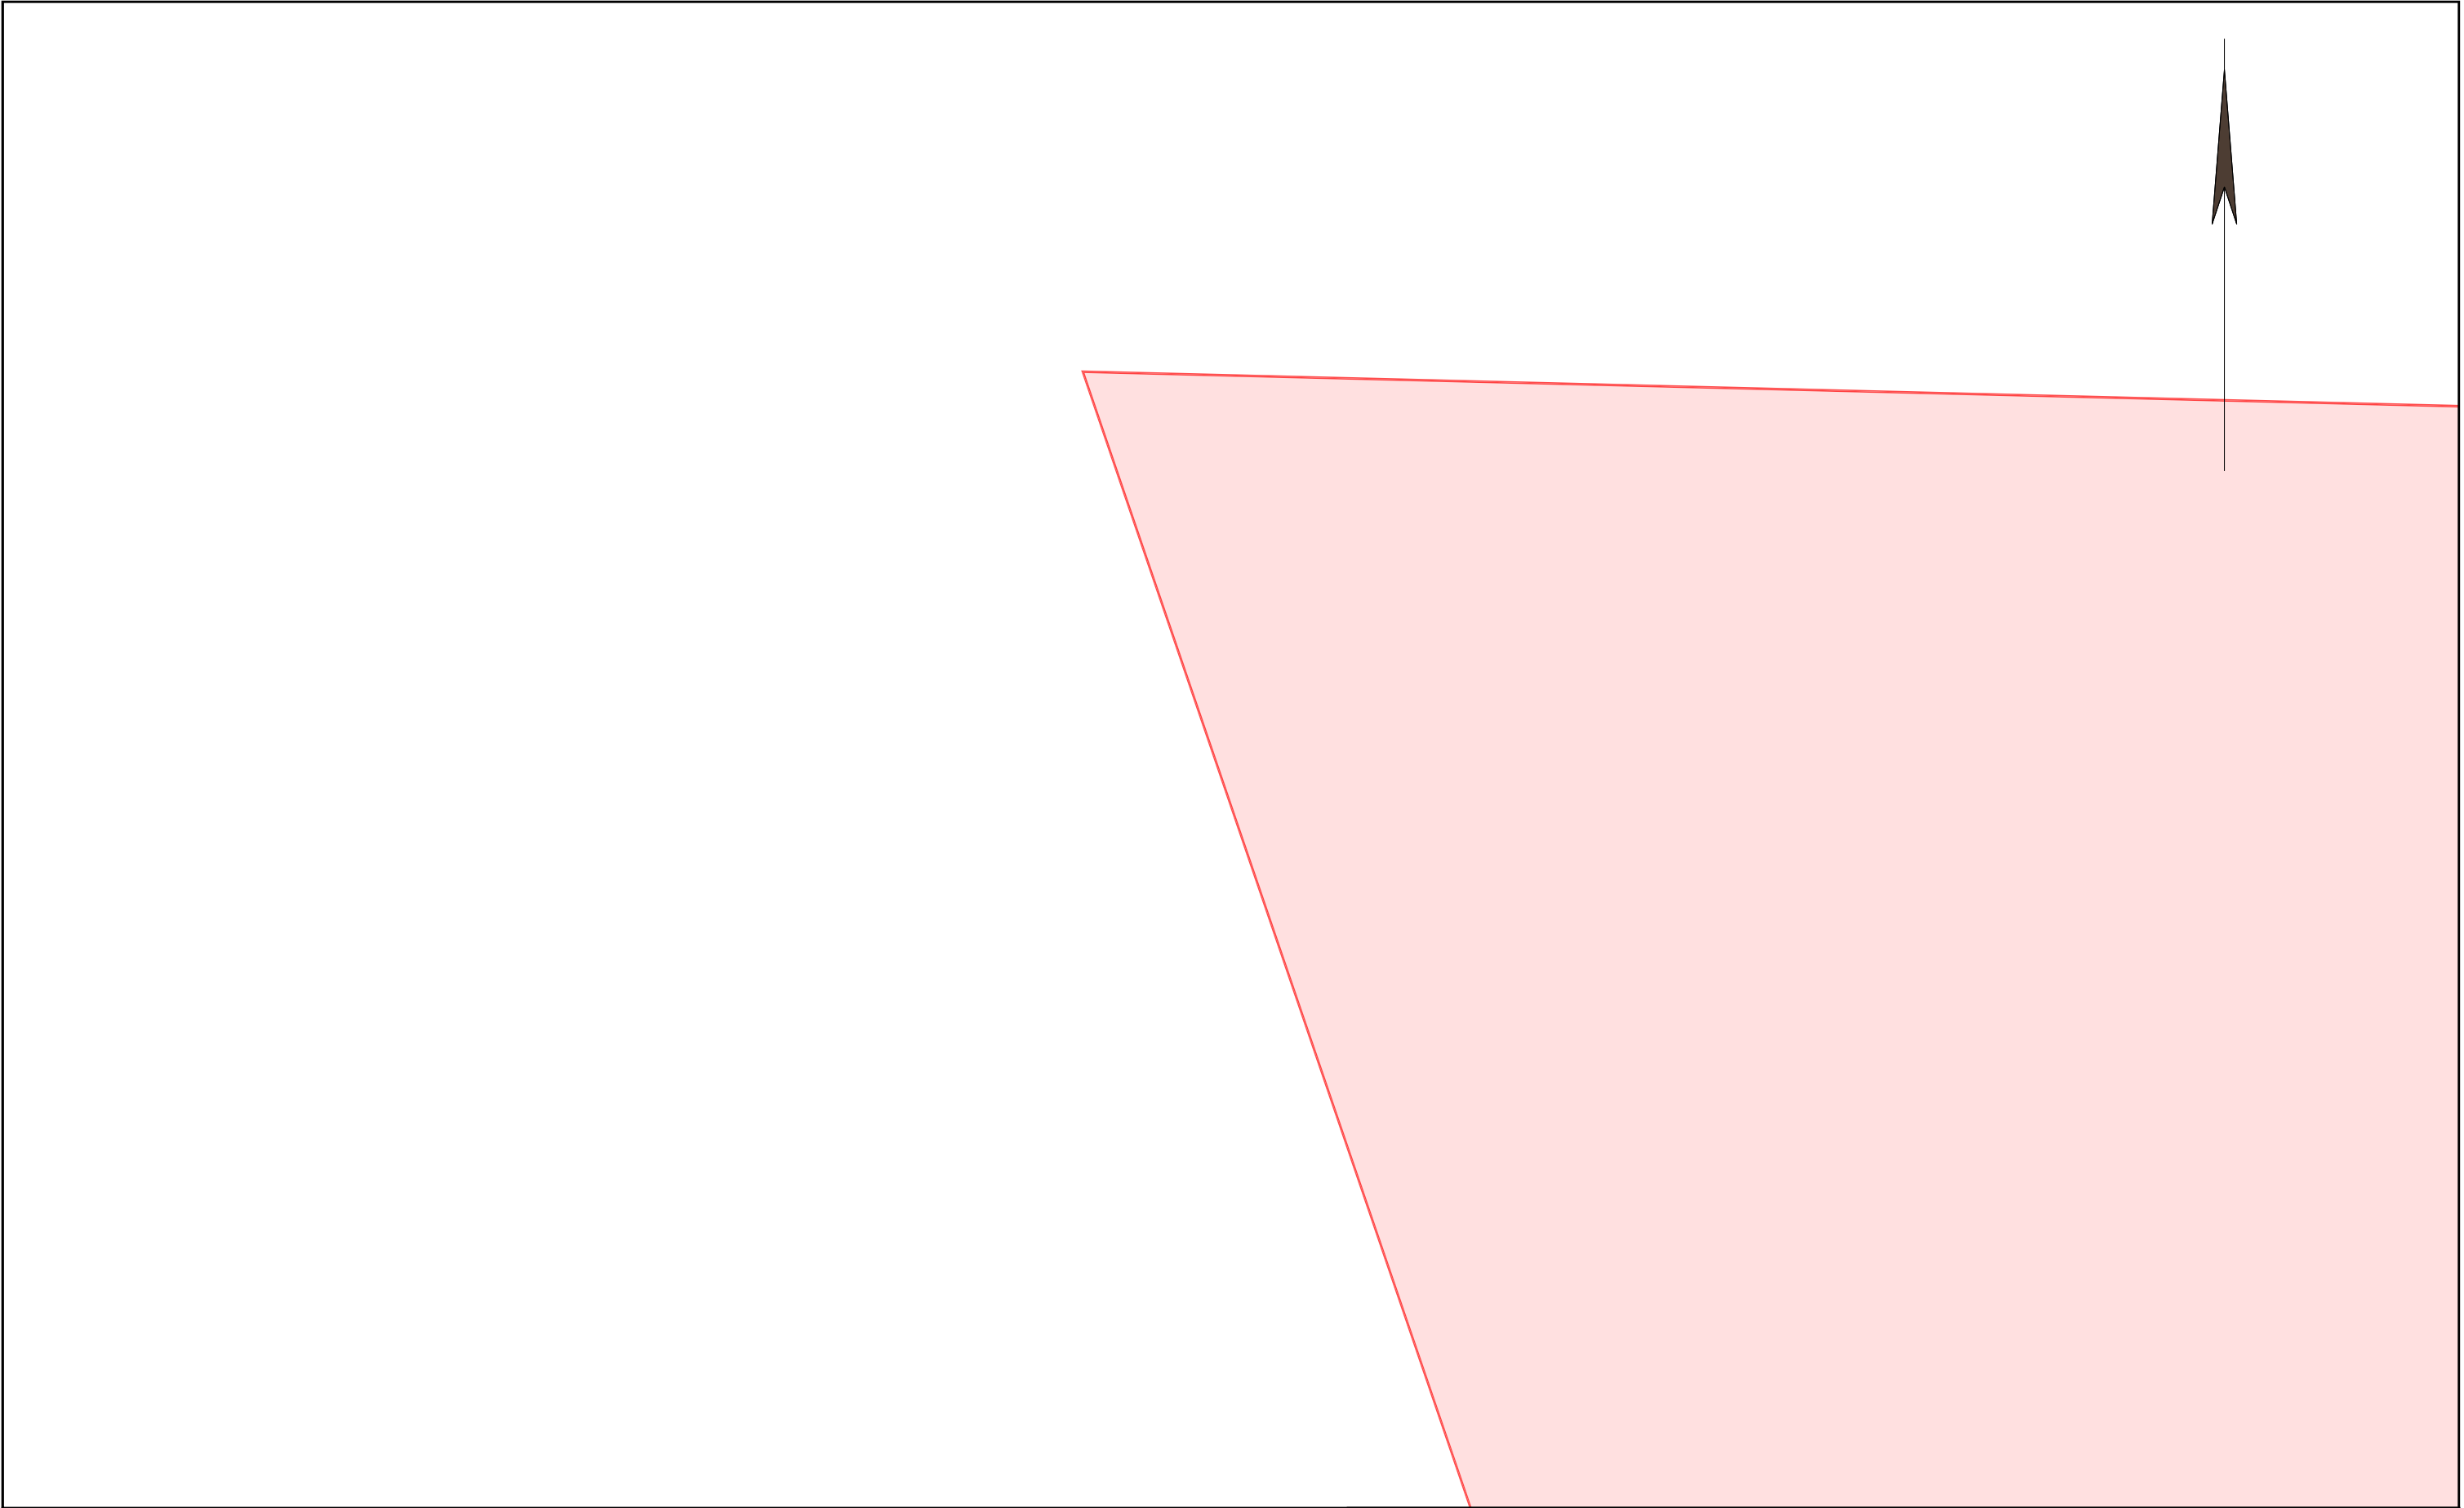
	Die Karte ist Eigentum der E.DIS Netz GmbH. Sie ist nur für den internen Verwendungszweck zu nutzen und muss datensicher entsorgt werden. Nachdruck oder Vervielfältigung nur mit Genehmigung des Eigentümers.		1:500
	Kartenname: Strom-MSP Anfragenummer: 1526648-EDIS Plannummer: 8 zuständig: MB Gransee Ausgabedatum: 23.07.2025	Ort/Ortsteil: Löwenberger Land Straße: Klevescher Damm 7	Farblegende ■ Strom-HS ■ Strom-MS ■ Strom-NS ■ Fernmelde ■ Gas-HD ■ Gas-MD ■ Gas-ND ■ Straßenbel.




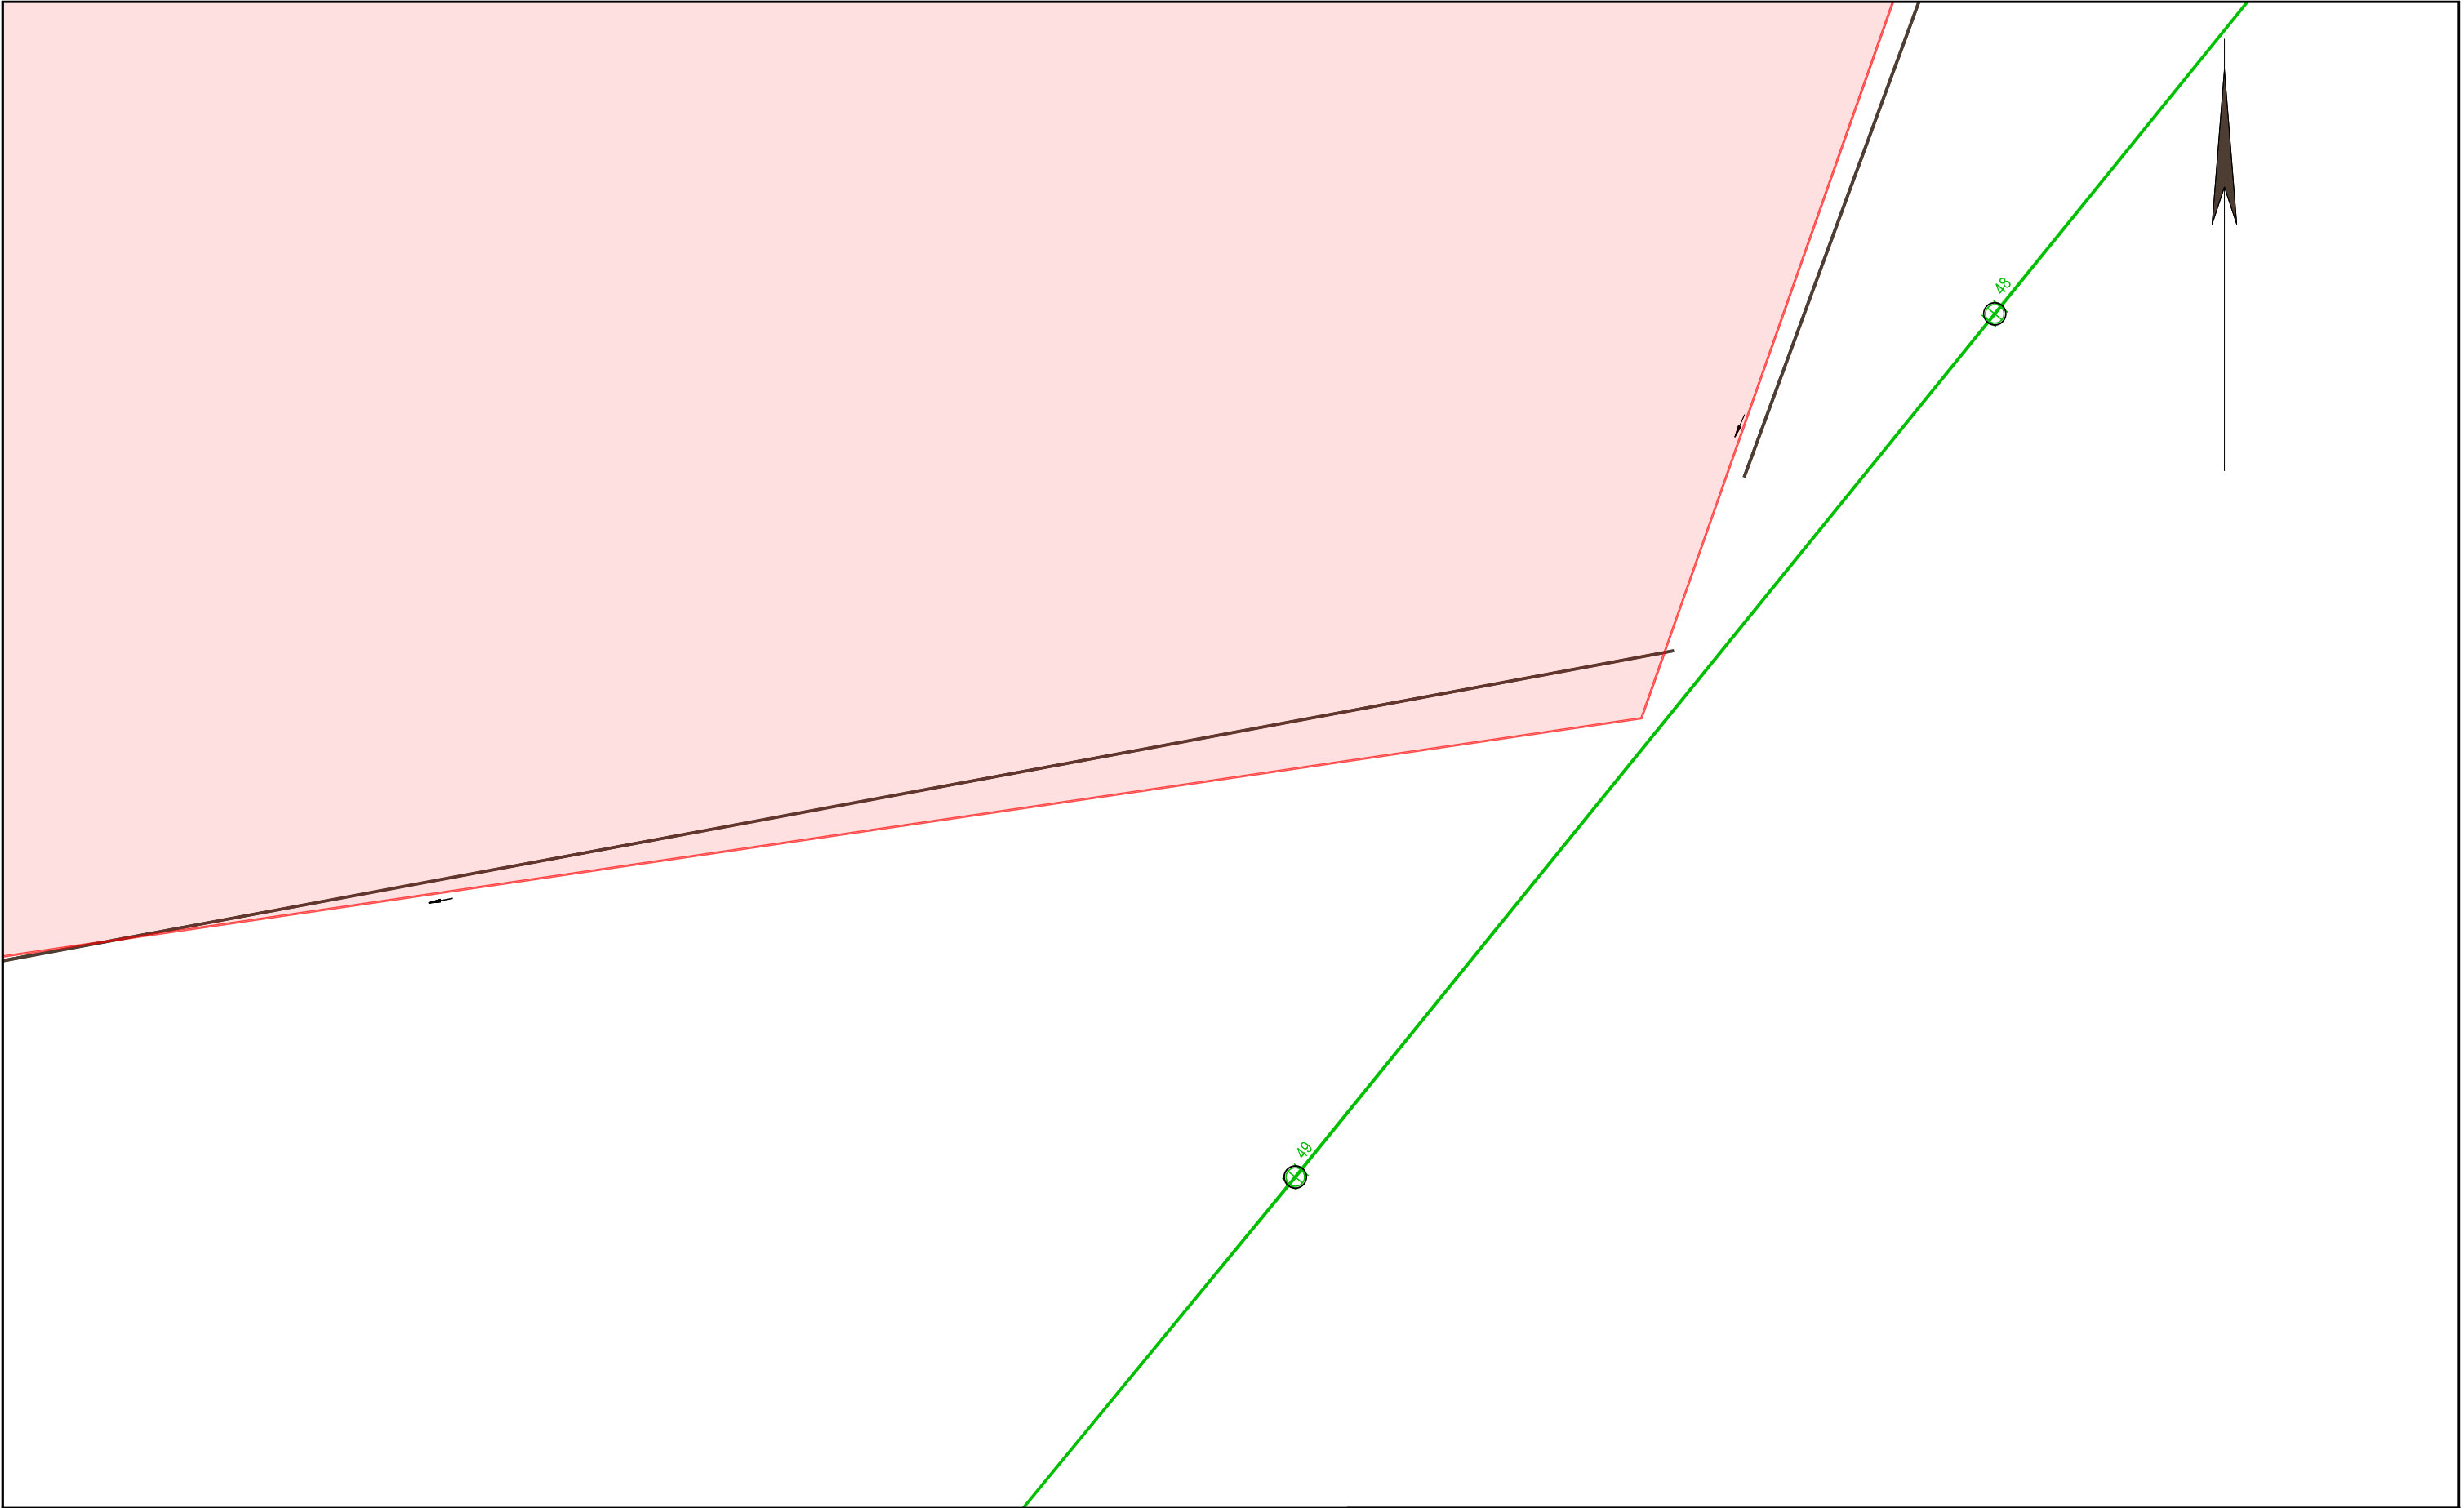
				<small>Die Karte ist Eigentum der E.DIS Netz GmbH. Sie ist nur für den internen Verwendungszweck zu nutzen und muss datensicher entsorgt werden. Nachdruck oder Vervielfältigung nur mit Genehmigung des Eigentümers.</small>		1:500	
		Kartenname: Gesamtmedienplan Anfragenummer: 1526648-EDIS Plannummer: 4 zuständig: MB Gransee Ausgabedatum: 23.07.2025		Ort/Ortsteil: Löwenberger Land Straße: Klevescher Damm 7		Farblegende <div><div>■</div> Strom-HS</div> <div><div>■</div> Strom-MS</div> <div><div>■</div> Strom-NS</div> <div><div>■</div> Fernmelde</div> <div><div>■</div> Gas-HD</div> <div><div>■</div> Gas-MD</div> <div><div>■</div> Gas-ND</div> <div><div>■</div> Straßenbel.</div>	




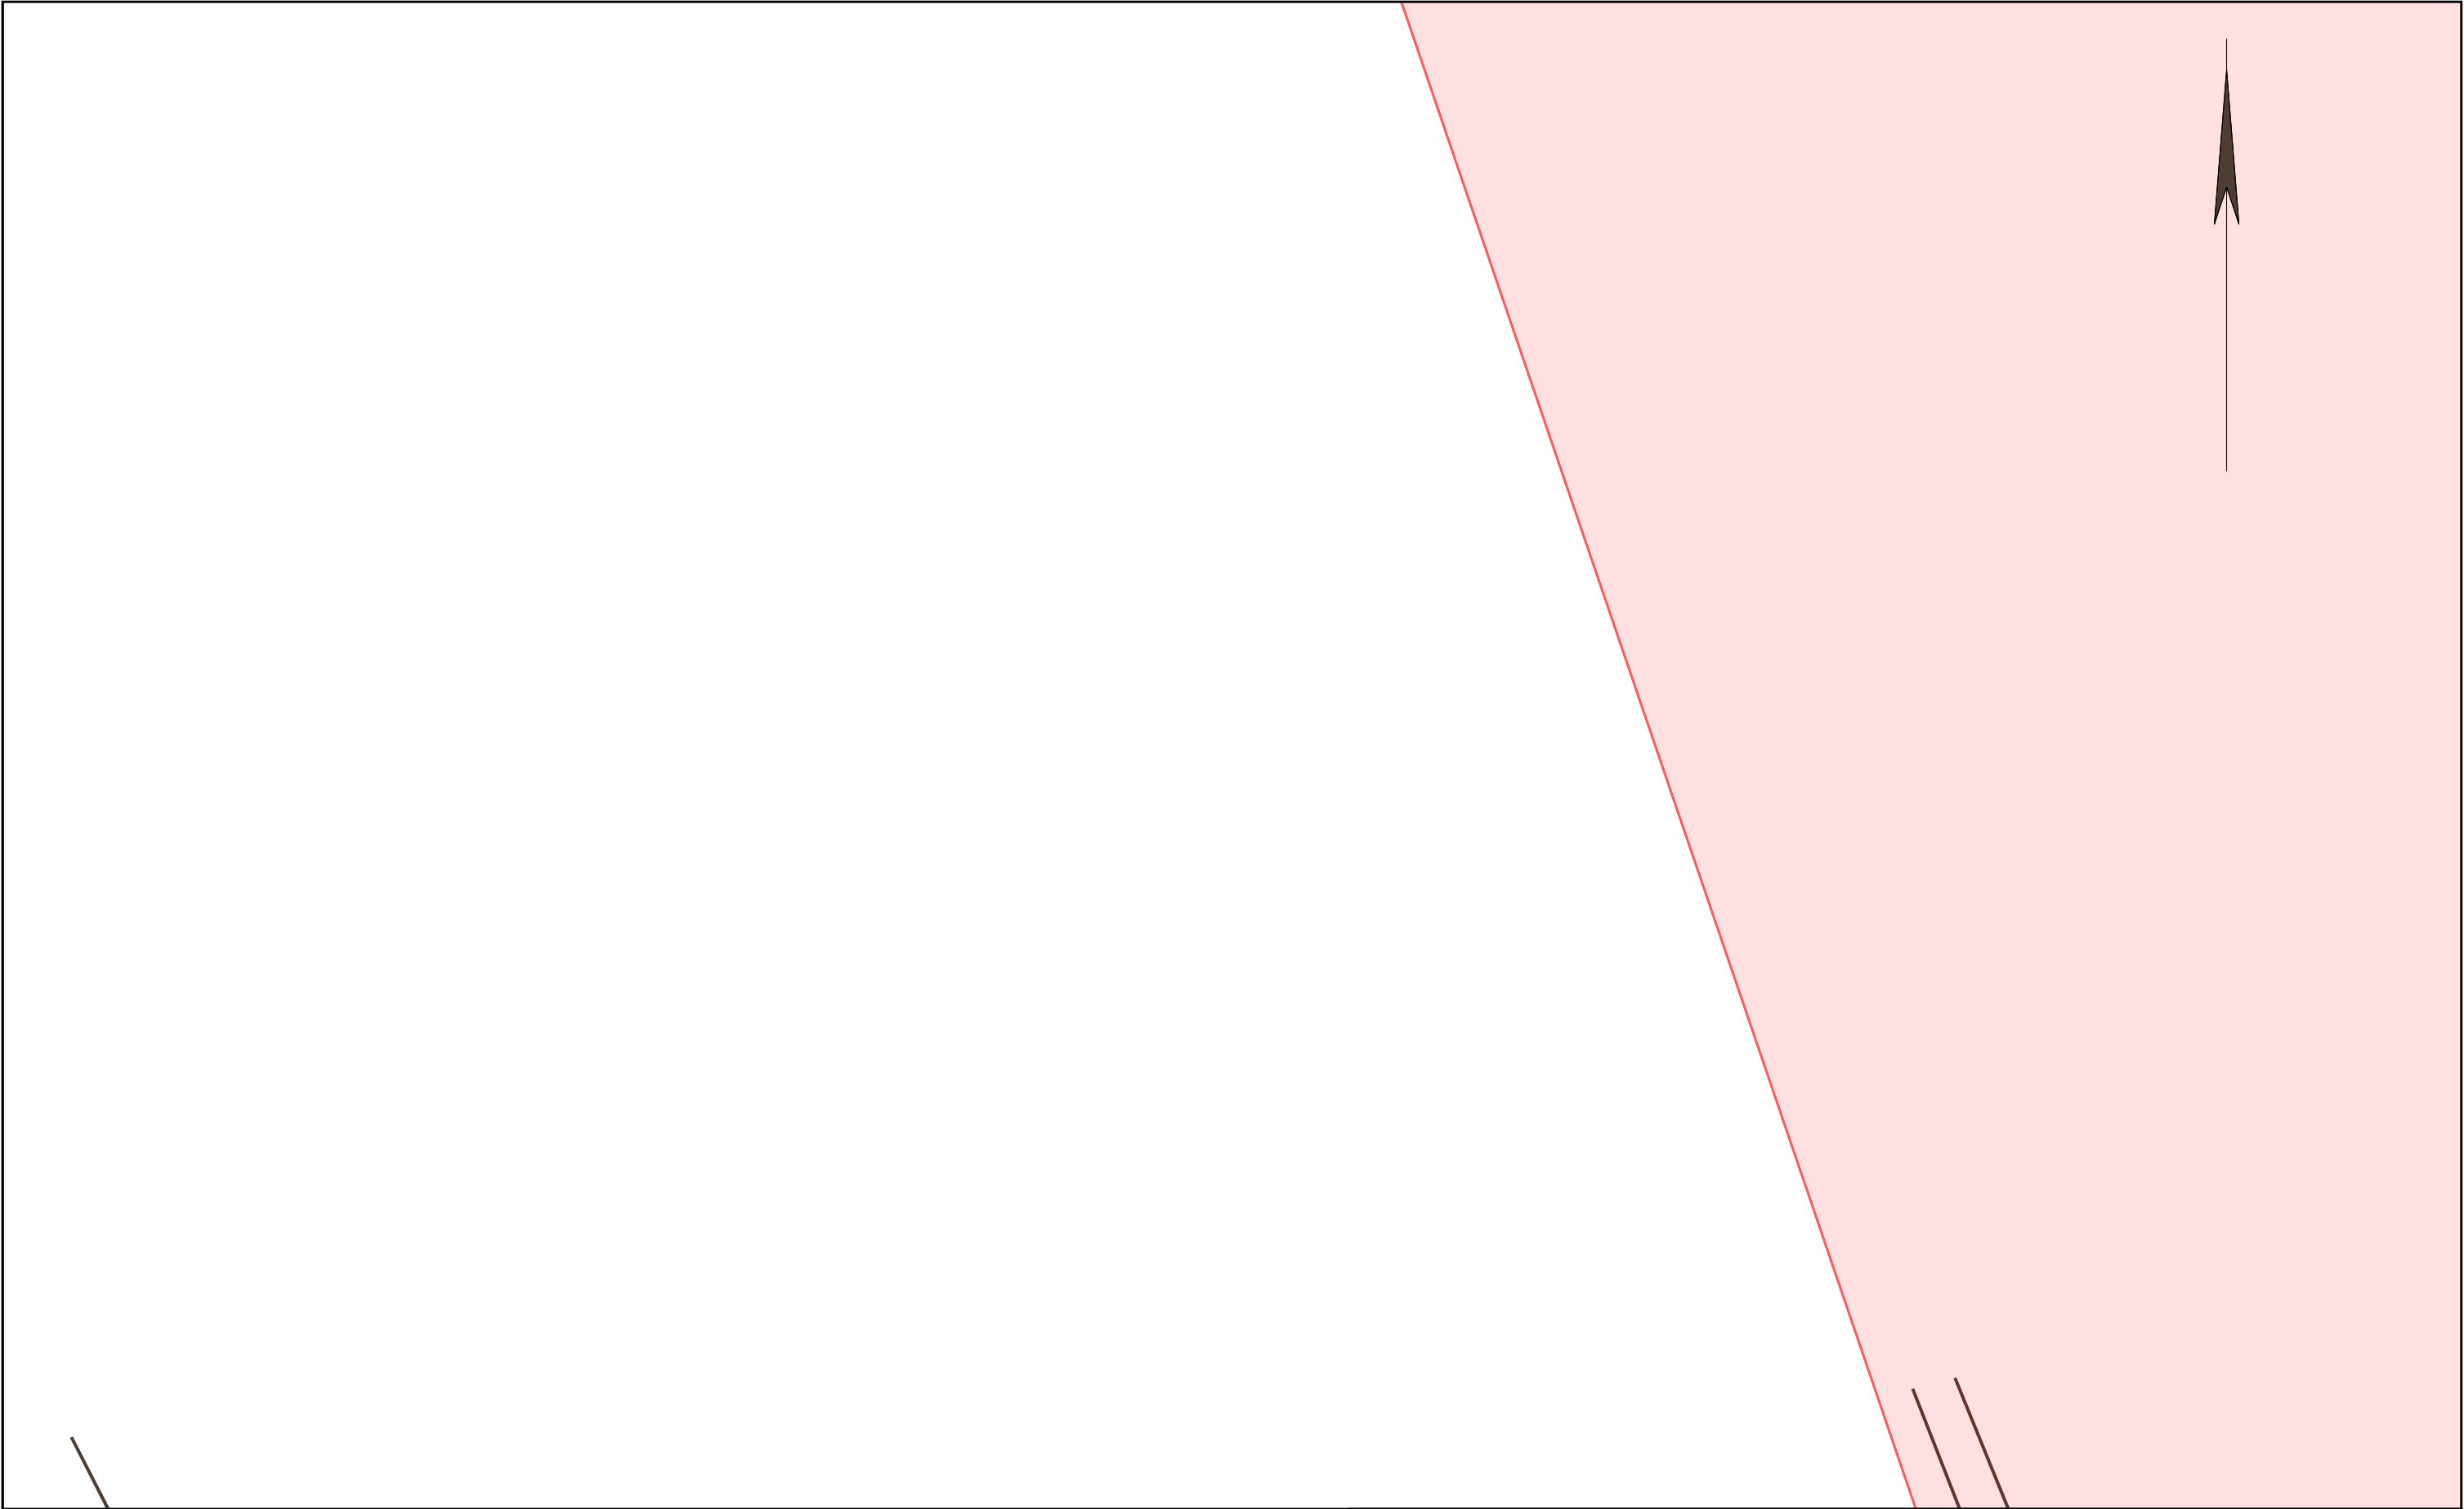
				<div>Die Karte ist Eigentum der E.DIS Netz GmbH. Sie ist nur für den internen Verwendungszweck zu nutzen und muss datensicher entsorgt werden. Nachdruck oder Vervielfältigung nur mit Genehmigung des Eigentümers.</div>		1:500	
		<div>Kartenname: Gesamtmedienplan</div> <div>Anfragenummer: 1526648-EDIS</div> <div>Plannummer: 5</div> <div>zuständig: MB Gransee</div> <div>Ausgabedatum: 23.07.2025</div>			<div>Ort/Ortsteil: Löwenberger Land</div> <div>Straße: Klevescher Damm 7</div>		<div>Farblegende</div> <div><div>■</div>Strom-HS</div> <div><div>■</div>Strom-MS</div> <div><div>■</div>Strom-NS</div> <div><div>■</div>Fernmelde</div> <div><div>■</div>Gas-HD</div> <div><div>■</div>Gas-MD</div> <div><div>■</div>Gas-ND</div> <div><div>■</div>Straßenbel.</div>




		Die Karte ist Eigentum der E.DIS Netz GmbH. Sie ist nur für den internen Verwendungszweck zu nutzen und muss datensicher entsorgt werden. Nachdruck oder Vervielfältigung nur mit Genehmigung des Eigentümers.		1:500
		Kartenname: Gesamtmedienplan Anfragenummer: 1526648-EDIS Plannummer: 1 zuständig: MB Gransee Ausgabedatum: 23.07.2025	Ort/Ortsteil: Löwenberger Land Straße: Klevescher Damm 7	Farblegende ■ Strom-HS ■ Strom-MS ■ Strom-NS ■ Fernmelde ■ Gas-HD ■ Gas-MD ■ Gas-ND ■ Straßenbel.




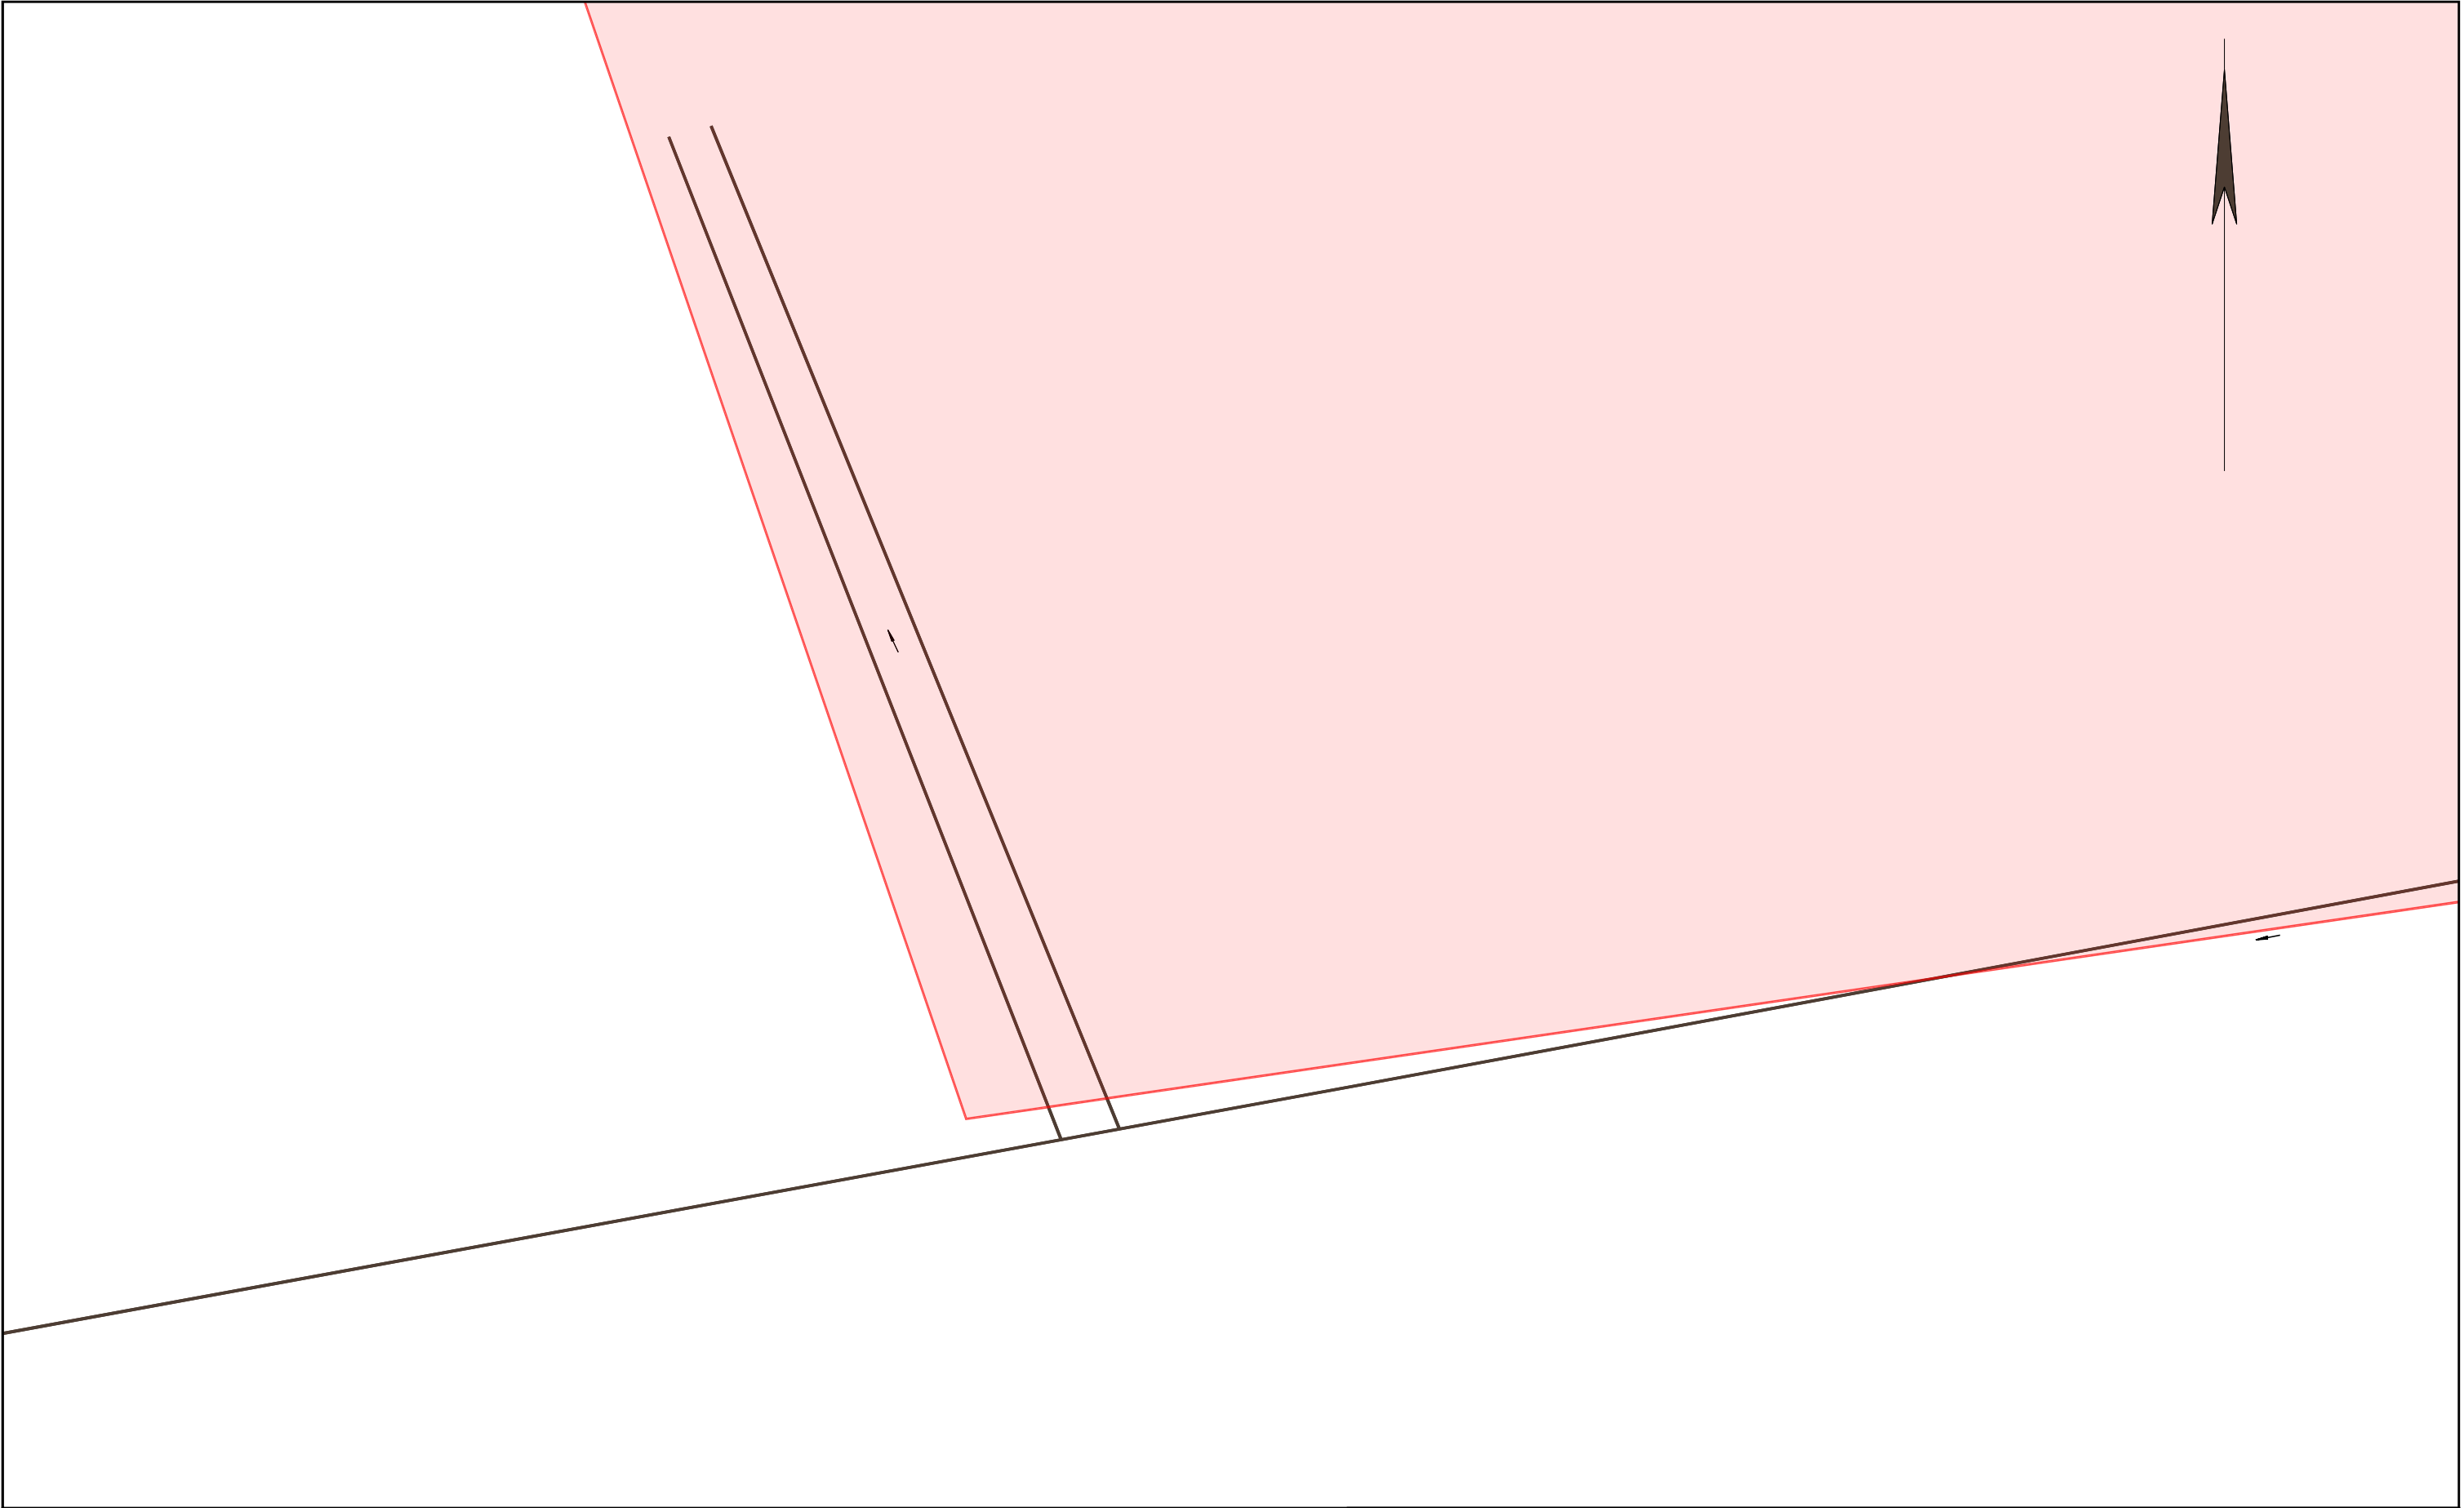
		Die Karte ist Eigentum der E.DIS Netz GmbH. Sie ist nur für den internen Verwendungszweck zu nutzen und muss datensicher entsorgt werden. Nachdruck oder Vervielfältigung nur mit Genehmigung des Eigentümers.		1:500		
		Kartenname: Gesamtmedienplan Anfragenummer: 1526648-EDIS Plannummer: 6 zuständig: MB Gransee Ausgabedatum: 23.07.2025		Ort/Ortsteil: Löwenberger Land Straße: Klevescher Damm 7		Farblegende <div><div>■</div>Strom-HS</div> <div><div>■</div>Strom-MS</div> <div><div>■</div>Strom-NS</div> <div><div>■</div>Fernmelde</div> <div><div>■</div>Gas-HD</div> <div><div>■</div>Gas-MD</div> <div><div>■</div>Gas-ND</div> <div><div>■</div>Straßenbel.</div>




		Die Karte ist Eigentum der E.DIS Netz GmbH. Sie ist nur für den internen Verwendungszweck zu nutzen und muss datensicher entsorgt werden. Nachdruck oder Vervielfältigung nur mit Genehmigung des Eigentümers.		1:500
		Kartenname: Gesamtmedienplan Anfragenummer: 1526648-EDIS Plannummer: 2 zuständig: MB Gransee Ausgabedatum: 23.07.2025	Ort/Ortsteil: Löwenberger Land Straße: Klevescher Damm 7	Farblegende ■ Strom-HS ■ Strom-MS ■ Strom-NS ■ Fernmelde ■ Gas-HD ■ Gas-MD ■ Gas-ND ■ Straßenbel.

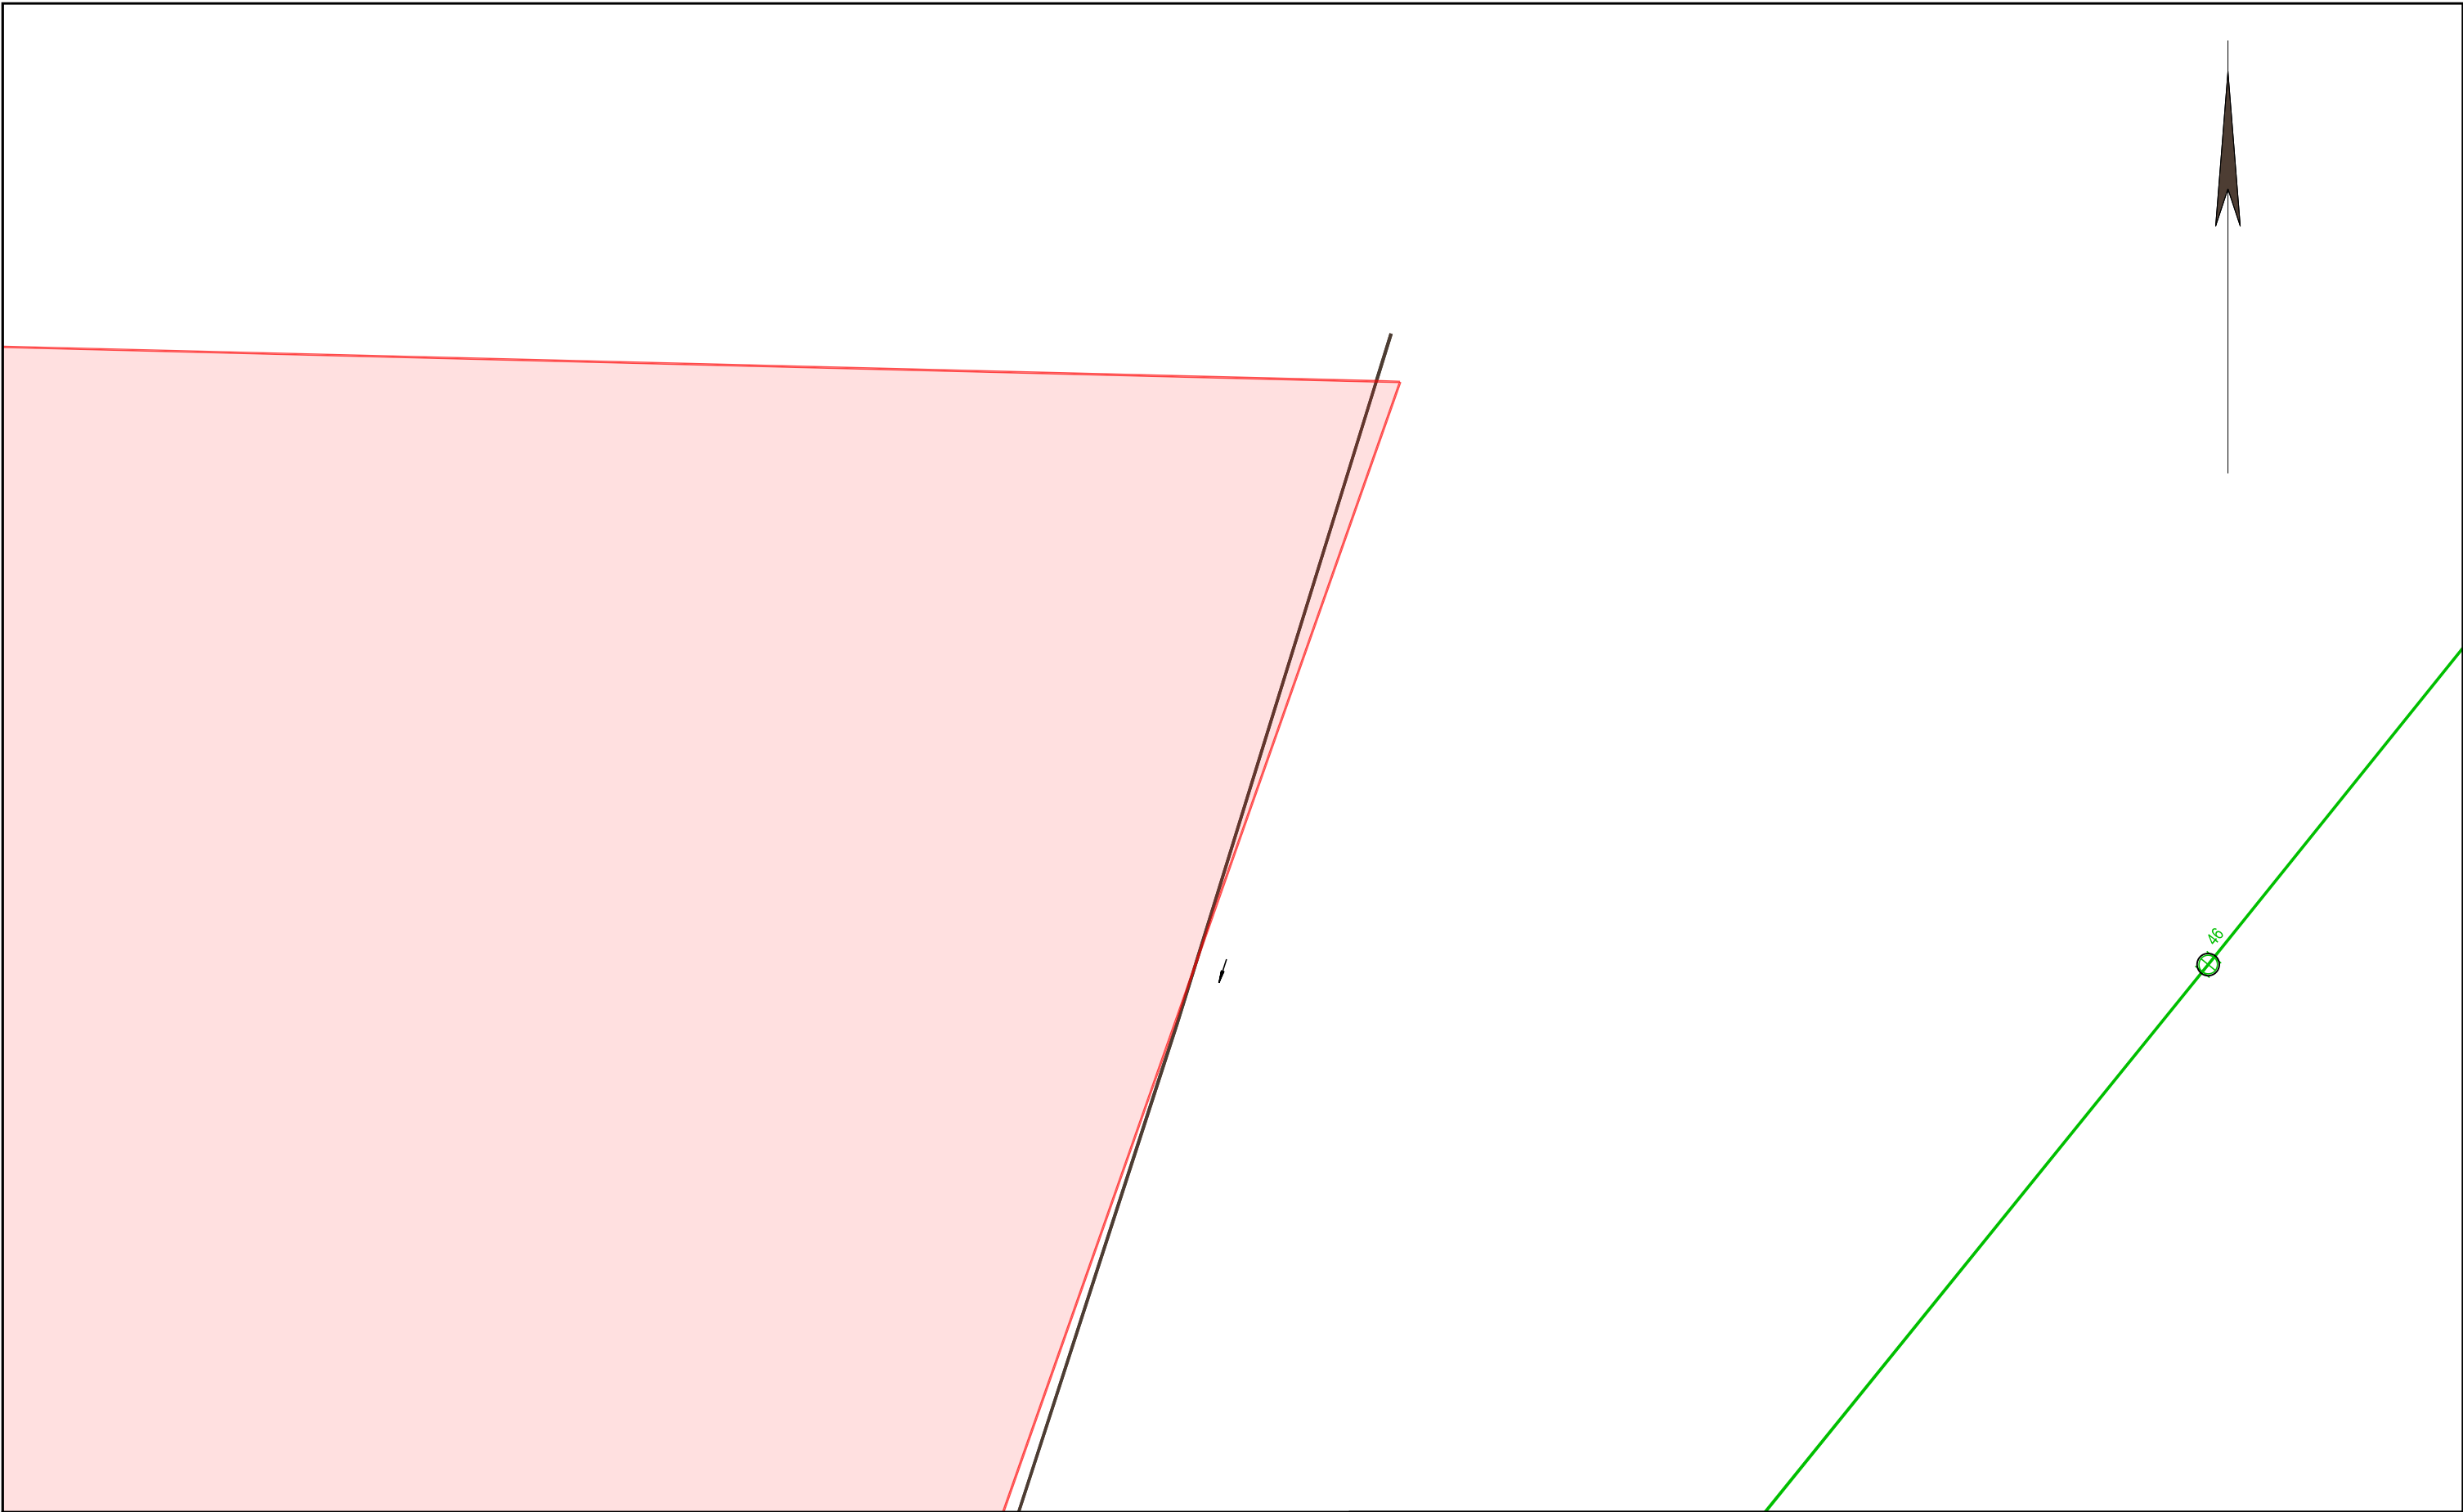

		Die Karte ist Eigentum der E.DIS Netz GmbH. Sie ist nur für den internen Verwendungszweck zu nutzen und muss datensicher entsorgt werden. Nachdruck oder Vervielfältigung nur mit Genehmigung des Eigentümers.		1:500
		Kartenname: Gesamtmedienplan Anfragenummer: 1526648-EDIS Plannummer: 7 zuständig: MB Gransee Ausgabedatum: 23.07.2025	Ort/Ortsteil: Löwenberger Land Straße: Klevescher Damm 7	Farblegende ■ Strom-HS ■ Strom-MS ■ Strom-NS ■ Fernmelde ■ Gas-HD ■ Gas-MD ■ Gas-ND ■ Straßenbel.



		Die Karte ist Eigentum der E.DIS Netz GmbH. Sie ist nur für den internen Verwendungszweck zu nutzen und muss datensicher entsorgt werden. Nachdruck oder Vervielfältigung nur mit Genehmigung des Eigentümers.		1:500		
		Kartenname: Gesamtmedienplan Anfragenummer: 1526648-EDIS Plannummer: 3 zuständig: MB Gransee Ausgabedatum: 23.07.2025		Ort/Ortsteil: Löwenberger Land Straße: Klevescher Damm 7		Farblegende ■ Strom-HS ■ Strom-MS ■ Strom-NS ■ Fernmelde ■ Gas-HD ■ Gas-MD ■ Gas-ND ■ Straßenbel.

Bestätigung über erfolgte Planausgabe / Einweisung

Achtung:

Arbeiten in der Nähe von Strom- und Gasverteilungsanlagen sind mit Lebensgefahr verbunden!!

Für das Bauvorhaben	1526648-EDIS, Löwenberger Land Klevescher Damm 7	
	<small>genaue Bezeichnung: Ort, Straße, Hausnummer, bzw. Leitungsabschnitt oder zwischen Hausnummern</small>	
	Planung, Sonstiges	
	<small>auszuführende Arbeiten</small>	<small>voraussichtlicher Beginn der Arbeiten</small>
wurde Herr/Frau	Frau Janet Görn Tel.: 033912218 /	
Beauftragter der	Planungsgesellschaft für Wasserbau & Wasserwirtschaft mbH PROWA Neuruppin	
Kontakt	info@prowa-neuruppin.de, Tel: 033912218	
Anschrift	16816 Neuruppin, Straße des Friedens 2a	
	<small>Ort, Straße, Hausnummer</small>	

über den Gefährdungsbereich nachstehender Verteilungsanlagen (hierzu gehören z. B. Rohrleitungen, Stationen, elektrische Freileitungen und Kabel, Armaturen, Anlagen für den Kathodenschutz, Steuer- und Messkabel, Erdungsanlagen u. a.) im Baustellenbereich eingewiesen.

Auskünfte über Verteilungsanlagen, die sich nicht im Eigentum des Netzbetreibers befinden, müssen bei den zuständigen Netzbetreibern (Übertragungsnetzbetreiber, Stadtwerke, Wasserzweckverbände, private Eigentümer, ...) eingeholt werden.

Eventuell kann die Gemeinde über weitere Versorgungsträger Auskunft erteilen.

Die Einweisung erfolgte mittels Aushändigung von Plänen (mit Übergabedatum).

Die Weitergabe an Dritte ist nicht erlaubt!

Für die Lagerichtigkeit der in den ausgegebenen Plänen eingezeichneten Anlagen, Kabel, Rohrleitungen und Neben-/Hilfseinrichtungen, insbesondere für Maßangaben, übernimmt der Netzbetreiber keine Gewähr.

Bei Arbeiten im Gefährdungsbereich (Nieder- und Mittelspannung 2m, Hochspannung 6m) von Verteilungsanlagen ist der genaue Verlauf, insbesondere die Tiefe, durch Graben von Suchschlitzen in Handschachtung oder in leitungsschonender Arbeitstechnik, wie z.B. der Einsatz eines Saugbaggers, festzustellen.

Bei Unklarheiten ist in jedem Fall Kontakt mit dem zuständigen Kundencenter/Standort des Netzbetreibers aufzunehmen.

Außerdem sind die Informationen zu "**Örtliche Einweisung / Ansprechpartner**" (Seite 3), die "**Besonderen Hinweise**" (Seite 4), das "**Merkblatt zum Schutz der Verteilungsanlagen**" sowie die spartenspezifischen Verhaltensregeln besonders zu beachten.

Die übergebenen/empfangenen Pläne sind gut lesbar und entsprechen dem nachgefragten Gebiet.

Die übergebenen/empfangenen Pläne geben den Zustand zum Zeitpunkt der Auskunftserteilung wieder. Es ist darauf zu achten, dass zu Beginn der Bauarbeiten aktuelle Pläne vor Ort vorliegen.

Kontaktadresse / Meisterbereich	E.DIS Netz GmbH, Gransee	+49 3306-20360
		<small>Telefon</small>

Örtliche Einweisung / Ansprechpartner

☐ Örtliche Einweisung vor Baubeginn notwendig

Vorgehensweise bei einer örtlichen Einweisung:

Für die Vereinbarung des Einweisungstermins setzen Sie sich bitte mit dem zuständigen Ansprechpartner in Verbindung. Die Durchführung des Einweisungstermins muss auf diesem Formular durch die Unterschrift der E.DIS Netz GmbH und Ihrem Unternehmen bestätigt werden.

Die örtliche Einweisung ist für Sie kostenlos.

Termin durchgeführt am

Unterschrift EDIS Netz GmbH

Unterschrift Unternehmen

☐ Gesonderte Bestandsabfrage erforderlich

Im Bereich des Vorhabens befinden sich Telekommunikationsanlagen (Rohranlagen/ Kabel) in Planung/ im Bau/ in Betrieb. Diese Anlagen sind im Gesamtmedienplan aktuell nicht dargestellt. Es ist deshalb zwingend eine gesonderte Bestandsabfrage bei der e.discom Telekommunikation GmbH erforderlich. Bitte wenden Sie sich dazu unter Angabe der Auskunftsnummer per e-mail an disposition@ediscom.net.

Für Rückfragen steht Ihnen gern zur Verfügung:

Standort Gransee

Ruppiner Straße 13b

16775 Gransee

E-Mail: EDI_Betrieb_Gransee@e-dis.de

Stromversorgungsanlagen: +49 3306 2036-260

Gasversorgungsanlagen: +49 3306 2036-270

Telekommunikationsanlagen: +49 331 9080 3000

Hochspannungsanlagen: +49 1732695563 +49 15254700453

(wenn nicht erreichbar: bitte folgende Nummer kontaktieren: +49 3361 7332333)

Vor dem Beginn der Arbeiten, muss eine weitere Auskunft bei der E.DIS Netz GmbH eingeholt werden, falls irgendeine Ungewissheit hinsichtlich der Leitungsführung besteht oder die Arbeiten nicht umgehend ausgeführt werden. Übergebene Bestandspläne bzw. Kopien dieser sowie diese "Bestandsplan-Auskunft" müssen bei der bauausführenden Firma vor Ort vorliegen.

Weitere besondere Hinweise:

DNS:NET Internet Service GmbH · Zimmerstr. 23 · 10969 Berlin
PPN PROWA GmbH

Str. des Friedens 2a
16816 Neuruppin

DNS:NET Leitungsauskunft
leitungsauskunft@dns-net.de
Tel.: 0800-10-12-858
www.dns-net.de

23.07.2025

Portalnummer 669401
Ihr Schreiben vom 23.07.2025

Sehr geehrte Frau Görn,

vielen Dank für die Beteiligung unseres Hauses als Träger öffentlicher Belange im Rahmen Ihres o.g. Bauvorhabens.

In dem Baugebiet befinden sich keine Rohr- und Kabelsysteme der DNS:NET.

Bitte beachten Sie die Bestimmungen in der beigegeführten Kabelschutzanweisung.

Die DNS:NET hat keine weiteren Bedenken oder Anregungen vorzubringen.

Für Ihre Fragen stehen wir Ihnen gern zur Verfügung.

Mit freundlichen Grüßen,
DNS:NET Internet Service GmbH
Team Leitungsauskunft

Anlagen
Kabelschutzanweisung

Seiten 1 von 1

DNS:NET Internet Service GmbH · Zimmerstr. 23 · 10969 Berlin
PPN PROWA GmbH

Str. des Friedens 2a
16816 Neuruppin

DNS:NET Leitungsauskunft
leitungsauskunft@dns-net.de
Tel.: 0800-10-12-858
www.dns-net.de

23.07.2025

Portalnummer 669390
Ihr Schreiben vom 23.07.2025

Sehr geehrte Frau Görn,

vielen Dank für die Beteiligung unseres Hauses als Träger öffentlicher Belange im Rahmen Ihres o.g. Bauvorhabens.

In dem Baugebiet befinden sich keine Rohr- und Kabelsysteme der DNS:NET.

Bitte beachten Sie die Bestimmungen in der beigegefügteten Kabelschutzanweisung.

Die DNS:NET hat keine weiteren Bedenken oder Anregungen vorzubringen.

Für Ihre Fragen stehen wir Ihnen gern zur Verfügung.

Mit freundlichen Grüßen,
DNS:NET Internet Service GmbH
Team Leitungsauskunft

Anlagen
Kabelschutzanweisung

Seiten 1 von 1

DNS:NET Internet Service GmbH · Zimmerstr. 23 · 10969 Berlin
PPN Prowa GmbH

Str. des Friedens 2a
16816 Neuruppin

DNS:NET Leitungsauskunft
leitungsauskunft@dns-net.de
Tel.: 0800-10-12-858
www.dns-net.de

23.07.2025

Portalnummer 669400
Ihr Schreiben vom 23.07.2025

Sehr geehrte Frau Görn,

vielen Dank für die Beteiligung unseres Hauses als Träger öffentlicher Belange im Rahmen Ihres o.g. Bauvorhabens.

In dem Baugebiet befinden sich keine Rohr- und Kabelsysteme der DNS:NET.

Bitte beachten Sie die Bestimmungen in der beigegeführten Kabelschutzanweisung.

Die DNS:NET hat keine weiteren Bedenken oder Anregungen vorzubringen.

Für Ihre Fragen stehen wir Ihnen gern zur Verfügung.

Mit freundlichen Grüßen,
DNS:NET Internet Service GmbH
Team Leitungsauskunft

Anlagen
Kabelschutzanweisung

Seiten 1 von 1

Tyczka Energy GmbH, Postfach 1220, 82523 Geretsried

PPN PROWA GmbH
Str. des Friedens 2a
16816 Neuruppin

Geretsried, 23.07.2025
Tyczka Energy GmbH
Fachbereich Gasnetze
Blumenstraße 5
82538 Geretsried
Fon 0341 44641-815
leitungsauskunft@tyczka.de
www.tyczka.de

Portalnummer [669401]

Sehr geehrte Damen und Herren,

die Tyczka Energy GmbH betreibt in der Bundesrepublik Deutschland Gasnetze im öffentlichen und privatem (nicht öffentlichen) Raum.

Im markierten Bereich Ihrer Anfrage liegen keine Gasversorgungsleitungen der Tyczka Energy GmbH im öffentlichen Raum.

Die Leitungsauskunft hat eine Gültigkeit von 3 Monaten ab Ausstellungstag.

Sollte der Geltungsbereich Ihrer Auskunftsanfrage verändert werden oder sich der Ausführungszeitraum über die 3 Monate hinaus verschieben, ist der Vorgang erneut zur Erteilung einer Auskunft vorzulegen.

Freundliche Grüße

Tyczka Energy GmbH

Tyczka Energy GmbH, Postfach 1220, 82523 Geretsried

PPN PROWA GmbH
Str. des Friedens 2a
16816 Neuruppin

Geretsried, 23.07.2025
Tyczka Energy GmbH
Fachbereich Gasnetze
Blumenstraße 5
82538 Geretsried
Fon 0341 44641-815
leitungsauskunft@tyczka.de
www.tyczka.de

Portalnummer [669390]

Sehr geehrte Damen und Herren,

die Tyczka Energy GmbH betreibt in der Bundesrepublik Deutschland Gasnetze im öffentlichen und privatem (nicht öffentlichen) Raum.

Im markierten Bereich Ihrer Anfrage liegen keine Gasversorgungsleitungen der Tyczka Energy GmbH im öffentlichen Raum.

Die Leitungsauskunft hat eine Gültigkeit von 3 Monaten ab Ausstellungstag.

Sollte der Geltungsbereich Ihrer Auskunftsanfrage verändert werden oder sich der Ausführungszeitraum über die 3 Monate hinaus verschieben, ist der Vorgang erneut zur Erteilung einer Auskunft vorzulegen.

Freundliche Grüße

Tyczka Energy GmbH

Tyczka Energy GmbH, Postfach 1220, 82523 Geretsried

PPN Prowa GmbH
Str. des Friedens 2a
16816 Neuruppin

Geretsried, 23.07.2025
Tyczka Energy GmbH
Fachbereich Gasnetze
Blumenstraße 5
82538 Geretsried
Fon 0341 44641-815
leitungsauskunft@tyczka.de
www.tyczka.de

Portalnummer [669400]

Sehr geehrte Damen und Herren,

die Tyczka Energy GmbH betreibt in der Bundesrepublik Deutschland Gasnetze im öffentlichen und privatem (nicht öffentlichen) Raum.

Im markierten Bereich Ihrer Anfrage liegen keine Gasversorgungsleitungen der Tyczka Energy GmbH im öffentlichen Raum.

Die Leitungsauskunft hat eine Gültigkeit von 3 Monaten ab Ausstellungstag.

Sollte der Geltungsbereich Ihrer Auskunftsanfrage verändert werden oder sich der Ausführungszeitraum über die 3 Monate hinaus verschieben, ist der Vorgang erneut zur Erteilung einer Auskunft vorzulegen.

Freundliche Grüße

Tyczka Energy GmbH