


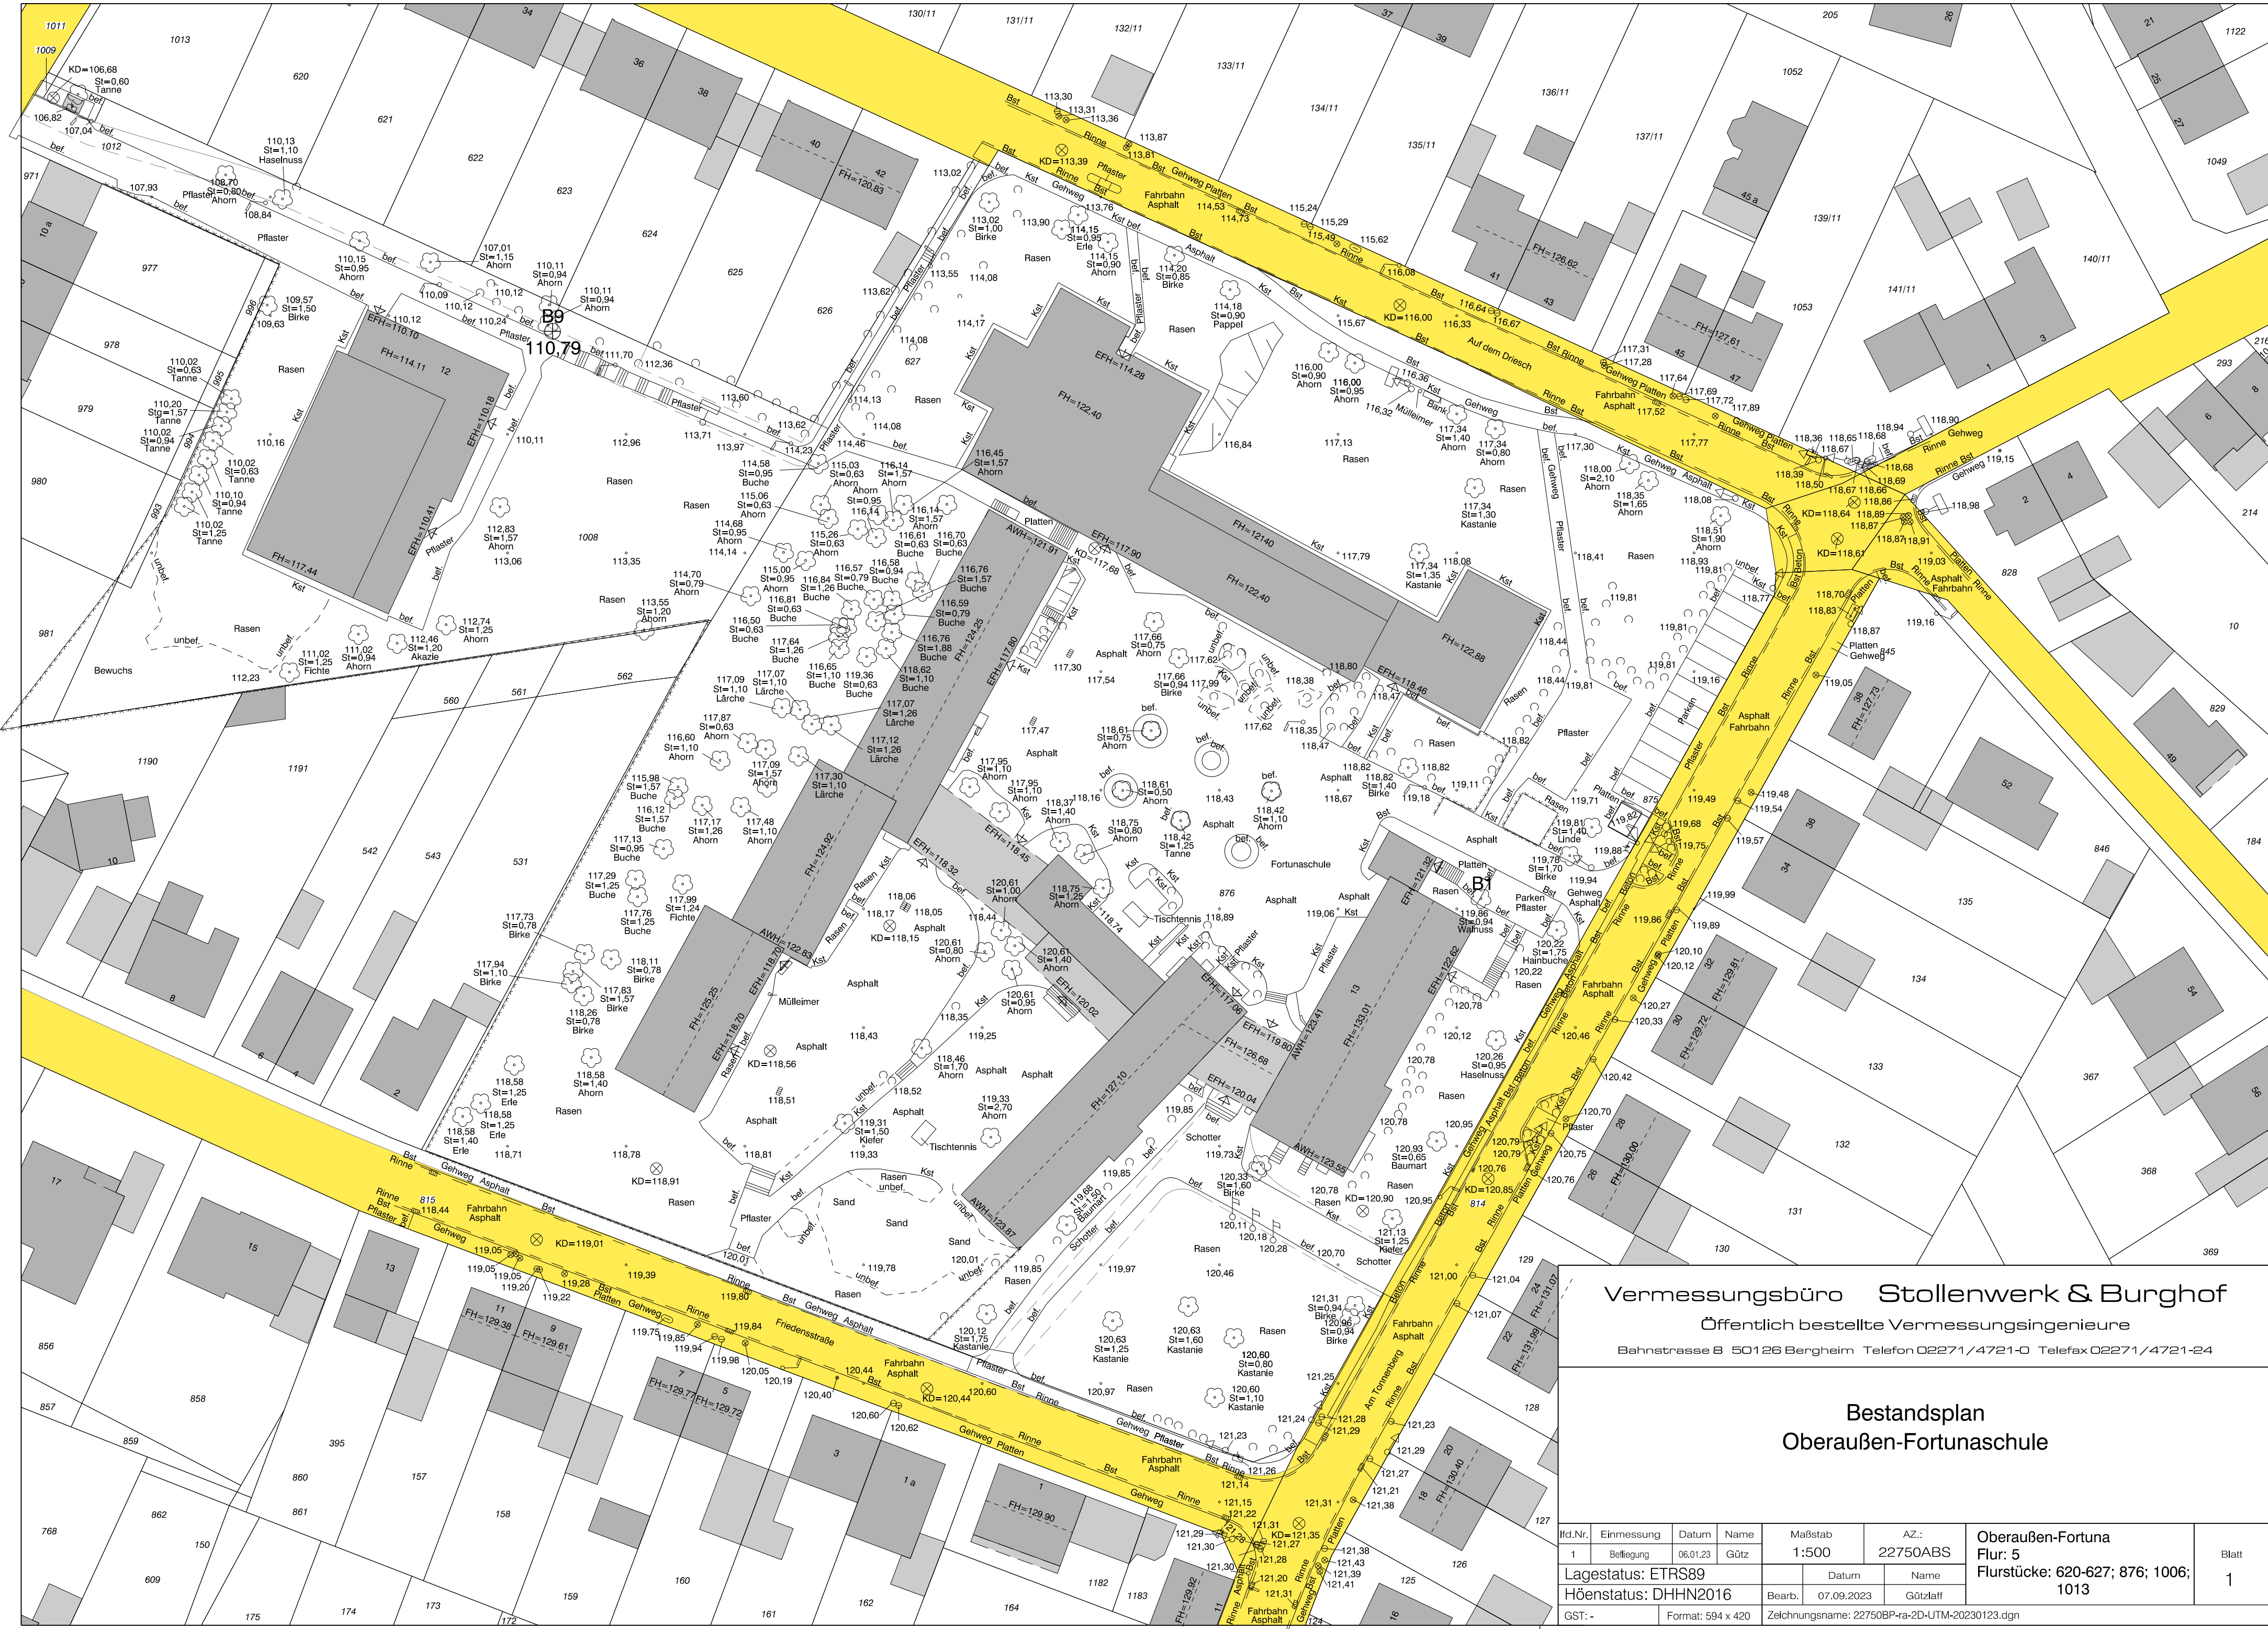

Vermessungsbüro Stollenwerk & Burghof

Öffentlich bestellte Vermessungsingenieure

Bahnstrasse 8 50126 Bergheim Telefon 02271/4721-0 Telefax 02271/4721-24

Bestandsplan

Oberaußen-Fortunaschule

lfd.Nr.	Einmessung	Datum	Name	Maßstab	AZ.:	Oberaußen-Fortuna Flur: 5 Flurstücke: 620-627; 876; 1006; 1013	Blatt 1	
1	Befliegung	06.01.23	Gütz	1:500	22750ABS			
Lagestatus: ETRS89					Datum			Name
Höhenstatus: DHHN2016					Bearb.	07.09.2023	Güztzlf	
GST: -					Format: 594 x 420	Zeichnungsname: 22750BP-ra-2D-UTM-20230123.dgn		