
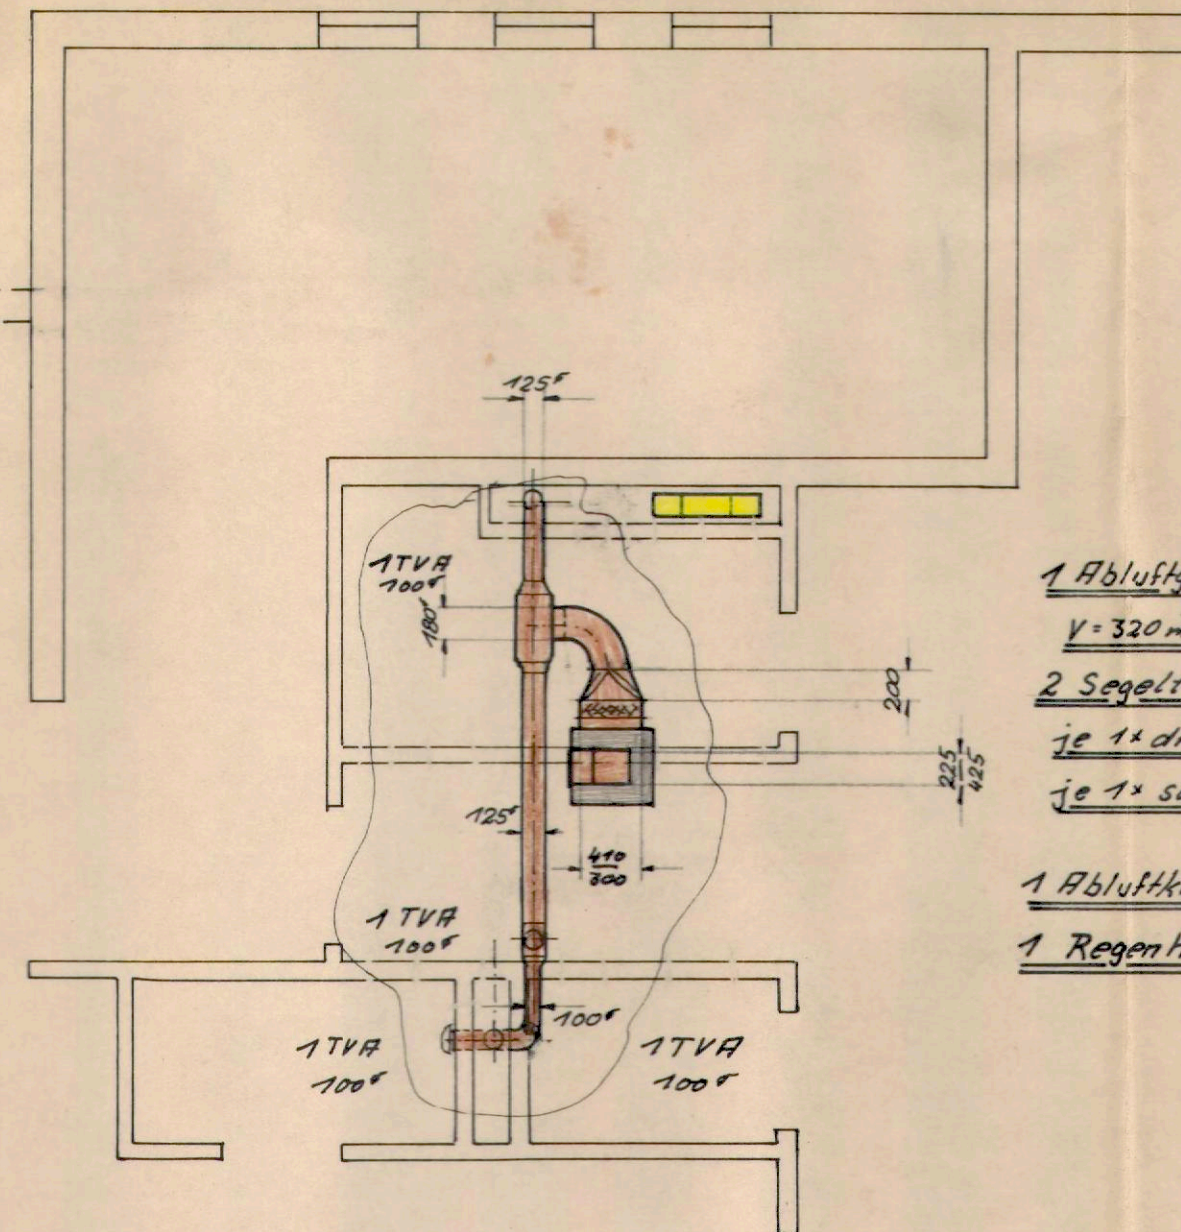


Achtung: Ausführung der Decke
siehe Zeichnung Nr. 02

Revision on

[illegible]

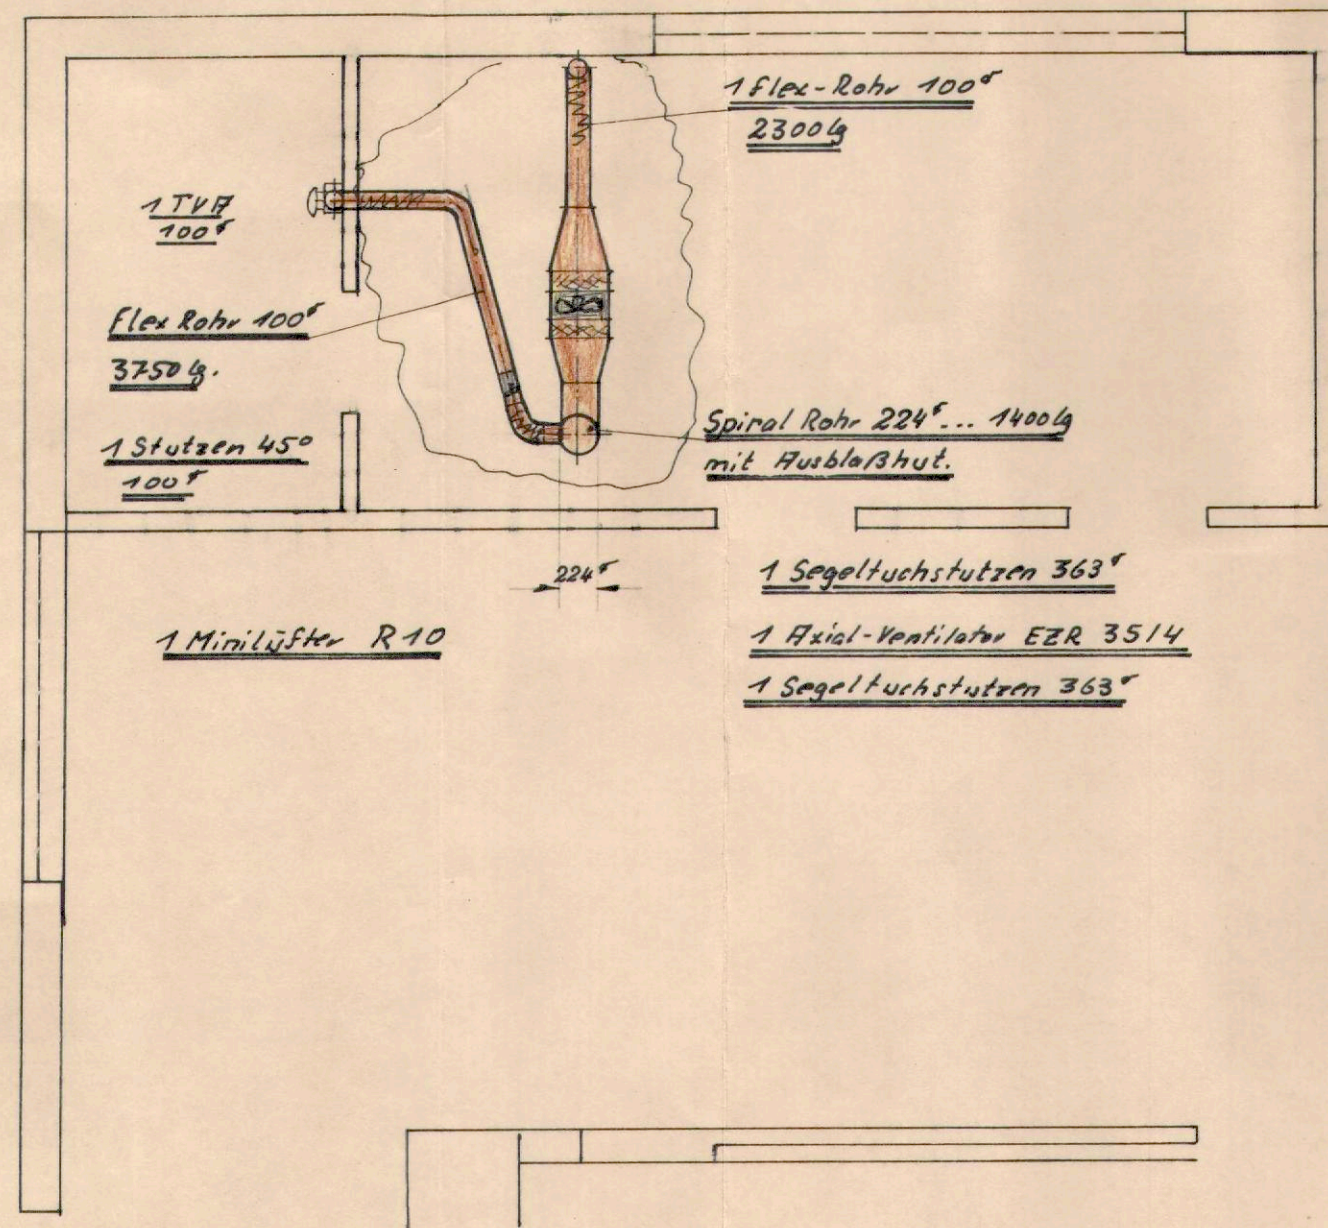

1 Abluftgerät A 1

$V = 320 \text{ m}^3/\text{h}$

2 Segeltuchstutzen

je 1x druckseitig


je 1x saugseitig

1 Abluftkanal 225x425... 1200 g.


1 Regenhaube 300x450

Revisionsplan

	Datum:	Name:	 FR. REINHARDT HEIZUNG - LÜFTUNG - KLIMATECHNIK 7316 KÖNGEN/N. · STEINACKERWEG 2 · TEL. 07024/7195 Diese Zeichnung darf ohne unsere Einwilligung weder anderen Personen noch - Konkurrenzfirmen - mitgeteilt werden. §§ 1 und 11 des Gesetzes vom 19. Juni 1901 und § 623 ff. B. G. B.
Entwurf:			
Gez.:	28.1.74	Bm.	
Geprüft:			
Maßstab:	1:50		Anlage Nr. 197/4
	<u>Entlüftung für Küche, Speise-</u> <u>kommer, Bad u. WC im OG</u>		Geändert:

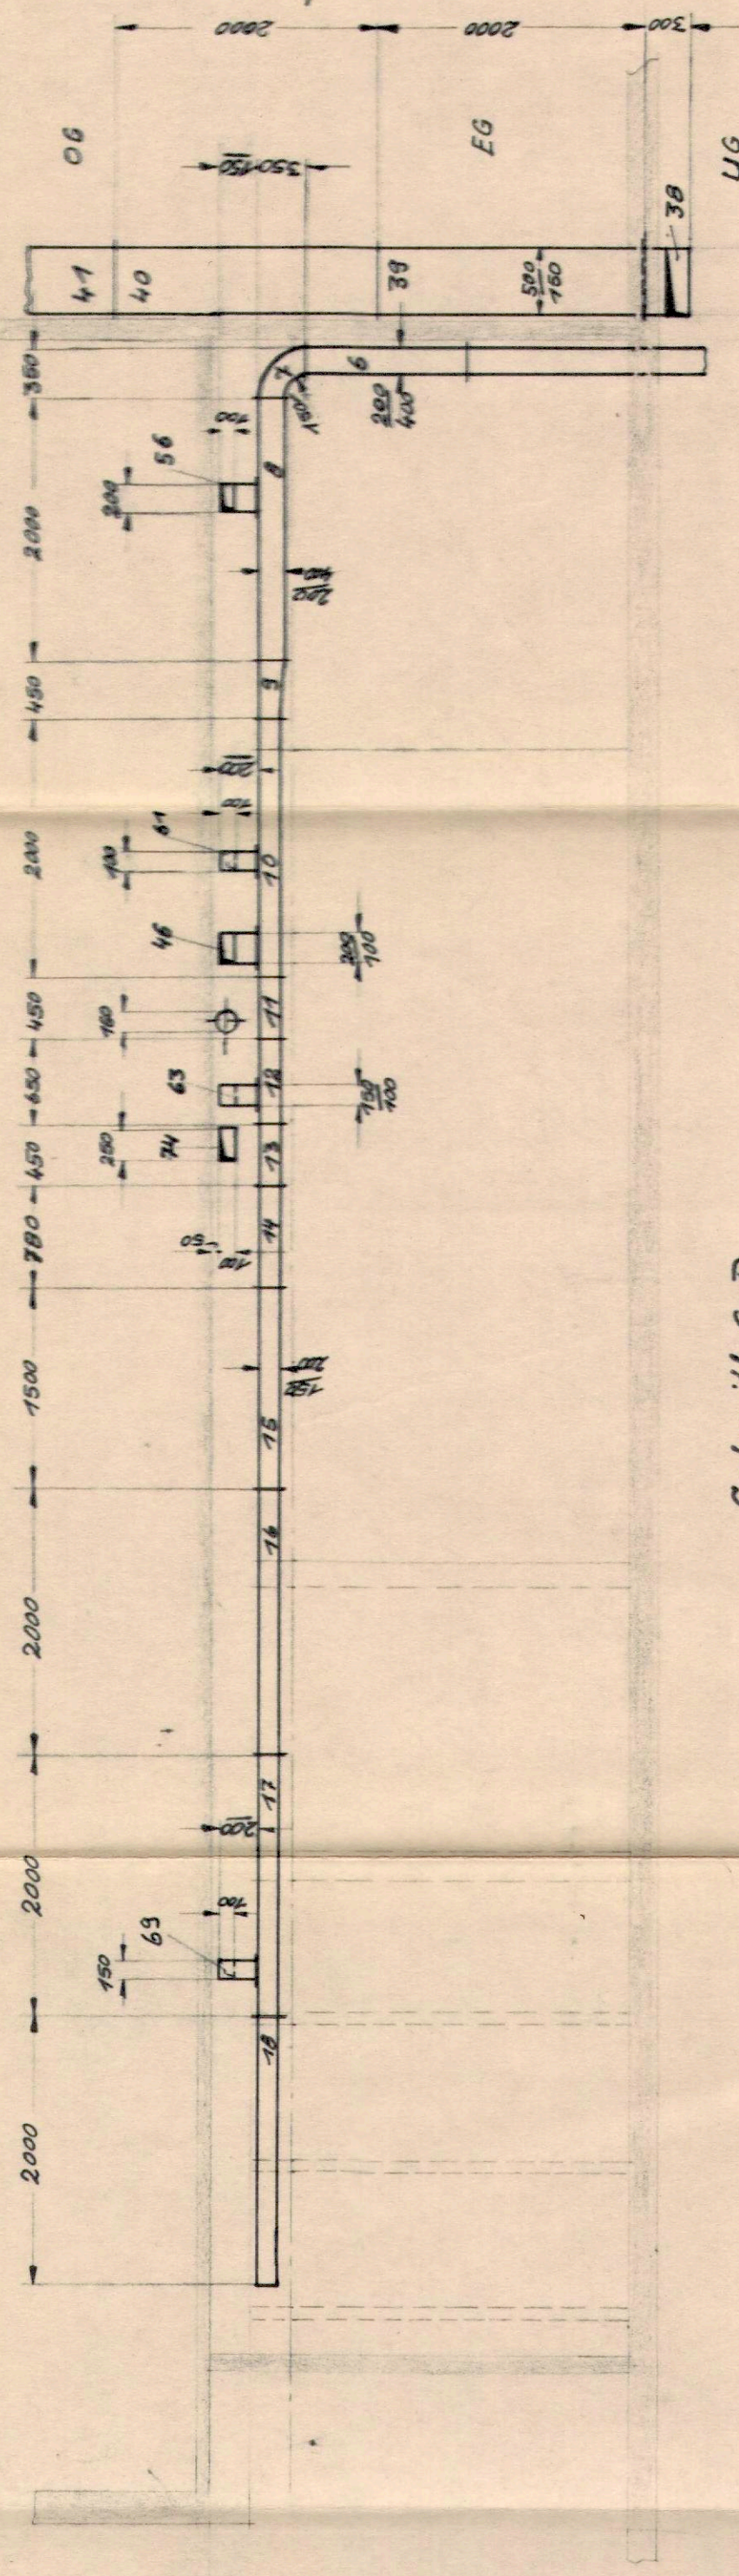

Schnitt C-D

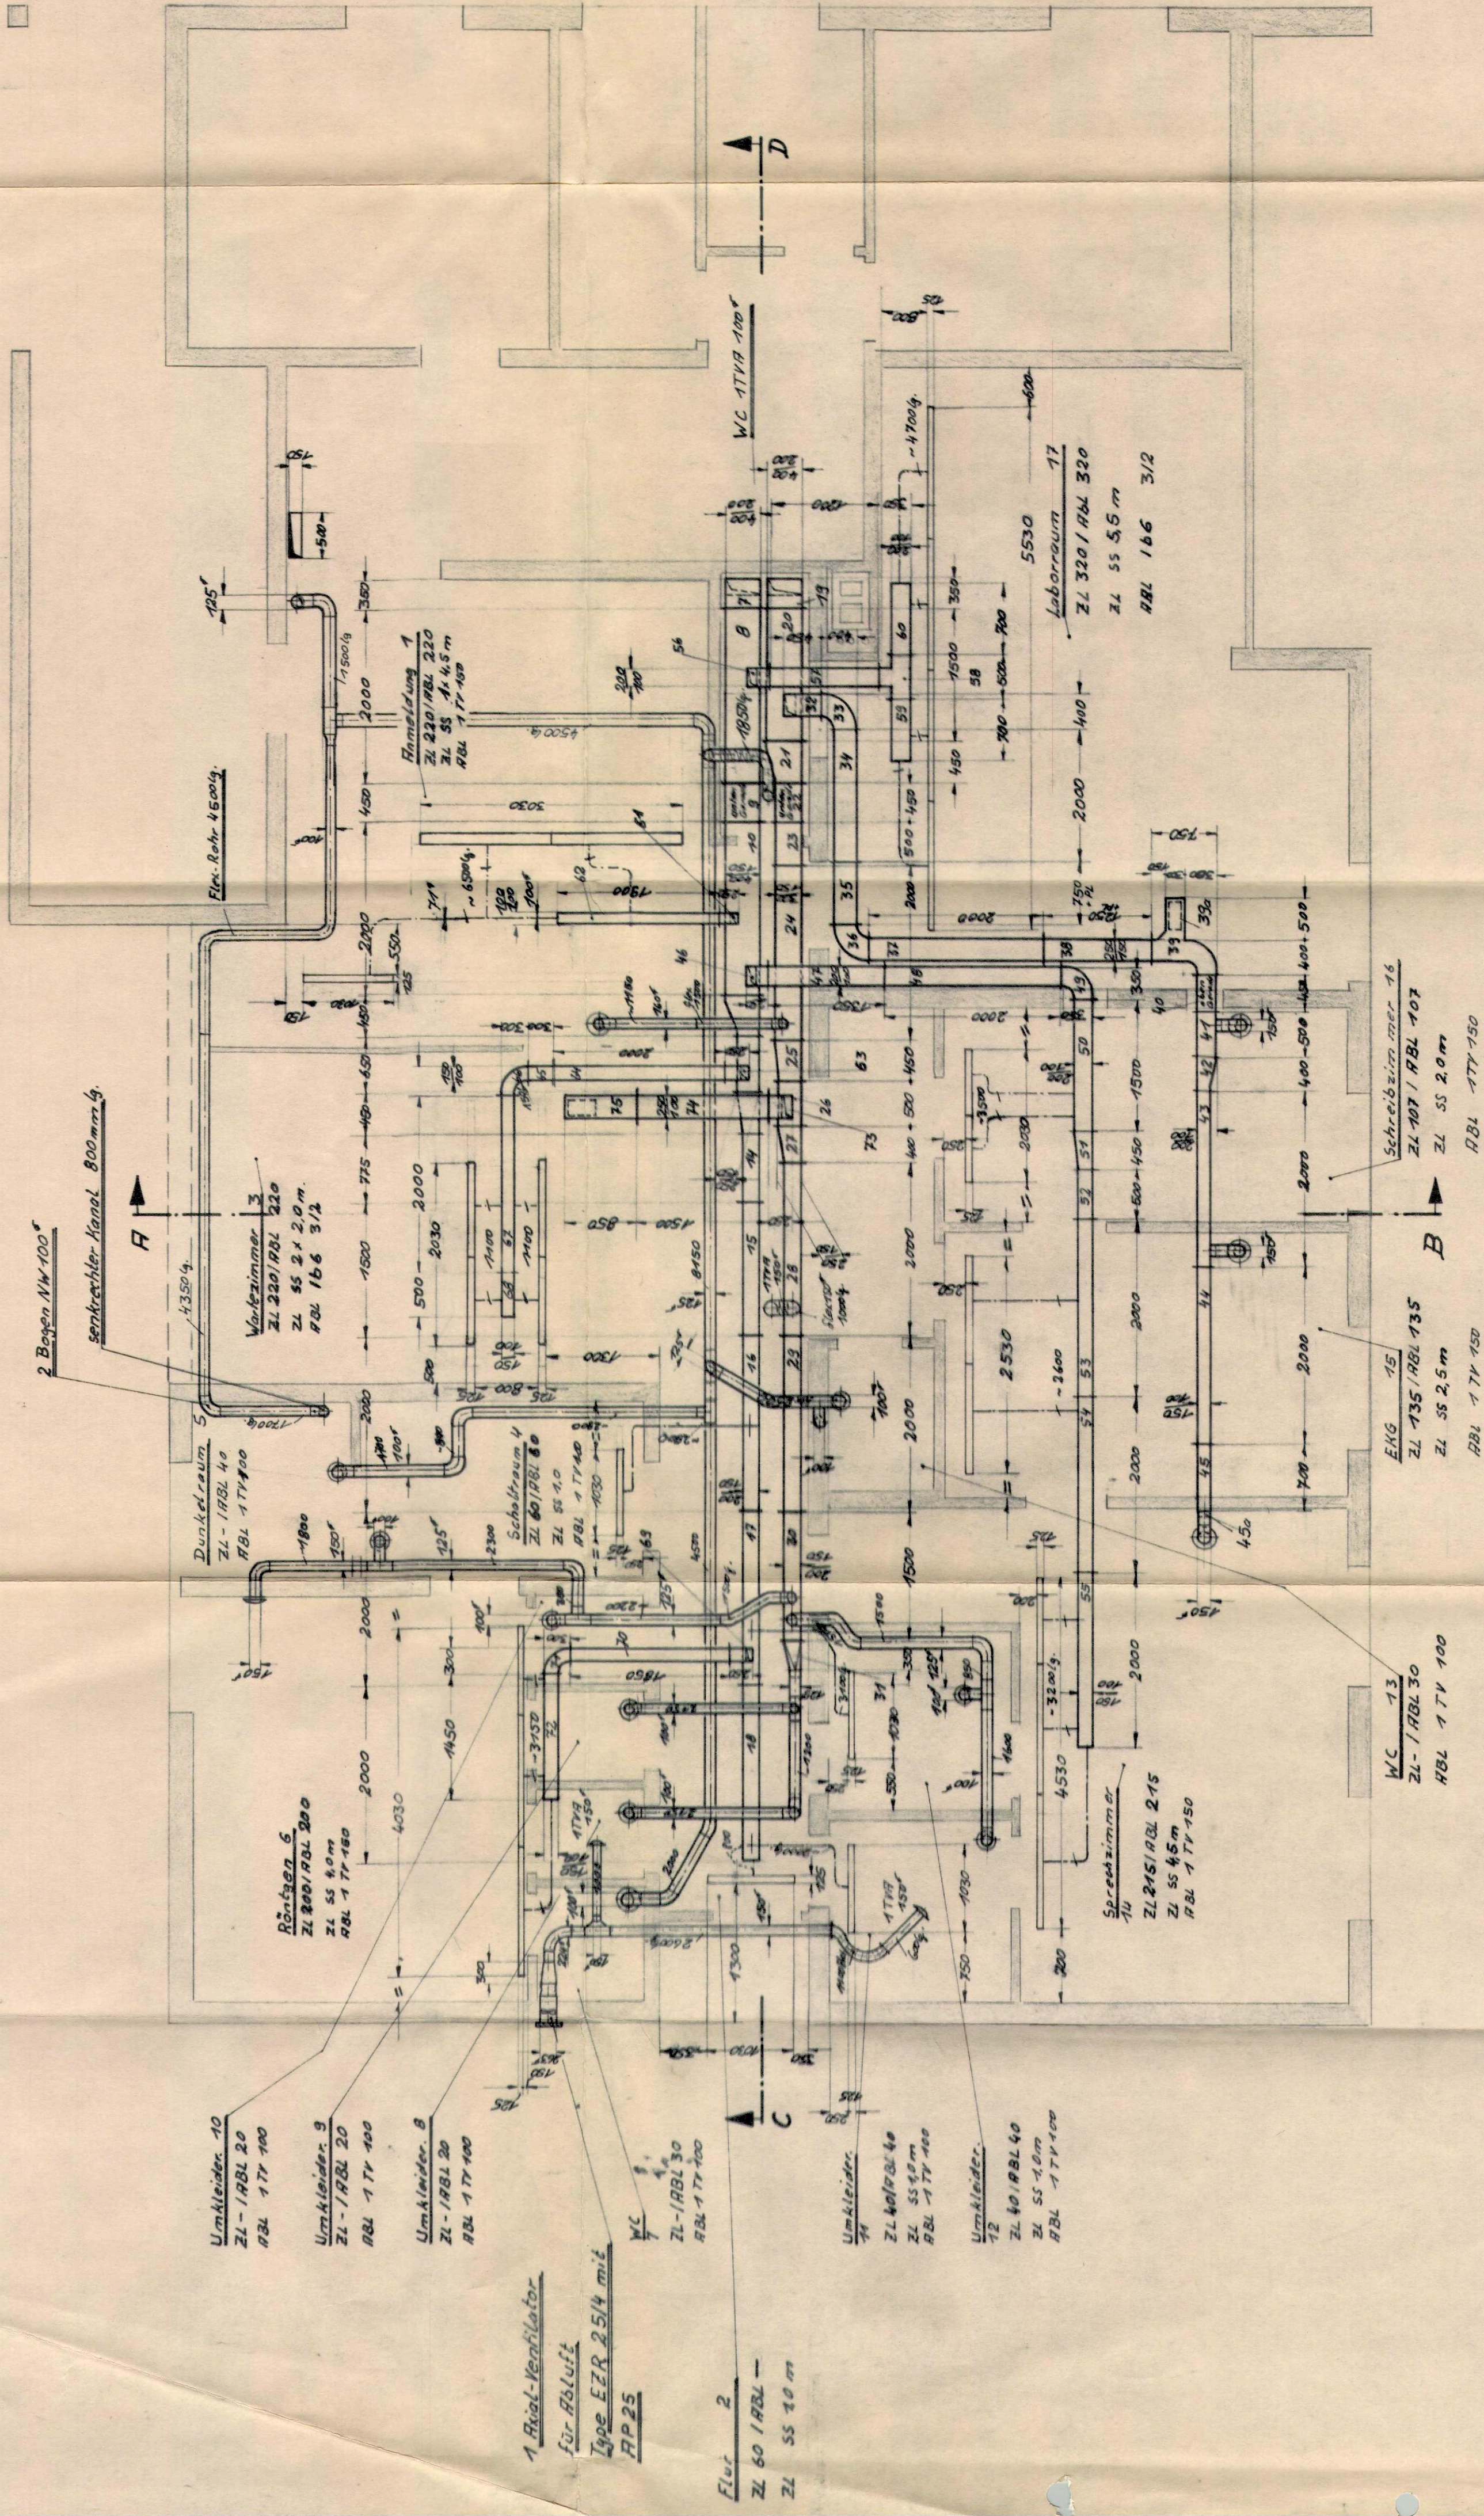









Schnitt A-B

Belegung: Ausführung der Decke
siehe Zeichnung M.02

Belegung: Alle Anschlüsse an TVR sind flexibel anzuführen.
Alle Anschlüsse an Schützöffnungen sind flexibel anzuführen.

Revisionsplan



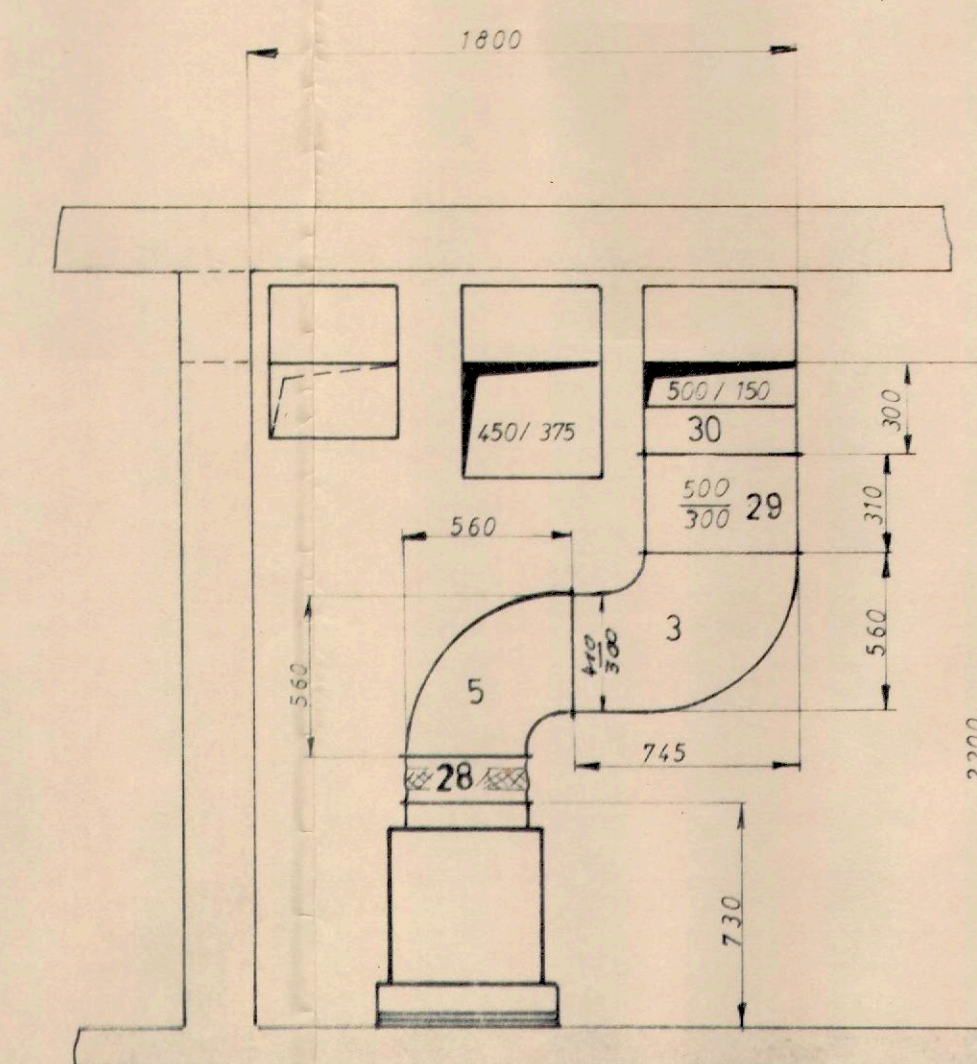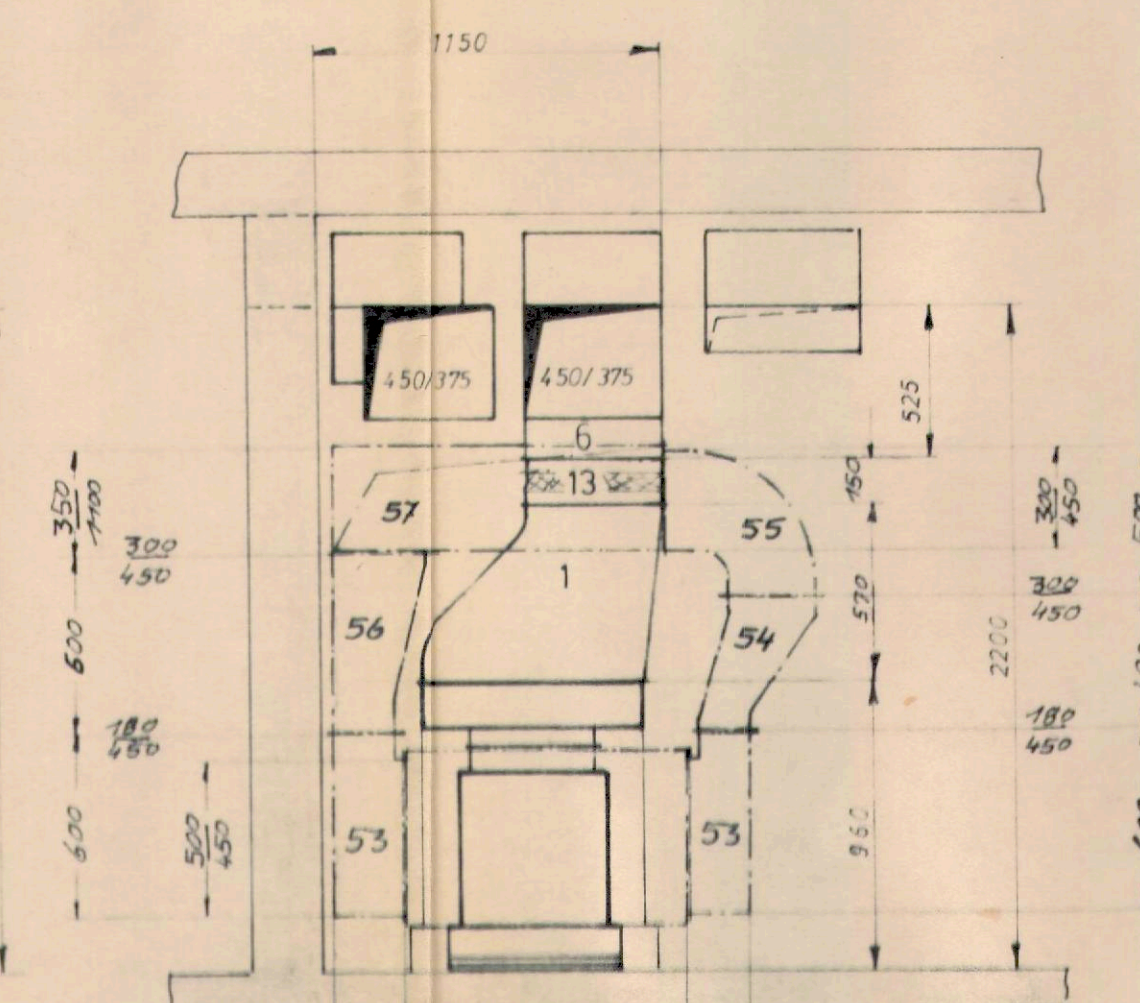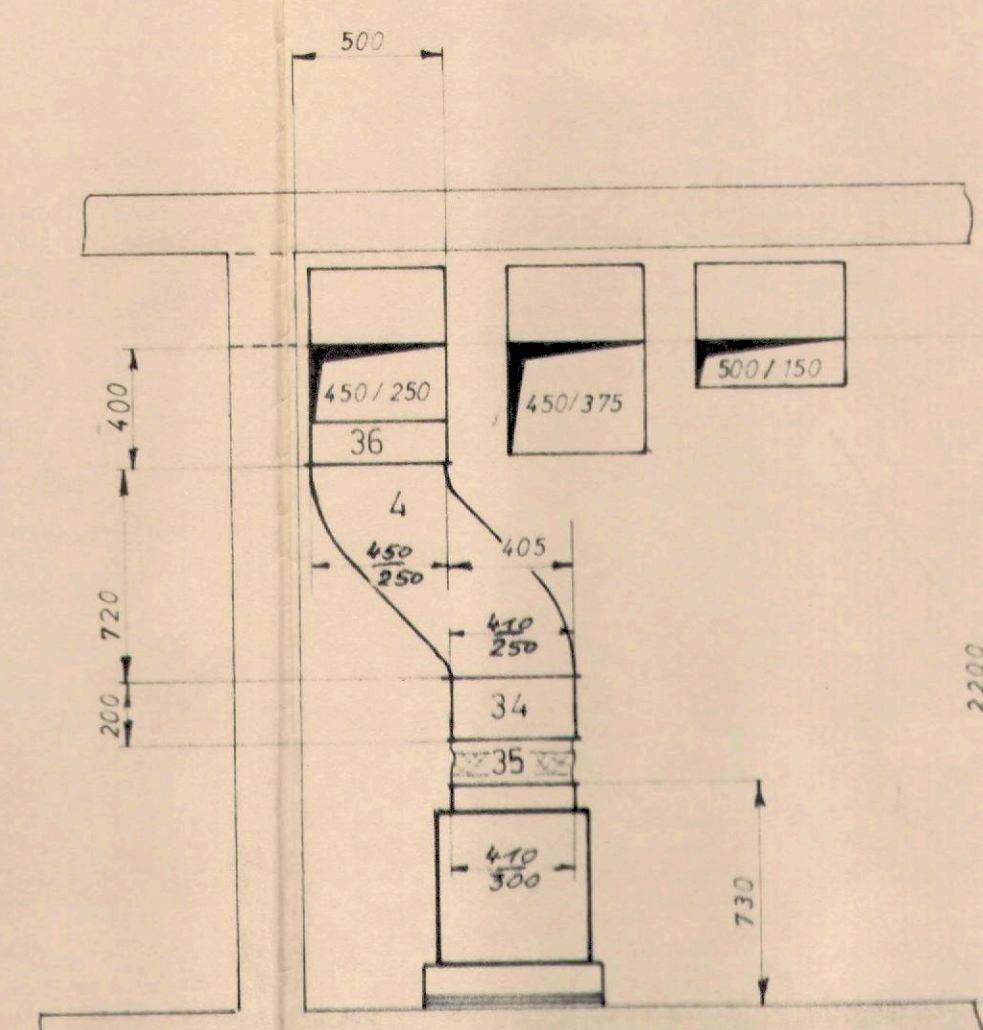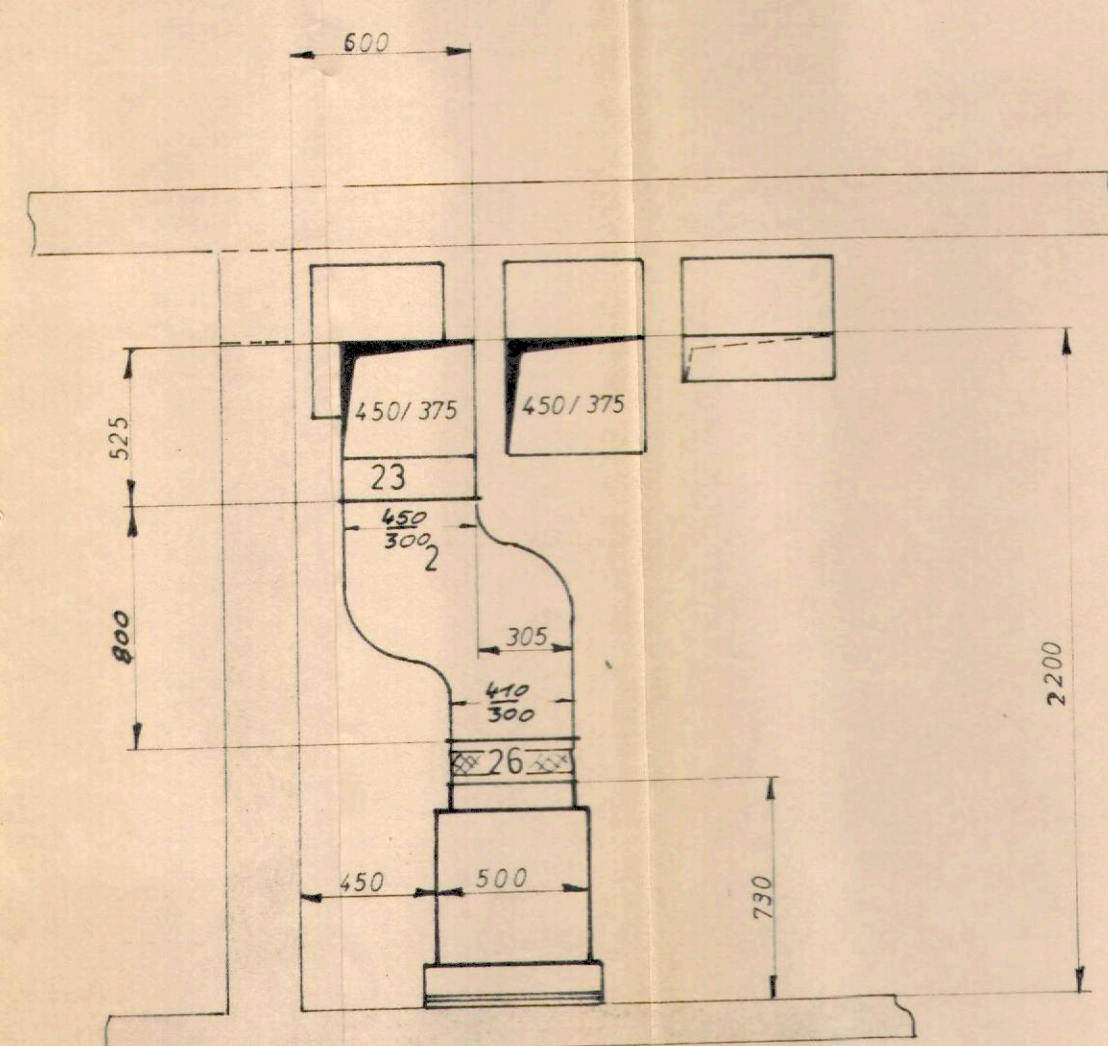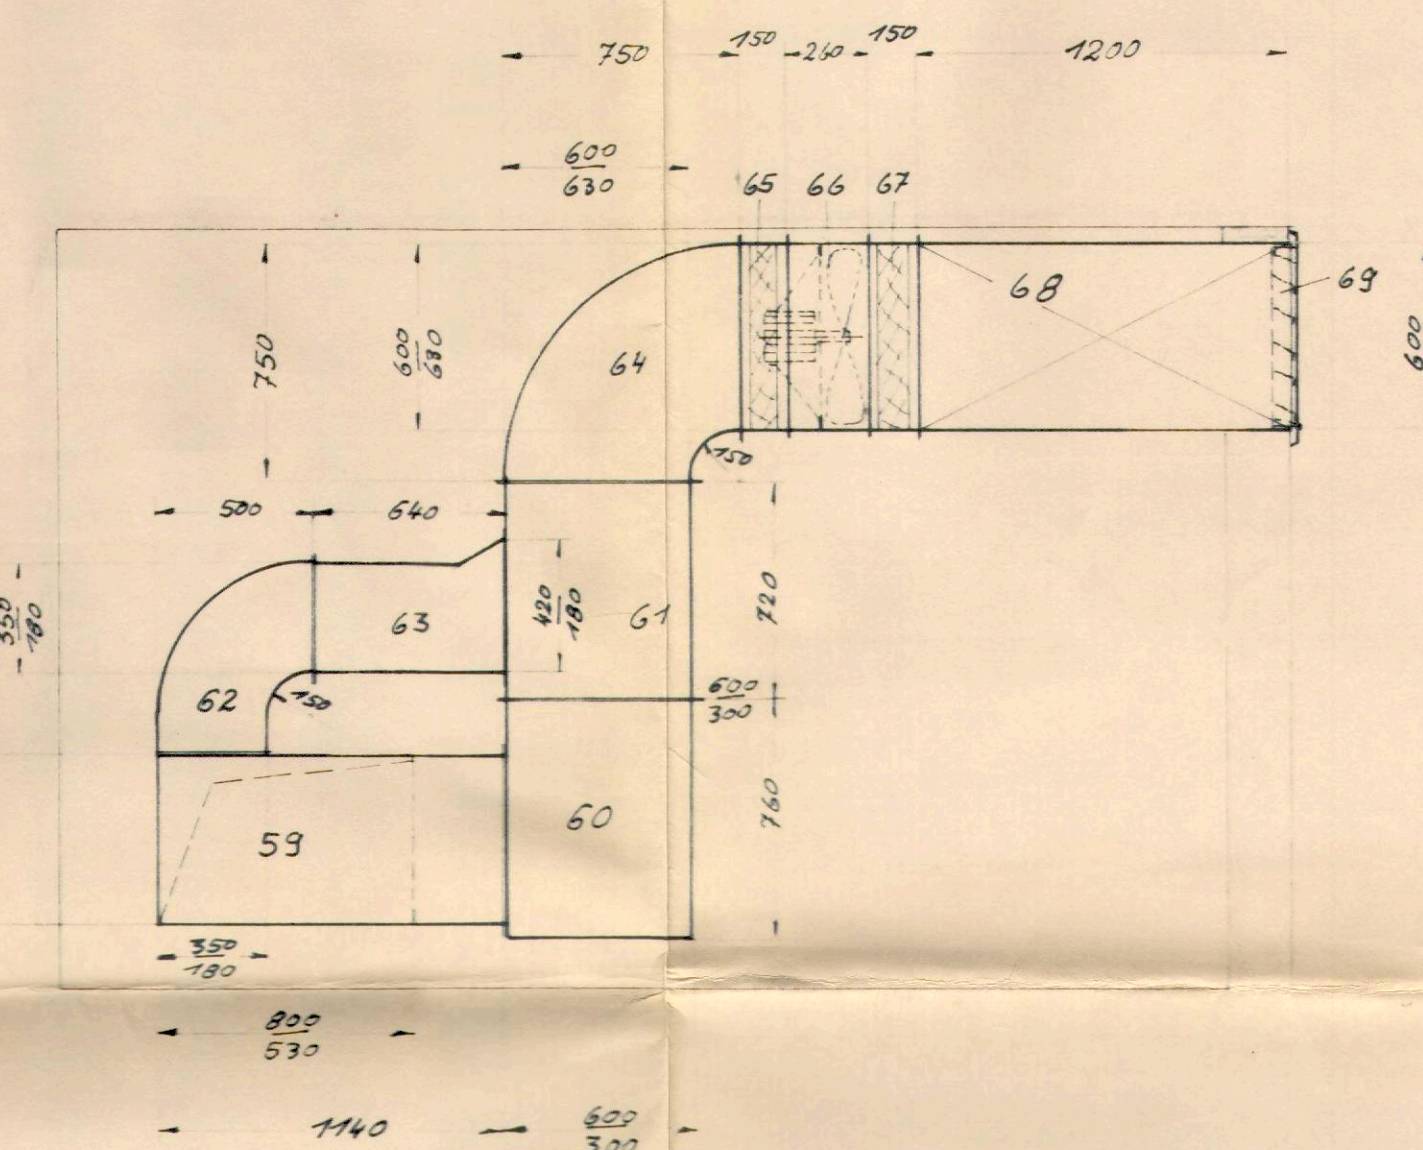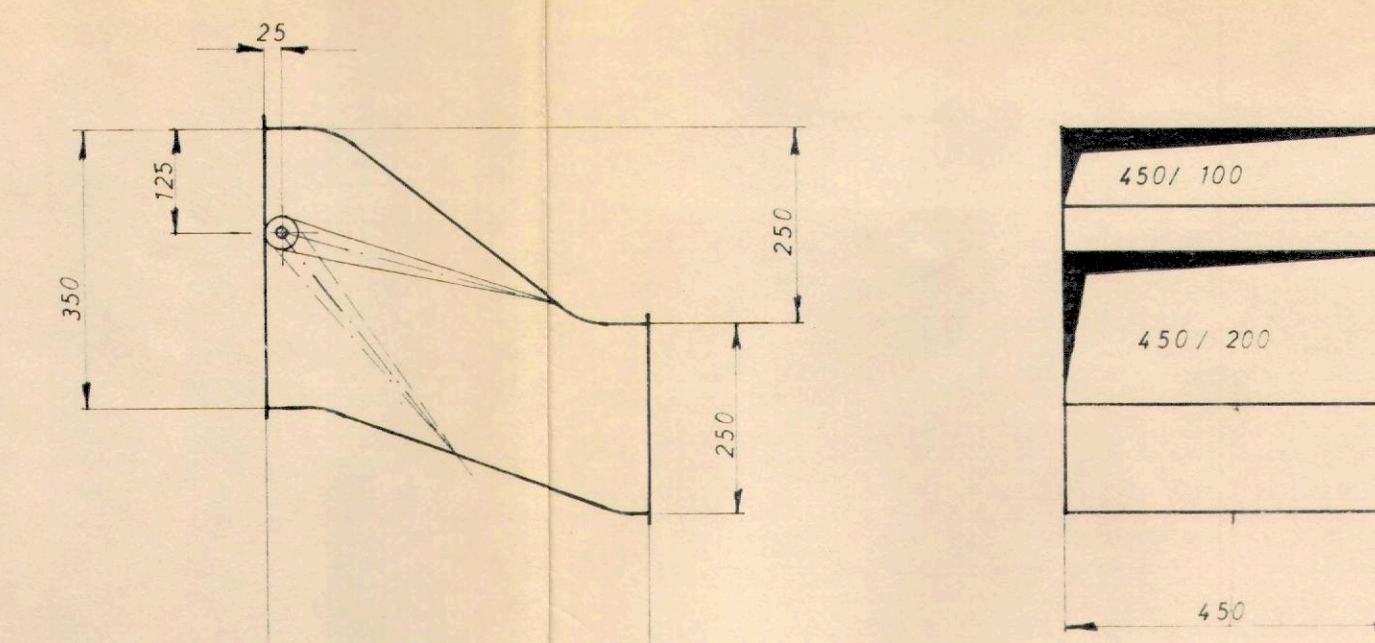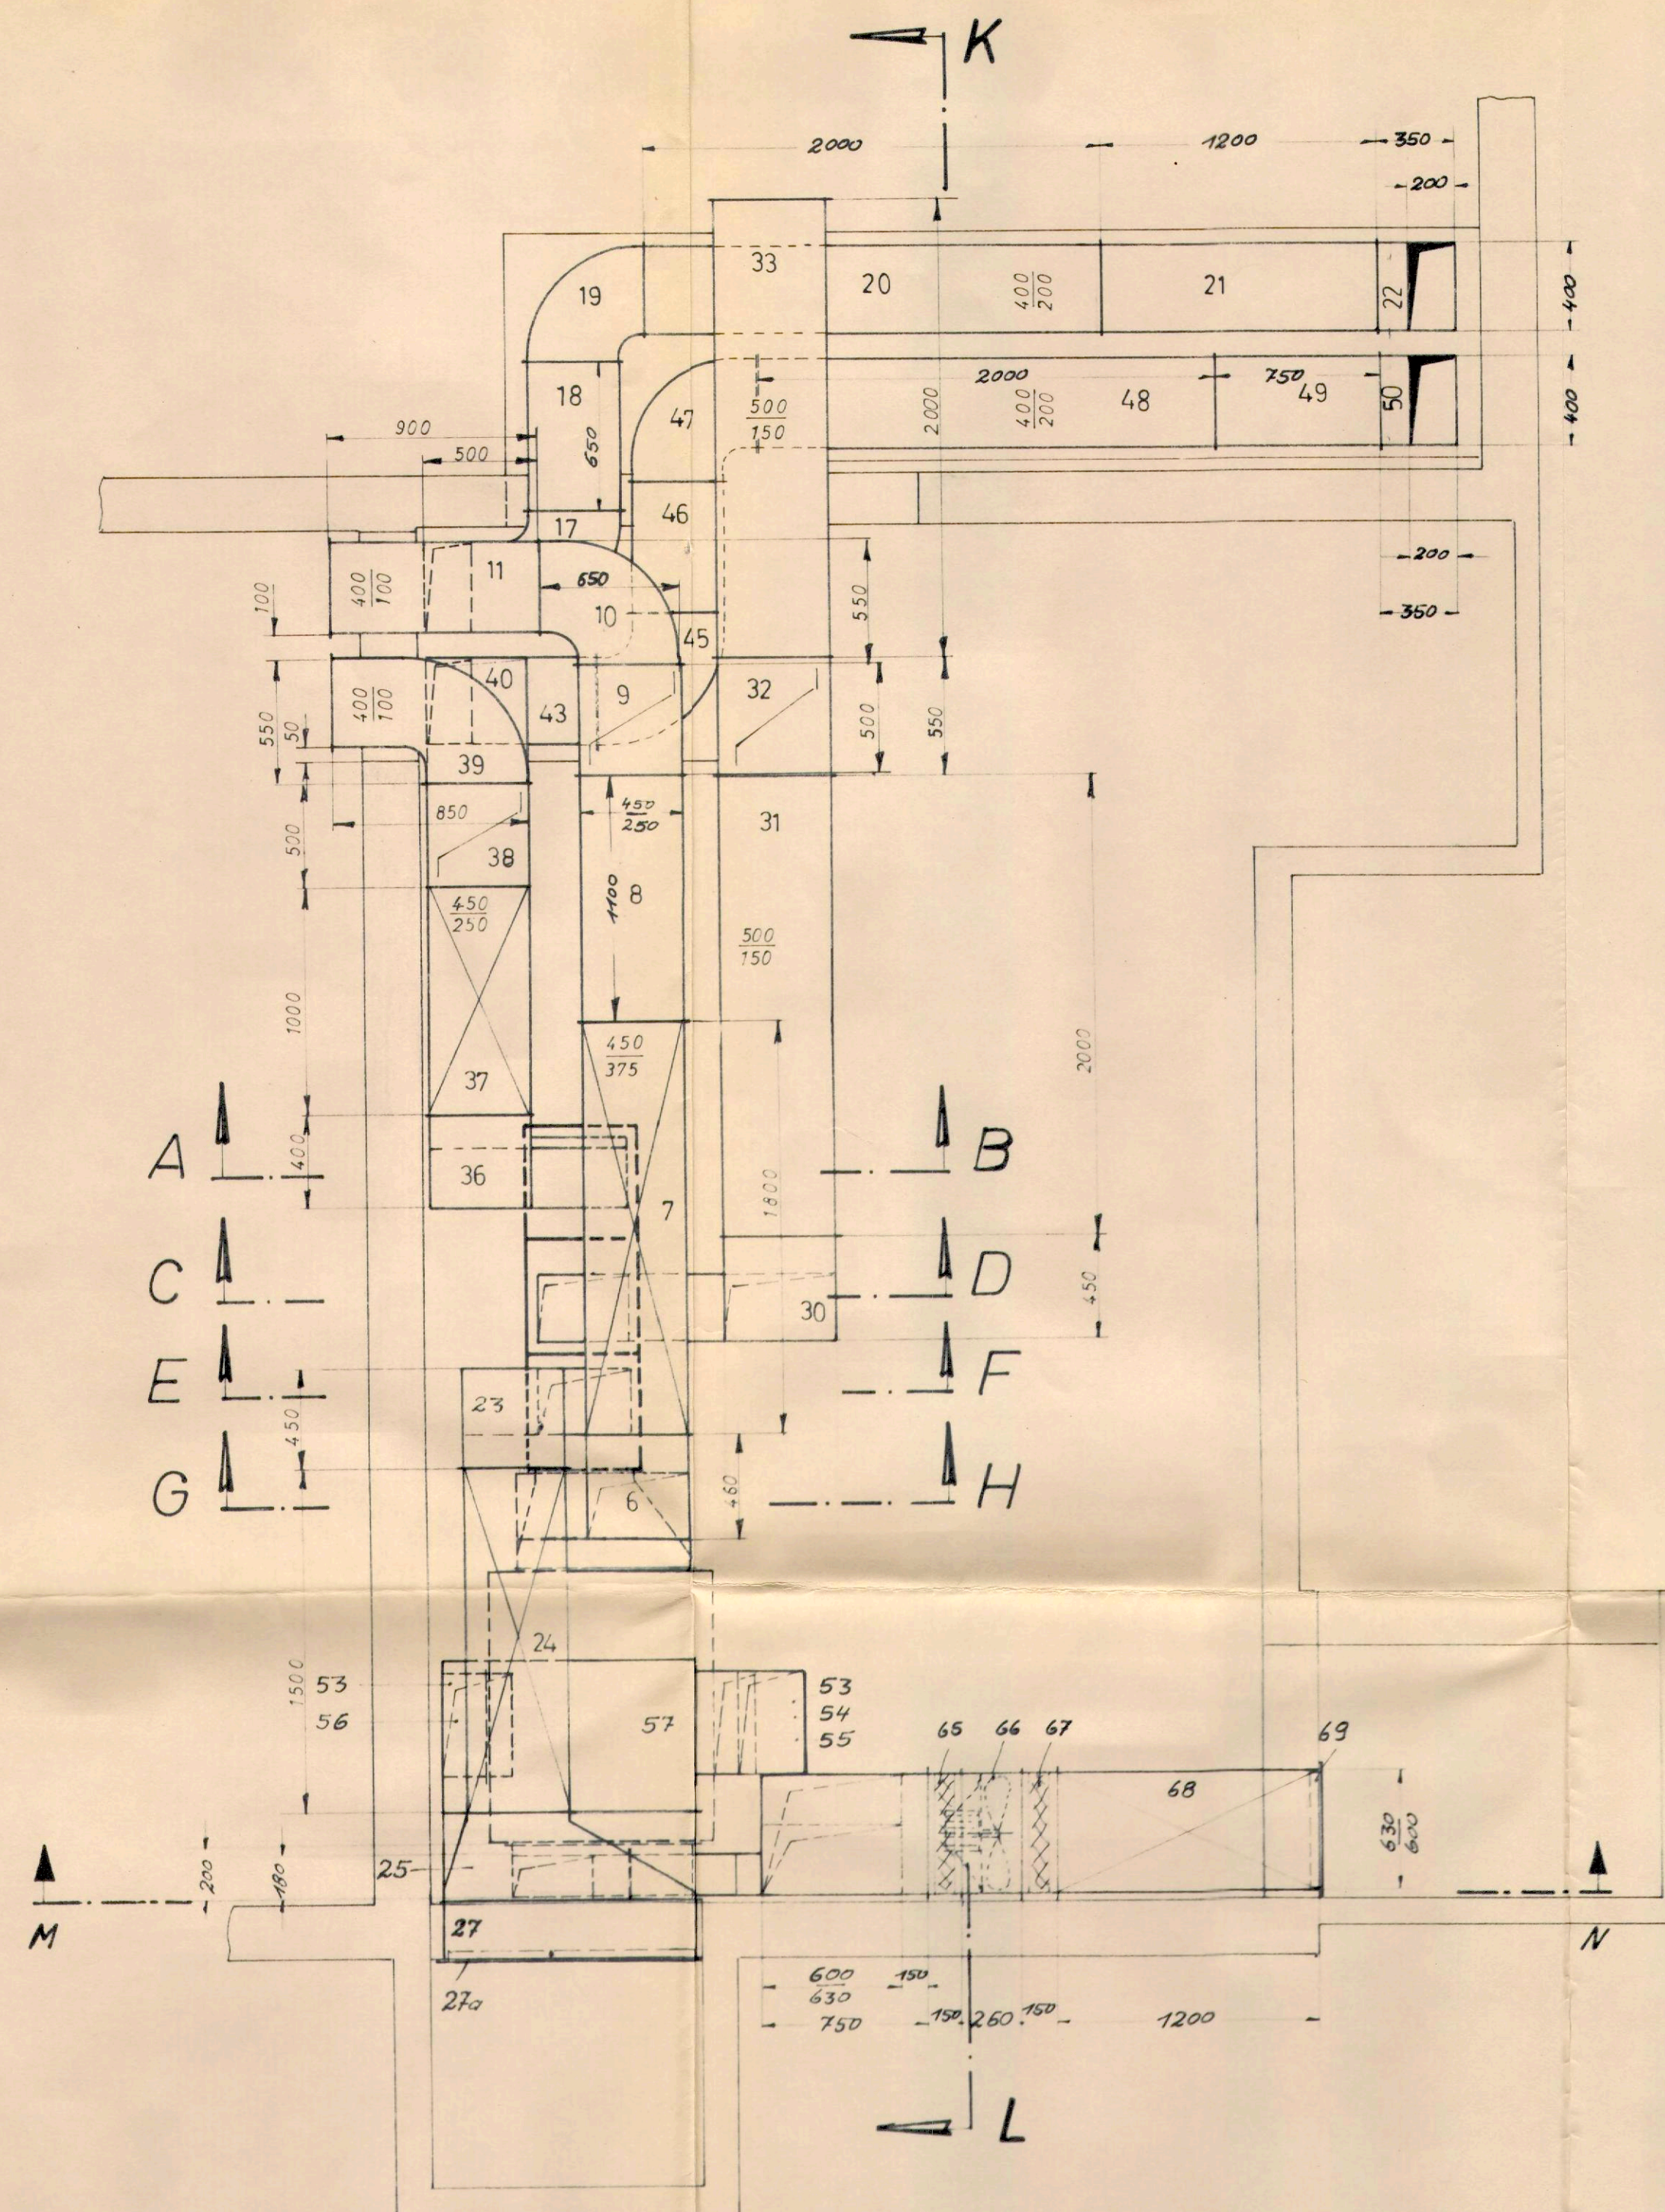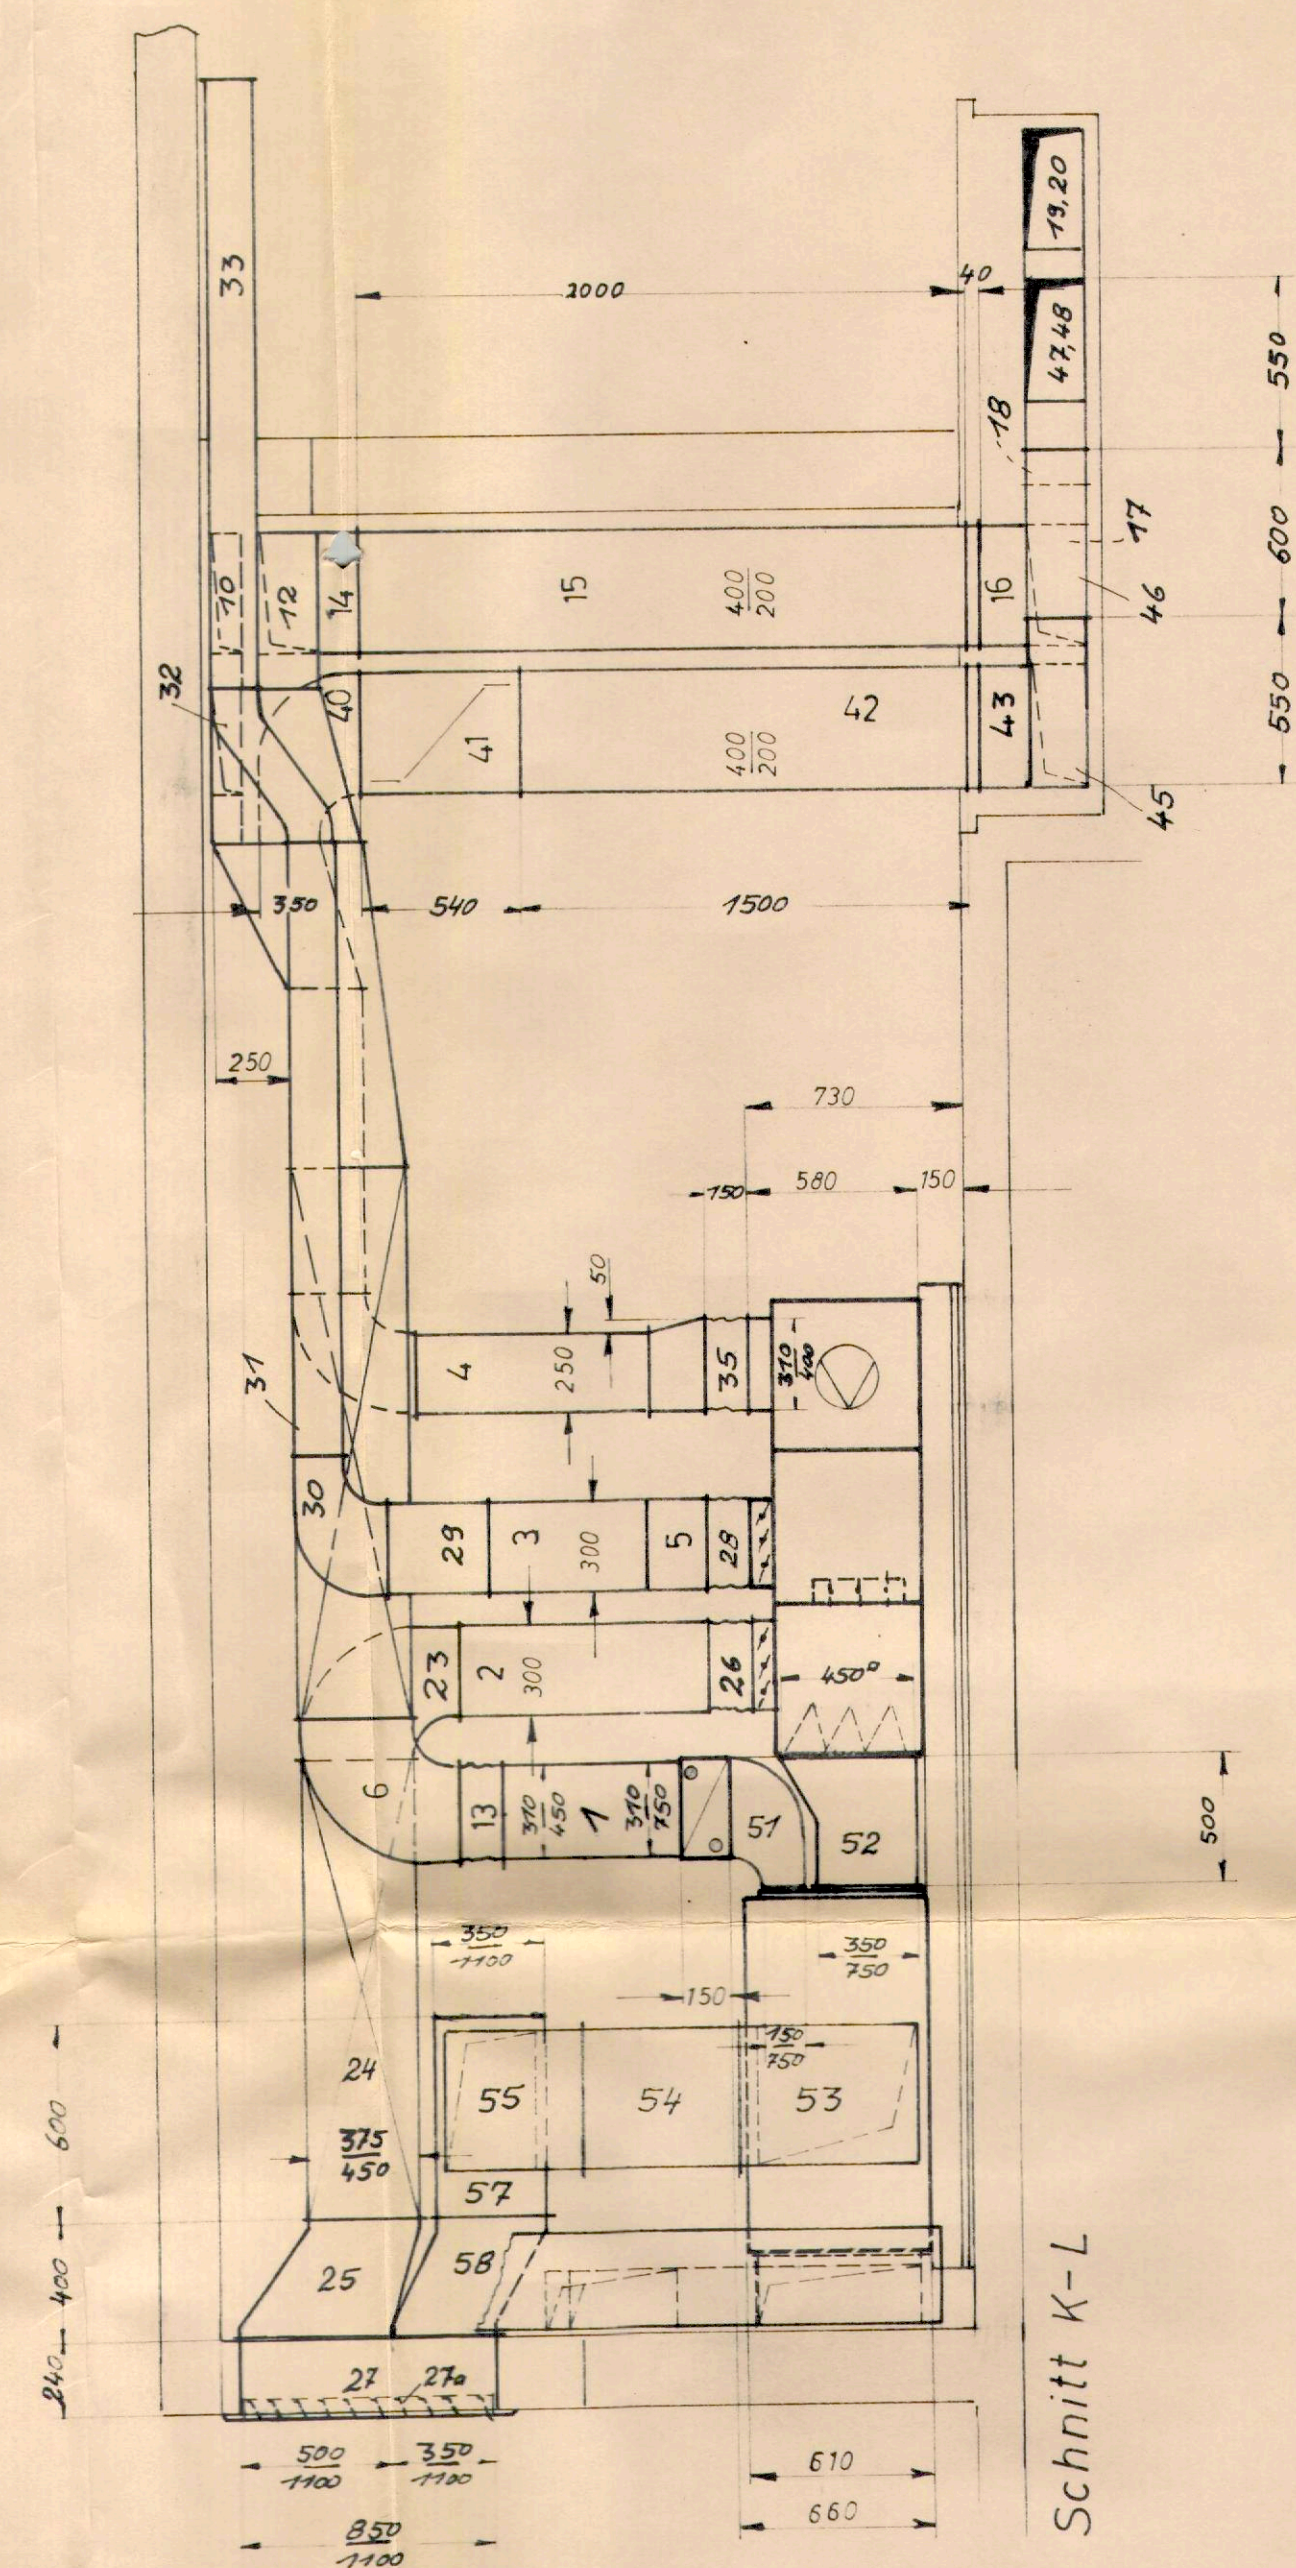

Revisionsplan

geboren	1.3.23	Fr. Reinhardt Köngen a. N. Heizung Lüftung Klimatechnik 	
1: 25	<u>Klima Zentrale</u>	Ausl. Nr.	19
(1:10)	Dr. med. Kamp	Zust. Nr.	01
	UG.	qualifiz.	6

Die Befestigungsseite der Decken unter-
konstruktion muß auf der Anschluß-
seite des Deckenluftaustlasses
abnehmbar sein!

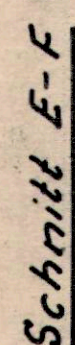

Revisionist


Fr. Reinhardt Köngen a. N.
Heizung Lüftung Klimatechnik

Maßstab:
1:50
1:20


Maßstab:
1:50
1:20

Be- u. Entlüftung	UG	1977
Dr. Horn - Wandlino		02

Achtung:
Bei Montage alle Anschlüsse
an Deckenluftauslässe
flexibel ausführen!

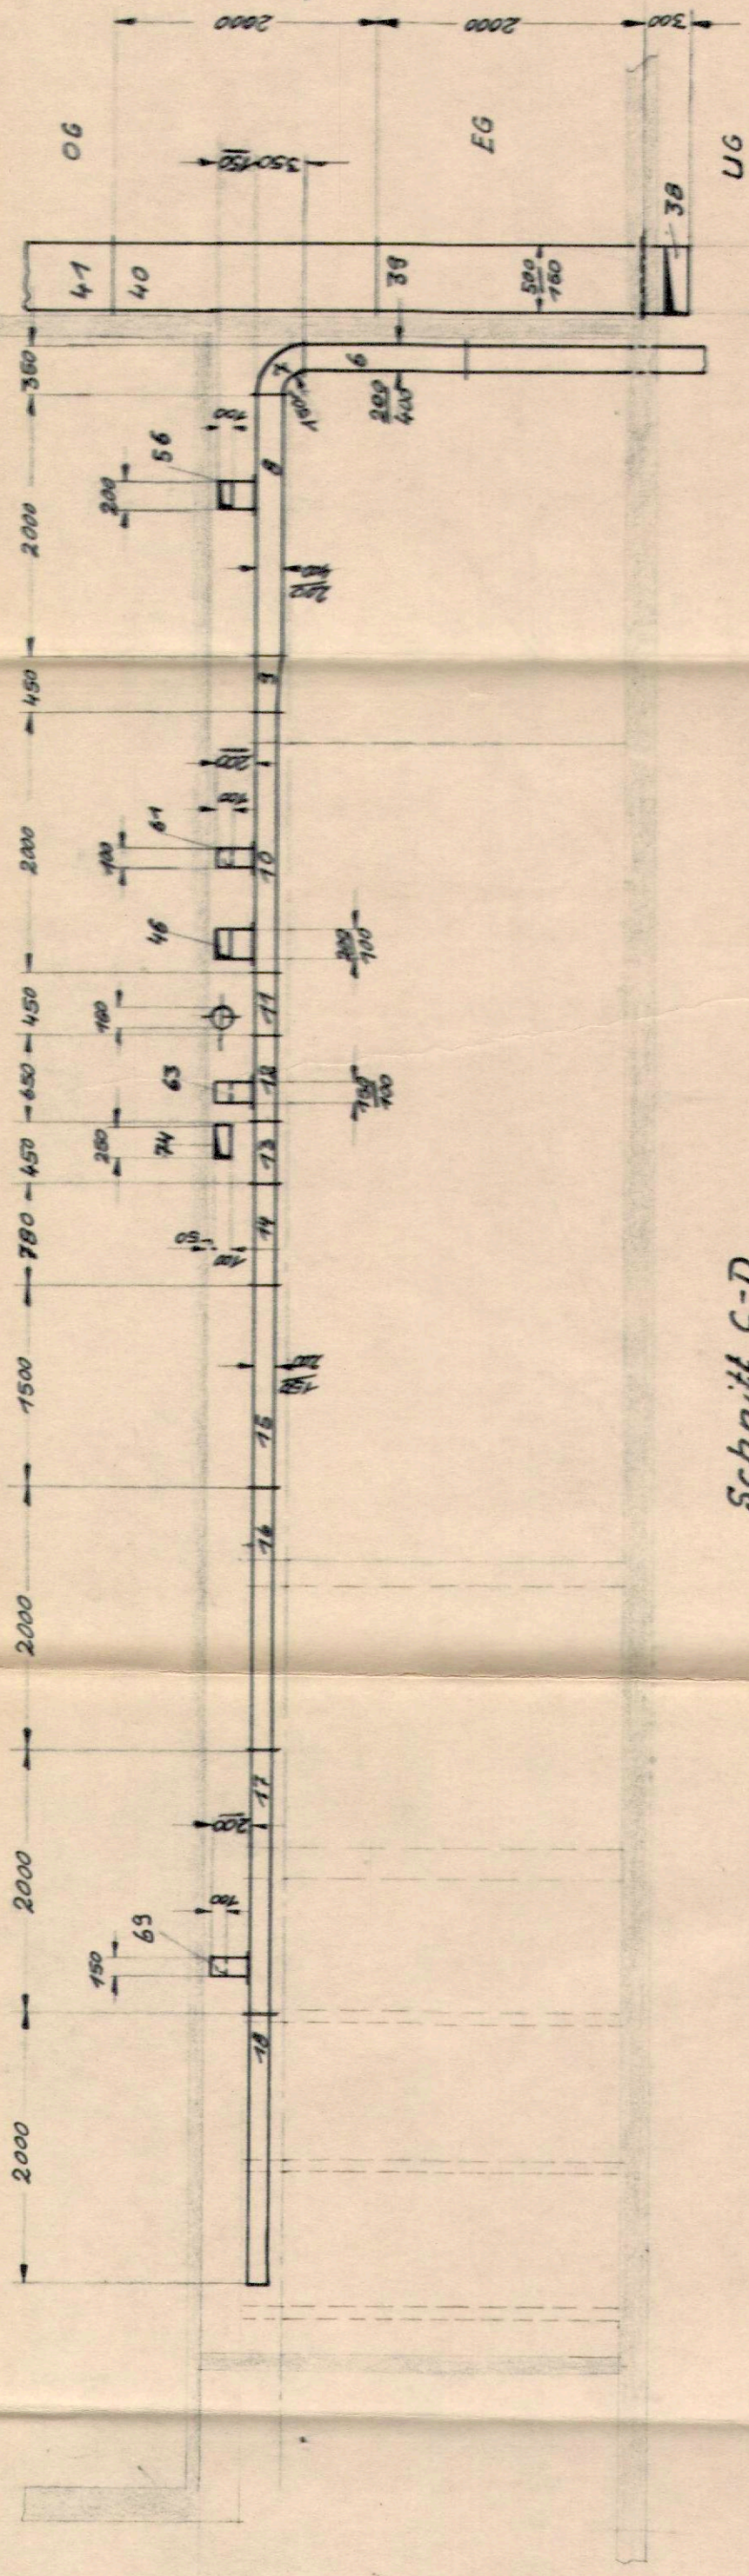

Schnitt C-D

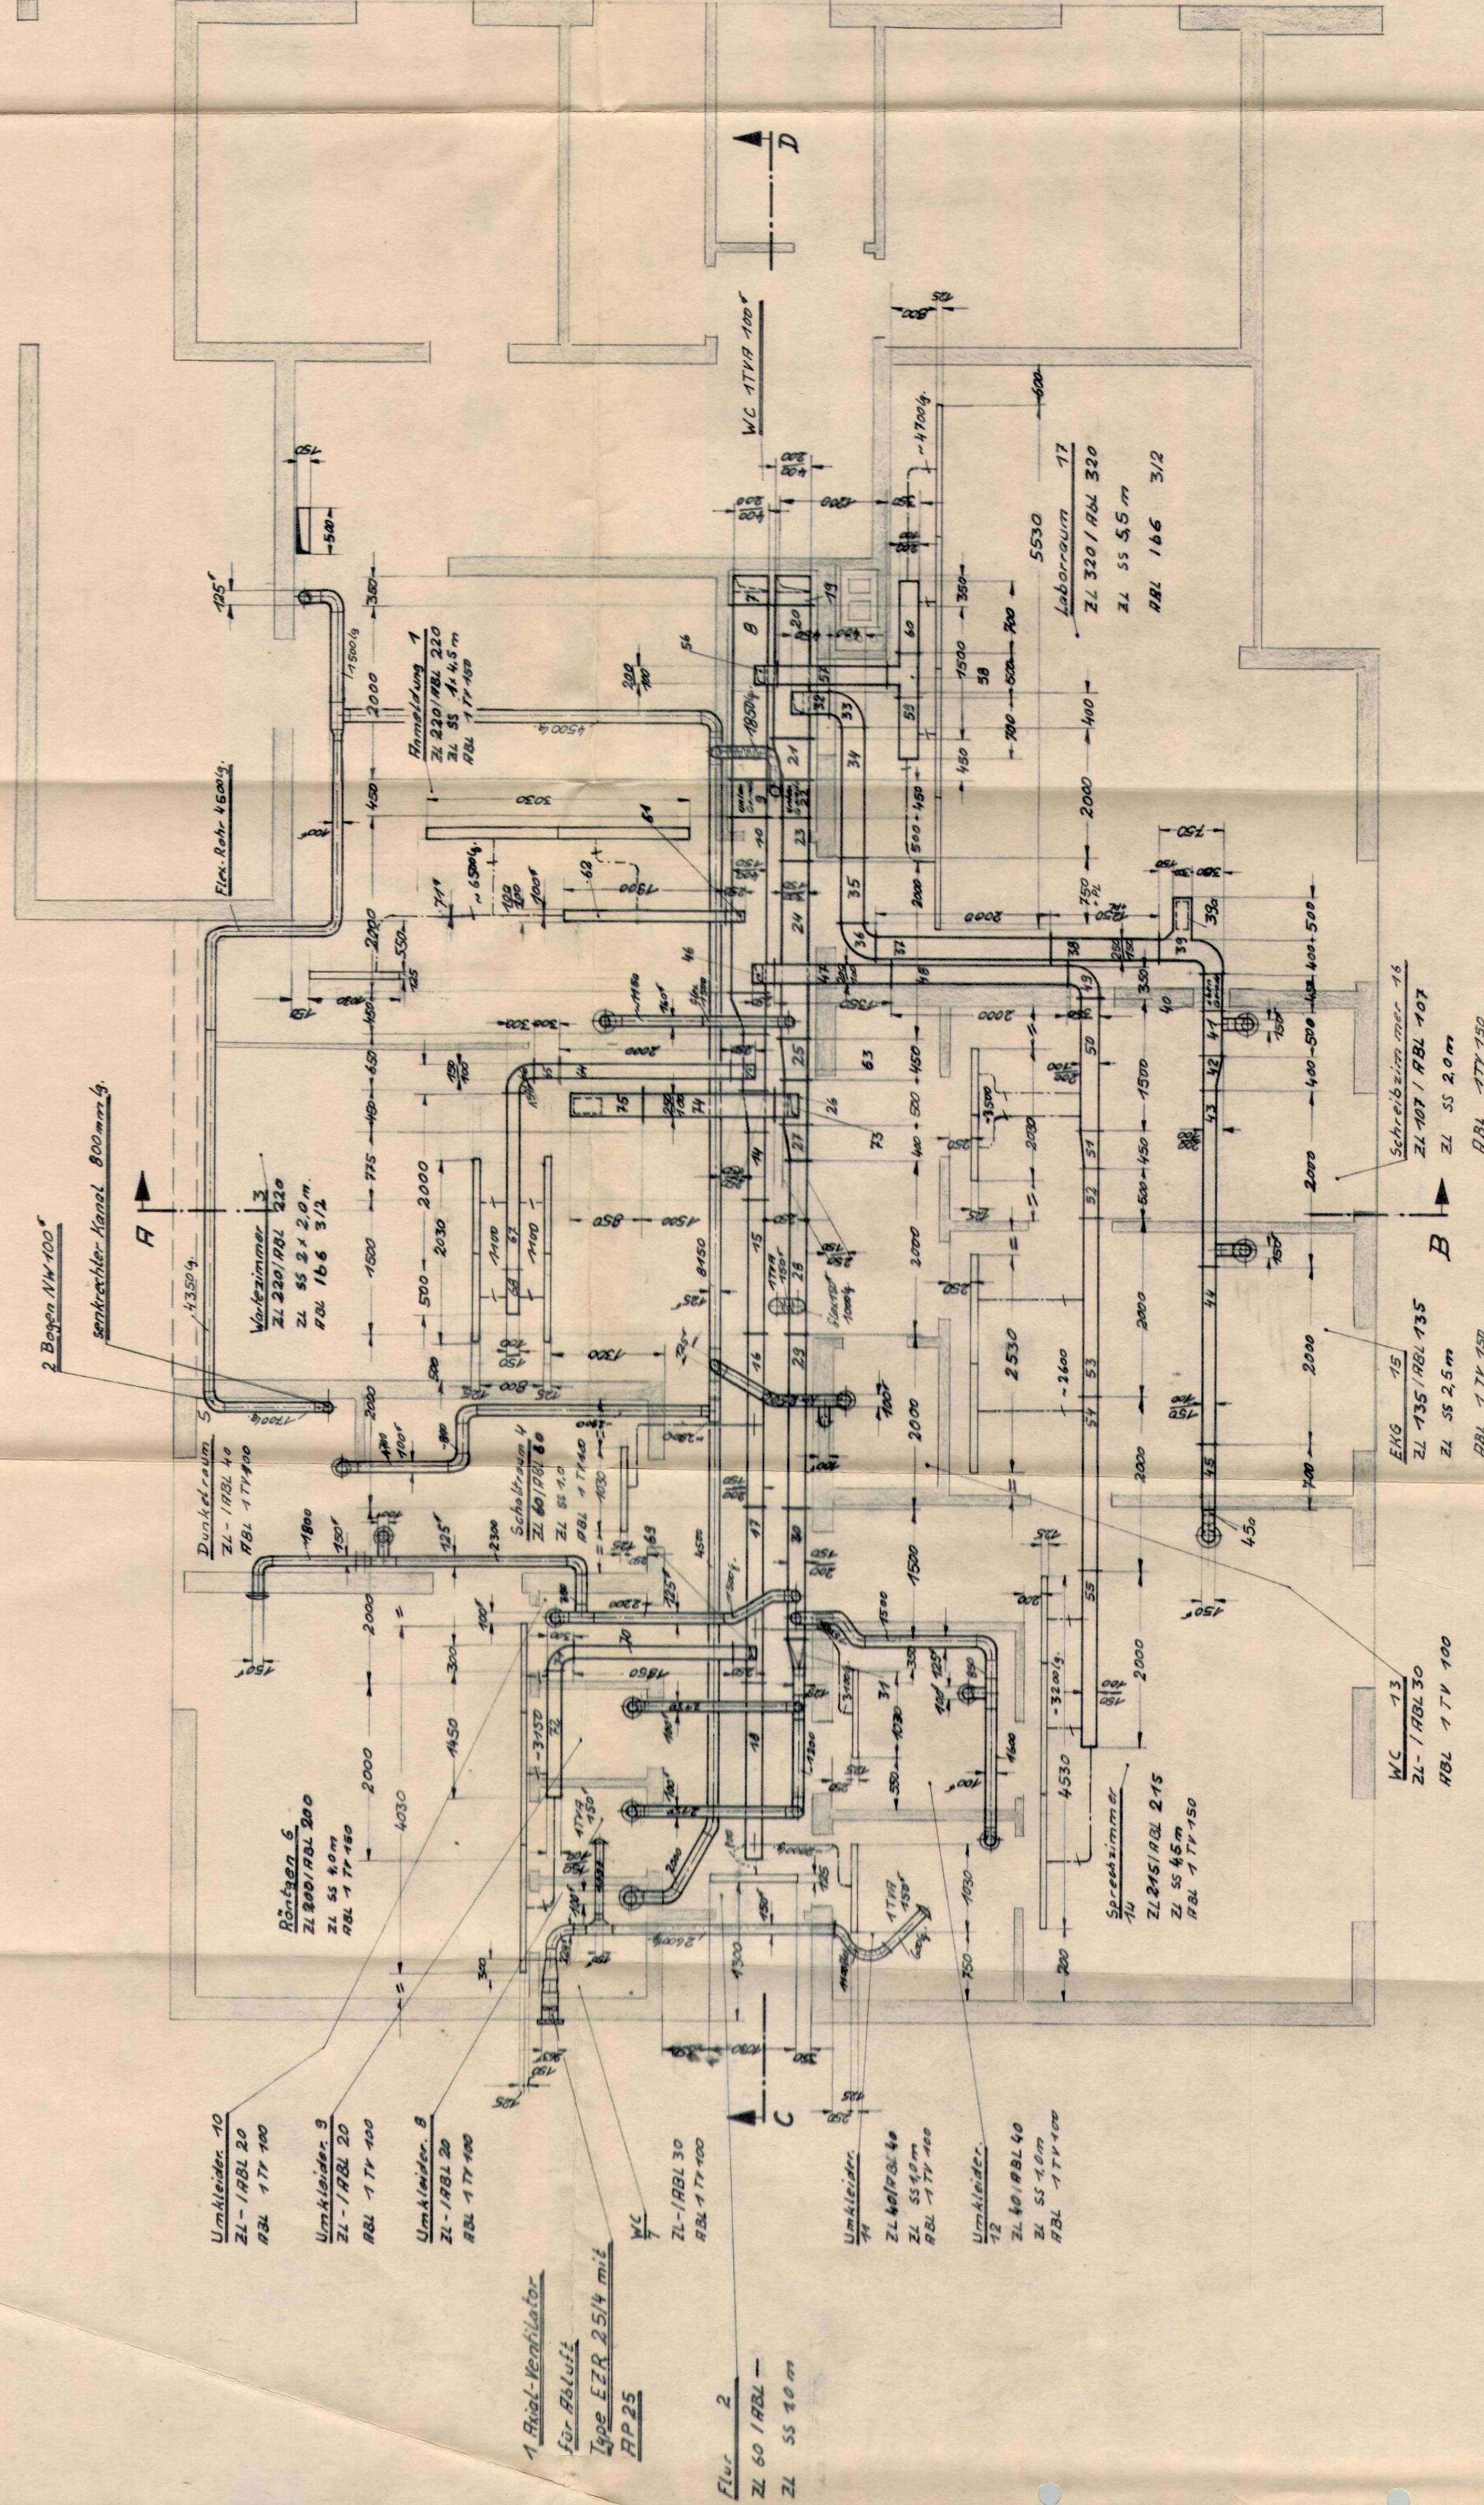



Schnitt A-B

Achtung: Ausführung der Decke
siehe Zeichnung Nr. 02

Achtung: Alle Anschlüsse an TVR sind flexibel auszuführen
flexibel auszuführen

Revisionsplan

Rechnung	18.12.73	Fr. Reinhardt Kötgen a. N.	197	03	6.12.73
Projekt	Reinhardt	Heizung Lüftung Klimatechnik			
Zeichner	Reinhardt				
Überprüfer	Reinhardt				
1:50		Be- u. Entlüftung - EG			
		Dr. Kamp - Wendlingen			

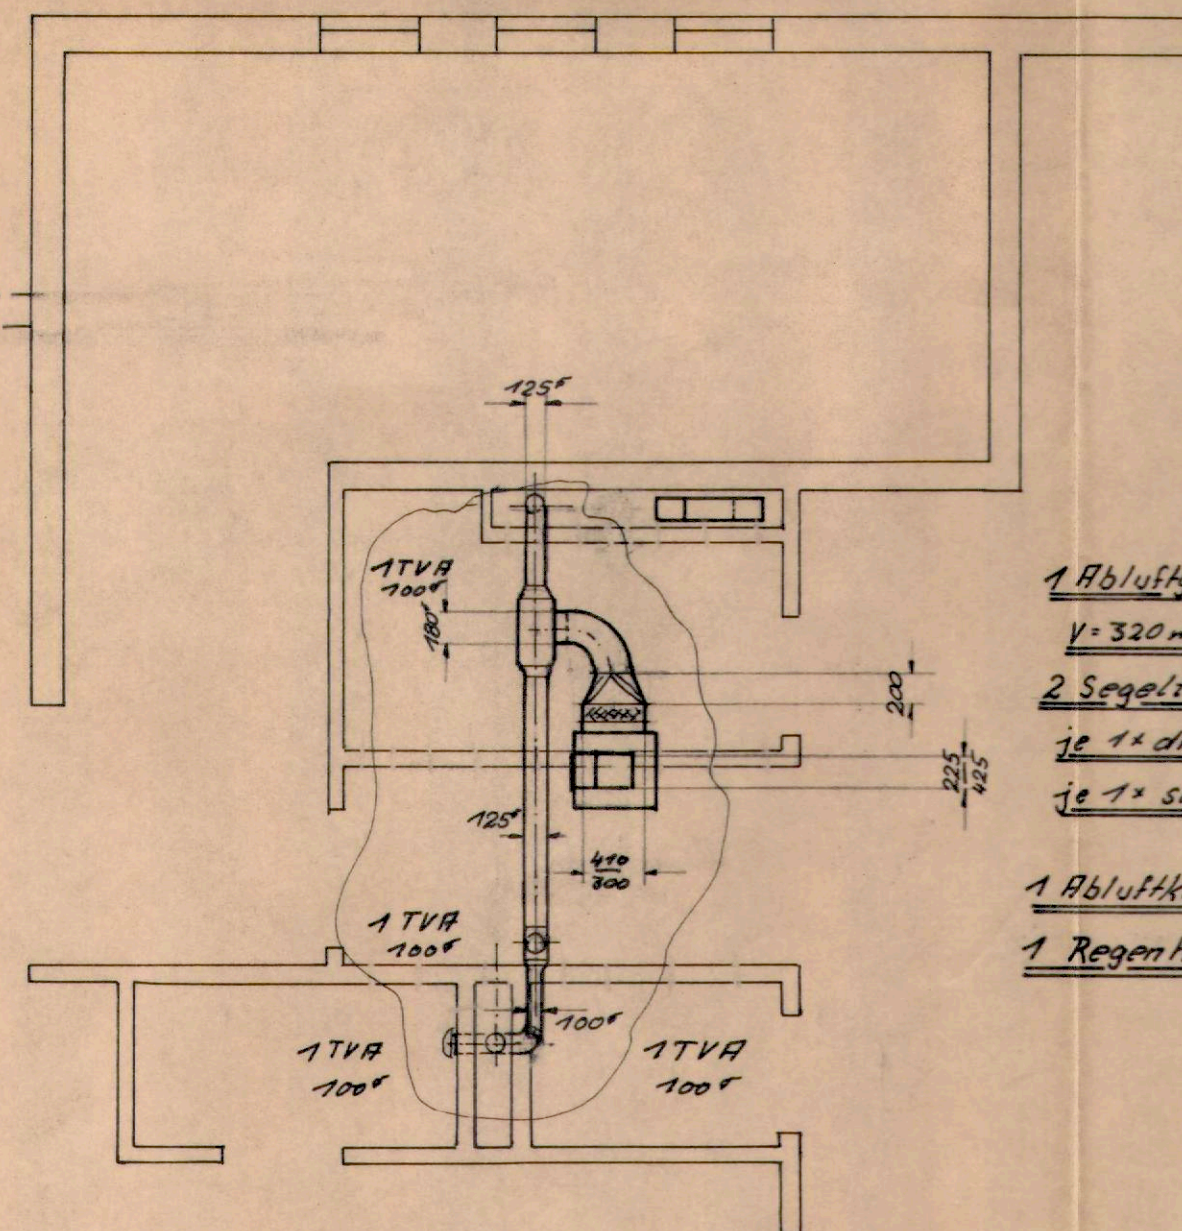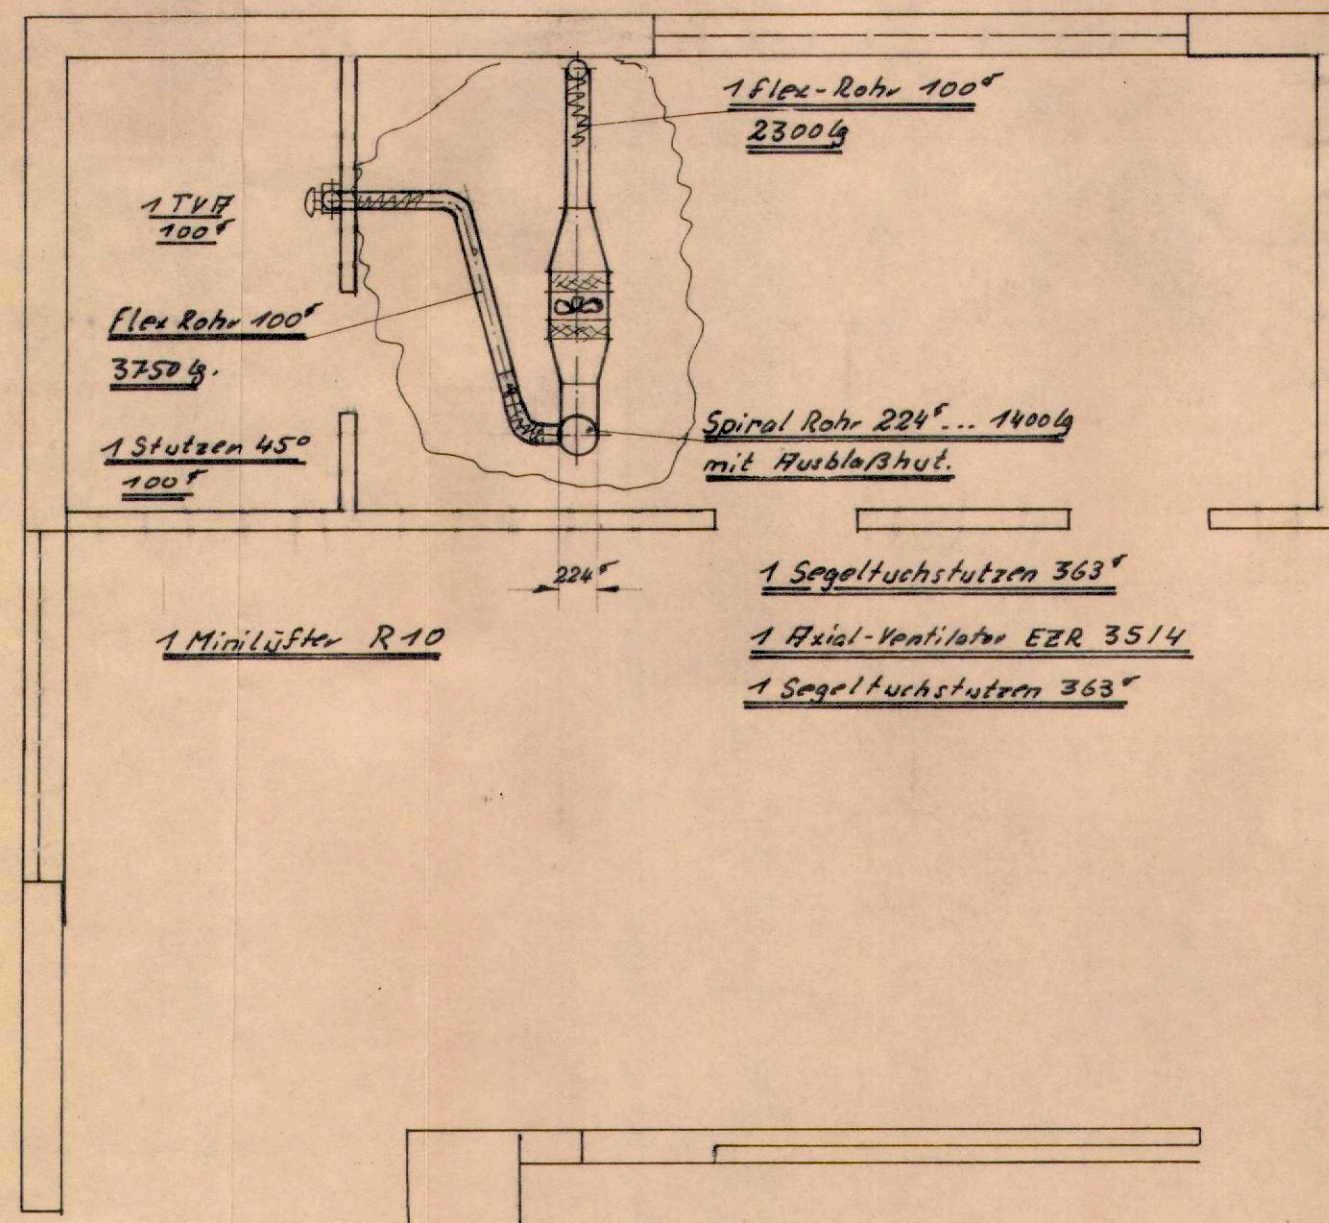

- 1 Abluftgerät A-1
- V=320 m³/h
- 2 Segeltuchstutzen
- je 1x druckseitig
- je 1x saugseitig
- 1 Abluftkanal 225x425... 1200 g.
- 1 Regenhaube 900x450

Revisionsplan

Datum:	Name:	 FR. REINHARDT HEIZUNG - LÜFTUNG - KLIMATECHNIK 7316 KÖNGEN/N. · STEINACKERWEG 2 · TEL. 07024/7195
Entwurf:		
Gez.:	28.1.74 Bm.	
Geprüft:		
Maßstab:	Diese Zeichnung darf ohne unsere Einwilligung weder anderen Personen noch - Konkurrenzfirmen - mitgeteilt werden. §§ 1 und 11 des Gesetzes vom 19. Juni 1901 und § 623 ff. B. G. B.	
1:50	<u>Entlüftung für Küche, Speise-</u> <u>kommer, Bad u. WC im OG</u>	
		Anlage Nr. 197/4 Geändert: