


LEGENDE		

ÄNDERUNGEN	DATUM	NAME / GEZ.

PLAN-NR.	01164-GE004-EG00	-100
OBJEKT-NR.		
LPN	L-BEREICH	DOK-ART
SICHT	VER. NR.	DATUM
BASIS-ID		-100

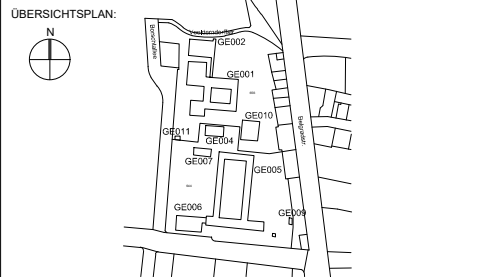

LIEGENSCHAFT: AO 01164 Mensa	GEMARKUNG: München FLURSTÜCKNUMMER: 644
GEBÄUDE: Borschtallee 24	GEBÄUDE-ID: GE004

PLANINHALT: GRUNDRISS EG00	MASSSTAB: BLATTGRÖSSE: ISO_A3_(420_x_297_MM)
ANMERKUNGEN: Bestandsplan	

PLANVERFASSTER: METRIKA 360 Bau & Ingenieur Service	Tel.: +49 931 454 61796 Email: info@metrika360.de	Ersteller: ES Erstelldatum: 11.04.2023 INT.PLAN-NR.: 02
--	--	---

**Mensa
Gastraum**

**Küchen- und
Nebenräumlichkeiten**

