


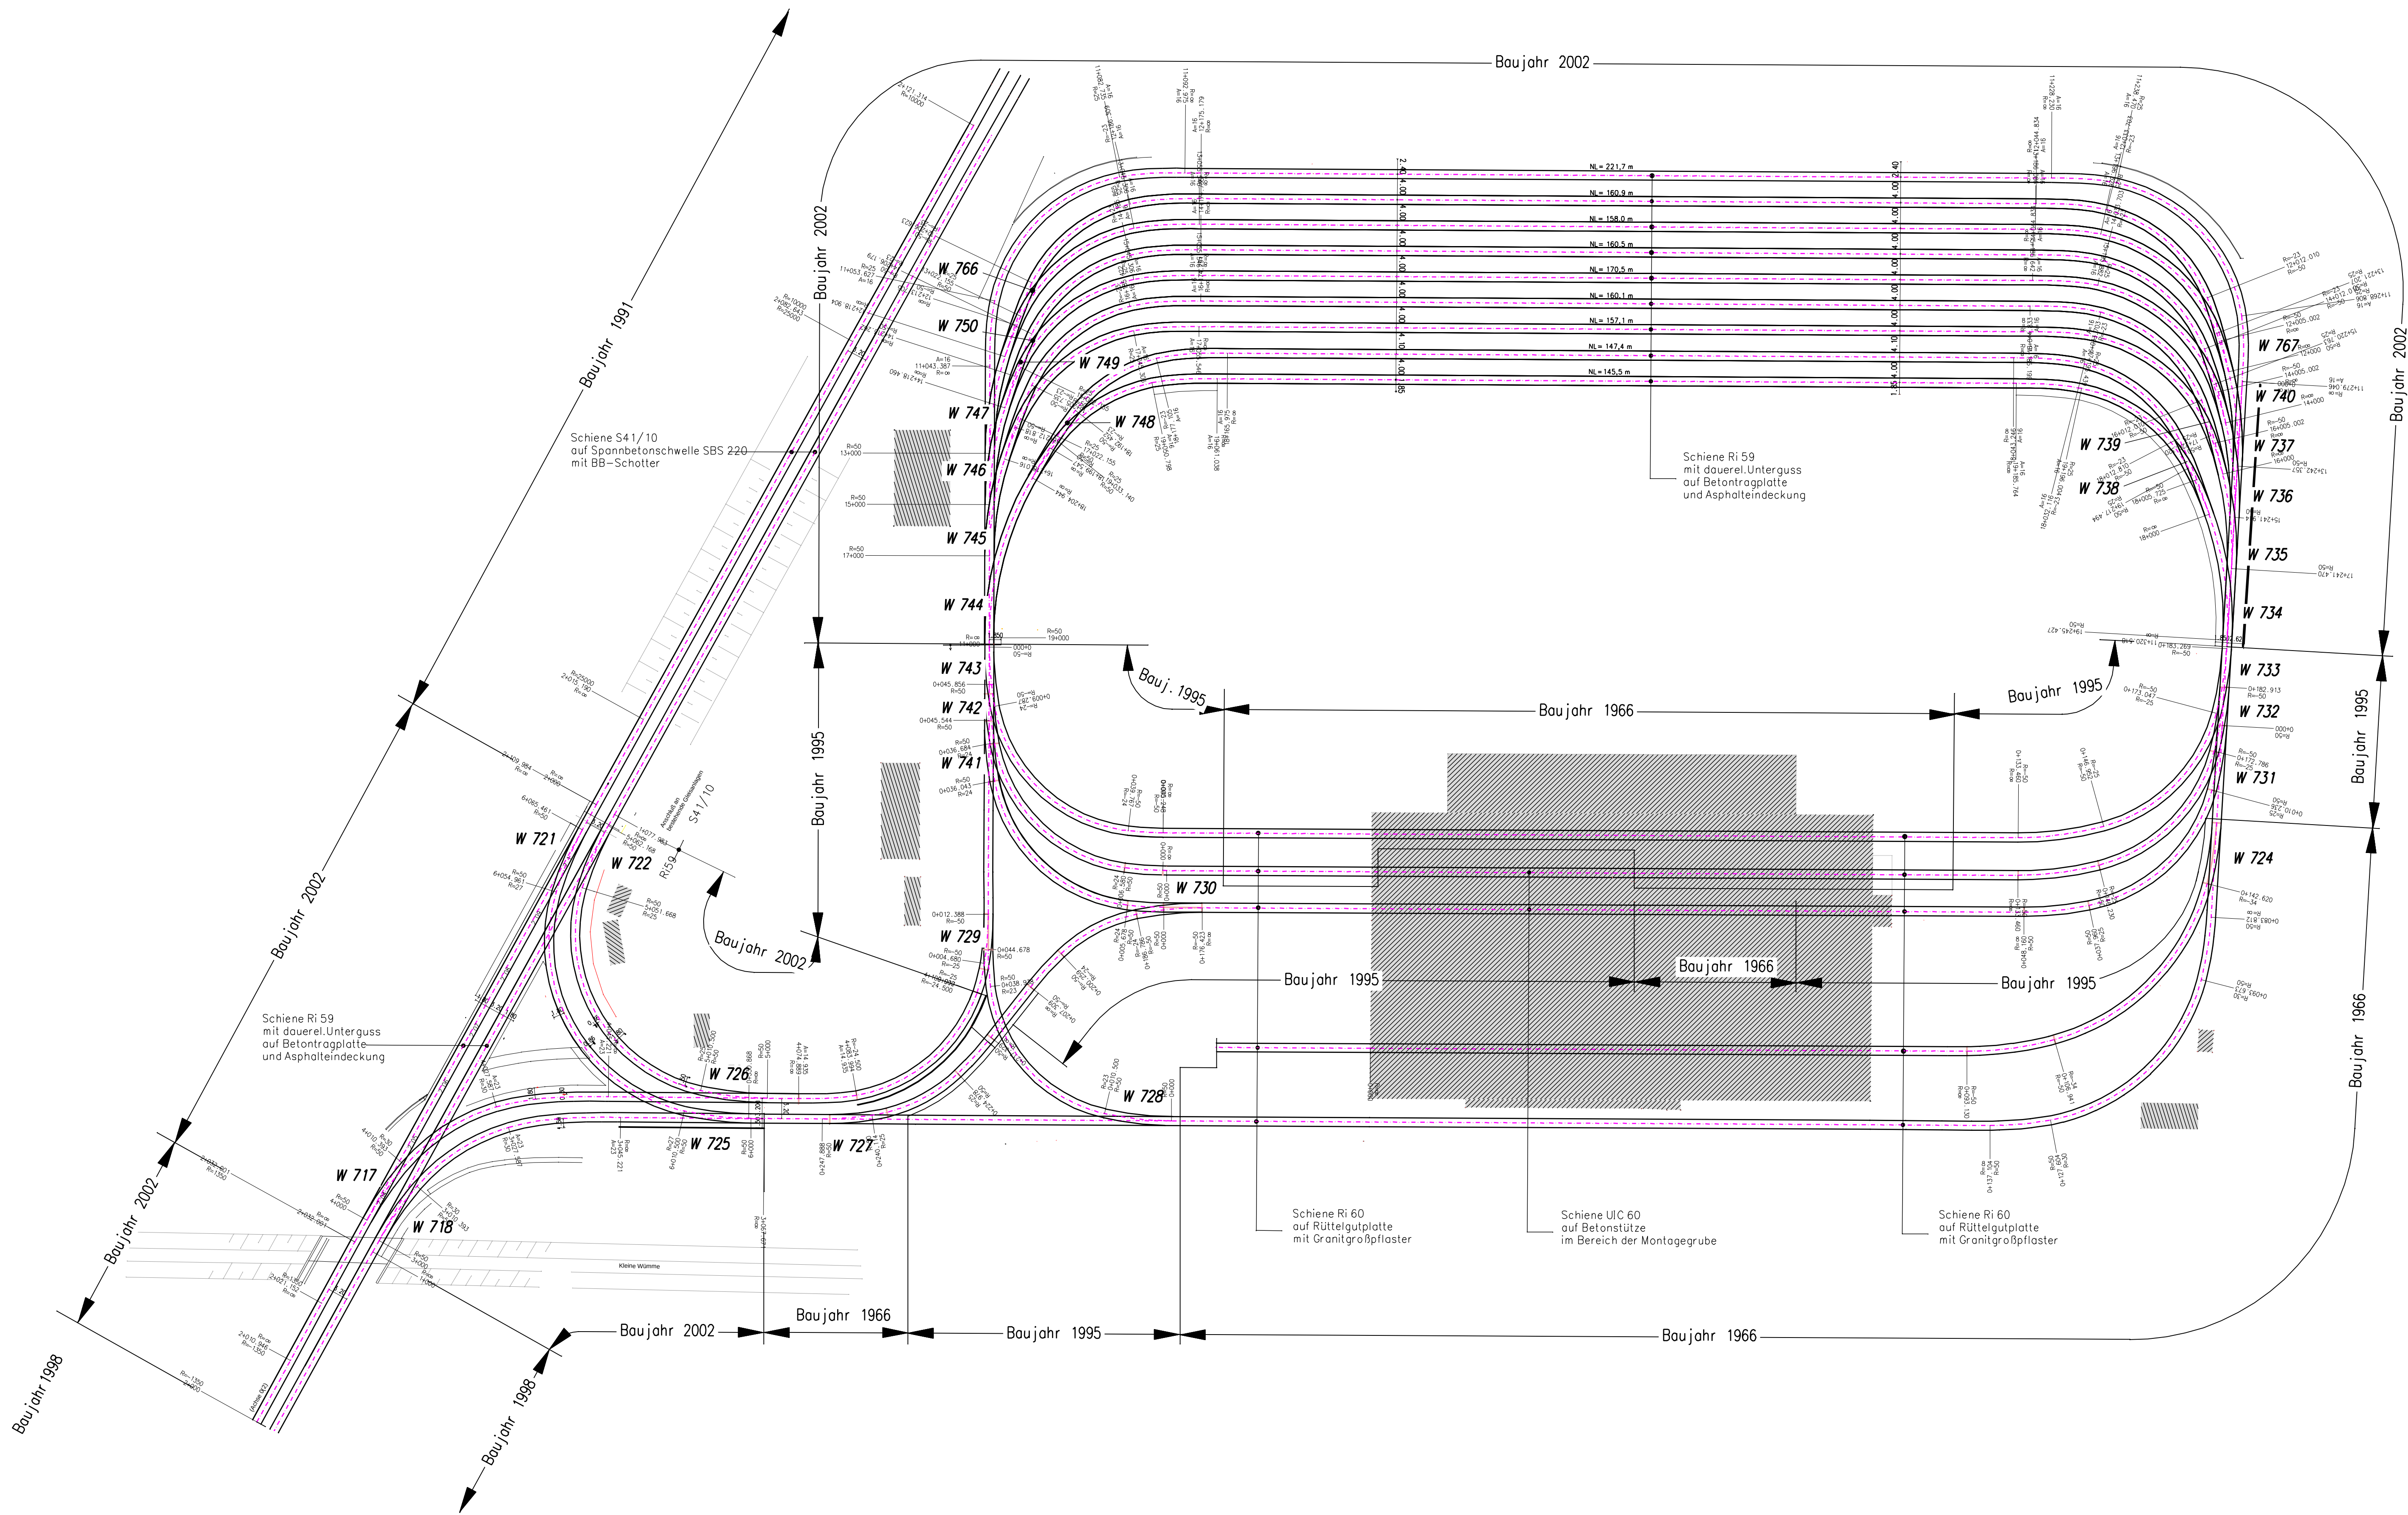

Bestandsplan der Linie 1 B4 – Neue Vahr			
Planungsstand		Datum der Planausgabe 09.03.2006	
Abt. / FB	INFRASTRUKTURPLANUNG	GLEISBAU	FAHRLEITUNGSBAU
bearb./Datum	C20.2/16.12.03/Hawranke		
geprüft/Datum			
Dateien	BP_1_35_NeueVahr_031216BH.sda		
Zeichn.-Nr.:	1.35		LINIE 1
Maßstab	1:500		