



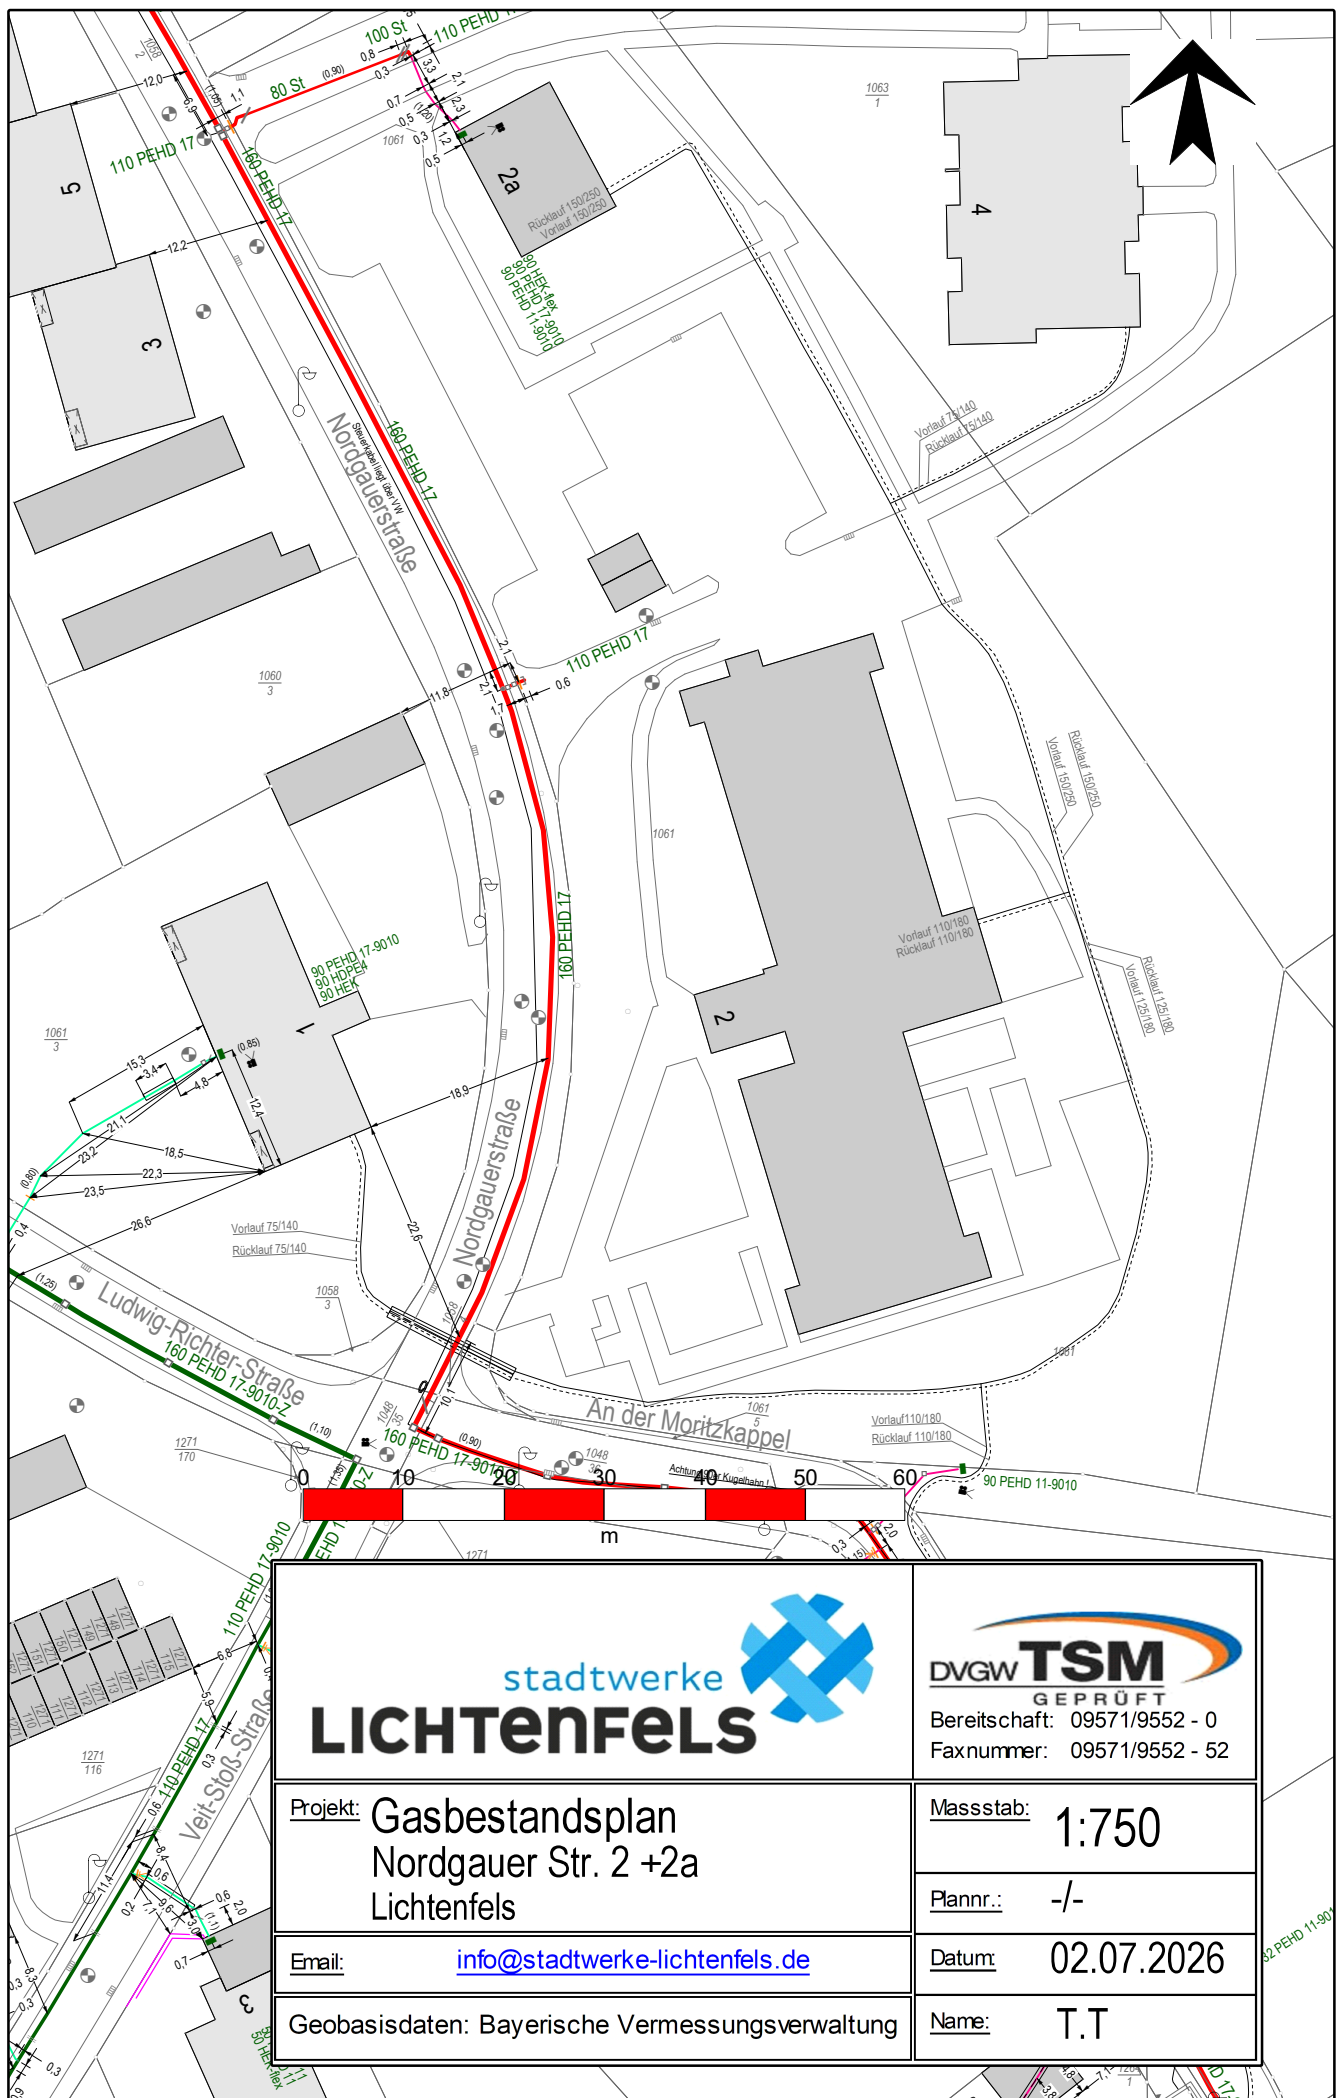

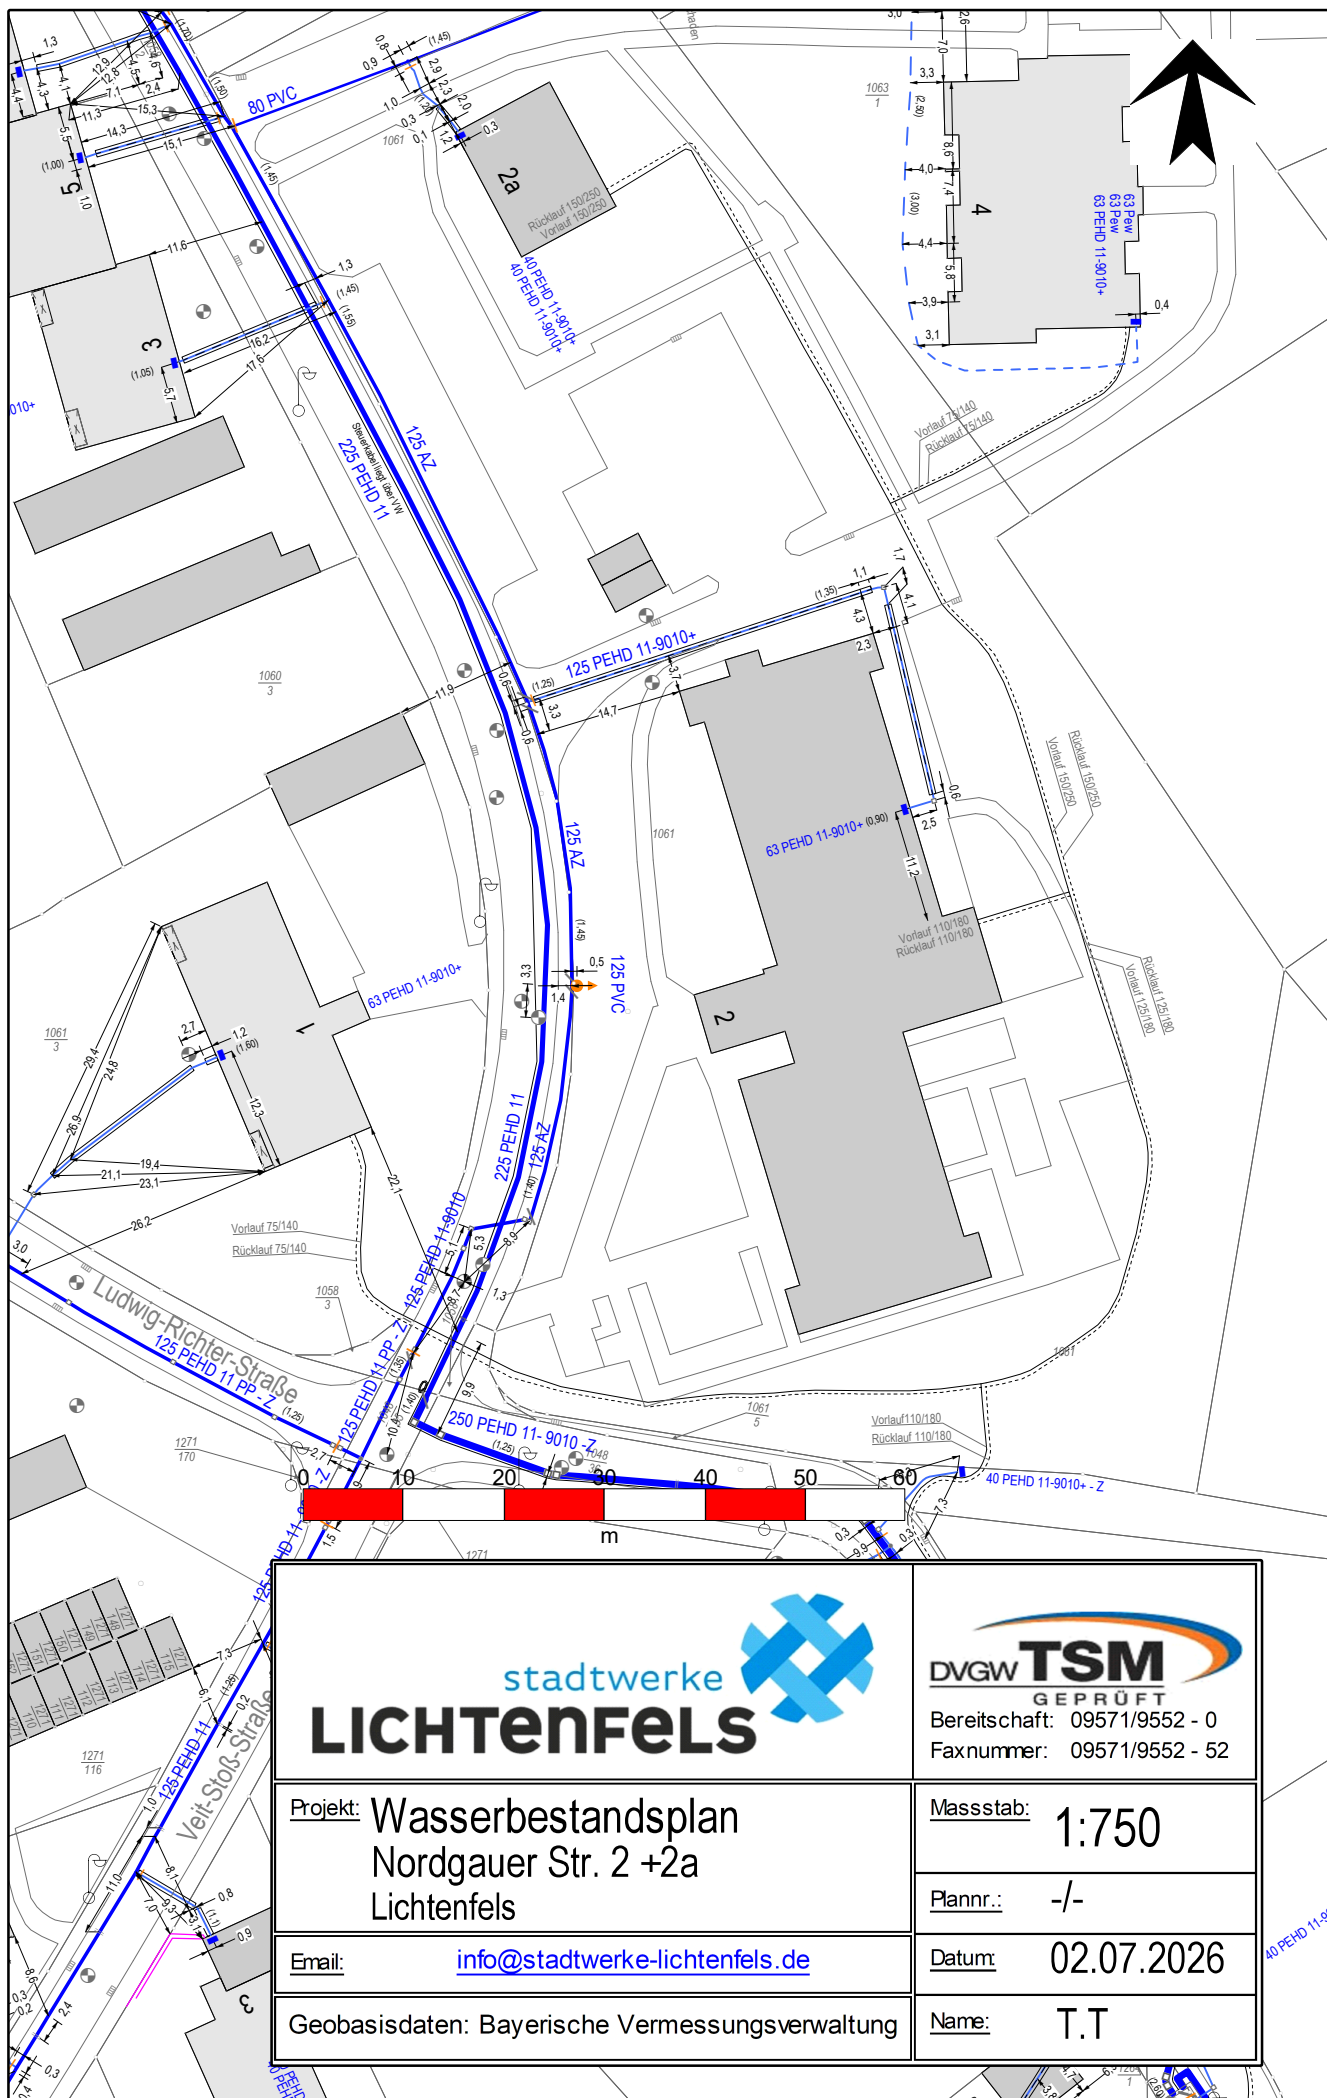

Wasserlegende :

Planzeichen :

	Über- und Unterflurhydrant
	Absperrarmatur
	Übergang
	Be- und Entlüfter
	Schweißmuffe, Stumpfschweißnaht
	Flanschverbindung (GG, GGG, Stahl)
	Schadenspunkt
	Zählerschacht
	Marktanschluß mit Wasser
	Marktanschluß ohne Wasser

Leitungsart :

	Lage gemessen
	Lage geortet
	Lage unbekannt, unsicher
	Fremd- oder Privatleitung

Nahwärme :

	Vorlauf
	Rücklauf

Gaslegende :

Planzeichen :

	Übernahmeanlage
	Druckregelanlage
	Absperrarmatur
	Absperrarmatur stillgelegt
	Übergang
	Blasenschele
	Be- und Entlüftung
	Kondensatsammler
	Schweißmuffe, Stumpfschweißnaht
	Flanschverbindung (Stahl)
	Schadenspunkt
	Zähler
	Gas-Strömungswächter MD und NDE

Leitungsart :

	Lage gemessen
	Lage geortet
	Lage unbekannt, unsicher
	Fremd- oder Privatleitung

Nahwärmeleitungen :

	Vorlauf
	Rücklauf

Gasdruckstufen nach Farben und Typ :

	NDE Niederdruck TN und VN
	NDE Niederdruck Anschluß
	MD Mitteldruck TN und VN
	MD Mitteldruck Anschlußnetz

stadtwerke
LICHTENFELS

DVGW TSM
GEPRÜFT

Bereitschaft: 09571/9552 - 0
Faxnummer: 09571/9552 - 52

Projekt:

Gas- und Wasser

Legende zu den
Bestandsplänen

Email:

info@stadtwerke-lichtenfels.de

Massstab:

-/-

Plannr.:

3 (3)

Datum:

01.07.2026

Name:

T.T.