


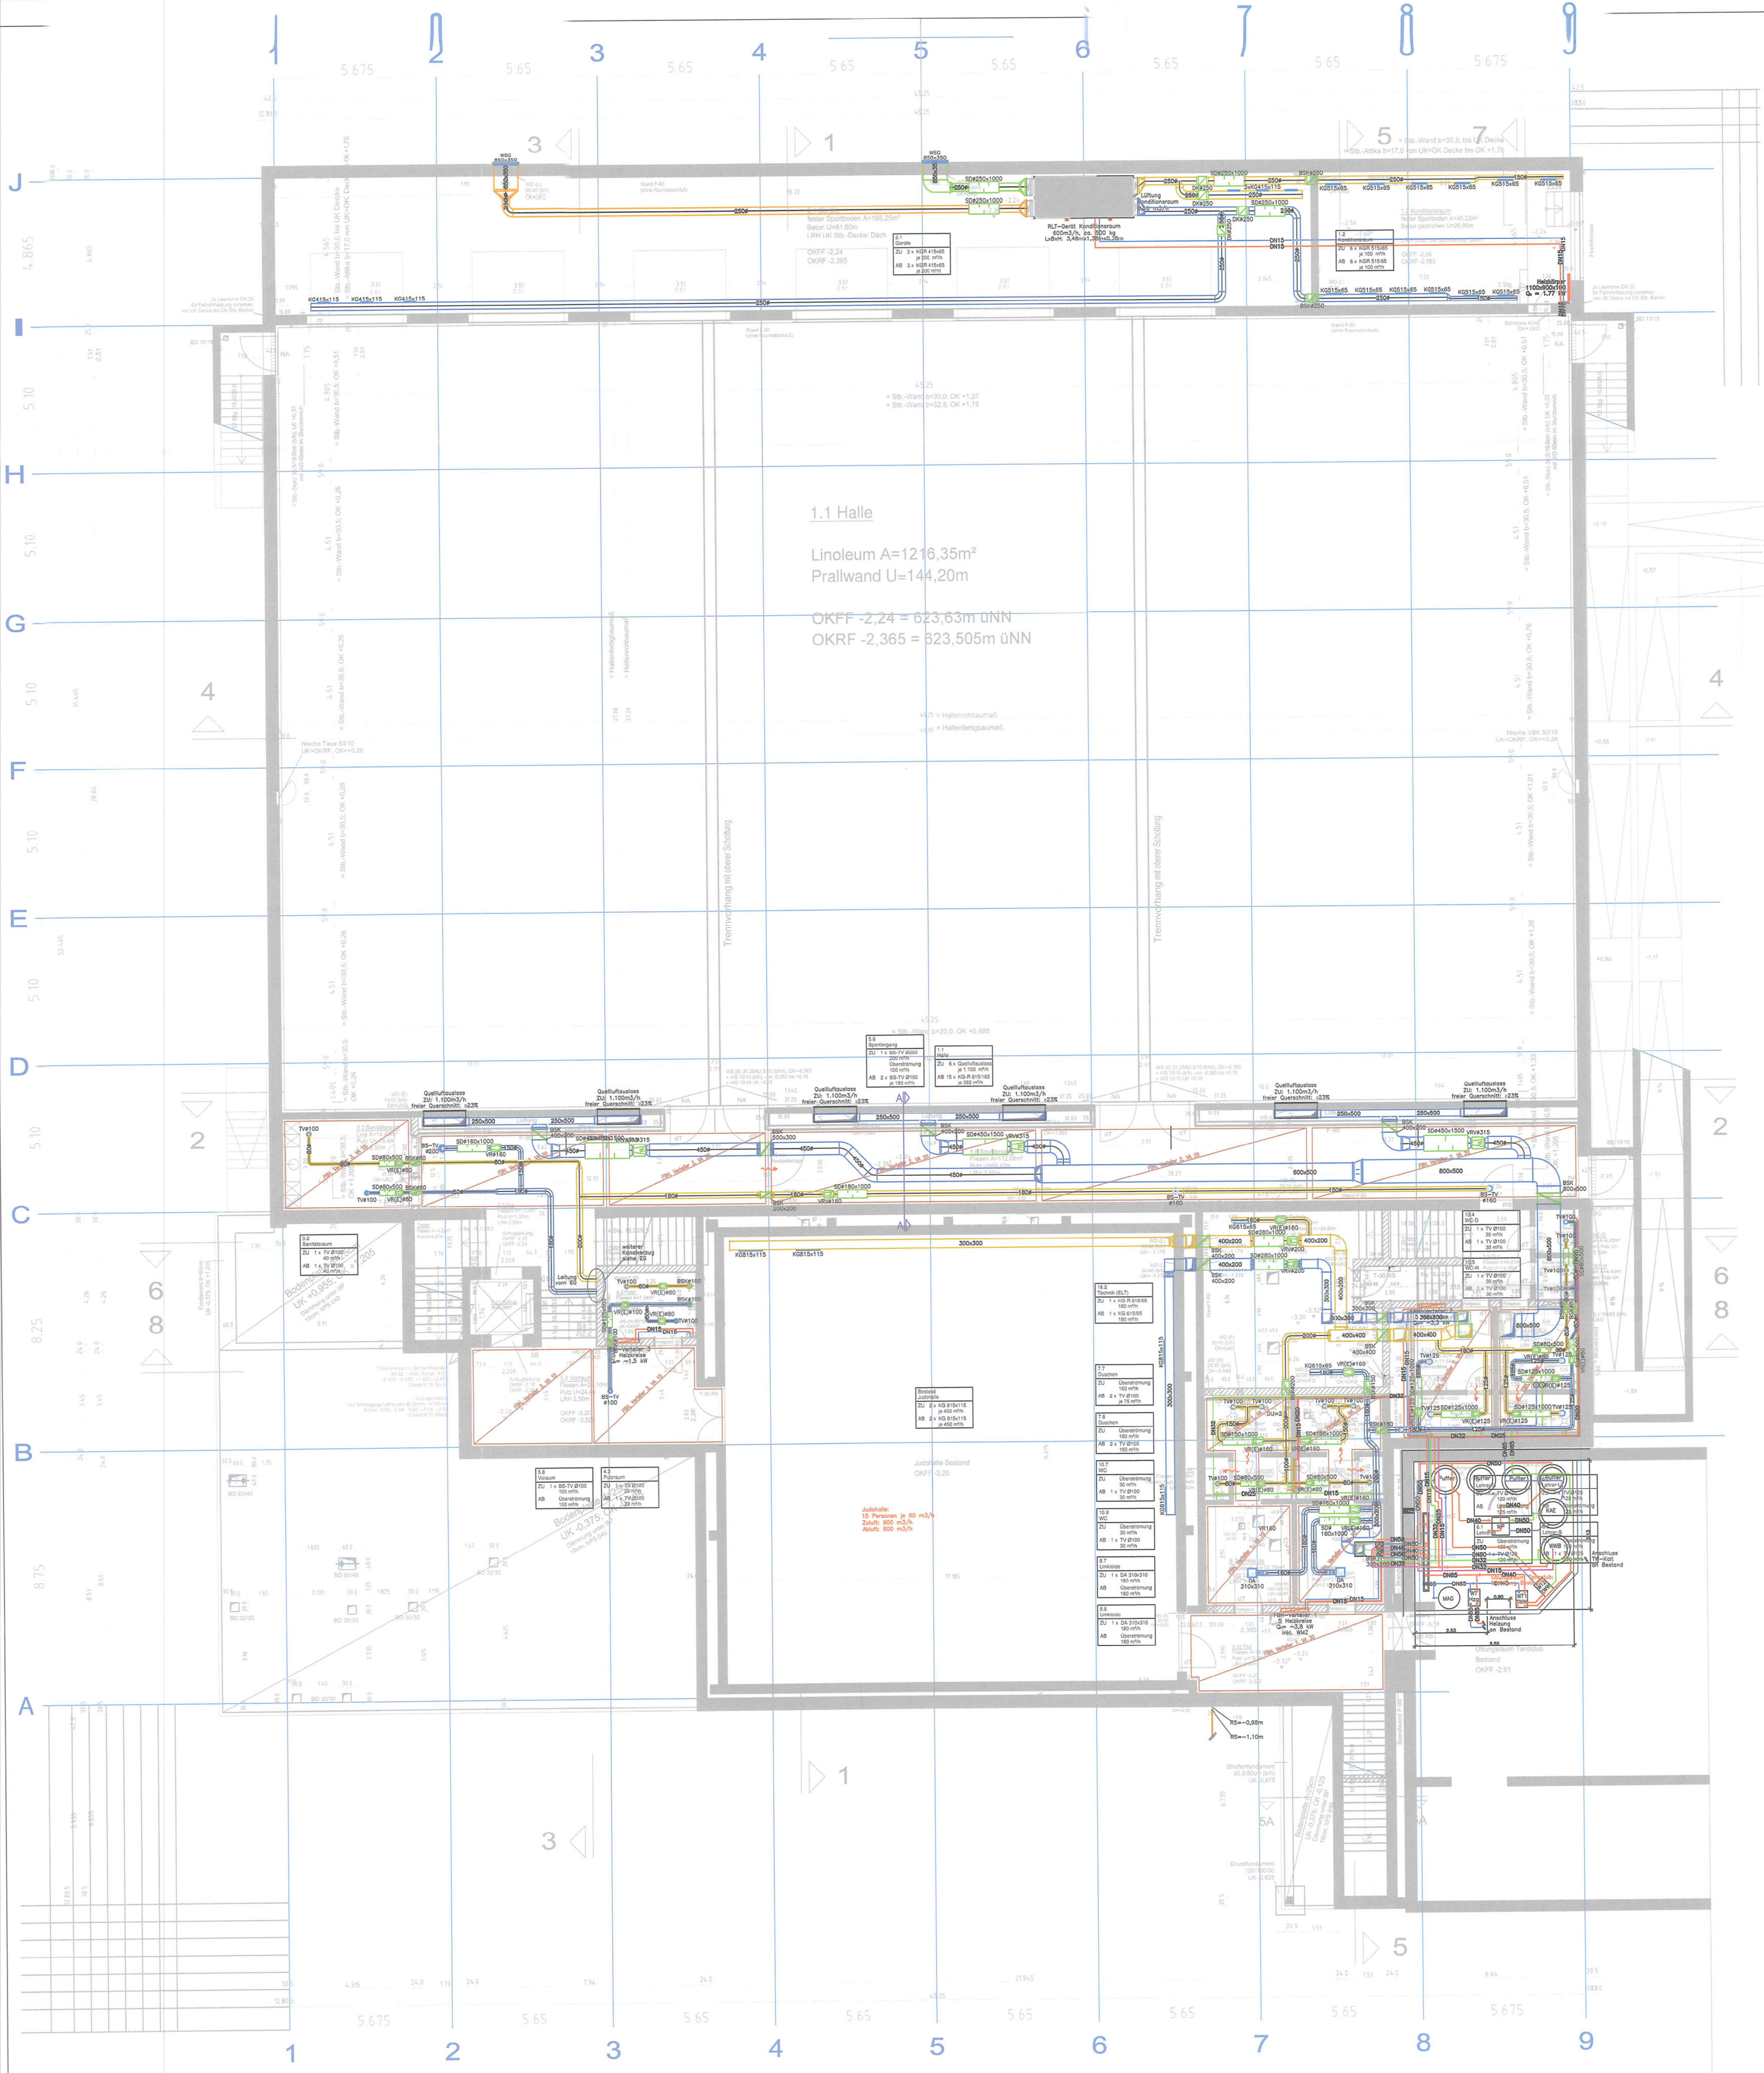

- Legende
- | | | | | | |
|--|------|--|-------|----------|-----------|
| | rund | | eckig | AU | Außenluft |
| | ZU | | ZU | Zuluft | |
| | AB | | AB | Abluft | |
| | FO | | FO | Fortluft | |

Neubau Sporthalle Bad Wörishofen		Maßstab: 1:100
Projekt:		Plannummer: 5241
Bestandsplan		
Leistungsphase:		
Heizung/Sanitär Grundriss Kellergeschoß		
Planinhalt:		