

ALTE BERUFSSCHULE

AULA MIT MITTELBAU



WESTTRAKT

VERWALTUNGSTRAKT

OSTTRAKT



N Ebene 3

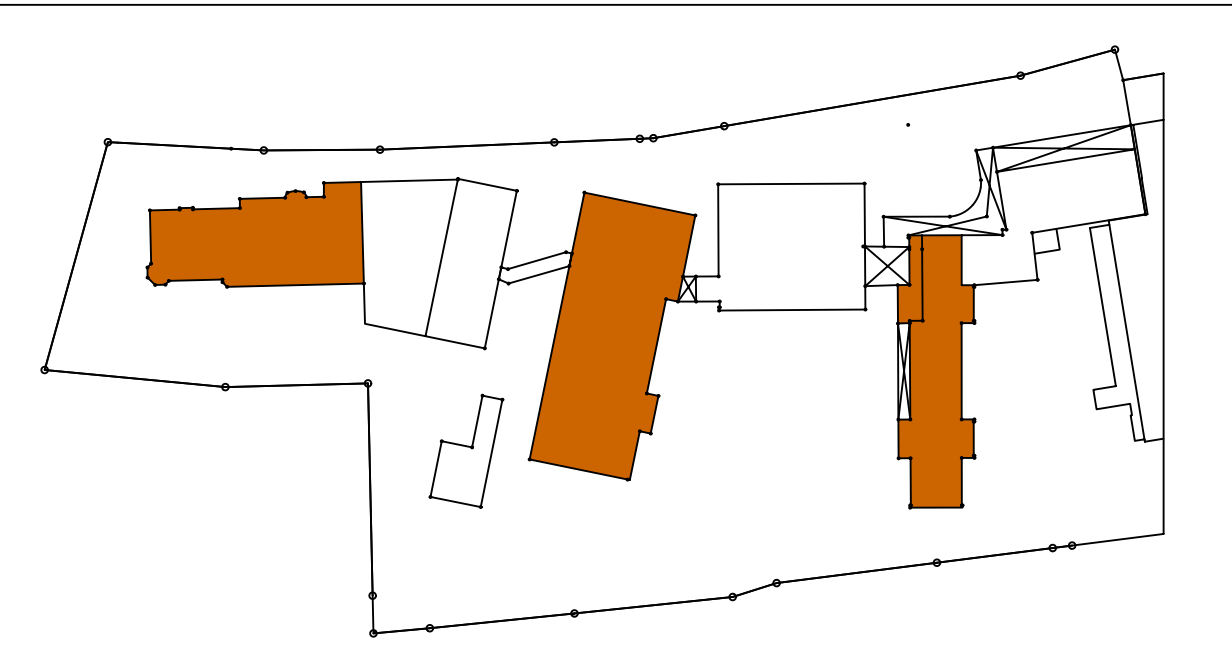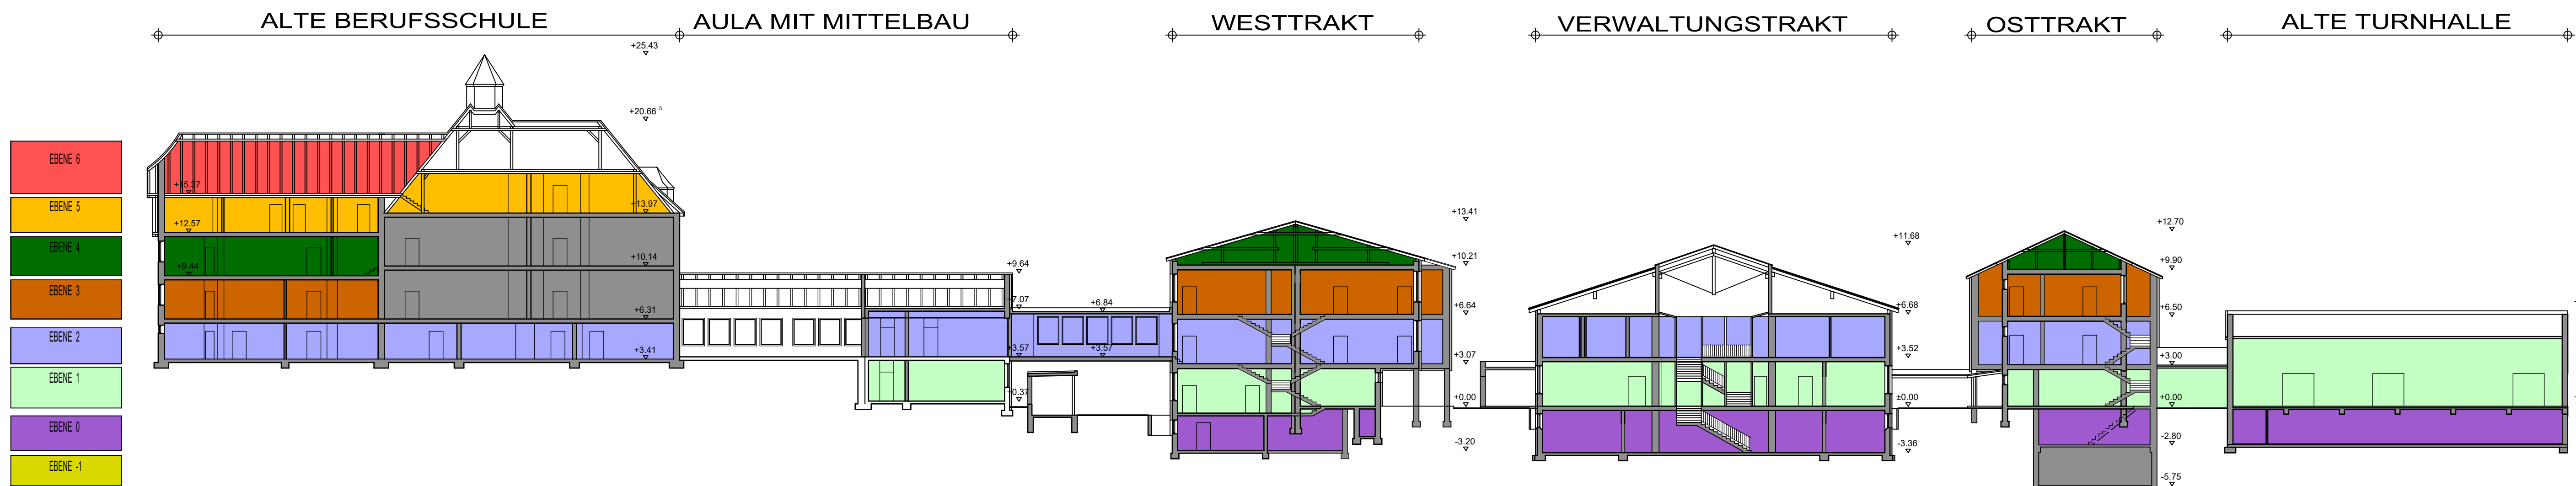

BESTANDSPLAN

Pfarrer-Kneipp-Grund- und Mittelschule
Bad Wörishofen

DATUM: 20.03.2024
PLANINHALT: Grundriss Ebene 3
ENTWURFSVERFASSER: Stadt Bad Wörishofen
Bgm. Ledermann-Sr. 1
89025 Bad Wörishofen