



ALTE BERUFSSCHULE

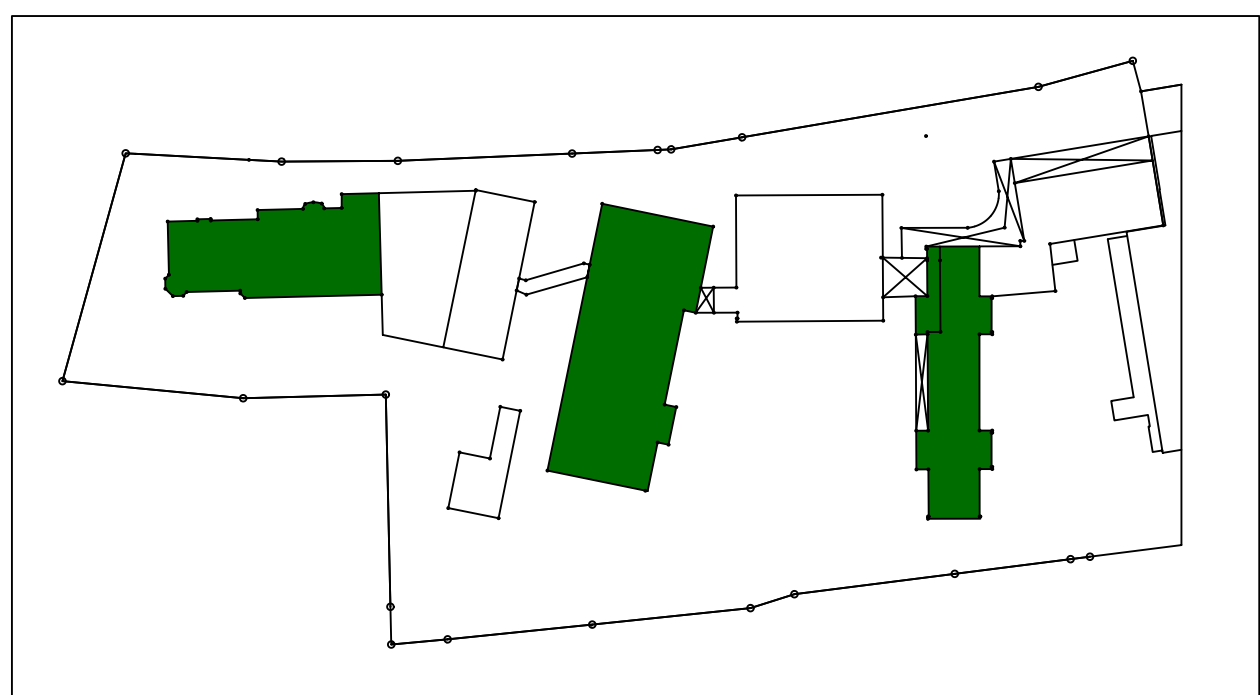

Ebene 4

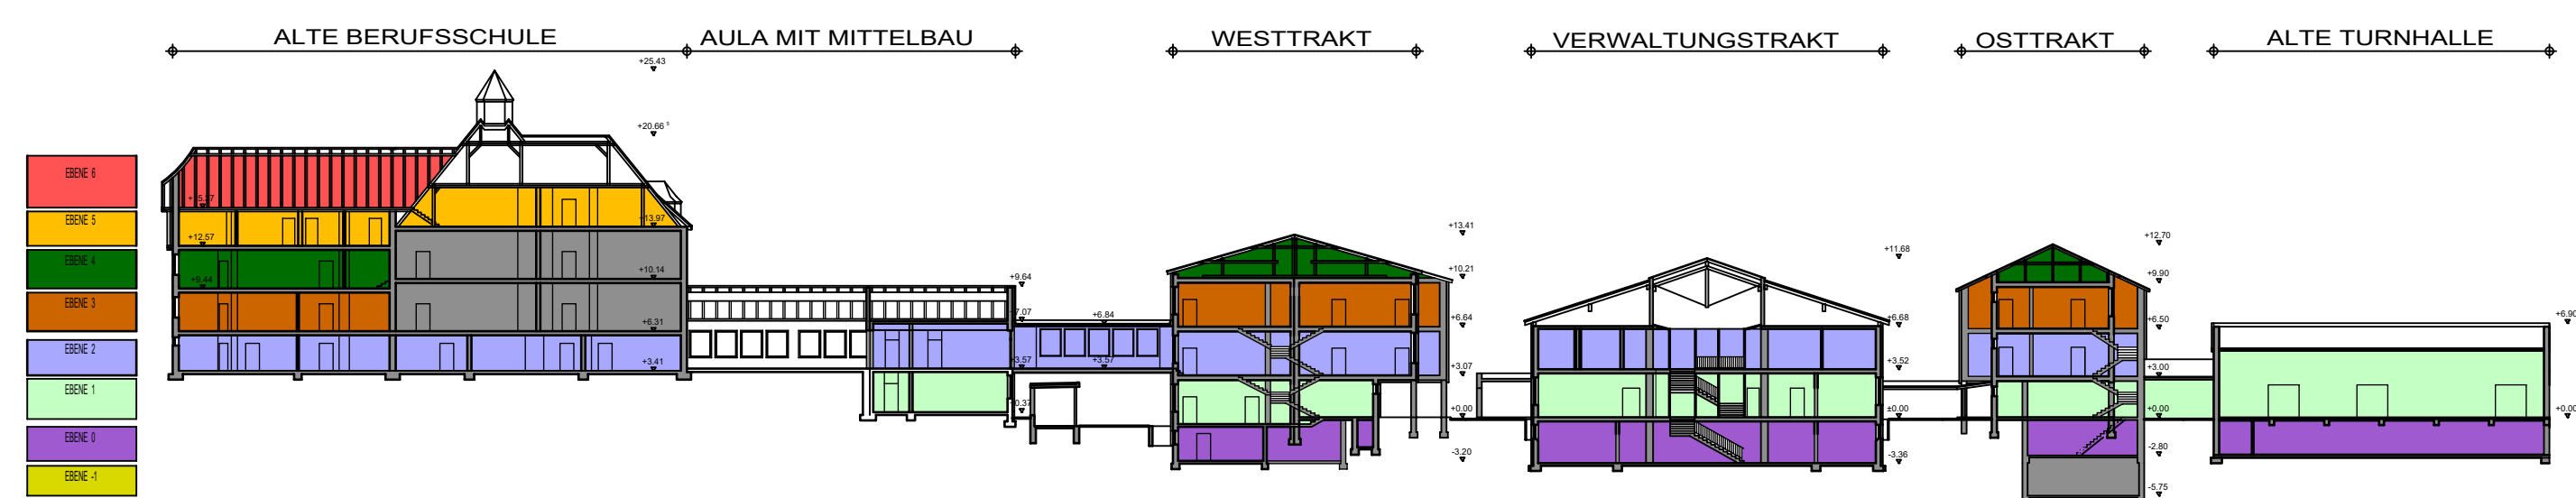

BESTANDSPLAN

Pfarrer-Kneipp-Grund- und Mittelschule Bad Wörishofen

DATUM: 20.03.2024

PLANINHALT: Grundriss Ebene 4
im Maßstab 1:100
Ebenenübersicht
im Maßstab 1:500

ENTWURFSVERFASSER: Stadt Bad Wörishofen
Bgm.-Ledermann-Str. 1
86825 Bad Wörishofen