
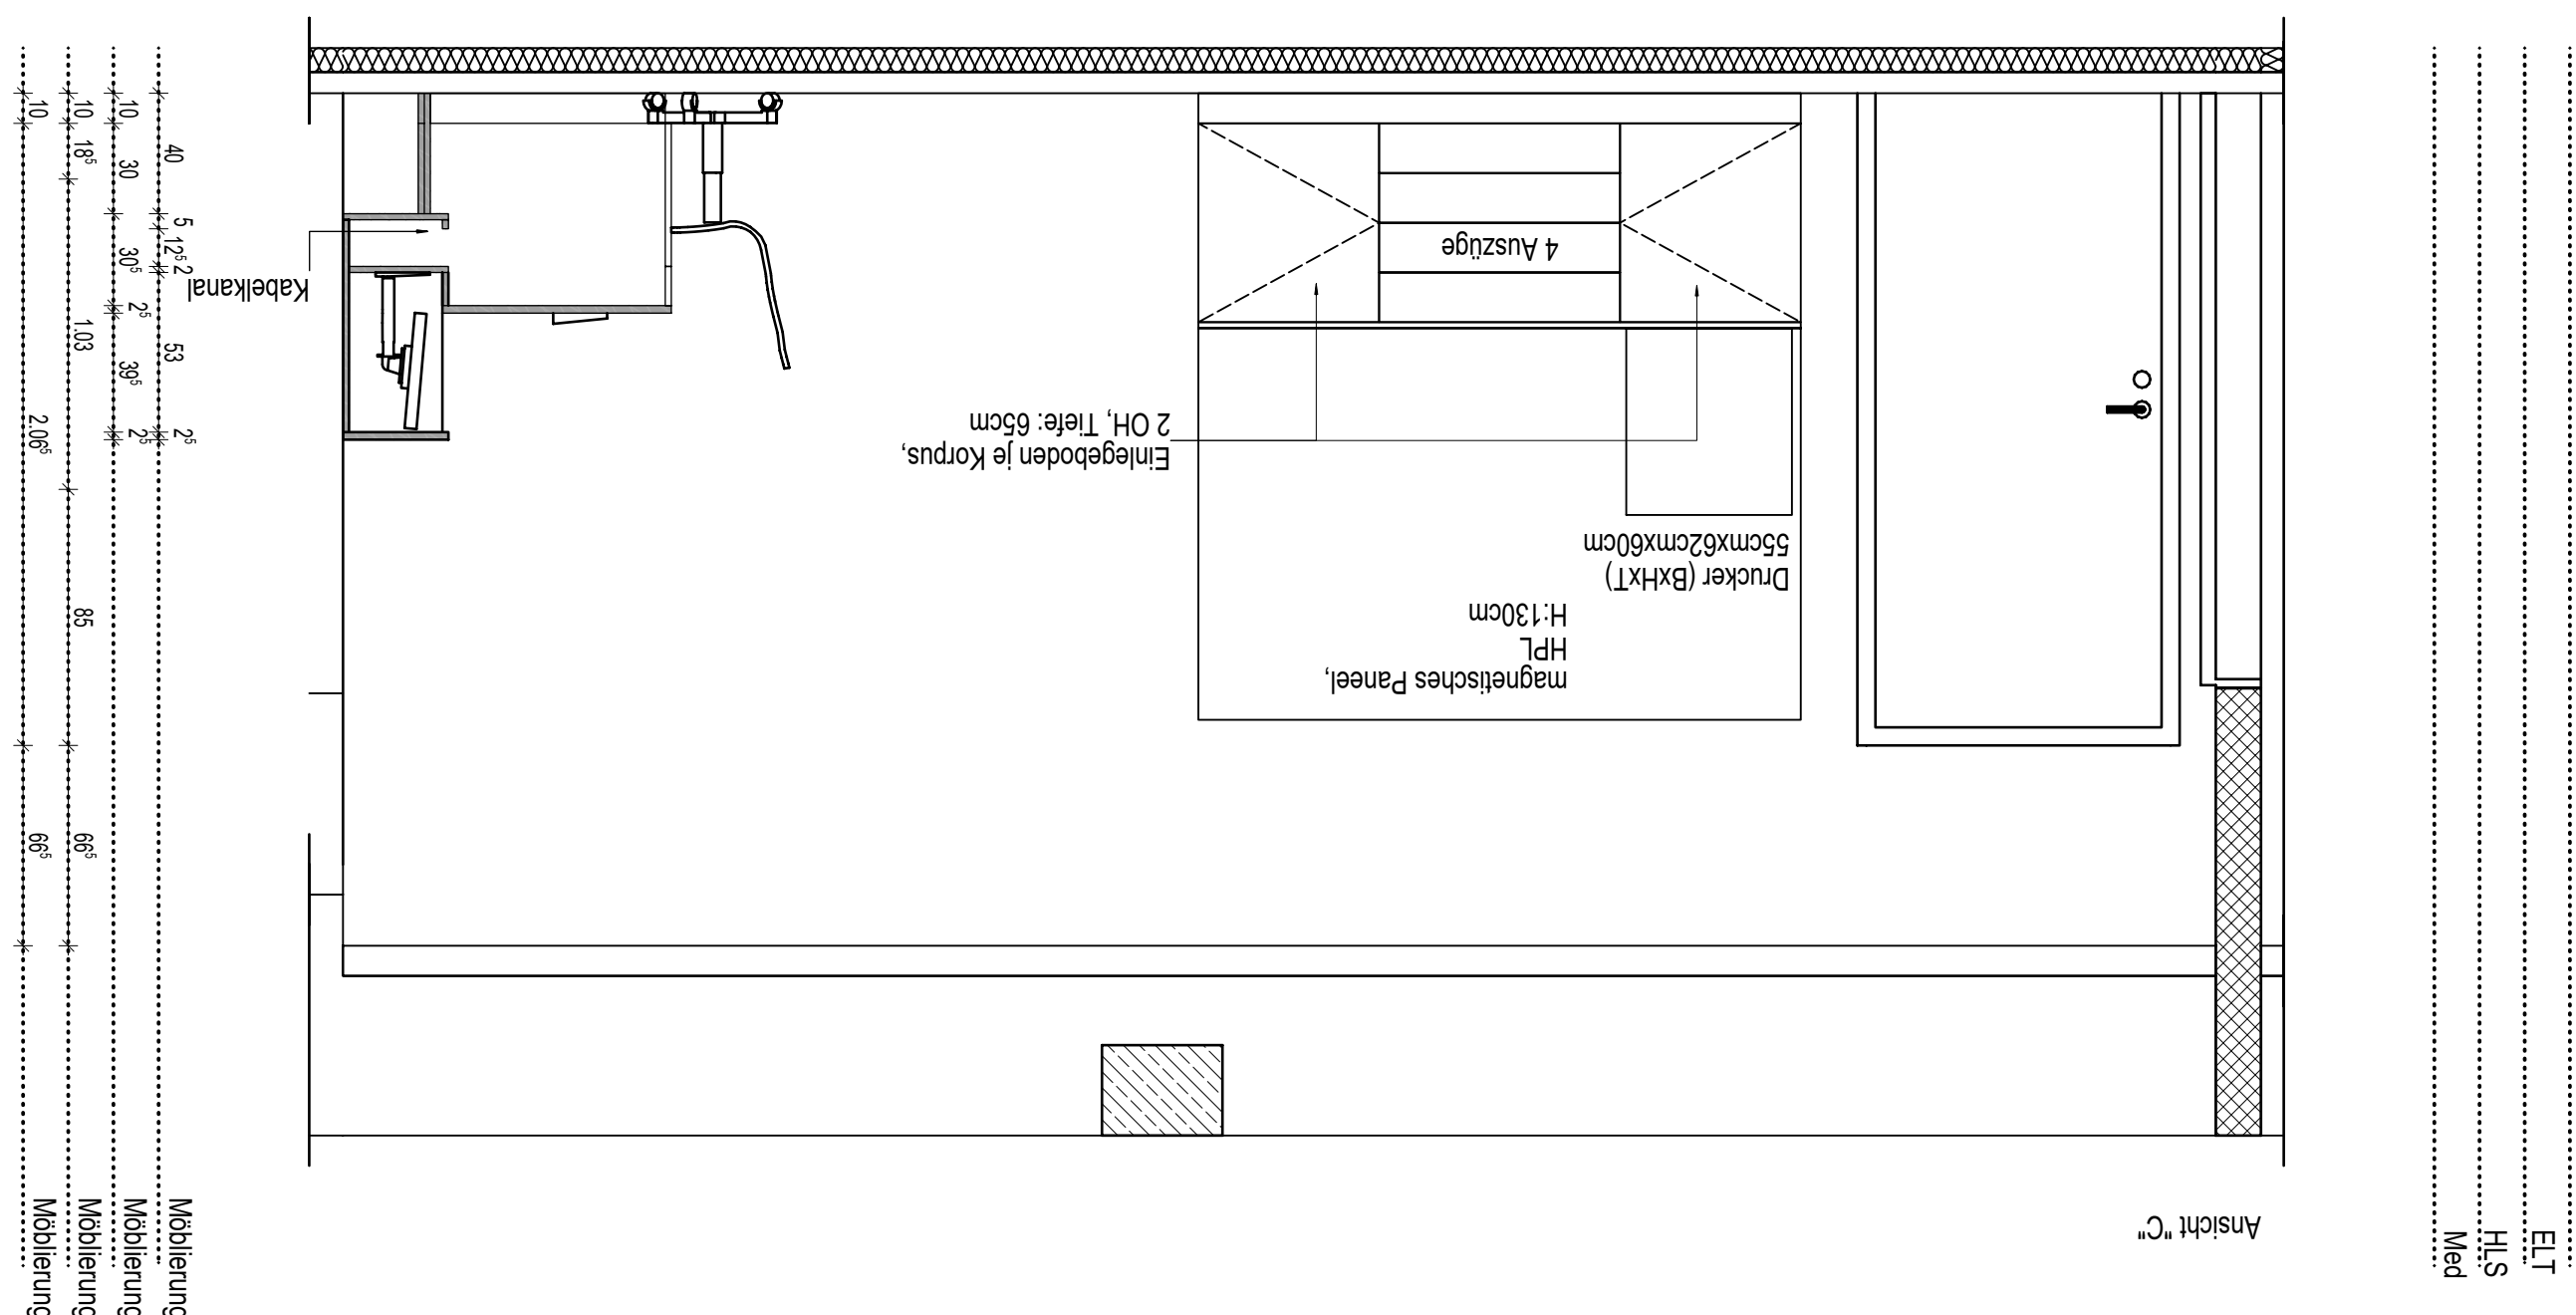
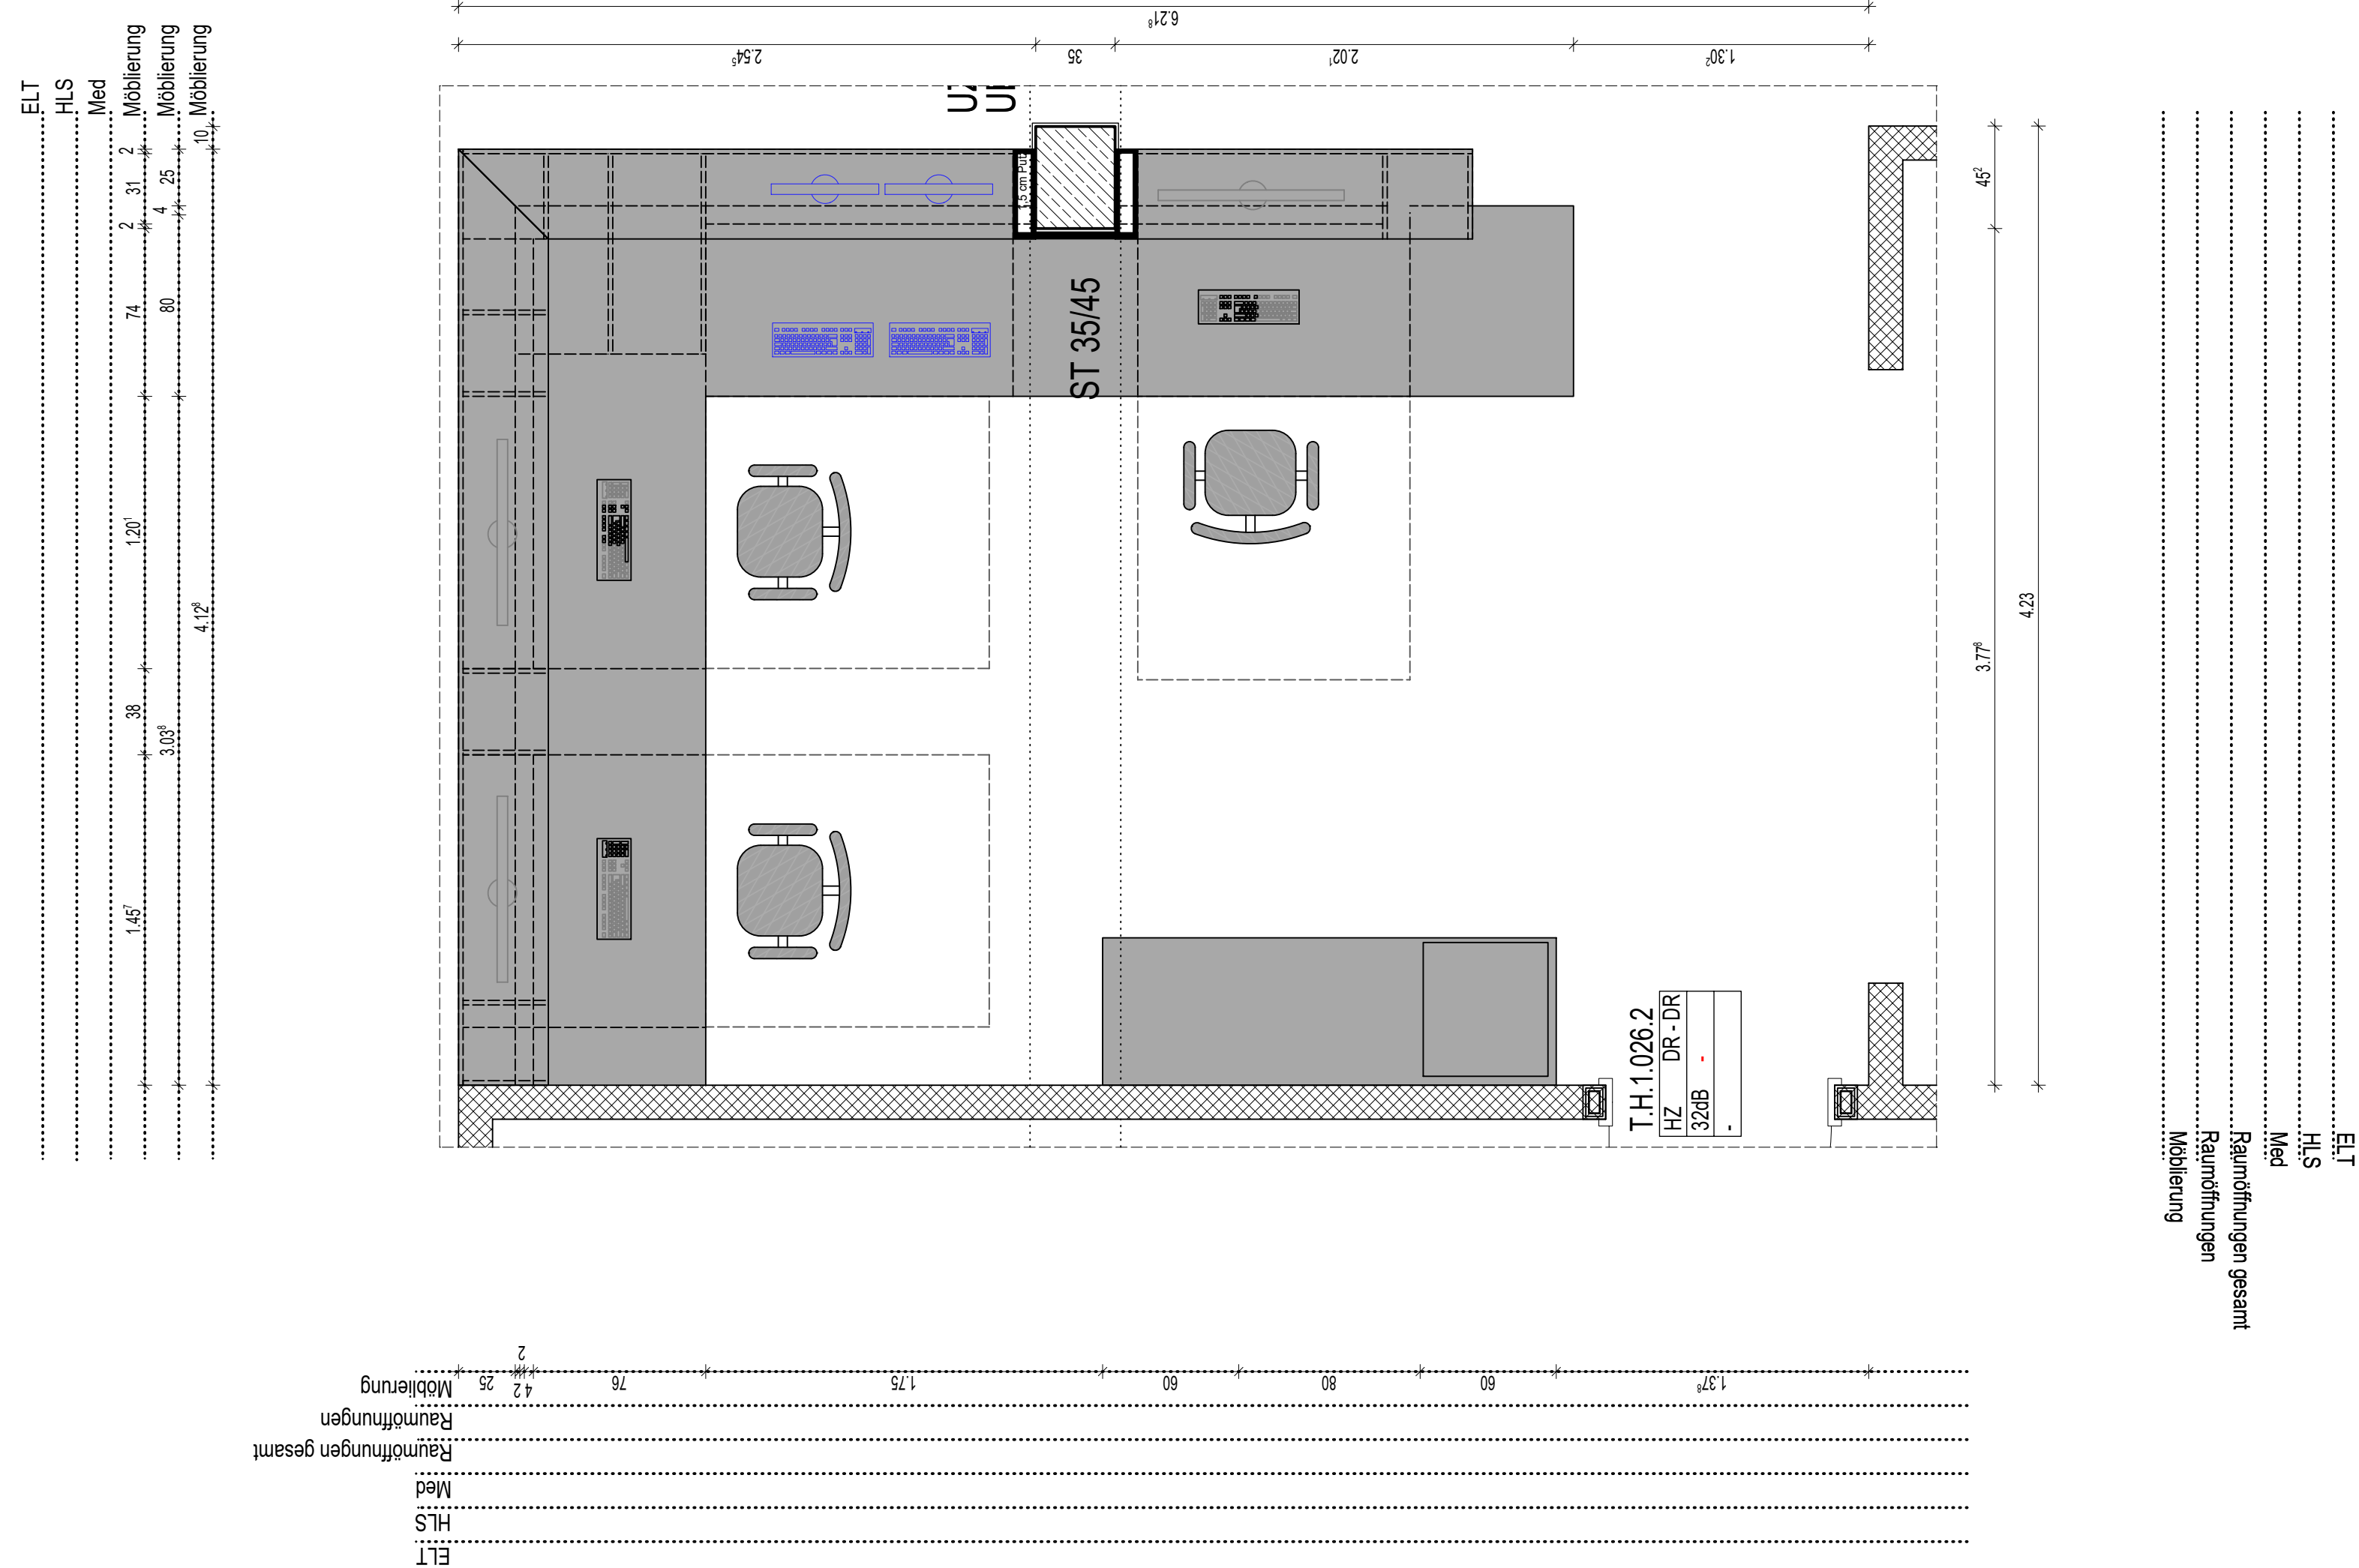
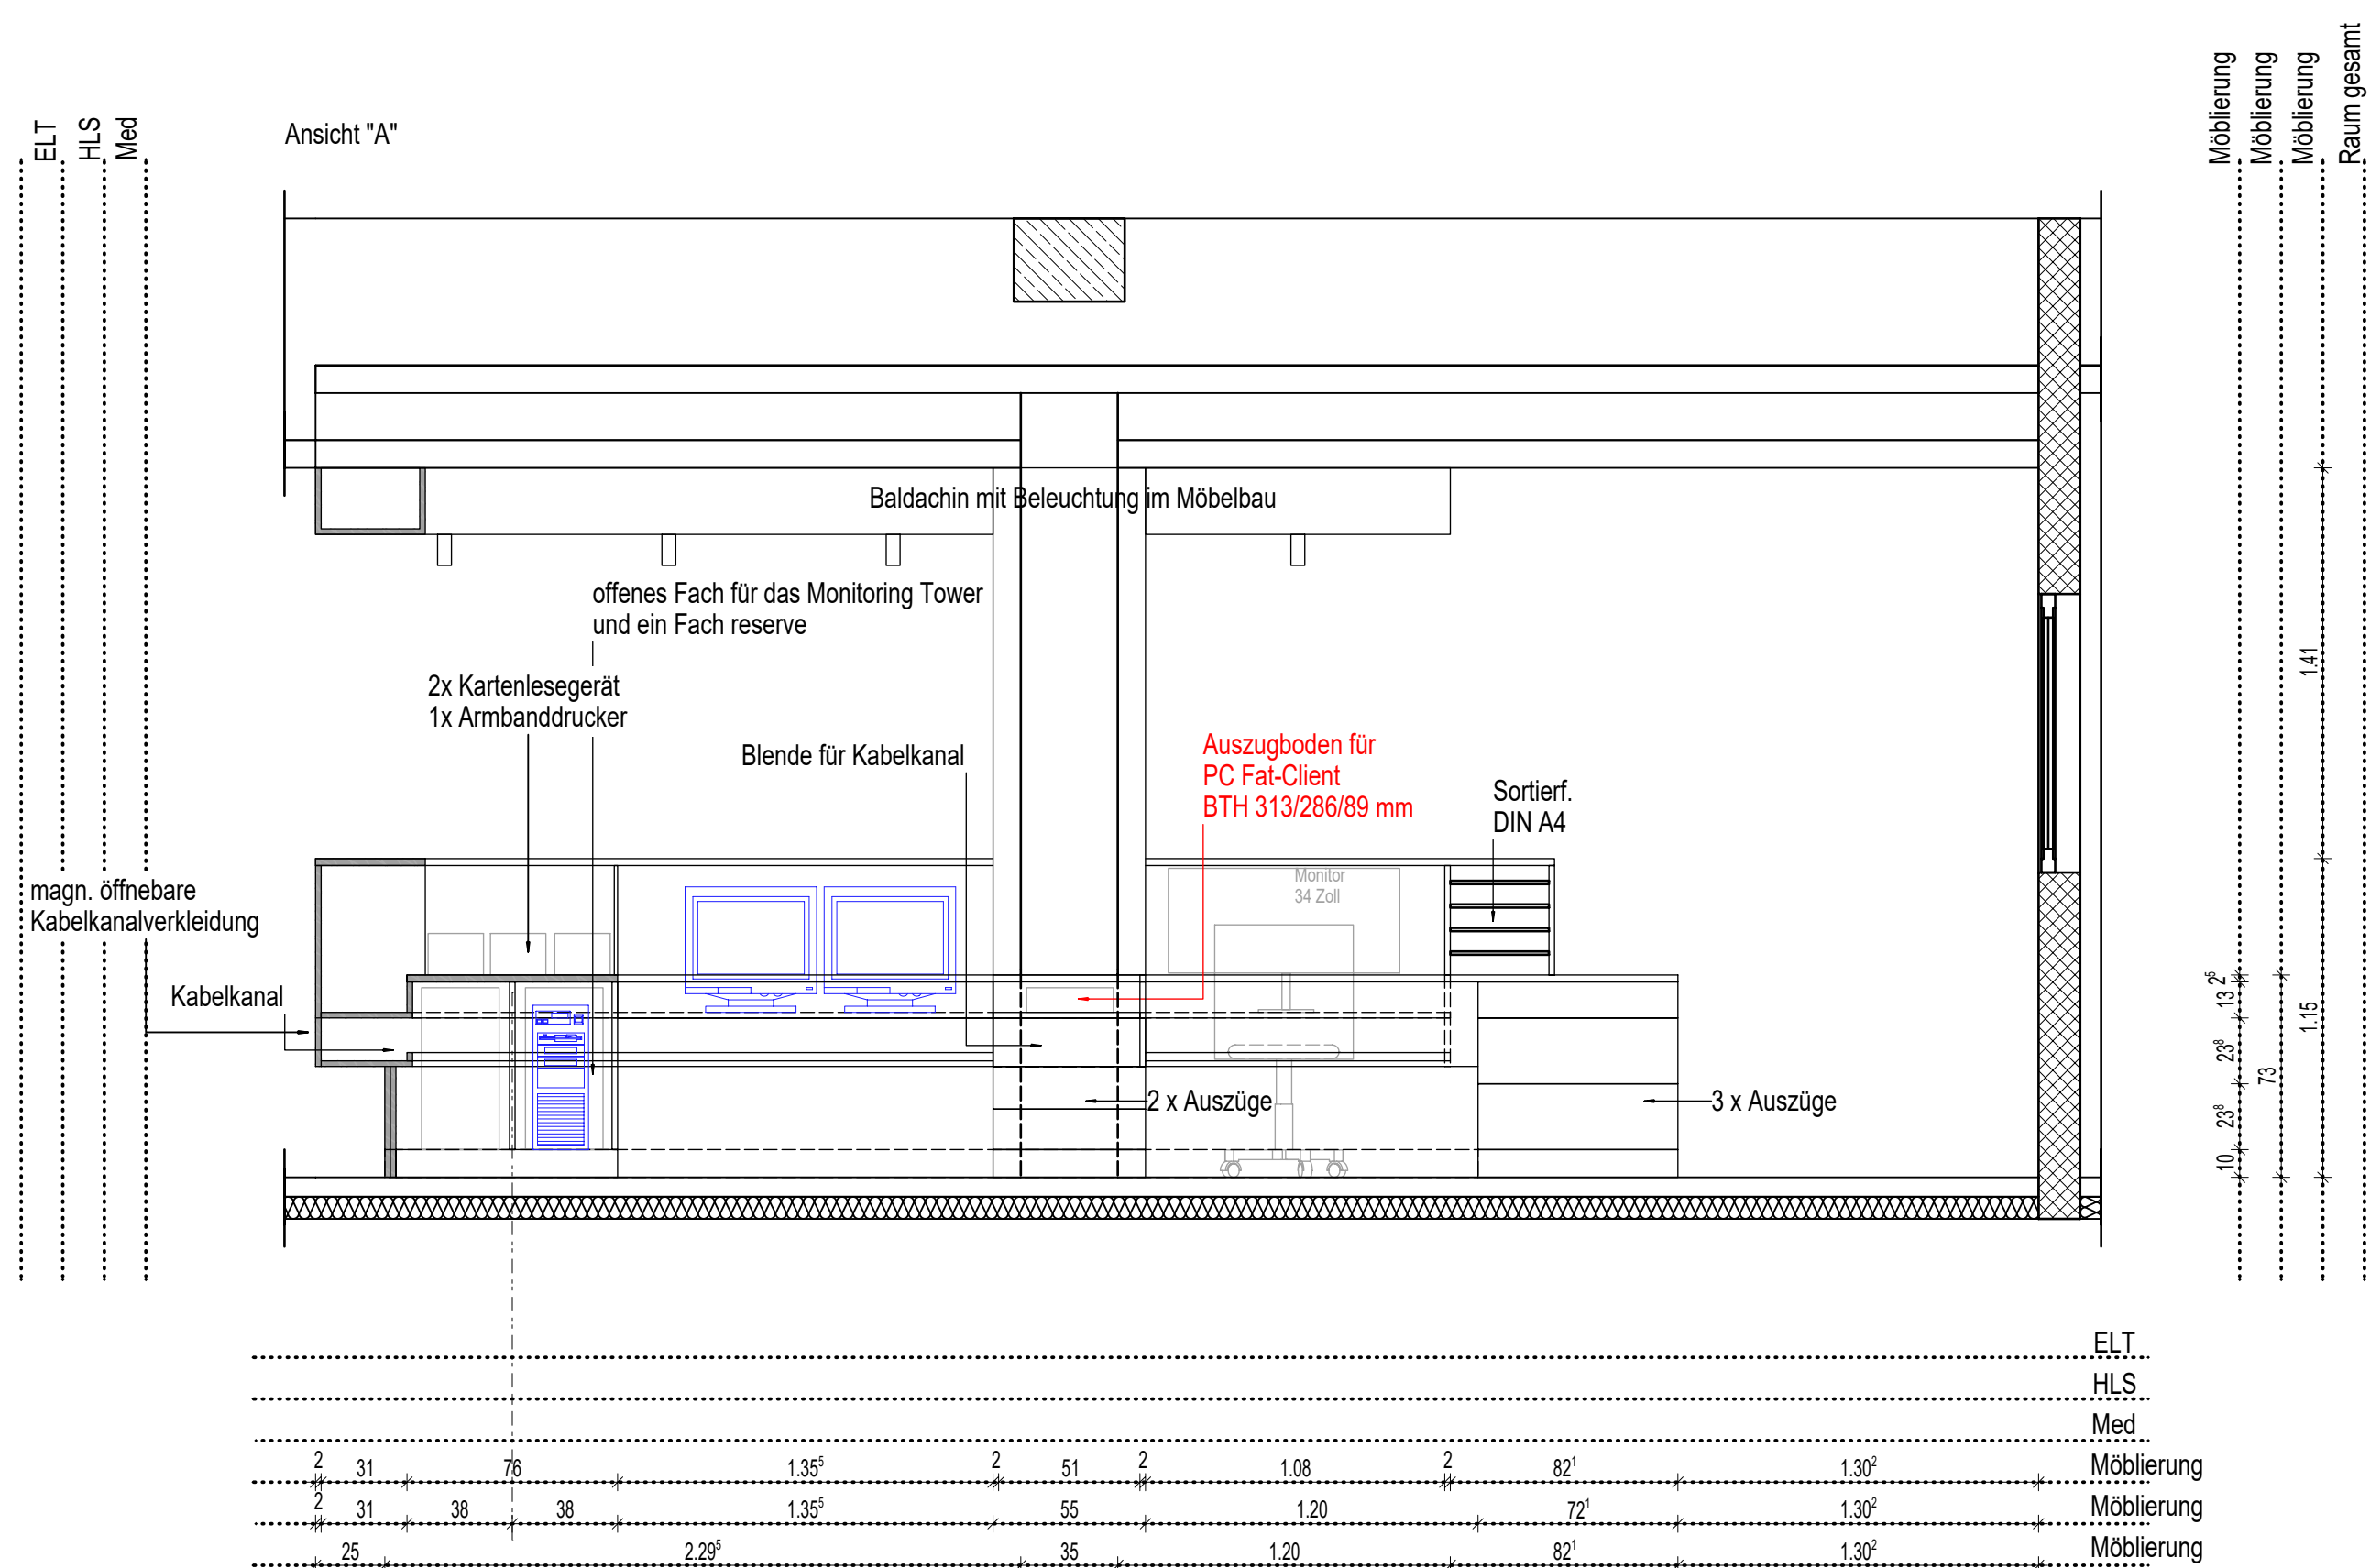


H.1.026

Leitstelle Station 12

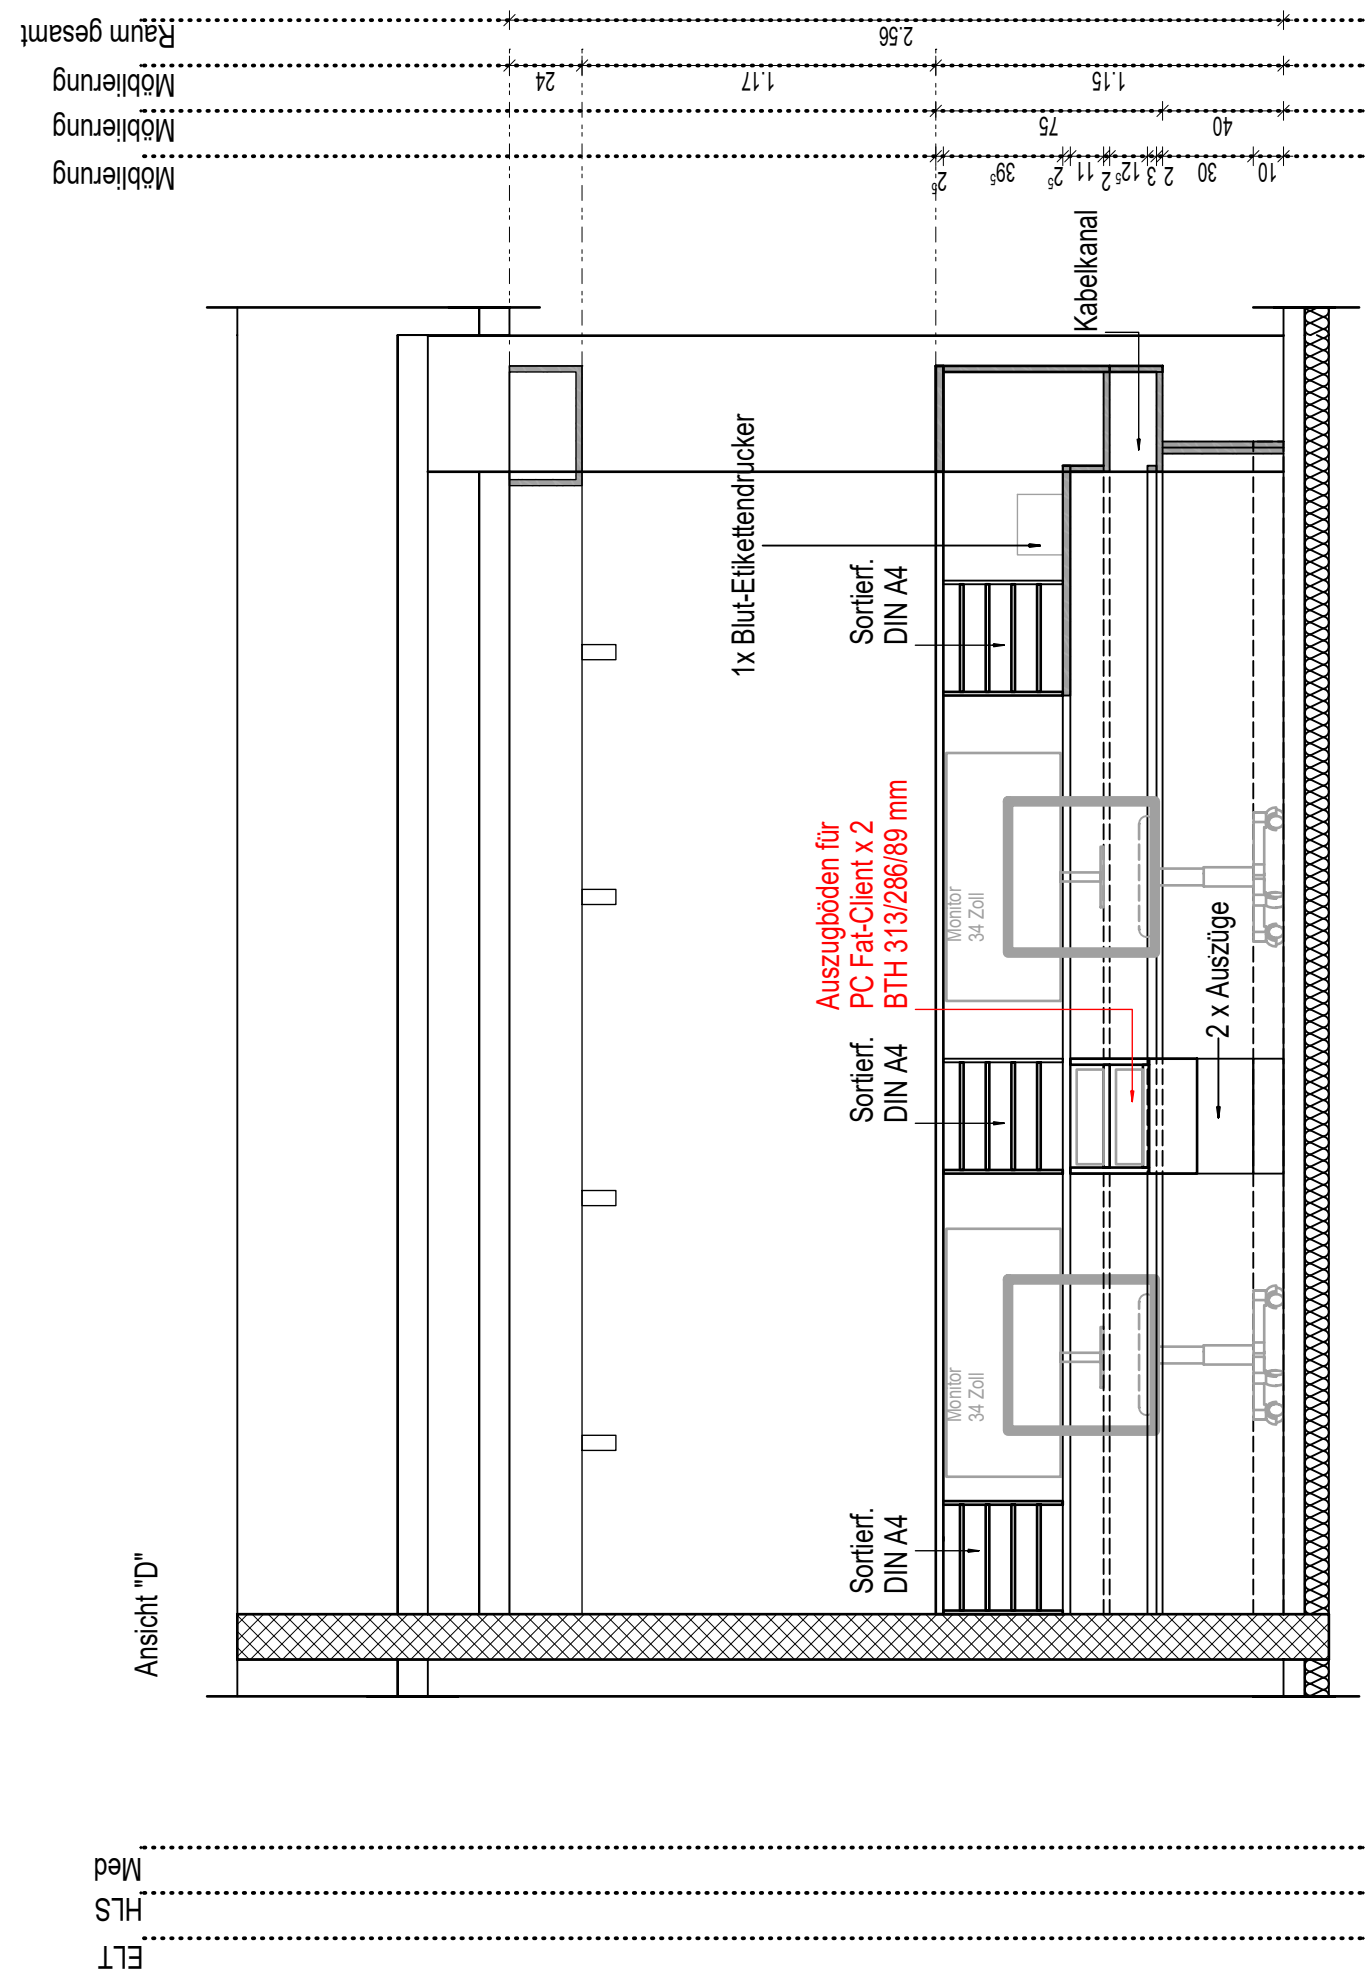

PC-Arbeitsplatz: Monitor
Curved Monitor 34 Zoll B814 x H393/T543 x 240 (mm)

PC-Arbeitsplatz: PC bzw. Rechner
Standard Fat Client Fujitsu Esprimo D738 B313 x H89 x T286 (mm)


Standard Drucker (Farbe)
Multifunktionsgerät Kyocera TASKalfa 406ci Farbe (B x H x T) B550 x H613 x T507 (mm)

Befundarbeitsplatz: Monitor (WOK -Arbeitsplatz)

Befundmonitor 22 Zoll (Bildschirmdiagonale 56 cm)

Befundarbeitsplatz: PC bzw. Rechner/Workstation
Fujitsu Celsius W480 B203 x H442 x T426 (mm)

Drucker
Kyocera Ecosys PA5500X B390 x H343 x T416 (mm)

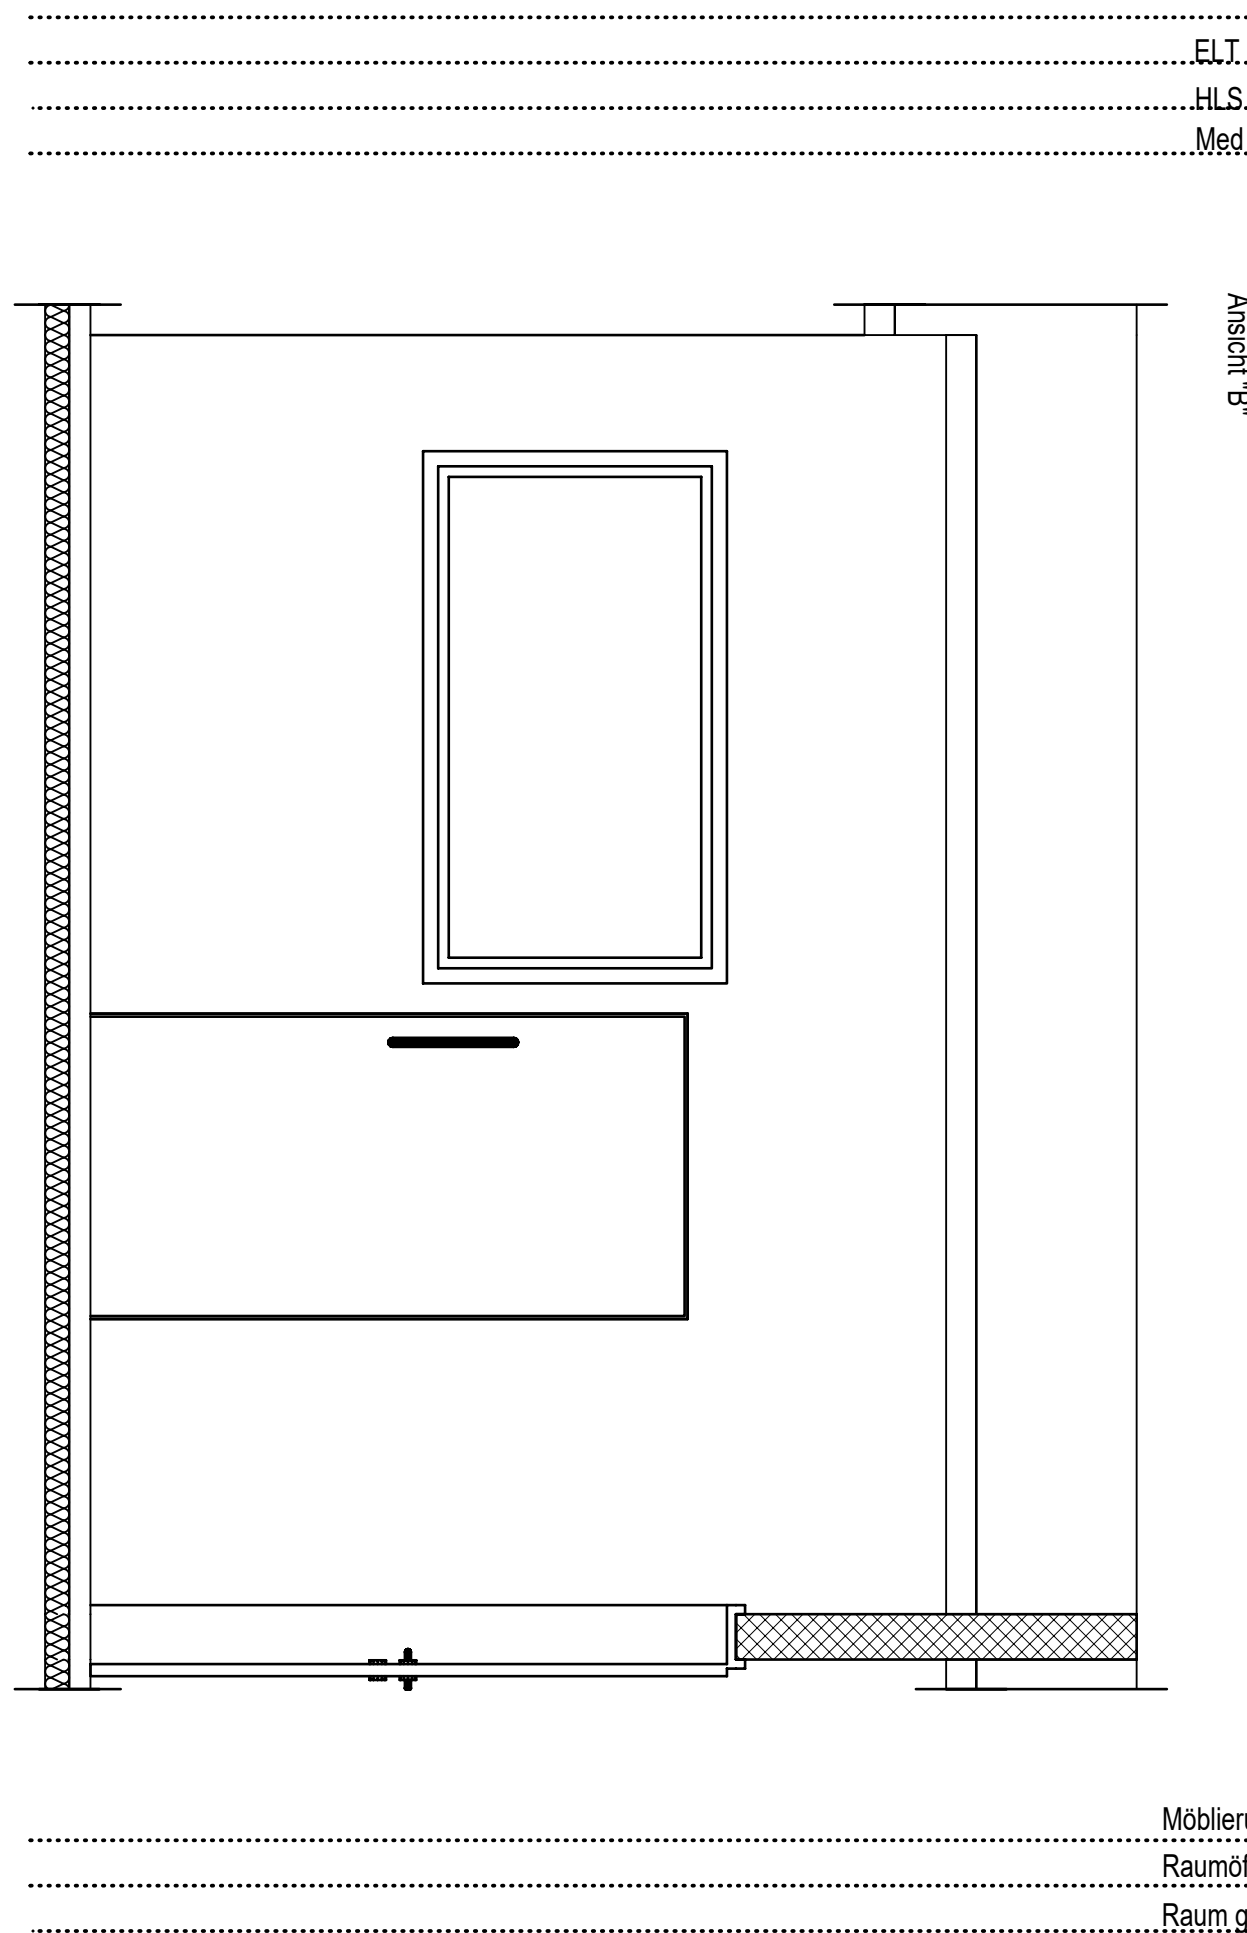

Legende - Elektro	
Schalter	
	UP Kontrollschalter
	UP Dreh-Dimmer
	UP Ausschalter
	UP Serienschalter
	UP Taster
	UP Jalousiewippschalter
	UP Näherungsschalter
Steckdose	
	UP Steckdose 1-fach
	UP Steckdose 2-fach waagrecht
	UP Steckdose 2-fach waagrecht (EDV)
	UP Steckdose schaltbar
	UP Steckdose 3-fach waagrecht
	UP Steckdose 4-fach waagrecht
	UP Steckdose 5-fach waagrecht
Datentechnik	
	RJ45
	Daten-Anschlussdose Cat 6 2x RJ45
	Daten-Anschlussdose Cat 6 2x WLAN/DECT
	Daten-Anschlussdose Cat 6 1x WLAN/DECT
Empfangstechnik	
	SAT-Anschlussdose
Lichtanlage	
	Nebenuhr
	Zimmer Signalleuchte
	Rufaster mit Steckkontakt
	Zugtaster mit Schnur und Knauf
	Abstellaster
	Ruf- und Abstellaster
	Display Modul
	Flur Display zweiseitig

BESTANDSPLAN:
PLANUNGSVERANTWORTUNG FÜR ALLE BESTEHENDEN
BAUTEILE LIEGT AUSSERHALB DES LEISTUNGSBEREICHES VON GSP

AUSFÜHRUNG STB-BAUTEILE GEMÄSZ SCHALPLANUNG

ALLE MASZE SIND VOR ORT ZU PRÜFEN

BAUUNL: +/- 0.00 m = 101.91 m NN


LEGENDE:

1.0 ABKÜRZUNGEN


2.0 SYMBOLE IM GRUNDRISS

+0.00 -0.00 -1.00 -2.00 -355
--

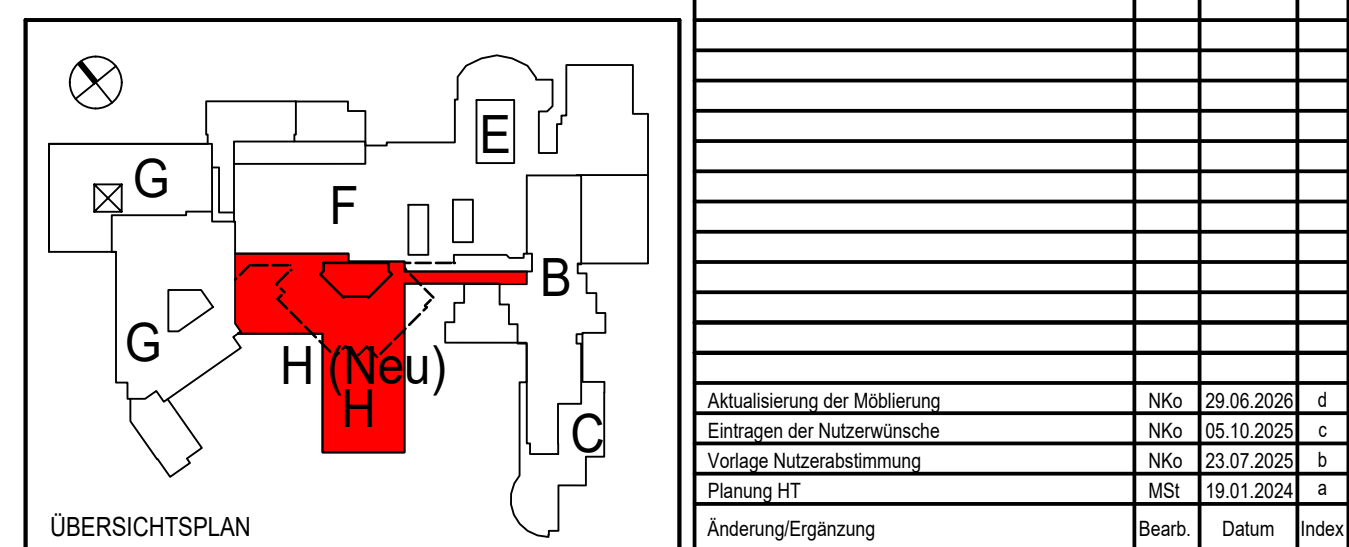

	Projekt-Nummer: Projektbezeichnung 139c-Schüchtermann-Klinik Bad Rothenfelde-Neubau Kardiologie	
	Preisbezeichnung: Planarbeit Neubau Bauteil H H.1.026 Leitstelle Station 12	Datum: Neubau Bauteil H Planart: Einrichtungsplan Planart: Gesamt
	Blatt-Nr.: 139c-BTH-WA-598d	Gliederung: LPH5 Ausführung Zeichnend: BMU / 26.06.2023 Maßstab: 1:25 Blattgröße: 100 x 770