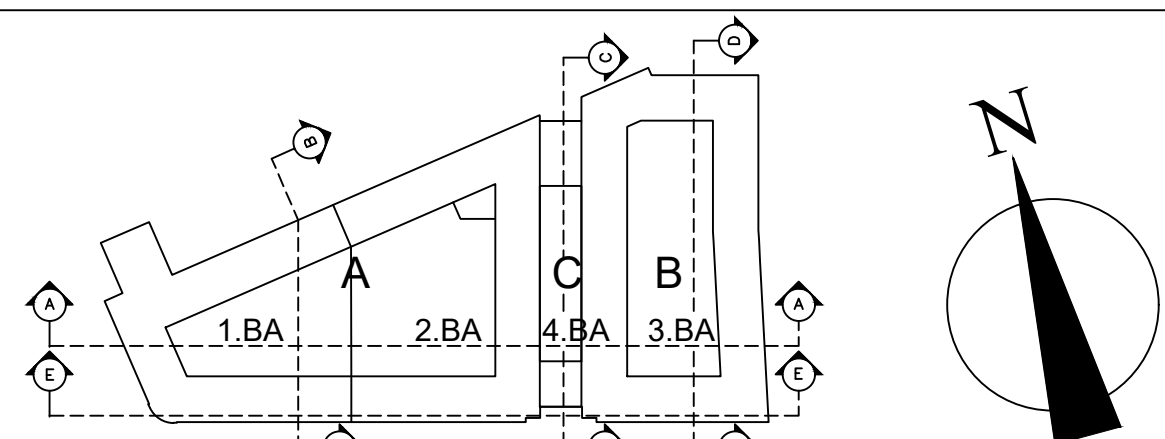


DATUM	ÄNDERUNG																		
27.01.2003 Index B	Raumnummern nach Gebäudewirtschaft der Stadt Köln und mit Wolke markierter Bereich überarbeitet																		
01.07.2003 Index C	Bestandsplan																		
_____ Bauherr		_____ Architekt																	
<div><div>DAS NEUE KALK</div><div></div><table><tr><td>Bauvorhaben:</td><td><div><div>KALK KARREE</div><div>ÄMTERBEBAUUNG DILLENBURGER ALLEE</div></div></td></tr><tr><td>Bauherr:</td><td><div>BAUHERRENGEMEINSCHAFT KALK KARREE GBR FRIEDBERGER ANLAGE 14 60316 FRANKFURT am MAIN</div></td></tr><tr><td>Architekt:</td><td><div>ARCHITEKTENGEMEINSCHAFT LANGE &amp; LÜHRMANN SANDWEG 1, 60316 FRANKFURT/MAIN TEL: 069/430160      FAX: 069/439647</div></td></tr><tr><td>Planbezeichnung:</td><td><div>GRUNDRISS BT1 Erdgeschoss Archiv mit Regalen</div></td></tr><tr><td>Maßstab:  1:100</td><td>Datum:  01.07.2003</td><td>Projekt-Nr./Plan Nr.:  275-1a</td><td>Plan Nr.:  1c</td></tr><tr><td>Höhe ü NN: ±0,00=48,50üNN</td><td>Gezeichnet:  C. SYROTH / BK</td><td>Datei Nr.:  EG-BT1.dwg</td><td></td></tr>