


DATUM	ÄNDERUNG
11.06.2001	Achse 26/27: Änderung der Türanlagen am Treppenhaus
11.06.2001	Eintrag der HLS = Durchbrüche
11.06.2001	Eintrag der Elektrodurchbrüche
11.06.2001	Eintrag der Statik
11.06.2001	Änderung der WC-Anlage Achse 71 wegen DD (HLS)
20.08.2001	Achse 48: Stütze quadratisch 40/40 statt rund
20.08.2001	Löschung der Durchbrüche von P+4, Eintrag der DBs von K+S
20.08.2001	Änderung UZ Achse 26
20.08.2001	Eintrag der Pl-Platten D= 0.45 + UZ H=0.45
20.08.2001	Eintrag des UZ+Stütze Achse 27-29/E
20.08.2001	Änderung Treppe Achse 57-58
20.08.2001	Änderung des UZ Fassade-Konferenzraum
20.08.2001	Eintrag der gültigen Raumnummern
20.08.2001	Änderung der Aufzugtür Achse 57/62
20.08.2001	Änderung der Lage der Oberlichter
21.08.2001	Diverse Schnitte
21.08.2001	Achse 28-29/I-III: Eintrag einer Infazone
21.08.2001	Achse 26/F: Wandvorlage d = 0.30
21.08.2001	Achse 27/F: Fassadenecke verlinkert
27.08.2001	Nord- und Ost-Aussenfassade waren falsch dargestellt
27.08.2001	Stempel erhält neue Nummerierung: KG-1, EG-2, 1.OG-3, 2.OG-4, 3.OG-5, 4.OG-6, 5.OG-7, Dachaufsicht-8
27.08.2001	Masskette Aufzug Achse 26 war noch alt
04.09.2001	Wandvorlage Achse 26 an den Doppelaufzügen
04.09.2001	Wand Achse 49: jetzt Mauerwerk d = 0.175 statt Beton
07.09.2001	Wand in Achse 63 wird 17.5er Mauerwerk
07.09.2001	diverse DD im WC-Bereich Achse 38
06.11.2001	Eintrag der Feinbelegung
06.11.2001	Vorsicht: Teeküche in Achse 69 ist verschoben
06.11.2001	Eintrag diverser statischer Angaben bez. der Decken
04.12.2001	Spiegeln diverser Büroverbindungs Türen
04.12.2001	Schieben der Wand Achse 54 und 55
04.12.2001	Zwischentür bei Achse 54 und 55
18.01.2002	Ändern beider WC-Anlagen
01.03.2002	Eintrag der Türsicherungssymbole
01.03.2002	Achse 3, II, IV, VI, 61: Spiegeln der Büroeingangstüren
01.03.2002	Achse 42 + 61: Spiegeln der Büroverbindungs Türen
01.03.2002	Achse 68: 1 Büroverbindungs Tür zusätzlich
07.08.2002	Index G Raumnummern nach Gebäudewirtschaft der Stadt Köln überarbeitet
02.10.2002	Index H WC-Anlagen im Durchgangsbereich zum Bürogebäude aktualisiert
27.01.2003	Index I Raumnummerierung nach Gebäudewirtschaft der Stadt Köln und Türen im mit Wolke markierten Bereichen überarbeitet
01.07.2003	Index J Bestandsplan

Bauherr: _____ Architekt: _____

DAS NEUE KALK

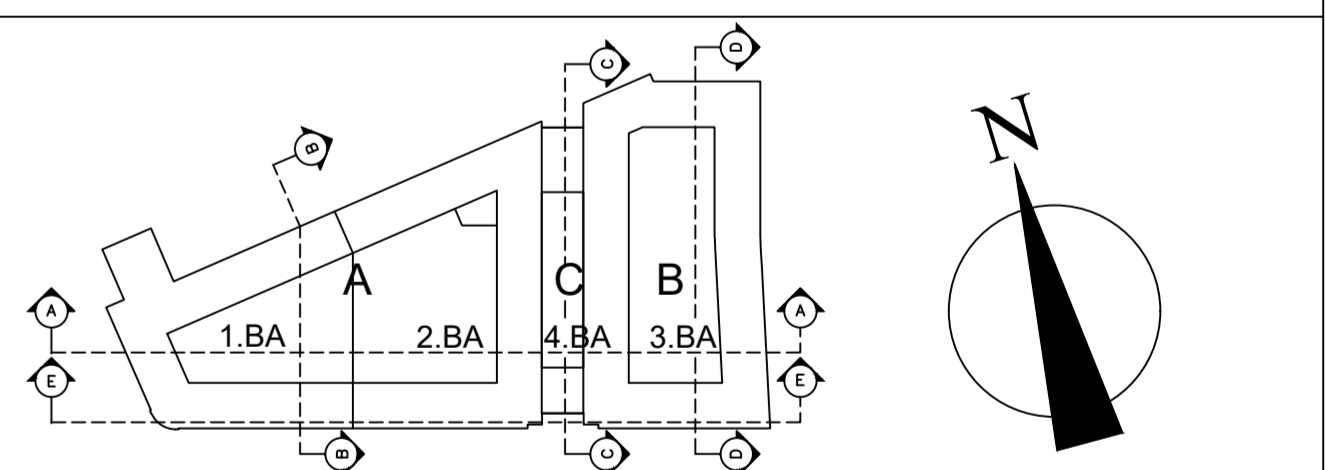

Bauvorhaben: **KALK KARREE**
ÄMTERBEBAUUNG
DILLENBURGER ALLEE

Bauherr: **BAUHERRENGEMEINSCHAFT KALK KARREE GBR**
FRIEDBERGER ANLAGE 14
60316 FRANKFURT am MAIN

Architekt: **ARCHITEKTENGEMEINSCHAFT LANGE & LÜHRMANN**
SANDWEG 1, 60316 FRANKFURT/MAIN
TEL. 069/430160 FAX: 069/439647

Planbezeichnung: **GRUNDRISS BT3**
4.OBERGESCHOSS

Maßstab: 1:100	Datum: 01.07.2003	Projekt-Nr./Plan Nr.: urspr. V-pläne 23.03.01	Plan Nr.: 6j
Höhe i NN: ±0.00=48.50mNN	Gezeichnet: C.SYROTH / BK	Datei Nr.: 4.OG-BT3.dwg	
Gewerk+BT K 3	Planart G4 1	Leistungsphase+Inhalt 1 K	Index J