


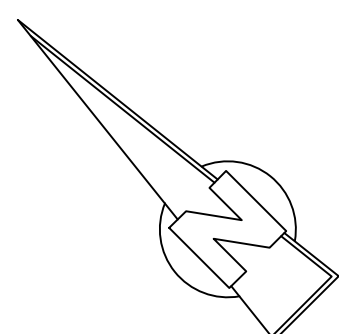

Stand: 24.01.2018

- Gleis im Eigentum der AKN
- Streckengleis Tiefstack - Glinde im Eigentum der AKN
- Grundstücksgrenzen
- Gleis im Eigentum der PAB-Anschließer

P:\CAD\Abl. A\Planunterlagen\Strecke TSH-GND und GfH\Industriegebiet Ht 0a\1\Gleise GB zur Stf\Jouren\Gesamtplan-Anlagen-66 118 623\LP TSH-GND km2-13.7 66-118-623 180124.dwg 25. Januar