


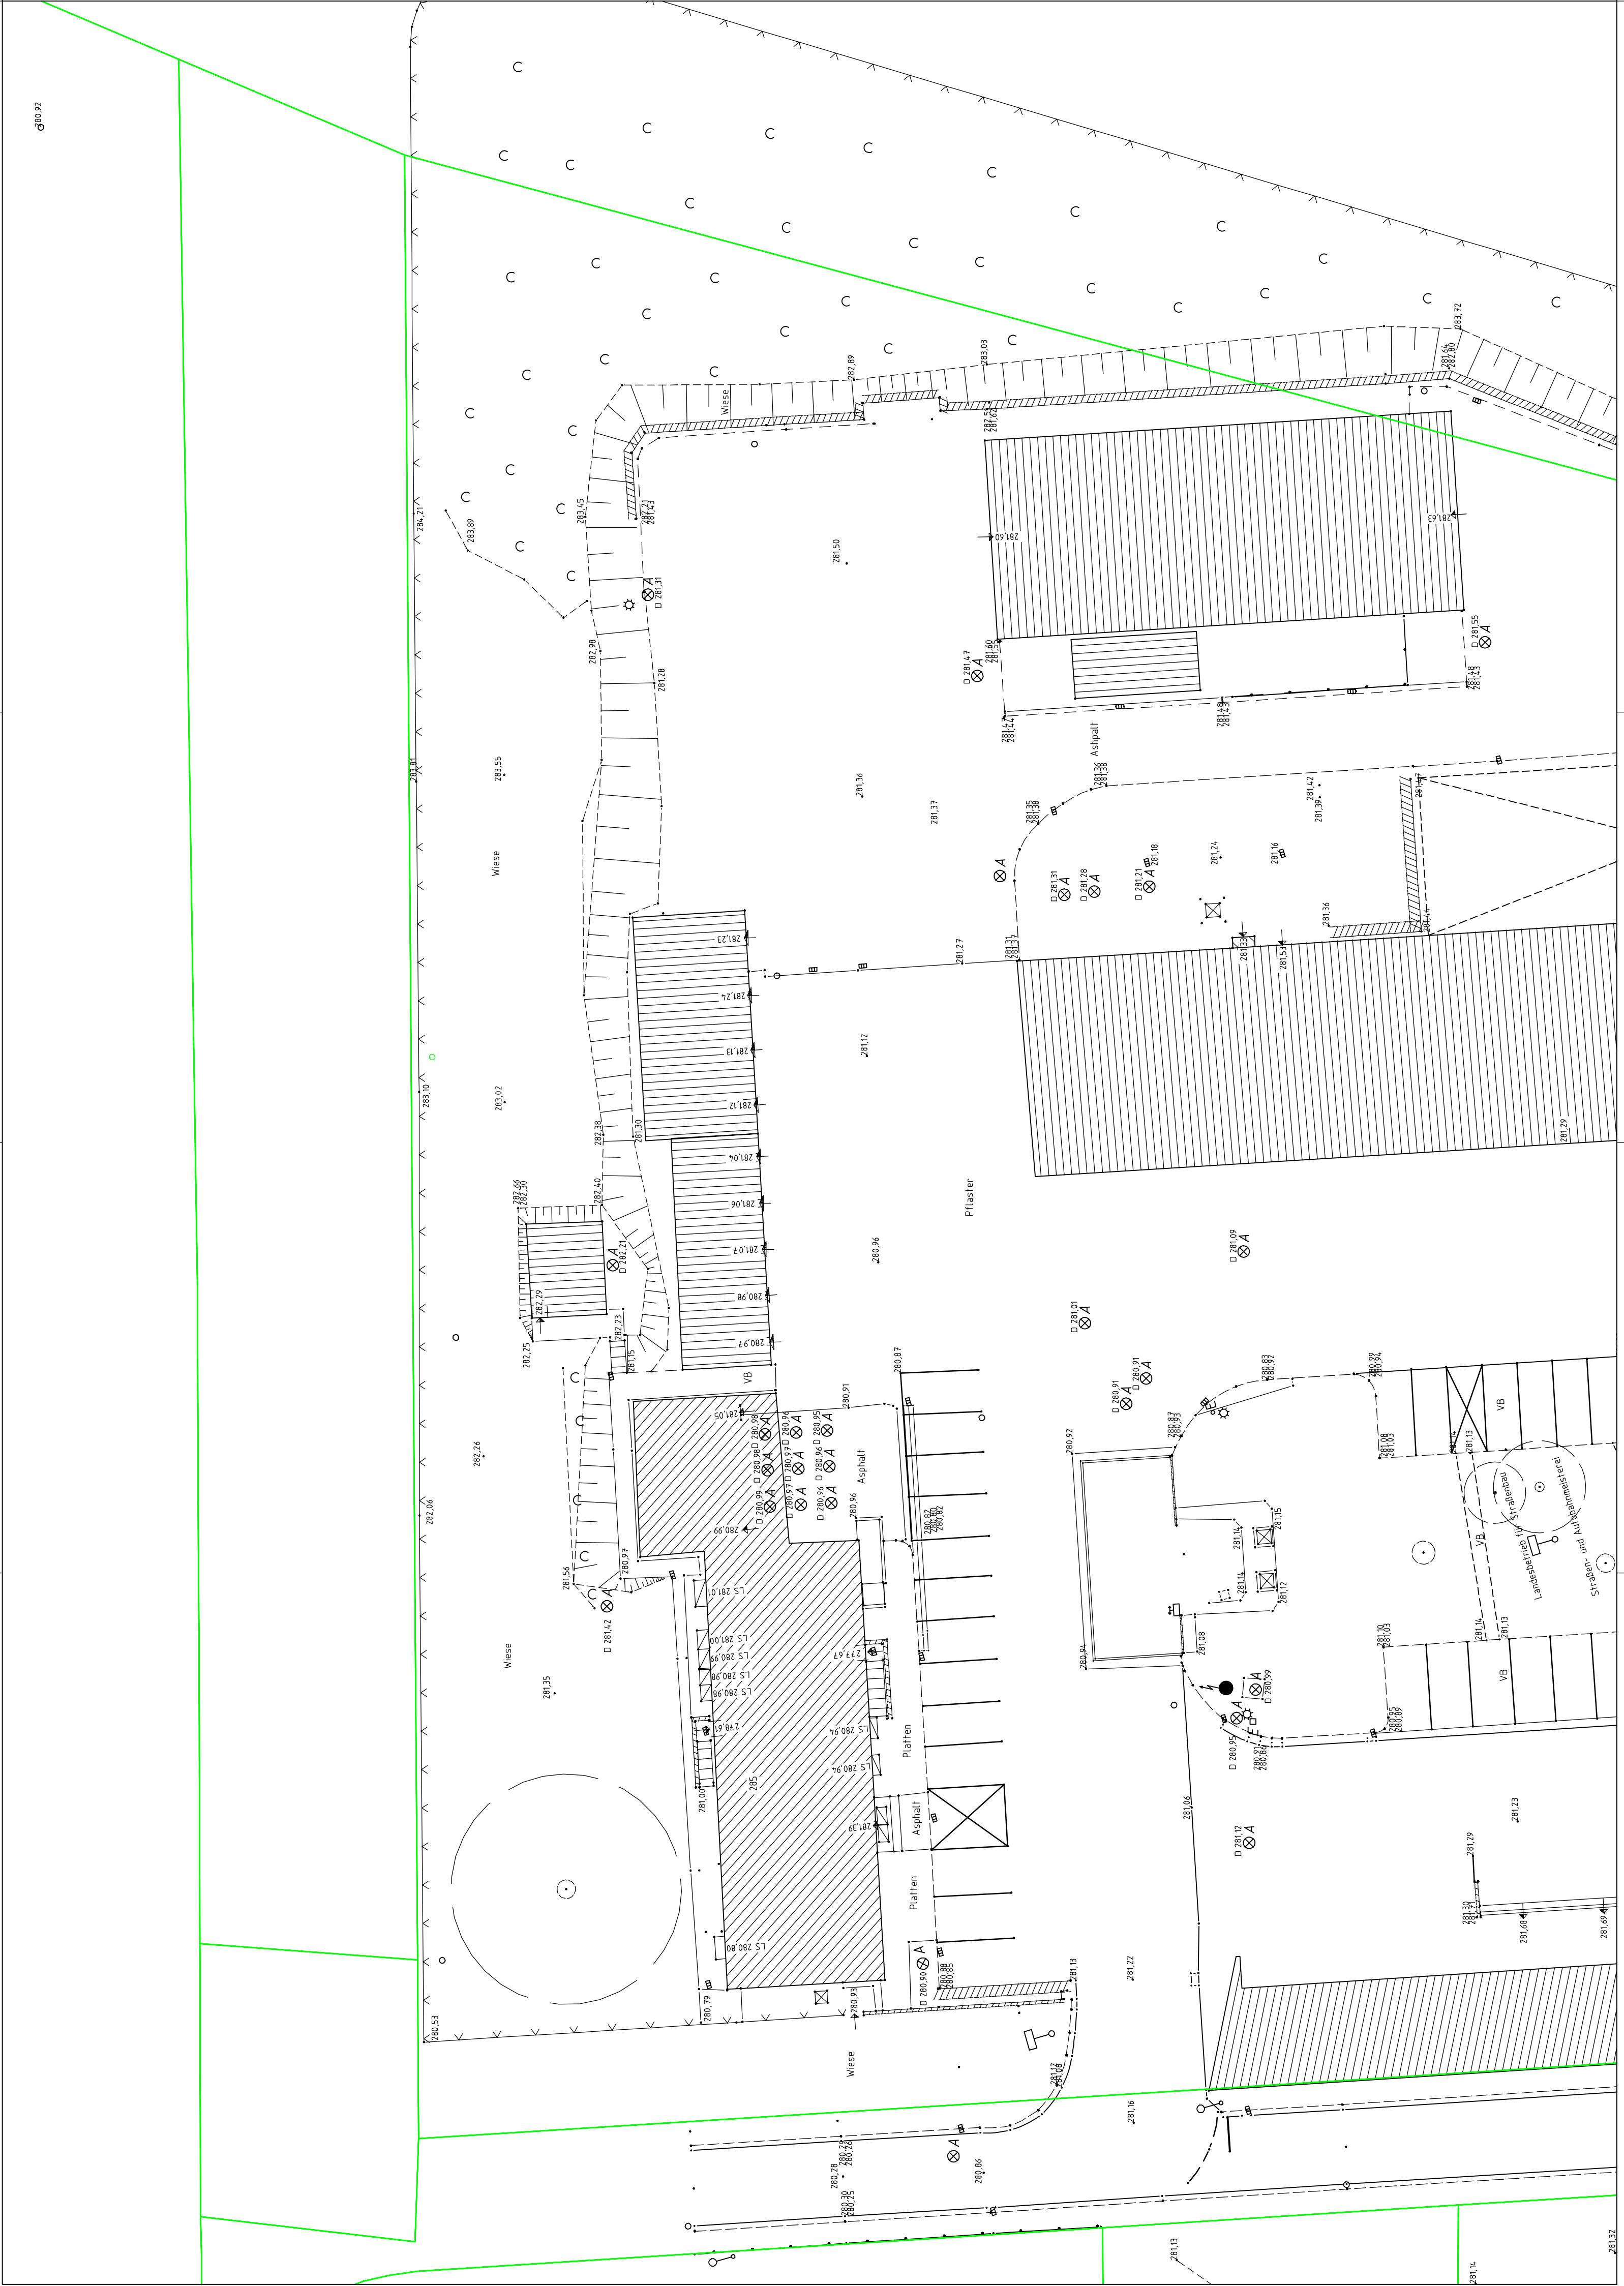

390.92

Landesbetrieb für Straßenbau - Vermessung -	bearbeitet	Datum	Zeichen
	gezeichnet		
	geprüft		
	Projekt-Nr.:		

Landesbetrieb für Straßenbau 06538 Neunkirchen SAARLAND Telefon: 06821/100-0 Fax: 06821/100-339 e-mail: poststelle@ls.saarland.de	bearbeitet	Datum	Zeichen
	geprüft	02.2026	K.S
	Projekt-Nr.:		
	2025-077		

Art der Änderung			Zeichen
Nr.			Datum

Grundlagenplan Vermessung

SAARLAND - STRASSENBAUVERWALTUNG PROJIS-Nr.: Unterlage / Blatt-Nr.: Bestandsplan Maßstab:
--
