
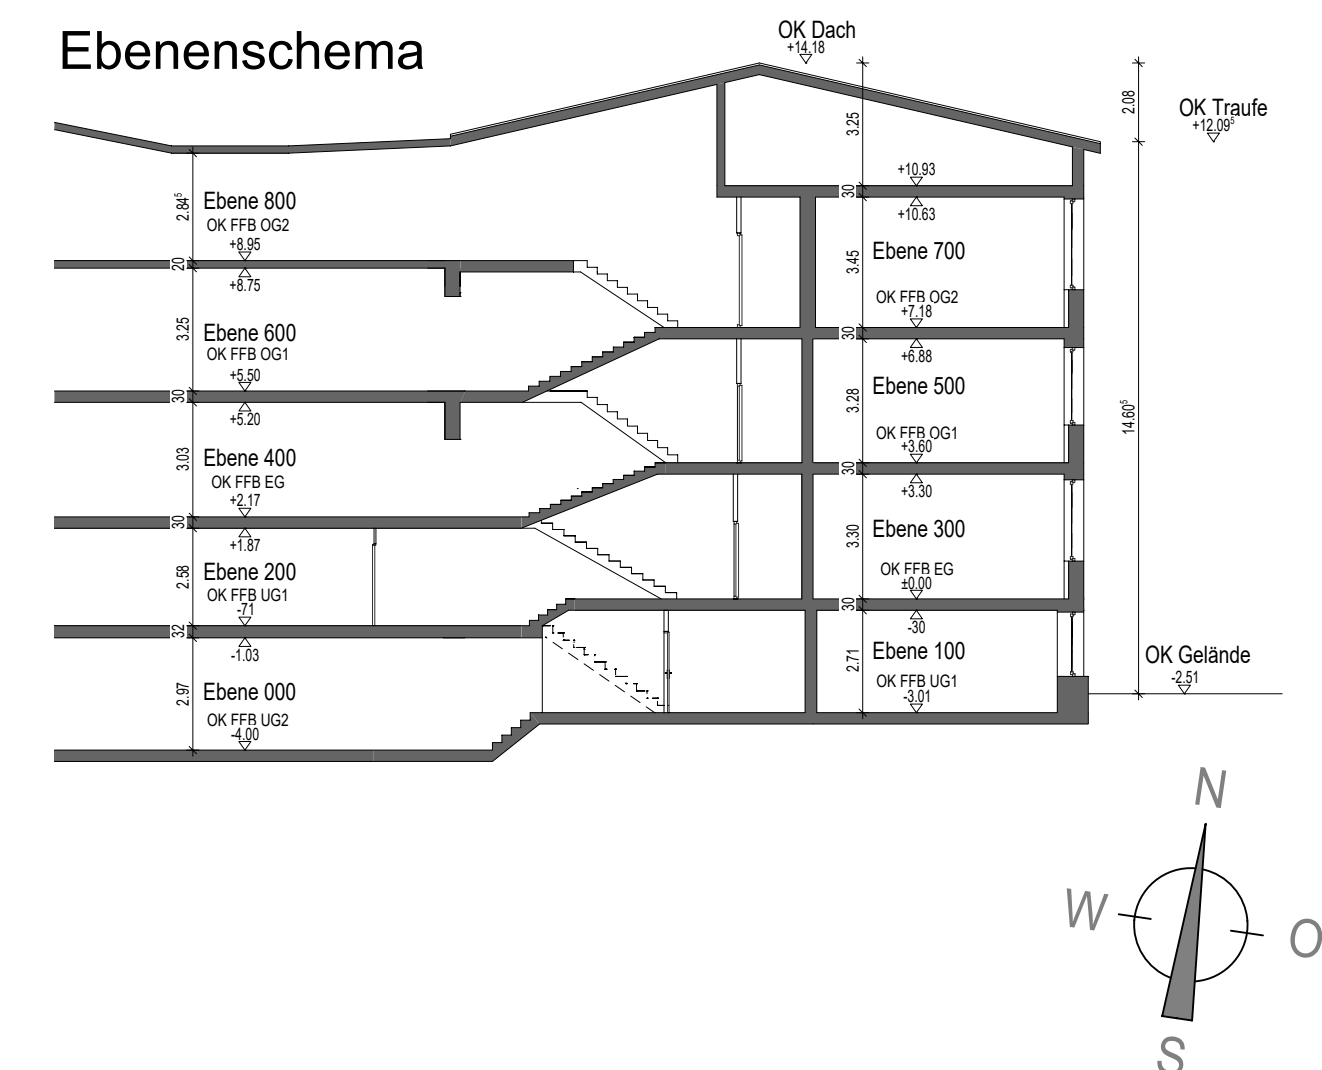


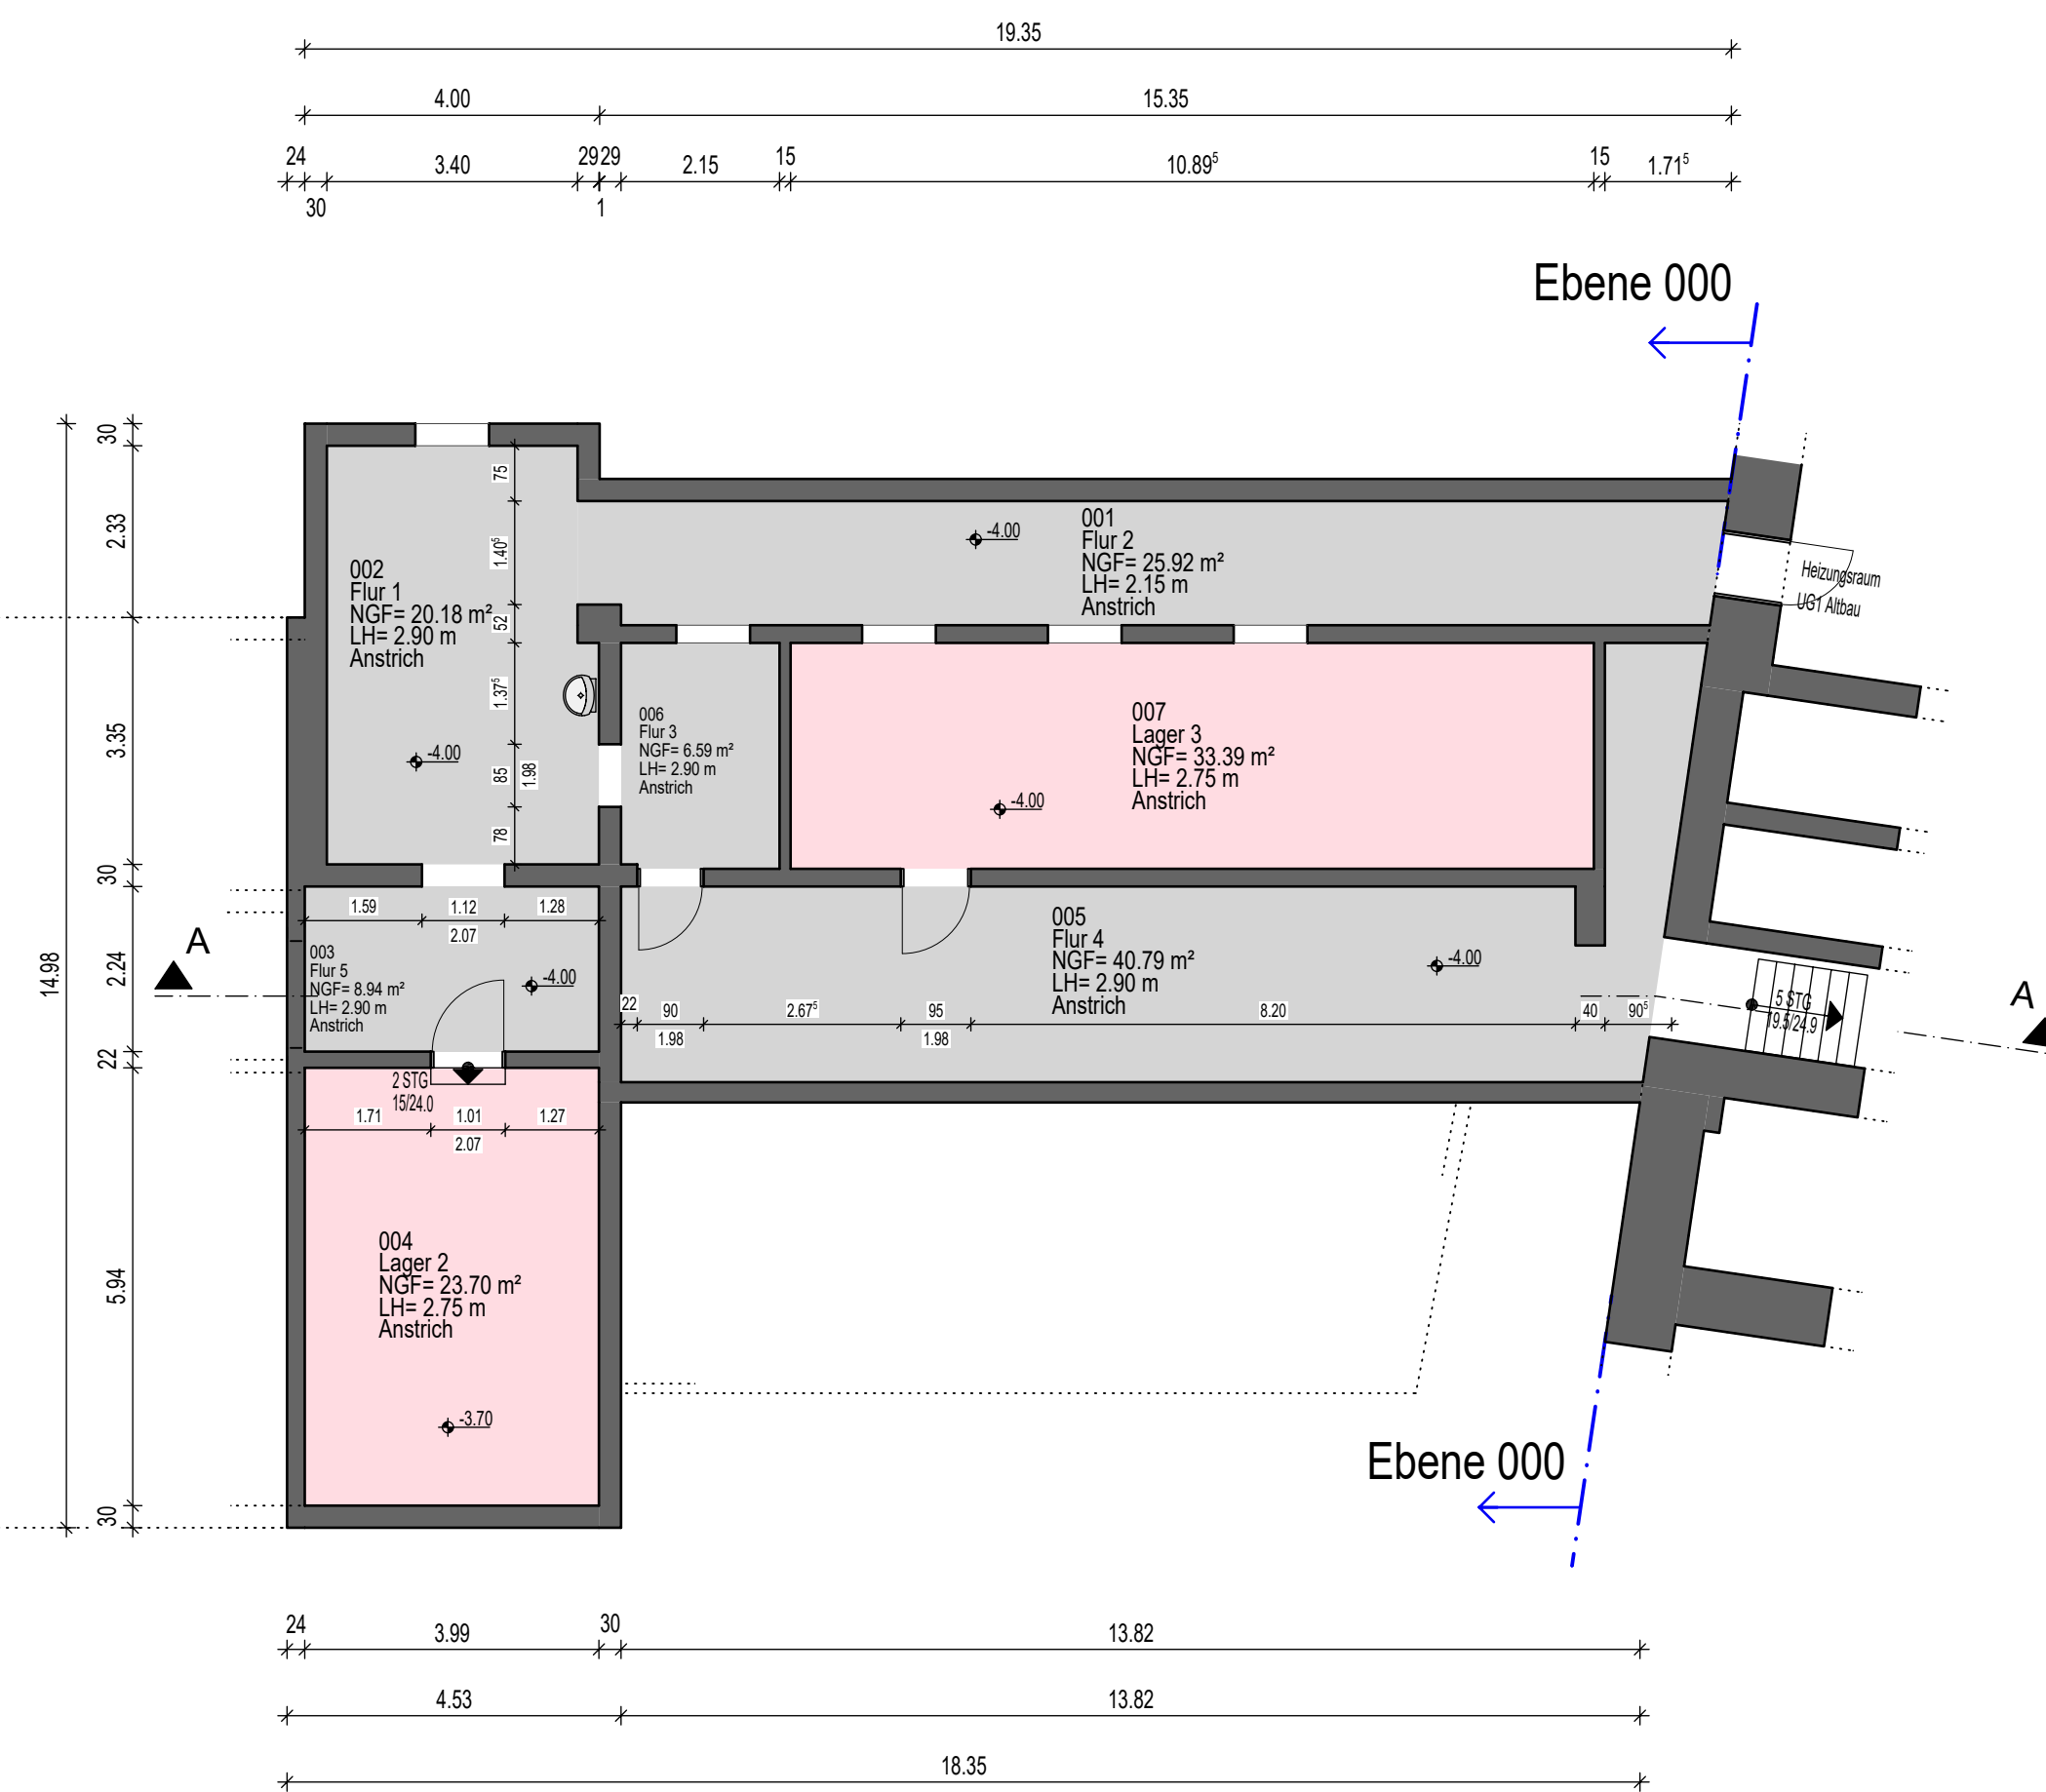

BESTANDSPLAN

PROJEKT:	Ulrich von Dürrmenz Schule Schulstr. 17 75417 Mühlacker
----------	---

Projektnummer:	23-023
----------------	--------

AG/BAUHERR: Stadtverwaltung Mühlacker
Kelterplatz 7
75417 Mühlacker

ARCHITEKT: Dipl.-Ing. Architekt M. Prochnow
Telefon: 0761-79090-18
E-mail: info@plantec-bim.de

plaNtec BIM
Dienstleistungen

PLAN:	2. Untergeschoss
-------	------------------

Plannummer	Maßstab	Plandatum	Gezeichnet	Geprüft	Index
01	1:100	05.12.23	JC	MiPr	


Ebene 200

Ebene 200, Ebene 100

Ebene 100



Ebenenschema

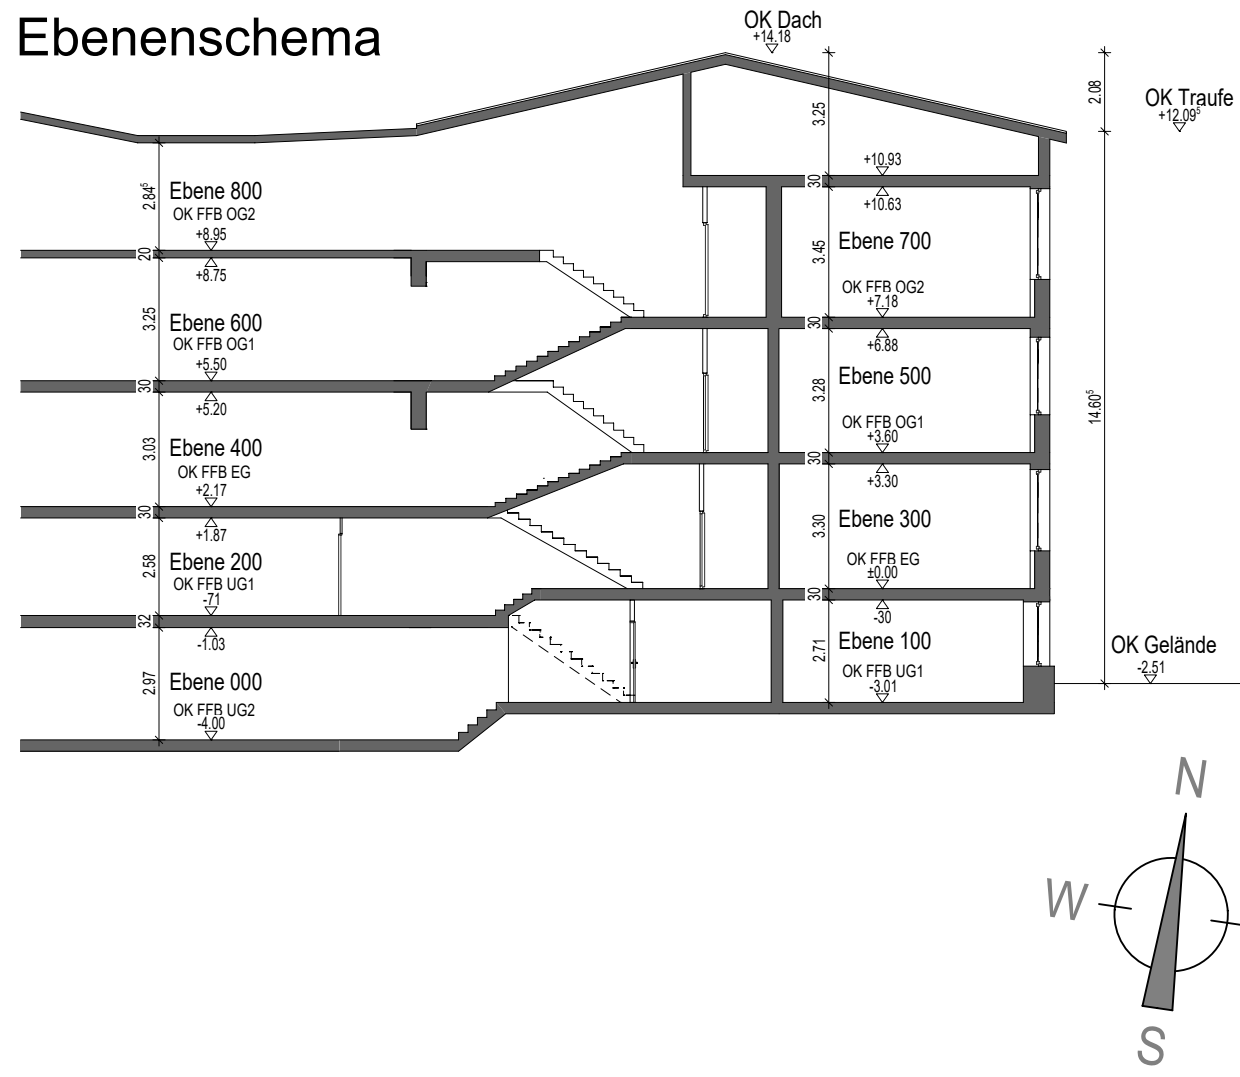

BESTANDSPLAN

PROJEKT: Ulrich von Dürrenz Schule
Schulstr. 17
75417 Mühlacker

Projektnummer: 23-023



AG/BAUHERR: Stadtverwaltung Mühlacker
Kelterplatz 7
75417 Mühlacker

ARCHITEKT: Dipl.-Ing. Architekt M. Prochnow
Telefon: 0761-79090-18
E-mail: info@plantec-bim.de



PLAN: 1. Untergeschoss

Plannummer	Maßstab	Plandatum	Gezeichnet	Geprüft	Index
02	1:100	05.12.23	JC	MiPr	

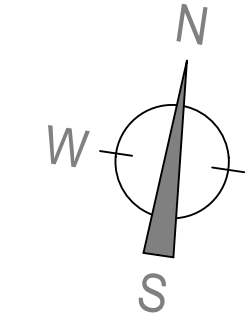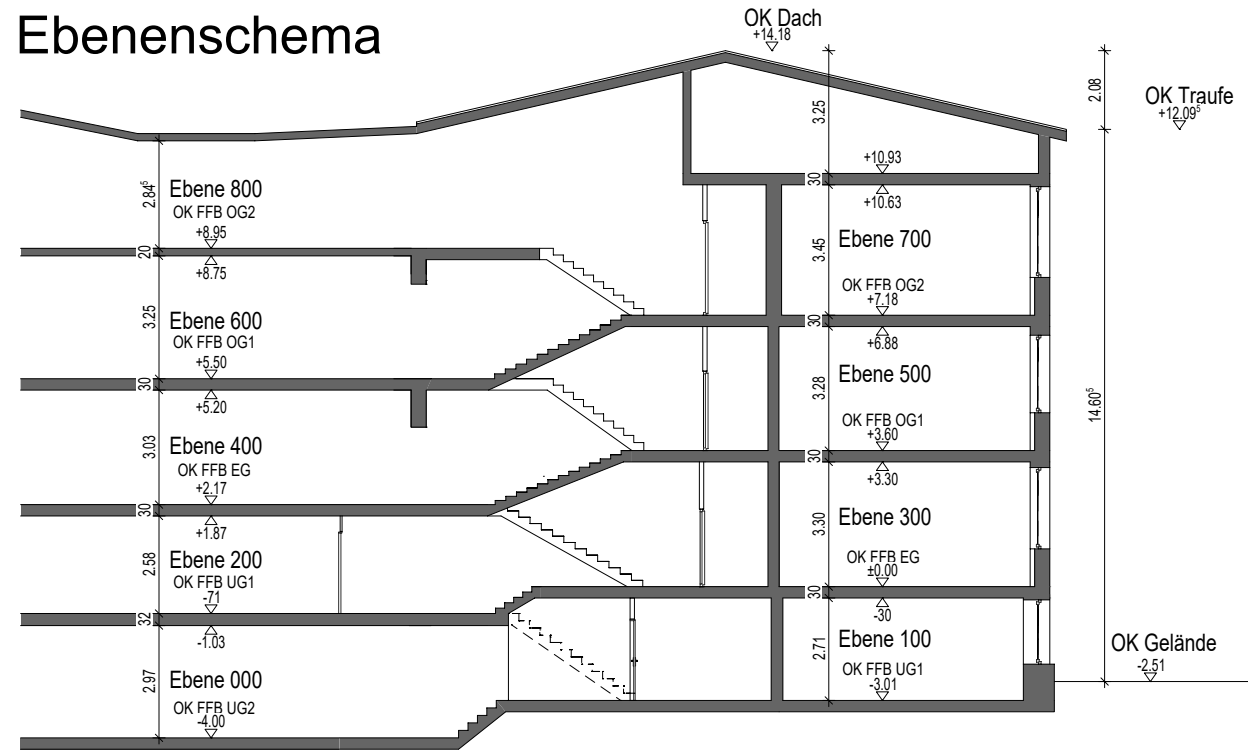

BESTANDSPLAN

PROJEKT: Ulrich von Dürrmenz Schule
Schulstr. 17
75417 Mühlacker

Projektnummer: 23-023



AG/BAUHERR: Stadtverwaltung Mühlacker
Kelterplatz 7
75417 Mühlacker

ARCHITEKT: Dipl.-Ing. Architekt M. Prochnow
Telefon: 0761-79090-18
E-mail: info@plantec-bim.de

PLAN: Erdgeschoss

Plannummer	Maßstab	Plandatum	Gezeichnet	Geprüft	Index
03	1:100	05.12.23	JC	MiPr	

	55.08	
	12.98										18.50							23.60																																		
26'		8.65'		24		3.58		24		9.00		24		9.00		24		8.24		30		2.18'		3.15		11'		4.00		11'		3.48'		11'		1.54																
30'		8.61'		24		3.58		24 ²		2.05		28		2.04		28		2.04		27		2.04		24		2.04		28		2.04		28		2.04		24		4.00														
		1.30				1.30		26		1.00				1.00				1.00				1.00				1.00		2.00		24		4.00		30		1.80		30		2.95		23		20		3.40		20		1.45'		1.30

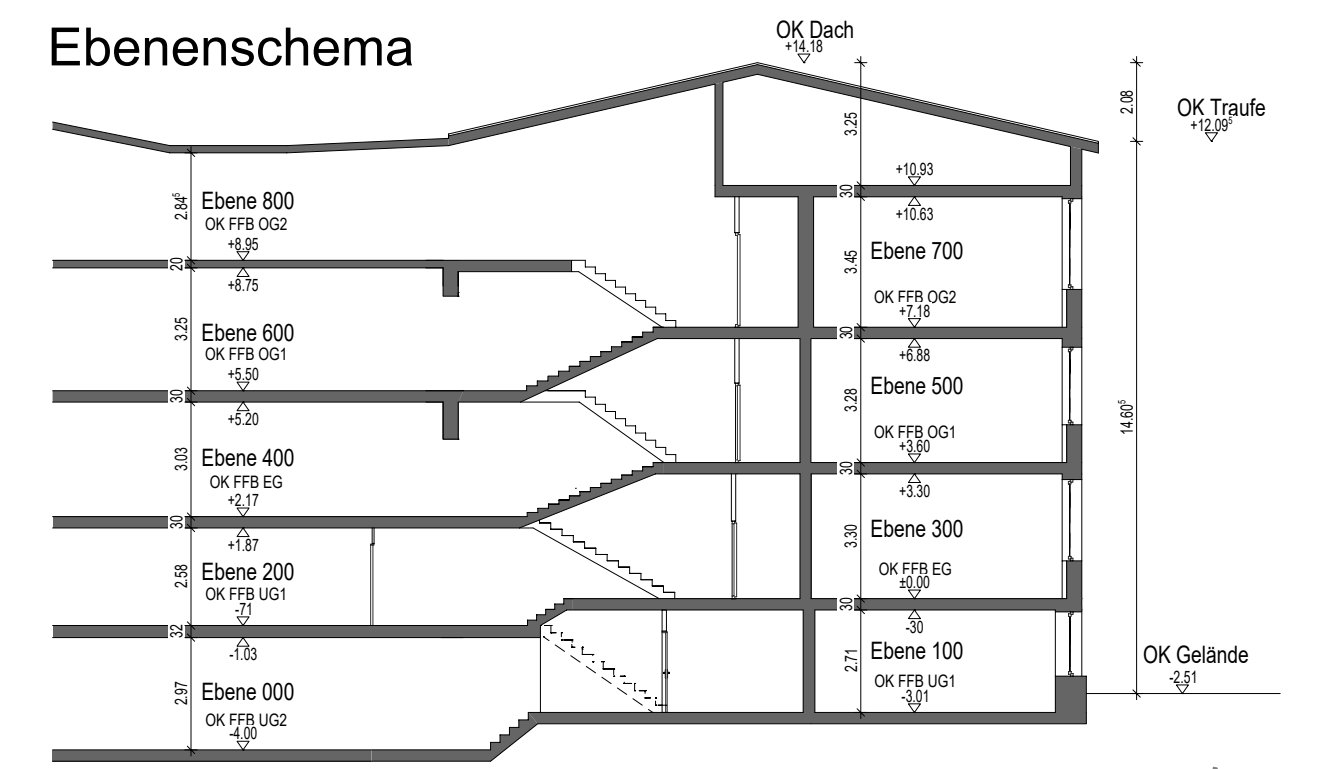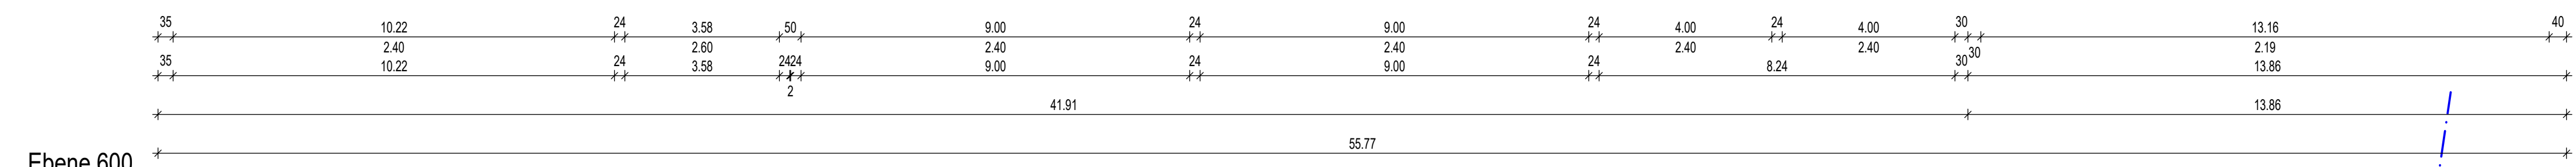

PROJEKT:	Ulrich von Dürrmenz Schule Schulstr. 17 75417 Mühlacker
----------	---




AG/BAUHERR: Stadtverwaltung Mühlacker
Kelterplatz 7
75417 Mühlacker

ARCHITEKT: Dipl.-Ing. Architekt M. Prochnow
Telefon: 0761-79090-18
E-mail: info@plantec-bim.de

plaNtec BIM
Dienstleistungen

PLAN: 1. Obergeschoss					
Plannummer	Maßstab	Plandatum	Gezeichnet	Geprüft	Index
04	1:100	05.12.23	JC	MiPr	

Ebene 800

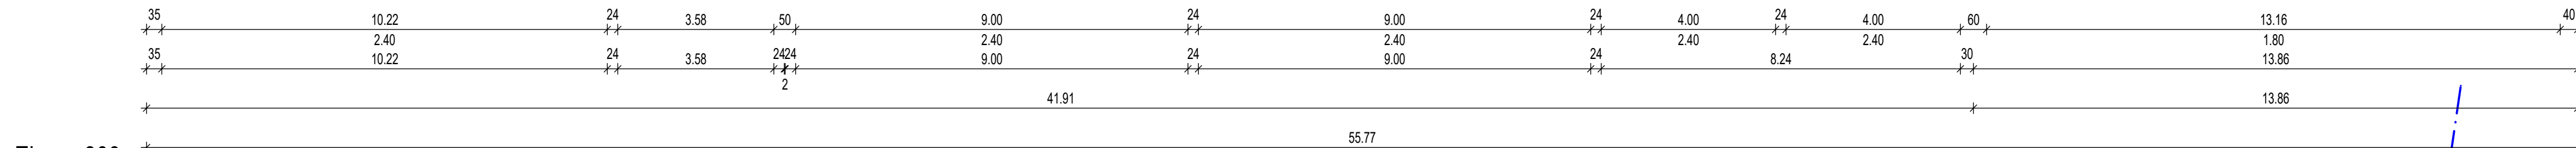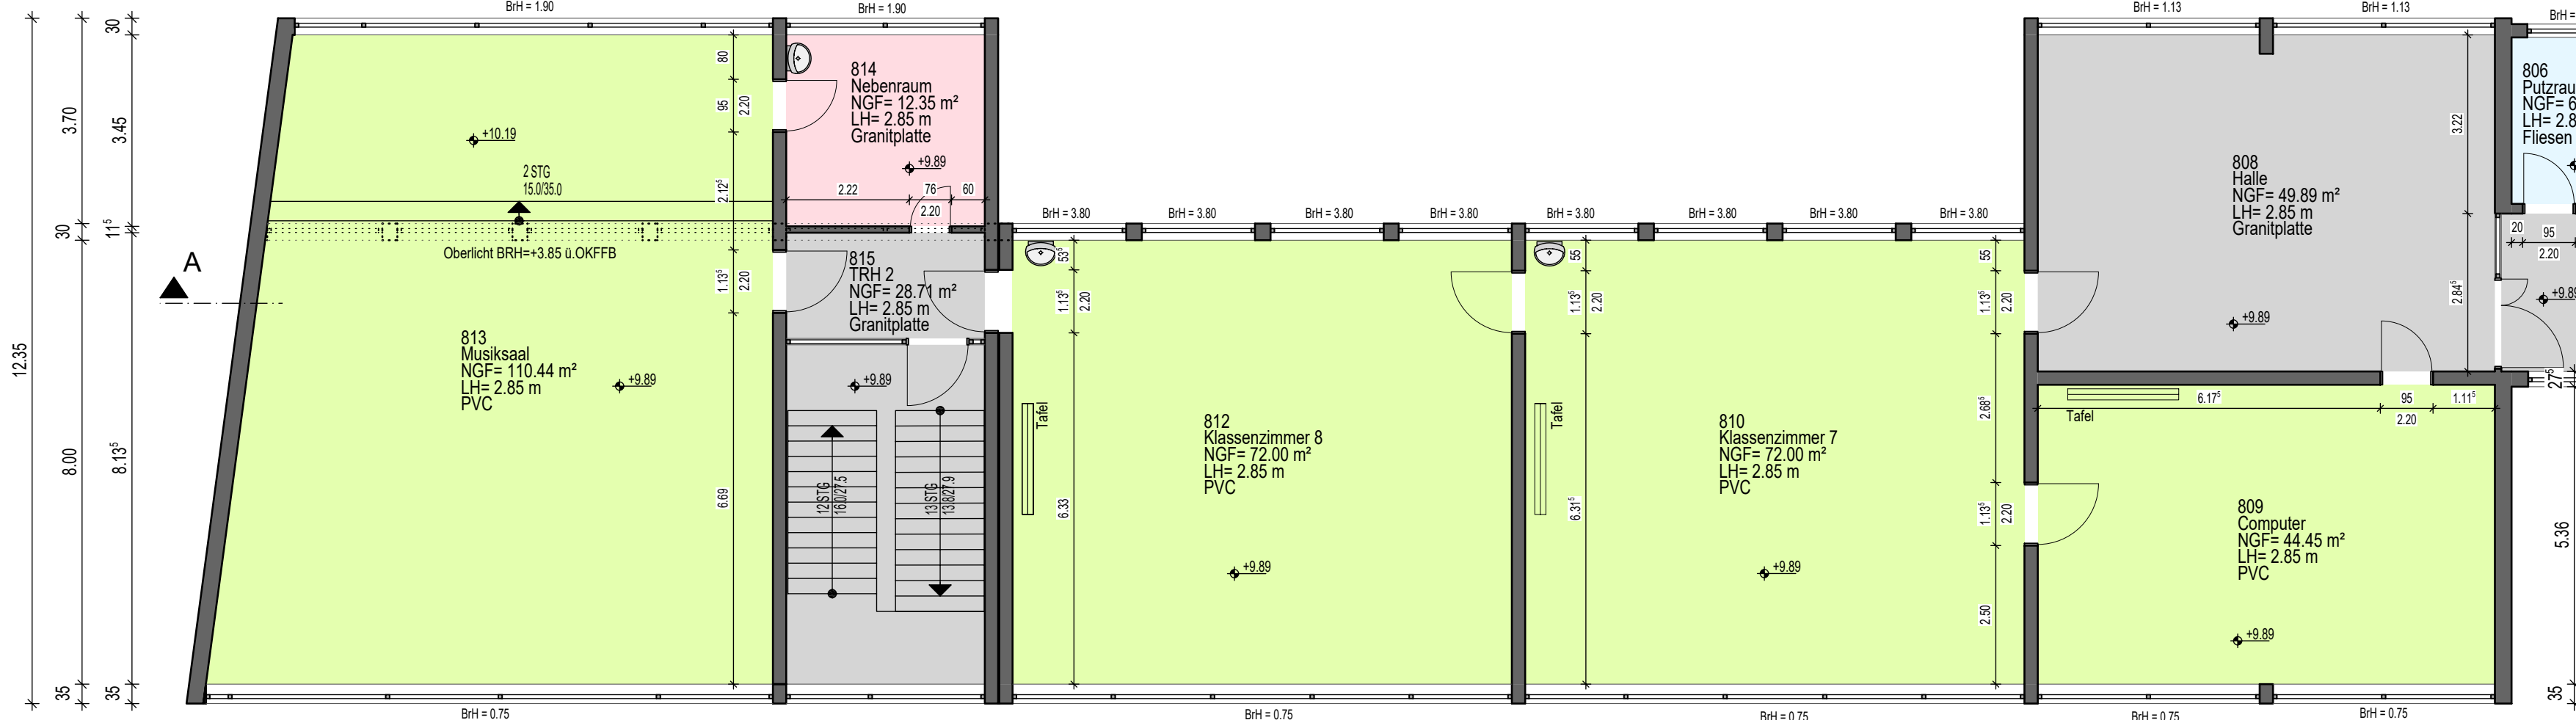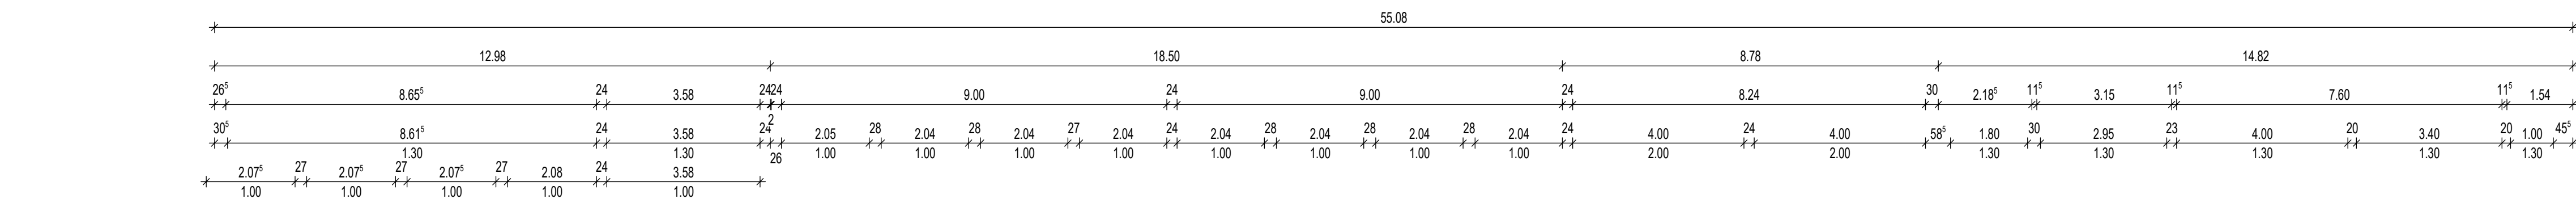

Ebene 800

Ebene 800 / Ebene 700


Ebene 800 Ebene 700



Ebene 700

Ebene 700

Ebenenschema

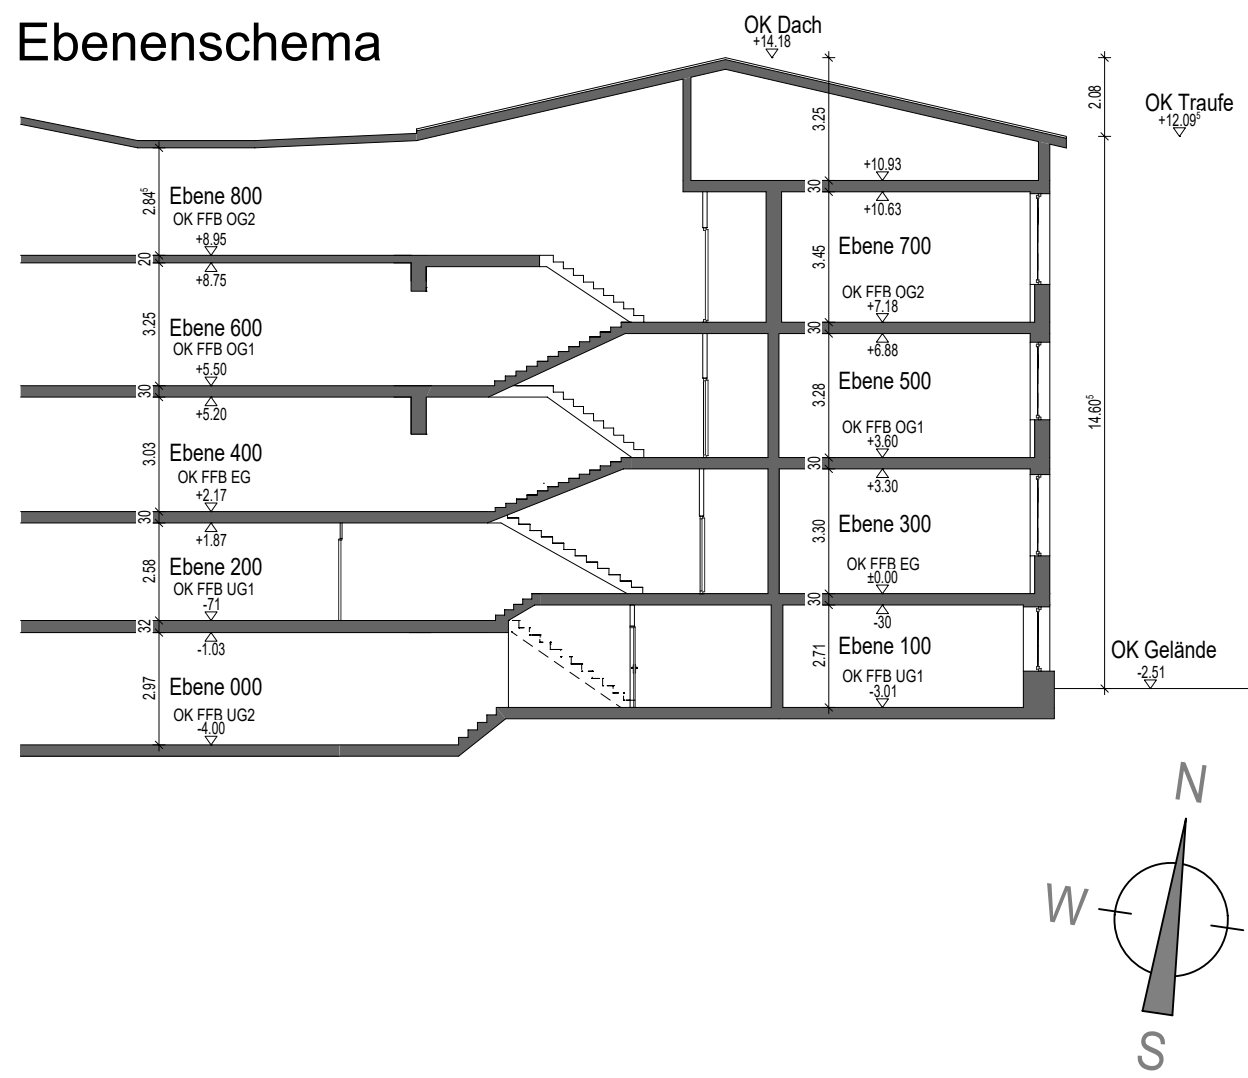

BESTANDSPLAN

PROJEKT: Ulrich von Dürrmenz Schule
Schulstr. 17
75417 Mühlacker

Projektnummer: 23-023



AG/BAUHERR: Stadtverwaltung Mühlacker
Kelterplatz 7
75417 Mühlacker

ARCHITEKT: Dipl.-Ing. Architekt M. Prochnow
Telefon: 0761-79090-18
E-mail: info@plantec-bim.de

planTec BIM
Dienstleistungen

PLAN: 2. Obergeschoss

Plannummer	Maßstab	Plandatum	Gezeichnet	Geprüft	Index
04	1:100	05.12.23	JC	MiPr	

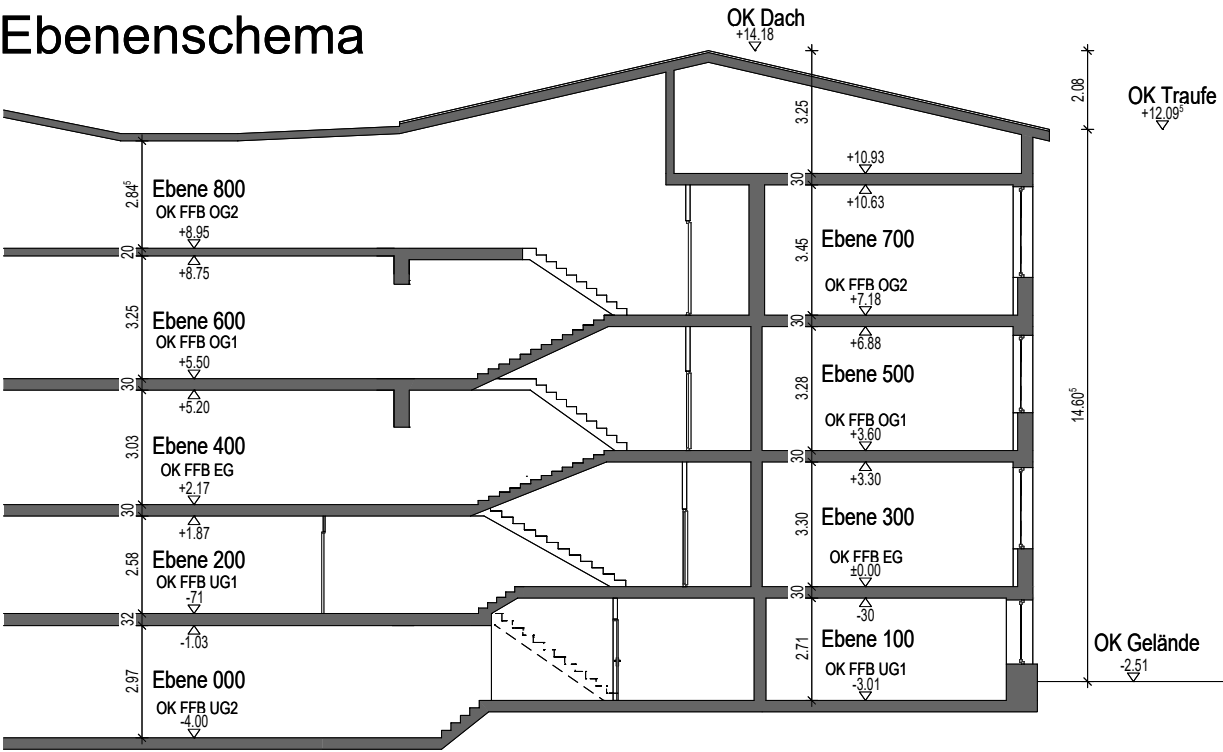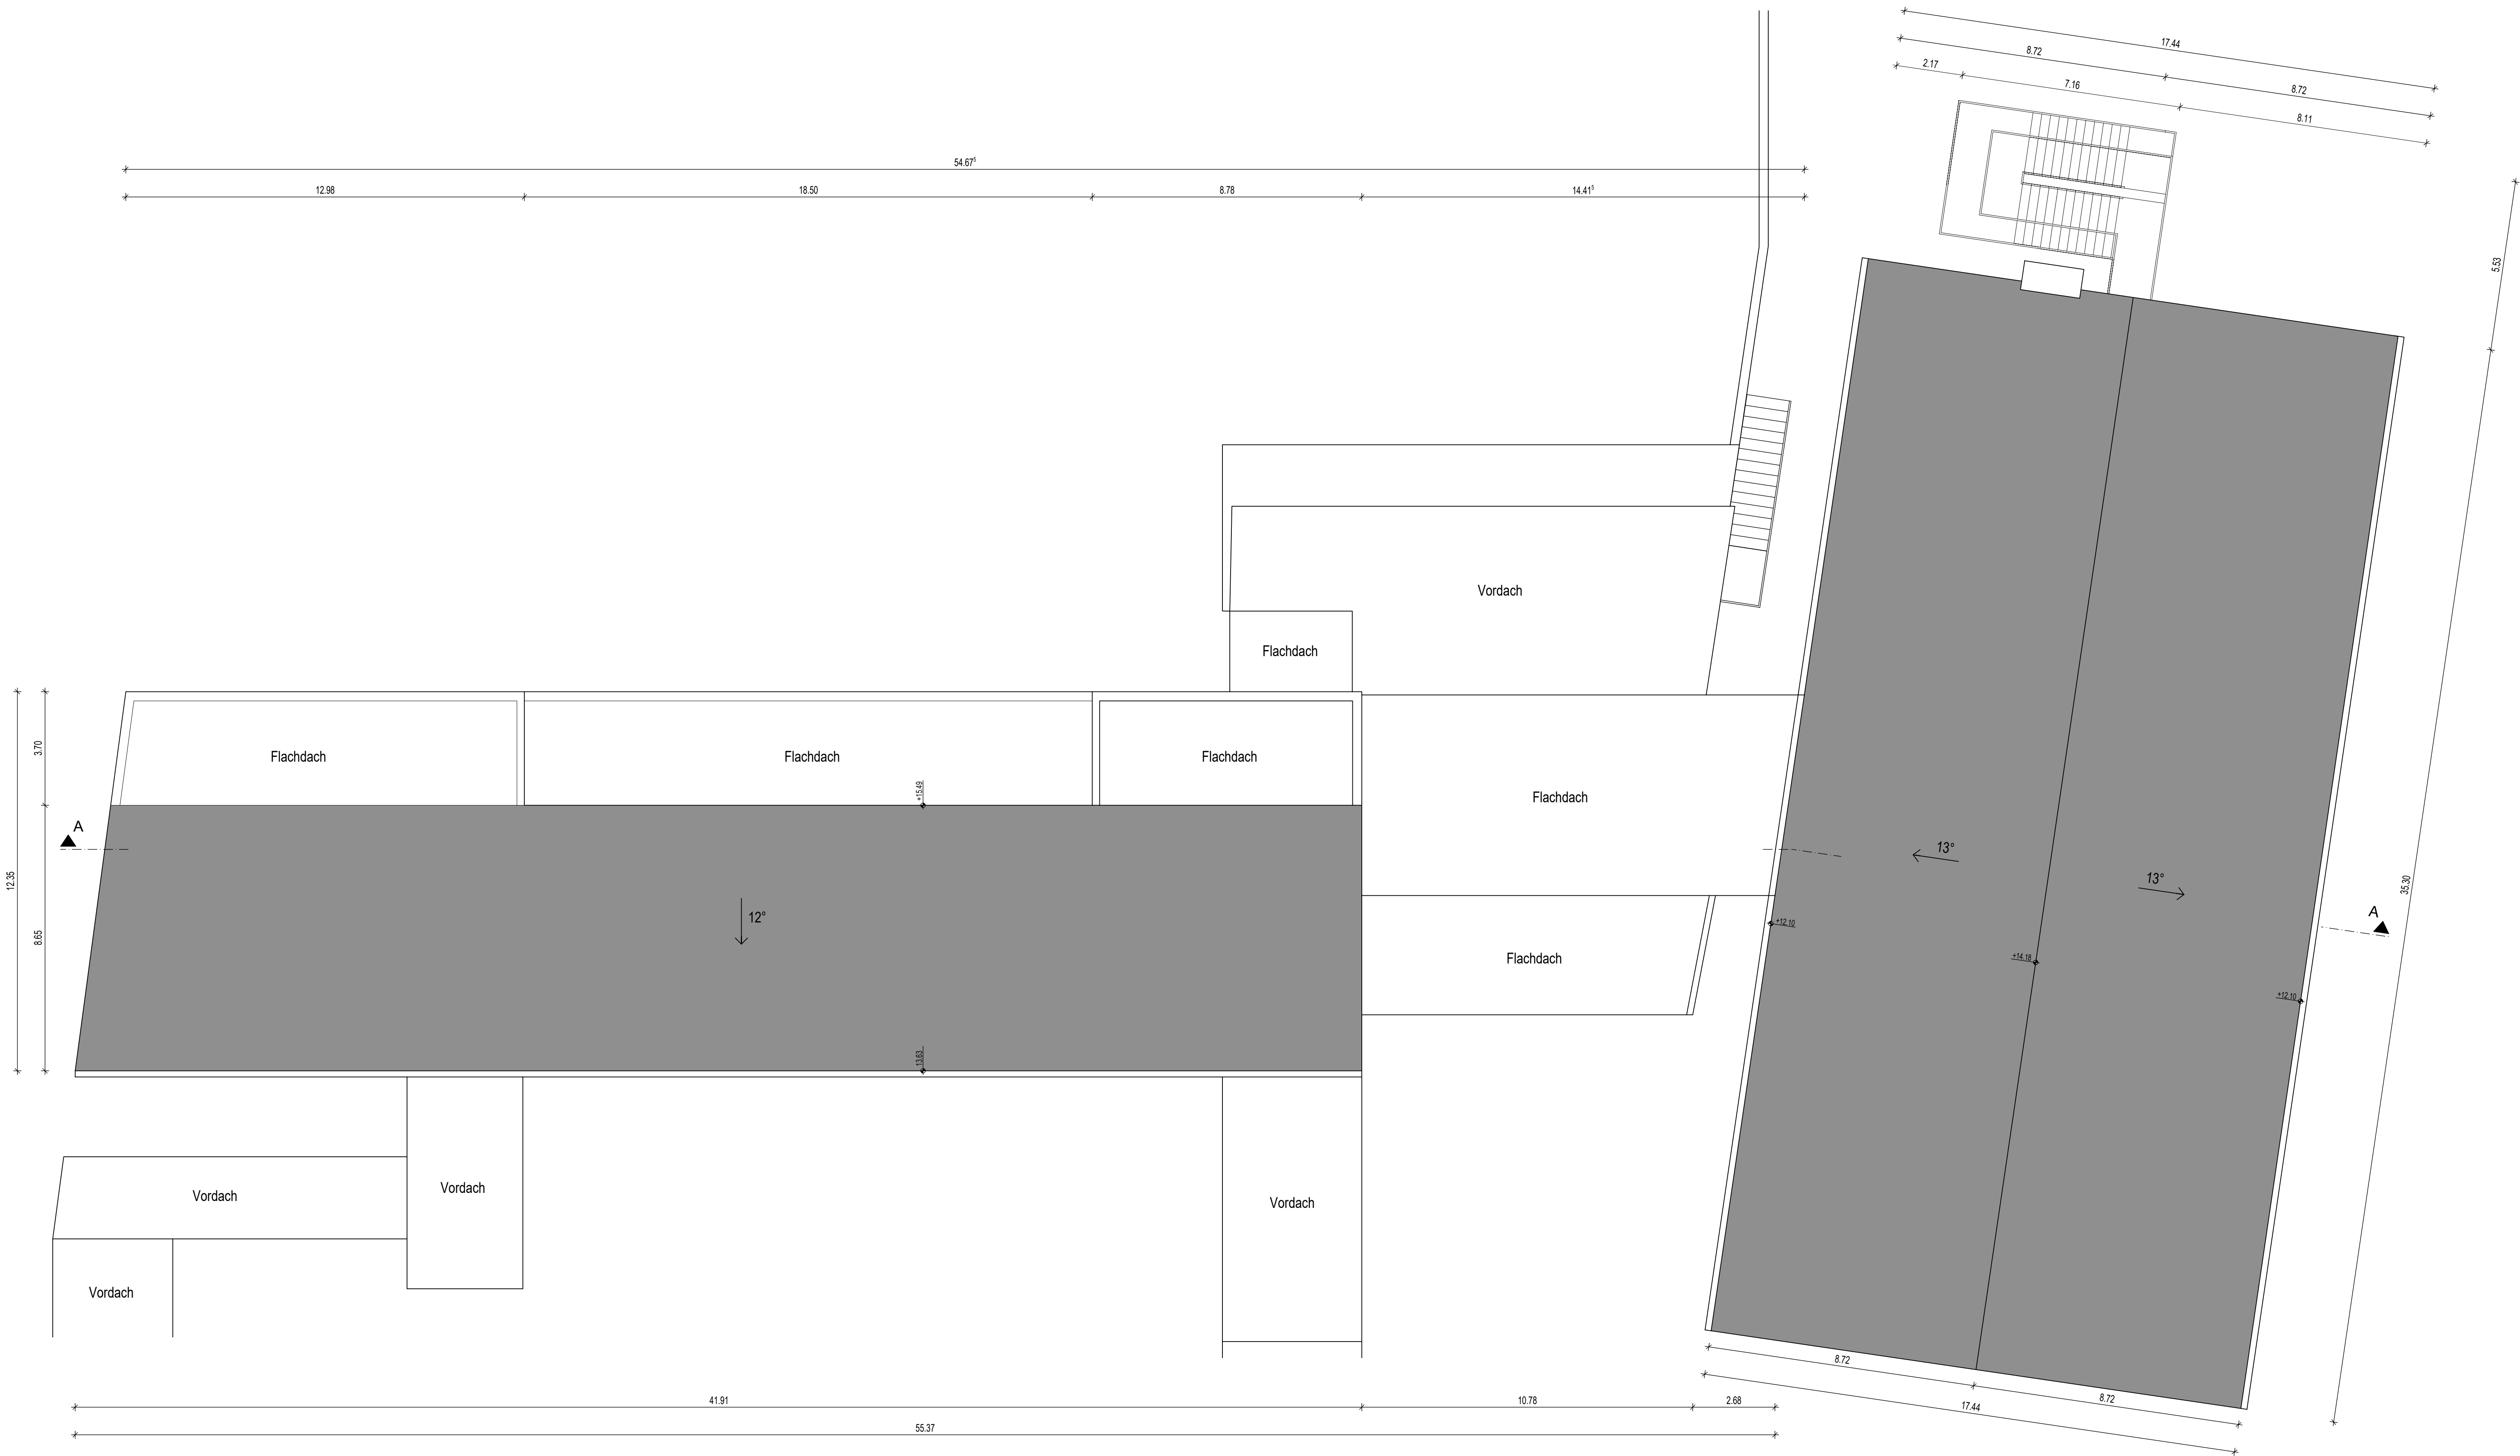

BESTANDSPLAN

PROJEKT: Ulrich von Dürrmenz Schule
Schulstr. 17
75417 Mühlacker

Projektnummer: 23-023

AG/BAUHERR: Stadtverwaltung Mühlacker
Kelterplatz 7
75417 Mühlacker

ARCHITEKT: Dipl.-Ing. Architekt M. Prochnow
Telefon: 0761-79090-18
E-mail: info@plantec-bim.de



PLAN: Dachaufsicht

Plannummer	Maßstab	Plandatum	Gezeichnet	Geprüft	Index
06	1:100	05.12.23	JC	MiPr	