



Für die Richtigkeit und Vollständigkeit des Bestandsplanwerkes wird keine Gewähr übernommen.
Dies gilt besonders für den Verlauf und die Verlegetiefe der Leitungen.
Im Bereich unserer Ver- u. Entsorgungsleitungen darf nur mit größter Vorsicht - wenn nötig mit Handschachtungen - gearbeitet werden !

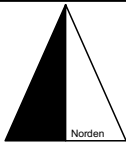

87
1

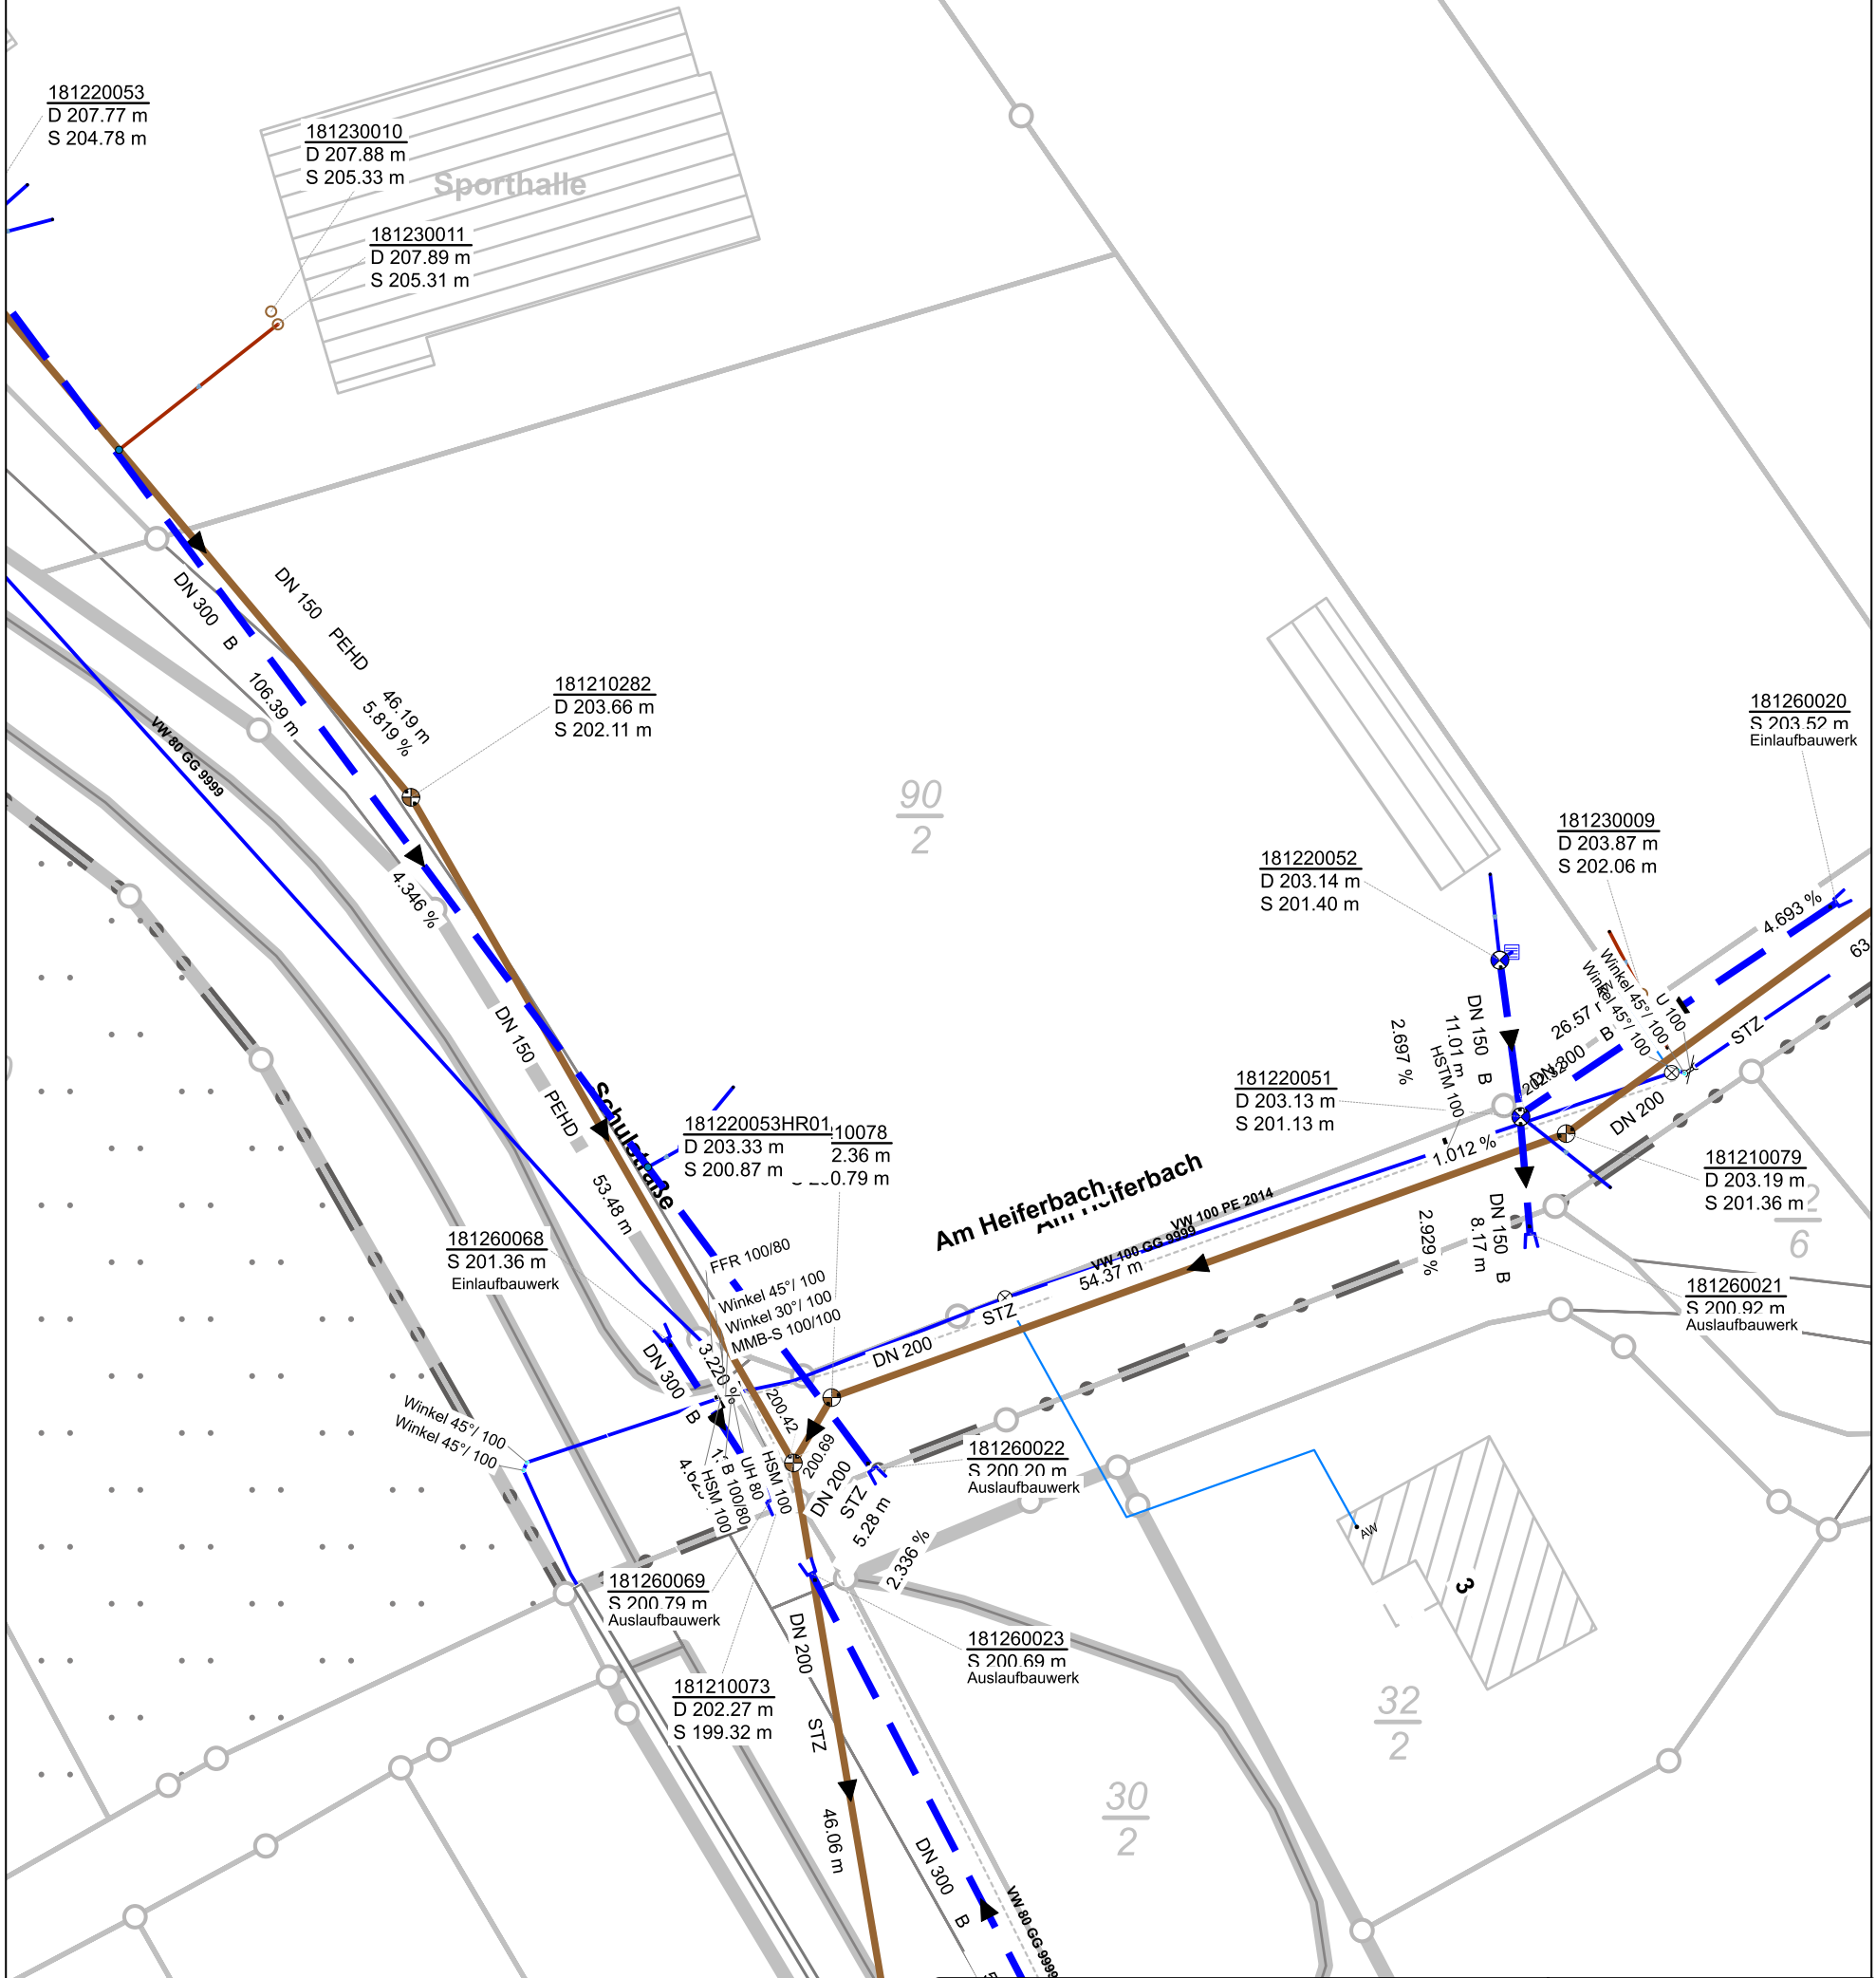

Legende

Trinkwasser:

- Unterflurhydrant DN 80
- Überflurhydrant DN 80
- Überflurhydrant DN 100
- Entnahmestelle
- Streckenschieber
- Hausanschlussarmatur
- VW-Leitung
- VW-Leitung (außer Betrieb)
- VW-Leitung (in Planung)
- ZW-Leitung
- ZW-Leitung (außer Betrieb)
- ZW-Leitung (in Planung)
- AW-Leitung (Hausanschluss)
- Steuerkabel

Abwasser:

- SW-Haltung
- RW-Haltung
- MW-Haltung
- DS-Haltung
- KW-Haltung (Fließgewässer)
- Haltung (außer Betrieb)
- HA-Haltung (hier SW)
- Kanal-Inliner
- Regel-Schacht (hier SW)
- HA-Schacht (hier SW)

Ort: Scheden
Schulstraße/ Am Heiferbach

Projekt: Leitungsauskunft
SW RW TW

Plan-Nr.: .

Plantyp: .

Maßstab: 1:500

Bearbeiter: Auskunft



Wasserverband Peine
Horst 6, 31226 Peine
Tel.: 05171/956-0
Fax: 05171/956-152
www.wvp-online.de

Datum: 21.01.2026