


ungef. Maßstab 1:500

(mechanische Vergrößerung aus 1. 1937)

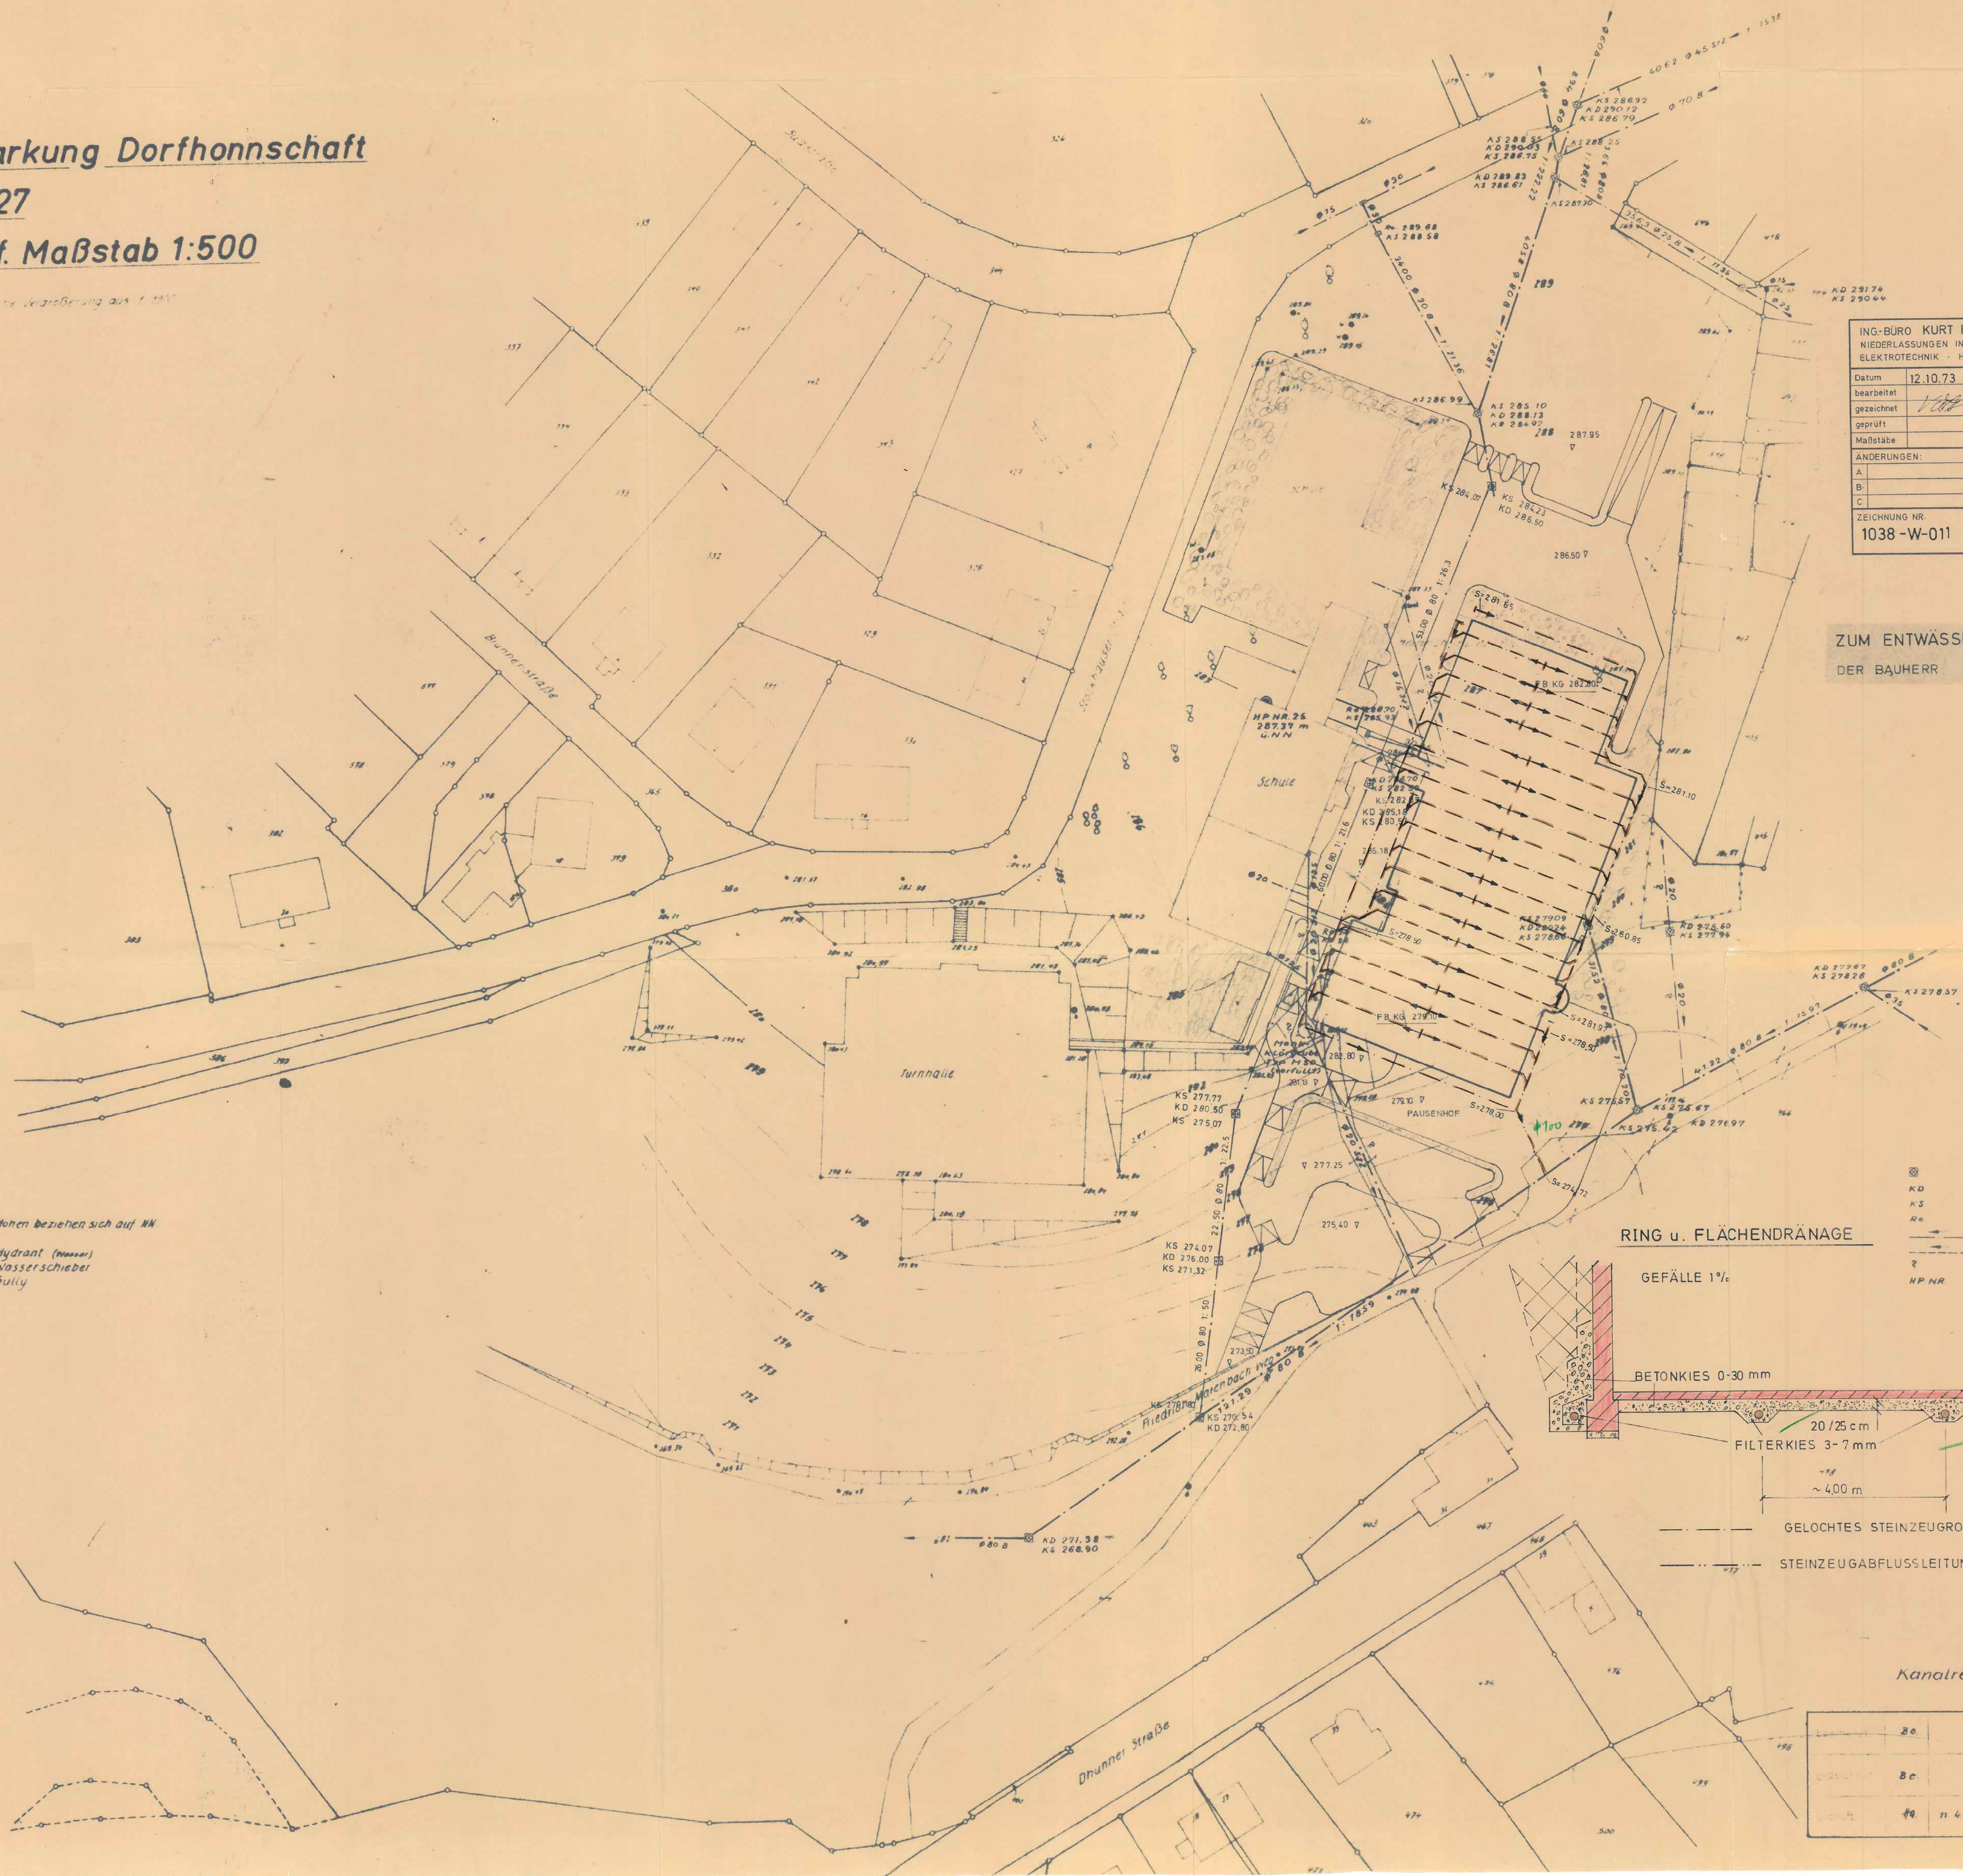

ZEICHNUNG NR. 1038 -W-011	Alle Rechte aus dem Urheberrechtsgesetz vom 19. Juni 1901 stehen uns zu. Die Zeichnung darf ohne unsere Genehmigung weder vervielfältigt noch dritten Personen mitgeteilt werden (Gesetz vom 7. Juni 1909, § 18).
------------------------------	---

ZUM ENTWÄSSERUNGSGESUCH VOM 14. FEB. 1974

DER BAUHERR: DER PLANVERFERTIGER:

Signaturen:

Kanaldeckel
 Kanaldeckel
 Kanalsohle
 Rost
 Mischwasserkanal
 Regenwasserkanal
 Kanallage fraglich, da nicht messbar
 Benutzerhöhenfestpunkt
Hinweis:
 HP - Angabe des Bauortes WK.
 = 287,31 m ü NN;
 HP auf 287,37 m ü NN festgelegt,
 um mit Höhenniveau dieses Grund-
 lageplanes identisch zu sein;
 folglich: 287,31 - 287,37

Grundleistungen
gesamt 100 1/2

Kanalrevisionsplan; Stand: 3. 4 1973

Eintrag	80				
gezeichnet	80				
geprüft	49	n 4			

Bearbeitung:
 Ingenieur- u. Verrechnungsbüro
 Waldemar Haugt
 Hbmg
 Wiesbaden, den 11. 4. 1993