

CIM Fabrik Hannover

6

Mehrsparartenplan

Strom Wasser Gas Fernw. stillg.

Enercity Netz GmbH, Auf der Papenburg 18, 30459 Hannover
Abteilung Netz- und Geodaten
Telefon: 0511 - 430-5132

Projekt-Titel: Planung Bodensondierung

Stand des Versorgungsnetzes vom: 13.02.2020 Vorgangsnr.: 20200213_0063_V01 Blatt:2

Zentraladresse: Hannover, Hollerithallee 6

Maßstab:
1 : 200

Wichtiger
Hinweis!

Störungsannahme: 0511-
Gas: 430 4111 Fern- und Nahwärme: 430 3211
Wasser: 430 5111 Strom- und Datenleitungen: 430 3111



Die Angaben im Plan erfolgen unter Ausschluss jeder Haftung, insbesondere ist der Einwand des Mitverschuldens ausgeschlossen. Versorgungsanlagen, die sich im Planungs- oder Ausführungsstadium befinden, sind nicht dargestellt.

Die Kartengrundlage entstammt den Daten des Landesamtes für Geoinformation und Landesvermessung Niedersachsen. Die Kartengrundlage für die Übersichten entstammt den Daten von OpenStreetMap Mitwirkende.

Dieser Plan ist nur in Verbindung mit dem beigegeführten Freistellungsvermerk gültig.

CIM Fabrik Hannover

AW 40 PE-HD
/40 PE-HD

6

Bestandsplan Wasser

Enercity Netz GmbH, Auf der Papenburg 18, 30459 Hannover
Abteilung Netz- und Geodaten
Telefon: 0511 - 430-5132

Projekt-Titel: Planung Bodensondierung

Stand des Versorgungsnetzes vom: 13.02.2020

Vorgangsnr.: 20200213_0063_V01

Blatt:2

Zentraladresse: Hannover, Hollerithallee 6

Maßstab:

1 : 200

**Wichtiger
Hinweis!**

Störungsannahme: 0511-

Gas: 430 4111 Fern- und Nahwärme: 430 3211
Wasser: 430 5111 Strom- und Datenleitungen: 430 3111



enercity
Netz
Ein Unternehmen
der **enercity**-Gruppe

Die Angaben im Plan erfolgen unter Ausschluss jeder Haftung, insbesondere ist der Einwand des Mitverschuldens ausgeschlossen. Versorgungsanlagen, die sich im Planungs- oder Ausführungsstadium befinden, sind nicht dargestellt.

Die Kartengrundlage entstammt den Daten des Landesamtes für Geoinformation und Landesvermessung Niedersachsen. Die Kartengrundlage für die Übersichten entstammt den Daten von OpenStreetMap Mitwirkende.
Dieser Plan ist nur in Verbindung mit dem beigegeführten Freistellungsvermerk gültig.

CIM Fabrik Hannover

6

Bestandsplan Gas

Enercity Netz GmbH, Auf der Papenburg 18, 30459 Hannover
Abteilung Netz- und Geodaten
Telefon: 0511 - 430-5132

Projekt-Titel: Planung Bodensondierun

Die Angaben im Plan erfolgen unter Ausschluss jeder Haftung, insbesondere ist der Einwand des Mitverschuldens ausgeschlossen. Versorgungsanlagen, die sich im Planungs- oder Ausführungsstadium befinden, sind nicht dargestellt.

Die Kartengrundlage entstammt den Daten des Landesamtes für Geoinformation und Landesvermessung Niedersachsen. Die Kartengrundlage für die Übersichten entstammt den Daten von OpenStreetMap Mitwirkende.
Dieser Plan ist nur in Verbindung mit dem beigelegten Freistellungsvermerk gültig.

Stand des Versorgungsnetzes vom: 13.02.2020 Vorgangsnr.: 20200213_0063_V01 Blatt:2

Zentraladresse: Hannover, Hollerithallee 6

Maßstab:
1 : 200

**Wichtiger
Hinweis!**

Störungsannahme: 0511-
Gas: 430 4111 Fern- und Nahwärme: 430 3211
Wasser: 430 5111 Strom- und Datenleitungen: 430 3111



CIM Fabrik Hannover

1794

Erdltg unbekannt
6588 3x240A1 10kV
4432 3x240A1 10kV
Erdltg unbekannt



14.4

6.5 R
(6.3)
6.1 R
(5.0) Erde
(0.6)

6

12.2 R

R f.Be1

6.2 R

Bestandsplan Strom

Enercity Netz GmbH, Auf der Papenburg 18, 30459 Hannover
Abteilung Netz- und Geodaten
Telefon: 0511 - 430-5132

Projekt-Titel: Planung Bodensondierung

Die Angaben im Plan erfolgen unter Ausschluss jeder Haftung, insbesondere ist der Einwand des Mitverschuldens ausgeschlossen. Versorgungsanlagen, die sich im Planungs- oder Ausführungsstadium befinden, sind nicht dargestellt.

Die Kartengrundlage entstammt den Daten des Landesamtes für Geoinformation und Landesvermessung Niedersachsen. Die Kartengrundlage für die Übersichten entstammt den Daten von OpenStreetMap Mitwirkende.
Dieser Plan ist nur in Verbindung mit dem beigegeführten Freistellungsvermerk gültig.

Stand des Versorgungsnetzes vom: 13.02.2020

Vorgangsnr.: 20200213_0063_V01

Blatt:2

Zentraladresse: Hannover, Hollerithallee 6


Maßstab:
1 : 200

**Wichtiger
Hinweis!**

Störungsannahme: 0511-
Gas: 430 4111 Fern- und Nahwärme: 430 3211
Wasser: 430 5111 Strom- und Datenleitungen: 430 3111



enercity
Netz
Ein Unternehmen
der enercity-Gruppe

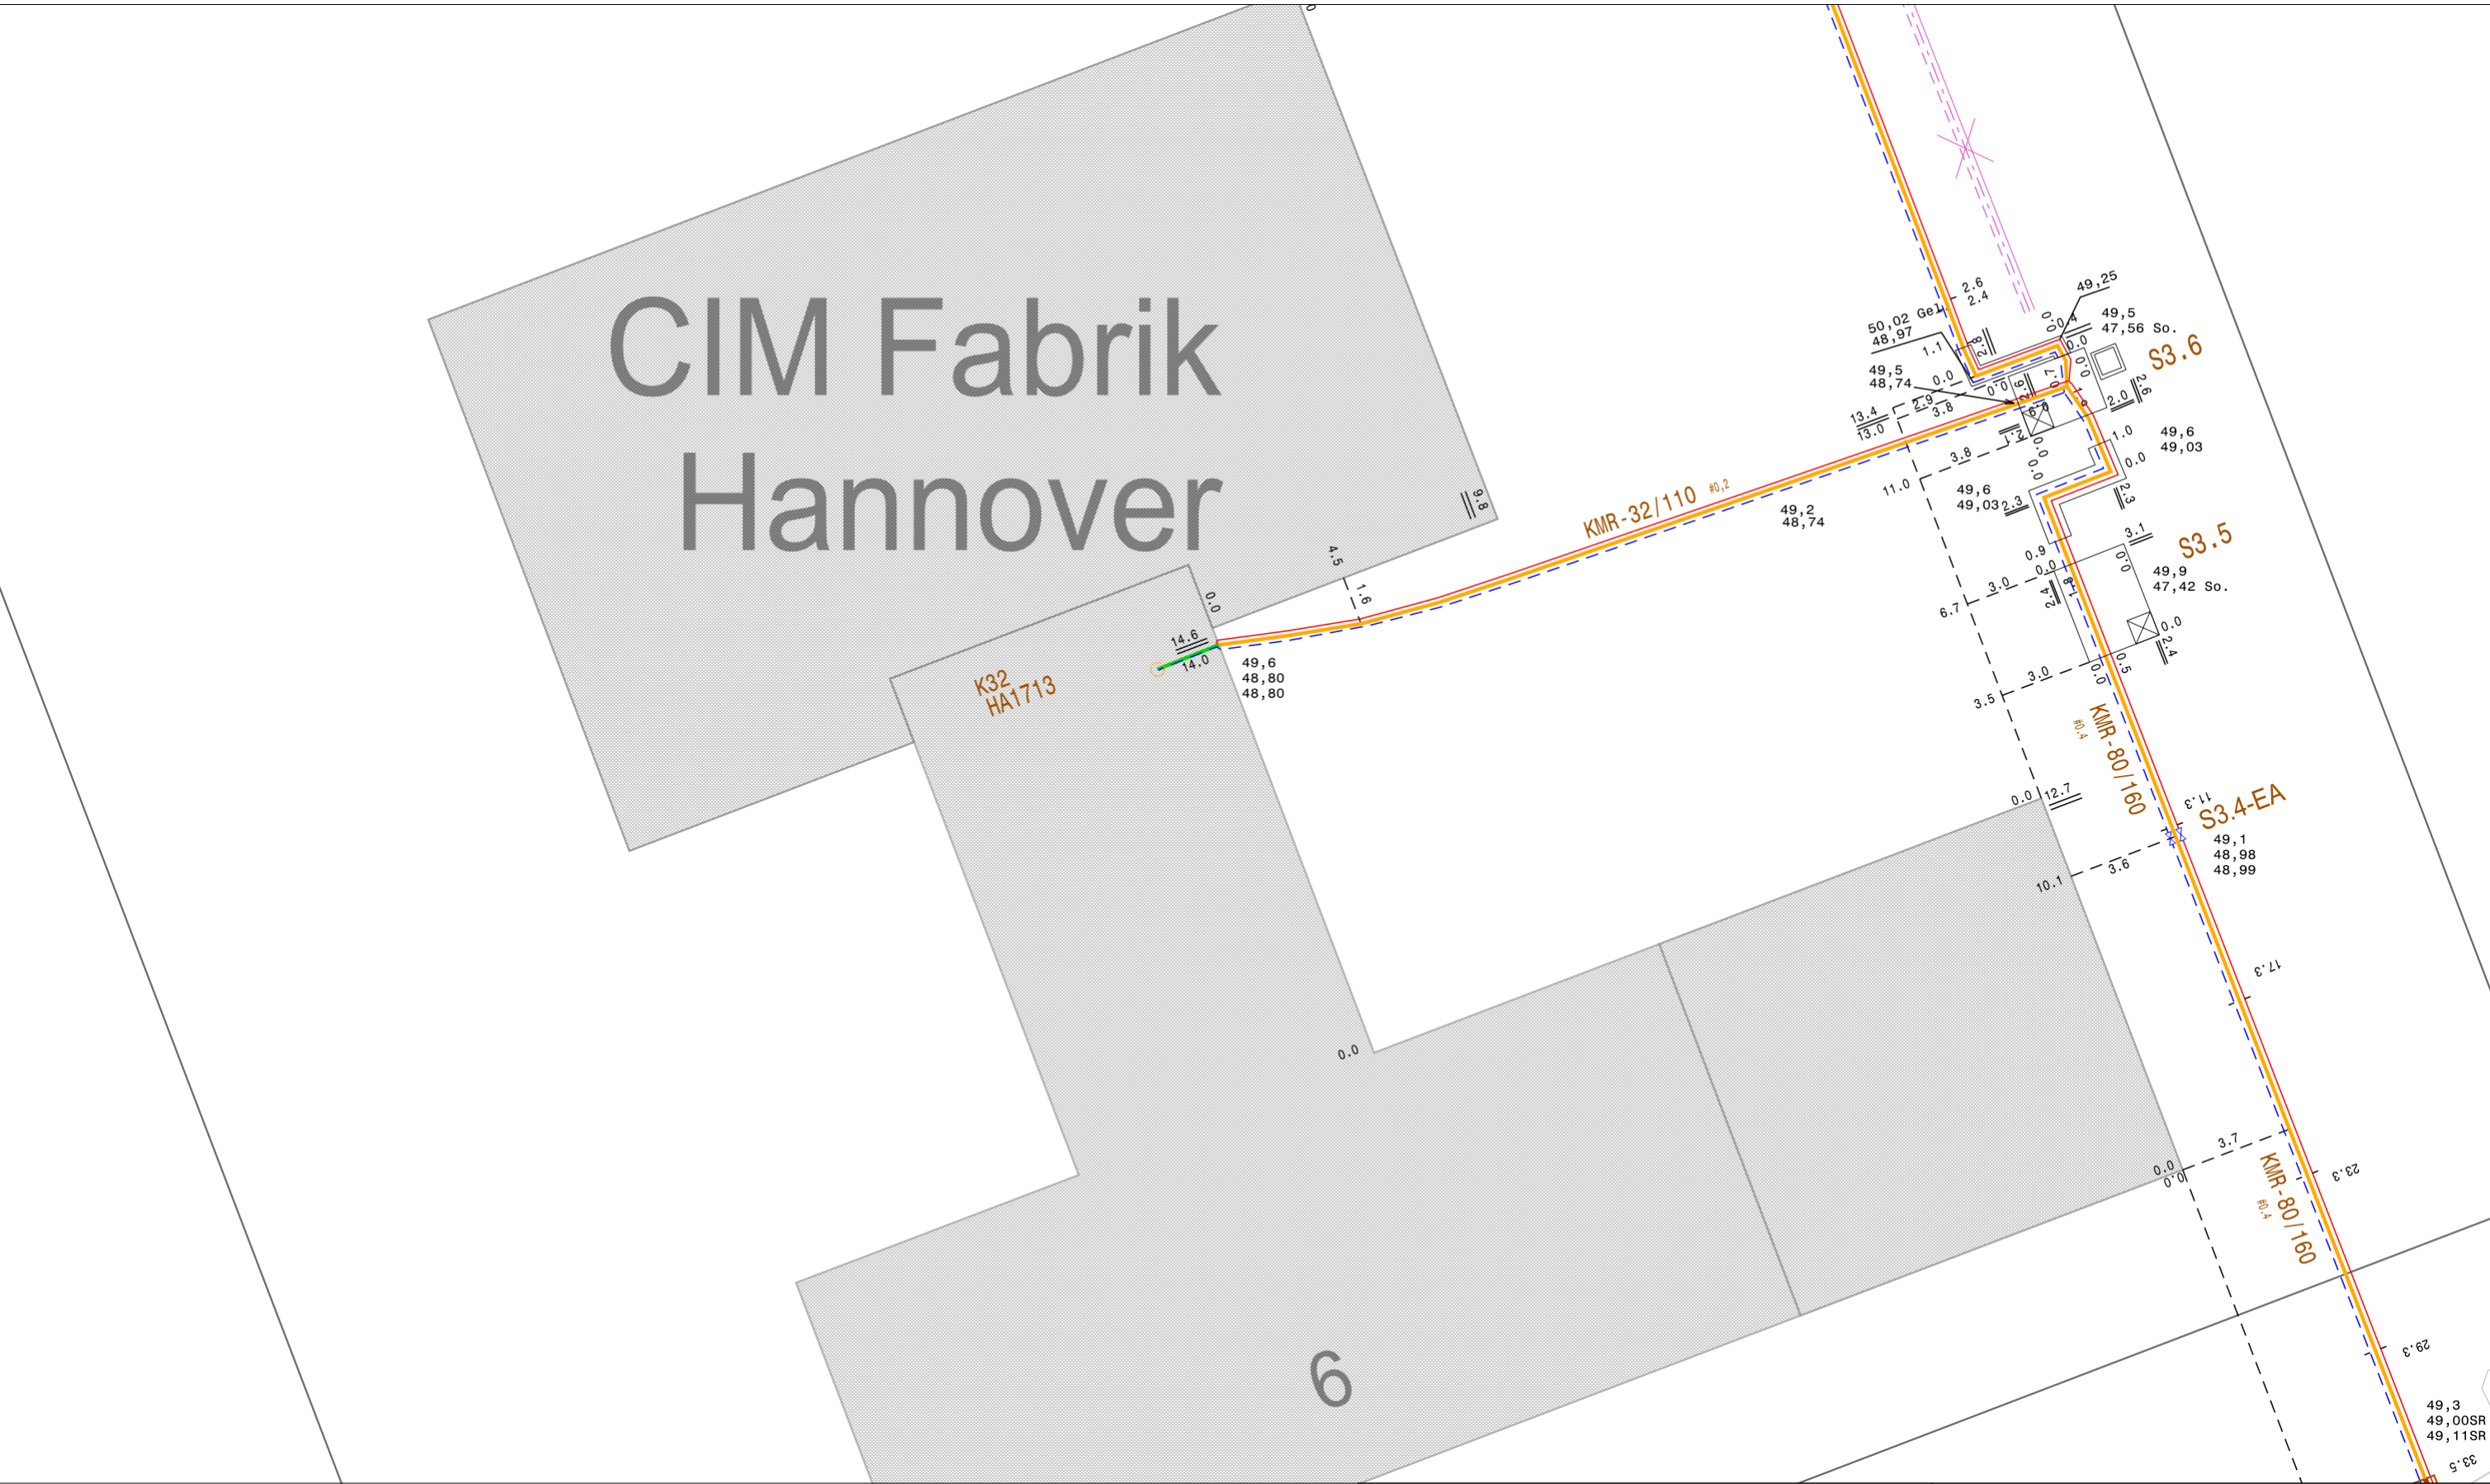

| | | | |
|--|---------------------------|---|---------|
| Bestandsplan Fernwärme | | Die Angaben im Plan erfolgen unter Ausschluss jeder Haftung, insbesondere ist der Einwand des Mitverschuldens ausgeschlossen. Versorgungsanlagen, die sich im Planungs- oder Ausführungsstadium befinden, sind nicht dargestellt. | |
| Enercity Netz GmbH, Auf der Papenburg 18, 30459 Hannover Abteilung Netz- und Geodaten Telefon: 0511 - 430-5132 | | Die Kartengrundlage entstammt den Daten des Landesamtes für Geoinformation und Landesvermessung Niedersachsen. Die Kartengrundlage für die Übersichten entstammt den Daten von OpenStreetMap Mitwirkende. Dieser Plan ist nur in Verbindung mit dem beigefügten Freistellungsvermerk gültig. | |
| Projekt-Titel: Planung Bodensondierun | | | |
| Stand des Versorgungsnetzes vom: 13.02.2020 | | Vorgangsnr.: 20200213_0063_V01 | Blatt:2 |
| Zentraladresse: Hannover, Hollerithallee 6 | | | |
| Maßstab: 1 : 200 | Wichtiger Hinweis! | Störungsannahme: 0511- Gas: 430 4111 Fern- und Nahwärme: 430 3211 Wasser: 430 5111 Strom- und Datenleitungen: 430 3111 | |
| | | | |
| | | | |