




Ersatz der Pausenhalle
durch den Erweiterungsbau

Maße sind örtlich zu prüfen !
Die tatsächliche Lage der Leitung
kann von der im Plan dargestellten
Lage abweichen!

Datenlizenz Deutschland-Geobasisdaten Land NRW (2017)-Version 2.0

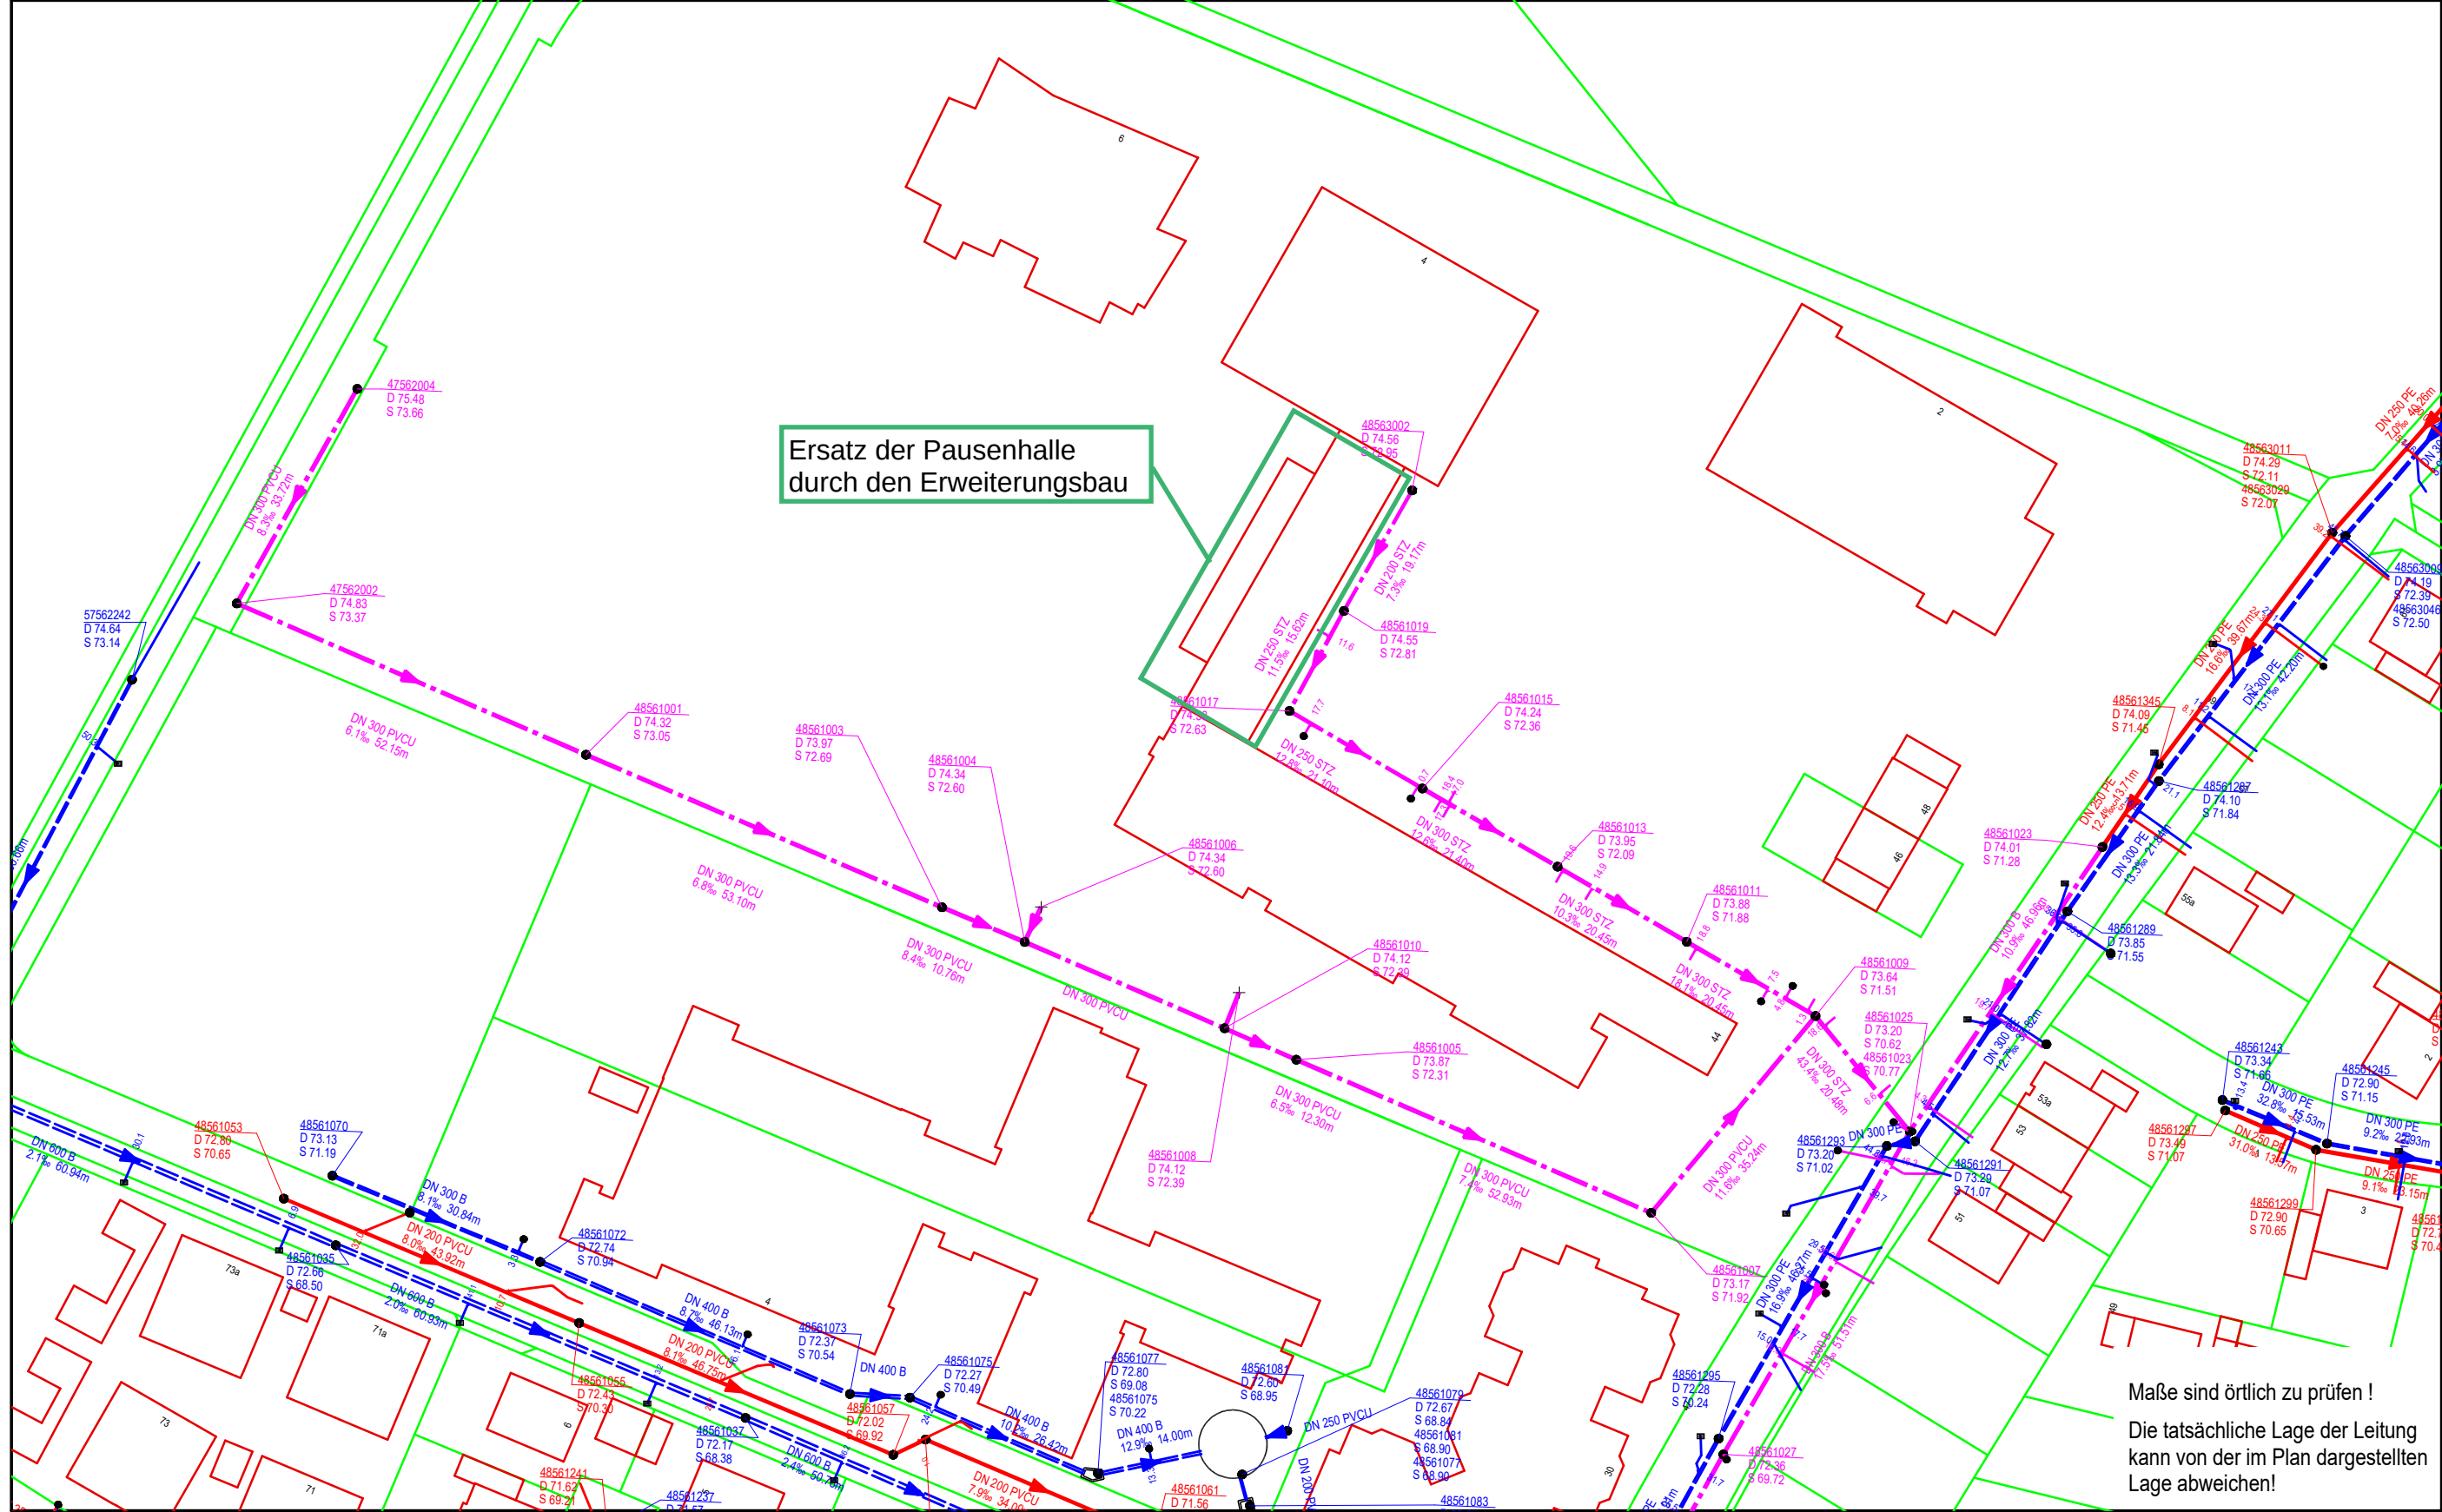

Am Erftverband 6, 50126 Bergheim
TELEFON: 02271/88-1145, TELEFAX: 02271/88-1300

Kanalbestandsplan Maßstab 1:900

Nettesheimer Weg

Rommerskirchen

18.11.2025

Az.: Kanalauskunft
RAHM_A3Q_EV.strasat