




Datenlizenz Deutschland-Geobasisdaten Land NRW (2017)-Version 2.0

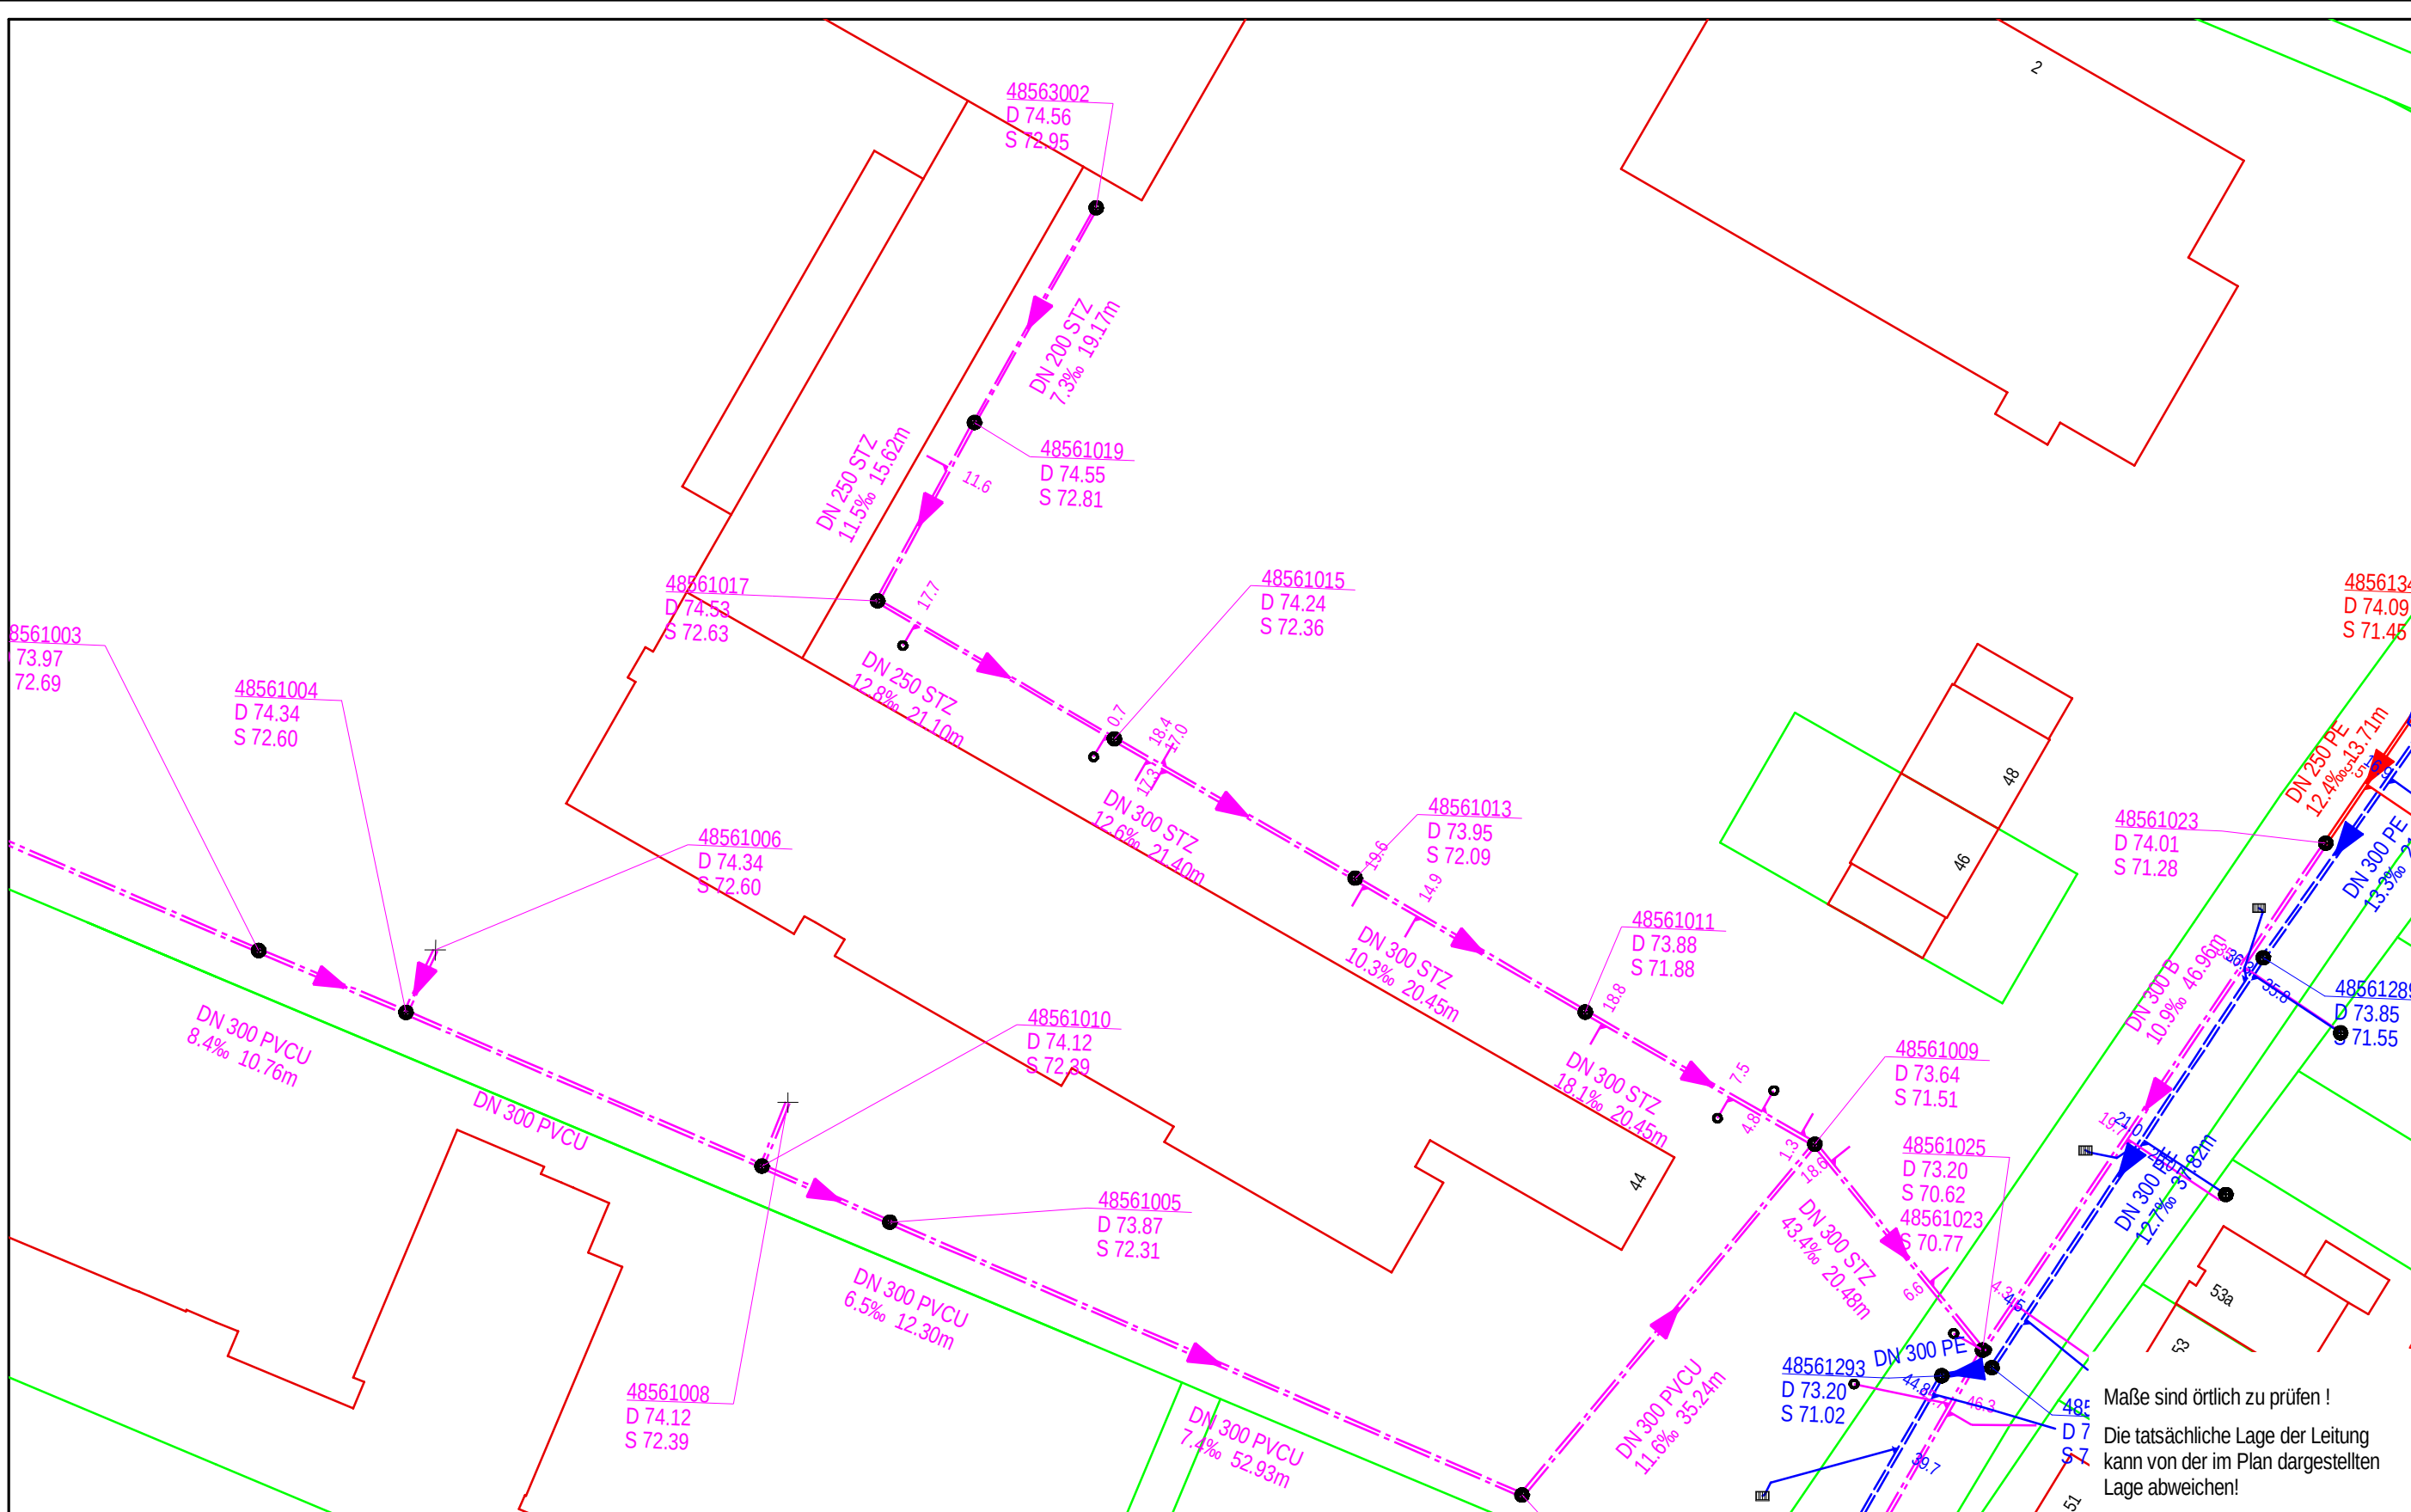

Am Ertfverband 6, 50126 Bergheim
TELEFON: 02271/88-1145, TELEFAX: 02271/88-1300

Kanalbestandsplan Maßstab 1:500

Kanalnetz Rommerskirchen

Nettersheimer Weg/Gillbachschule

19.2.2026

Az.: GA 471-1156 - Kah

RAHM_A3Q_EV.strasat