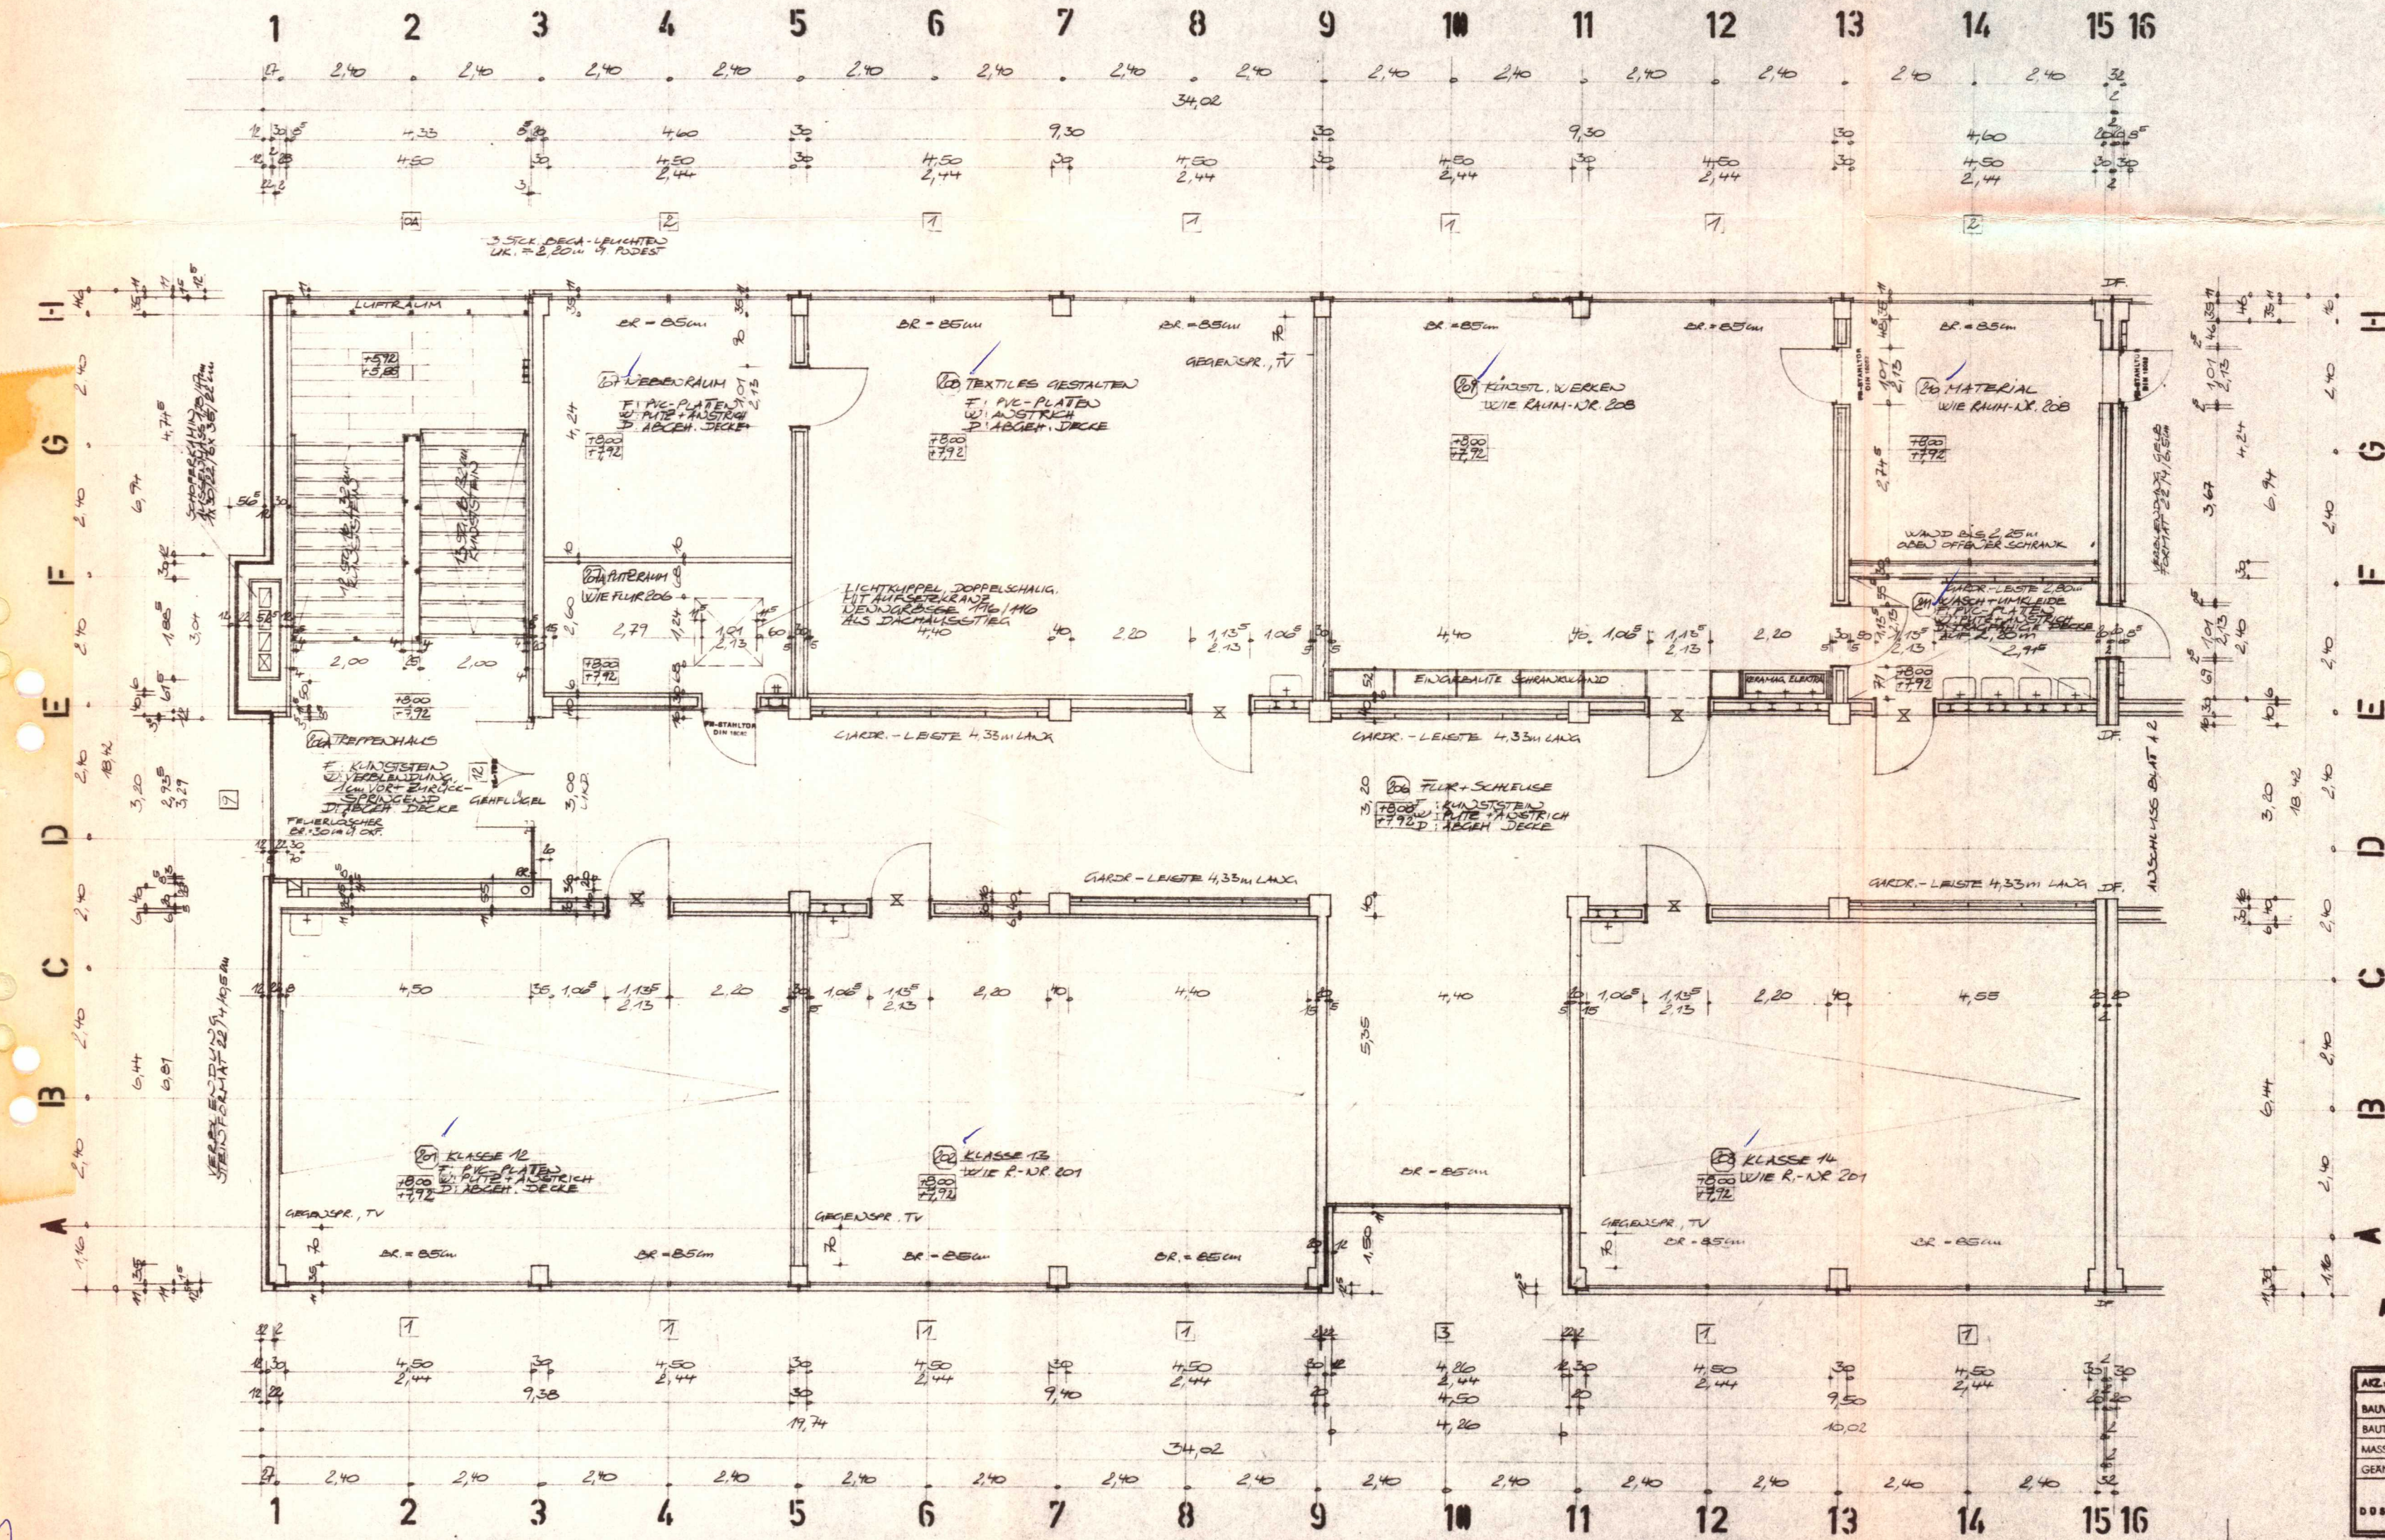


2. OG. BAUTEIL

☐ FENSTERPOSITION

Schlitz und Durchbrüche s. Pläne der Fa. Pallots/Hadry

am	geändert	durch

Ers. für Bl.-Nr.:

ALLE MASSE SIND AN ORT UND STELLE VERANTWÖRTLICH ZU NEHMEN

105/10

ARZ. 243/68 BLATT NR. 1101 DAT. 25.5.1970

BAUVORHABEN: HAUPTSCHULE SCHMIEDERKIRCHEN

BAUTEIL: KLASSENTRAKT 2. OG. BAUTEIL I

MASSTAB: 1:100

GEAND.: J. KÖNIG

GEPR.: J. KÖNIG

ARCHITECTURBÜRO
DIPL.-ING. HERBERT KÖNIG
DOBELDORF-OBERSSEL, HECTORSTRASSE 9
TELEFON 55508 UND 55509