


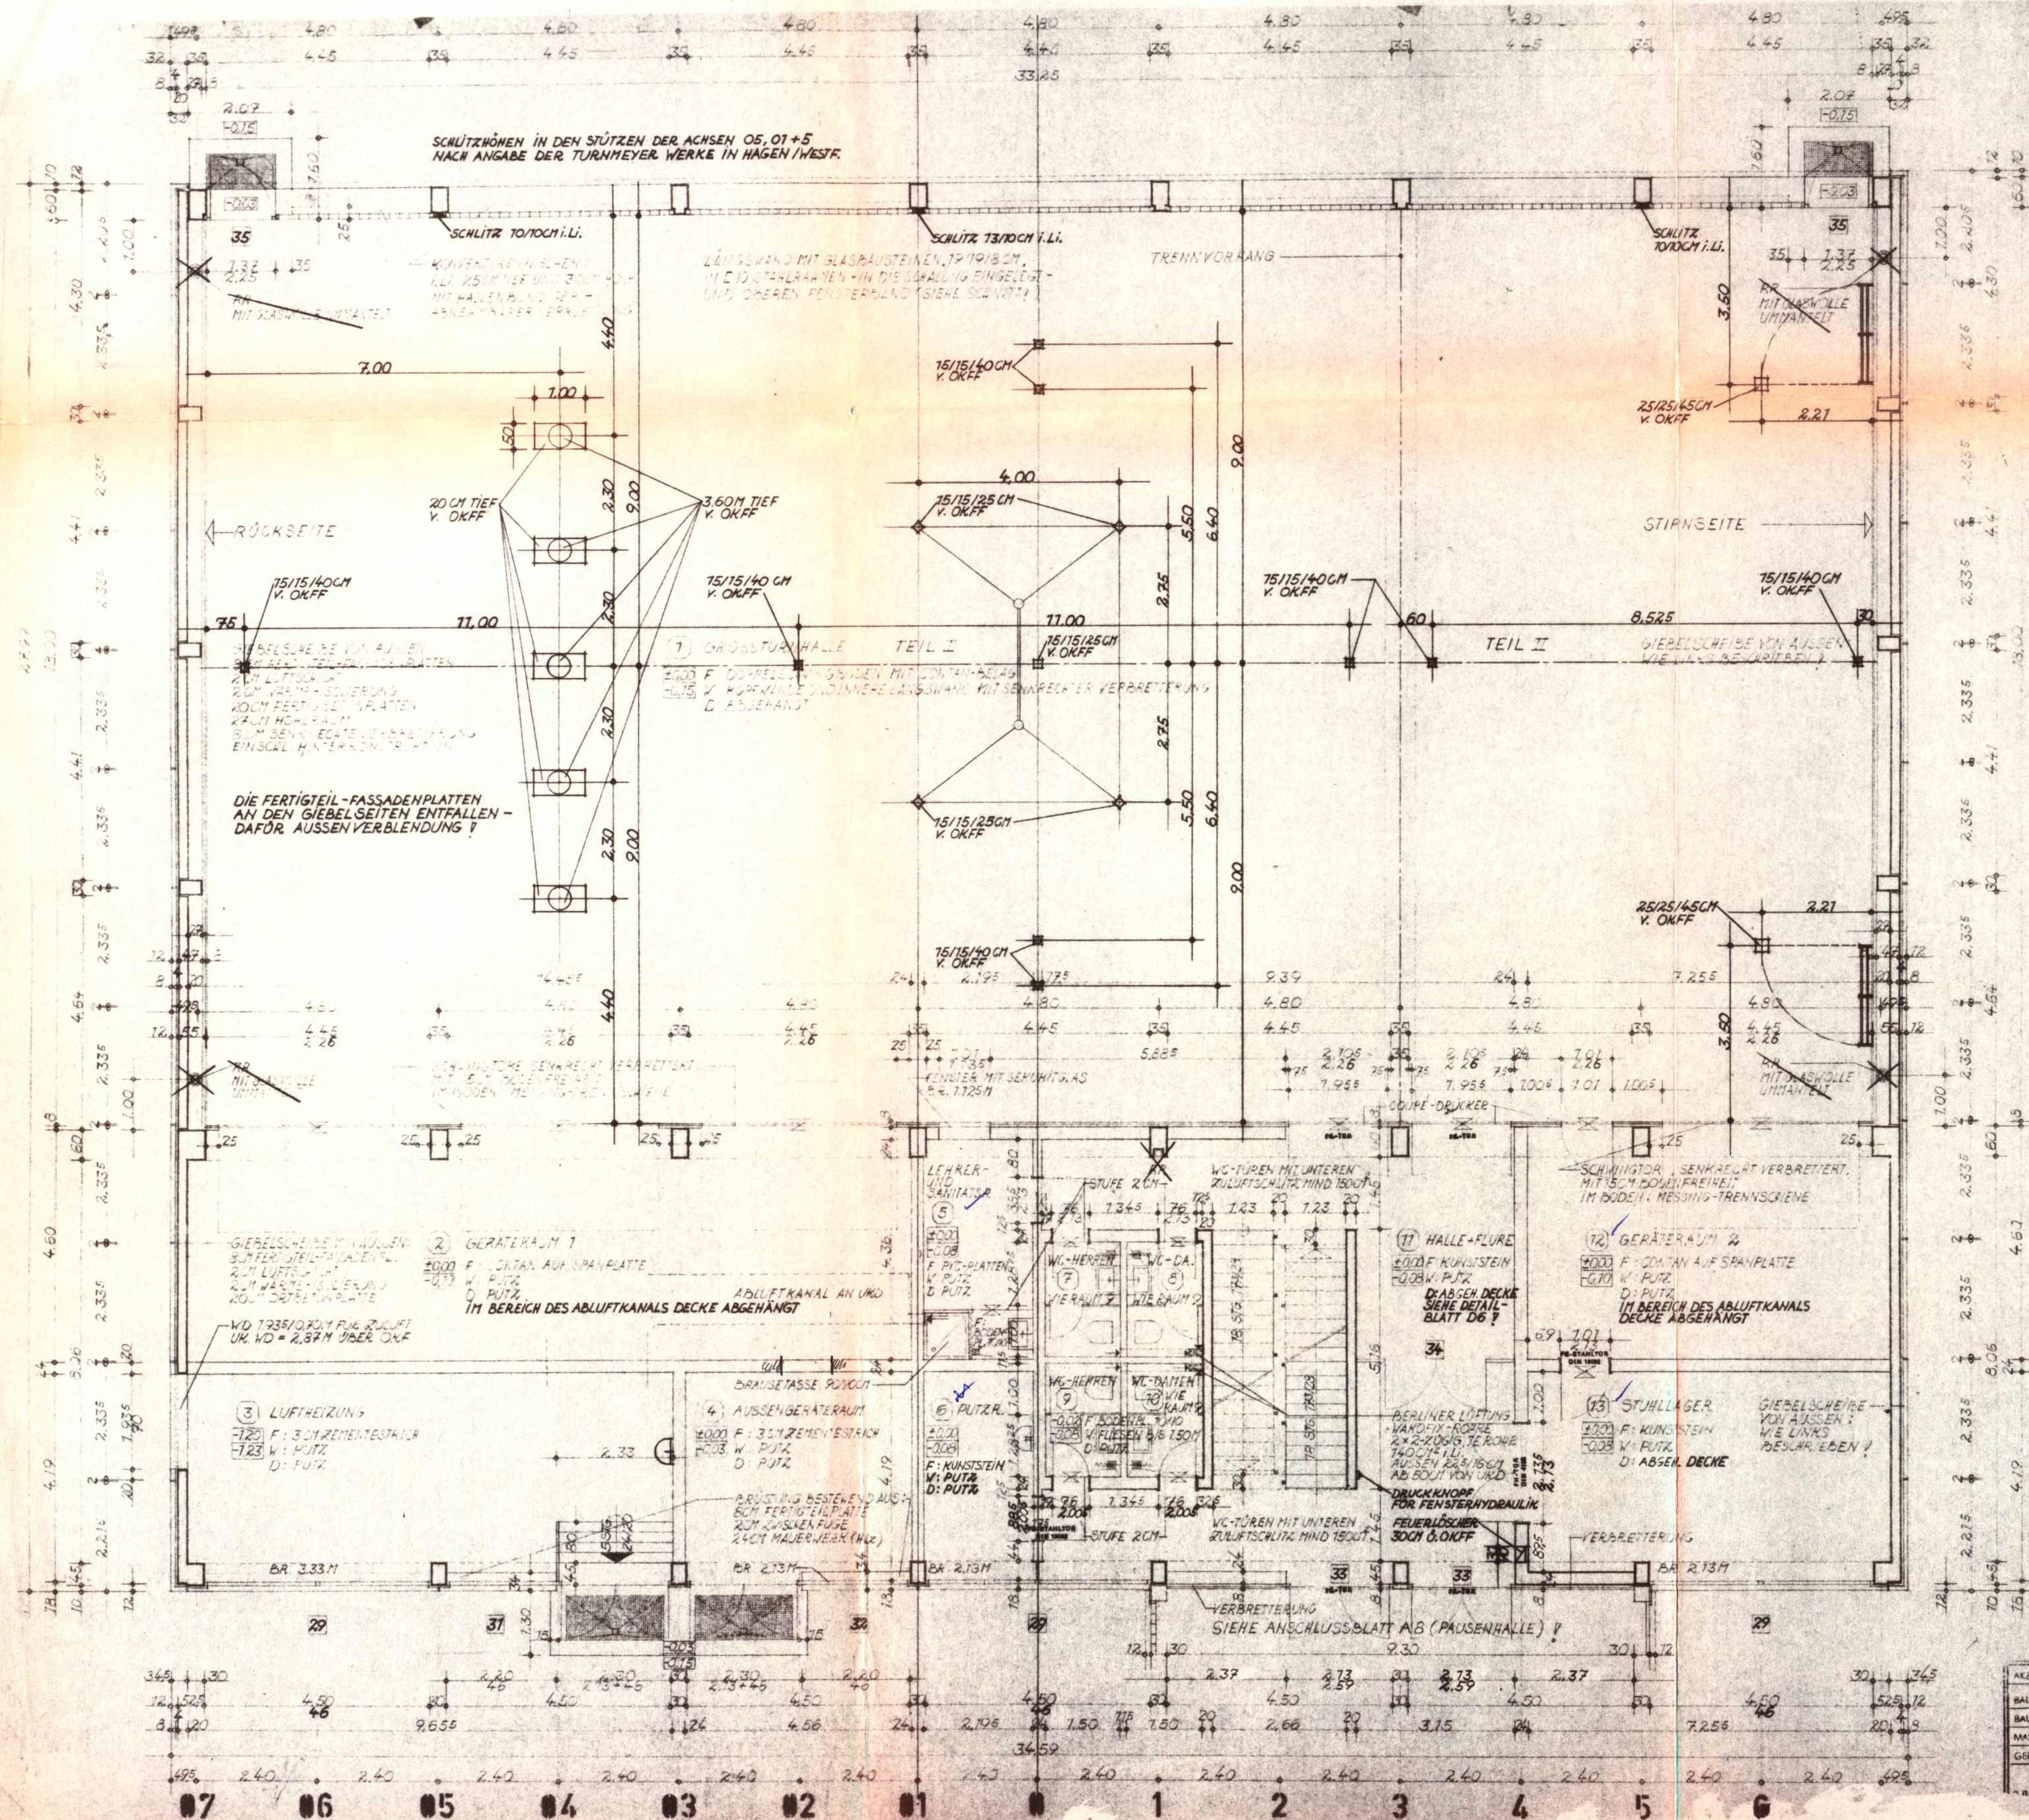

ALLE AUSSENEINGÄNGE
ZUR TURNHALLE UND ZU DEN
RÄUMEN 3 UND 4
MIT BLOCKSTUFEN
AUS BASALT-LAYA, 10CM DICK,
STUFENUNTERBETON AUF -0,15

DACHEINLÄUFE UND R.R.
NACH SCHLITZFLÄCHEN
DER Fa. PALLOKS + HADRYS !

EVTL. UNSTIMMIGKEITEN
SIND GRUNDSÄTZLICH NUR
MIT DEM ARCHITECTEN ODER
DER BAULEITUNG ZU KLÄREN!

am	geändert	durch
2.7.72	TURNHALLE RAUM 2+3	Yrb.
2.7.72	BODENAUSS. 4. TURNHALLE	Yrb.
2.7.72	FR-TÜREN RAUM 6, 12, 13	Yrb.
2.7.72	Schlüsself.	
ACHSEN 01, 05 u. 5		Yrb.
2.7.72	DECKEN IN RAUM	Yrb.
2.7.72	12, 13	Yrb.

ALLE MASSE SIND AN ORT UND STELLE
VERANTWORTLICH ZU NEHMEN

AKZ. 243/68	BLATT NR. A11	DATA 5.2.1969
BAUVERFAHREN: HAUPTSCHULE KOMMERSKIRCHEN		
BAUTEIL: ERDGESCHOSS-GROßTURNHALLE		
MASSTAB: 1:	GEZ. Drosch	
GERÄND. 30.969 Jms.	GEPR.	
ARCHITEKTURBÜRO DIP.-ING. HERBERT KÖNIG ST.-OBERKASSEL - HEDERSTRASSE LEIPZIG 3,4		