

Burgwedel, den 16.05.2025

Spartenausku 1459738-AVA in Burgwedel, Stadt An der Schule 12A

Anfragegrund: Planung

Projektname: Neubau Turnhalle an der Schule

Projektzusatz:

Erstellt am: 16.05.2025

Sehr geehrte Damen und Herren,

anbei übersenden wir Ihnen die gewünschte Spartenauskunft.

Im Bereich Ihrer Spartenanfrage befinden sich Leitungen der Avacon Netz GmbH.

Folgende Planauszüge und sonstige Dokumente wurden übergeben:

Indexplan:	<input checked="" type="checkbox"/>	Legende:	<input checked="" type="checkbox"/>	Merkblatt zum Schutz der	<input checked="" type="checkbox"/>
Anfrageübersic	<input type="checkbox"/>	Nutzungsbestimmung	<input type="checkbox"/>		
Skizze:	<input type="checkbox"/>				
Sparte	Spartenpläne ausgegeben	Sicherheitsrel. Einbauten	Sperrflächen	Leerauskunft	
Wasser:	<input type="checkbox"/>	<input type="checkbox"/>	<input type="checkbox"/>	<input checked="" type="checkbox"/>	
Gas:	<input checked="" type="checkbox"/>	<input type="checkbox"/>	<input type="checkbox"/>	<input type="checkbox"/>	
Gas-FG:	<input type="checkbox"/>	<input type="checkbox"/>	<input type="checkbox"/>	<input checked="" type="checkbox"/>	
Strom-BL:	<input checked="" type="checkbox"/>	<input type="checkbox"/>	<input type="checkbox"/>	<input type="checkbox"/>	
Strom-NS:	<input checked="" type="checkbox"/>	<input type="checkbox"/>	<input type="checkbox"/>	<input type="checkbox"/>	
Strom-MS:	<input checked="" type="checkbox"/>	<input type="checkbox"/>	<input type="checkbox"/>	<input type="checkbox"/>	
Strom-HS:	<input type="checkbox"/>	<input type="checkbox"/>	<input type="checkbox"/>	<input checked="" type="checkbox"/>	
Telekommunikation:	<input type="checkbox"/>	<input type="checkbox"/>	<input type="checkbox"/>	<input checked="" type="checkbox"/>	
Fernwärme:	<input type="checkbox"/>	<input type="checkbox"/>	<input type="checkbox"/>	<input checked="" type="checkbox"/>	

Bitte beachten Sie hierzu die Bestätigung über erfolgte Planauskunft / Einweisung (insbesondere die Besondere Hinweise auf Seite 3), das Merkblatt zum Schutz unterirdischer Versorgungsleitungen und die beigefügten Pläne.

Geschäftsführung:
André Bruscek, Christian Ehret,
Frank Schwermer

Sitz: Helmstedt
Amtsgericht Braunschweig
HRB 203312
Ust.-Id.-Nr. DE 281304797

Zertifiziert
Nach ISO 14001, 50001
OHSAS 18001

Bestätigung über erfolgte Planausgabe / Einweisung

Achtung:

Arbeiten in der Nähe von Strom- und Gasverteilungsanlagen sind mit Lebensgefahr verbunden!!

Für das Bauvorhaben in	1459738-AVA, Burgwedel, Stadt An der Schule 12A	
	<small>genaue Bezeichnung: Ort, Straße, Hausnummer, bzw. Leitungsabschnitt oder zwischen Hausnummern</small>	
	Planung, Tiefbau	15.10.2025
	<small>auszuführende Arbeiten</small>	<small>voraussichtlicher Beginn der Arbeiten</small>
wurde Herr/Frau	Mirko Brodhagen	
Beauftragter der Firma	Stadt Burgwedel	
Kontakt	mirko.brodhagen@burgwedel.de, Tel: 051398973635	
Anschrift	30938 Burgwedel, Fuhrberger Str. 4	
	<small>Ort, Straße, Hausnummer</small>	

über den Gefährdungsbereich nachstehender Verteilungsanlagen (hierzu gehören z. B. Rohrleitungen, Stationen, elektrische Freileitungen und Kabel, Armaturen, Anlagen für den Kathodenschutz, Steuer- und Messkabel, Erdungsanlagen u. a.) im Baustellenbereich eingewiesen.

Auskünfte über Verteilungsanlagen, die sich nicht im Eigentum des Netzbetreibers befinden, müssen bei den zuständigen Netzbetreibern (Übertragungsnetzbetreiber, Stadtwerke, Wasserzweckverbände, private Eigentümer, ...) eingeholt werden.

Eventuell kann die Gemeinde über weitere Versorgungsträger Auskunft erteilen.

Die Einweisung erfolgte mittels Aushändigung von Plänen (mit Übergabedatum).

Die Weitergabe an Dritte ist nicht erlaubt!

Für die Lagerichtigkeit der in den ausgegebenen Plänen eingezeichneten Anlagen, Kabel, Rohrleitungen und Neben-/Hilfs-einrichtungen, insbesondere für Maßangaben, übernimmt der Netzbetreiber keine Gewähr.

Bei Arbeiten im Gefährdungsbereich (Nieder- und Mittelspannung 2m, Hochspannung 6m) von Verteilungsanlagen ist der genaue Verlauf, insbesondere die Tiefe, durch Graben von Suchschlitzen in Handschachtung oder in leitungsschonender Arbeitstechnik, wie z.B. der Einsatz eines Saugbaggers, festzustellen.

Außerdem sind die Informationen zu **"Örtliche Einweisung / Ansprechpartner"**, **"Wichtige Hinweise und besondere Sicherheitsmaßnahmen"** (Seite 3 bzw. Seite 4) und das **"Merkblatt zum Schutz der Verteilungsanlagen"** sowie die spartenspezifischen Verhaltensregeln besonders zu beachten.

Die übergebenen/empfangenen Pläne sind gut lesbar und entsprechen dem nachgefragten Gebiet.

Die abgegebenen Pläne geben den Zustand zum Zeitpunkt der Auskunftserteilung wieder. Es ist darauf zu achten, dass zu Beginn der Bauarbeiten aktuelle Pläne vor Ort vorliegen.

Kontaktadresse / Netzcenter	Avacon Netz GmbH, Burgwedel	+49 51 39 / 80 2 - 0
		<small>Telefon</small>

Örtliche Einweisung / Ansprechpartner

☐ Örtliche Einweisung notwendig

Vorgehensweise bei einer örtlichen Einweisung:

Bitte umgehend mit dem zuständigen Ansprechpartner einen Termin vereinbaren.

Die Durchführung des Einweisungstermins muss auf diesem Formular durch die Unterschrift der Avacon Netz GmbH und Ihrem Unternehmen bestätigt werden.

Der Sachbearbeiter kann nur für die angegebene Sparte eine Auskunft erteilen. Daher Bitte mit allen aufgeführten Ansprechpartnern für die jeweilige Sparte Kontakt aufnehmen.

Ansprechpartner

Sparte	Ansprechpartner	Termin durchgeführt	Unterschrift Avacon Netz GmbH	Unterschrift Unternehmen
-	-			
-	-			
Telefon	Mobil			
-	-			
-	-			
Telefon	Mobil			
Wichtige Hinweise und besondere Sicherheitsmaßnahmen:

Wenn trotz aller Vorsicht eine Kabel- oder Rohrleitung beschädigt worden ist, sind unbedingt folgende Punkte zu beachten:

Schadenstelle sofort räumen und absperren!
Unverzüglich unsere zuständige Störstelle benachrichtigen!

Störstellen-Nr.	Gas	0800 / 4 28 22 66
	Strom / Wasser / Wärme	0800 / 0 28 22 66

Dies gilt auch für geringfügige Beschädigungen des äußeren Kabelmantels bzw. der Rohrumhüllung, da hieraus bei Nichtbeachtung schwerwiegende Folgeschäden mit hohen Kosten für den Schadensverursacher entstehen können.

Der Auskunftsbereich ist unbedingt einzuhalten.

Die mitgelieferte Leitungsschutzanweisung ist unbedingt zu beachten.

Zusätzliche Hinweise sind dem <Merkheft für Baufachleute>, herausgegeben von der VDEW-Landesgruppe Niedersachsen/Bremen, zu entnehmen.

Weiterhin ist zu beachten, dass diese Auskunft maximal vier Wochen ab 16.05.2025 gültig ist.

Dieses Schriftstück wurde maschinell erstellt und trägt keine Unterschrift.

Mit freundlichen Grüßen
Avacon Netz GmbH

Legende












Planerstellung

Geographischen
Informationssystem

Inhalt

Strom Allgemein	3
Strom Hochspannung (HS)	4
Strom Mittelspannung (MS)	5
Strom Niederspannung (NS)	7
Fernmelde (FM)	9
Gas	10
Ferngas (FG)	14
Kathodischer Korrosionsschutz (KKS)	17
Fernwärme (FW)	19
Wasser (WA)	23

















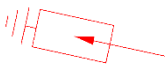
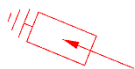

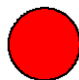
Strom Allgemein

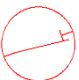Objektklasse	Darstellungsmaßstab	
	Bestandsplan 1:500	Übersichtsplan 1:2000
ST Digitalisierende		
ST Fremdleitung		Die Objekte können bei meiner Konfiguration nicht gefiltert werden (Keine ÜP-Spalten beim Explorer)
ST Schacht		Die Objekte können bei meiner Konfiguration nicht gefiltert werden (Keine ÜP-Spalten beim Explorer)
ST Schutzrohr		Die Objekte können bei meiner Konfiguration nicht gefiltert werden (Keine ÜP-Spalten beim Explorer)
ST Spannungswandler	Darstellungsstyle: nur Umschaltplan Übersicht	Darstellungsstyle: nur Umschaltplan Übersicht
ST Station		
ST Umspannwerk		
ST Verbindungsknoten		
ST Zählpunkt	Bei meiner aktuellen Konfiguration nicht eingebildet (ML)	Bei meiner aktuellen Konfiguration nicht eingebildet (ML)

Strom Hochspannung (HS)














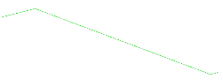




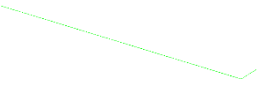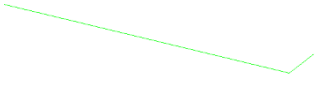

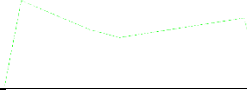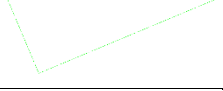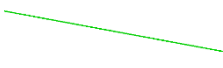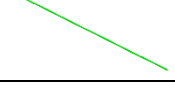




Objektklasse	Darstellungsmaßstab	
	Bestandsplan 1:500	Übersichtsplan 1:2000
ST HS-Endverschluss		
ST HS-Erdungstrenner		
ST HS- -Freileitungsabschnitt		
ST HS-Kabelabschnitt		
ST HS-Leistungsschalter		
ST HS-Leitung	Bei meiner aktuellen Konfiguration nicht eingebildet (ML)	Bei meiner aktuellen Konfiguration nicht eingebildet (ML)
ST HS-Mast		
ST HS-Muffe		
ST HS-Trenner	Bei meiner aktuellen Konfiguration nicht eingebildet (ML)	Bei meiner aktuellen Konfiguration nicht eingebildet (ML)







Strom Mittelspannung (MS)

Objektklasse	Darstellungsmaßstab	
	Bestandsplan 1:500	Übersichtsplan 1:2000
ST MS-Muffe		
ST MS-Leistungsschalter		
ST MS-Endverschluss	Bei meiner aktuellen Konfiguration nicht eingeblendet (ML)	Bei meiner aktuellen Konfiguration nicht eingeblendet (ML)
ST MS-Mast		
ST MS-Freileitungsschalter		
ST MS-Freileitungsabschnitt		
ST MS-Lasttrennschalter		
ST MS/NS-Transformator	Kartographisch nicht erfasst	Kartographisch nicht erfasst
ST MS-Freileitungsverbindung		
ST MS-Einspeisung		
ST MS-Leitung	Bei meiner aktuellen Konfiguration nicht eingeblendet (ML)	Bei meiner aktuellen Konfiguration nicht eingeblendet (ML)
ST MS-Speicher	Bei meiner aktuellen Konfiguration nicht eingeblendet (ML)	Bei meiner aktuellen Konfiguration nicht eingeblendet (ML)
ST MS-Überspannungsableiter		
ST MS-Verbraucher	Kartographisch nicht erfasst	Kartographisch nicht erfasst
ST MS-Trenner		






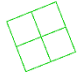

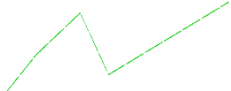



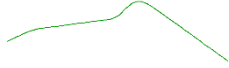






Objektklasse	Darstellungsmaßstab	
	Bestandsplan 1:500	Übersichtsplan 1:2000
ST MS-Sicherung	Kartographisch nicht erfasst	Kartographisch nicht erfasst
ST MS-Schrank	Kartographisch nicht erfasst	Kartographisch nicht erfasst

Strom Niederspannung (NS)













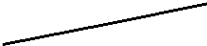


Objektklasse	Darstellungsmaßstab	
	Bestandsplan 1:500	Übersichtsplan 1:2000
ST NS-HA-Freileitung		
ST NS-Einspeisung		
ST NS-HA-Kabel		
ST NS-Brücke		
ST NS-Hausanschluss	Bei meiner aktuellen Konfiguration nicht eingeblendet (ML)	Bei meiner aktuellen Konfiguration nicht eingeblendet (ML)
ST NS-Freileitungsverbindung		
ST NS-HA-Kasten		
ST NS-Freileitungsabschnitt		
ST NS-HA-Muffe		
ST NS-HA-Klemme		
ST NS-Freileitungsschalter		
ST NS-Freileitungssicherung		
ST NS-Speicher	Bei meiner aktuellen Konfiguration nicht eingeblendet (ML)	Bei meiner aktuellen Konfiguration nicht eingeblendet (ML)
ST NS-Strecke	Geometrie nur als ÜP	 Nur 3 Objekte, die die Geometrie erfasst ist.
ST NS-Muffe		






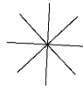




Objektklasse	Darstellungsmaßstab	
	Bestandsplan 1:500	Übersichtsplan 1:2000
ST NS-Mast		
ST NS-Lasttrennschalter	Bei meiner aktuellen Konfiguration nicht eingeblendet (ML)	Bei meiner aktuellen Konfiguration nicht eingeblendet (ML)
ST NS-Trenner	Bei meiner aktuellen Konfiguration nicht eingeblendet (ML)	Bei meiner aktuellen Konfiguration nicht eingeblendet (ML)
ST NS- -Überspannungsableiter		
ST NS-Kabelverteiler		
ST NS-Sonderverbraucher		
ST NS-Sicherung	Bei meiner aktuellen Konfiguration nicht eingeblendet (ML)	Bei meiner aktuellen Konfiguration nicht eingeblendet (ML)
ST NS-Leitung	Bei meiner aktuellen Konfiguration nicht eingeblendet (ML)	Bei meiner aktuellen Konfiguration nicht eingeblendet (ML)
ST NS-Leistungsschalter	Bei meiner aktuellen Konfiguration nicht eingeblendet (ML)	Bei meiner aktuellen Konfiguration nicht eingeblendet (ML)
ST NS-Aufladepunkt		
ST NS-Wärmepumpe		
ST NS-Kabelabschnitt		



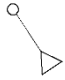



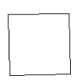






Fernmelde (FM)








Objektklasse	Darstellungsmaßstab	
	Bestandsplan 1:500	Übersichtsplan 1:2000
ST FM-Strecke	Geometrie im BP kartographisch nicht erfasst	
ST FM-Kabelverteiler		
ST FM-Freileitungsverbindung		
ST FM-Einrichtung		
ST FM-LWL-Schacht		Geometrie im ÜP kartographisch nicht erfasst
ST FM-LWL-Rohrverbinder		
ST FM-Mast		
ST FM-Leitungsabschnitt		
ST FM-Muffe		
ST FM-LWL-Leerrohr		
ST FM-Leitung	Bei meiner aktuellen Konfiguration nicht eingeblendet (ML)	Bei meiner aktuellen Konfiguration nicht eingeblendet (ML)

Gas












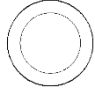
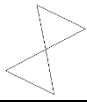

Objektklasse	Darstellungsmaßstab	
	Bestandsplan 1:500	Übersichtsplan 1:2000
GAS Anlagenknoten		
GAS Armatur		
GAS Abzweig		
GAS Ausbläser		
Fremdleitung	In der Tabelle Fremdleitung sind keine Datensätze enthalten	In der Tabelle Fremdleitung sind keine Datensätze enthalten
GAS Hausdruckregler	Bei meiner aktuellen Konfiguration nicht eingeblendet (ML)	Bei meiner aktuellen Konfiguration nicht eingeblendet (ML)
GAS Fremdanschluss	Bei meiner aktuellen Konfiguration nicht eingeblendet (ML)	Bei meiner aktuellen Konfiguration nicht eingeblendet (ML)
GAS Einspeisung intern	Bei meiner aktuellen Konfiguration nicht eingeblendet (ML)	Bei meiner aktuellen Konfiguration nicht eingeblendet (ML)
GAS Digitalisierende		
GAS Deckung		Geometrie im ÜP kartographisch nicht erfasst, bzw. bei meinen Einstellungen ist sie nicht freigeschaltet
GAS HAE		
GAS Anschluss	23.07.2018 AGM da 32 PE 100-RE SDR 11	Ü Position gibt es bei dieser Objektklasse nicht, bzw. bei meinen Einstellungen ist sie nicht freigeschaltet
GAS Kat. HAE	Katalogfeld, keine Objektklasse	Katalogfeld, keine Objektklasse
GAS Kat. KKS Isolierstück (doppelt, s. auch GAS KKS Isolierstück)		
GAS Kat. Leitungsabschluss	Katalogfeld, keine Objektklasse	Katalogfeld, keine Objektklasse



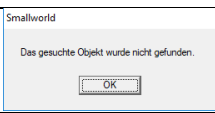
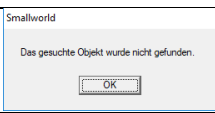

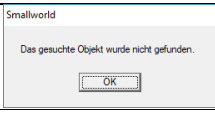
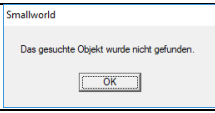








Objektklasse	Darstellungsmaßstab	
	Bestandsplan 1:500	Übersichtsplan 1:2000
GAS Kat. Reduzierstück	Katalogfeld, keine Objektklasse	Katalogfeld, keine Objektklasse
GAS Kat. Armatur	Katalogfeld, keine Objektklasse	Katalogfeld, keine Objektklasse
GAS Kat. Hausdruckregler	Katalogfeld, keine Objektklasse	Katalogfeld, keine Objektklasse
GAS Kat. Strömungswächter	Bei meiner aktuellen Konfiguration nicht eingebildet (ML)	Bei meiner aktuellen Konfiguration nicht eingebildet (ML)
GAS Kat. Kondensatsammler	Katalogfeld, keine Objektklasse	Katalogfeld, keine Objektklasse
GAS Kat. Abzweig	Bei meiner aktuellen Konfiguration nicht eingebildet (ML)	Bei meiner aktuellen Konfiguration nicht eingebildet (ML)
GAS KKS Isolierstück (doppelt, s. GAS Kat. KKS Isolierstück)		
GAS Laterne		Leere ÜP-Geometriefelder bei allen Datensätzen
GAS Leitungsabschnitt		
GAS Leitungsabschluss		
GAS Leitung	Kartographisch nicht erfasst	Kartographisch nicht erfasst
GAS Kreuzung Ü	Geometrie im BP kartographisch nicht erfasst	Kartographisch nicht dargestellt, beim Abrufen von Daten kommt die Objektklasse GAS Leitungsabschnitt
GAS Kreuzung B	Im Maßstab 1:500 nicht sichtbar	Geometrie im ÜP kartographisch nicht erfasst
GAS Messpunkt		
GAS Längenausgleicher		Im Maßstab 1:2000 nicht sichtbar




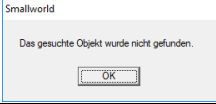
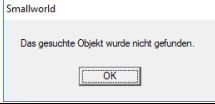


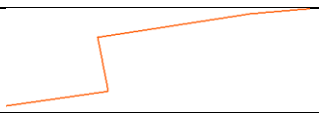

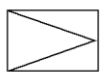
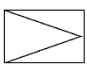
Objektklasse	Darstellungsmaßstab	
	Bestandsplan 1:500	Übersichtsplan 1:2000
GAS Molchschleuse	In der Tabelle Fremdleitung sind keine Datensätze enthalten	In der Tabelle Fremdleitung sind keine Datensätze enthalten
GAS Schutzrohrabschluss	Katalogfeld, keine Objektklasse	Katalogfeld, keine Objektklasse
GAS Schutzrohr		
GAS Riechrohr		Leere ÜP-Geometriefelder bei allen Datensätzen
GAS Speicher	Bei meiner aktuellen Konfiguration nicht eingeblendet (ML)	Bei meiner aktuellen Konfiguration nicht eingeblendet (ML)
GAS Schacht		Leere ÜP-Geometriefelder bei allen Datensätzen
GAS Störung		
GAS Reparaturstelle		Leere ÜP-Geometriefelder bei allen Datensätzen
GAS Schutzstreifen		Nur ein Objekt, mit fehlender ÜP-Geometrie
GAS Rohrverbindung		
GAS Strömungswächter		Leere ÜP-Geometriefelder bei allen Datensätzen
GAS Druckregelteinanlage	Es gibt keine BP Position als Attributfeld (nur B Kennzeichen)	Es gibt keine ÜP Position als Attributfeld (nur Ü Kennzeichen)
GAS Schweißnaht	Bei meiner aktuellen Konfiguration nicht eingeblendet (ML)	Bei meiner aktuellen Konfiguration nicht eingeblendet (ML)
GAS Reduzierstück		
GAS Schutzrohrtyp	Katalogfeld, keine Objektklasse	Katalogfeld, keine Objektklasse

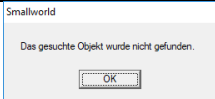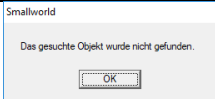Objektklasse	Darstellungsmaßstab	
	Bestandsplan 1:500	Übersichtsplan 1:2000
GAS Zählpunkt	Keine Objektklasse mit diesem Namen	Keine Objektklasse mit diesem Namen
GAS Kondensatsammler		
GAS Weiterversorgung		Leere ÜP-Geometriefelder bei allen Datensätzen
GAS Übergang		
GAS Zähler	Keine Objektklasse mit diesem Namen	Keine Objektklasse mit diesem Namen
GAS Druckregelanlage		


Ferngas (FG)







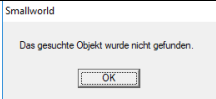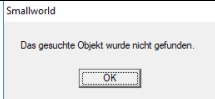


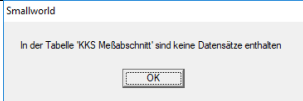
Objektklasse	Darstellungsmaßstab	
	Bestandsplan 1:500	Übersichtsplan 1:25000, (bzw. 1:2000)
FG Sonderbauteil - Flansch		 nur bei 1:2000
FG Sonderbauteil - Kugelmuffe		 nur bei 1:2000
FG Sonderbauteil - Steckmuffe		 nur bei 1:2000
FG Sonderbauteil - Stumpfnah		 nur bei 1:2000
FG Außendurchmesser	Bei meiner aktuellen Konfiguration nicht eingeblendet (ML)	Bei meiner aktuellen Konfiguration nicht eingeblendet (ML)
FG Sonstige Einrichtung	Smallworld In der Tabelle 'FG Sonstige Einrichtung' sind keine Datensätze enthalten <input type="button" value="OK"/>	Smallworld In der Tabelle 'FG Sonstige Einrichtung' sind keine Datensätze enthalten <input type="button" value="OK"/>
FG Schweißnaht		Geometrie im ÜP nicht erfasst
FG Bereichsgrenze	Smallworld In der Tabelle 'FG Bereichsgrenze' sind keine Datensätze enthalten <input type="button" value="OK"/>	Smallworld In der Tabelle 'FG Bereichsgrenze' sind keine Datensätze enthalten <input type="button" value="OK"/>
FG Fremdleitung		
FG Untergrundspeicher	Keine BP-Daten	
FG Armatur		Geometrie im ÜP nicht erfasst
FG Armaturengruppe	Keine BP-Daten	
FG Kabel	Keine BP-Daten	Geometrie im ÜP nicht erfasst
FG Kabel Schutzrohr	Smallworld Das gesuchte Objekt wurde nicht gefunden. <input type="button" value="OK"/>	Smallworld Das gesuchte Objekt wurde nicht gefunden. <input type="button" value="OK"/>

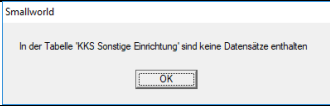Objektklasse	Darstellungsmaßstab	
	Bestandsplan 1:500	Übersichtsplan 1:25000, (bzw. 1:2000)
FG Leitungsabschnitt		Geometrie im ÜP nicht erfasst
FG Leitung	Kartographisch nicht erfasst	Kartographisch nicht erfasst
FG Kilometerpunkt	Keine BP-Daten	Geometrie im ÜP nicht erfasst
FG Höhenpunkt		Geometrie im ÜP nicht erfasst
FG Antrieb	Bei meiner aktuellen Konfiguration nicht eingeblendet (ML)	Bei meiner aktuellen Konfiguration nicht eingeblendet (ML)
FG Fremdl. Linie		
FG Bohrloch		Geometrie im ÜP nicht erfasst
FG Kabel Meßstelle		
FG Zubehör- Leitungspunkt		Kein Zeichen im ÜP gesetzt
FG Zubehör- Stationierungspunkt		Kein Zeichen im ÜP gesetzt
FG Widerlager	Keine Geometrie-Daten	Keine Geometrie-Daten
FG Station		
FG Vermessungspunkt		Geometrie im ÜP nicht erfasst
FG Merkstein		Geometrie im ÜP nicht erfasst
FG Kabel Muffe		

Objektklasse	Darstellungsmaßstab	
	Bestandsplan 1:500	Übersichtsplan 1:25000, (bzw. 1:2000)
FG Richtung	Bei meiner aktuellen Konfiguration nicht eingeblendet (ML)	Bei meiner aktuellen Konfiguration nicht eingeblendet (ML)
FG Kreuzung		Geometrie im ÜP nicht erfasst
FG Rohrschaden		Geometrie im ÜP nicht erfasst
FG Schilderpfahl		Geometrie im ÜP nicht erfasst
FG Flanschverbindung		
FG Schutzrohr		Geometrie im ÜP nicht erfasst
FG Meßstelle	Keine Objekte	Keine Objekte
FG Übergang		Geometrie im ÜP nicht erfasst
FG Rohr	Keine Objekte	Keine Objekte
FG Drainagepunkt	Keine Objekte	Keine Objekte
FG Kabelabschnitt		 nur bei 1:2000
FG Kabel Zubehör		

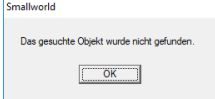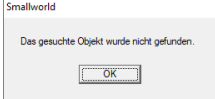
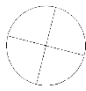
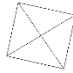

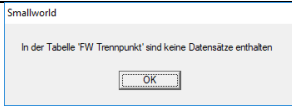
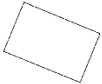
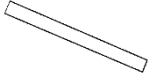



Kathodischer Korrosionsschutz (KKS)

Objektklasse	Darstellungsmaßstab	
	Bestandsplan 1:500	Übersichtsplan 1:25000
KKS Bezugselektrodenart	Katalogfeld, keine Objektklasse	Katalogfeld, keine Objektklasse
KKS Potentialverbindung		
KKS Kabel ¹⁾		
KKS Fehlerstelle	Keine Objektklasse mit diesem Namen	Keine Objektklasse mit diesem Namen
KKS Meßstellengehäuse ¹⁾		Geometrie im ÜP nicht erfasst
KKS Schutzabschnitt	Es gibt hier nur Beschriftungsfelder	Es gibt hier nur Beschriftungsfelder
KKS Klemme	Keine Objektklasse mit diesem Namen	Keine Objektklasse mit diesem Namen
KKS Status	Bei meiner aktuellen Konfiguration nicht eingeblendet (ML)	Bei meiner aktuellen Konfiguration nicht eingeblendet (ML)
KKS Schutzrohr ¹⁾		Geometrie im ÜP nicht erfasst
KKS Stromversorgung ¹⁾		Geometrie im ÜP nicht erfasst
KKS Bezugselektrode ¹⁾		Geometrie im ÜP nicht erfasst
KKS Anlage ¹⁾		
KKS Betreiber	Bei meiner aktuellen Konfiguration nicht eingeblendet (ML)	Bei meiner aktuellen Konfiguration nicht eingeblendet (ML)
KKS Sonstige Einrichtung		
KKS Schrank ¹⁾		Geometrie im ÜP nicht erfasst






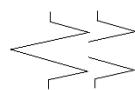
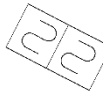
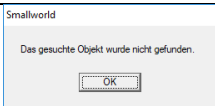
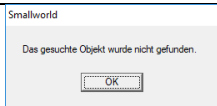
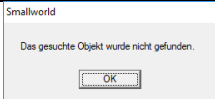
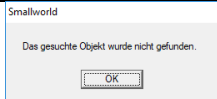
Objektklasse	Darstellungsmaßstab	
	Bestandsplan 1:500	Übersichtsplan 1:25000
KKS Muffe ¹⁾		Geometrie im ÜP nicht erfasst
KKS Elektrokabel ¹⁾		Geometrie im ÜP nicht erfasst
KKS Rohrstück	Nur SPL erfasst	Nur SPL erfasst
KKS Kabel Höhenpunkt	Keine Objektklasse mit diesem Namen	Keine Objektklasse mit diesem Namen
KKS Schutzeinrichtung		
KKS Meßstelle ¹⁾		
KKS Kontakt ¹⁾		
KKS Mantelbefund	Keine Objektklasse mit diesem Namen	Keine Objektklasse mit diesem Namen
KKS Kilometerpunkt	Nur SPL erfasst	Nur SPL erfasst
KKS Fremdobjekt	Keine Objekte erfasst	Keine Objekte erfasst
KKS Meßabschnitt		
KKS Erder	Kartographisch nicht erfasst	Kartographisch nicht erfasst



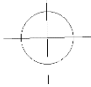





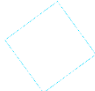
1) Objektklasse eingegliedert unter FG KKS Betriebsmittel.

Fernwärme (FW)



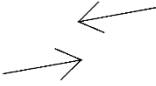


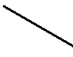
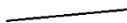


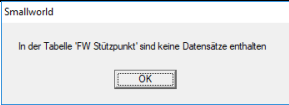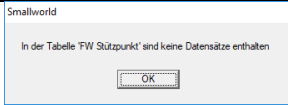






Objektklasse	Darstellungsmaßstab	
	Bestandsplan 1:500 (Position IB)	BP = ÜP
FW Abzweig		BP = ÜP
FW Bauwerk Steckdosen	Katalogfeld, keine Objektklasse	Katalogfeld, keine Objektklasse
FW Stahl Isolierung	Meldung: Das gesuchte Objekt wurde nicht gefunden	Meldung: Das gesuchte Objekt wurde nicht gefunden
FW Einstieg (Position rund)		BP = ÜP
FW Einstieg (Position quadratisch)		BP = ÜP
FW Pumpe	Keine Objekte	Keine Objekte
FW Anschluss	Bei meiner aktuellen Konfiguration nicht eingeblendet (ML)	Bei meiner aktuellen Konfiguration nicht eingeblendet (ML)
Höhenpunkt		BP = ÜP
FW Heißwasser	Katalogfeld, keine Objektklasse	Katalogfeld, keine Objektklasse
FW Trennpunkt		BP = ÜP
FW Grundfläche (Bauwerk)		BP = ÜP
FW Grundfläche (Kanal)		BP = ÜP
FW Grundfläche (Netzstation)		BP = ÜP
FW Schutzrohr		BP = ÜP
FW Kanal		BP = ÜP











Objektklasse	Darstellungsmaßstab	
	Bestandsplan 1:500 (Position IB)	BP = ÜP
FW Trassenabschnitt		BP = ÜP
FW Leitungsabschluss		BP = ÜP
FW Muffen	Katalogfeld, keine Objektklasse	Katalogfeld, keine Objektklasse
FW Reduzierstück		BP = ÜP
FW Rohrleitungsabschnitt (Vorlauf)		BP = ÜP
FW Rohrleitungsabschnitt (Rücklauf)		BP = ÜP
FW Abdichtung	Katalogfeld, keine Objektklasse	Katalogfeld, keine Objektklasse
FW Armatur (Typ Kugelhahn; Betriebsstatus offen)		BP = ÜP
FW Armatur (Typ Kugelhahn; Betriebsstatus zu)		BP = ÜP
FW Armatur (Typ Schieber; Betriebsstatus offen)		BP = ÜP
FW Armatur (Typ Schieber; Betriebsstatus zu)		BP = ÜP
FW Netzstation		BP = ÜP
FW Schweißnaht		
FW Bauwerk/Schacht		BP = ÜP
FW Übergang		BP = ÜP


Objektklasse	Darstellungsmaßstab	
	Bestandsplan 1:500 (Position IB)	BP = ÜP
FW Fremdleitung Sek.		BP = ÜP
FW Messstelle		
FW Entleerung		BP = ÜP
FW Bauwerk Lüftung	Katalogfeld, keine Objektklasse	Katalogfeld, keine Objektklasse
FW Kreuzung		BP = ÜP
FW Übergabe Zugang	Katalogfeld, keine Objektklasse	Katalogfeld, keine Objektklasse
FW Trasse	Katalogfeld, keine Objektklasse	Katalogfeld, keine Objektklasse
FW Kanal Ausführung	Katalogfeld, keine Objektklasse	Katalogfeld, keine Objektklasse
FW Kompensator (Position Axial)		BP = ÜP
FW Kompensator (Position Sonst)		BP = ÜP
FW Eigentumsgrenze	Katalogfeld, keine Objektklasse	Katalogfeld, keine Objektklasse
FW Dampf	Katalogfeld, keine Objektklasse	Katalogfeld, keine Objektklasse
FW Dehnungspolster		
FW Lage	Katalogfeld, keine Objektklasse	Katalogfeld, keine Objektklasse
FW Stahl-System		

Objektklasse	Darstellungsmaßstab	
	Bestandsplan 1:500 (Position IB)	BP = ÜP
FW Fließrichtung		BP = ÜP
FW Formteil		BP = ÜP
FW Stahlmantelrohr	Katalogfeld, keine Objektklasse	Katalogfeld, keine Objektklasse
FW Höhengsprung		BP = ÜP
FW Bauwerk Wasser	Katalogfeld, keine Objektklasse	Katalogfeld, keine Objektklasse
FW Be-/ Entlüftung		BP = ÜP
FW Druckstufe	Katalogfeld, keine Objektklasse	Katalogfeld, keine Objektklasse
FW Mitversorgte Objekte		BP = ÜP
FW Kälte	Katalogfeld, keine Objektklasse	Katalogfeld, keine Objektklasse
FW Fremd	Katalogfeld, keine Objektklasse	Katalogfeld, keine Objektklasse
FW Schrank	Katalogfelder: Schrank Funktion und Schrank Typ, aber keine Objektklasse	Katalogfelder: Schrank Funktion und Schrank Typ, aber keine Objektklasse
FW Stützpunkt		
FW Digitalisierende		

Wasser (WA)



Objektklasse	Darstellungsmaßstab	
	Bestandsplan 1:500	Übersichtsplan 1:2000
WA Außenschutz	Katalogfeld, keine Objektklasse	Katalogfeld, keine Objektklasse
WA Anlagenknoten		
WA Abzweig		
WA Absperrhinweis	Katalogfeld, keine Objektklasse	Katalogfeld, keine Objektklasse
WA Aufbereitungsanlage	Es sind nur drei Objekte erfasst, die haben auch unterschiedliche Zeichen	Die Geometriefelder ÜP sind nicht erfasst.
WA Deckung		Geometrie nur als BP
WA Armatur		
WA Adsorption	Katalogfeld, keine Objektklasse	Katalogfeld, keine Objektklasse
WA Wasserbehälter		
WA Brunnen		
WA Be. - Entlüftung		
WA Antrieb	Katalogfeld, keine Objektklasse	Katalogfeld, keine Objektklasse
WA Formstück		ÜP-Geometriefelder sind leer
WA Entleerung	Obwohl B Position als Geometriefeld vorhanden ist, ist sie im Maßstab 1:500 nicht sichtbar	ÜP-Geometriefelder sind leer
WA Druckminderung		

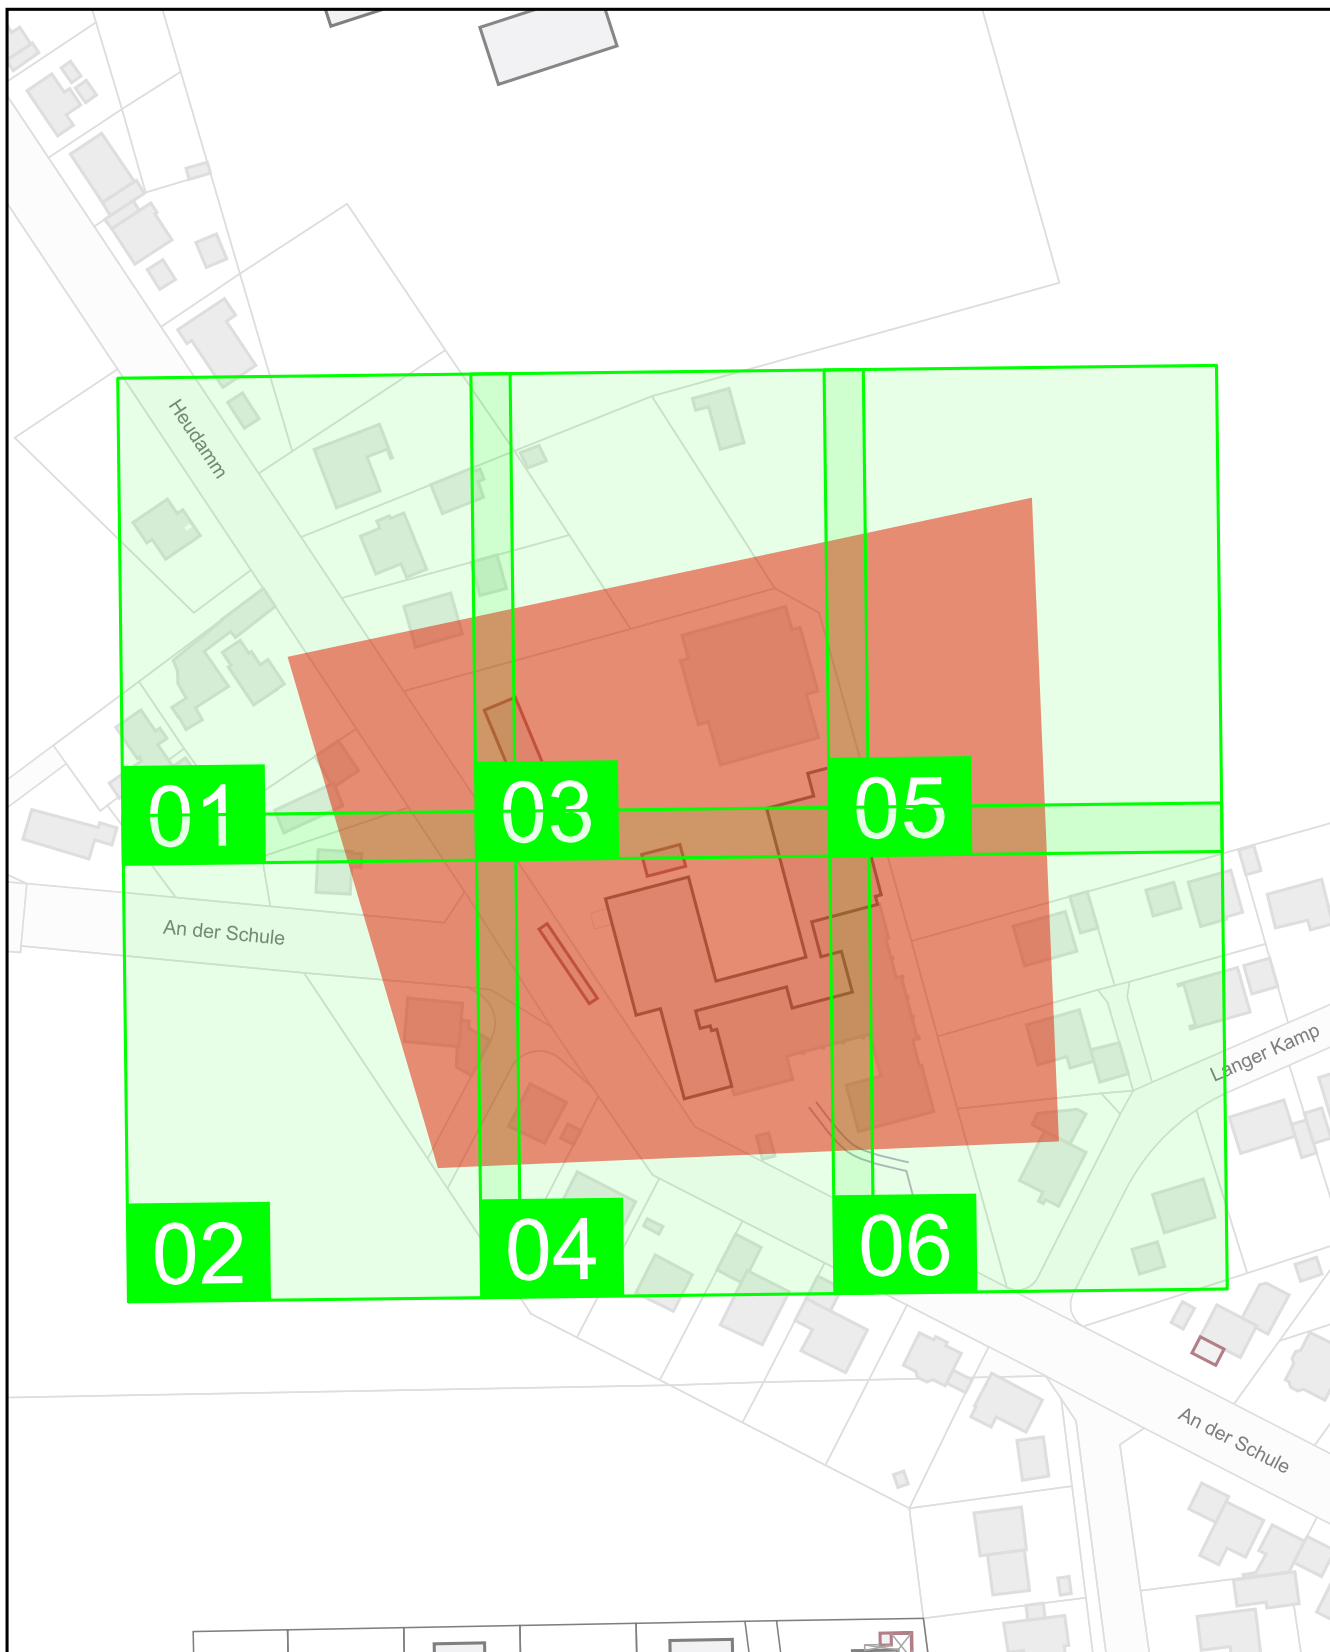Objektklasse	Darstellungsmaßstab	
	Bestandsplan 1:500	Übersichtsplan 1:2000
WA Hausanschlussbox		ÜP-Geometriefelder sind leer
WA Druckerhöhungsanlage		
WA Hinweisschild	Meldung: Das gesuchte Objekt wurde nicht gefunden	Meldung: Das gesuchte Objekt wurde nicht gefunden
WA Anschluss	Es gibt nur Bezeichnungs-, aber keine Geometriefelder	Es gibt nur Bezeichnungs-, aber keine Geometriefelder
WA Höhenangaben	Katalogfeld, keine Objektklasse	Katalogfeld, keine Objektklasse
WA KKS Isolierstück		
WA HEK		ÜP-Geometrie kann man nicht sehen, auch bei Objekten, wo sie erfasst ist
WA Hydrant		
WA Digitalisierende		



Diese Planunterlage ist Eigentum der Avacon Netz GmbH
 Nachdruck oder Vervielfältigung nur mit Genehmigung des Eigentümers
 Die Weitergabe dieses Planes an Dritte bedarf unserer Genehmigung

Genaue Lage und Tiefe unserer Anlage sind durch Handschachtung zu ermitteln
 Parallel zu Mittelspannung u. Ferngastrassen können sich Fernmeldekabel
 (LWL/CU) in einem Abstand von maximal 1 m, gewöhnlich jedoch 0,4 m befinden.

			Auskunft / Fortführung	Vorgangs-Nr.: 1459738
			Ansprechpartner: Leitungsauskunft - Burgwedel	
	Bemerkungen:		Druckdatum:	16.05.2025
			Ort:	Burgwedel, Stadt
			Straße:	An der Schule 12A
	Maßstab: 1:1696	Blatt-Nr.: 01	Sparte(n):	Index

Leitungsschutzanweisung

(Merkheft für Baufachleute)

... für Arbeiten im Bereich von Energie-
versorgungs- und Entsorgungsanlagen
der Avacon Netz GmbH

Stand: Februar 2023

Avacon Netz GmbH, Schillerstraße 3, 38350 Helmstedt
www.avacon.de

avacon

Inhaltsverzeichnis

Einleitung.....	3
Geltungsbereich.....	3
Allgemeine Pflichten des Bauunternehmers.....	4
Erkundigungspflicht.....	5
Lage der Energieversorgungs- und Entsorgungsanlagen.....	5
Baubeginn.....	7
Fachkundige Aufsicht.....	8
Maschinelle Arbeiten.....	8
Bepflanzung.....	8
Freilegen von Energieversorgungs- und Entsorgungsanlagen.....	8
Verfüllen der Baugrube.....	9
Sollabstände zu Energieversorgungs- und Entsorgungsanlagen.....	10
Maßnahmen bei Beschädigungen.....	16
Beschädigung an Gasversorgungsanlagen.....	16
Beschädigung an Stromversorgungsanlagen.....	19
Beschädigung an Kommunikationsanlagen.....	20
Beschädigung an Wasserversorgungsanlagen.....	20
Nichteinhalten der Sicherheitsbestimmungen.....	21
Netzgebiet Strom.....	22
Netzgebiet Erdgas.....	23
Anschriften und Rufnummern.....	24



Einleitung

Diese Schutzanweisung dient der Unterstützung von Baufachleuten bei der Verhütung von Unfällen und von Schäden an Energieversorgungs- und Entsorgungsanlagen.

Es gehört in die Hände der auf Baustellen tätigen Personen wie z. B. Bauleiter, Schachtmeister, Kranführer, Baggerführer oder LKW-Fahrer und kann kostenlos bei der Avacon AG, im folgenden Netzbetreiber (NB) angefordert werden.



Geltungsbereich

Diese Schutzanweisung gilt für Arbeiten im Bereich von Energieversorgungs- und Entsorgungsanlagen (Gas-, Strom-, Fernwärme- und Wasserversorgungsanlagen) sowie von Kommunikationsanlagen im Gebiet des NB auf öffentlichen und privaten Grundstücken.

Hierzu gehören z. B. Rohrleitungen, Stationen, sonstige Betriebs-einrichtungen, elektrische Freileitungen, Hoch-, Mittel- und Nieder-spannungskabel, Kabelmuffen, Schutzrohre, Schachtbauwerke, Betonkanäle, Armaturen, Widerlager, Anlagen für den kathodischen Korrosionsschutz, Kabelabdeckungen, Erdungsanlagen, Maste, Fernmelde-, Lichtwellenleiter-, Steuer- und Messkabel, Verteiler-schränke, Warnbänder u. a..

Bei Erdarbeiten jeder Art, z. B. bei Straßenaufbrüchen, Aufgrabungen, Baggararbeiten, Pflasterungen, Bohrungen, beim Setzen von Masten und Stangen, Eintreiben von Pfählen, Bohrern, Dornen, Schnurstangen, bei großen Auflasten (z. B. Autokräne, Kräne, ...), besteht stets die Gefahr, dass Energieversorgungs- und Entsorgungsanlagen beschädigt werden.



Allgemeine Pflichten des Bauunternehmers

Jeder Bauunternehmer hat bei der Durchführung ihm übertragener Bauarbeiten auf öffentlichen und privaten Grundstücken mit dem Vorhandensein von Energieversorgungs- und Entsorgungsanlagen sowie von stillgelegten und außer Betrieb Leitungen zu rechnen und die erforderliche Sorgfalt zu wahren, um deren Beschädigung zu verhindern und eine Gefährdung von Personen auszuschließen. Er hat seine Mitarbeiter und die von ihm beauftragten Subunternehmen entsprechend zu unterweisen und zu überwachen.

Die Anwesenheit eines Beauftragten des NB auf einer Baustelle entbindet den Bauunternehmer oder seinen Beauftragten **nicht** von der Verantwortung für angerichtete Schäden an Energieversorgungs- und Entsorgungsanlagen sowie an stillgelegten Leitungen.

Im Geltungsbereich dieser Schutzanweisung ist so zu arbeiten, dass der Bestand und die Betriebssicherheit der Anlagen während und nach Ausführung der Arbeiten gewährleistet bleiben.

Neben den gültigen gesetzlichen Vorschriften (z. B. Landesbauordnung, Baugesetzbuch) sind die Vorschriften/Regeln der Deutschen Gesetzlichen Unfallversicherung DGUV Vorschrift 3 „Elektrische Anlagen und Betriebsmittel“, DGUV Vorschrift 11 „Laserstrahlung“, DGUV Vorschrift 38 „Bauarbeiten“, DGUV Regel 100-500 „Betreiben von Arbeitsmitteln“, insbesondere Kapitel 2.12 „Betreiben von Erdbaumaschinen“ und Kapitel 2.31 „Arbeiten an Gasleitungen“ sowie die Richtlinien für die Sicherung von Arbeitsstellen an Straßen (RSA) und die Regeln zum Arbeitsschutz auf Baustellen (RAB) einzuhalten. Zudem sind die DVGW-Hinweise GW 315 „Maßnahmen zum Schutz von Versorgungsleitungen bei Bauarbeiten“, DGUV Regel 100-500 (VGB 40) „Betreiben von Arbeitsmitteln“ und GW 118 „Erteilung von Auskünften in Versorgungsunternehmen“ sowie das Merkblatt „Erdarbeiten in der Nähe erdverlegter Kabel“ (Abruf-Nr.: 508) zu beachten.

Weitere Informationen können der DGUV Information 203-017 „Schutzmaßnahmen bei Erdarbeiten in der Nähe erdverlegter Kabel und Rohrleitungen“ sowie der DGUV Information 201-020 „Sicherheitshinweise für Grabenloses Bauen“ entnommen werden.

Informationen über die zuständigen Versorgungsunternehmen können beim Baulastträger bzw. beim Grundstückseigentümer erfragt werden. Erkundigungen an anderer Stelle sind nicht ausreichend. Es spielt dabei keine Rolle, ob im privaten oder öffentlichen Bereich gearbeitet wird.



Erkundigungspflicht

Bei der Durchführung von Bauarbeiten im Bereich von Energieversorgungs- und Entsorgungsanlagen besteht für den Bauunternehmer nach ständiger Rechtsprechung des Bundesgerichtshofes die Erkundigungs- und Sicherungspflicht.

Rechtzeitig vor Beginn dieser Arbeiten ist bei dem NB eine aktuelle Auskunft über die Lage und ggf. Tiefe der im Bau- bzw. Aufgabenbereich liegenden Energieversorgungs- und Entsorgungsanlagen sowie von stillgelegten und außer Betrieb befindlichen Leitungen einzuholen.

Bei Beginn der Arbeiten müssen Leitungsauskünfte neuesten Standes vorliegen. Bei Abweichungen von der Bauplanung oder Erweiterung des Bauauftrages muss eine neue Leitungsauskunft eingeholt werden.

Der Unternehmer hat sich vor Arbeitsaufnahme davon zu überzeugen, dass alle Planangaben eindeutig erkennbar sind und dass die Planauskunft tatsächlich mit der Anfrage übereinstimmt.



Lage der Energieversorgungs- und Entsorgungsanlagen

Die Lage, insbesondere die Tiefe der Energieversorgungs- und Entsorgungsanlagen sowie von stillgelegten und außer Betrieb befindlichen Leitungen, kann sich durch Bodenabtragungen, -aufschüttungen oder durch andere Maßnahmen Dritter nach der Verlegung und Einmessung verändert haben.

Dabei ist zu beachten, dass erdverlegte Leitungen nicht zwingend

geradlinig und auf dem kürzesten Weg verlaufen. Deshalb hat das Bauunternehmen die Pflicht, sich über die tatsächliche Lage und Tiefe der angegebenen Energieversorgungs- und Entsorgungsanlagen durch fachgerechte Erkundigungsmaßnahmen, z. B. Ortung, Querschläge, Suchschlitze o. ä. selbst Gewissheit zu verschaffen.

Querschläge (Suchschlitze)

Querschläge/Suchschlitze sind grundsätzlich nur in Abstimmung mit dem NB und in leitungsschonender Arbeitstechnik, z. B. Saugbagger oder Handschachtung erlaubt! Ferner kann nicht davon ausgegangen werden, dass ein Trassenwarnband vorhanden ist bzw. dass ein vorhandenes Trassenwarnband die tatsächliche Leitungslage anzeigt.

Hinweisschilder und oberirdische Anlagen

Armaturen, Straßenkappen, Schachtdeckel und sonstige zur Energieversorgungs- und Entsorgungsanlage gehörenden Einrichtungen müssen stets zugänglich bleiben. Hinweisschilder oder andere Markierungen dürfen ohne Zustimmung des NB nicht verdeckt, nicht versetzt oder entfernt werden.

Unbekannte Kabel oder Leitungen

Werden Energieversorgungs- oder Entsorgungsanlagen sowie außer Betrieb befindliche Leitungen oder Warnbänder an Stellen die in keinem Plan eingezeichnet sind angetroffen bzw. freigelegt, so ist der Betreiber der Energieversorgungs- und Entsorgungsanlagen unverzüglich zu ermitteln und zu verständigen. Die Arbeiten sind in diesem Bereich zu unterbrechen, bis mit dem zuständigen Versorgungsunternehmen Einvernehmen über das weitere Vorgehen hergestellt ist.

Hinweise

Außer Betrieb befindliche Energieversorgungs- und Entsorgungsanlagen sind in den Plänen nicht immer dargestellt. Diese können u.U. in der Örtlichkeit vorhanden sein. Die Eigentümer der Anlagen sind zu ermitteln und mit Ihnen die weitere Verfahrensweise abzustimmen. Ist der Eigentümer nicht zu ermitteln, so muss die Abstimmung mit dem Besitzer erfolgen.

Besonderheiten bei erdverlegten Hochspannungsleitungen (größer 45.000 Volt):

Bauarbeiten im Bereich von Kabelanlagen dürfen nur unter fachlicher Anleitung eines Beauftragten des NB durchgeführt werden.


Besonderheiten – Lage erdverlegte Hochspannungsleitungen:

Eine Hochspannungskabeltrasse besteht aus 3 Einleiterkabel u. einem Begleitkabel (Steuerkabel). Die Kabel können nebeneinander auf Abstand oder im Dreieck als Bündel verlegt sein.

Nebeneinander auf
Abstand (0,60 m breit)



Im Dreieck gebündelt
(0,30 m breit)

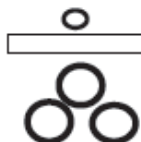

Diese Trassenbreite gilt nur für die freie Strecke. Im Bereich von Hochspannungskabelmuffen können sich andere Trassenbreiten ergeben.

Baubeginn

Rechtzeitig (mindestens zwei Wochen) **vor Aufnahme** von Arbeiten im Bereich von Energieversorgungs- und Entsorgungsanlagen müssen der Beginn und der Umfang der Arbeiten dem zuständigen Fachbereich des NB (Anschriften Seite 24) schriftlich angezeigt werden.

Das Einholen von Informationen gemäß „Erkundungspflicht“ und „Lage der Versorgungs- und Entsorgungsanlagen“ gilt nicht als Anzeige.



Fachkundige Aufsicht

Bauarbeiten im Bereich von Energieversorgungs- und Entsorgungsanlagen dürfen nur unter **fachkundiger** Aufsicht des Bauunternehmers durchgeführt werden. Die vom NB dem Bauunternehmen erteilten Auflagen müssen eingehalten werden. Armaturen, Straßenkappen, Kabelmerksteine und sonstige zur Energieversorgungs- u. Entsorgungsanlage gehörenden Einrichtungen müssen während der Bauzeit zugänglich bleiben. Hinweisschilder oder andere Markierungen dürfen ohne Zustimmung des NB nicht verdeckt, nicht ersetzt oder entfernt werden.



Maschinelle Arbeiten

Im Bereich von Energiever- und Entsorgungsanlagen sowie von außer Betrieb befindlichen Leitungen dürfen Baumaschinen nur so eingesetzt werden, dass eine Gefährdung dieser Anlagen ausgeschlossen ist. Erforderlichenfalls sind besondere Sicherheitsvorkehrungen zu treffen. Diese sind, ebenso wie Rohrvortriebs-, Bohr- und Sprengarbeiten, das Einschlagen (Rammen) von Pfählen, Bohlen und Spundwänden, das Einspülen von Filtern für Grundwasserabsenkungen, der Einsatz von Durchörterungsgeräten u. ä., mit dem NB abzustimmen.



Bepflanzung

Die Anlagen des NB dürfen nicht überbaut und mit Großgehölzen nicht unter- bzw. überpflanzt werden.



Freilegen von Energieversorgungs- und Entsorgungsanlagen

Energieversorgungs- und Entsorgungsanlagen sowie außer Betrieb befindliche Leitungen dürfen nur in leitungsschonender Arbeits-

technik, z.B. Saugbagger oder Handschachtung freigelegt werden! Freigelegte Anlagen sind vor jeglicher Beschädigung zu schützen, gegen Lageveränderungen fachgerecht zu sichern und flächenhaft nach Anweisungen des NB abzufangen. Werden Energieversorgungs- und Entsorgungsanlagen sowie außer Betrieb befindliche Leitungen an Stellen, die vom NB nicht genannt worden sind, vorgefunden bzw. freigelegt, so ist der NB unverzüglich zu verständigen. Die Arbeiten sind in diesem Bereich sofort zu unterbrechen, bis mit dem NB Einvernehmen über das weitere Vorgehen hergestellt ist.

Achtung: Sobald Erdatragungen durchgeführt worden sind, darf die Leitung nicht mehr ohne Überfahrschutz überfahren werden. Über die Art und den Umfang des Überfahrschutzes muss eine Abstimmung mit dem NB erfolgen.

Sonderfall – erdverlegte Hochspannungsleitungen:

Hochspannungskabel dürfen erst nach Freischaltung und nur in schonender Arbeitstechnik (Handschachtung) freigelegt werden. Die Freischaltung der Kabel ist rechtzeitig, mindestens 10 Arbeitstage vor dem gewünschten Termin, zu beantragen.



Verfüllen der Baugrube

Das Unterbauen und Eindecken von freigelegten Energieversorgungs- und Entsorgungsanlagen sowie von außer Betrieb befindlichen Leitungen ist mit dem NB rechtzeitig abzustimmen.

Das Verfüllen im Bereich von Verkehrsflächen hat nach der ZTV A-StB 89) sowie nach etwaigen zusätzlichen Bestimmungen vom NB zu erfolgen. Besonderes Augenmerk ist darauf zu richten, dass zum Verfüllen in leitungsnähe Material verwendet wird, welches keine Bestandteile (z. B. Steine) enthält, die zur Schädigung der Anlagen führen können. Beim Verfüllen von Kreuzungsbaugruben mit erdverlegten Energieversorgungs- und Entsorgungsanlagen sowie von außer Betrieb befindlichen Leitungen sind diese Anlagen so zu unterbauen, dass keine Senkungen auftreten können. Vor dem Verschließen der Baugrube ist die Kreuzungsstelle durch einen Beauftragten des NB am offenen Rohrgraben abzunehmen.



Sollabstände zu Energieversorgungs- und Entsorgungsanlagen

Allgemein: Bauarbeiten jeglicher Art im Schutzbereich von Energieversorgungs- und Entsorgungsanlagen sind vor Baubeginn mit dem NB abzustimmen und bedürfen der schriftlichen Zustimmung.

Gasversorgungsanlagen:

Zu Gasversorgungsanlagen sind Sicherheitsabstände einzuhalten. Die geforderten Mindestabstände gelten bei Näherung, Kreuzung und Parallelverlegung zu Gasrohrleitungen und -anlagen. Bei Näherung von Gasversorgungsanlagen zu Windenergieanlagen sind gesonderte Forderungen und Mindestabstände zu beachten und einzuhalten.

Bei Kreuzung von Gashochdruckleitungen ist ein lichter Abstand von 0,40 m und bei Parallelverlegung 3,00 m Sicherheitsabstand einzuhalten. Abweichungen hiervon bedürfen der schriftlichen Zustimmung des NB.

Die Verlegetiefe von Gasrohrleitungen beträgt in der Regel 45 bis 120 cm. In der Leitungsumgebung (30 bis 50 cm) ist mit abzweigenden Rohrstutzen und Rohrfittings zu rechnen.

Das Überbauen von Gasrohrleitungen ist unzulässig.

Gasrohrleitungen sind in einem Schutzbereich verlegt, in dem folgende Forderungen einzuhalten sind:

- Keine Errichtung von Bauwerken und sonstigen Anlagen
- Keine Lagerung von Baumaterialien, Baustelleneinrichtungen und Bodenaushub
- Keine Errichtung von Stellplätzen (z. B. Container)
- Keine Errichtung von Pfählen und Pfosten
- Freihaltung von Bäumen, Sträuchern und Wurzeln
- Keine Durchführung von Erdarbeiten, die die Gasleitung gefährden können

Fernwärmeleitungen:

Bei Kreuzung und Parallelverlegungen zu Fernwärmeleitungen sind die nachfolgenden Abstände einzuhalten. Abweichungen hiervon bedürfen der schriftlichen Zustimmung des NB.

a) Mindestabstand kreuzenden anderen Versorgungsleitungen

- 1 kV- Signal-, Messkabel 0,3 m
- 10 kV- oder 30 kV-Kabel 0,6 m
- mehrere 30 kV-Kabel oder 60 kV-Kabel 1,0 m
- Gas- und Wasserleitungen 0,2 m

b) Mindestabstand zu parallel liegenden anderen Versorgungsleitungen bei Parallelführung < 5,0 m

- 1 kV- Signal-, Messkabel 0,3 m
- 10 kV- oder 30 kV-Kabel 0,6 m
- mehrere 30 kV-Kabel oder 60 kV-Kabel 1,0 m
- Gas- und Wasserleitungen 0,4 m

c) Mindestabstand zu parallel liegenden anderen Versorgungsleitungen bei Parallelführung > 5,0 m

- 1 kV- Signal-, Messkabel 0,3 m
- 10 kV- oder 30 kV-Kabel 0,7 m
- mehrere 30 kV-Kabel oder 60 kV-Kabel 1,5 m
- Gas- und Wasserleitungen 0,4 m

Stromversorgungsanlagen:

Einzuhaltende Abstände zu Hochspannungsanlagen sind in jedem Falle rechtzeitig mit dem NB abzustimmen.

Abstände zu übrigen erdverlegten Leitungen werden bei der örtlichen Einweisung festgelegt.

Beim Eindringen von Körperteilen oder Gegenständen in den **Schutzbereich** von Freileitungen besteht wegen der Möglichkeit eines Überschlages **akute Lebensgefahr**.

Folgende Mindestabstände zu unter Spannung stehenden Teilen dürfen unter keinen Umständen unterschritten werden (Gefahrenbereich):

- bis 1.000 Volt (Niederspannung) Schutzabstand $a \geq 1$ m nach allen Seiten
- über 1.000 Volt bis 110.000 Volt Schutzabstand $a \geq 3$ m nach allen Seiten

Die einzuhaltenden **Schutzabstände a** beziehen sich auf die tatsächliche Lage der Leiterseile. Daher ist das mögliche **seitliche Ausschwingen** der Leiterseile bei Wind (vgl. Bild Seite 14) zusätzlich zu beachten.

Ebenso ist zu berücksichtigen, dass sich der **Durchhang** der Leiterseile witterungs- und belastungsabhängig erheblich ändern kann. Bei allen außergewöhnlichen Witterungsverhältnissen ist eine Abstimmung mit dem NB erforderlich. Der NB erteilt über die Höhe der Spannung einer Freileitung Auskunft, ebenso auch über den erforderlichen Schutzabstand und die zu treffenden Maßnahmen.

Beim Unterfahren einer Leitung darf die gesetzlich zugelassene Fahrzeughöhe von 4,00 m nicht überschritten werden. Fahrzeuge mit aufgerichteten Aufbauten bzw. Ladeflächen, Kräne, Fördergerüste und dergleichen, dürfen daher nur im umgelegten oder abgesenkten Zustand die Leitungen unterqueren.

Erfahrungen haben gezeigt:


- Vom Führerstand einer Baumaschine ist der Abstand zwischen Ausleger und Leitung schwer zu schätzen
- Unebenheiten des Geländes führen bei Bewegungen des Baggers zu unkontrollierten Ausschwingungen des Auslegers
- Bei einem Kran schwingt die Last häufig unkontrolliert aus
- Personen, die ein Fördergerüst verschieben, übersehen leicht die gefährliche Annäherung an eine Leitung
- Beim Abladen eines Kippers konzentriert sich der Fahrer eher auf den Abladevorgang als auf die darüber verlaufende Freileitung

Besondere Maßnahmen:

Besteht daher auch nur die Möglichkeit einer unzulässigen Annäherung, so müssen nach Absprache mit dem NB besondere Maßnahmen ergriffen werden:

- Freischalten der Leitung bzw. Anlage gemäß den fünf Sicherheitsregeln oder
- Durchführung der Arbeiten unter Aufsichtsführung einer verantwortlichen Elektrofachkraft oder
- Abschränken des Gefahrenbereiches mit Sperrschranken oder
- Aufstellen eines verantwortlichen Warnpostens, gem. DGUV Vorschrift 3

Schutzabstände am Beispiel einer Freileitung mit einer Spannung von 20.000 Volt, **ohne** Windeinfluss

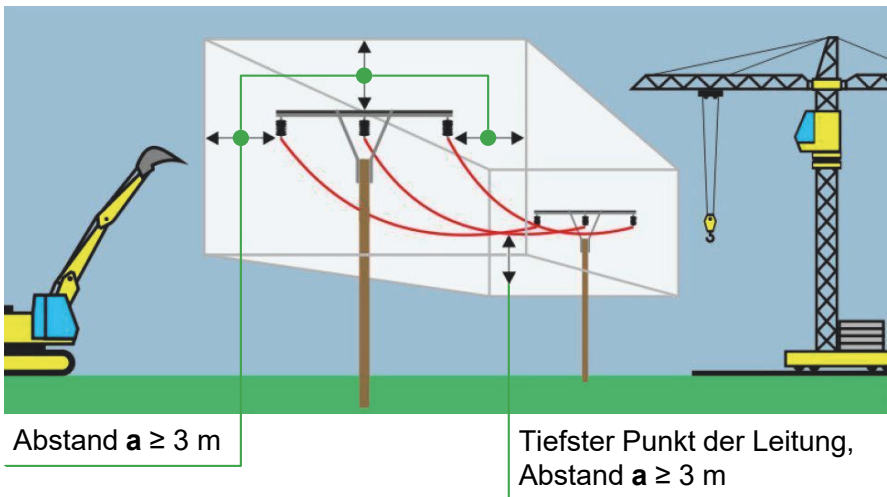


Angaben zu Abstand **a** auf Seite 12 beachten!

- Bei Annäherung an den Schutzbereich sind **besondere Maßnahmen** erforderlich!
- Das Ausschwingen von Lasten ist zu beachten!
- Bei Unterschreitung des Schutzabstandes: **Lebensgefahr!**

Weitere Hinweise auf den folgenden Seiten beachten!


Schutzabstände am Beispiel einer Freileitung mit einer Spannung von 110.000 Volt, **mit** und **ohne** Windeinfluss
(Ansicht in Leitungsrichtung)

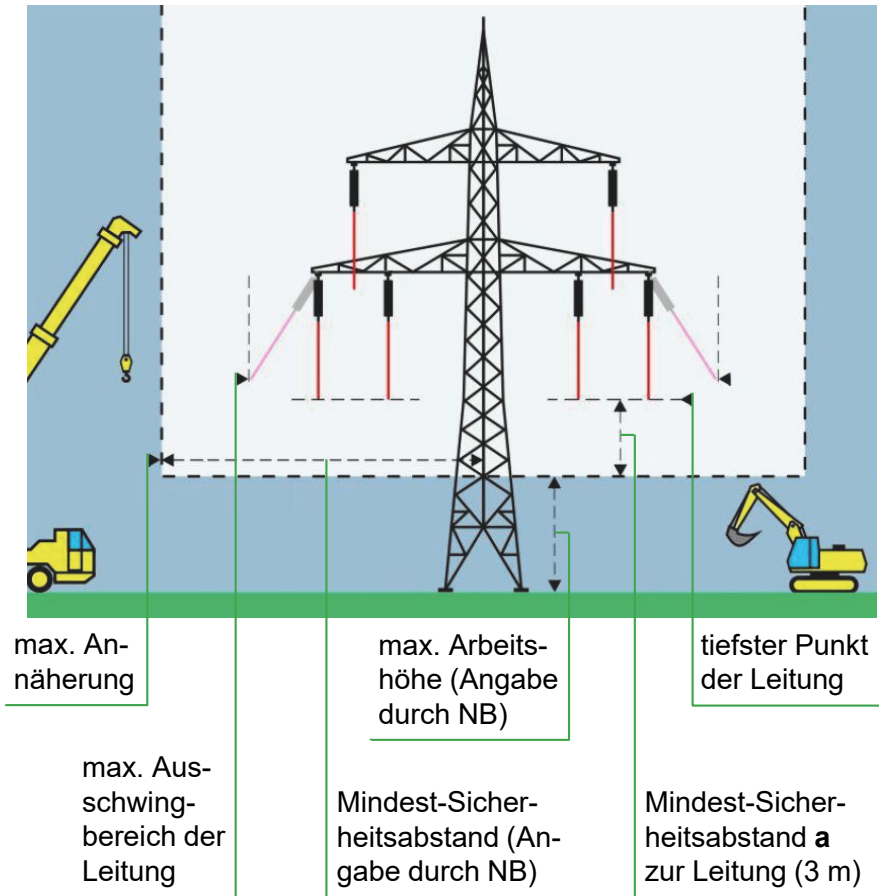

Angaben zu Abstand **a** auf Seite 12 beachten!

- Bei Annäherung an den Schutzbereich sind **besondere Maßnahmen** erforderlich!
- Das Ausschwingen von Lasten ist zu beachten!
- Bei Unterschreitung des Schutzabstandes: **Lebensgefahr!**

Schutzabstände am Beispiel einer Freileitung mit einer Spannung von 110.000 Volt, **mit** und **ohne** Windeinfluss
(Ansicht quer zur Leitungsrichtung)

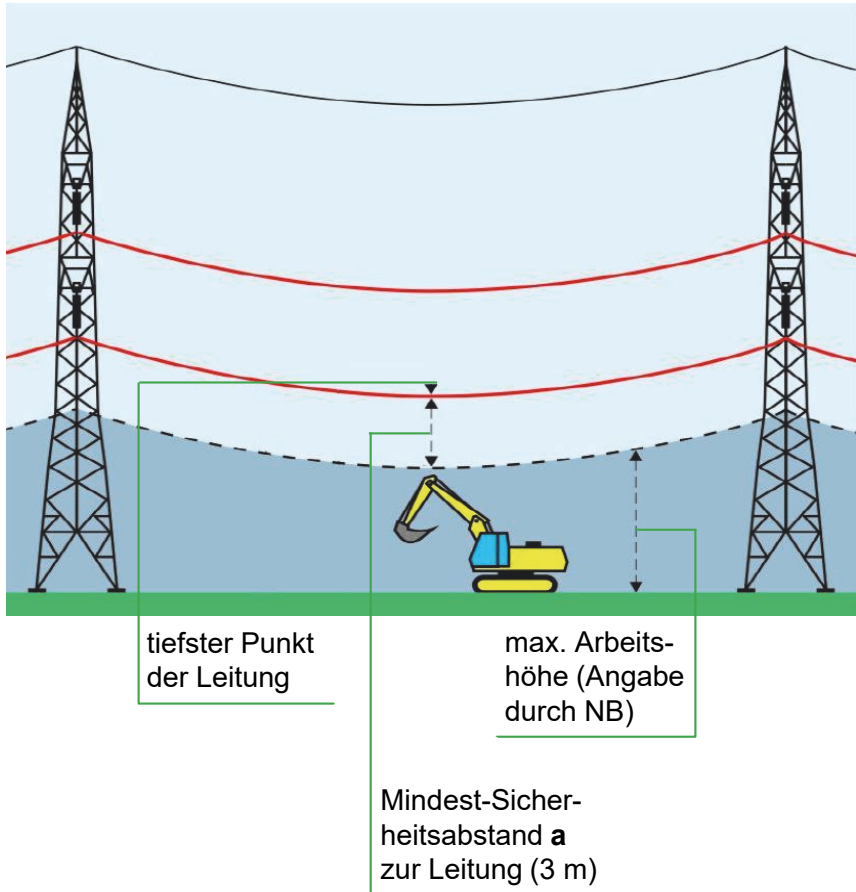

Angaben zu Abstand **a** auf Seite 12 beachten!


- Bei Annäherung an den Schutzbereich sind **besondere Maßnahmen** erforderlich!
- Das Ausschwingen von Lasten ist zu beachten!
- Bei Unterschreitung des Schutzabstandes: **Lebensgefahr!**

Maßnahmen bei Beschädigungen

Jede Beschädigung an Energieversorgungs- und Entsorgungsanlagen ist unverzüglich dem NB zu melden.

Beschädigungen sind nicht nur Leckagen, sondern auch Verletzungen der Rohrumhüllung (z. B. der Korrosionsschutzschicht) bzw. Druckstellen am Kabelmantel.

Ist die Rohrumhüllung oder Kabelisolierung beschädigt worden, darf die Verfüllung erst nach Instandsetzung und mit Zustimmung vom NB erfolgen.

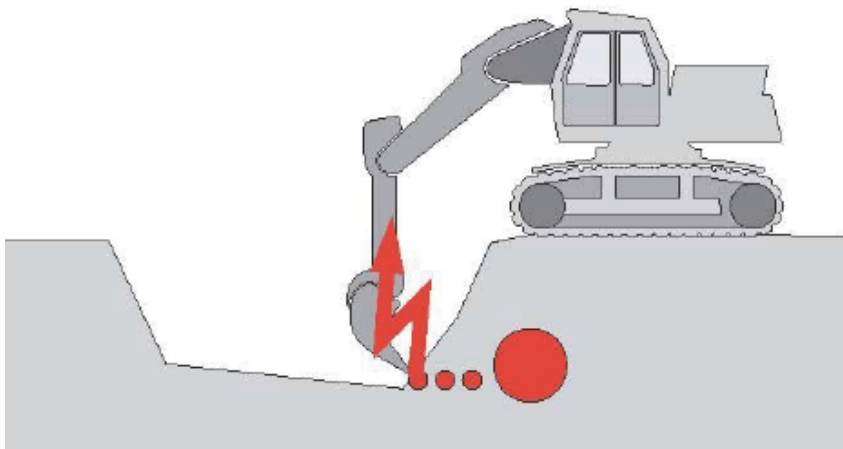

Beschädigung an Gasversorgungsanlagen

Was tun, wenn trotz aller Vorsicht eine Gasleitung beschädigt wird?

Achtung! Bei ausströmendem Gas besteht Brand- und Explosionsgefahr!

Eine Beschädigung einer Rohrleitung oder eines Schutzrohres darf nicht verharmlost werden. Sie kann immer schwerwiegende und kostspielige Folgeschäden nach sich ziehen.

Die Größe des Gefahrenbereiches wird durch verschiedene Einflussfaktoren bestimmt:

- Menge des austretenden Gases (z. B. hoher Druck, großer Rohrdurchmesser)
- Windrichtung und -stärke (Verschiebung des Gefährdungsbereiches)
- topographische Bedingungen (z. B. Hohlräume, Schächte und Kanäle) berücksichtigen
- Bebauung (ggf. müssen Gebäude evakuiert werden)

Maßnahmen: Gasaustritt im Freien

Es besteht Brand-, Explosions- und Erstickungsgefahr!

Deshalb gilt:

- Die Bauarbeiten sind sofort einzustellen!
- Wenn eine Gasleitung so beschädigt worden ist, dass Gas austritt, sind unverzüglich Maßnahmen zur Verringerung und Vermeidung von Gefahren zu treffen!
- Eine mögliche Zündung des Gases verhindern: Insbesondere sofort alle Baumaschinen und Fahrzeugmotoren abstellen, nicht rauchen, kein Feuerzeug oder Streichholz anzünden, keine elektrischen Anlagen (z. B. Schalter, Klingeln, ...) betätigen, im Gefahrenbereich nicht telefonieren!
- Keine elektrischen Verbindungen herstellen oder lösen!
- Angrenzende Gebäude auf Gaseintritt (z. B. durch geöffnete Fenster und/oder Türen) prüfen. Ggf. Fenster und/oder Türen schließen, Markisen von Hand einrollen!
- Kanalisation, Schächte, Telefonzellen und andere Hohlräume auf eingedrungenes Erdgas überprüfen!
- Gefahrenbereich räumen, weiträumig absichern und den Zutritt von unbefugten Personen verhindern!
- Betroffene Personen warnen, Gefahrenbereich verlassen und bis zum Eintreffen von Fachpersonal von außerhalb überwachen!
- Unverzüglich die Störungsnummer „Gas“ anrufen!
- Polizei und/oder Feuerwehr benachrichtigen, falls erforderlich!
- Weitere Maßnahmen mit dem NB abstimmen!
- Das Personal des Bauunternehmens darf die Baustelle nur mit Zustimmung des NB verlassen!
- Erste Hilfe leisten!

Maßnahmen: Gasaustritt im Gebäude

- Gleiche Verfahrensweise wie bei „Gasaustritt im Freien“!
- Lüftungsmaßnahmen durchführen!
- Wenn möglich Absperrhahn schließen!
- Mitbewohner durch Klopfen und lautes Rufen warnen (nicht klingeln oder telefonieren)!

Maßnahmen: Gasbrand

- Gasbrände nicht löschen (Vermeidung der Explosionsgefahr)!
- Ein Übergreifen der Flammen auf brennbare Materialien in der Umgebung ist zu verhindern!
- Muss aus Gründen der Personenrettung ein Erdgasbrand gelöscht werden, sind Pulverlöscher der Brandklasse C zu verwenden.

Bei jeder Gasleitung gilt:

Der NB muss auch dann benachrichtigt werden, wenn „nur“ die **Umhüllung** einer Gasleitung aus Stahl oder „nur“ die **Wandung** einer Gasleitung aus Kunststoff angekratzt wurde. Selbst wenn keine Beschädigung direkt erkennbar ist, kann sich durch Korrosionsleckagen oder Risse im Rohr als Folge einer äußeren Beschädigung Gas in der Schottertragschicht unter der bituminösen Straßendecke ansammeln und verteilen, in Hohlräume wie Kabelziehschächte oder andere unterirdische Bauwerke weiterziehen und damit eine unmittelbare Explosionsgefahr darstellen.

Rohbiogas

Im Netzgebiet des NB können sich Rohbiogasleitungen befinden. Rohbiogas ist hochentzündlich und kann in Verbindung mit Luft explosionsfähige Gemische bilden.

Je nach Schwefelwasserstoff-, Ammoniak- und Kohlenstoffdioxidkonzentration sind beim Einatmen schwere Vergiftungen mit Gefahr von Bewusstlosigkeit und Tod möglich.

Rohbiogas kann je nach Zusammensetzung leichter als Luft, dichte-neutral oder schwerer als Luft sein.

Beschädigung an Stromversorgungsanlagen

Was tun, wenn es trotz aller Vorsicht zur Berührung mit einem Erdkabel, mit einer Freileitung oder zum Herabfallen von Leiterseilen gekommen ist?

Es besteht **Lebensgefahr** für alle Personen in der Umgebung der Schadenstelle. Deshalb gilt:

- Die Bauarbeiten sind sofort einzustellen!
- Selbst in größerer Entfernung können noch lebensgefährliche Schrittspannungen auftreten!
- Dem verunglückten Fahrzeug oder den auf dem Boden liegenden Leiterseilen darf man **sich auf keinen Fall nähern**, auch wenn die Spannung abgeschaltet zu sein scheint!
- Fahrzeugführer dürfen **den Fahrzeugstand nicht verlassen**, sondern sollten versuchen durch Schwenken des Auslegers oder durch Wegfahren des Fahrzeuges, den Kontakt zur Freileitung zu unterbrechen, um so aus dem Gefahrenbereich zu gelangen. Sich nähernde Personen sind zu warnen! („Nicht nähern! Nicht das Fahrzeug berühren!“).
- Gelingt die Entfernung des Fahrzeuges aus dem Gefahrenbereich nicht und ist der Aufenthalt im Fahrzeug nicht mehr möglich (weil es z. B. zu brennen beginnt), **nicht unüberlegt aussteigen**, sondern **mit geschlossenen Füßen möglichst weit abspringen** und sich in Sprungschritten mit geschlossenen Beinen entfernen. Eine gleichzeitige Berührung von Fahrzeug und Erdboden kann tödlich sein!
- Gefahrenstelle im Umkreis von mindestens 20,00 m absperren. Auch unter Spannung gesetzte Gegenstände größerer Abmessungen (z. B. Drahtzäune oder Rohrleitungen) sind in die Absperrung mit einzubeziehen!
- Unverzüglich Störungsnummer „Strom“ anrufen!.
- Weitere Maßnahmen mit dem NB abstimmen!

Bei Beschädigung der Kabelmäntel von Öldruckkabel besteht die Gefahr des Austritts von Kabelöl und damit verbunden einer Kontamination des Erdreichs und des Grundwassers. In diesen Fällen sind umgehend, nach Freischaltung der Kabel, Maßnahmen zum Schutz der Umwelt einzuleiten.

Beschädigung an Kommunikationsanlagen

Was tun, wenn trotz aller Vorsicht ein Lichtwellenleiter- oder Fernmeldekabel beschädigt wird?

Lichtwellenleiter- und Fernmeldekabel erfüllen wichtige Aufgaben im Verteilungsbereich. Sie dienen nicht nur der Kommunikation und Datenübertragung, sondern auch der Übertragung von Messwerten und Schaltimpulsen. Bei einer Beschädigung eines Lichtwellenleiterkabels oder eines Fernmeldekabels gilt deshalb:

- Nicht in das offene Kabelende sehen, da Gefährdung der Augen durch Laserstrahlung im unsichtbaren Infrarotbereich besteht!
- Arbeiten im Bereich der Schadenstelle einstellen!
- Unverzüglich Störungsnummer „Strom“ anrufen!
- Weitere Maßnahmen mit dem NB abstimmen!

Beschädigung an Wasserversorgungsanlagen

Was tun, wenn trotz aller Vorsicht eine Wasserleitung beschädigt wird?

- Die Bauarbeiten sind sofort einzustellen!
- Wenn eine Wasserleitung so beschädigt worden ist, dass Wasser austritt, sind unverzüglich Maßnahmen zur Verringerung und Vermeidung von Gefahren zu treffen!
- Bei ausströmendem Wasser besteht die Gefahr der Ausspülung und Unterspülung sowie der Überflutung. Deshalb tiefliegende Räume und Baugruben erforderlichenfalls von Personen räumen!
- Gefahrenbereich räumen, weiträumig absichern und den Zutritt von unbefugten Personen verhindern!
- Unverzüglich Störungsnummer „Wasser“ anrufen!
- Polizei und/oder Feuerwehr benachrichtigen, falls erforderlich!
- Weitere Maßnahmen mit dem NB abstimmen!
- Das Personal des Bauunternehmens darf die Baustelle nur mit Zustimmung des NB verlassen!




Nichteinhalten der Sicherheitsbestimmungen

Der Verursacher von Schäden und Unfällen hat für die entstehenden Kosten aufzukommen.

Werden die Energieversorgungsanlagen des NB wiederholt in grob fahrlässiger Weise beschädigt, kann zusätzlich Strafanzeige gestellt werden.


Ferner ist die Berufsgenossenschaft berechtigt, Bußgelder zu verhängen, wenn Mitglieder oder Versicherte vorsätzlich oder grob fahrlässig gegen Unfallverhütungsvorschriften verstoßen.

Netzgebiet Strom

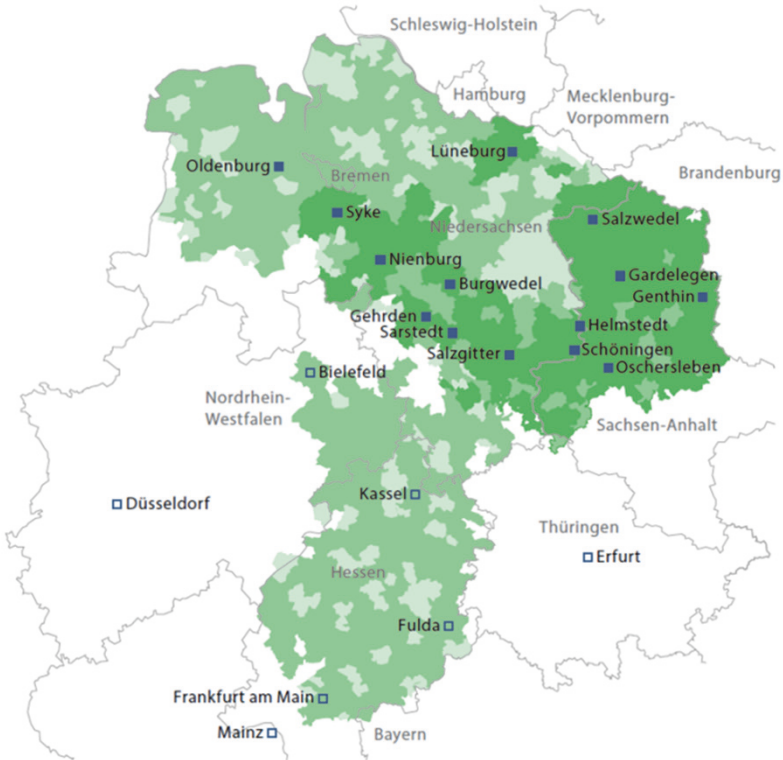

- Avacon-Standorte
- Städte zur Orientierung
- Verteilnetz und 110-kV-Netz
- Ausschließlich 110-kV-Netz
- Indirekte Versorgung über 110-kV-Netz

Netzgebiet Erdgas

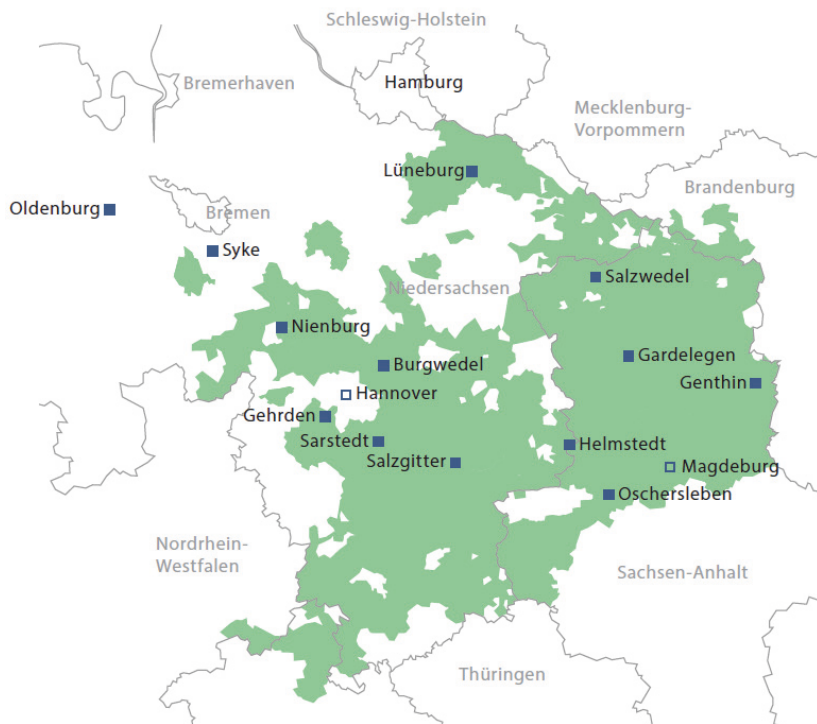

- Avacon-Standorte
- Städte zur Orientierung
- Netzgebiet Erdgas
(einschließlich Tochtergesellschaft Avacon Hochdrucknetz)



Anschriften und Rufnummern

Zentrale Störungsnummern

Gas

T 0800-4 28 22 66

Strom, Wärme, Wasser

T 0800-0 28 22 66

Fremd- und Bauleitplanung

Avacon Netz GmbH

Betrieb Spezialnetze

Watenstedter Weg 75

38229 Salzgitter

Fremdplanung@avacon.de

Planauskunftsportal

Leitungsauskunft für Baumaßnahmen

www.planauskunftsportal.de

Avacon Zentrale


Avacon Netz GmbH

Schillerstraße 3

38350 Helmstedt

T 0 53 51-1 23-0


www.avacon.de

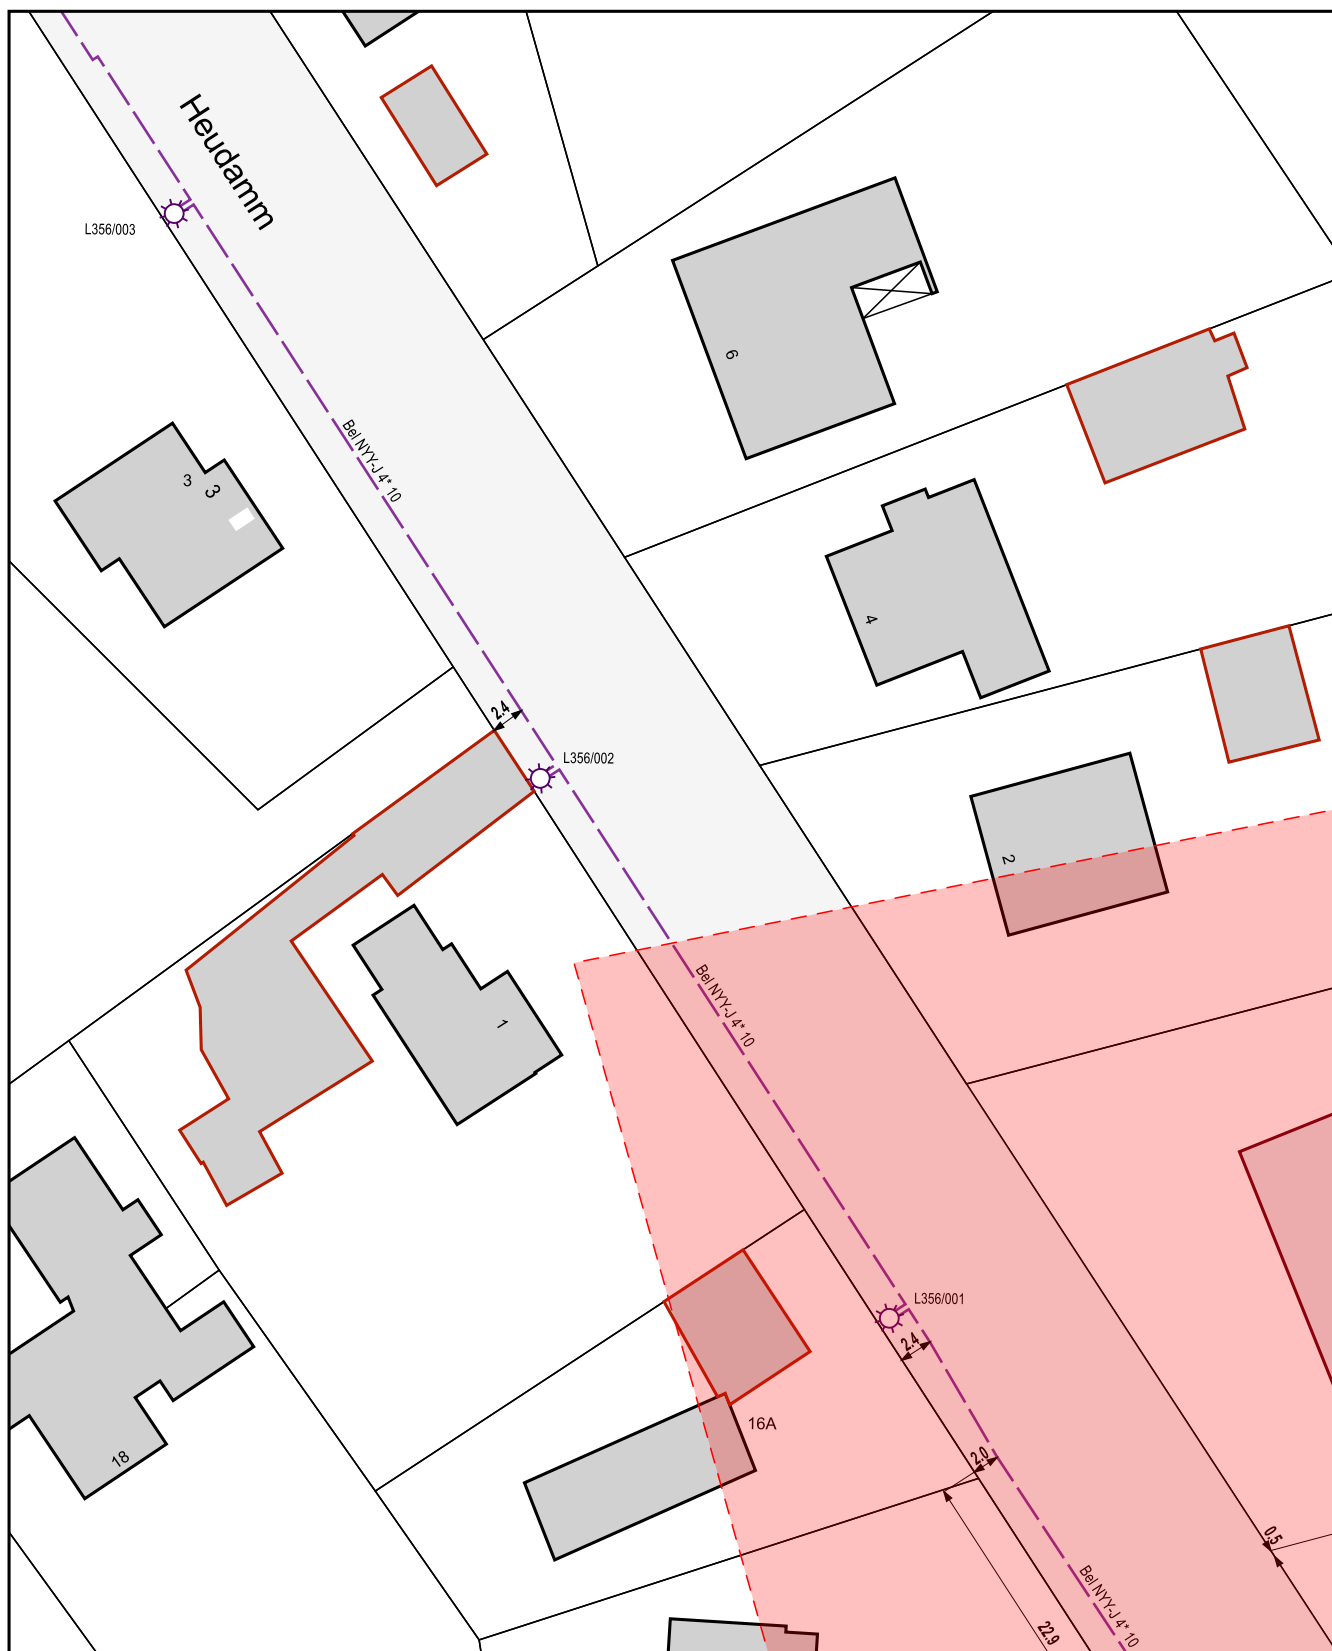

Diese Planunterlage ist Eigentum der Avacon Netz GmbH
Nachdruck oder Vervielfältigung nur mit Genehmigung des Eigentümers
Die Weitergabe dieses Planes an Dritte bedarf unserer Genehmigung



Genaue Lage und Tiefe unserer Anlage sind durch Handschachtung zu ermitteln
Parallel zu Mittelspannung u. Ferngastrassen können sich Fernmeldekabel
(LWL/CU) in einem Abstand von maximal 1 m, gewöhnlich jedoch 0,4 m befinden.

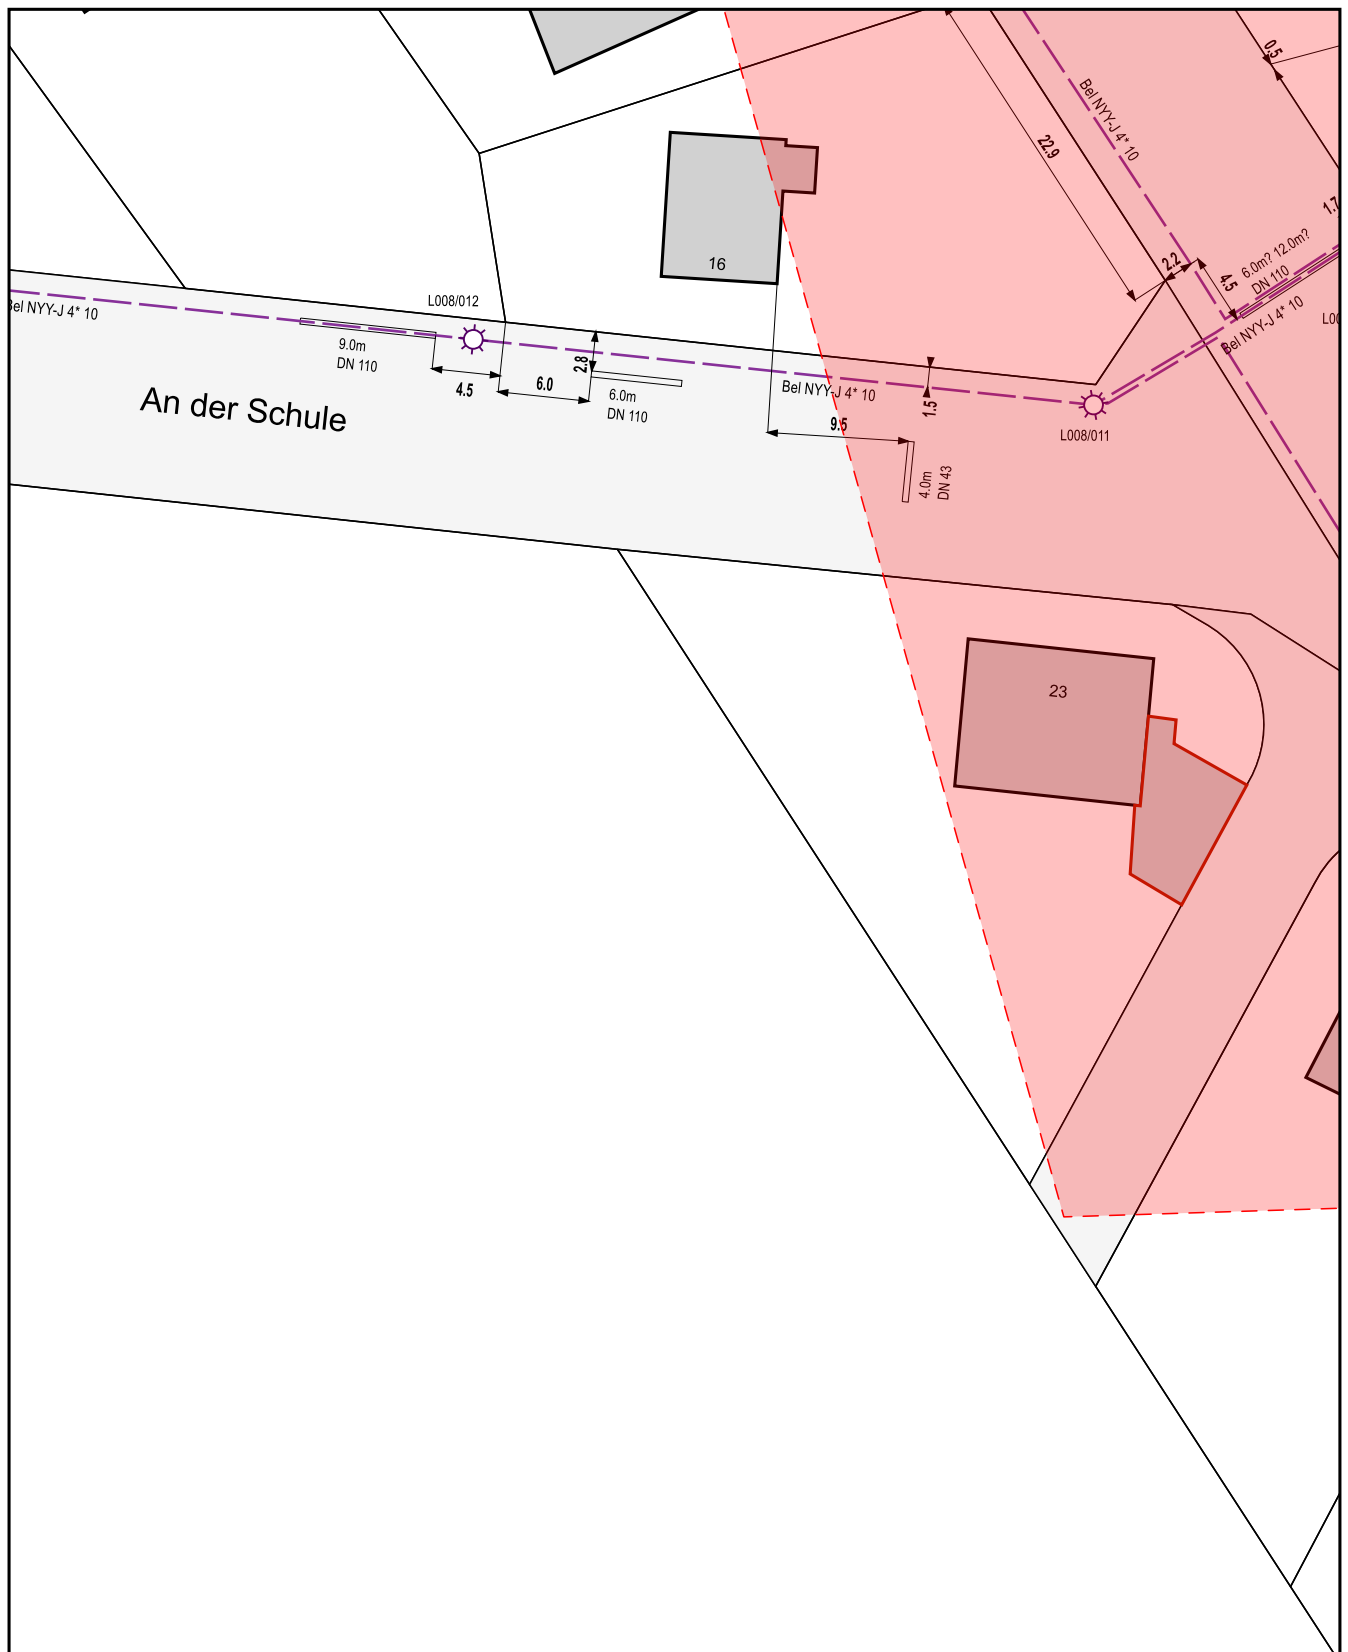
			Auskunft / Fortführung	Vorgangs-Nr.: 1459738
			Ansprechpartner: Leitungsauskunft - Burgwedel	
	Bemerkungen:		Druckdatum:	16.05.2025
			Ort:	Burgwedel, Stadt
			Straße:	An der Schule 12A
Maßstab: 1:500	Blatt-Nr.: 01	Sparte(n): Strom Beleuchtung		



Diese Planunterlage ist Eigentum der Avacon Netz GmbH
 Nachdruck oder Vervielfältigung nur mit Genehmigung des Eigentümers
 Die Weitergabe dieses Planes an Dritte bedarf unserer Genehmigung



Genaue Lage und Tiefe unserer Anlage sind durch Handschachtung zu ermitteln
 Parallel zu Mittelspannung u. Ferngastrassen können sich Fernmeldekabel
 (LWL/CU) in einem Abstand von maximal 1 m, gewöhnlich jedoch 0,4 m befinden.

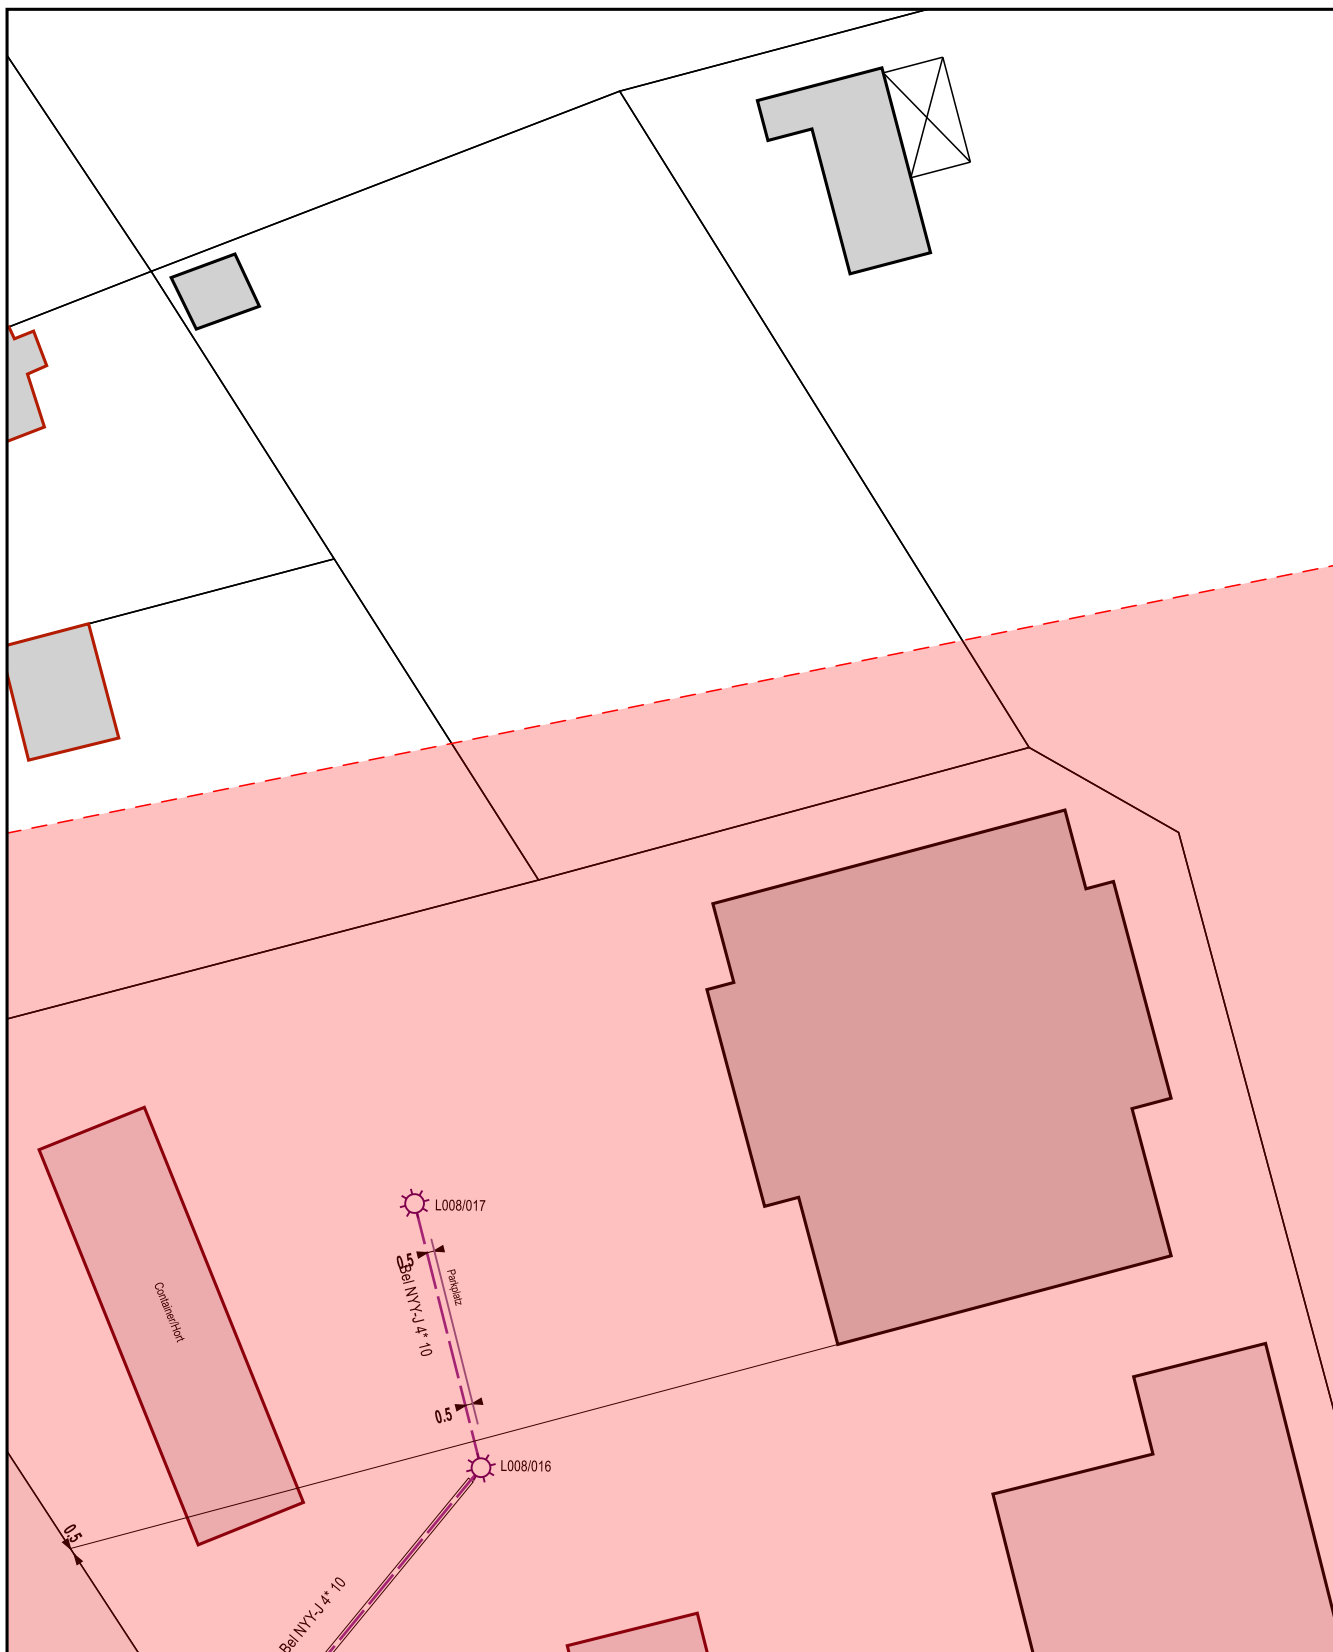
			Auskunft / Fortführung	Vorgangs-Nr.: 1459738
			Ansprechpartner: Leitungsauskunft - Burgwedel	
	Bemerkungen:		Druckdatum:	16.05.2025
			Ort:	Burgwedel, Stadt
			Straße:	An der Schule 12A
Maßstab: 1:500	Blatt-Nr.: 02		Sparte(n):	Strom Beleuchtung



Diese Planunterlage ist Eigentum der Avacon Netz GmbH
 Nachdruck oder Vervielfältigung nur mit Genehmigung des Eigentümers
 Die Weitergabe dieses Planes an Dritte bedarf unserer Genehmigung



Genaue Lage und Tiefe unserer Anlage sind durch Handschachtung zu ermitteln
 Parallel zu Mittelspannung u. Ferngastrassen können sich Fernmeldekabel
 (LWL/CU) in einem Abstand von maximal 1 m, gewöhnlich jedoch 0,4 m befinden.

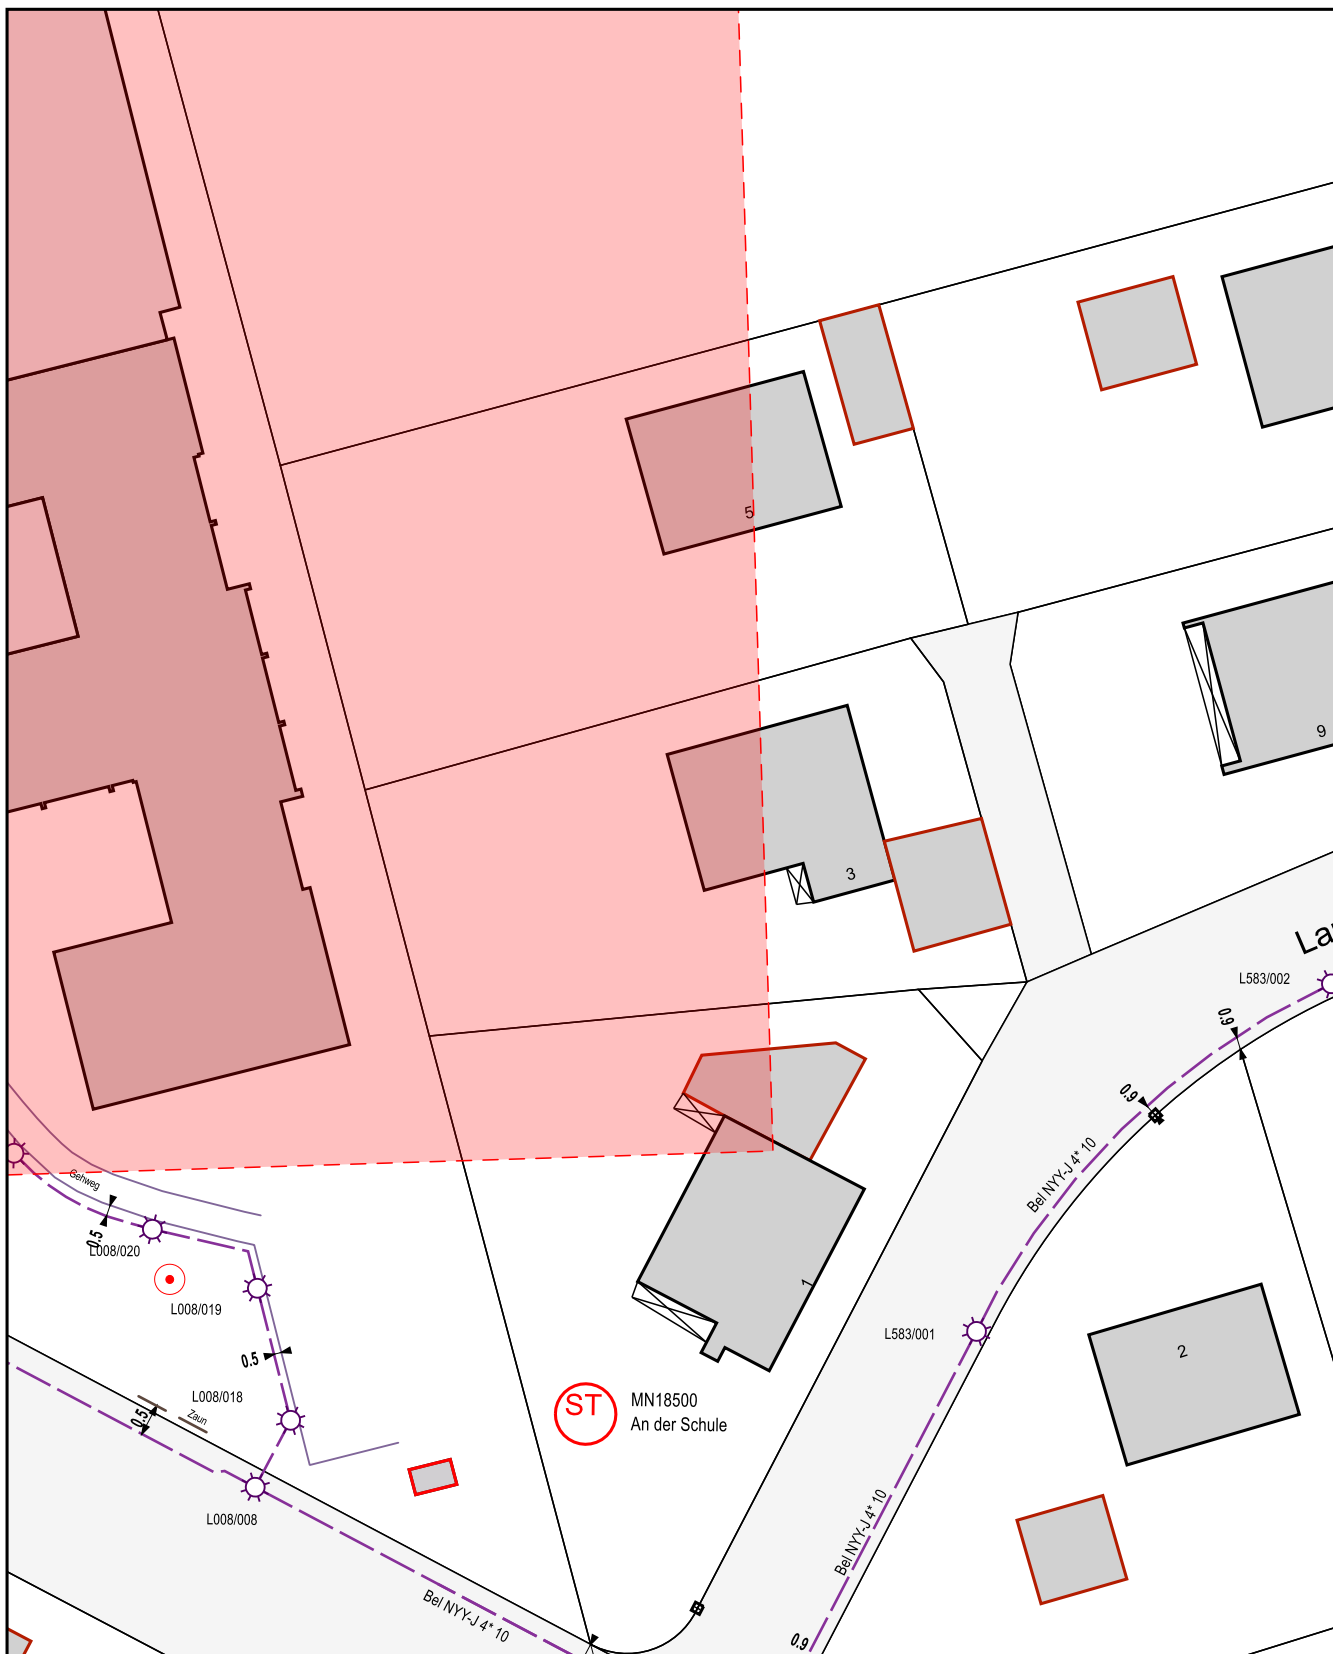
			Auskunft / Fortführung	Vorgangs-Nr.: 1459738
			Ansprechpartner: Leitungsauskunft - Burgwedel	
	Bemerkungen:		Druckdatum:	16.05.2025
			Ort:	Burgwedel, Stadt
			Straße:	An der Schule 12A
Maßstab: 1:500	Blatt-Nr.: 03		Sparte(n): Strom Beleuchtung	



Diese Planunterlage ist Eigentum der Avacon Netz GmbH
Nachdruck oder Vervielfältigung nur mit Genehmigung des Eigentümers
Die Weitergabe dieses Planes an Dritte bedarf unserer Genehmigung

Genaue Lage und Tiefe unserer Anlage sind durch Handschachtung zu ermitteln
Parallel zu Mittelspannung u. Ferngastrassen können sich Fernmeldekabel
(LWL/CU) in einem Abstand von maximal 1 m, gewöhnlich jedoch 0,4 m befinden.


			Auskunft / Fortführung	Vorgangs-Nr.: 1459738
			Ansprechpartner: Leitungsauskunft - Burgwedel	
	Bemerkungen:		Druckdatum:	16.05.2025
			Ort:	Burgwedel, Stadt
			Straße:	An der Schule 12A
Maßstab: 1:500	Blatt-Nr.: 06	Sparte(n): Strom Beleuchtung		

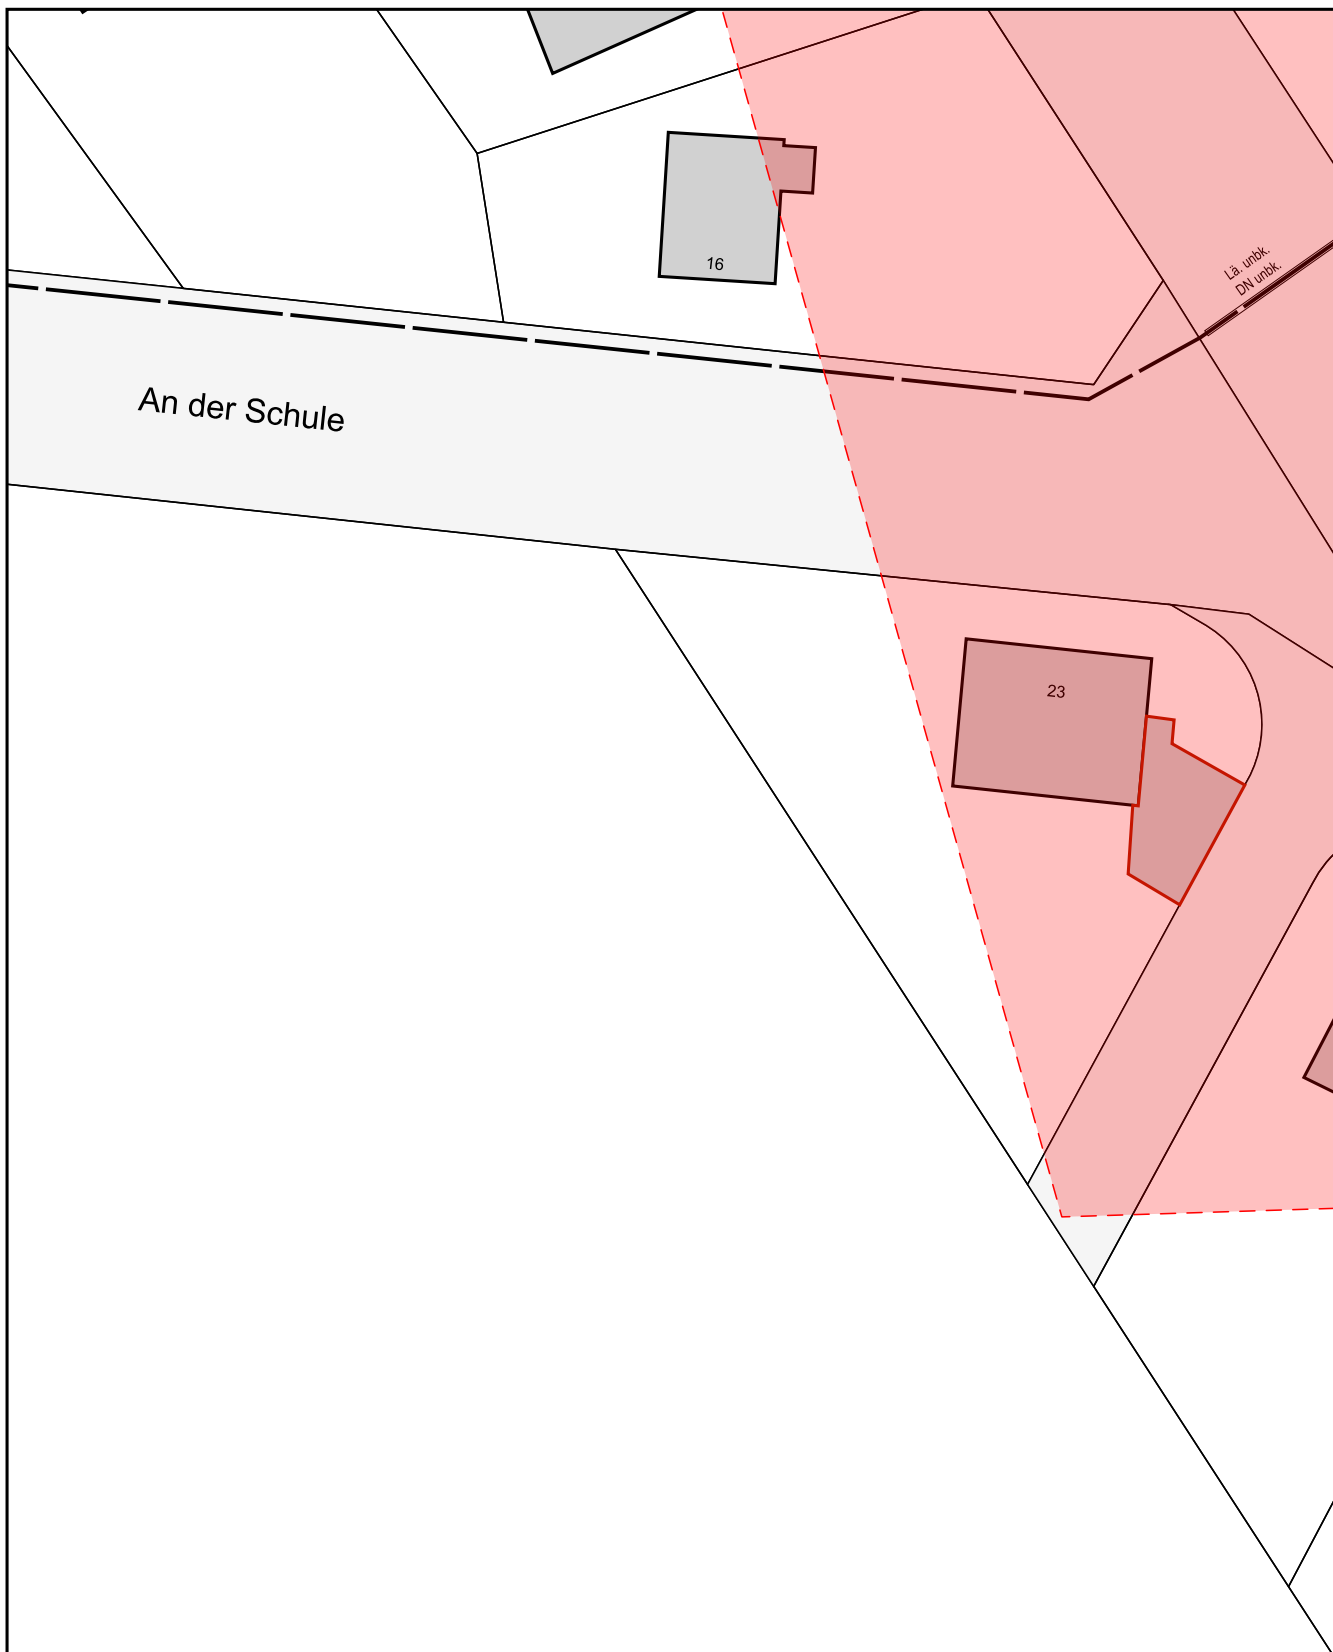

Diese Planunterlage ist Eigentum der Avacon Netz GmbH
Nachdruck oder Vervielfältigung nur mit Genehmigung des Eigentümers
Die Weitergabe dieses Planes an Dritte bedarf unserer Genehmigung



Genauere Lage und Tiefe unserer Anlage sind durch Handschachtung zu ermitteln
Parallel zu Mittelspannung u. Ferngastrassen können sich Fernmeldekabel
(LWL/CU) in einem Abstand von maximal 1 m, gewöhnlich jedoch 0,4 m befinden.

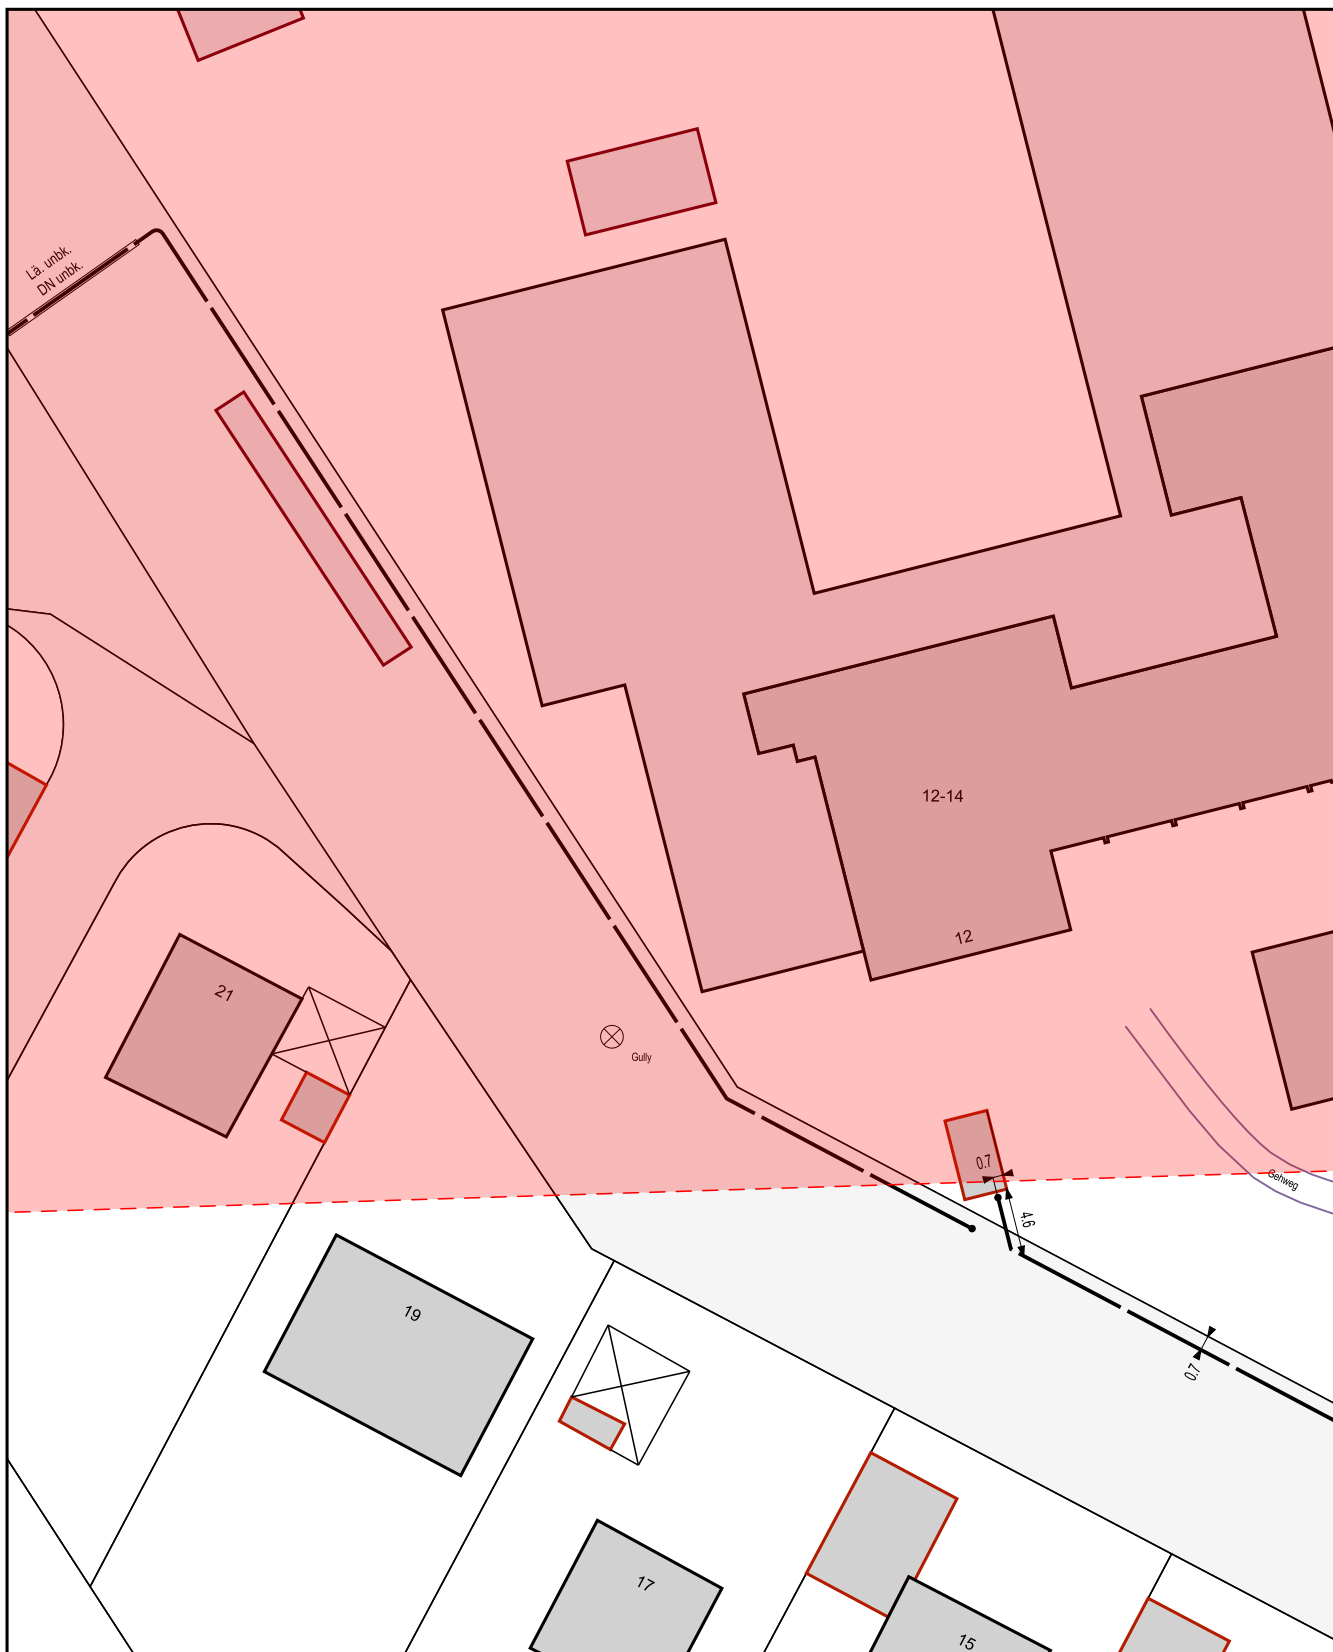
	avacon		Auskunft / Fortführung	Vorgangs-Nr.: 1459738
	Bemerkungen:		Ansprechpartner: Leitungsauskunft - Burgwedel	
			Druckdatum:	16.05.2025
			Ort:	Burgwedel, Stadt
			Straße:	An der Schule 12A
Maßstab: 1:500	Blatt-Nr.: 02		Sparte(n):	Strom Mittelspannung



Diese Planunterlage ist Eigentum der Avacon Netz GmbH
 Nachdruck oder Vervielfältigung nur mit Genehmigung des Eigentümers
 Die Weitergabe dieses Planes an Dritte bedarf unserer Genehmigung

Genaue Lage und Tiefe unserer Anlage sind durch Handschachtung zu ermitteln
 Parallel zu Mittelspannung u. Ferngastrassen können sich Fernmeldekabel
 (LWL/CU) in einem Abstand von maximal 1 m, gewöhnlich jedoch 0,4 m befinden.


			Auskunft / Fortführung	Vorgangs-Nr.: 1459738
			Ansprechpartner: Leitungsauskunft - Burgwedel	
	Bemerkungen:		Druckdatum:	16.05.2025
			Ort:	Burgwedel, Stadt
			Straße:	An der Schule 12A
Maßstab: 1:500	Blatt-Nr.: 04	Sparte(n): Strom Mittelspannung		

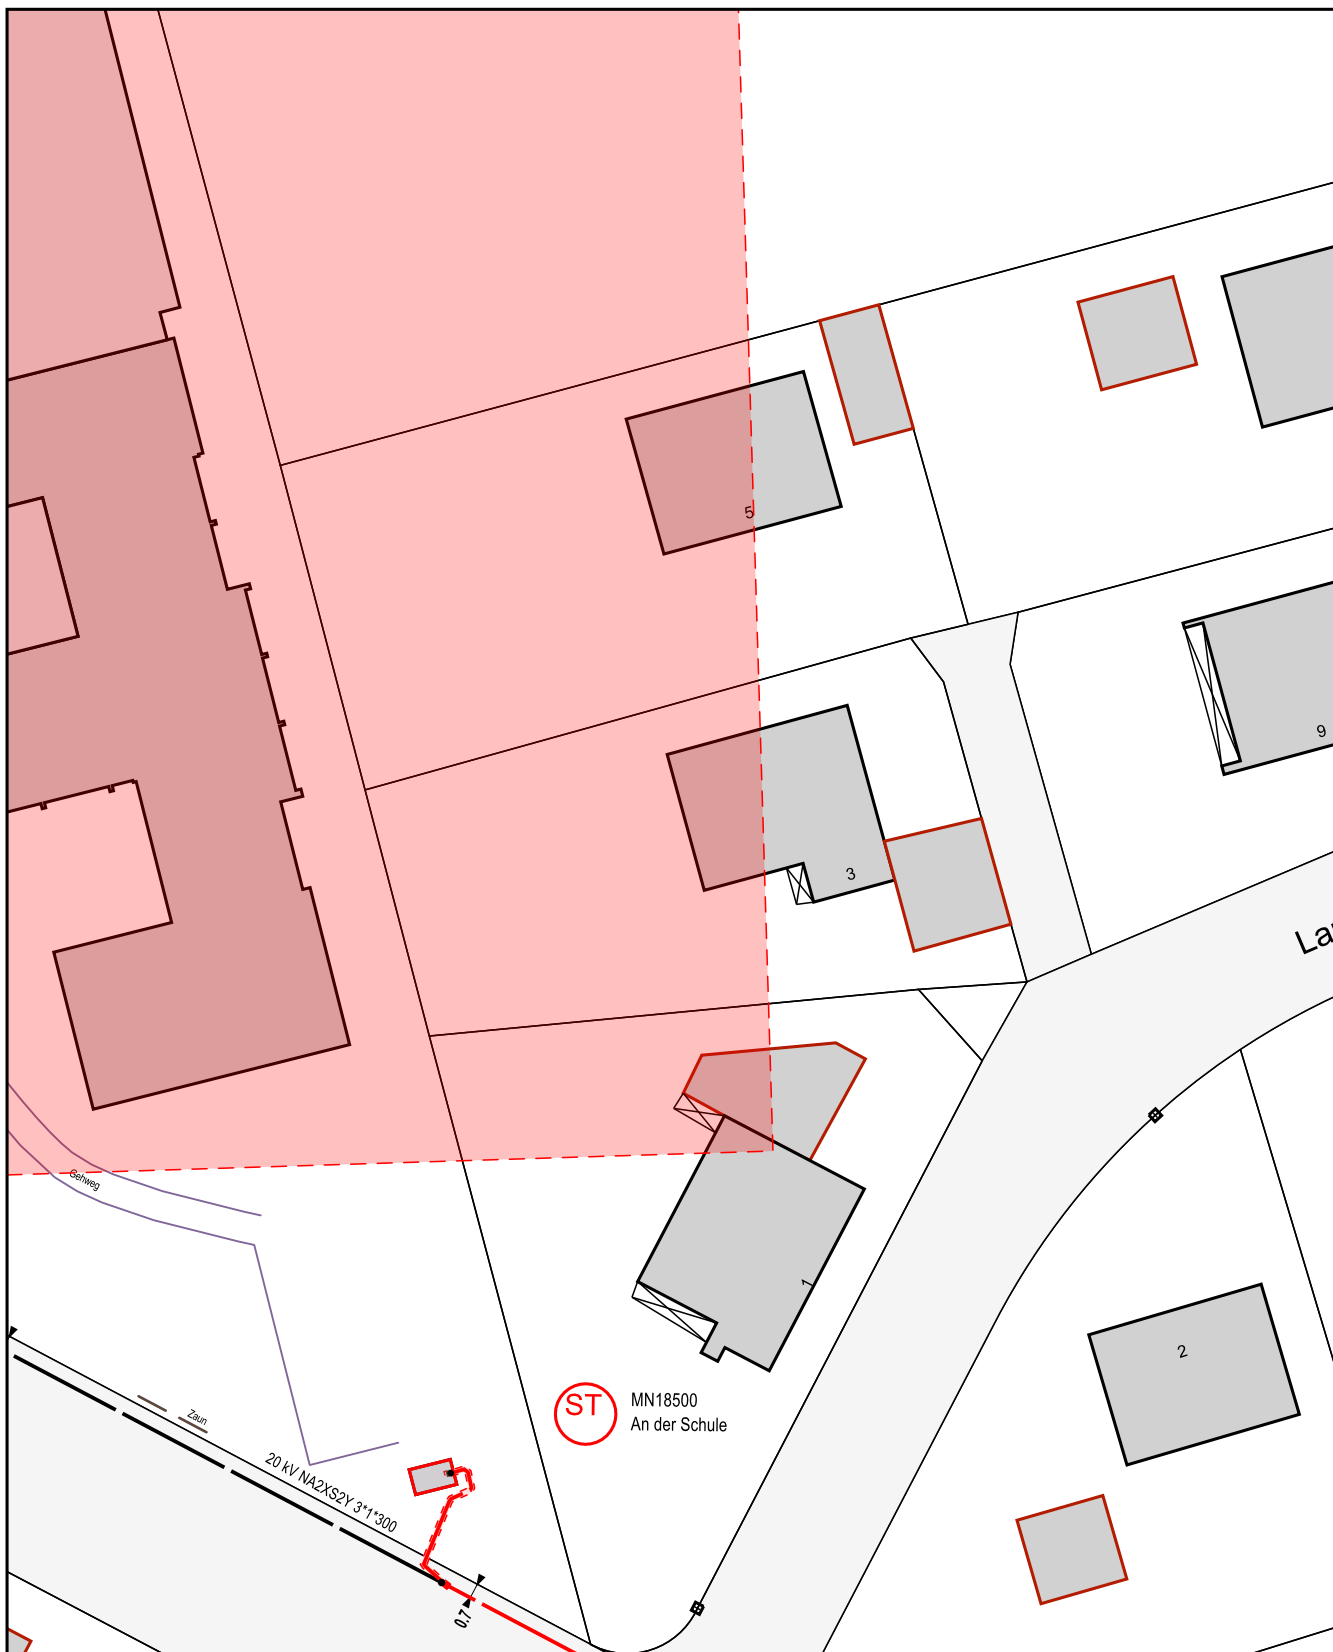

Diese Planunterlage ist Eigentum der Avacon Netz GmbH
Nachdruck oder Vervielfältigung nur mit Genehmigung des Eigentümers
Die Weitergabe dieses Planes an Dritte bedarf unserer Genehmigung

Genaue Lage und Tiefe unserer Anlage sind durch Handschachtung zu ermitteln
Parallel zu Mittelspannung u. Ferngastrassen können sich Fernmeldekabel
(LWL/CU) in einem Abstand von maximal 1 m, gewöhnlich jedoch 0,4 m befinden.


			Auskunft / Fortführung	Vorgangs-Nr.: 1459738
			Ansprechpartner: Leitungsauskunft - Burgwedel	
	Bemerkungen:		Druckdatum:	16.05.2025
			Ort:	Burgwedel, Stadt
			Straße:	An der Schule 12A
Maßstab: 1:500	Blatt-Nr.: 06	Sparte(n): Strom Mittelspannung		

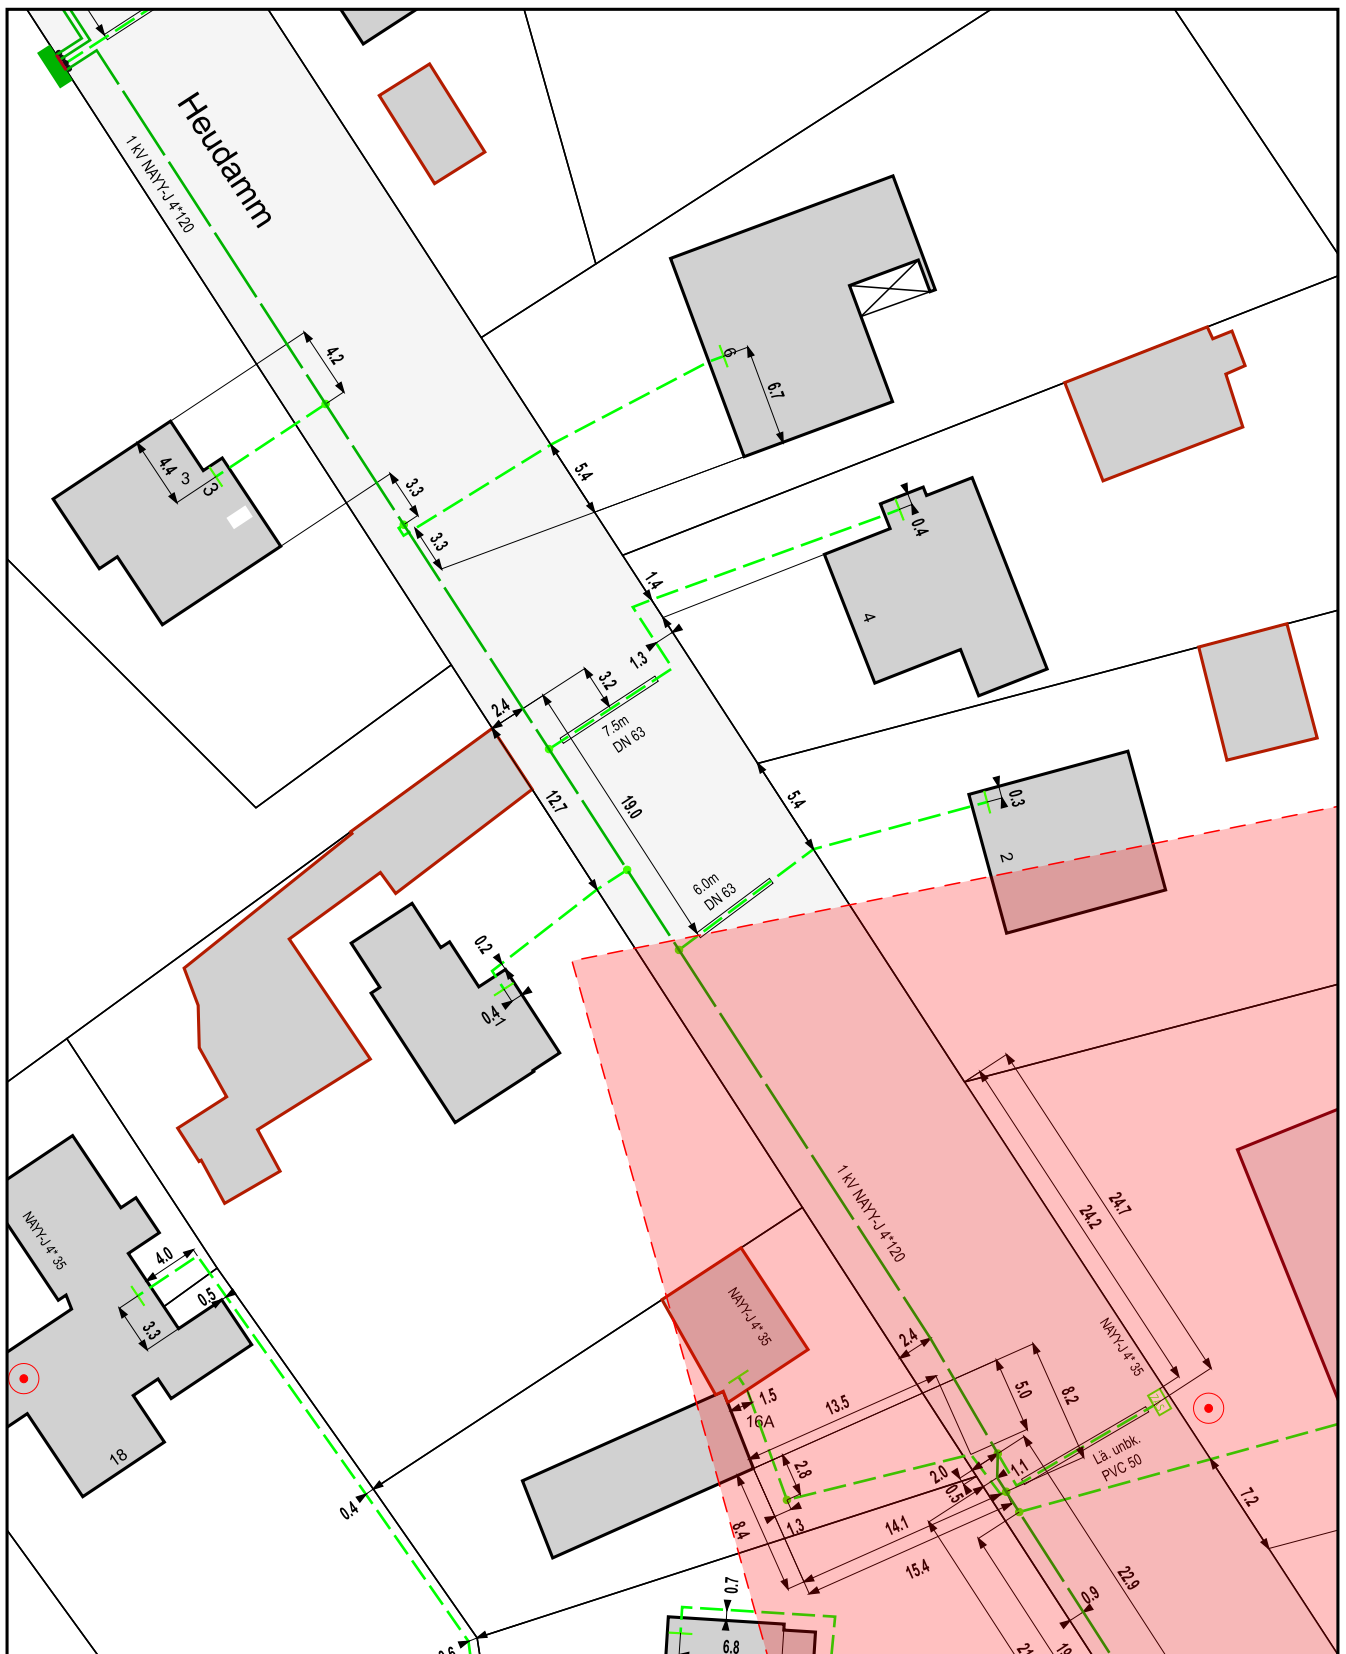

Diese Planunterlage ist Eigentum der Avacon Netz GmbH
Nachdruck oder Vervielfältigung nur mit Genehmigung des Eigentümers
Die Weitergabe dieses Planes an Dritte bedarf unserer Genehmigung



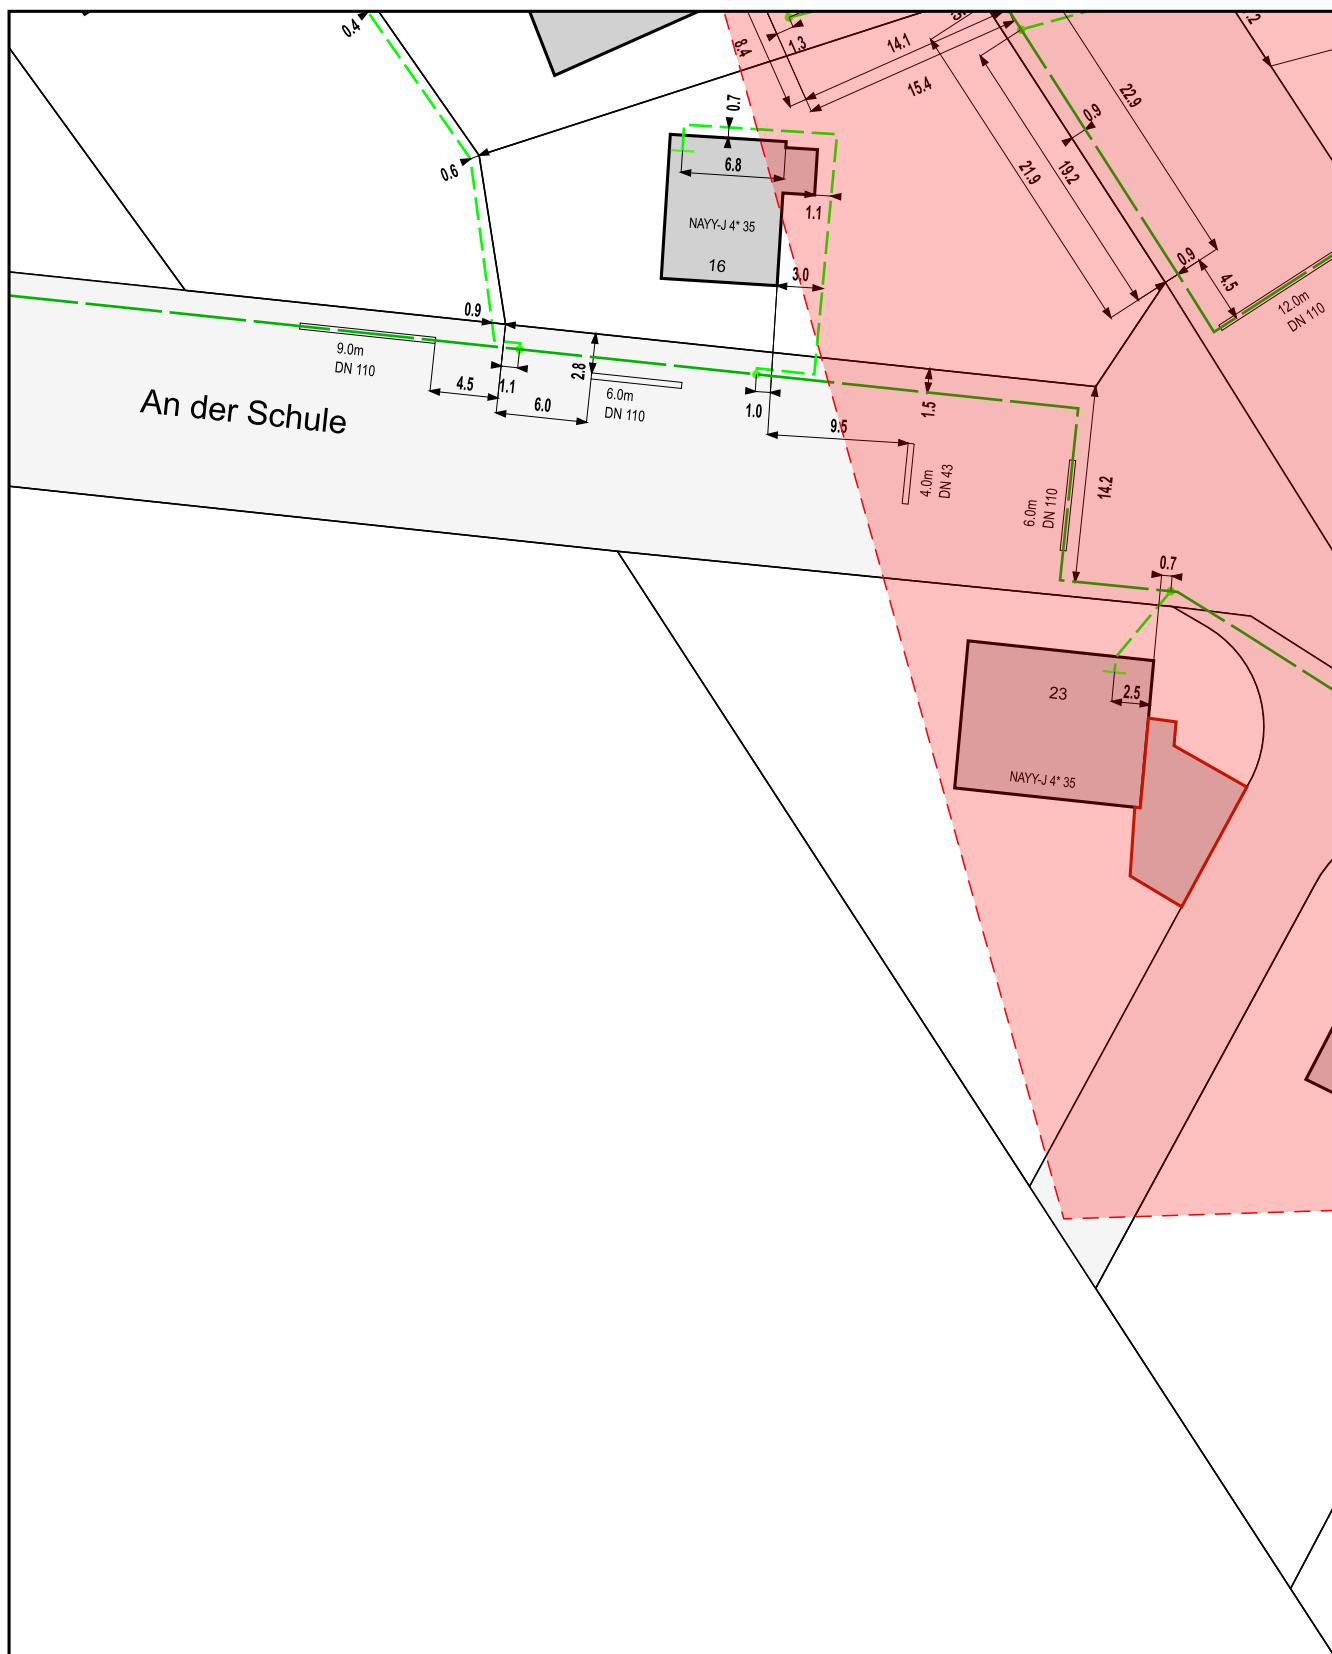

Genaue Lage und Tiefe unserer Anlage sind durch Handschachtung zu ermitteln
Parallel zu Mittelspannung u. Ferngastrassen können sich Fernmeldekabel
(LWL/CU) in einem Abstand von maximal 1 m, gewöhnlich jedoch 0,4 m befinden.


			Auskunft / Fortführung	Vorgangs-Nr.: 1459738
			Ansprechpartner: Leitungsauskunft - Burgwedel	
	Bemerkungen:		Druckdatum:	16.05.2025
			Ort:	Burgwedel, Stadt
			Straße:	An der Schule 12A
Maßstab: 1:500	Blatt-Nr.: 01	Sparte(n): Strom Niederspannung		



Diese Planunterlage ist Eigentum der Avacon Netz GmbH
 Nachdruck oder Vervielfältigung nur mit Genehmigung des Eigentümers
 Die Weitergabe dieses Planes an Dritte bedarf unserer Genehmigung



Genaue Lage und Tiefe unserer Anlage sind durch Handschachtung zu ermitteln
 Parallel zu Mittelspannung u. Ferngastrassen können sich Fernmeldekabel
 (LWL/CU) in einem Abstand von maximal 1 m, gewöhnlich jedoch 0,4 m befinden.

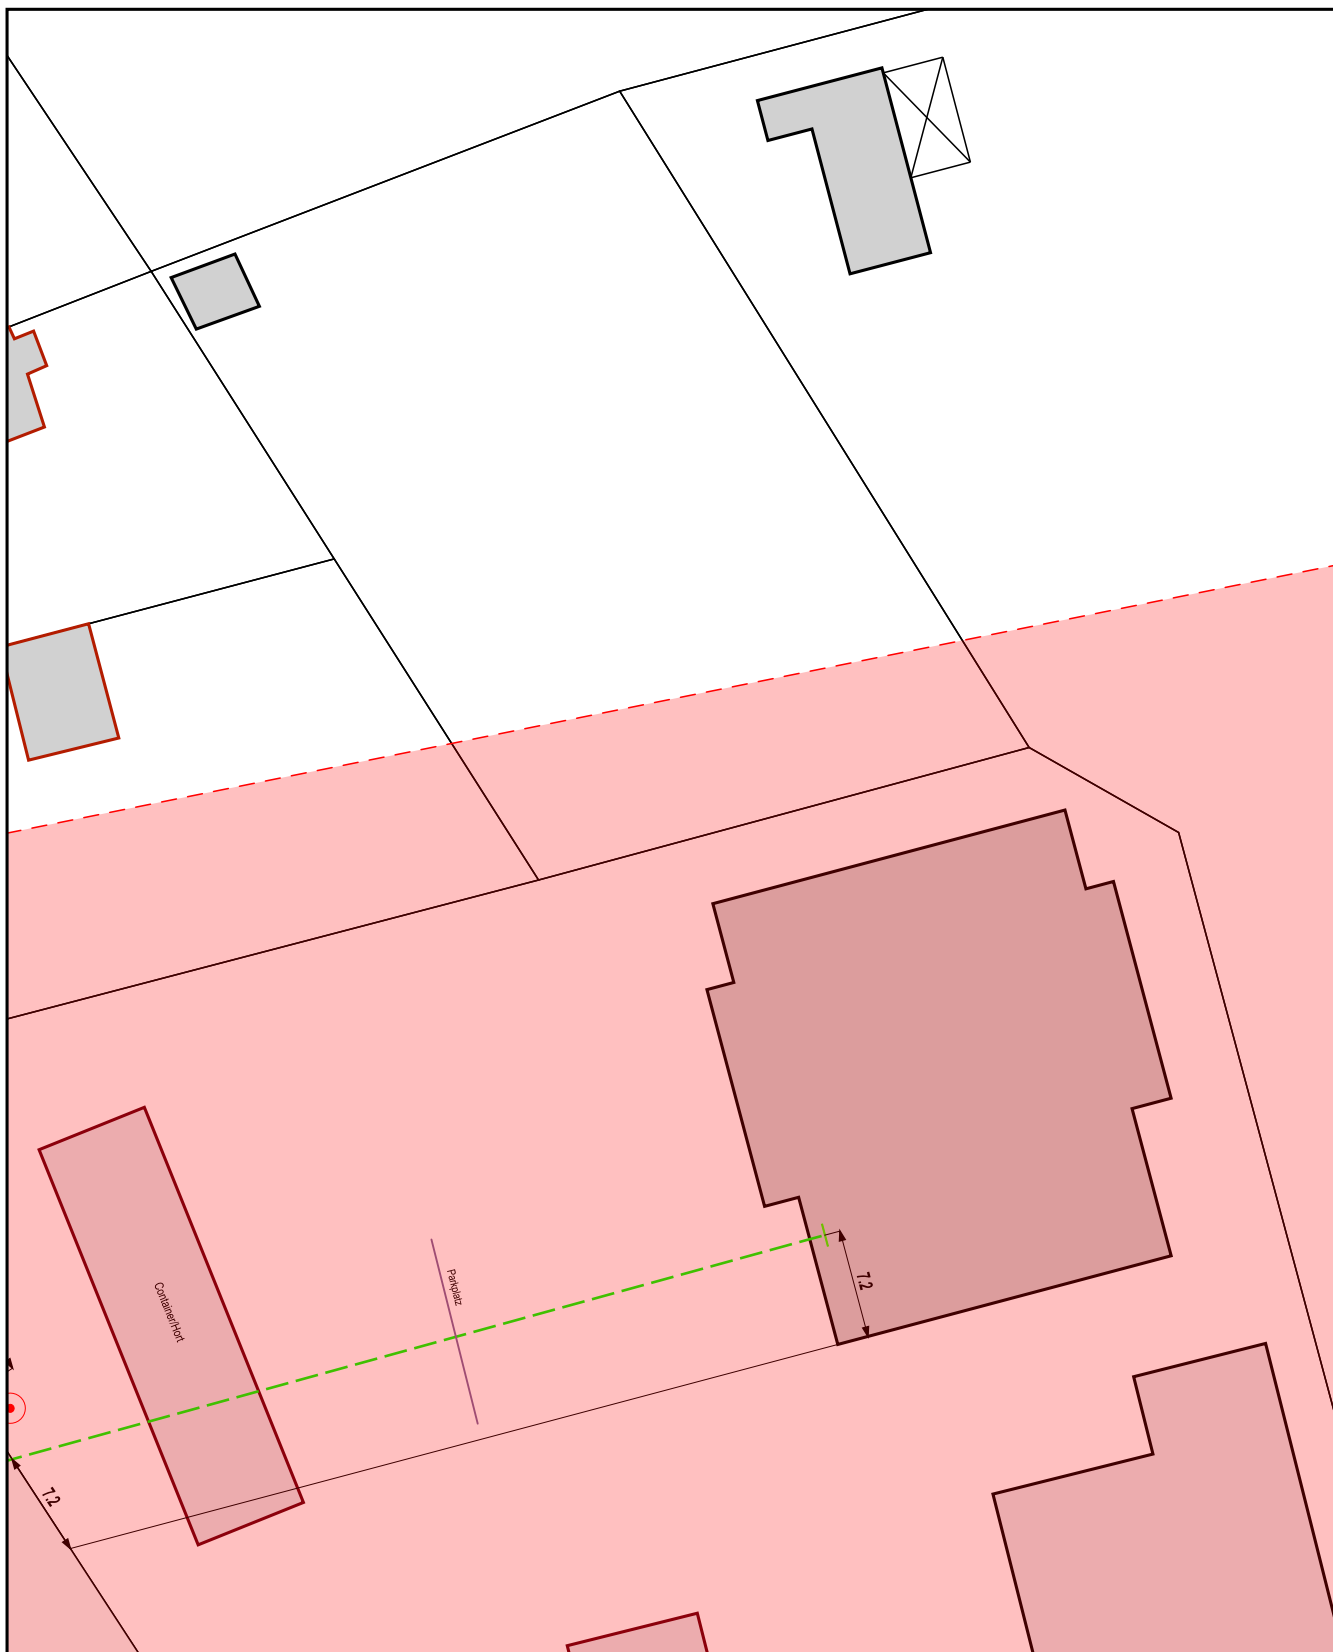
				Auskunft / Fortführung		Vorgangs-Nr.: 1459738							
				Ansprechpartner: Leitungsauskunft - Burgwedel									
	Bemerkungen:			Druckdatum: 16.05.2025									
				Ort: Burgwedel, Stadt									
				Straße: An der Schule 12A									
	Maßstab: 1:500		Blatt-Nr.: 02		Sparte(n): Strom Niederspannung								
Quelle: Auszug aus den Geobasisdaten der Niedersächsischen Vermessungs- und Katasterverwaltung.								© Geobasis-DE / LVerm LSA, 011012		© 2005 			



Diese Planunterlage ist Eigentum der Avacon Netz GmbH
 Nachdruck oder Vervielfältigung nur mit Genehmigung des Eigentümers
 Die Weitergabe dieses Planes an Dritte bedarf unserer Genehmigung



Genaue Lage und Tiefe unserer Anlage sind durch Handschachtung zu ermitteln
 Parallel zu Mittelspannung u. Ferngastrassen können sich Fernmeldekabel
 (LWL/CU) in einem Abstand von maximal 1 m, gewöhnlich jedoch 0,4 m befinden.

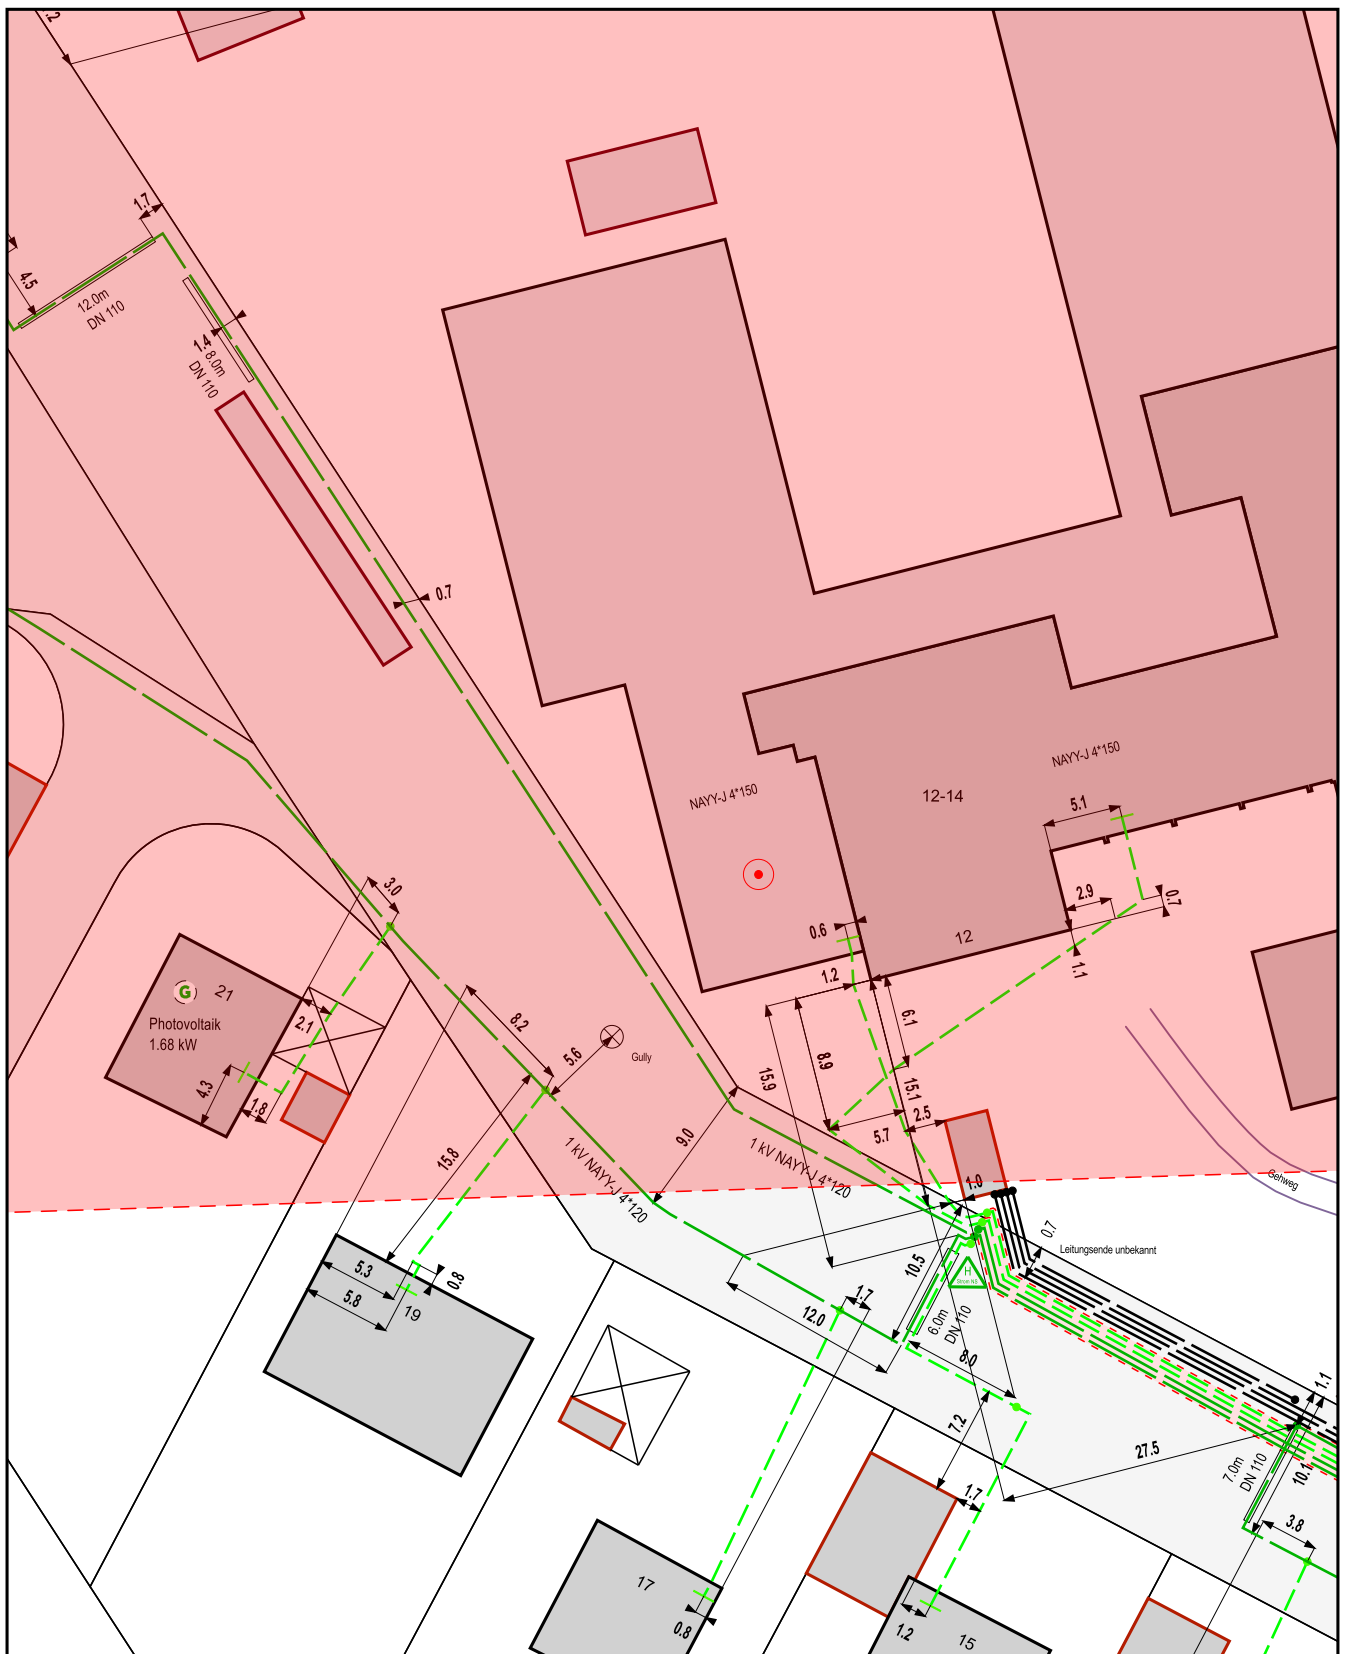
		Auskunft / Fortführung		Vorgangs-Nr.: 1459738
		Ansprechpartner: Leitungsauskunft - Burgwedel		
	Bemerkungen:		Druckdatum:	16.05.2025
			Ort:	Burgwedel, Stadt
			Straße:	An der Schule 12A
Maßstab: 1:500	Blatt-Nr.: 03	Sparte(n): Strom Niederspannung		



Diese Planunterlage ist Eigentum der Avacon Netz GmbH
Nachdruck oder Vervielfältigung nur mit Genehmigung des Eigentümers
Die Weitergabe dieses Planes an Dritte bedarf unserer Genehmigung



Genaue Lage und Tiefe unserer Anlage sind durch Handschachtung zu ermitteln
Parallel zu Mittelspannung u. Ferngastrassen können sich Fernmeldekabel
(LWL/CU) in einem Abstand von maximal 1 m, gewöhnlich jedoch 0,4 m befinden.

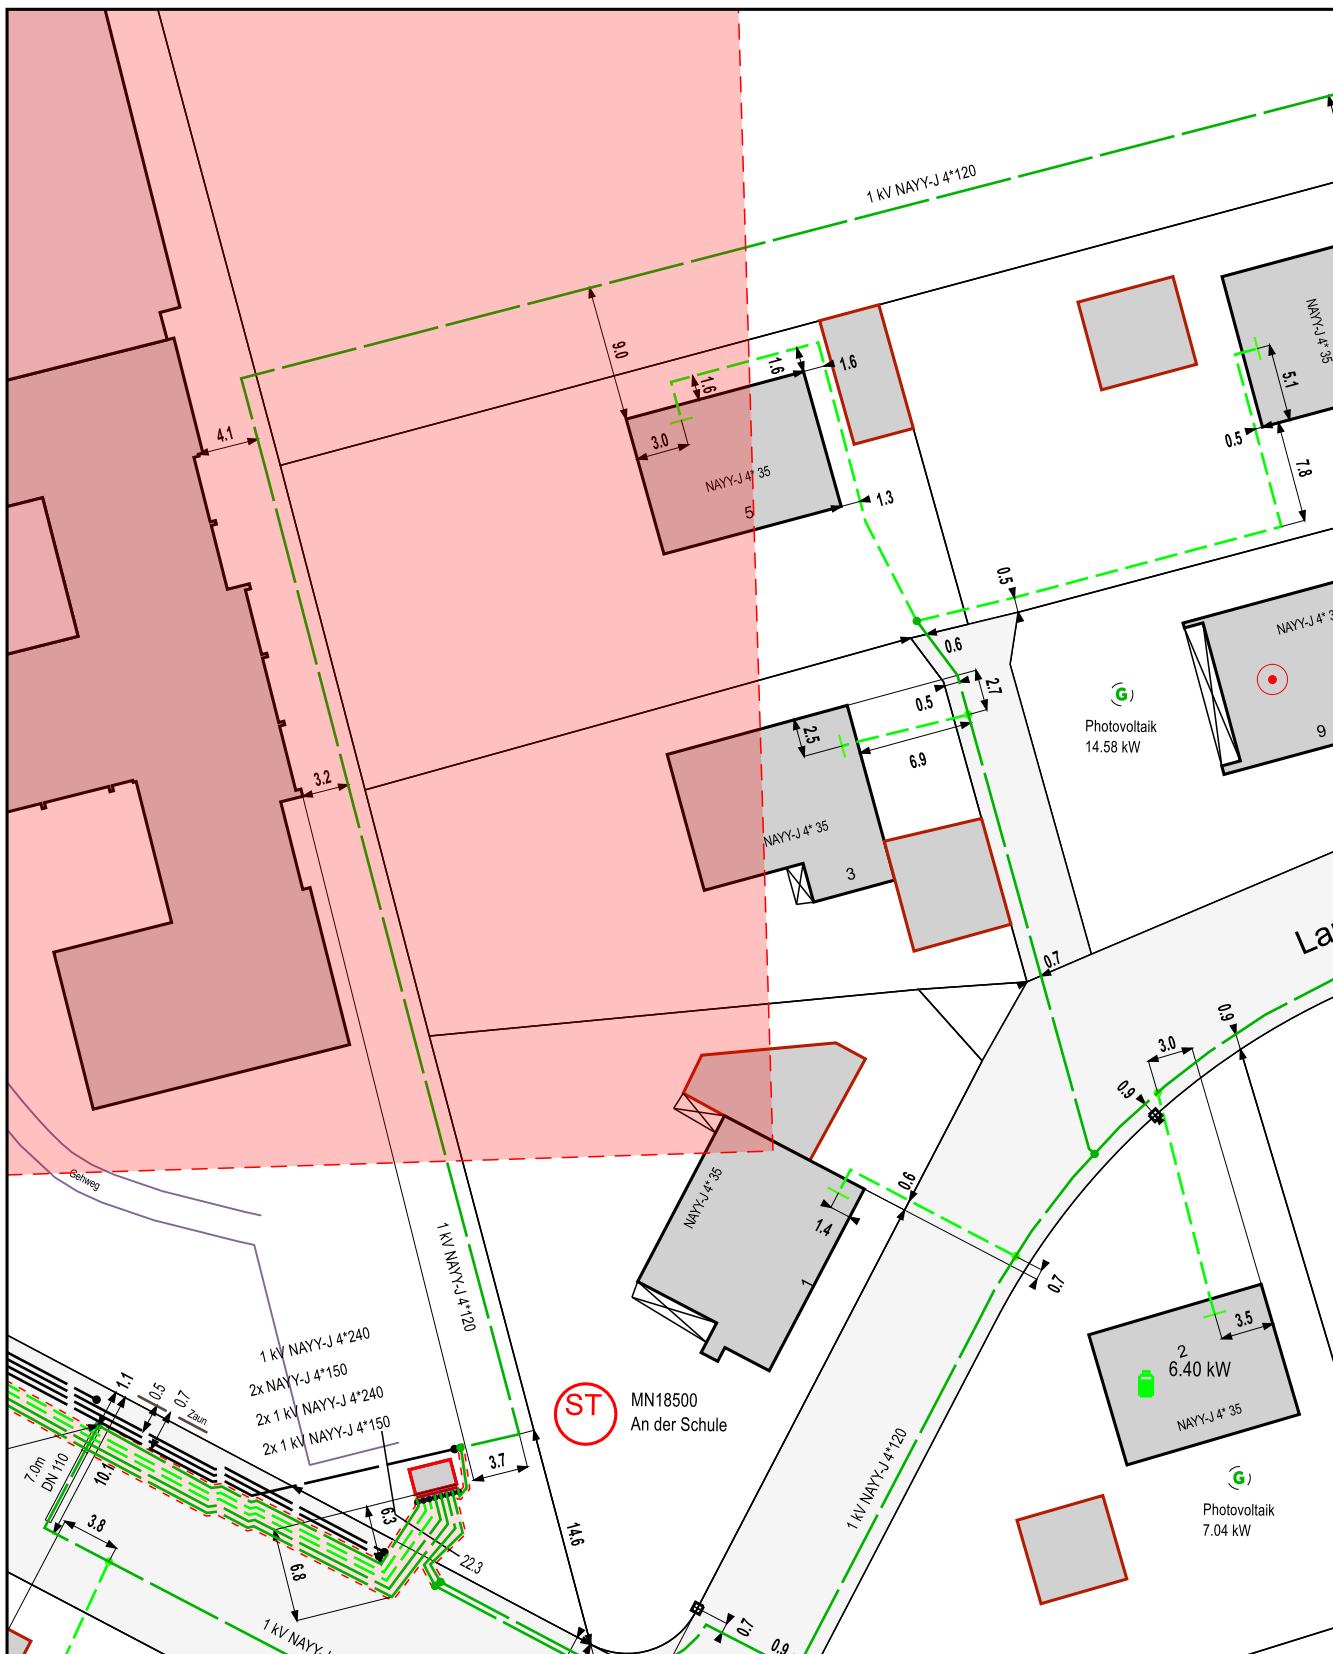
			Auskunft / Fortführung	Vorgangs-Nr.: 1459738
			Ansprechpartner: Leitungsauskunft - Burgwedel	
	Bemerkungen:		Druckdatum:	16.05.2025
			Ort:	Burgwedel, Stadt
			Straße:	An der Schule 12A
Maßstab: 1:500	Blatt-Nr.: 04		Sparte(n): Strom Niederspannung	



Diese Planunterlage ist Eigentum der Avacon Netz GmbH
Nachdruck oder Vervielfältigung nur mit Genehmigung des Eigentümers
Die Weitergabe dieses Planes an Dritte bedarf unserer Genehmigung



Genaue Lage und Tiefe unserer Anlage sind durch Handschachtung zu ermitteln
Parallel zu Mittelspannung u. Ferngastrassen können sich Fernmeldekabel
(LWL/CU) in einem Abstand von maximal 1 m, gewöhnlich jedoch 0,4 m befinden.

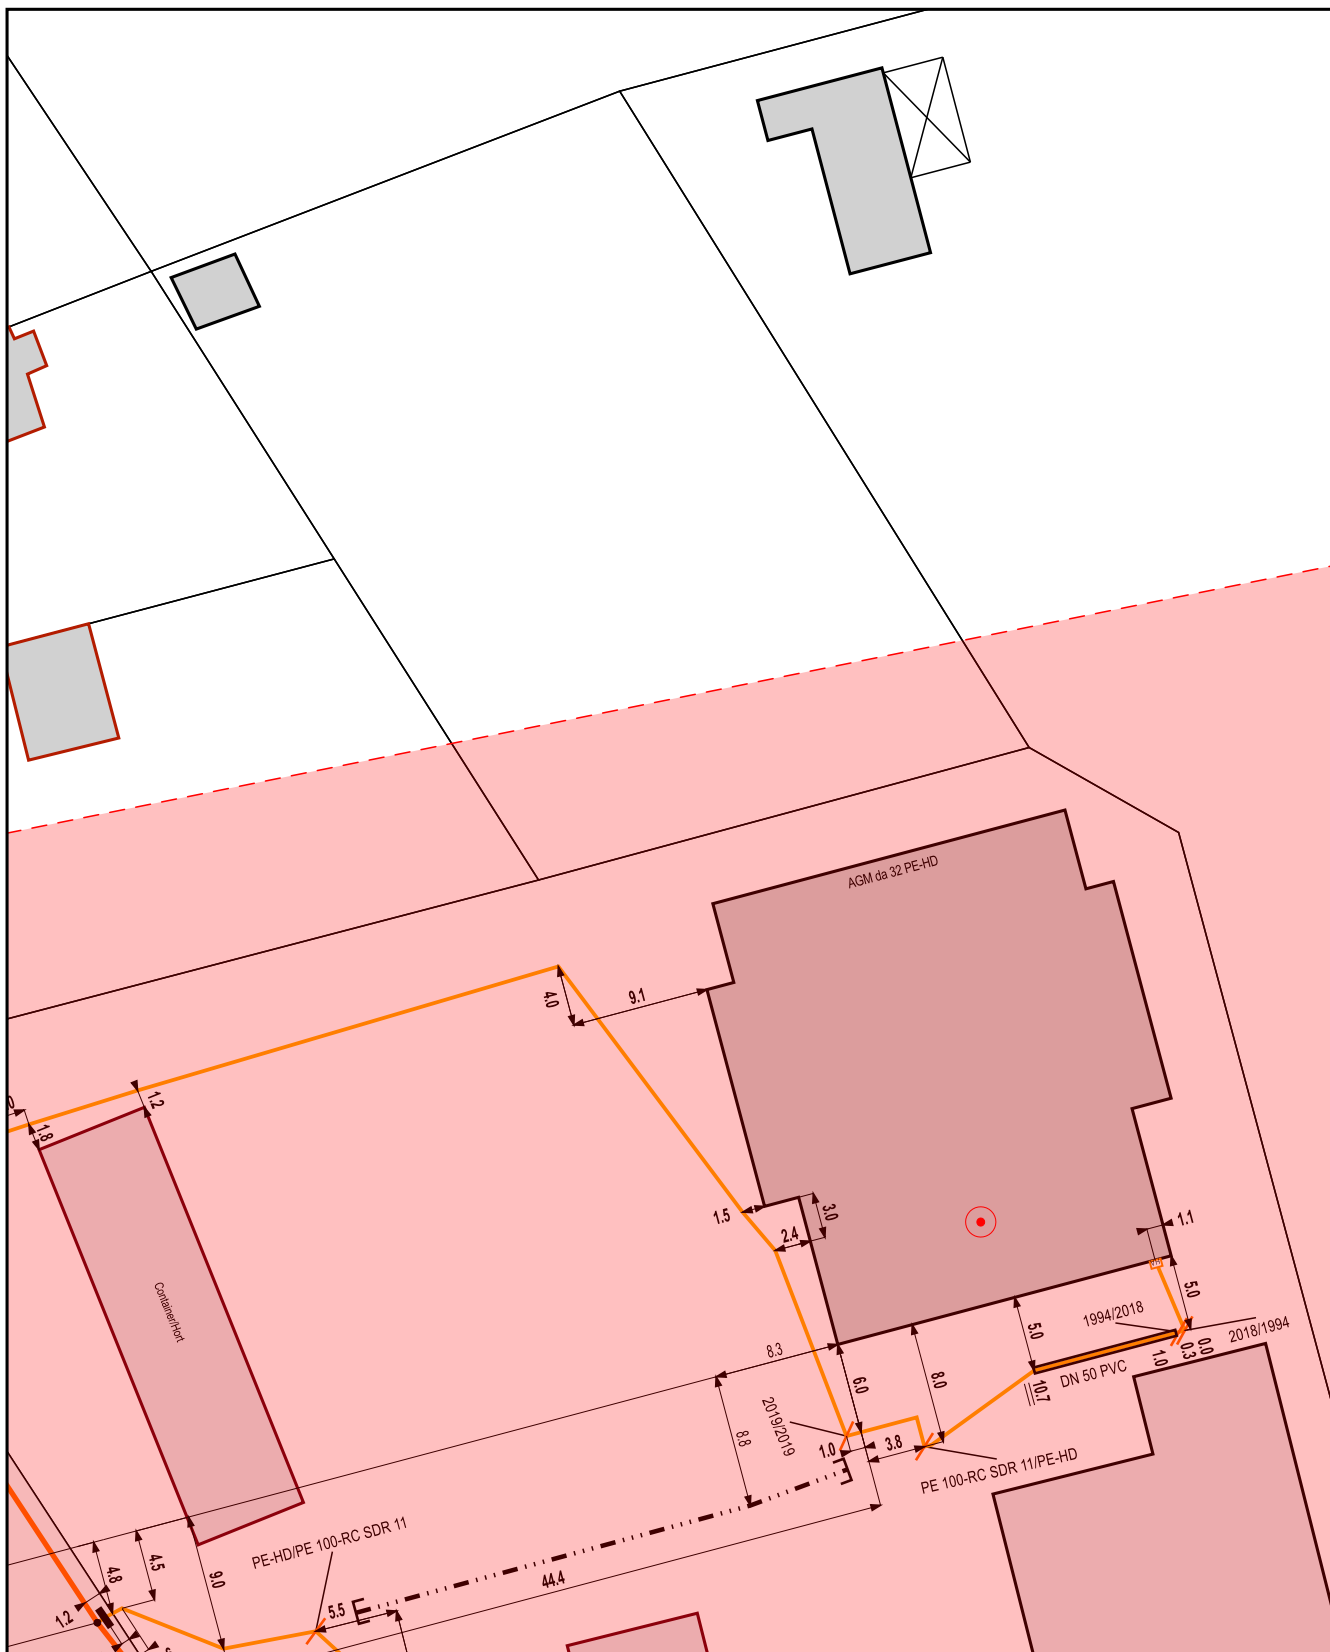
			Auskunft / Fortführung	Vorgangs-Nr.: 1459738
			Ansprechpartner: Leitungsauskunft - Burgwedel	
	Bemerkungen:		Druckdatum: 16.05.2025	
			Ort: Burgwedel, Stadt	
			Straße: An der Schule 12A	
	Maßstab: 1:500	Blatt-Nr.: 06	Sparte(n): Strom Niederspannung	



Diese Planunterlage ist Eigentum der Avacon Netz GmbH
 Nachdruck oder Vervielfältigung nur mit Genehmigung des Eigentümers
 Die Weitergabe dieses Planes an Dritte bedarf unserer Genehmigung


Genaue Lage und Tiefe unserer Anlage sind durch Handschachtung zu ermitteln
 Parallel zu Mittelspannung u. Ferngastrassen können sich Fernmeldekabel
 (LWL/CU) in einem Abstand von maximal 1 m, gewöhnlich jedoch 0,4 m befinden.


			Auskunft / Fortführung	Vorgangs-Nr.: 1459738
			Ansprechpartner: Leitungsauskunft - Burgwedel	
	Bemerkungen:		Druckdatum:	16.05.2025
			Ort:	Burgwedel, Stadt
			Straße:	An der Schule 12A
Maßstab: 1:500	Blatt-Nr.: 03	Sparte(n): Gas		

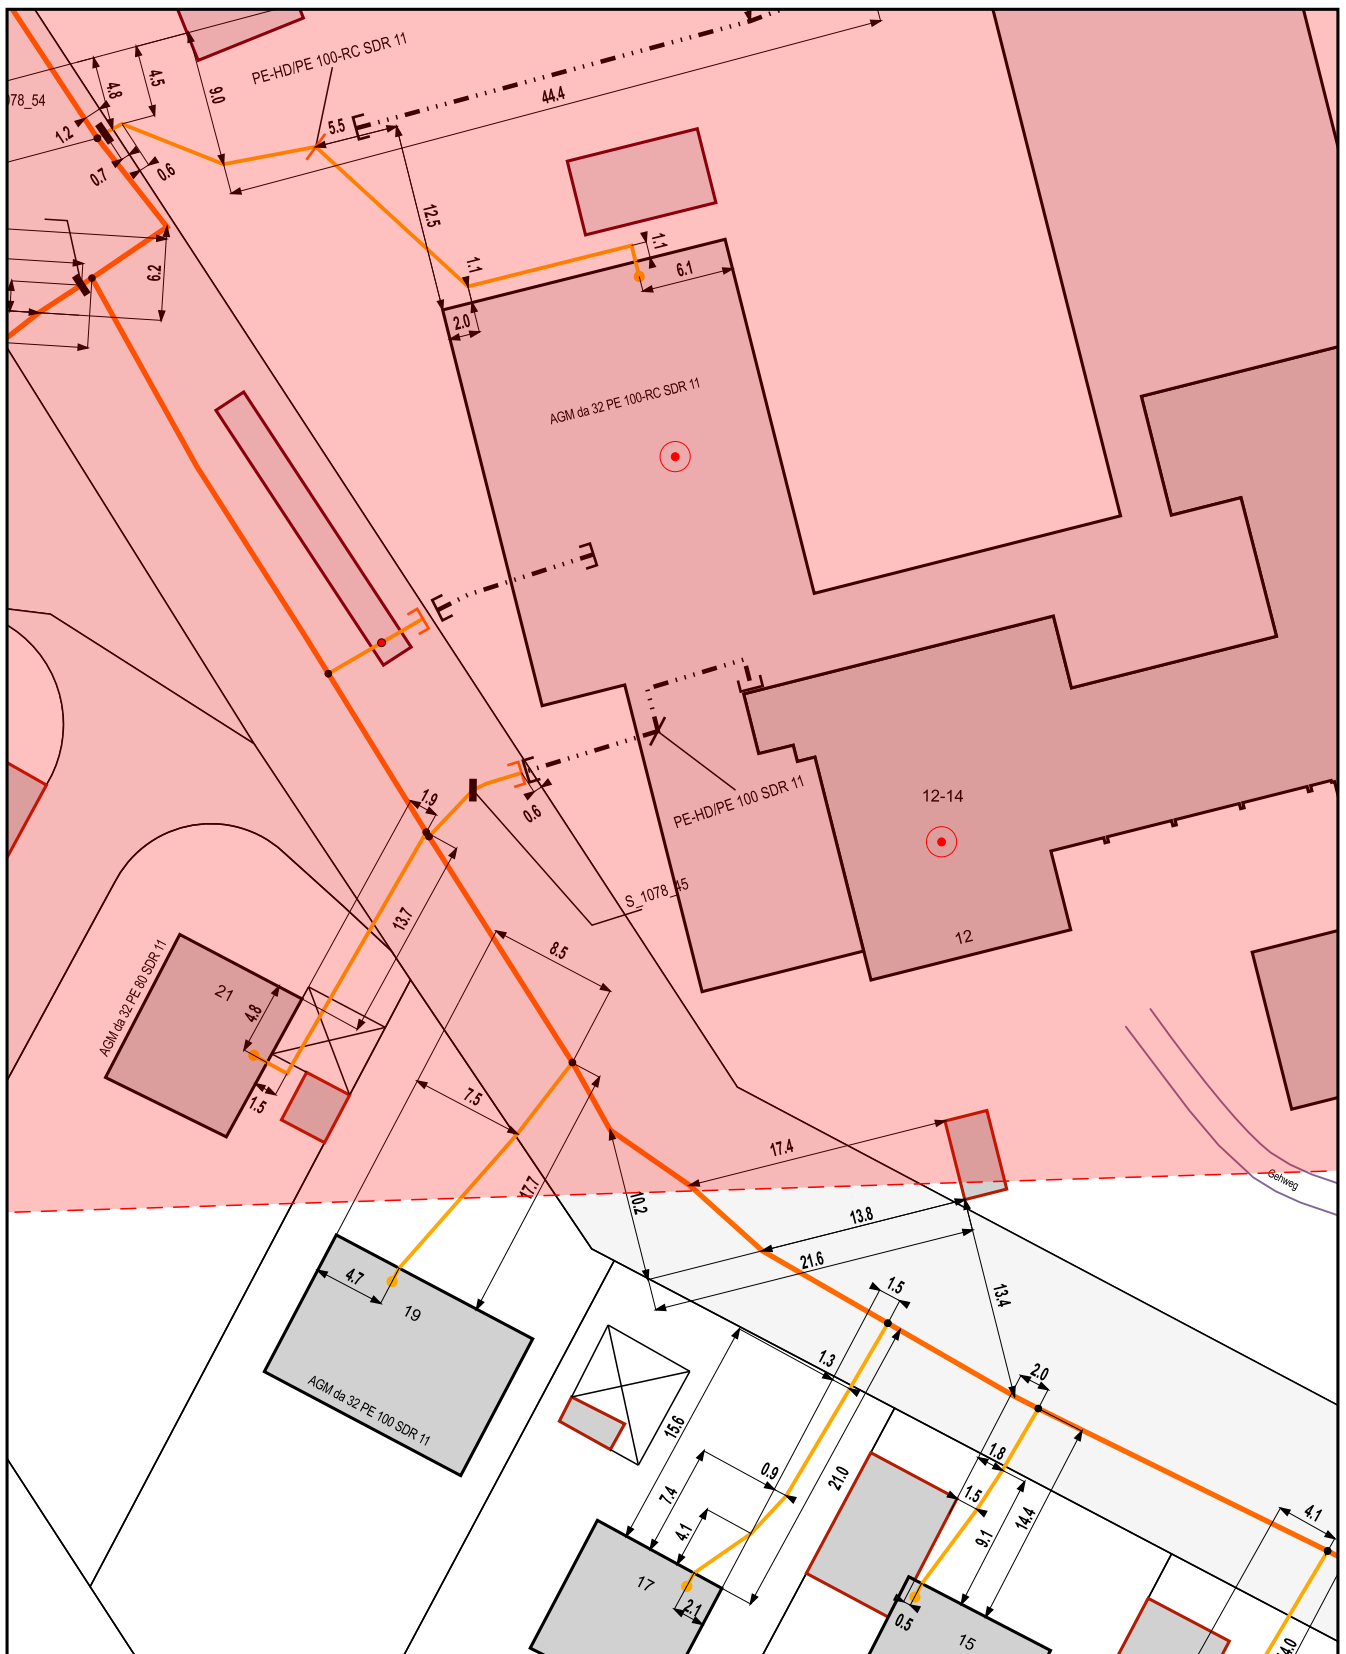

Diese Planunterlage ist Eigentum der Avacon Netz GmbH
Nachdruck oder Vervielfältigung nur mit Genehmigung des Eigentümers
Die Weitergabe dieses Planes an Dritte bedarf unserer Genehmigung



Genaue Lage und Tiefe unserer Anlage sind durch Handschachtung zu ermitteln
Parallel zu Mittelspannung u. Ferngastrassen können sich Fernmeldekabel
(LWL/CU) in einem Abstand von maximal 1 m, gewöhnlich jedoch 0,4 m befinden.

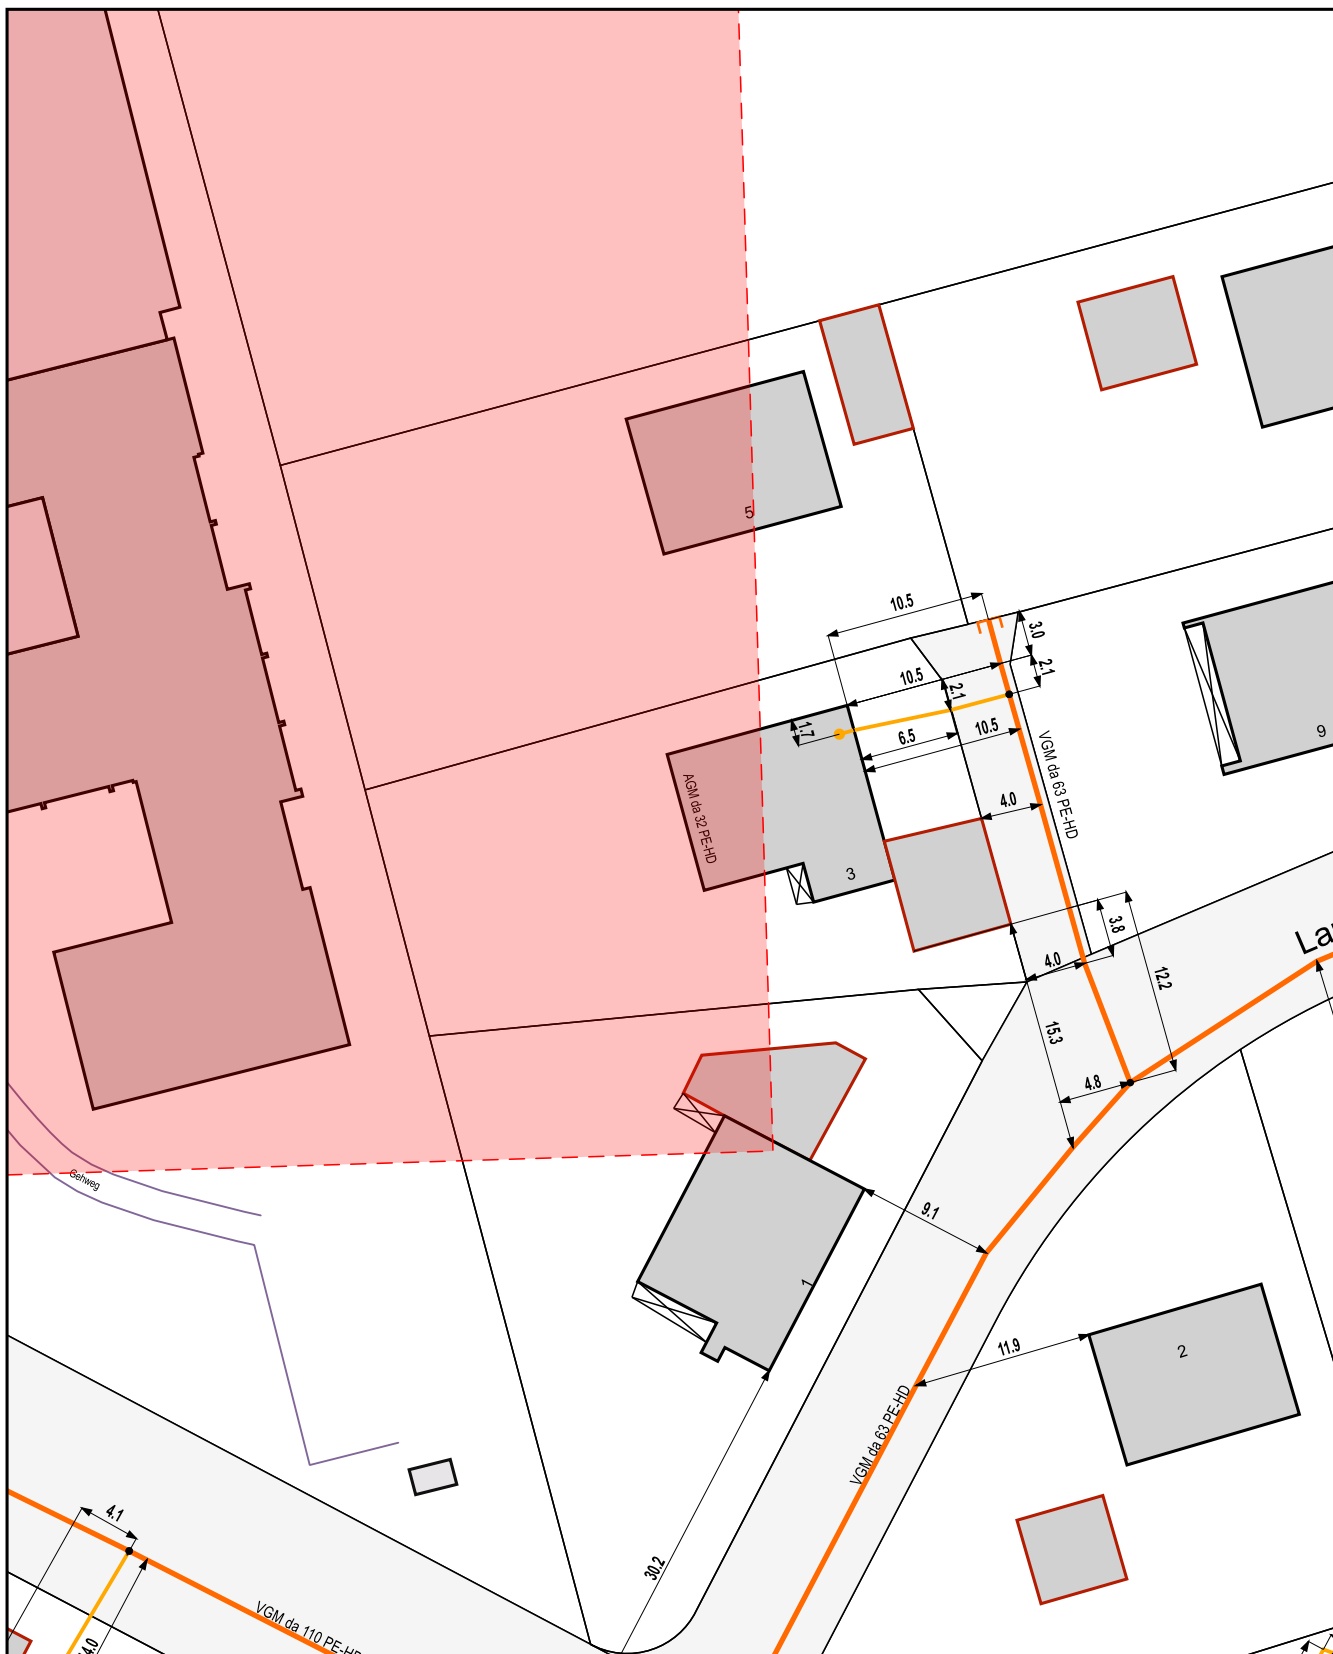					Auskunft / Fortführung		Vorgangs-Nr.: 1459738																						
					Ansprechpartner: Leitungsauskunft - Burgwedel																								
	Bemerkungen:				Druckdatum: 16.05.2025																								
					Ort: Burgwedel, Stadt																								
					Straße: An der Schule 12A																								
Maßstab: 1:500		Blatt-Nr.: 04			Sparte(n): Gas																								
Quelle: Auszug aus den Geobasisdaten der Niedersächsischen Vermessungs- und Katasterverwaltung.										© Geobasis-DE / LVerm LSA, 011012										© 2005  									



Diese Planunterlage ist Eigentum der Avacon Netz GmbH
 Nachdruck oder Vervielfältigung nur mit Genehmigung des Eigentümers
 Die Weitergabe dieses Planes an Dritte bedarf unserer Genehmigung

Genauere Lage und Tiefe unserer Anlage sind durch Handschachtung zu ermitteln
 Parallel zu Mittelspannung u. Ferngastrassen können sich Fernmeldekabel
 (LWL/CU) in einem Abstand von maximal 1 m, gewöhnlich jedoch 0,4 m befinden.

			Auskunft / Fortführung	Vorgangs-Nr.: 1459738
			Ansprechpartner: Leitungsauskunft - Burgwedel	
	Bemerkungen:		Druckdatum:	16.05.2025
			Ort:	Burgwedel, Stadt
			Straße:	An der Schule 12A
Maßstab: 1:500	Blatt-Nr.: 06	Sparte(n): Gas		

Burgwedel, den 16.05.2025

Spartenausku 1459738-AVA in Burgwedel, Stadt An der Schule 12A

Anfragegrund: Planung

Projektname: Neubau Turnhalle an der Schule

Projektzusatz:

Erstellt am: 16.05.2025

Sehr geehrte Damen und Herren,

anbei übersenden wir Ihnen die gewünschte Spartenauskunft.

Im Bereich Ihrer Spartenanfrage befinden sich Leitungen der Avacon Netz GmbH.

Folgende Planauszüge und sonstige Dokumente wurden übergeben:

Indexplan:	<input checked="" type="checkbox"/>	Legende:	<input checked="" type="checkbox"/>	Merkblatt zum Schutz der	<input checked="" type="checkbox"/>
Anfrageübersic	<input type="checkbox"/>	Nutzungsbestimmung	<input type="checkbox"/>		
Skizze:	<input type="checkbox"/>				
Sparte	Spartenpläne ausgegeben	Sicherheitsrel. Einbauten	Sperrflächen	Leerauskunft	
Wasser:	<input type="checkbox"/>	<input type="checkbox"/>	<input type="checkbox"/>	<input checked="" type="checkbox"/>	
Gas:	<input checked="" type="checkbox"/>	<input type="checkbox"/>	<input type="checkbox"/>	<input type="checkbox"/>	
Gas-FG:	<input type="checkbox"/>	<input type="checkbox"/>	<input type="checkbox"/>	<input checked="" type="checkbox"/>	
Strom-BL:	<input checked="" type="checkbox"/>	<input type="checkbox"/>	<input type="checkbox"/>	<input type="checkbox"/>	
Strom-NS:	<input checked="" type="checkbox"/>	<input type="checkbox"/>	<input type="checkbox"/>	<input type="checkbox"/>	
Strom-MS:	<input checked="" type="checkbox"/>	<input type="checkbox"/>	<input type="checkbox"/>	<input type="checkbox"/>	
Strom-HS:	<input type="checkbox"/>	<input type="checkbox"/>	<input type="checkbox"/>	<input checked="" type="checkbox"/>	
Telekommunikation:	<input type="checkbox"/>	<input type="checkbox"/>	<input type="checkbox"/>	<input checked="" type="checkbox"/>	
Fernwärme:	<input type="checkbox"/>	<input type="checkbox"/>	<input type="checkbox"/>	<input checked="" type="checkbox"/>	

Bitte beachten Sie hierzu die Bestätigung über erfolgte Planauskunft / Einweisung (insbesondere die Besondere Hinweise auf Seite 3), das Merkblatt zum Schutz unterirdischer Versorgungsleitungen und die beigefügten Pläne.

Geschäftsführung:
André Bruscek, Christian Ehret,
Frank Schwermer

Sitz: Helmstedt
Amtsgericht Braunschweig
HRB 203312
Ust.-Id.-Nr. DE 281304797

Zertifiziert
Nach ISO 14001, 50001
OHSAS 18001

Bestätigung über erfolgte Planausgabe / Einweisung

Achtung:

Arbeiten in der Nähe von Strom- und Gasverteilungsanlagen sind mit Lebensgefahr verbunden!!

Für das Bauvorhaben in	1459738-AVA, Burgwedel, Stadt An der Schule 12A	
	<small>genaue Bezeichnung: Ort, Straße, Hausnummer, bzw. Leitungsabschnitt oder zwischen Hausnummern</small>	
	Planung, Tiefbau	15.10.2025
	<small>auszuführende Arbeiten</small>	<small>voraussichtlicher Beginn der Arbeiten</small>
wurde Herr/Frau	Mirko Brodhagen	
Beauftragter der Firma	Stadt Burgwedel	
Kontakt	mirko.brodhagen@burgwedel.de, Tel: 051398973635	
Anschrift	30938 Burgwedel, Fuhrberger Str. 4	
	<small>Ort, Straße, Hausnummer</small>	

über den Gefährdungsbereich nachstehender Verteilungsanlagen (hierzu gehören z. B. Rohrleitungen, Stationen, elektrische Freileitungen und Kabel, Armaturen, Anlagen für den Kathodenschutz, Steuer- und Messkabel, Erdungsanlagen u. a.) im Baustellenbereich eingewiesen.

Auskünfte über Verteilungsanlagen, die sich nicht im Eigentum des Netzbetreibers befinden, müssen bei den zuständigen Netzbetreibern (Übertragungsnetzbetreiber, Stadtwerke, Wasserzweckverbände, private Eigentümer, ...) eingeholt werden.

Eventuell kann die Gemeinde über weitere Versorgungsträger Auskunft erteilen.

Die Einweisung erfolgte mittels Aushändigung von Plänen (mit Übergabedatum).

Die Weitergabe an Dritte ist nicht erlaubt!

Für die Lagerichtigkeit der in den ausgegebenen Plänen eingezeichneten Anlagen, Kabel, Rohrleitungen und Neben-/Hilfs-einrichtungen, insbesondere für Maßangaben, übernimmt der Netzbetreiber keine Gewähr.

Bei Arbeiten im Gefährdungsbereich (Nieder- und Mittelspannung 2m, Hochspannung 6m) von Verteilungsanlagen ist der genaue Verlauf, insbesondere die Tiefe, durch Graben von Suchschlitzen in Handschachtung oder in leitungsschonender Arbeitstechnik, wie z.B. der Einsatz eines Saugbaggers, festzustellen.

Außerdem sind die Informationen zu **"Örtliche Einweisung / Ansprechpartner"**, **"Wichtige Hinweise und besondere Sicherheitsmaßnahmen"** (Seite 3 bzw. Seite 4) und das **"Merkblatt zum Schutz der Verteilungsanlagen"** sowie die spartenspezifischen Verhaltensregeln besonders zu beachten.

Die übergebenen/empfangenen Pläne sind gut lesbar und entsprechen dem nachgefragten Gebiet.

Die abgegebenen Pläne geben den Zustand zum Zeitpunkt der Auskunftserteilung wieder. Es ist darauf zu achten, dass zu Beginn der Bauarbeiten aktuelle Pläne vor Ort vorliegen.

Kontaktadresse / Netzcenter	Avacon Netz GmbH, Burgwedel	+49 51 39 / 80 2 - 0
		<small>Telefon</small>

Örtliche Einweisung / Ansprechpartner

☐ Örtliche Einweisung notwendig

Vorgehensweise bei einer örtlichen Einweisung:

Bitte umgehend mit dem zuständigen Ansprechpartner einen Termin vereinbaren.

Die Durchführung des Einweisungstermins muss auf diesem Formular durch die Unterschrift der Avacon Netz GmbH und Ihrem Unternehmen bestätigt werden.

Der Sachbearbeiter kann nur für die angegebene Sparte eine Auskunft erteilen. Daher Bitte mit allen aufgeführten Ansprechpartnern für die jeweilige Sparte Kontakt aufnehmen.

Ansprechpartner

Sparte	Ansprechpartner	Termin durchgeführt	Unterschrift Avacon Netz GmbH	Unterschrift Unternehmen
-	-			
-	-			
Telefon	Mobil			
-	-			
-	-			
Telefon	Mobil			
Wichtige Hinweise und besondere Sicherheitsmaßnahmen:

Wenn trotz aller Vorsicht eine Kabel- oder Rohrleitung beschädigt worden ist, sind unbedingt folgende Punkte zu beachten:

Schadenstelle sofort räumen und absperren!
Unverzüglich unsere zuständige Störstelle benachrichtigen!

Störstellen-Nr.	Gas	0800 / 4 28 22 66
	Strom / Wasser / Wärme	0800 / 0 28 22 66

Dies gilt auch für geringfügige Beschädigungen des äußeren Kabelmantels bzw. der Rohrumhüllung, da hieraus bei Nichtbeachtung schwerwiegende Folgeschäden mit hohen Kosten für den Schadensverursacher entstehen können.

Der Auskunftsbereich ist unbedingt einzuhalten.

Die mitgelieferte Leitungsschutzanweisung ist unbedingt zu beachten.

Zusätzliche Hinweise sind dem <Merkheft für Baufachleute>, herausgegeben von der VDEW-Landesgruppe Niedersachsen/Bremen, zu entnehmen.

Weiterhin ist zu beachten, dass diese Auskunft maximal vier Wochen ab 16.05.2025 gültig ist.

Dieses Schriftstück wurde maschinell erstellt und trägt keine Unterschrift.

Mit freundlichen Grüßen
Avacon Netz GmbH