




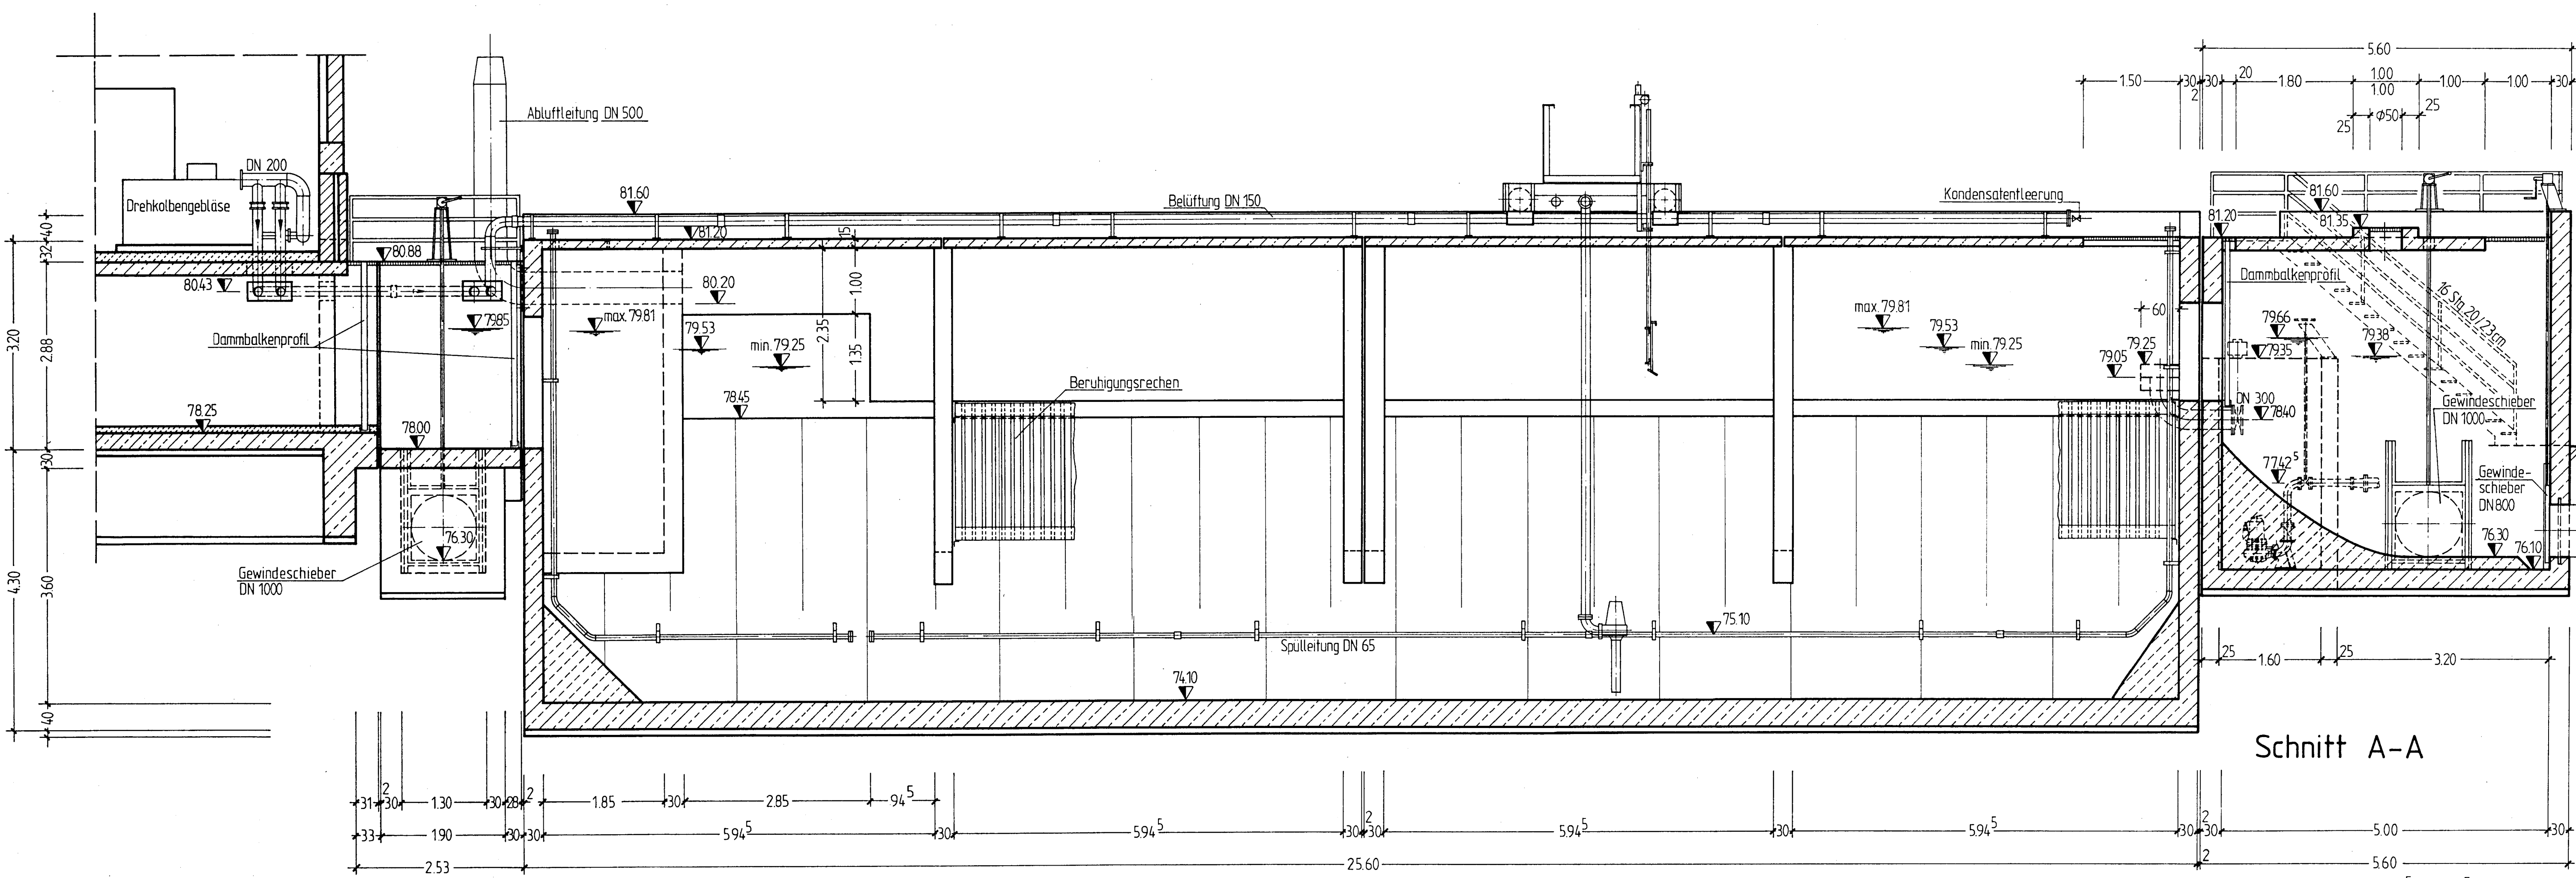


Schnitt A-A

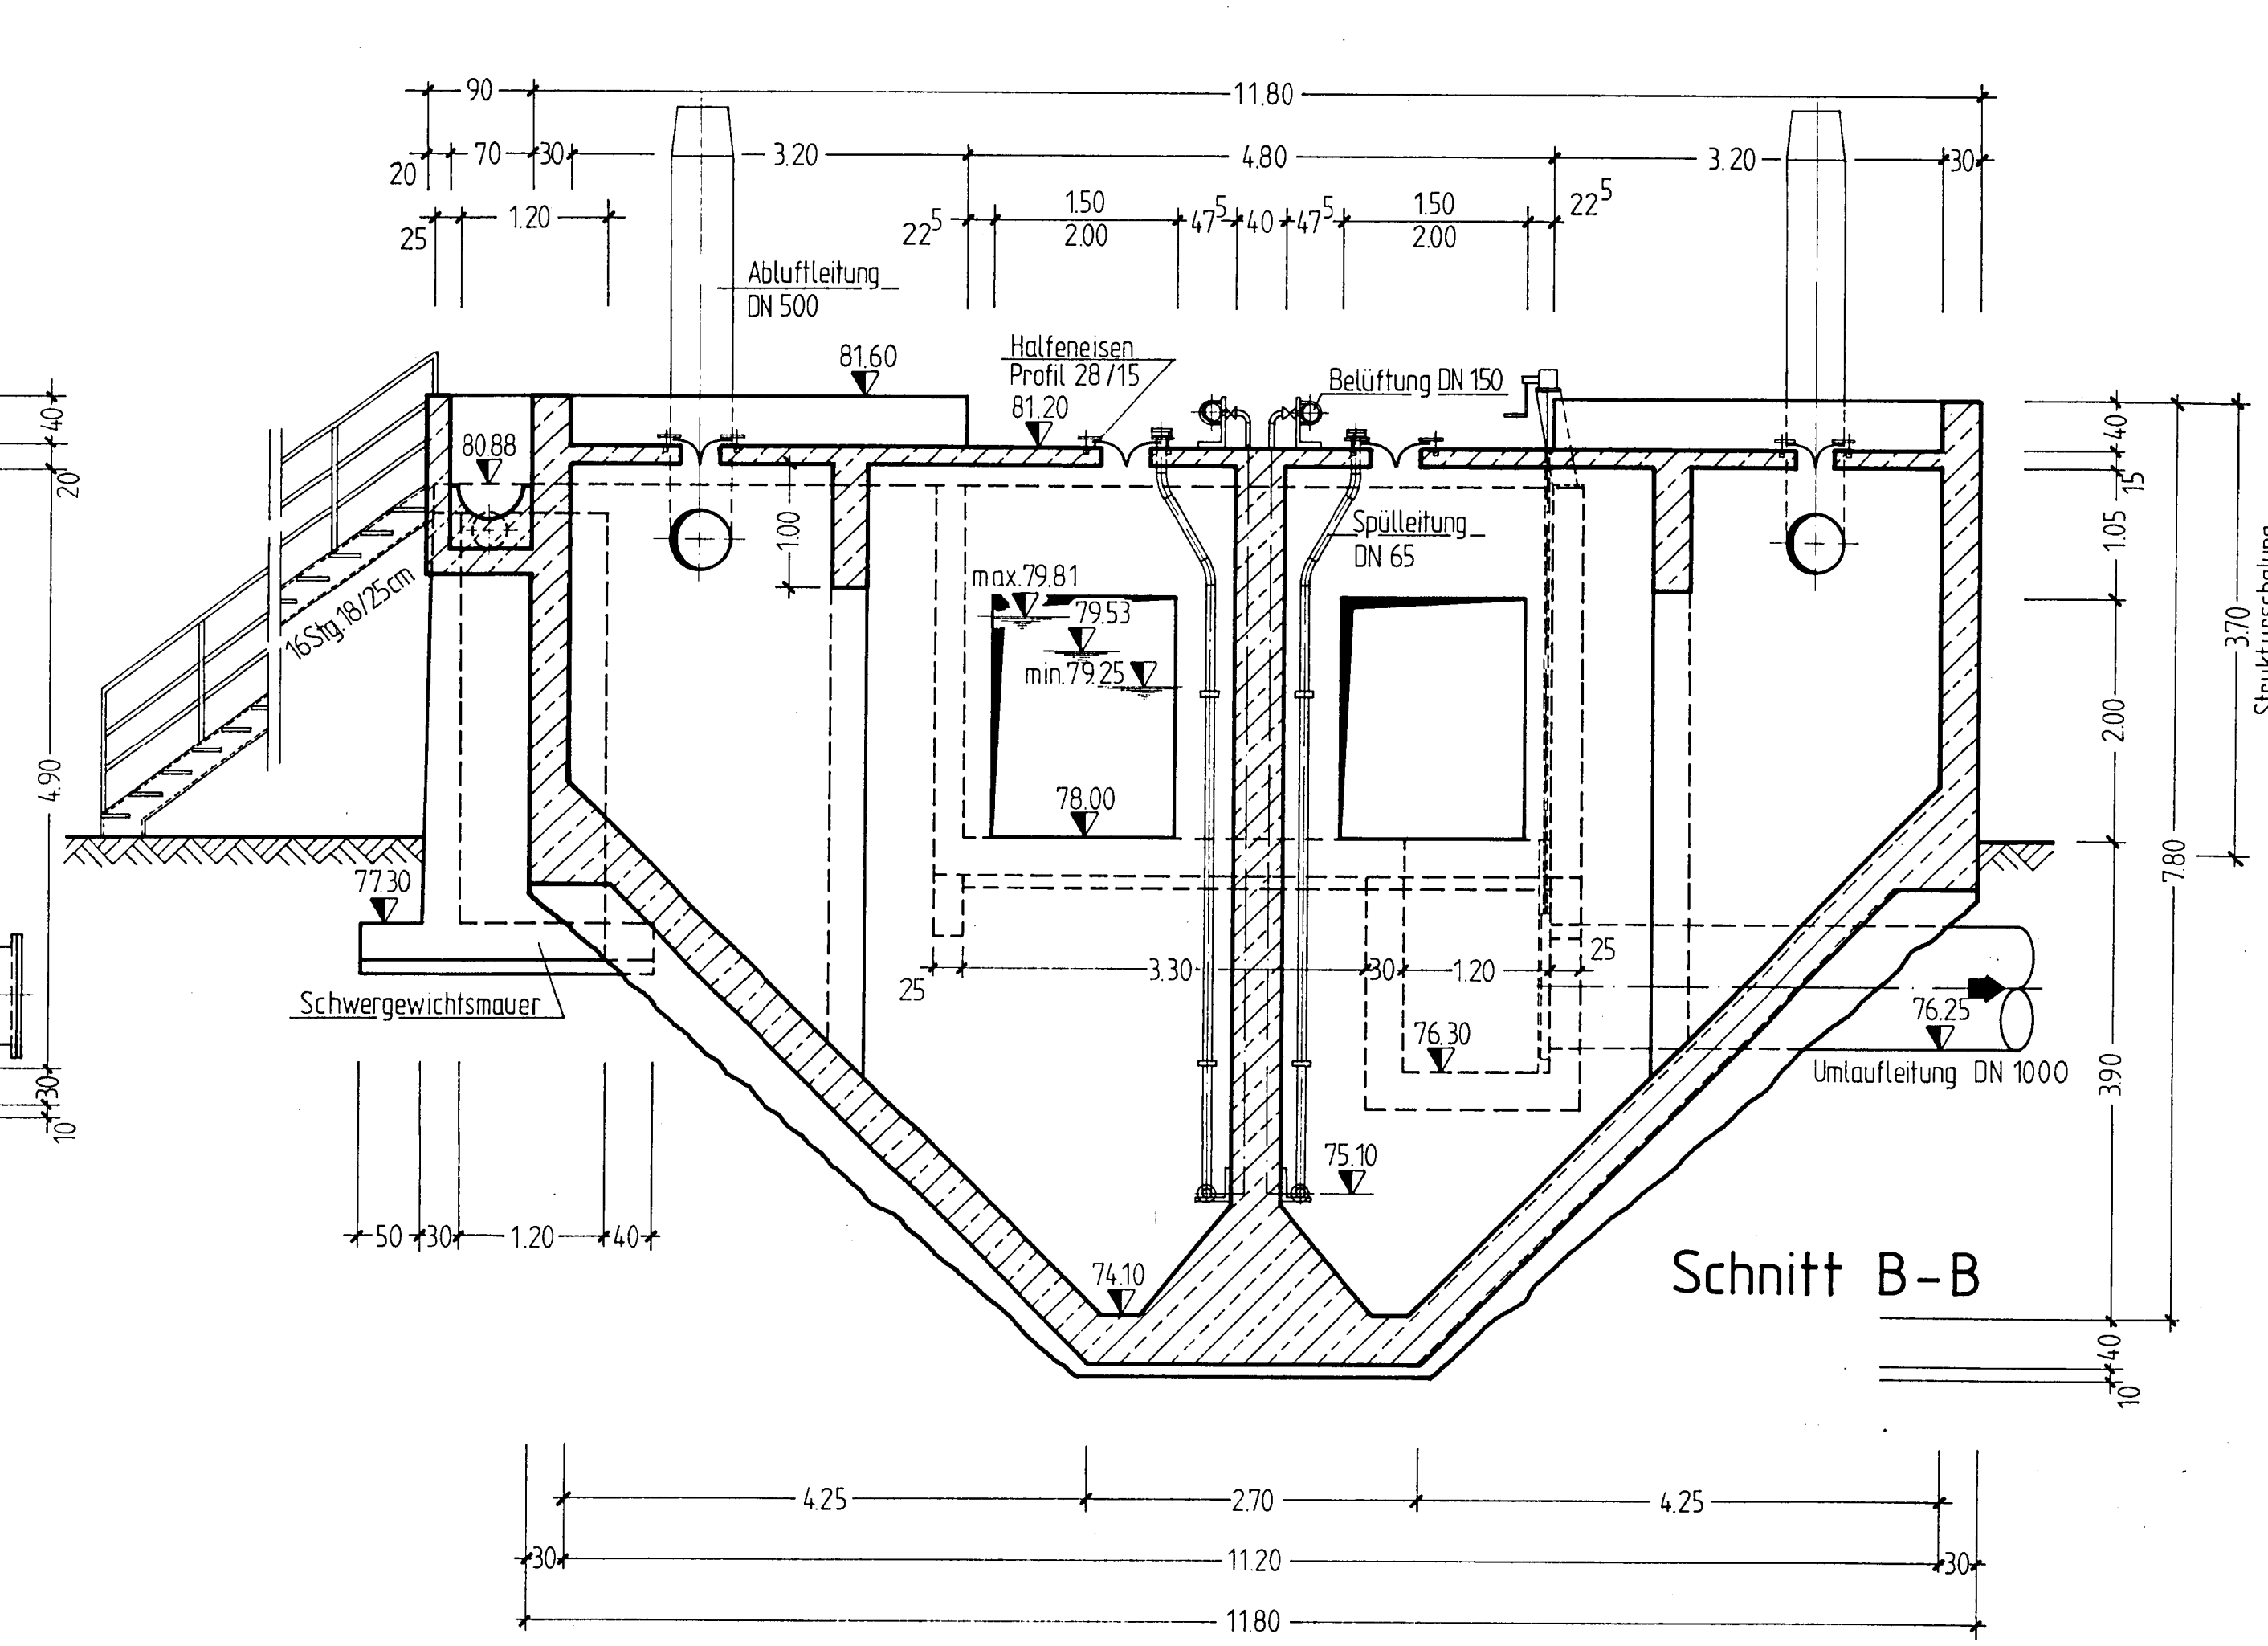


Schnitt B-B

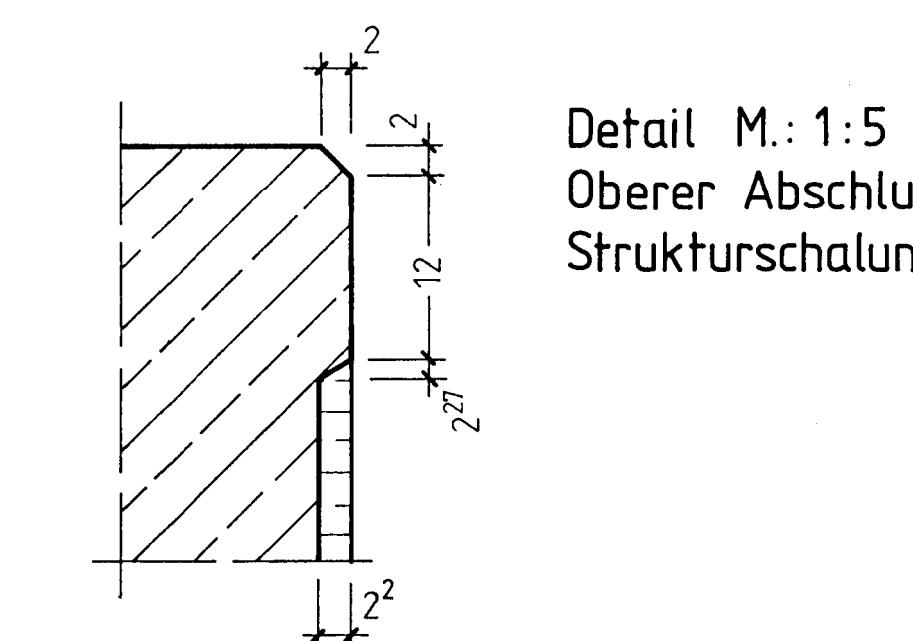


Detail M: 1:5
Oberer Abschluß
Strukturschalung

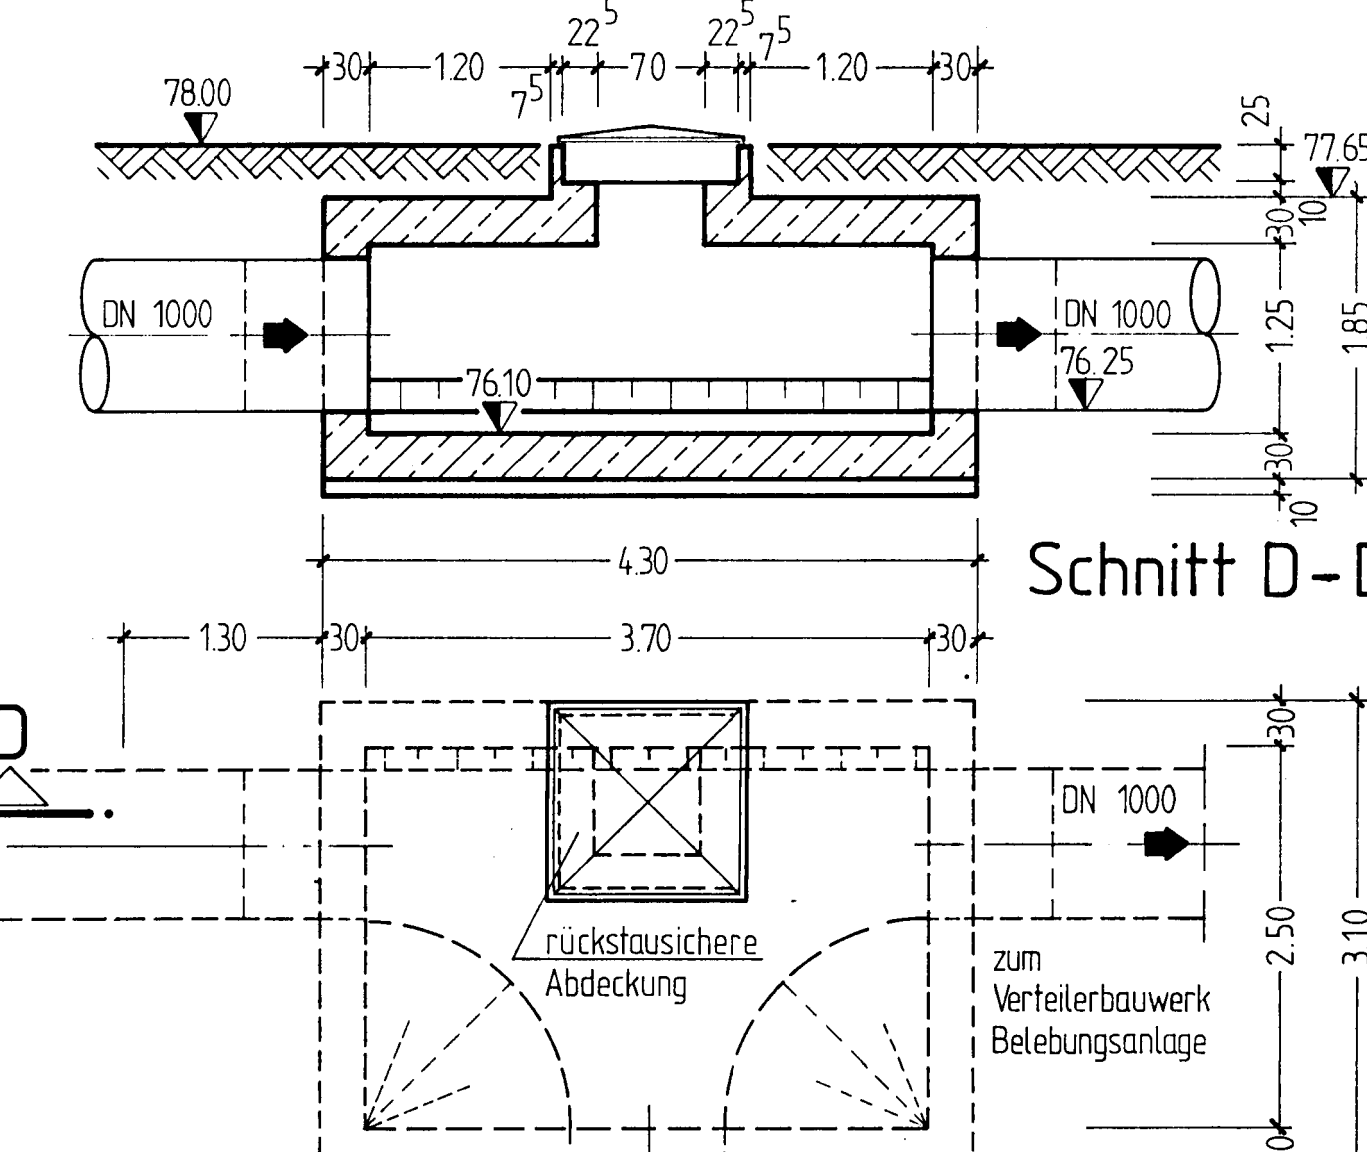

Schnitt D-D

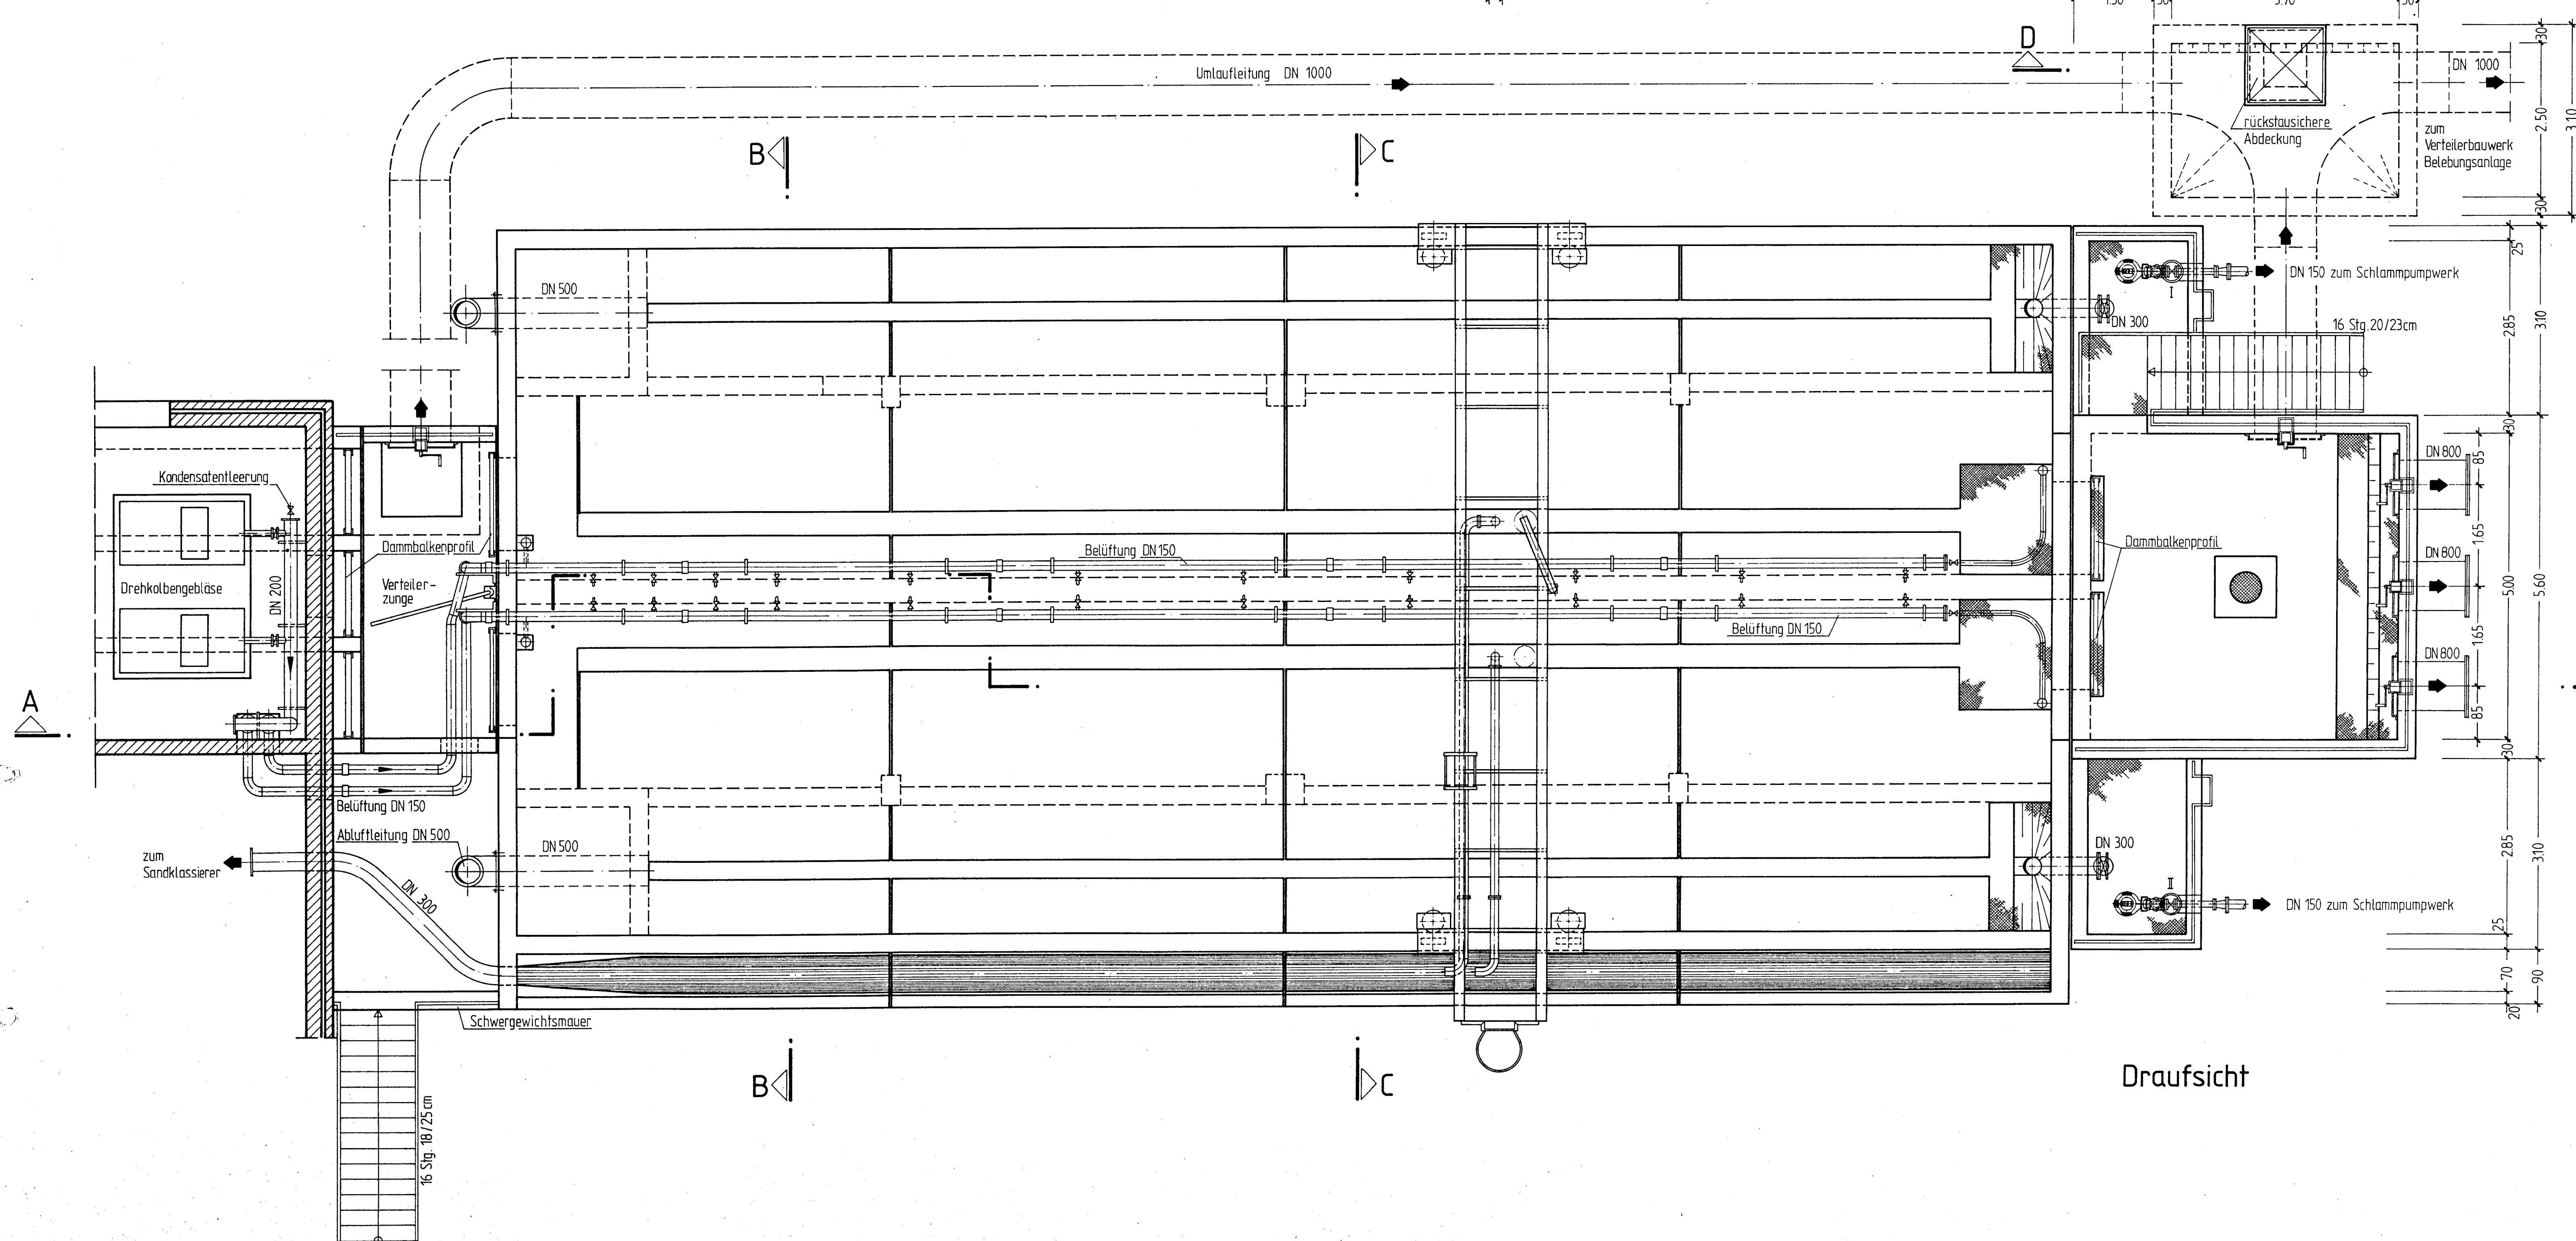

Draufsicht

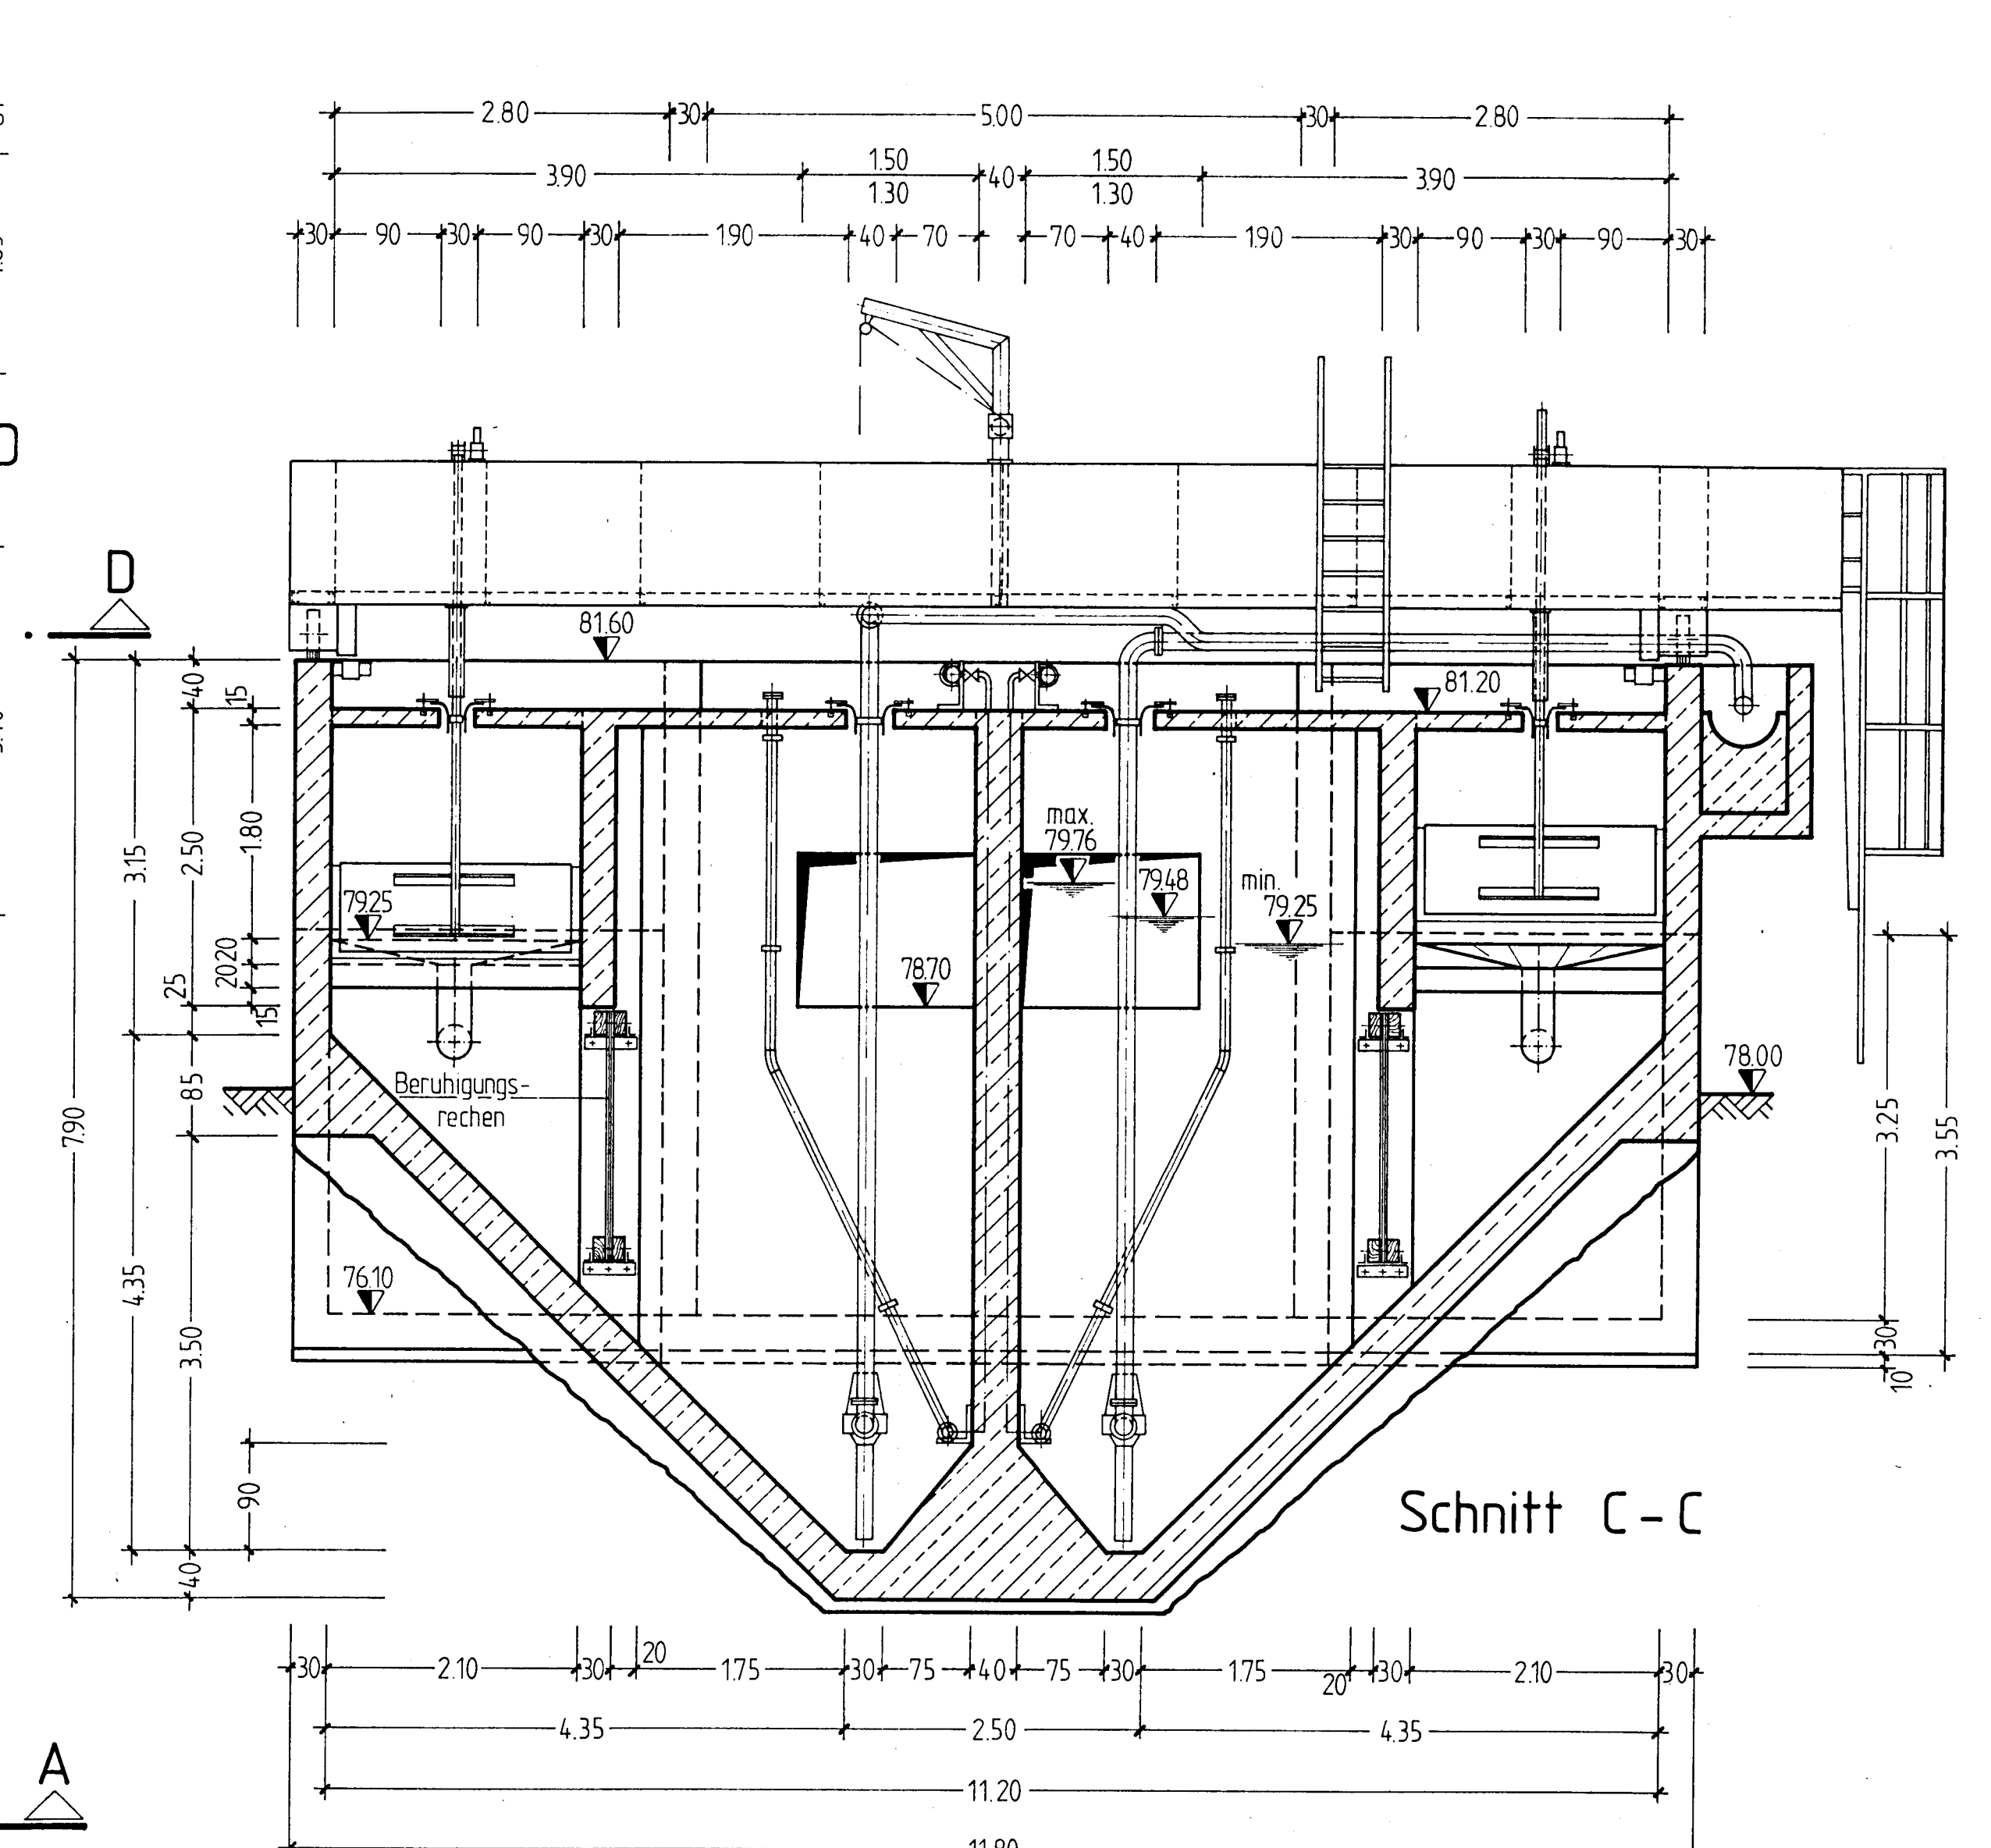

Schnitt C-C

ABWASSERVERBAND WOLFSBURG	
Klärwerk Wolfsburg	
Bestandsplan Belüfteter Sand- u. Schwimmstofffang	
Plan-Nr.: 25	Maßstab: 1:50 / 5
Blattgröße: A0	Projekt-Nr.: A 183/4
Wolfsburg, den	Datum: 26.4.89
INGENIEURGEMEINSCHAFT KLÄRWERK WOLFSBURG	
Planungsgemeinschaft für Ing.-Bau Hannover	
Ing.-Büro Preuss Osterode	
Techn. Geschäftsführer	
Verbandsvorsteher	
Fankesweg 2, 3000 Hannover 1, Tel. 0511/3523535	