

Beschichtungsverfahren

1. Oberflächenvorbereitung

Trockenstrahlen, Normreinheitsgrad SA 2¹/₂
DIN EN ISO 12944 - 4

2. Grundbeschichtung


Polyurethan-Zinkstaub, TSD = 40 µm
Airless spritzen

3. 4. Deckbeschichtung

Polyurethan - Kohlenwasserstoffharz, TSD = 500 µm
System ISO 12944 - 5 / S8.02, Airless spritzen
Schichten farblich unterschiedlich, Deckanstrich = schwarz
Gesamtschichtdicke = 540 µm

Pfähle 27-30

M. 1 : 20

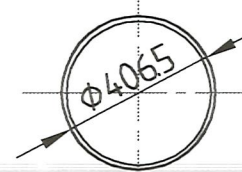

Rammzuschlag

Beschichtung

Gesamtlänge

OK Beschichtung
+2,00

500


500

8500

15050

Pfahl 1

M. 1 : 20

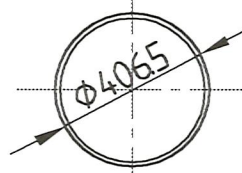

Rammzuschlag

Beschichtung

Gesamtlänge

OK Beschichtung
+0,45

500

550

6950


19000

UK Beton
+0,30

±0,00

Pfähle 2-26

M. 1 : 20

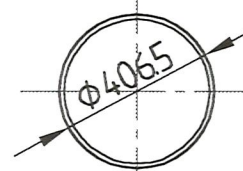

Rammzuschlag

Beschichtung

Gesamtlänge

OK Beschichtung
-0,35

500

550

6150

UK Beton
-0,50

±0,00

±0,00

4x 18050 (Nr. 2-5), 10x 20550 (Nr. 6-15)

5x 18700 (Nr. 16-20), 3x 16300 (Nr. 21-23)

3x 15050 (Nr. 24-26)

Baustoffe

Stahl


S 240 J2 G3

Bestandsplan

Kiel, 31.01.2002

gez. M. Glöe-Carstensen

Kai-City Kiel Ausbau Querkai/Hörnbereich

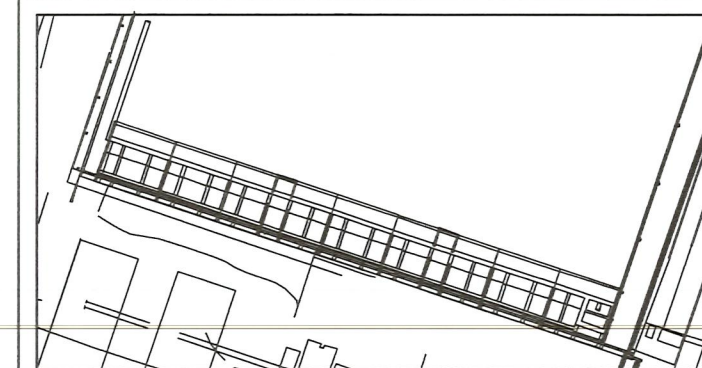


Zur Bauausführung freigegeben
Stadt Kiel Tiefbauamt
Hafen u. Bahnanlagen, Brücken
Kiel, 30.10.2000 gez. Schmunz

Ausführungszeichnung



Landeshauptstadt Kiel

vertreten durch den Sanierungsträger für die LHS Kiel
BIG-Städtebau GmbH, Kiel-Kronshagen
Postfach 1449 - 24013 Kiel - Telefon 0431/5468-0 - Telefax 0431/5468-244

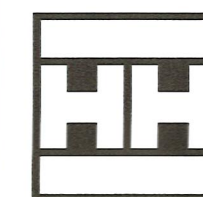


Heinrich Hirdes GmbH

Niederlassung Kiel
Ostuferrhafen 15, 24149 Kiel, Tel. 0431/20979-0, Fax. 0431/27562

DIPLOM - INGENIEUR

H. SCHÄTTLER

Beratender Ingenieur für das Bauwesen
Große Ziegelstr. 4, 24148 Kiel, Tel. 0431 / 7809216, Fax 7809218

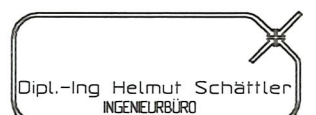

Beschichtung der Gründungsrohre

bearbeitet	gezeichnet	geprüft	Maßstab	Zeichn.-Nr.
	26.10.00 jL		1:20	00.1.1.24
				401

Für diese Zeichnung behalte ich mir alle Rechte vor. Ohne meine Zustimmung darf sie weder vervielfältigt noch Dritten zugänglich gemacht oder durch den Empfänger oder Dritte in anderer Weise missbräuchlich verwendet werden.