


## ANSICHT

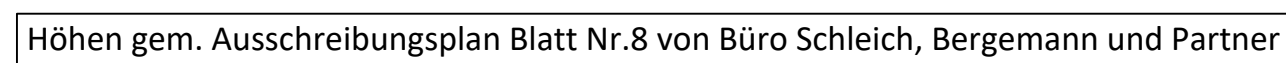

Landeshauptstadt Kiel  
Der Oberbürgermeister  
Tiefbauamt

Anlage: -  
Blatt Nr.: -  
Projekt - Nr.:-

BW 100 Hörnbrücke und  
BW 100.1 Rollverschubbrücke Hörn

Planart:

Bestandsplan

	Plannummer:
	1
	Maßstab:
	1:250

Bearbeitet:	R. Pempeit	09.02.2022	Ersatz für:
-------------	------------	------------	-------------

Gezeichnet:	A. Mischke	25.01.2024	Ersetzt durch:
-------------	------------	------------	----------------

Geprüft:			Ersetzt durch:
----------	--	--	----------------

Abteilung Ingenieurbau, 66.4