


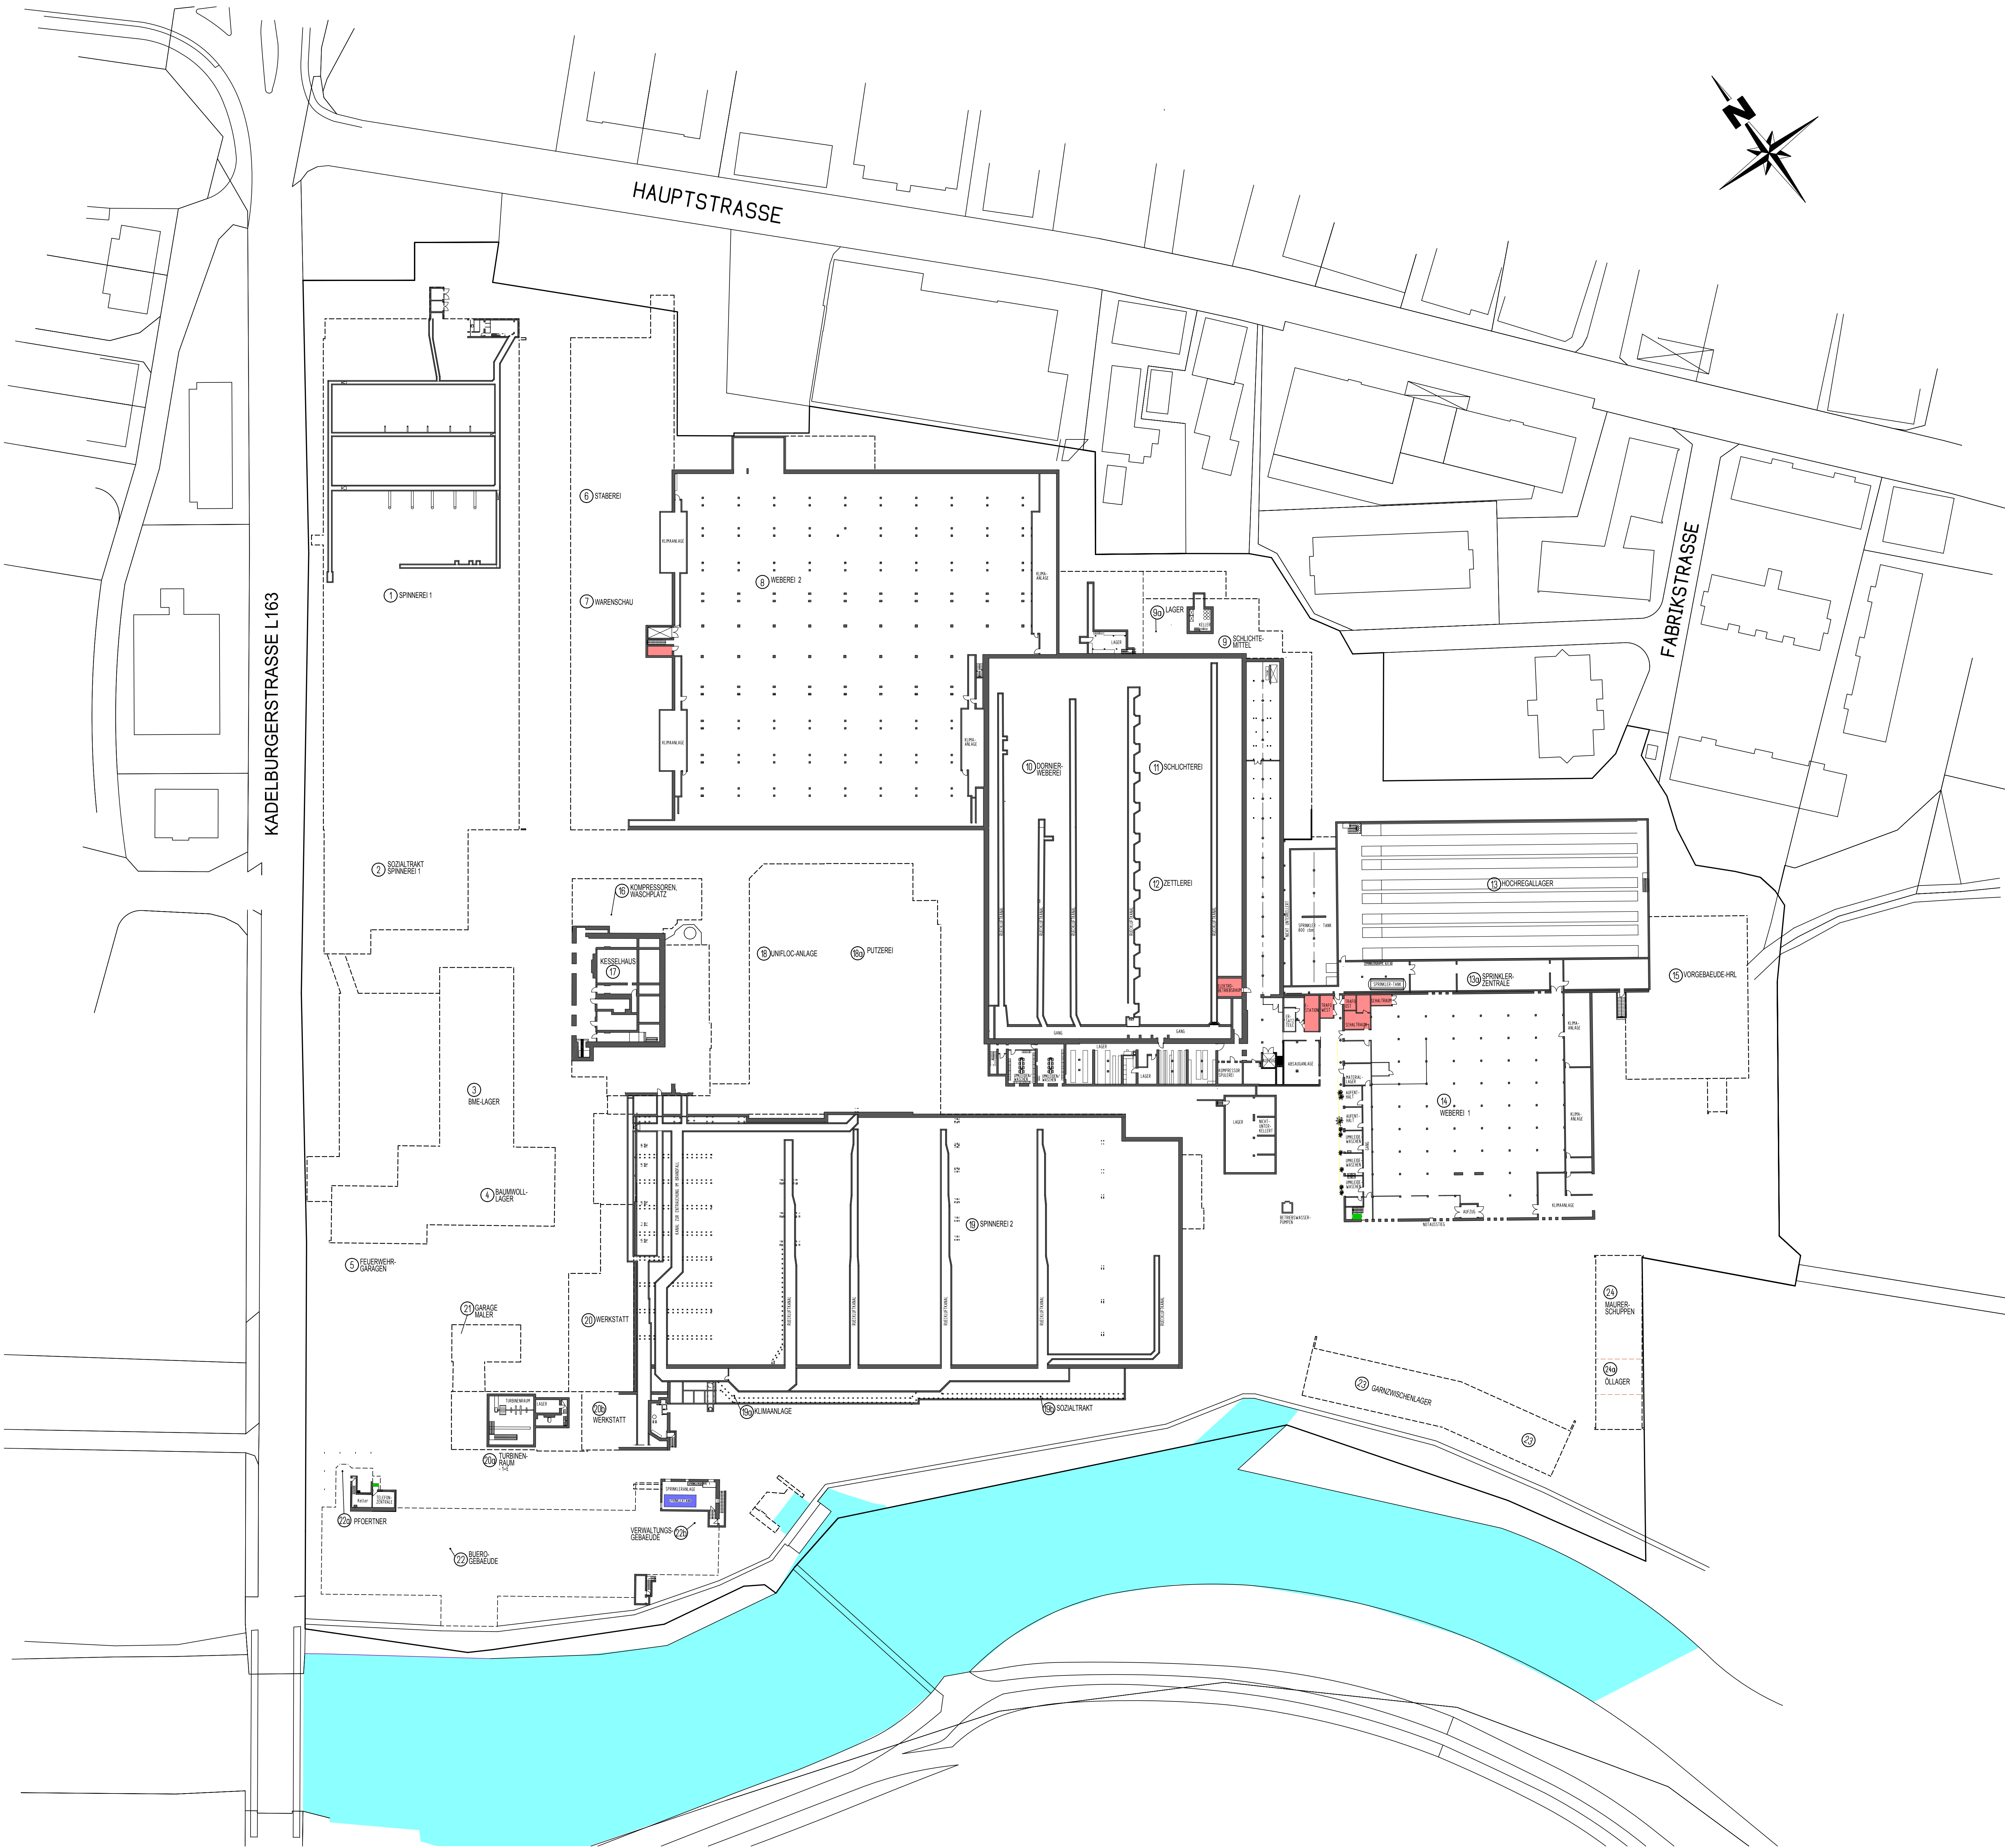

UNTERGESCHOSS		Multitab: 1500	Plan-Nr.: B 100a
URHEBERSCHUTZRECHTE NACH DIN 34, ABSATZ 2.1 WERDEN BEANSPRUCHT			
BESTANDSPLAN "MASCHINENPLAN"			
OBJEKT / ANSCHRIFT:	FIRMA LAUFFENMUEHLE GMBH, WERK LAUCHRINGEN KADELBURGERSTRASSE 11 79787 LAUCHRINGEN		
ERSTELLT:	September 2004	GEANDERT:	Oktober 2010
BAU-NR.: 01063 gez.: HEW/HOK		ibs Ingenieurbüro fuer Bauwesen ** SCHWEIZER **	
78176 Blumberg, Achdorfer Str. 29, Tel. 07702/4381-0			
H/B = 840.0 / 1100.0 (0.92m²)			
		Allplan	