


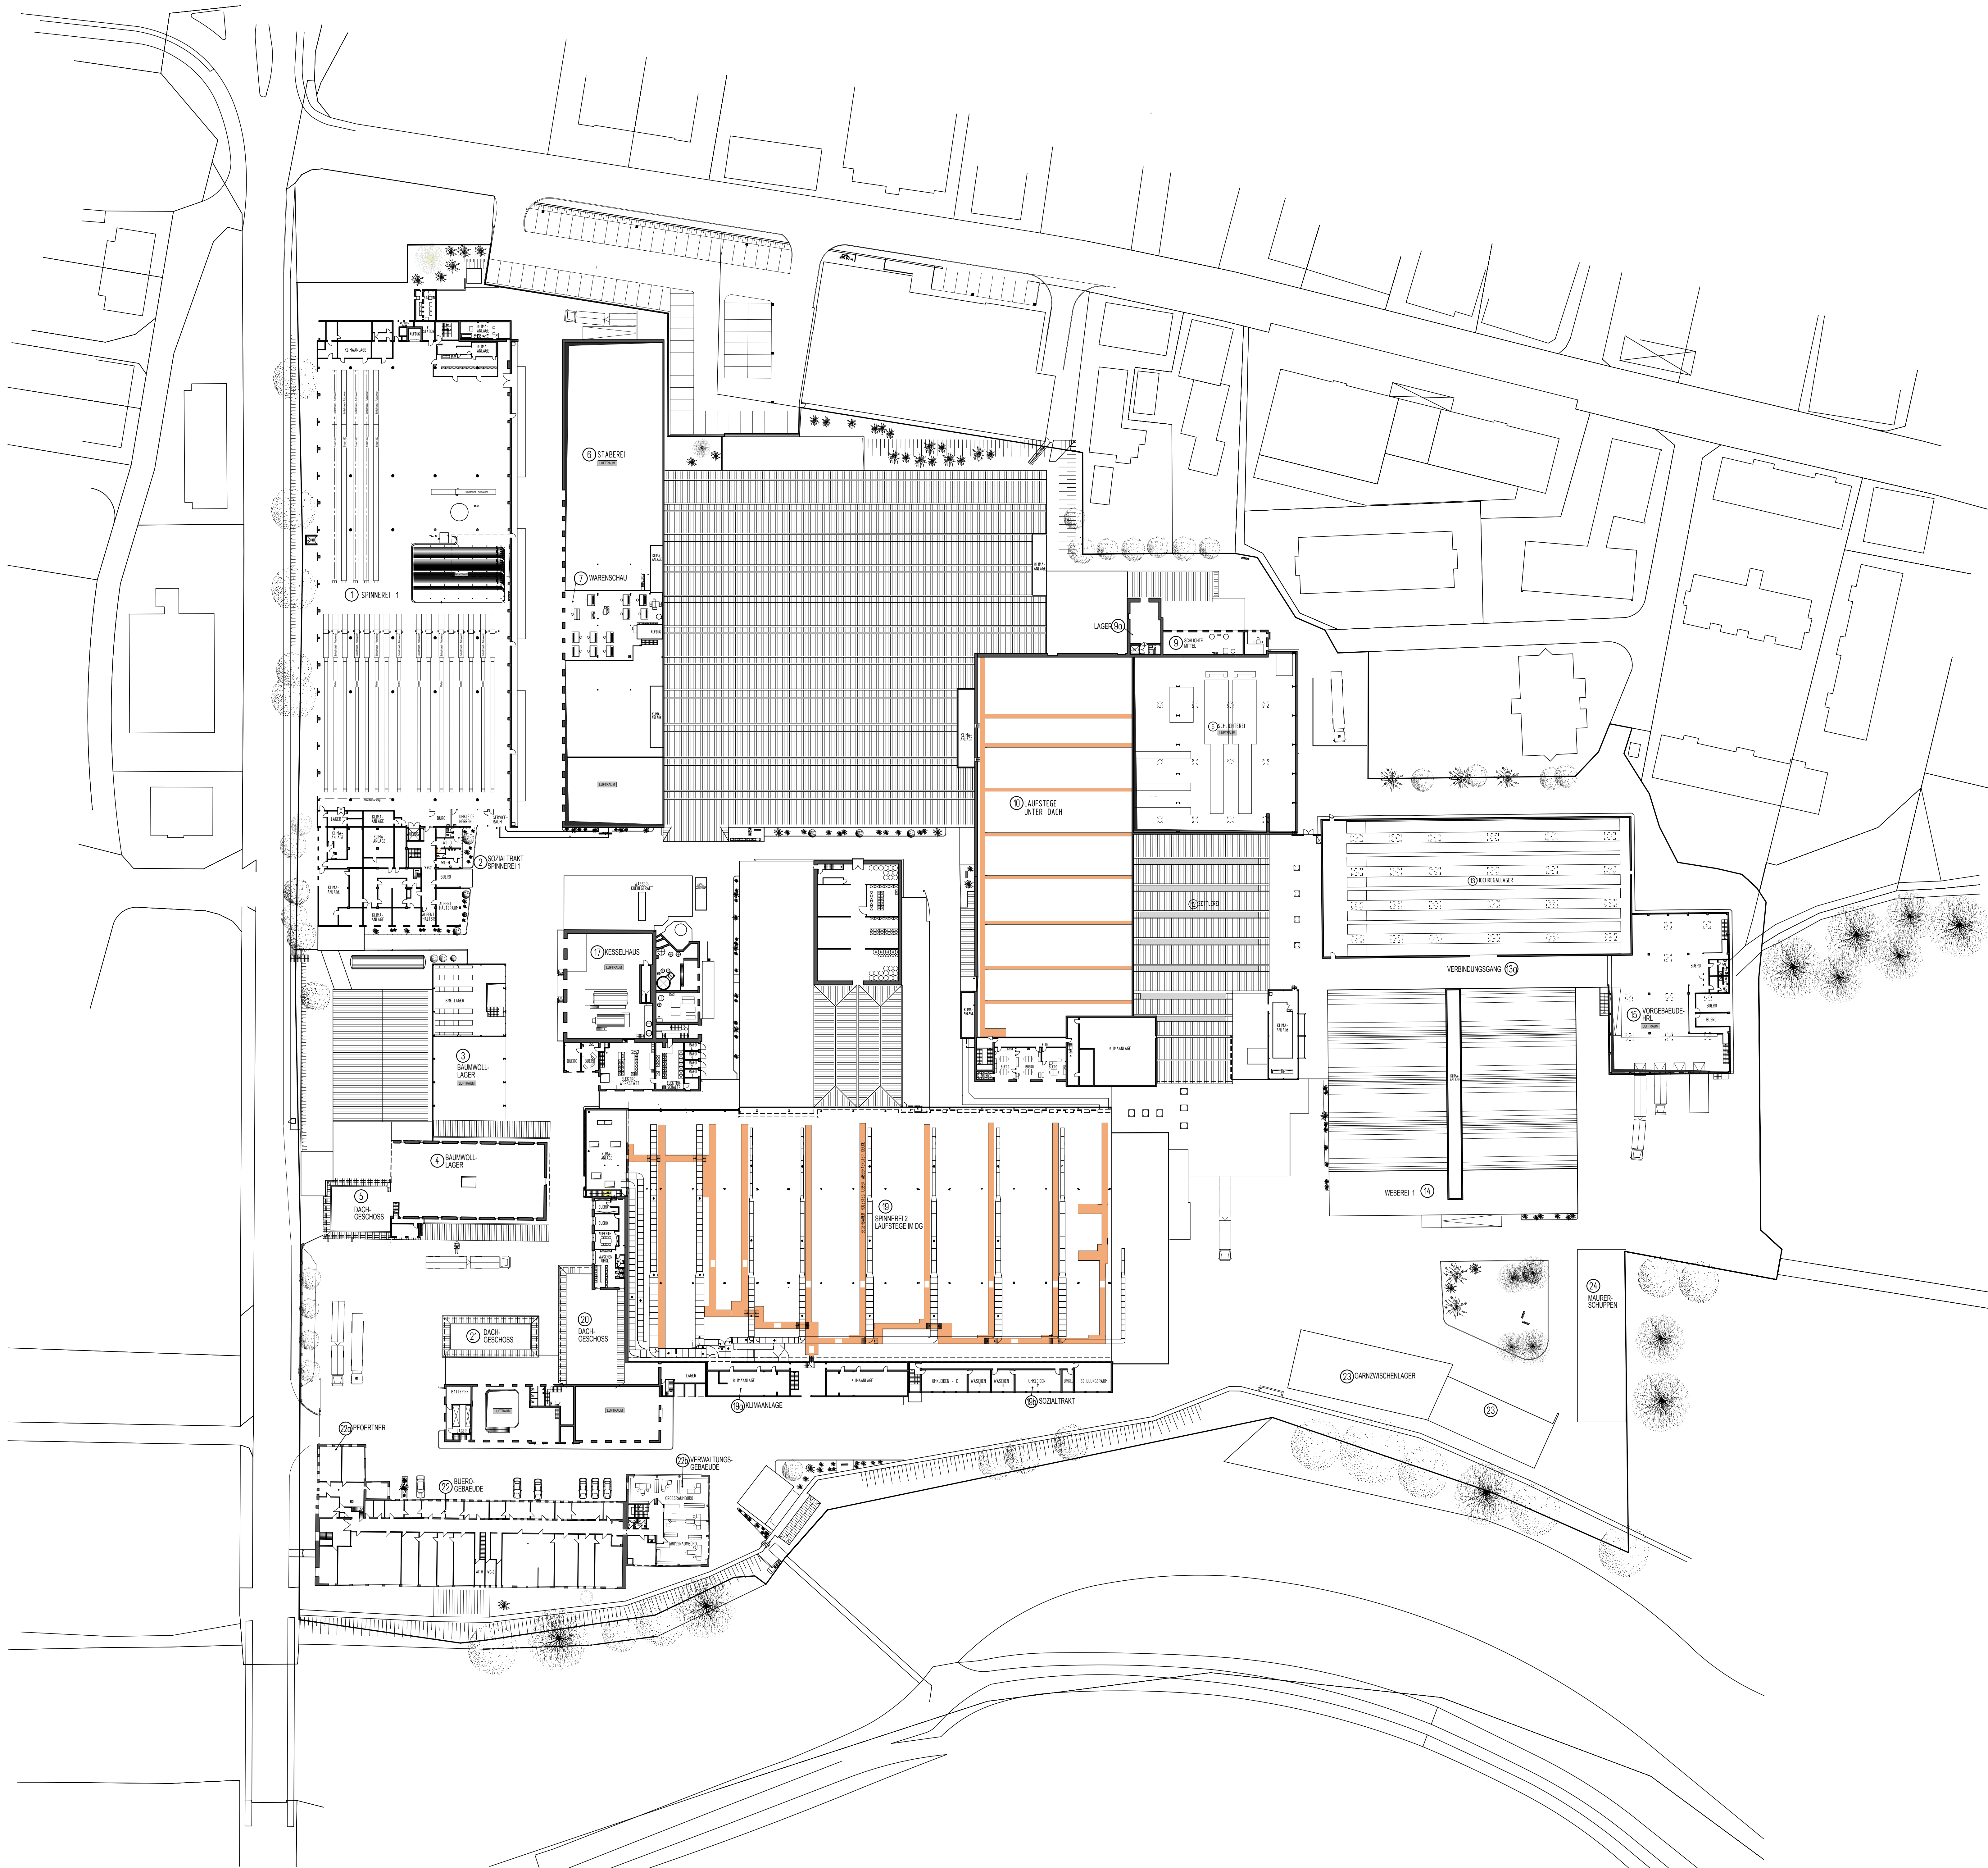

1. OBERGESCHOSS	Maßstab: 1:500	Plan-Nr.: B 102b
URHEBERSCHUTZRECHTE NACH DIN 34, ABSATZ 2.1 WERDEN BEANSPRUCHT		
BESTANDSPLAN "MASCHINENPLAN"		
OBJEKT / ANSCHRIFT: FIRMA LAUFFENMUEHLE GMBH, WERK LAUCHRINGEN KADELBURGERSTRASSE 11 79787 LAUCHRINGEN		
ERSTELLT: September 2004	GEANDERT: Oktober 2010	BAU-NR.: 01063 gez.: HEW/HOK
ibs Ingenieurbuero fuer Bauwesen ** SCHWEIZER **		
78176 Blumberg, Achdorfer Str. 29, Tel. 07702/4381-0		
H/B = 840,0 / 1100,0 (0,92m²)		