


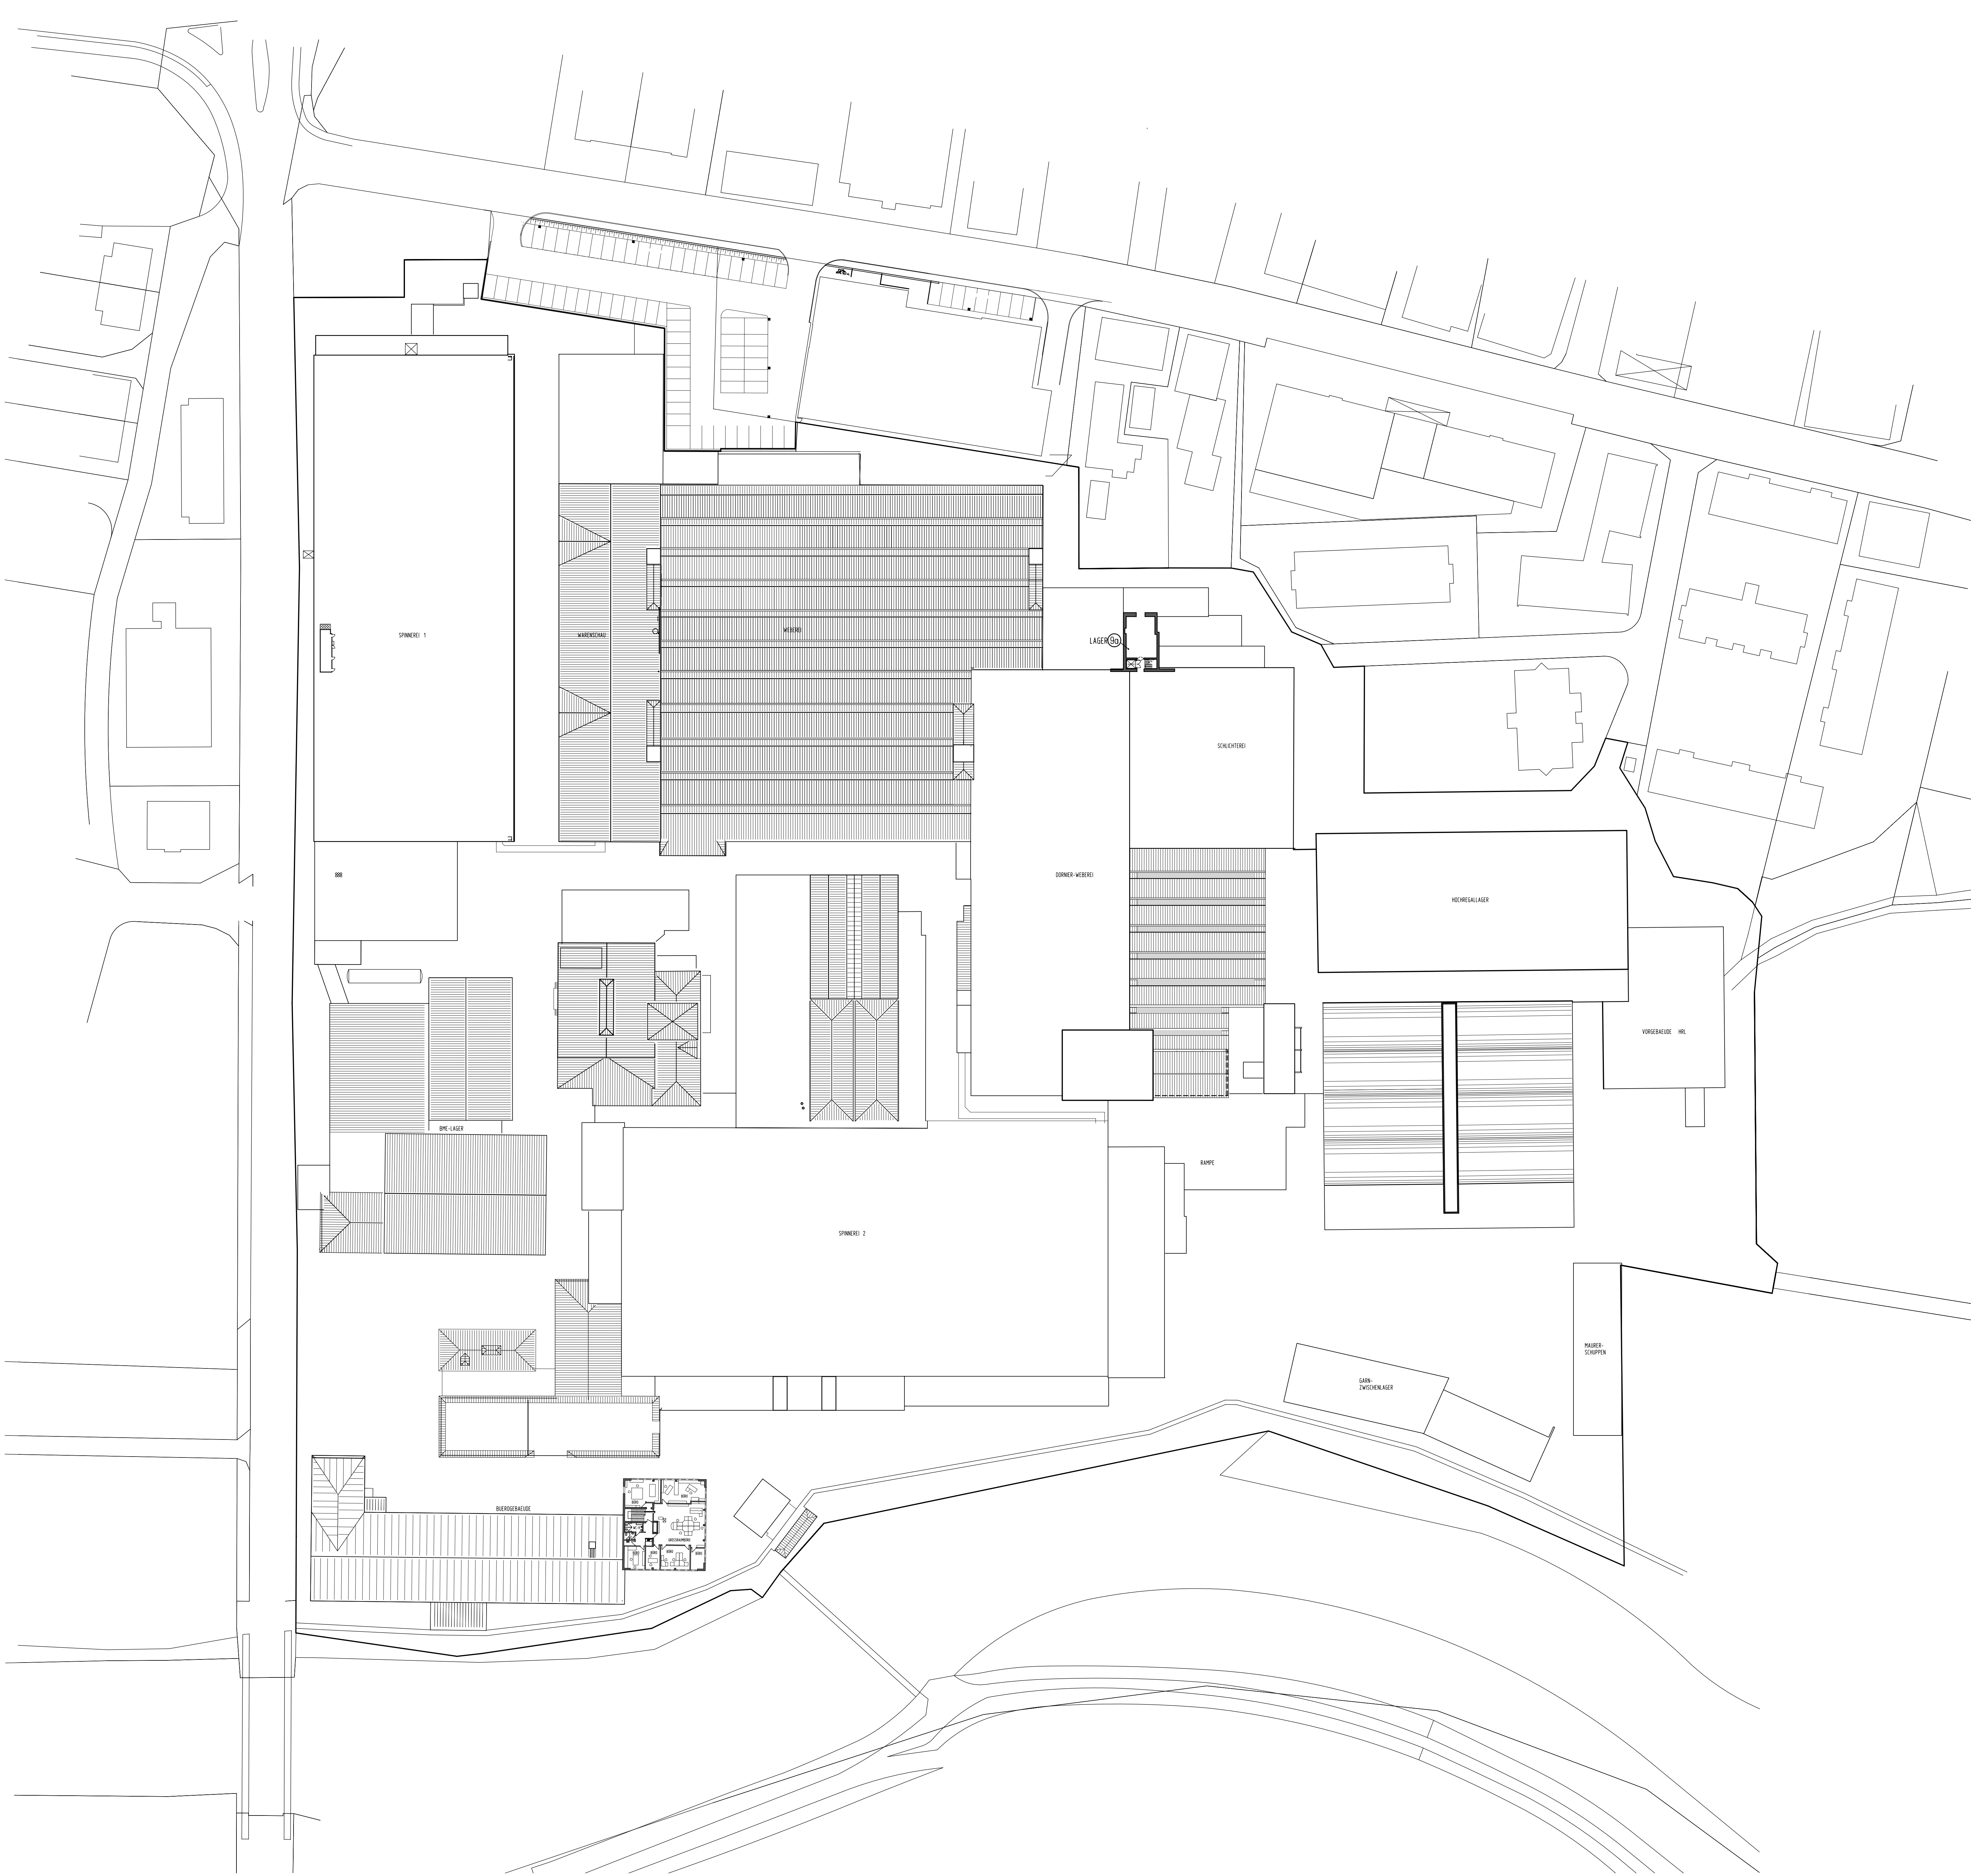

3. OBERGESCHOSS	Maßstab: 1:500	Plan-Nr.: B 104g
URHEBERSCHUTZRECHTE NACH DIN 34, ABSATZ 2.1 WERDEN BEANSPRUCHT		
BESTANDSPLAN "MASCHINENPLAN"		
OBJEKT/ ANSCHRIFT:	FIRMA LAUFFENMUEHLE GMBH, WERK LAUCHRINGEN KADELBURGERSTRASSE 11 79787 LAUCHRINGEN	
ERSTELLT:	September 2004	GEANDERT: Oktober 2010
BAU-NR.: 01063 gez.: HEM/HOK		BAU-NR.: 01063 gez.: HEM/HOK
ibs Ingenieurbüro fuer Bauwesen ** SCHWEIZER **		
78176 Blumberg, Achdorfer Str. 29, Tel. 07702/4381-0		