


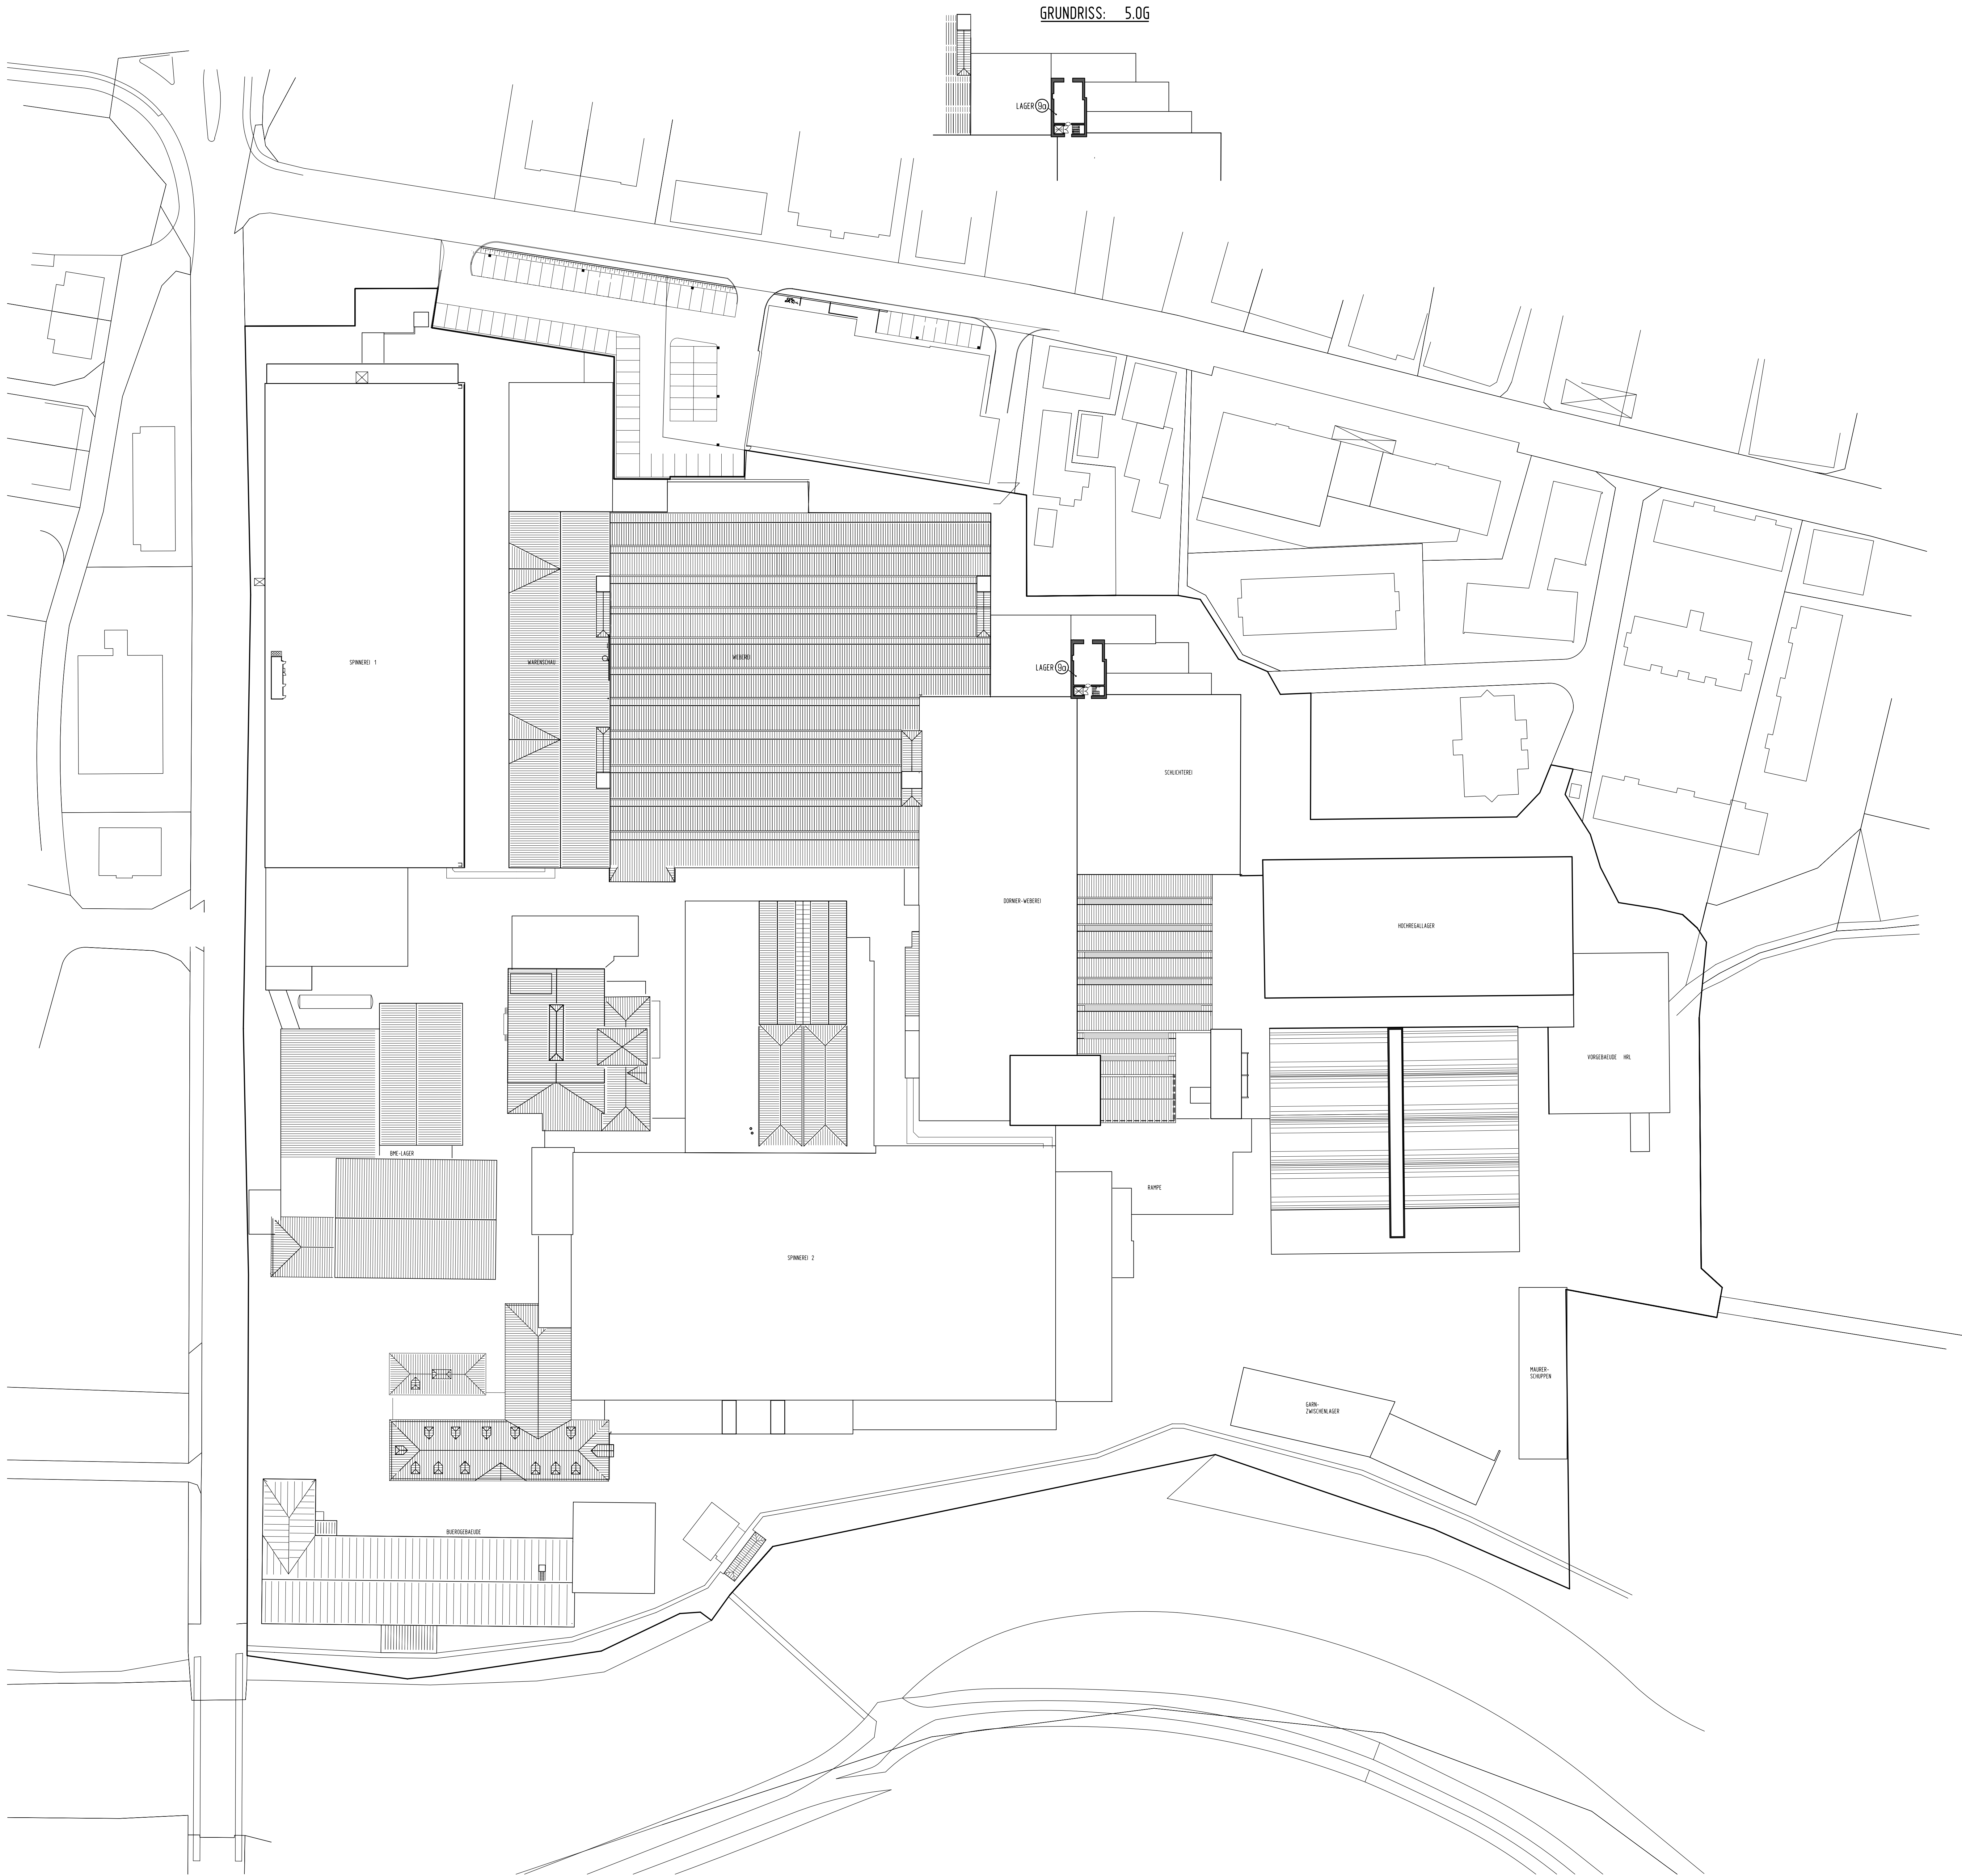

GRUNDRISS: 5.06

4.+5. OBERGESCHOSS	Masstab: 1:500	Plan-Nr.: B 105G
URHEBERSCHUTZRECHTE NACH DIN 34, ABSATZ 2.1 WERDEN BEANSPRUCHT		
BESTANDSPLAN "MASCHINENPLAN"		
OBJEKT / ANSCHRIFT: FIRMA LAUFFENMUEHLE GMBH, WERK LAUCHRINGEN KADELBURGERSTRASSE 11 79787 LAUCHRINGEN		
ERSTELLT: September 2004	GEANDERT: Oktober 2010	BAU-NR.: 01063 gez.: HEM/HOK
ibs Ingenieurbuero fuer Bauwesen ** SCHWEIZER **		
78176 Blumberg, Achdorfer Str. 29, Tel. 07702/4381-0		

H/B = 840.0 / 1100.0 (0.92m²)

Allplan FT