


TEKTUR
PROJEKT:
BAUHERR:

ERWEITERUNGSBAU FÜR DIE FEUERWEHR U. BESTGEBÄUDE
67480 EDENKOBEN
VERBANDSGEMEINDE EDENKOBEN UND
FEUERWEHR-DEZENTRIERTEN HR. WAGENFÜHRER
POSTSTRASSE 23 IN 67480 EDENKOBEN

ERDGESCHOSSGRUNDRISS
PLAN NR. 2

DES BAUHER:
DES ARCHITECT:


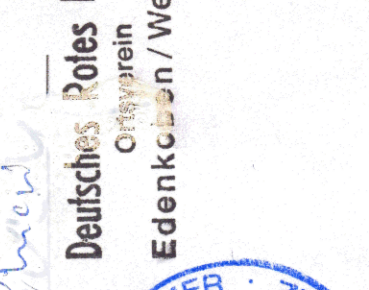

ARCHITEKTURBÜRO PETER RHEINWALT
AM REBETOCKEL 11, 67463 DEUSEM, TEL. 06331/938880, FAX: 9388827

