




Schnitt 2
M 1 : 100

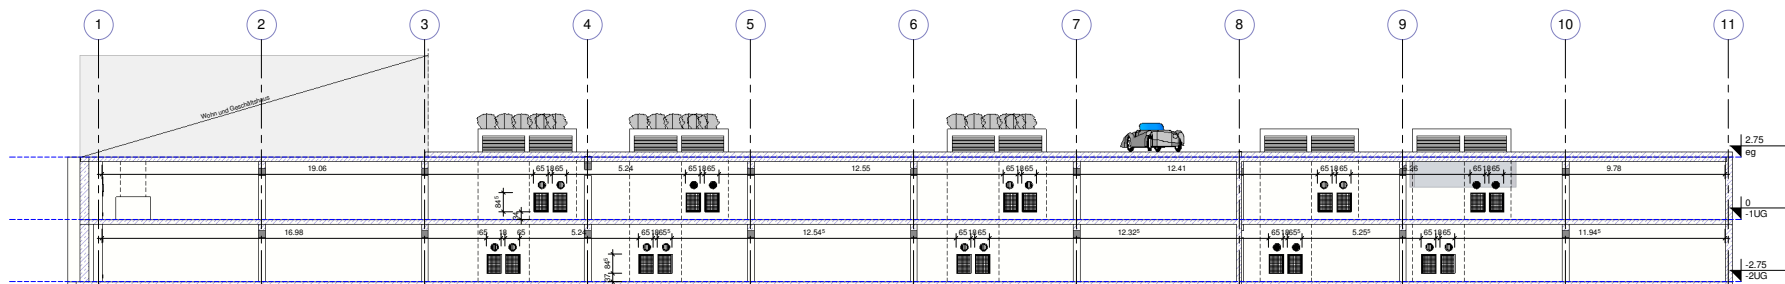

Schnitt 3
M 1 : 100

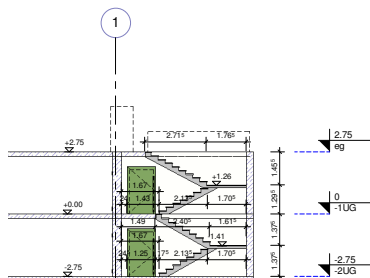

Schnitt 4
M 1 : 100

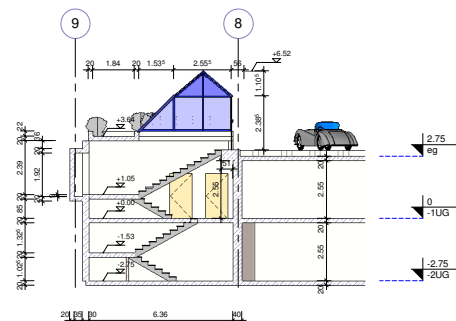

Schnitt 1
M 1 : 100

Index	Datum	Name	Änderung
Auftraggeber:		Planverfasser:	
Stadtverwaltung Alzey		Communal-FM GmbH	Tel. +49(0)721 46470334
Ernst-Ludwig-Strasse 42		Bocksdorferg 42	Fax +49(0)721 46470335
55234 Alzey		76149 Karlsruhe	info@communal-fm.de
www.communal-fm.de			
gepr.	Datum	Name	
bearb.	07/20/10	Gierkatz	
gepr.			
Schnitt 1-5			
07/20/10			
Projekt: Bestandszeichnung Tiefgarage			Blatt
Alzey Hospitalstraße 6			9
Maßstab: 1 : 100			Index: