

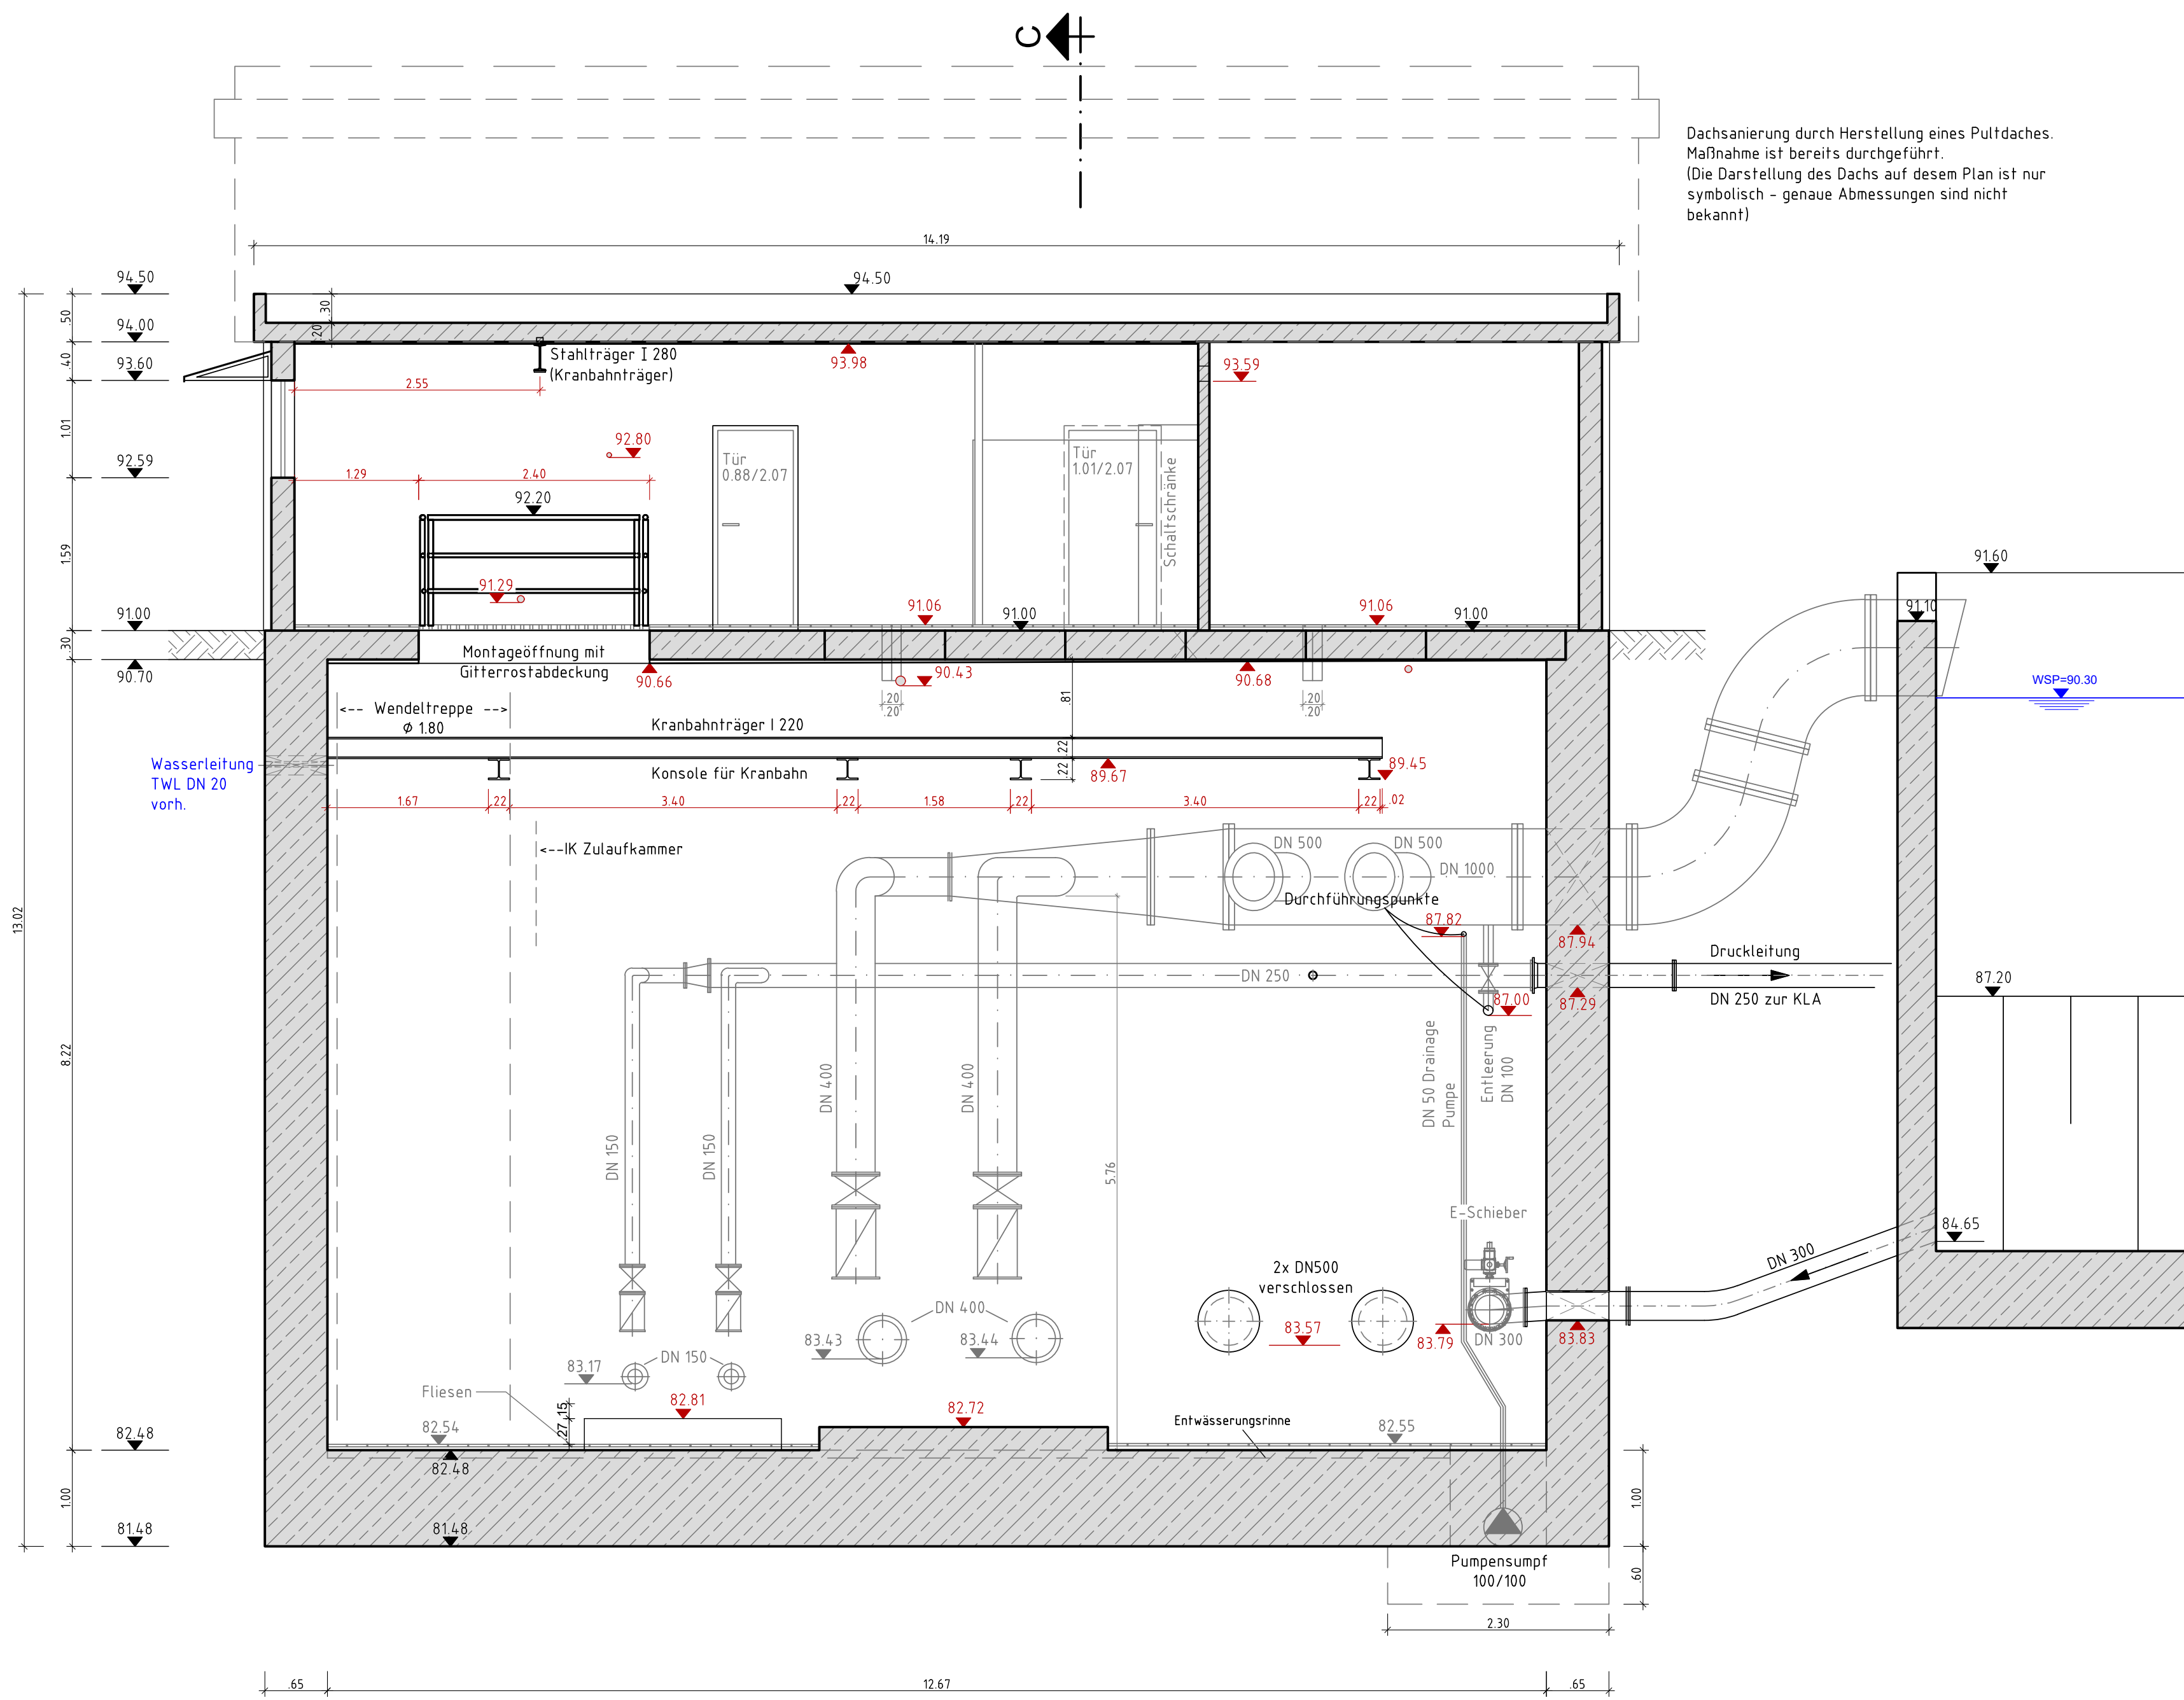



- Legende**
- Stahlbeton Bestand
  - Profibeton Bestand
  - Maße - Vermesser (bestätigt)
  - Maße - Bestandsplan (IB Scheuermann und Martin)
  - Wasserspiegel
  - Bildnummer

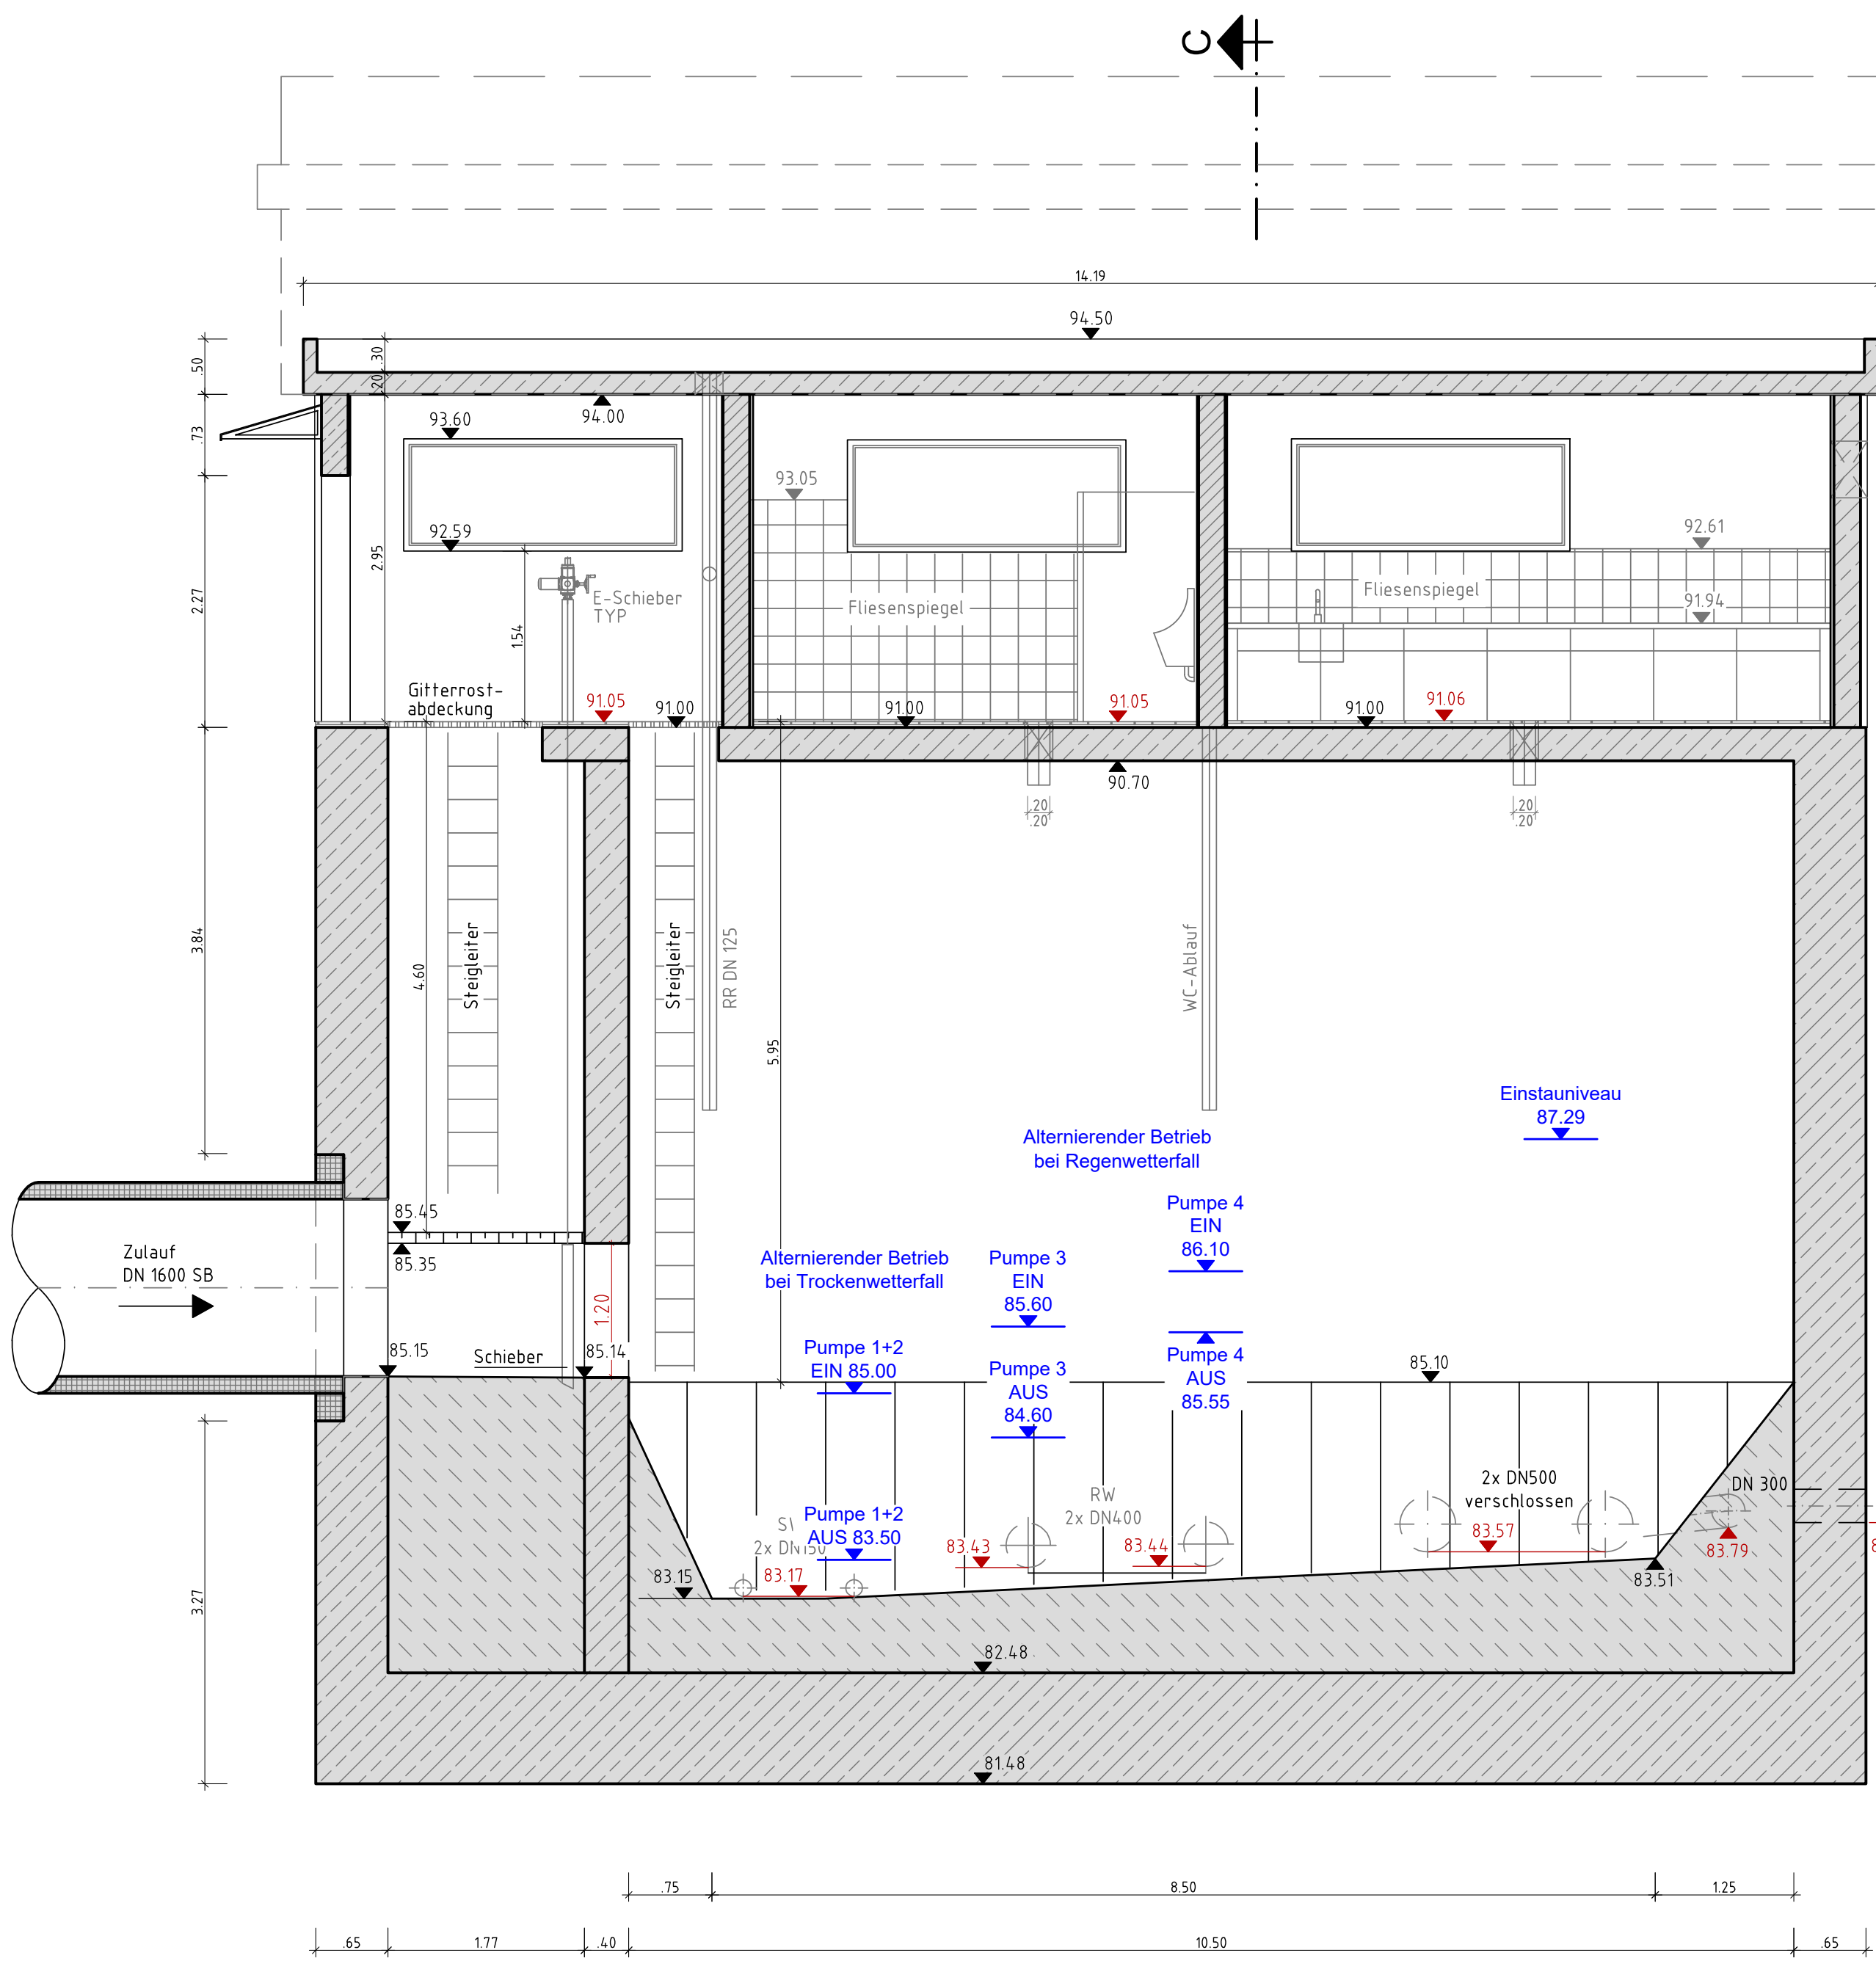


Schnitt A-A

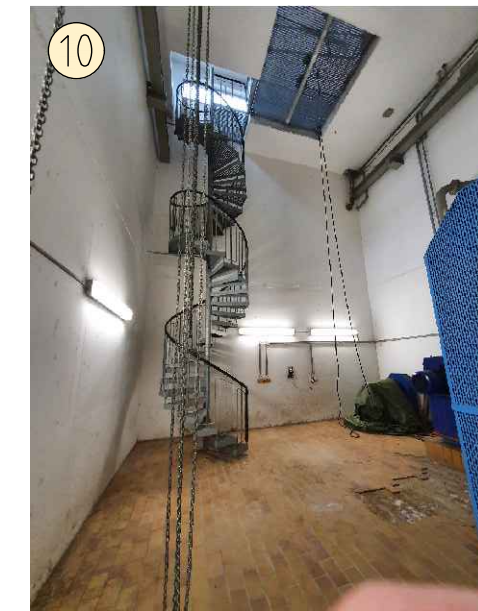


Schnitt B-B

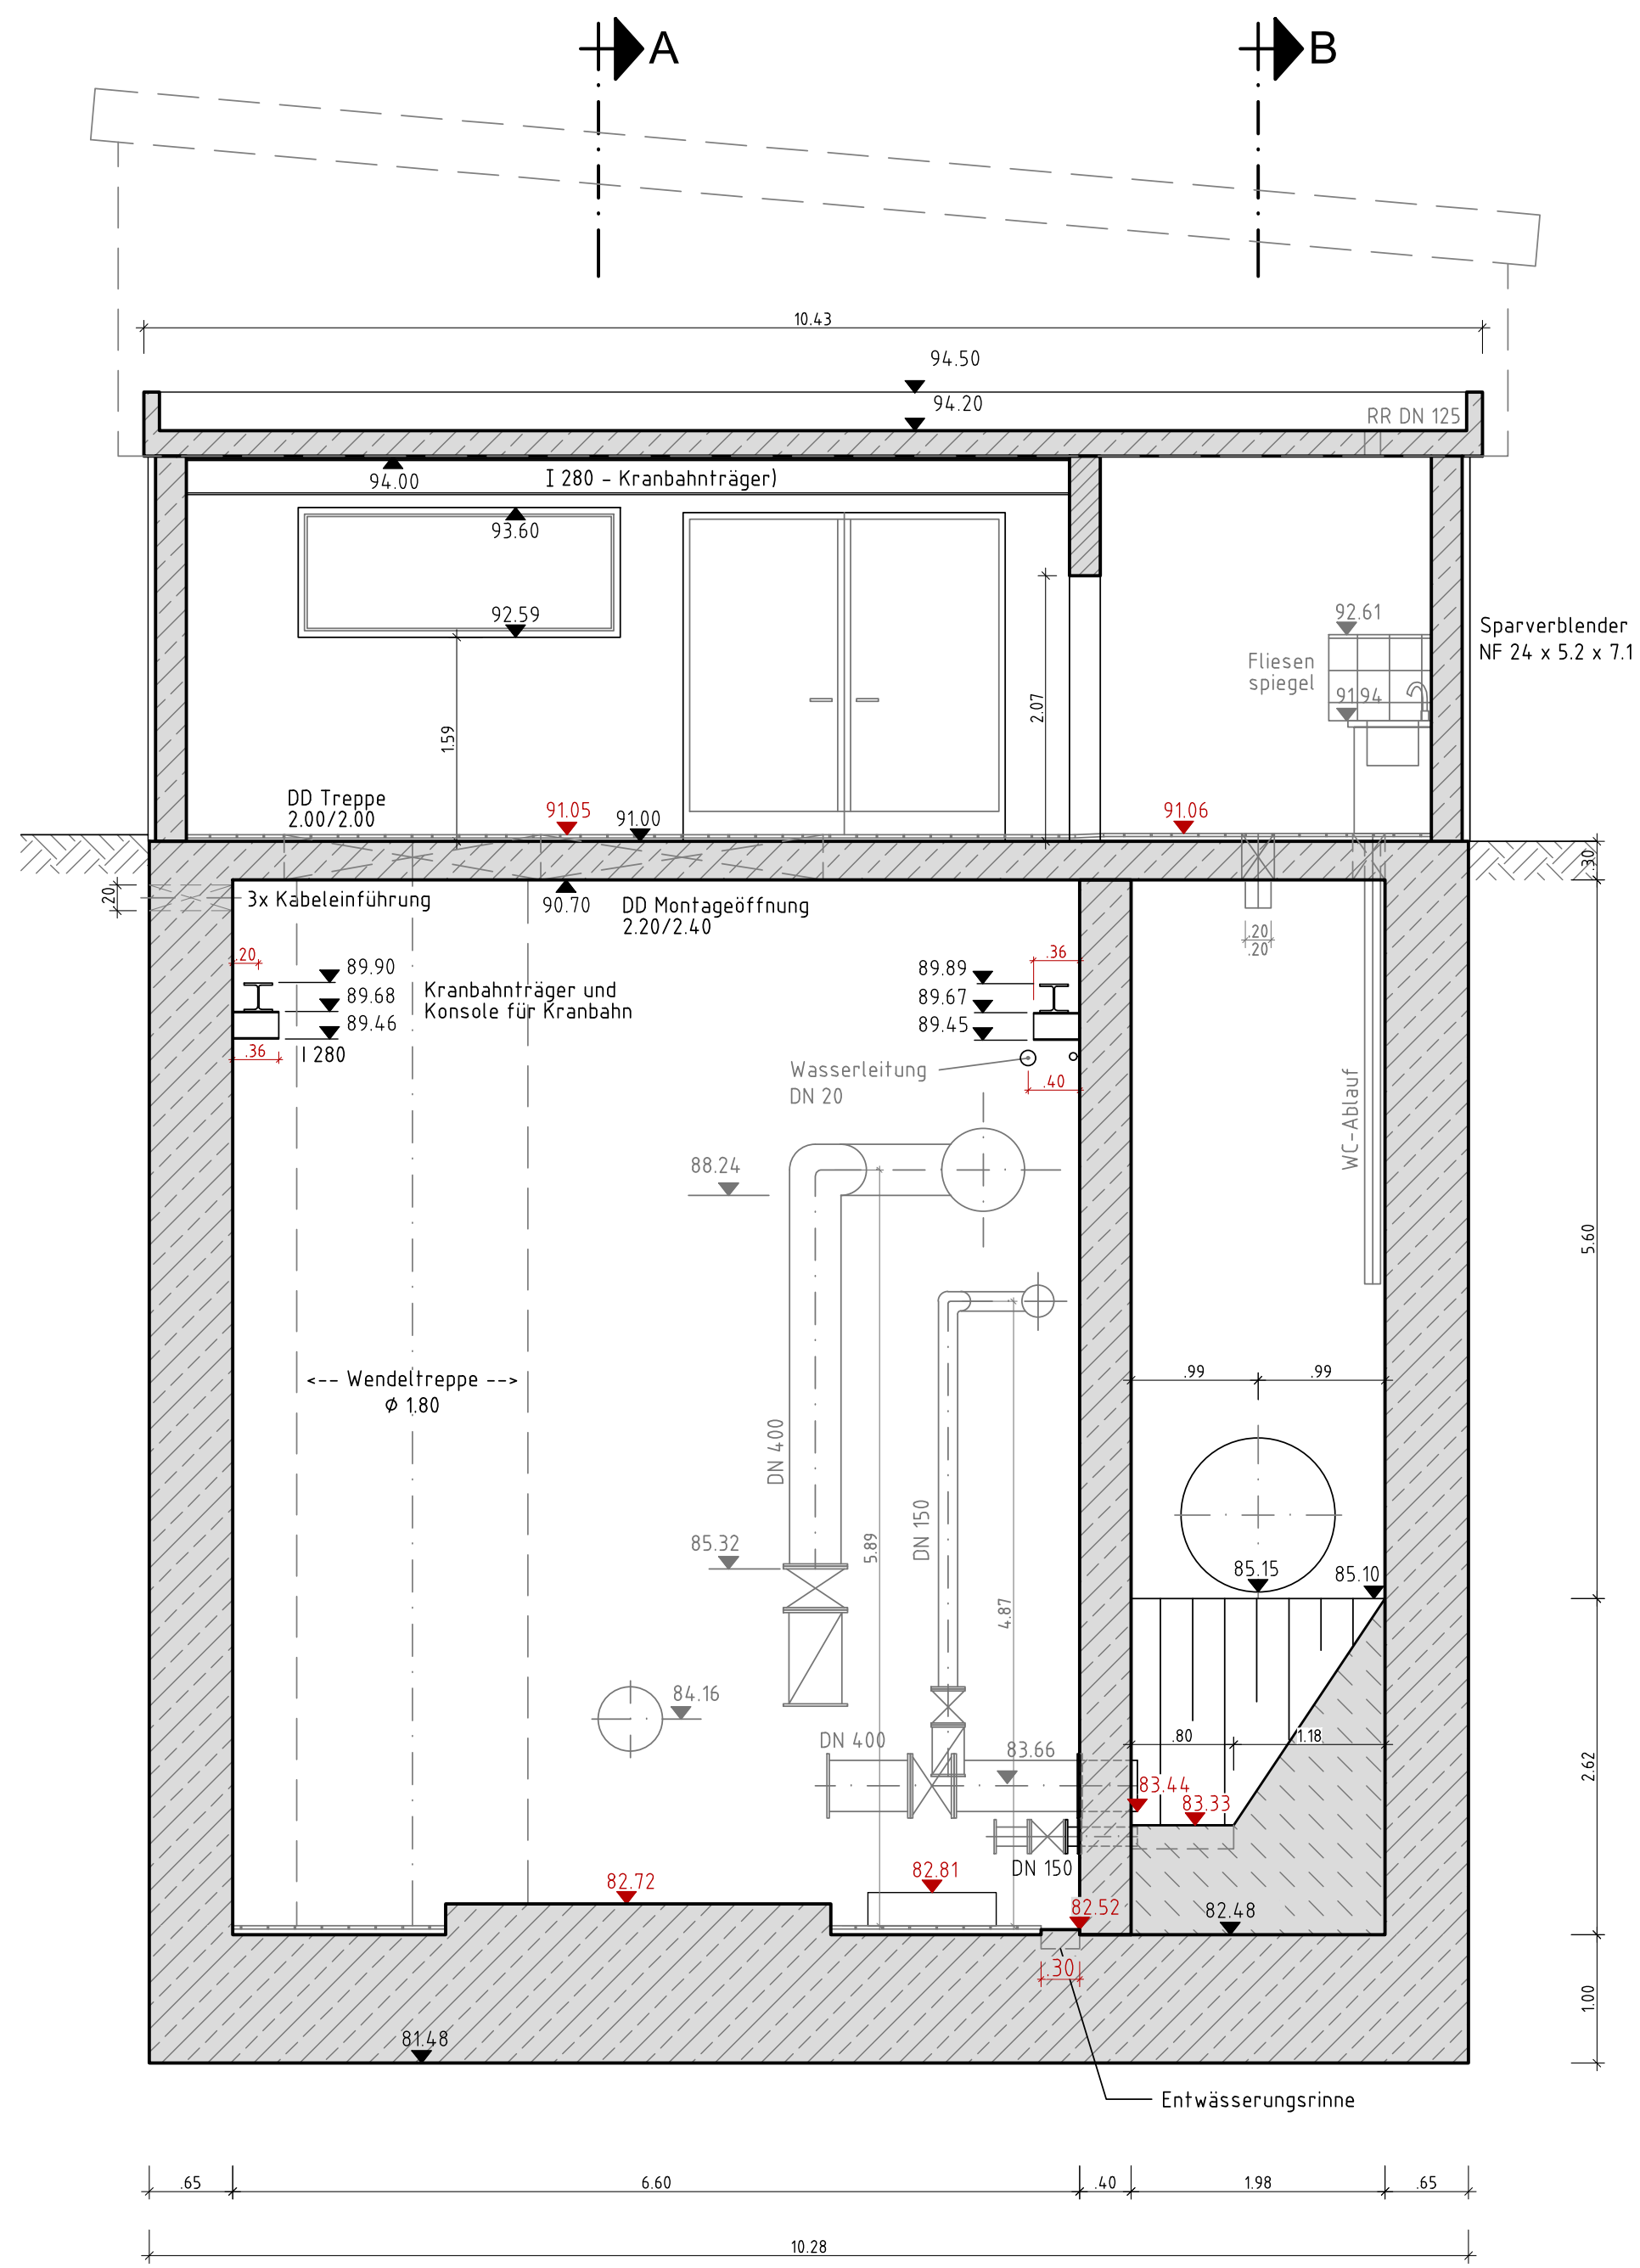



Schnitt C-C

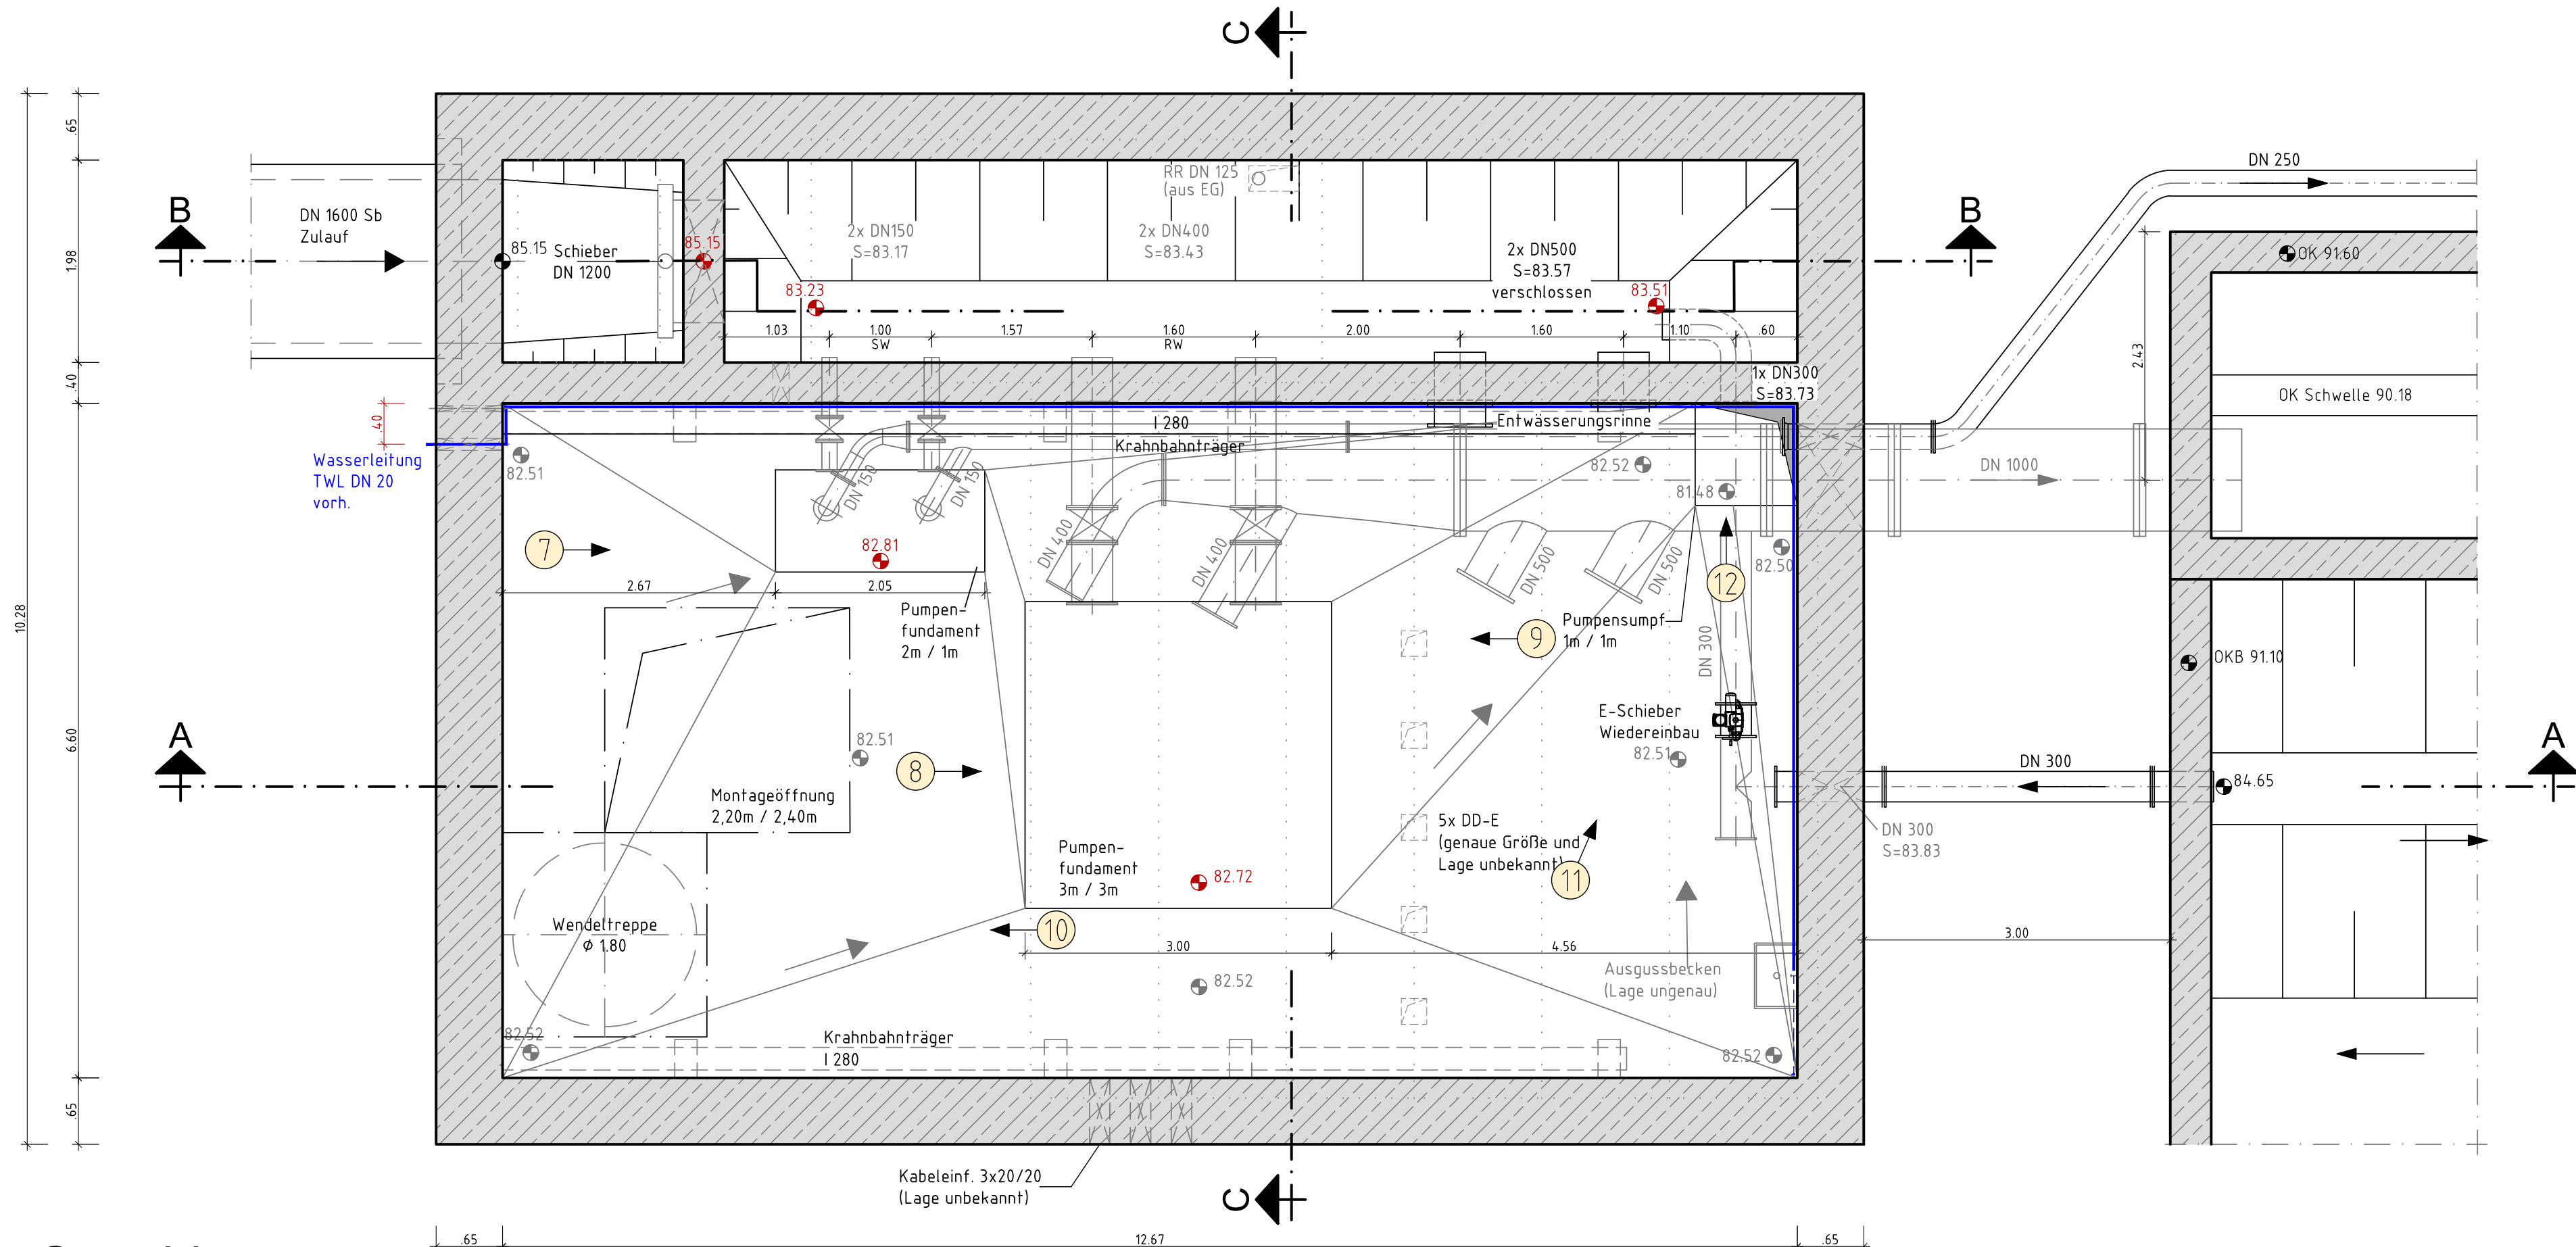

Grundriss  
Untergeschoss

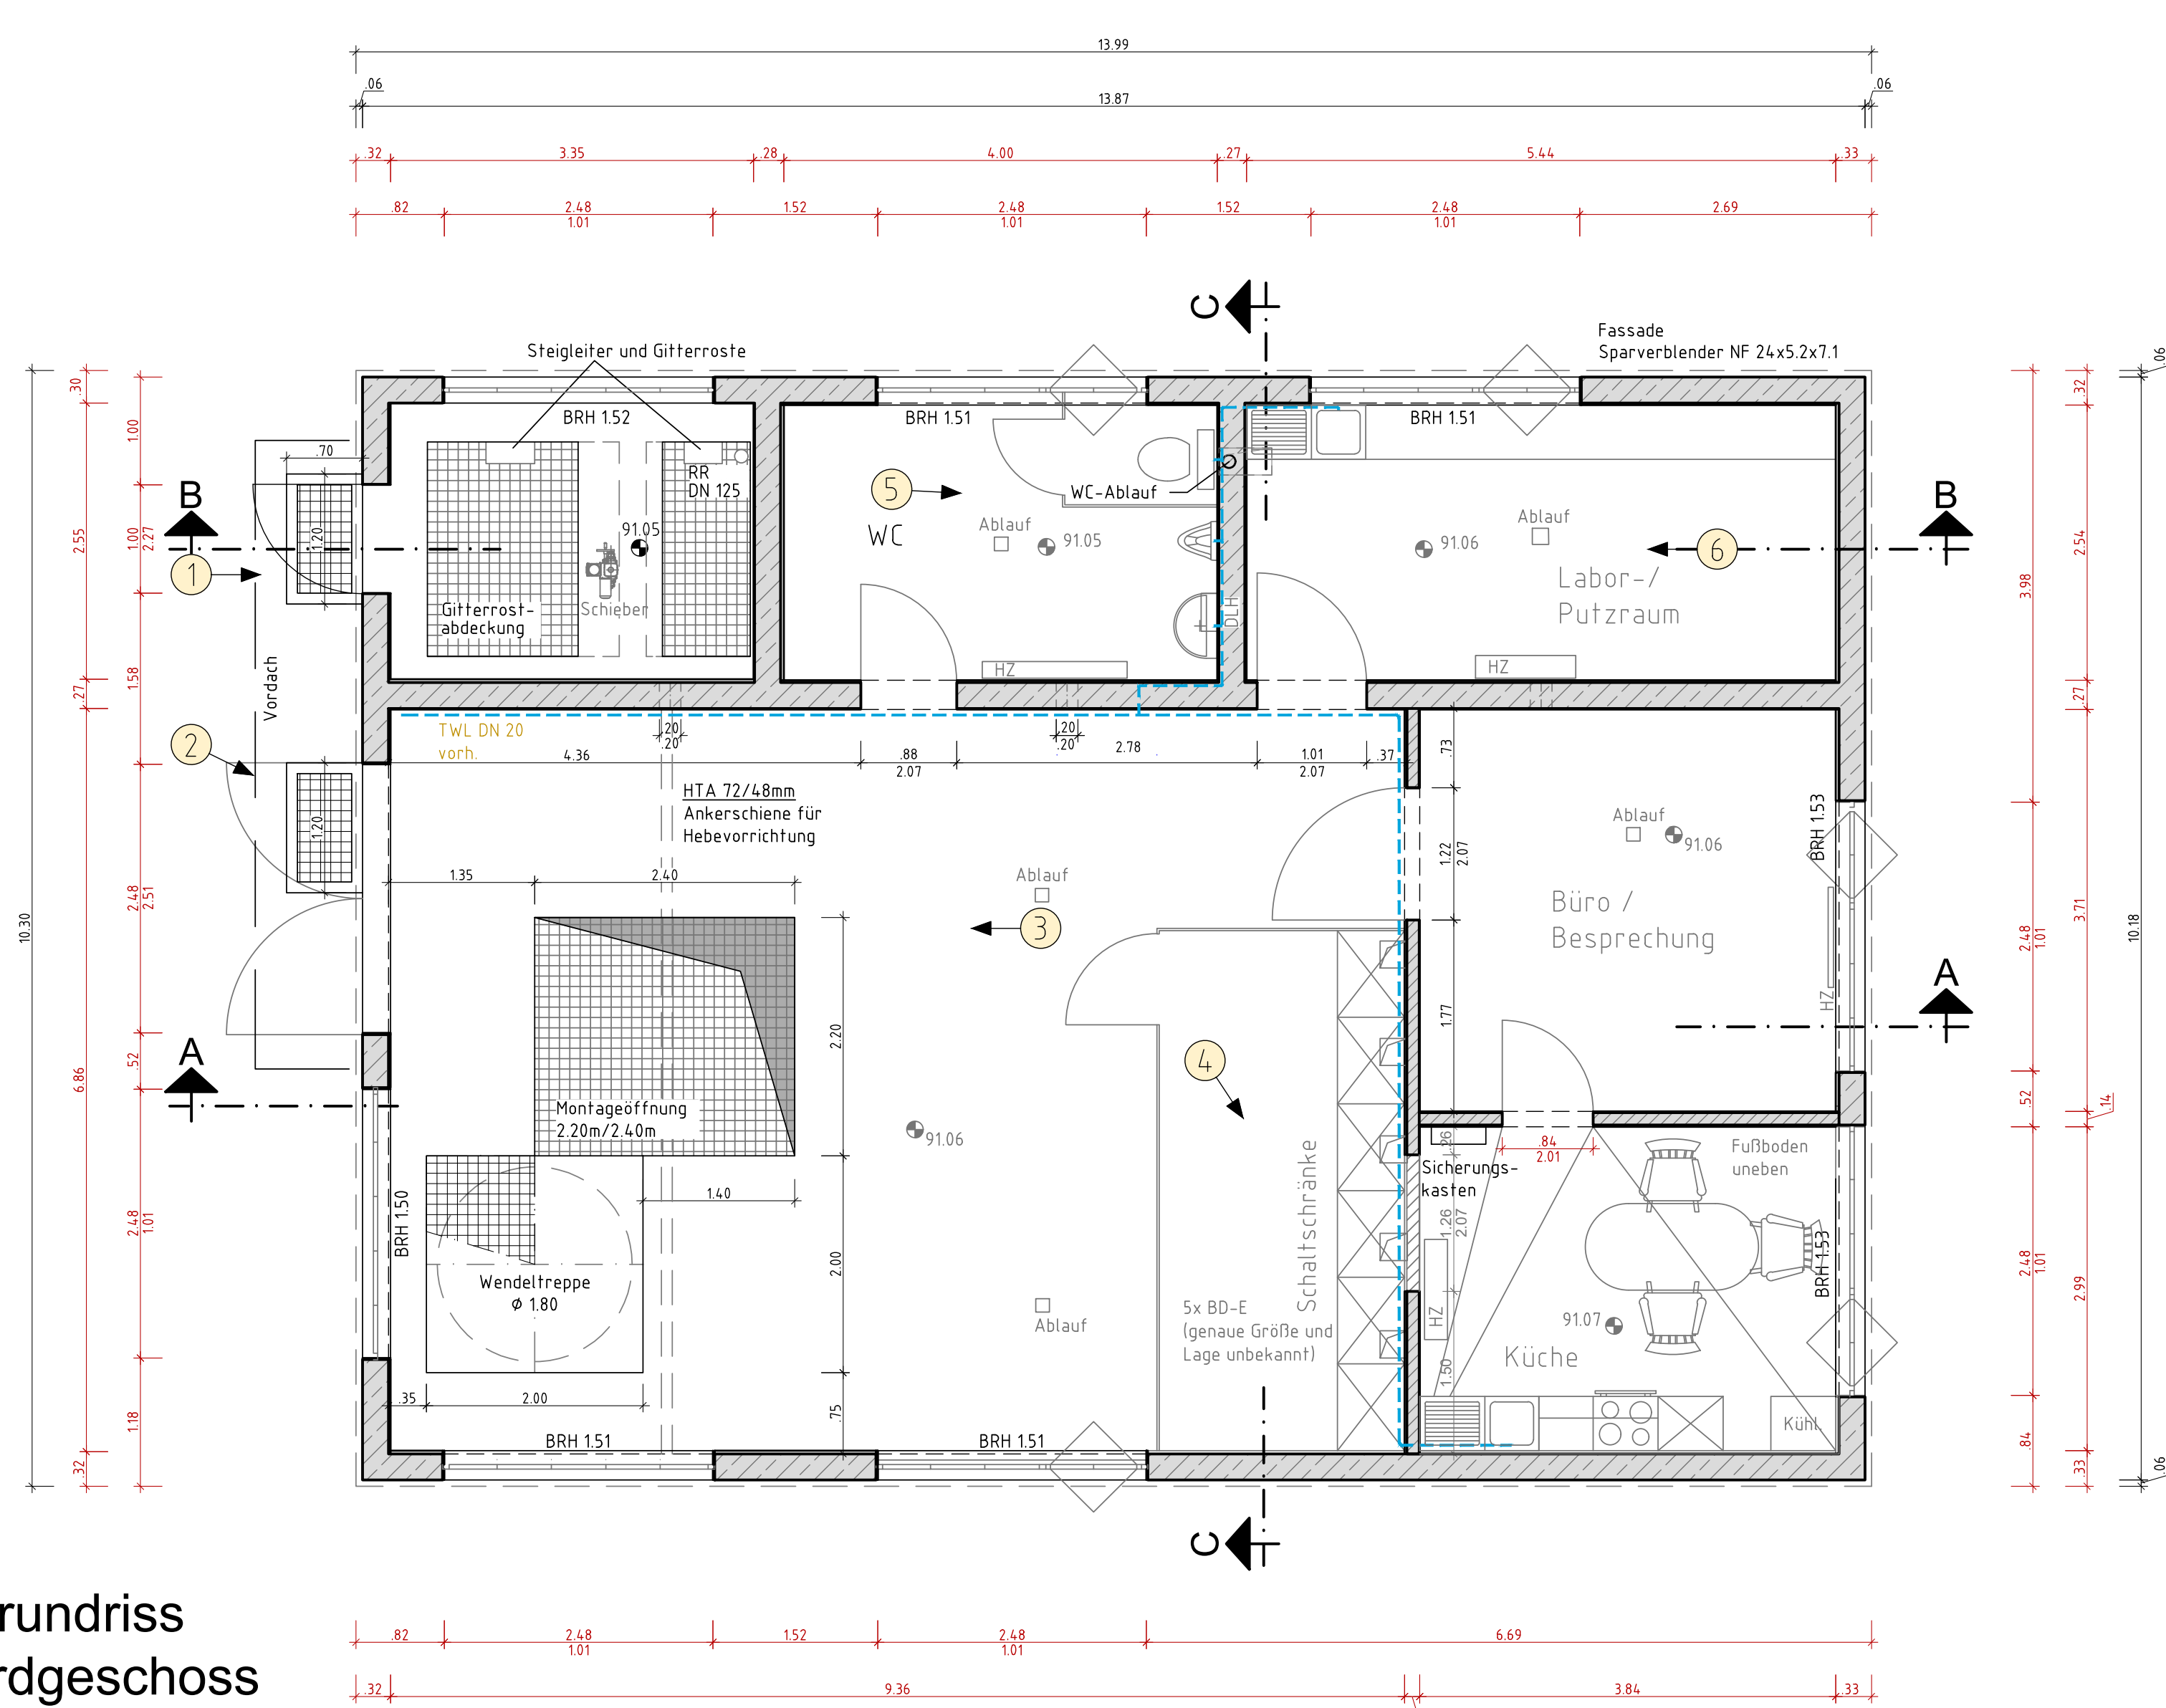

Grundriss  
Erdgeschoss

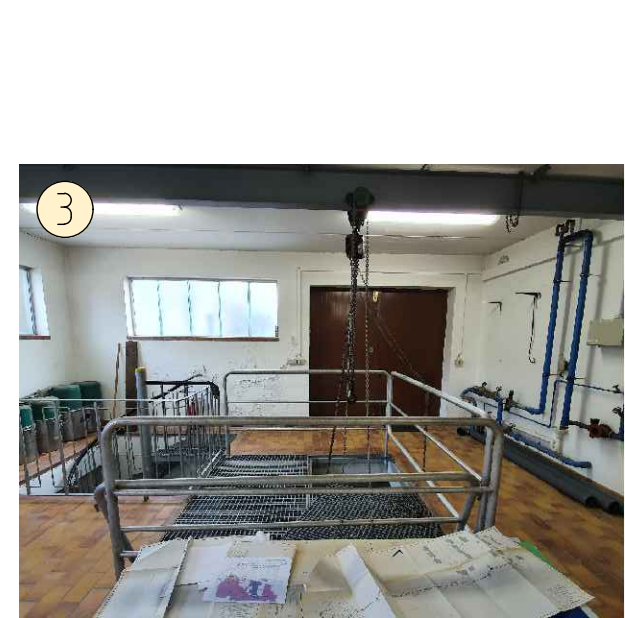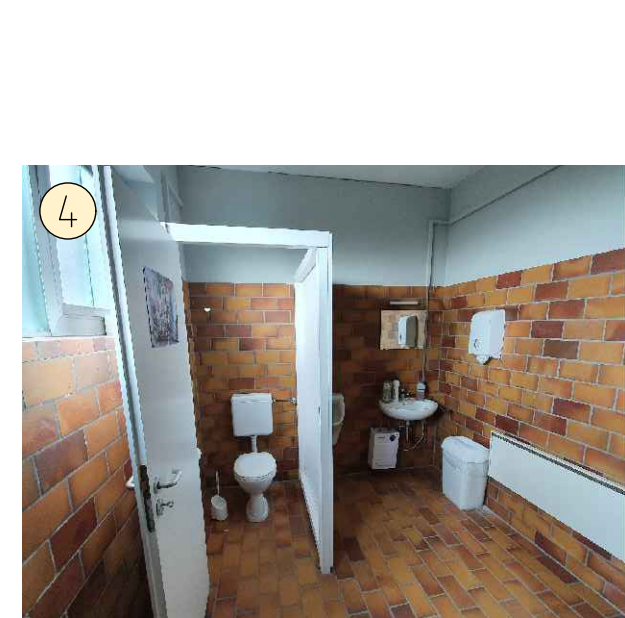

nur zur Kalkulation!

	Stadtwerke Pfungstadt Pfungstadt, ST Hahn		Plan-Nr./Index PW 01
	Sanierung des Regenüberlaufbeckens und des zugehörigen Pumpwerkes		Maßstab: 1 : 50
	Pumpwerk Bestandsplan mit Vermesserdaten Ausführungsplanung		Format: 1500 x 841
			am: 31.03.2026