



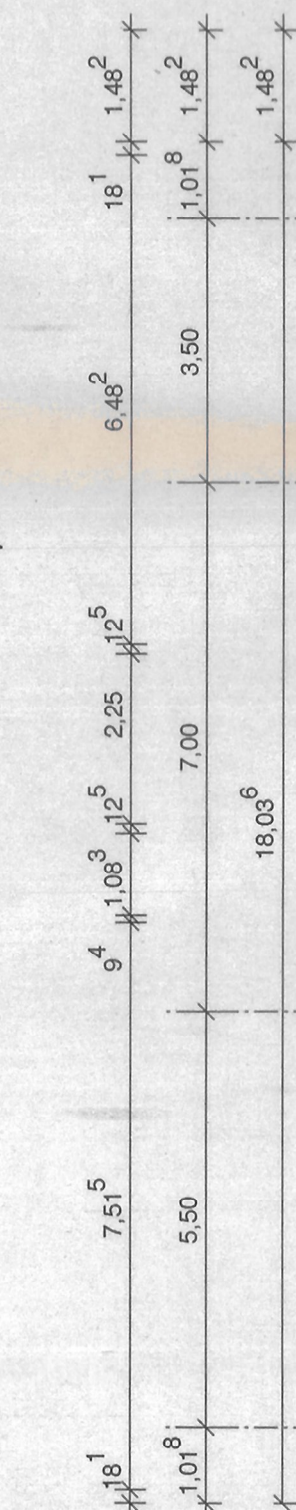

GRUNDRISS EG

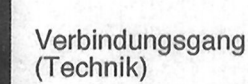

Die eingetragenen Maße sind im Plan und an der Baustelle unter Haftung des Unternehmers zu kontrollieren. Hat der Auftragnehmer Bedenken gegen angegebene Konstruktionen, so sind diese vor der Ausführung vorzutragen.