


Eltern-Kind-Station (7 Betten)

Kind-Station (8-9 Betten)

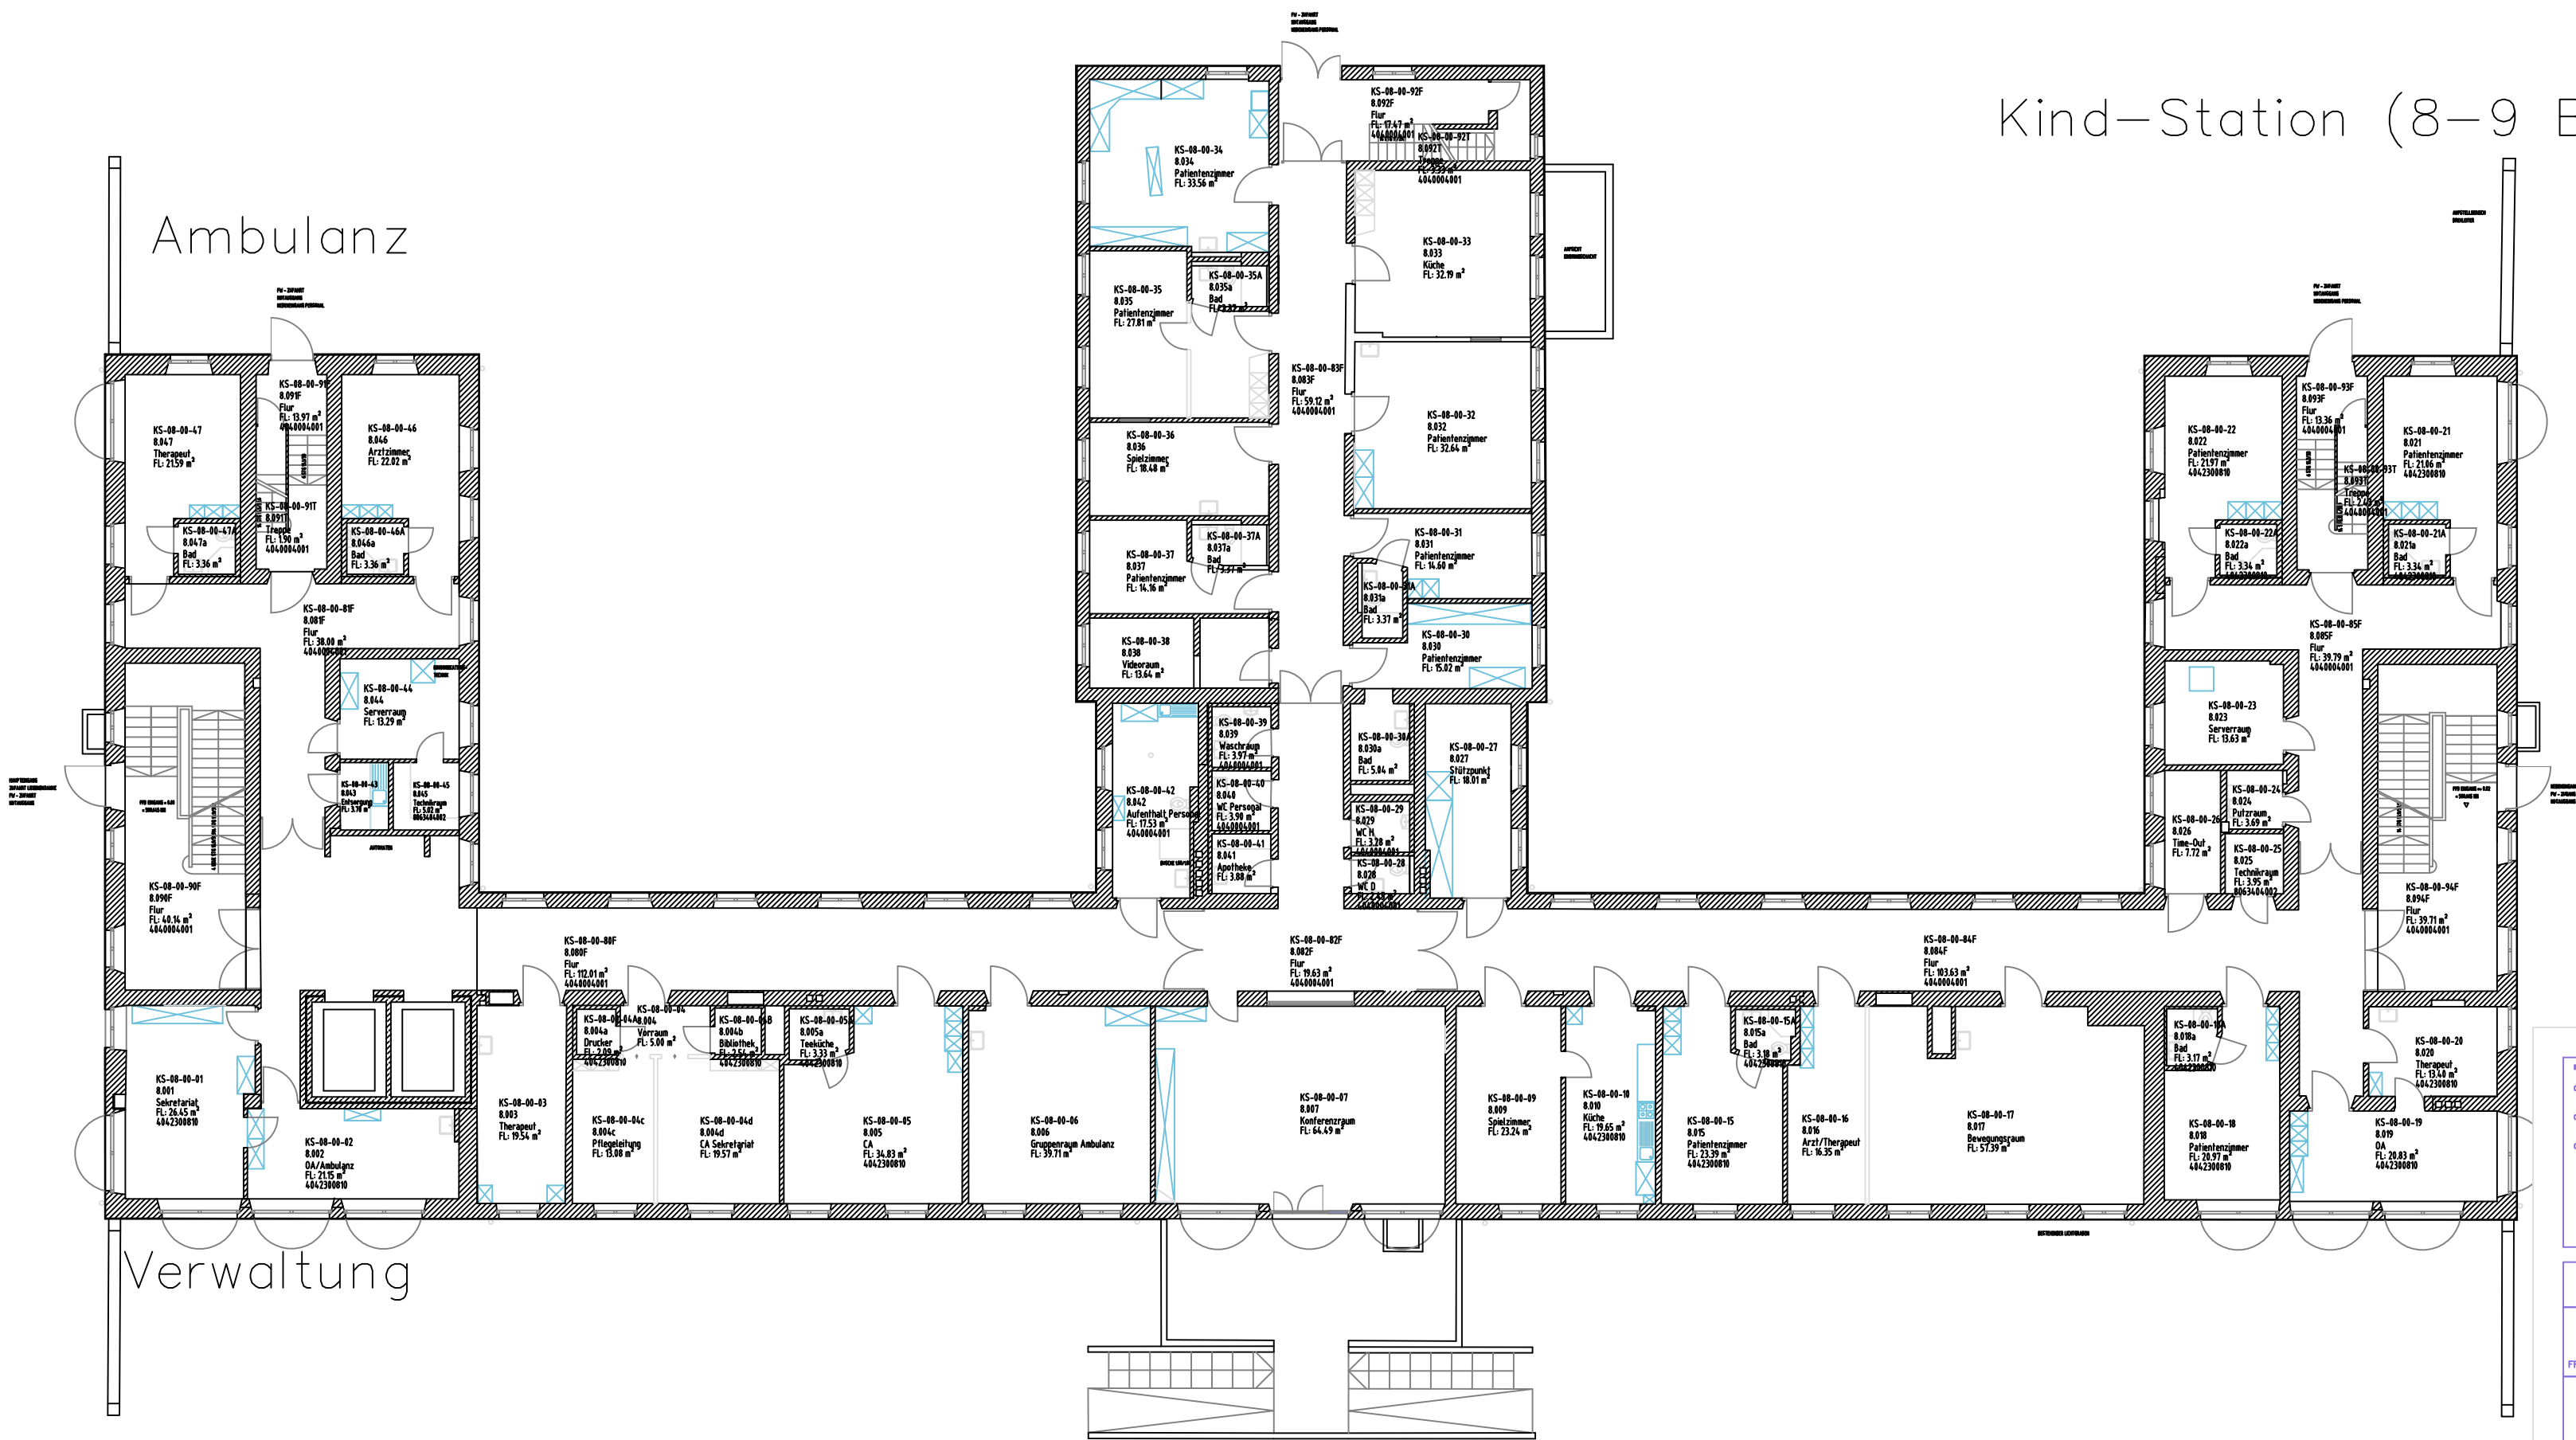

NO.	DATUM	SEZ.	BOEDRUKUNG
01	2000		
02	2000		
03	2000		

BESTANDSDATEN

STÄDT. KLINIKUM MÜNCHEN GMBH  
LIEGENSCHAFTEN-IMMOBILIEN

FRITZ-ERLER STR. 30 81737 München Tel.: 089-452279-519, MAIL: Josef.Loher@klinikum-muenchen.de

STÄDT. KLINIKUM MÜNCHEN

Logo

KLINIKUM. SCHWABING

HAUS 08  
ERDGESCHOSS  
BESTANDSPLAN

BESTANDSDATEN

M 1:XXX

GEZ. VON LOHER

STAND: 01.07.2010

