


Haus V SG

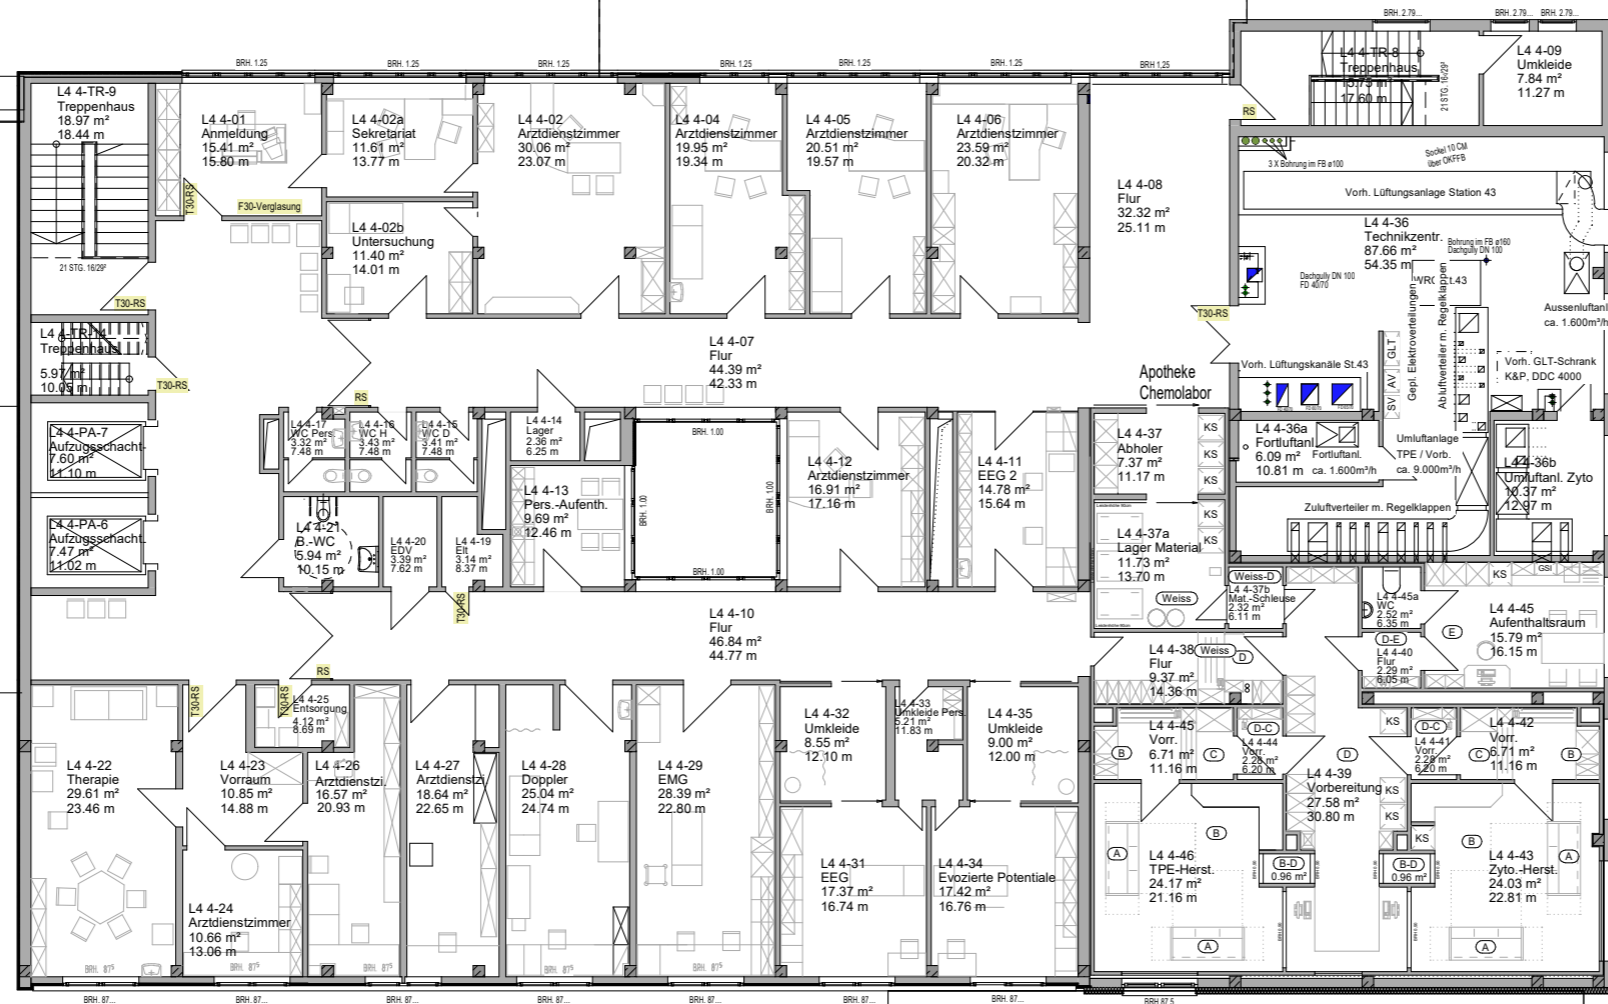

Haus IV Container 2.0G