



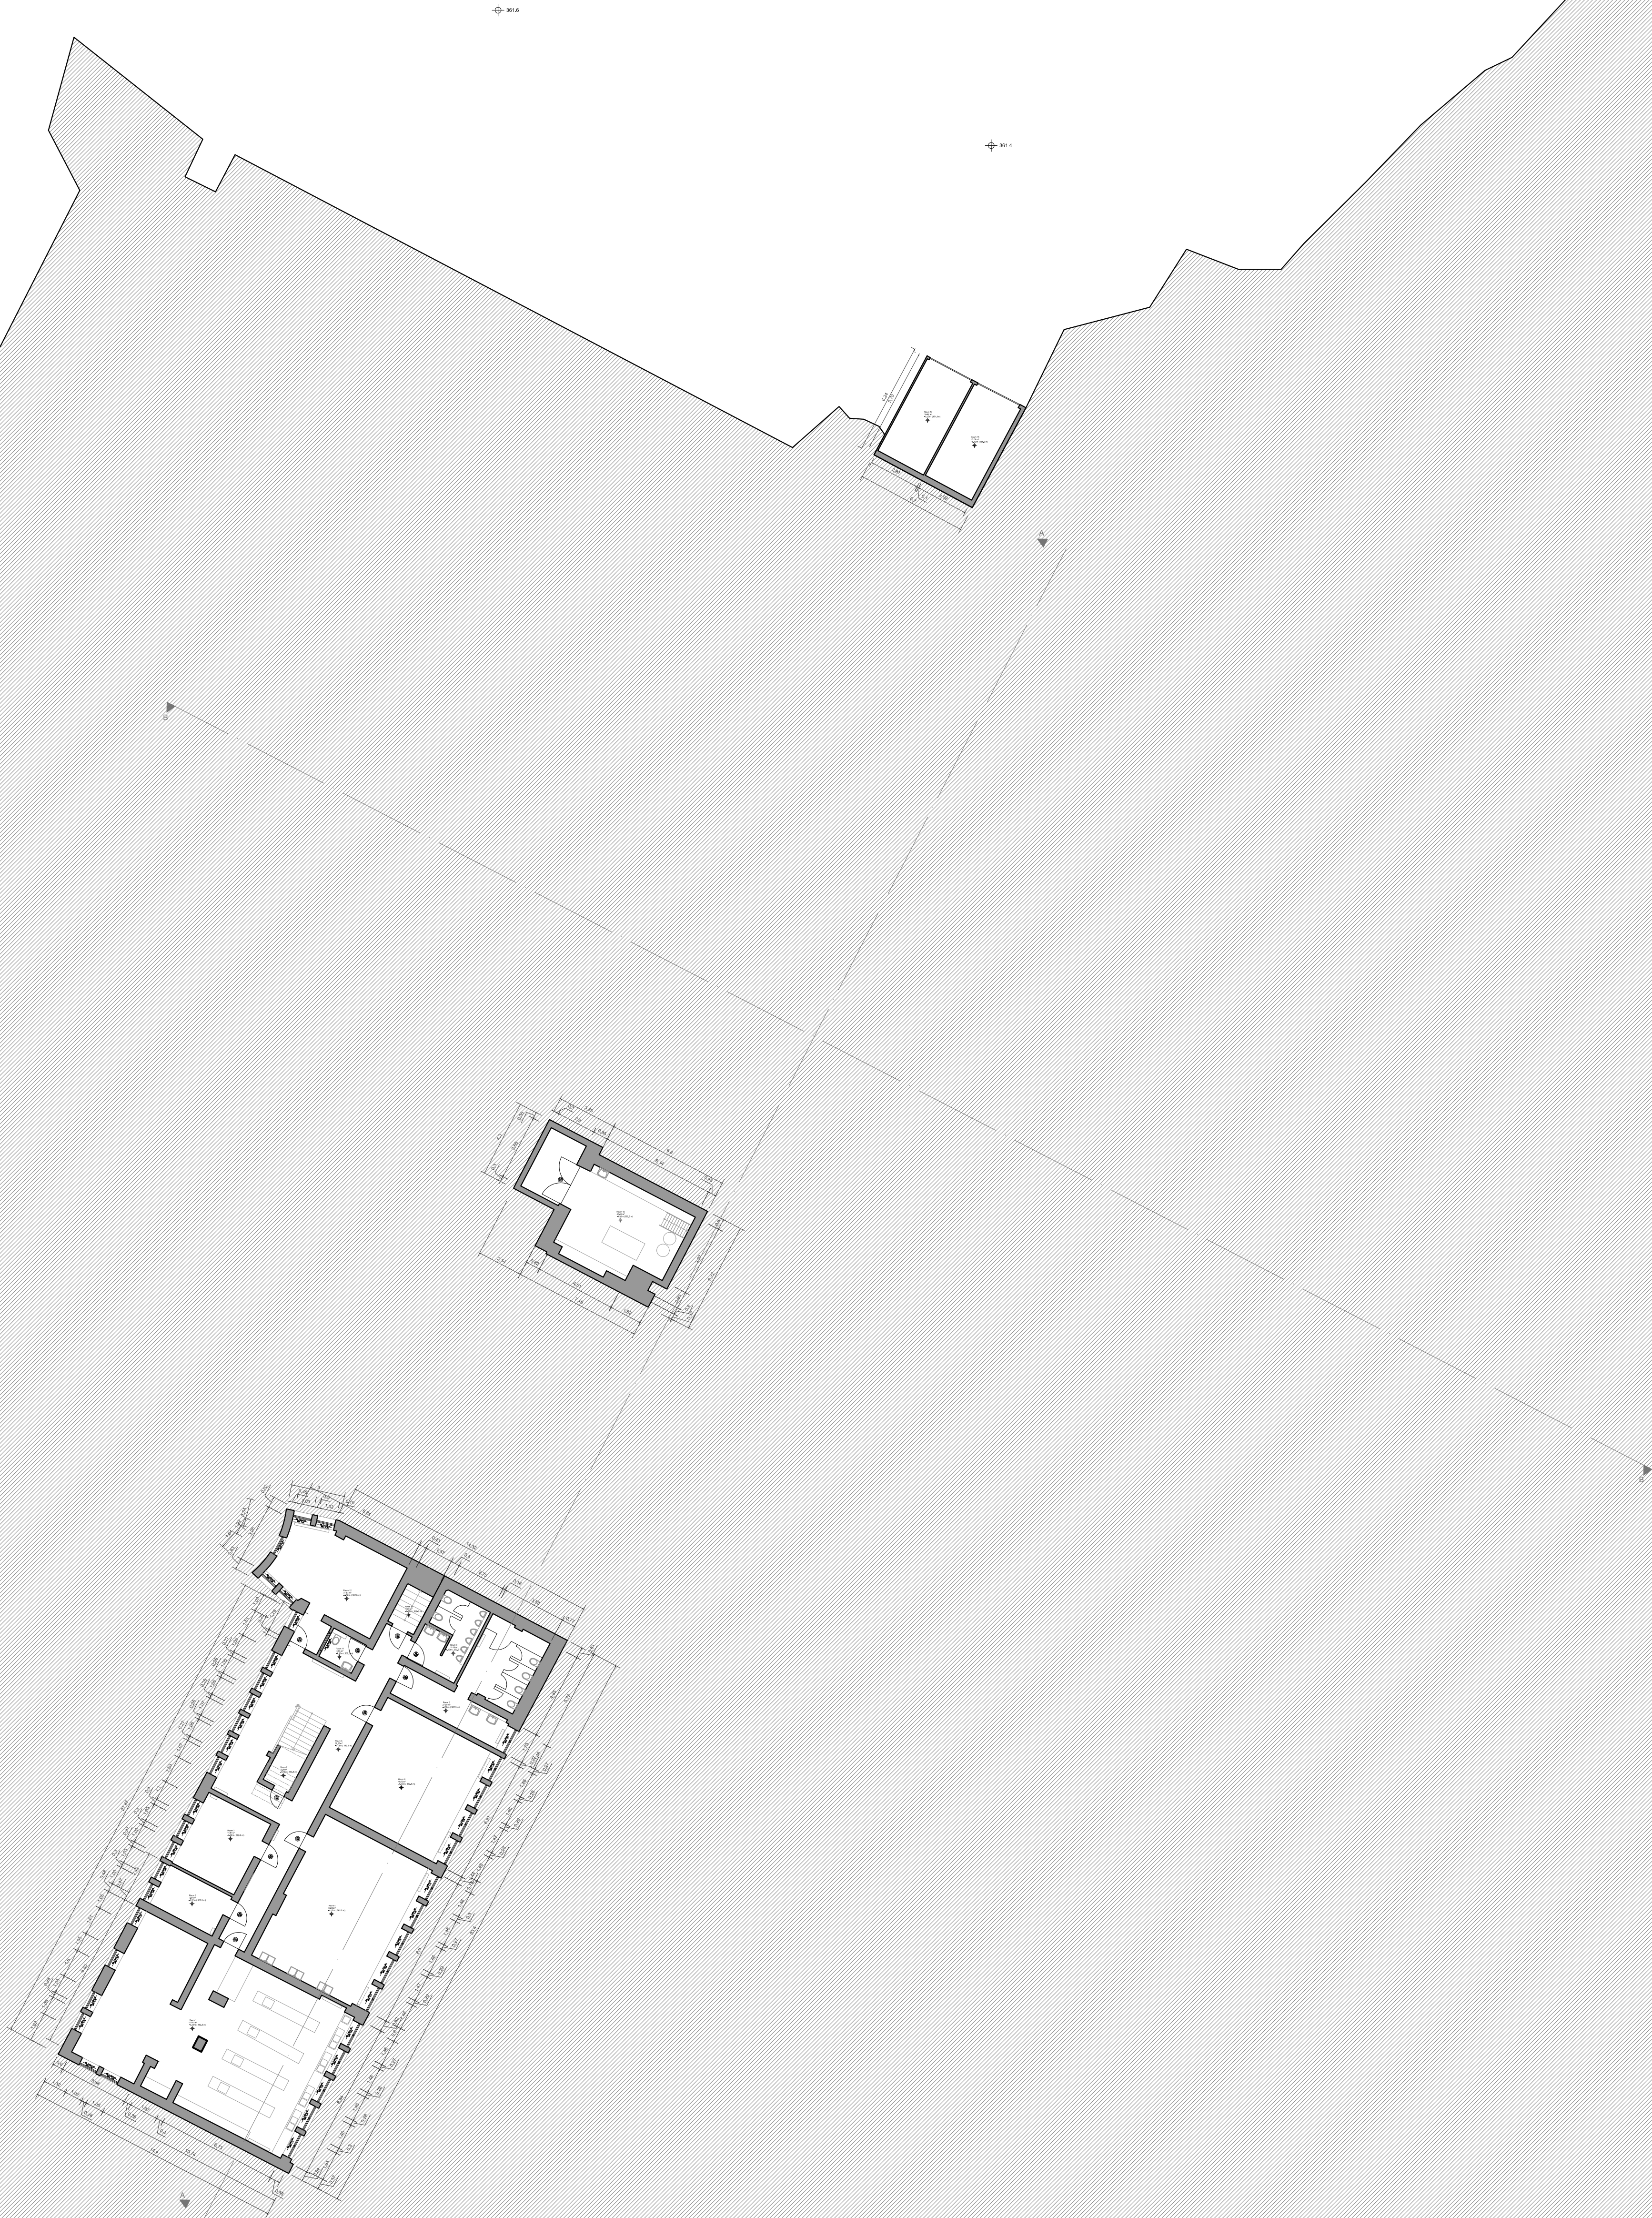

1 Grundriss UG02

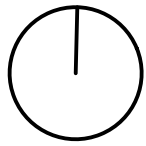

gld. Grundriss	Grundriss	gld. Dachstuhl	Dachstuhl	gld. Linie	Linie	gld. UZ	Umriss
gld. Nul	Normale Nul	gld. Fenster	Fenster	gld. Linie	Linie	gld. Dachstuhl	Dachstuhl
gld. gld.	gld. gld.	gld. Türen	Türen	gld. Raumhöhe	Raumhöhe	gld. Spalten	Spalten
gld. gld.	gld. gld.	gld. Wände	Wände	gld. Bodenfläche (NOF)	Bodenfläche (NOF)	gld. Einflugschneise	Einflugschneise

Bestandsplan

Objekt: P20240102 - Grund- und Mittelschule Spalt, Dr.-Meyer-Straße 7, 91174 Spalt

Maßstab: 1:200 AQ UG02 (1/3)

Auftraggeber/Eigentümer

Stad Spalt
Herrngasse 10
91174 Spalt

Datum: 08.04.2024 Plan: 1 von 1

Das Aufmaß wurde mittels 3D-Laserscanner erstellt. Es erfolgt keine Abbildung von Verkleidungselementen o.ä. Alle Maße und Notizen sind Fertigungsmaße.