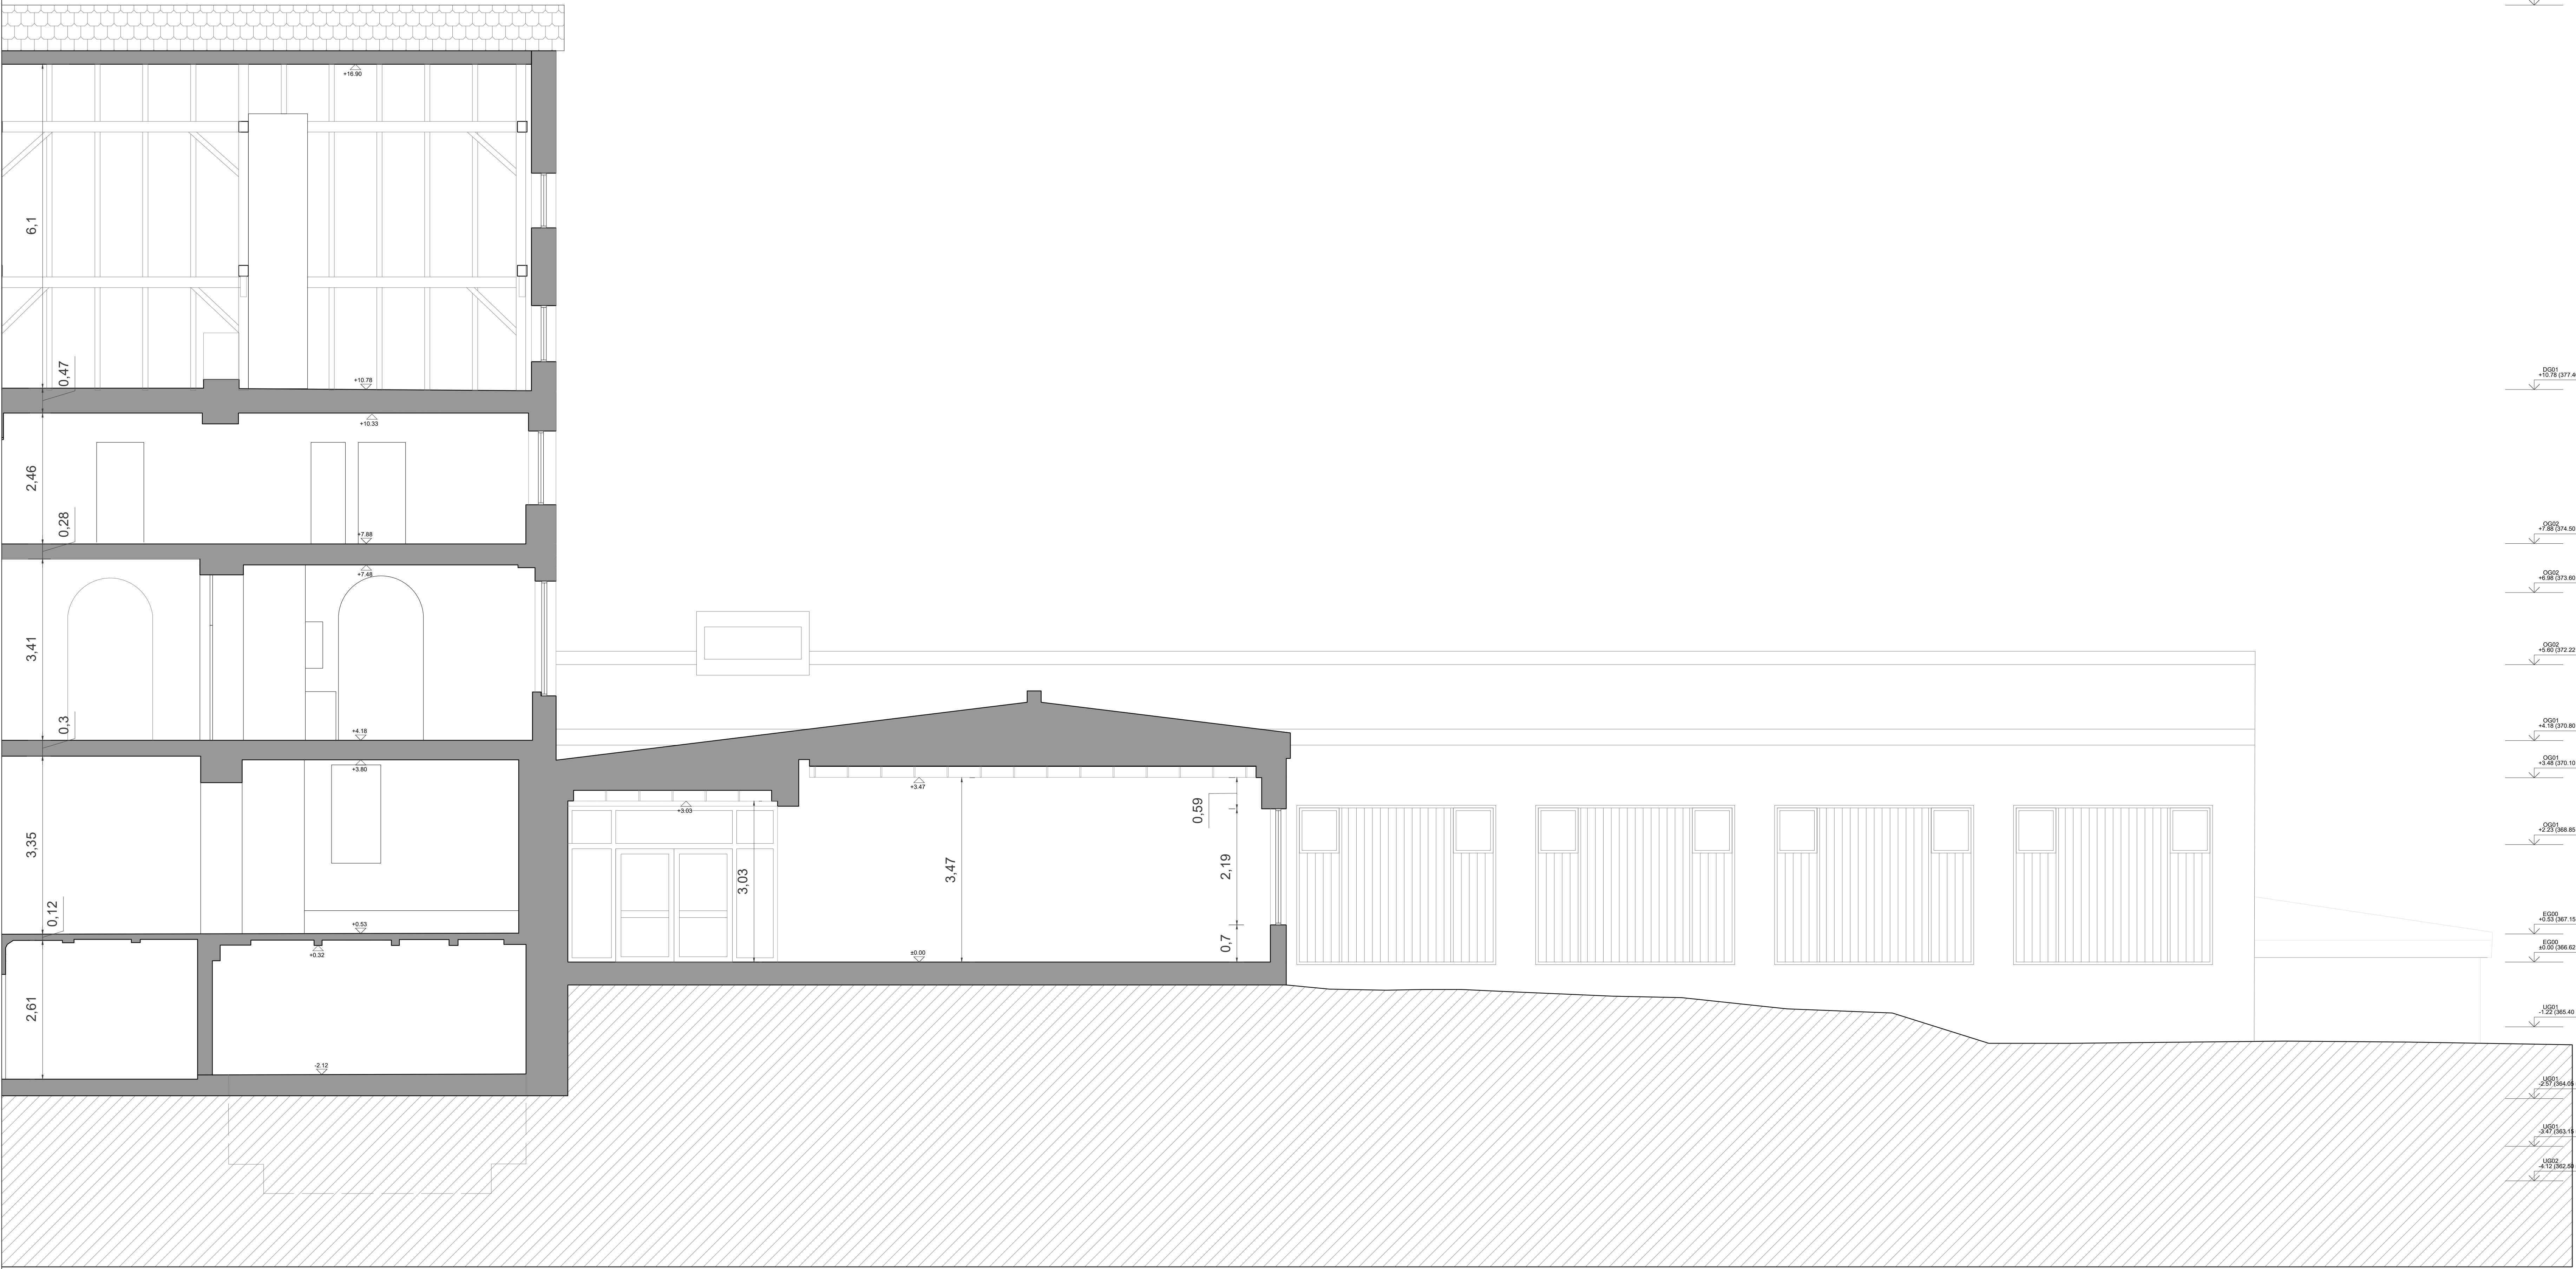
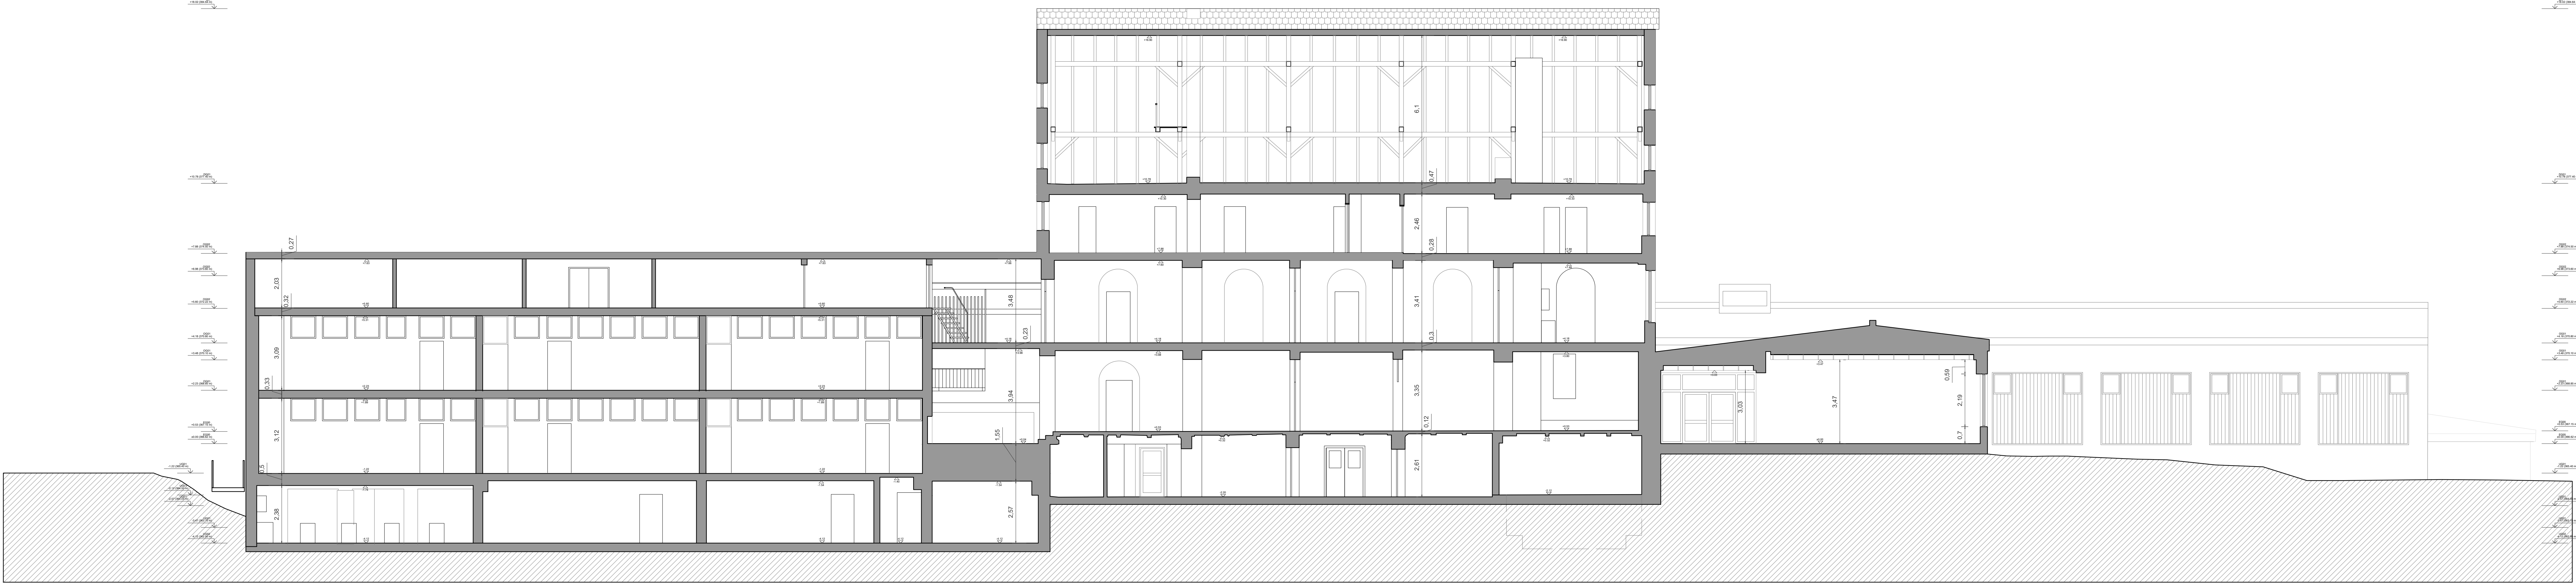


Bestandsplan			
Objekt: P20240102 - Grund- und Mittelschule Spalt, Dr.-Meyer-Straße 7, 91174 Spalt			
Maßstab: 1:50		A0 A (2/2)	
Auftraggeber/Eigentümer			
Stad Spalt Herrngasse 10 91174 Spalt			
Datum: 08.04.2024		Projektnummer	
Gezeichnet: [Signature]		Plan: 1 von 1	
Das Aufmaß wurde mittels 3D-Laserscanner erstellt. Es erfolgte keine Abbildung von Verkleidungsschalen o.ä. Alle Maße und Noten sind Fertigungsmaße.			