


25353 BA gepl. Kita Ulmet

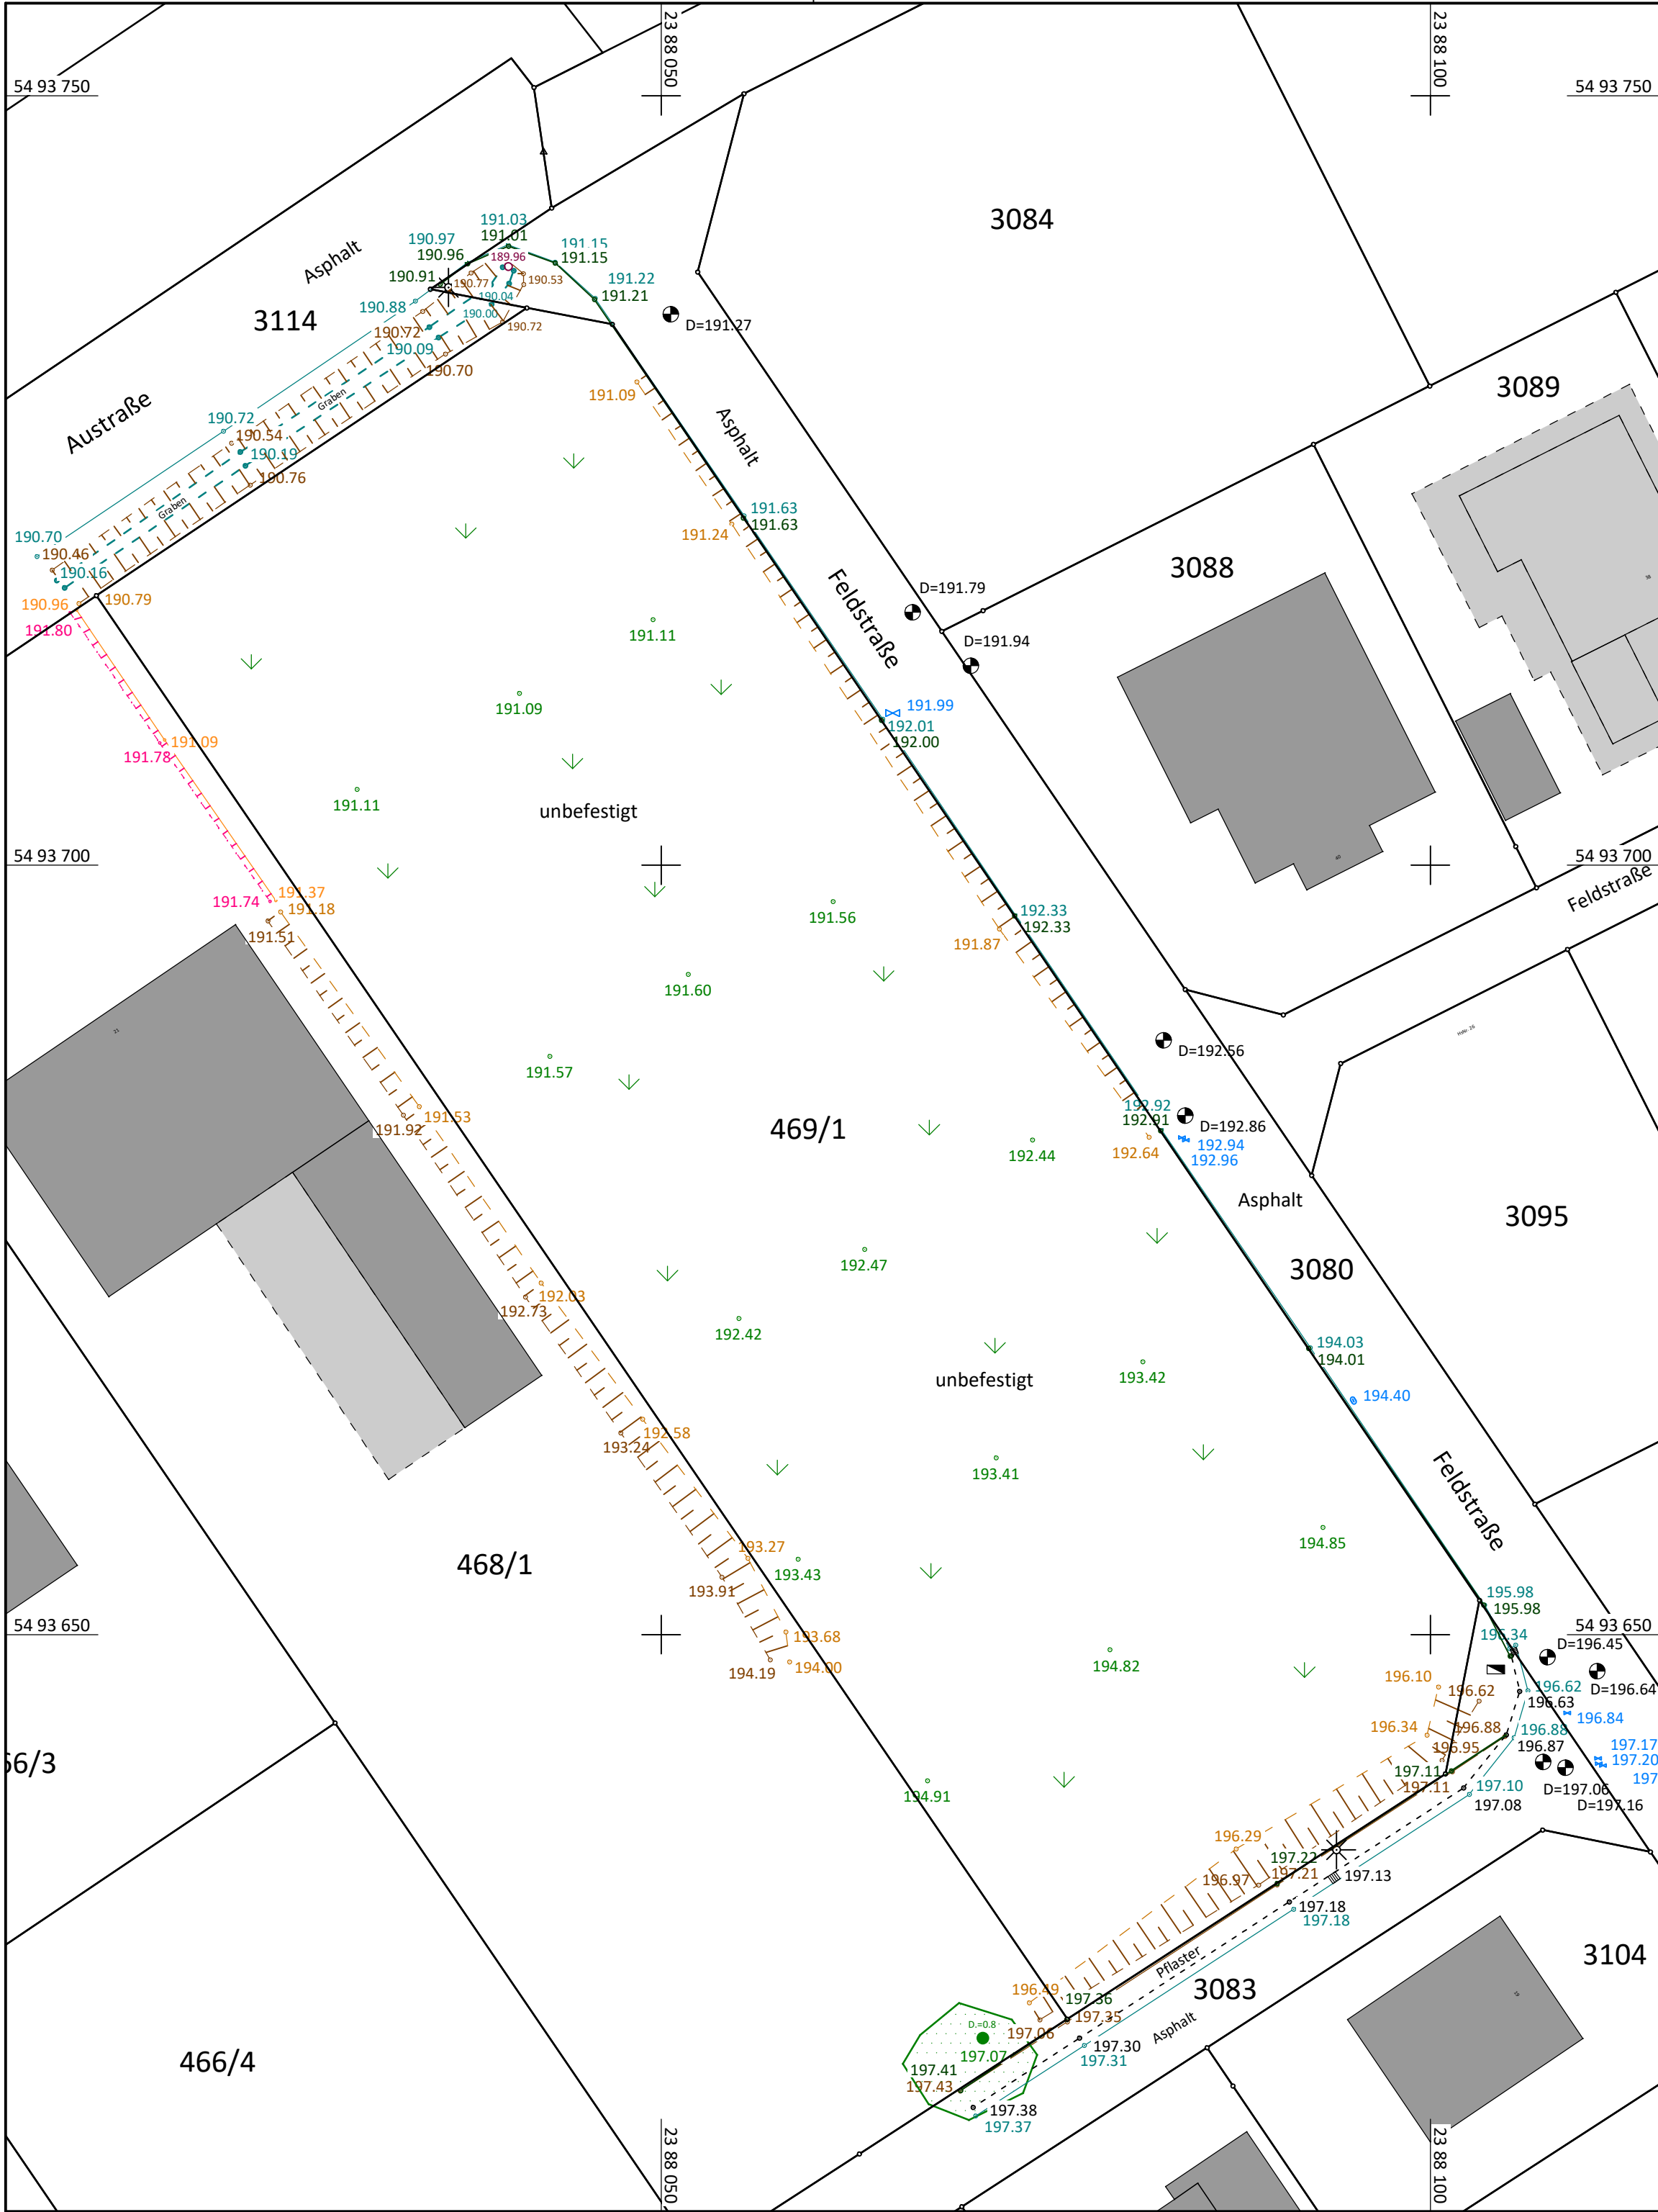

Legende / Symbole, Linienarten und Flächenmuster

20025		Laterne	STROM_LATERNE
39010		Kabelverteiler	STROM_KV
500662		Hvdrant unterirdisch	WASSER_HYDR_UNTERFL
500663		Wasserschieber	WASSER_SCHIEBER
805000		Strassenrand	STRASSENRAND
806000		Wegrand	WEGRAND
807000		Rinne	RINNE
808000		Durchlass	DURCHLASS
809664		Kanaldeckel	KANAL_ABDECKUNG
814000		Mauer unten	MAUERN_UNTEN
816682		Einlauf quadratisch sertl.	KANAL_EINL_QUAD
817000		Geländepunkt	TOPO
817656		Laubbaum	TOPO_LAUBBAUM
817693		Findling	FINDLING
821000		Graben	GRABEN
824000		Mauer oben	MAUERN_OBEN
825000		Böschung oben	BOESCHUNGEN_OBEN
826000		Böschung unten	BOESCHUNGEN_UNTEN
883000		Bordstein Tiefbord	BORDSTEIN_TIEF


25353 gepl. Kita Ulmet

Bestandsplan

Maßstab: 1 : 500

Zeichnung Nr.: 25353-001

	Datum	Name
Vermessung	08.12.2025	Look
gezeichnet	09.12.2025	Look

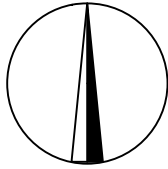

R=32388007.398
H=5493612.524
D=0.0000 gon