


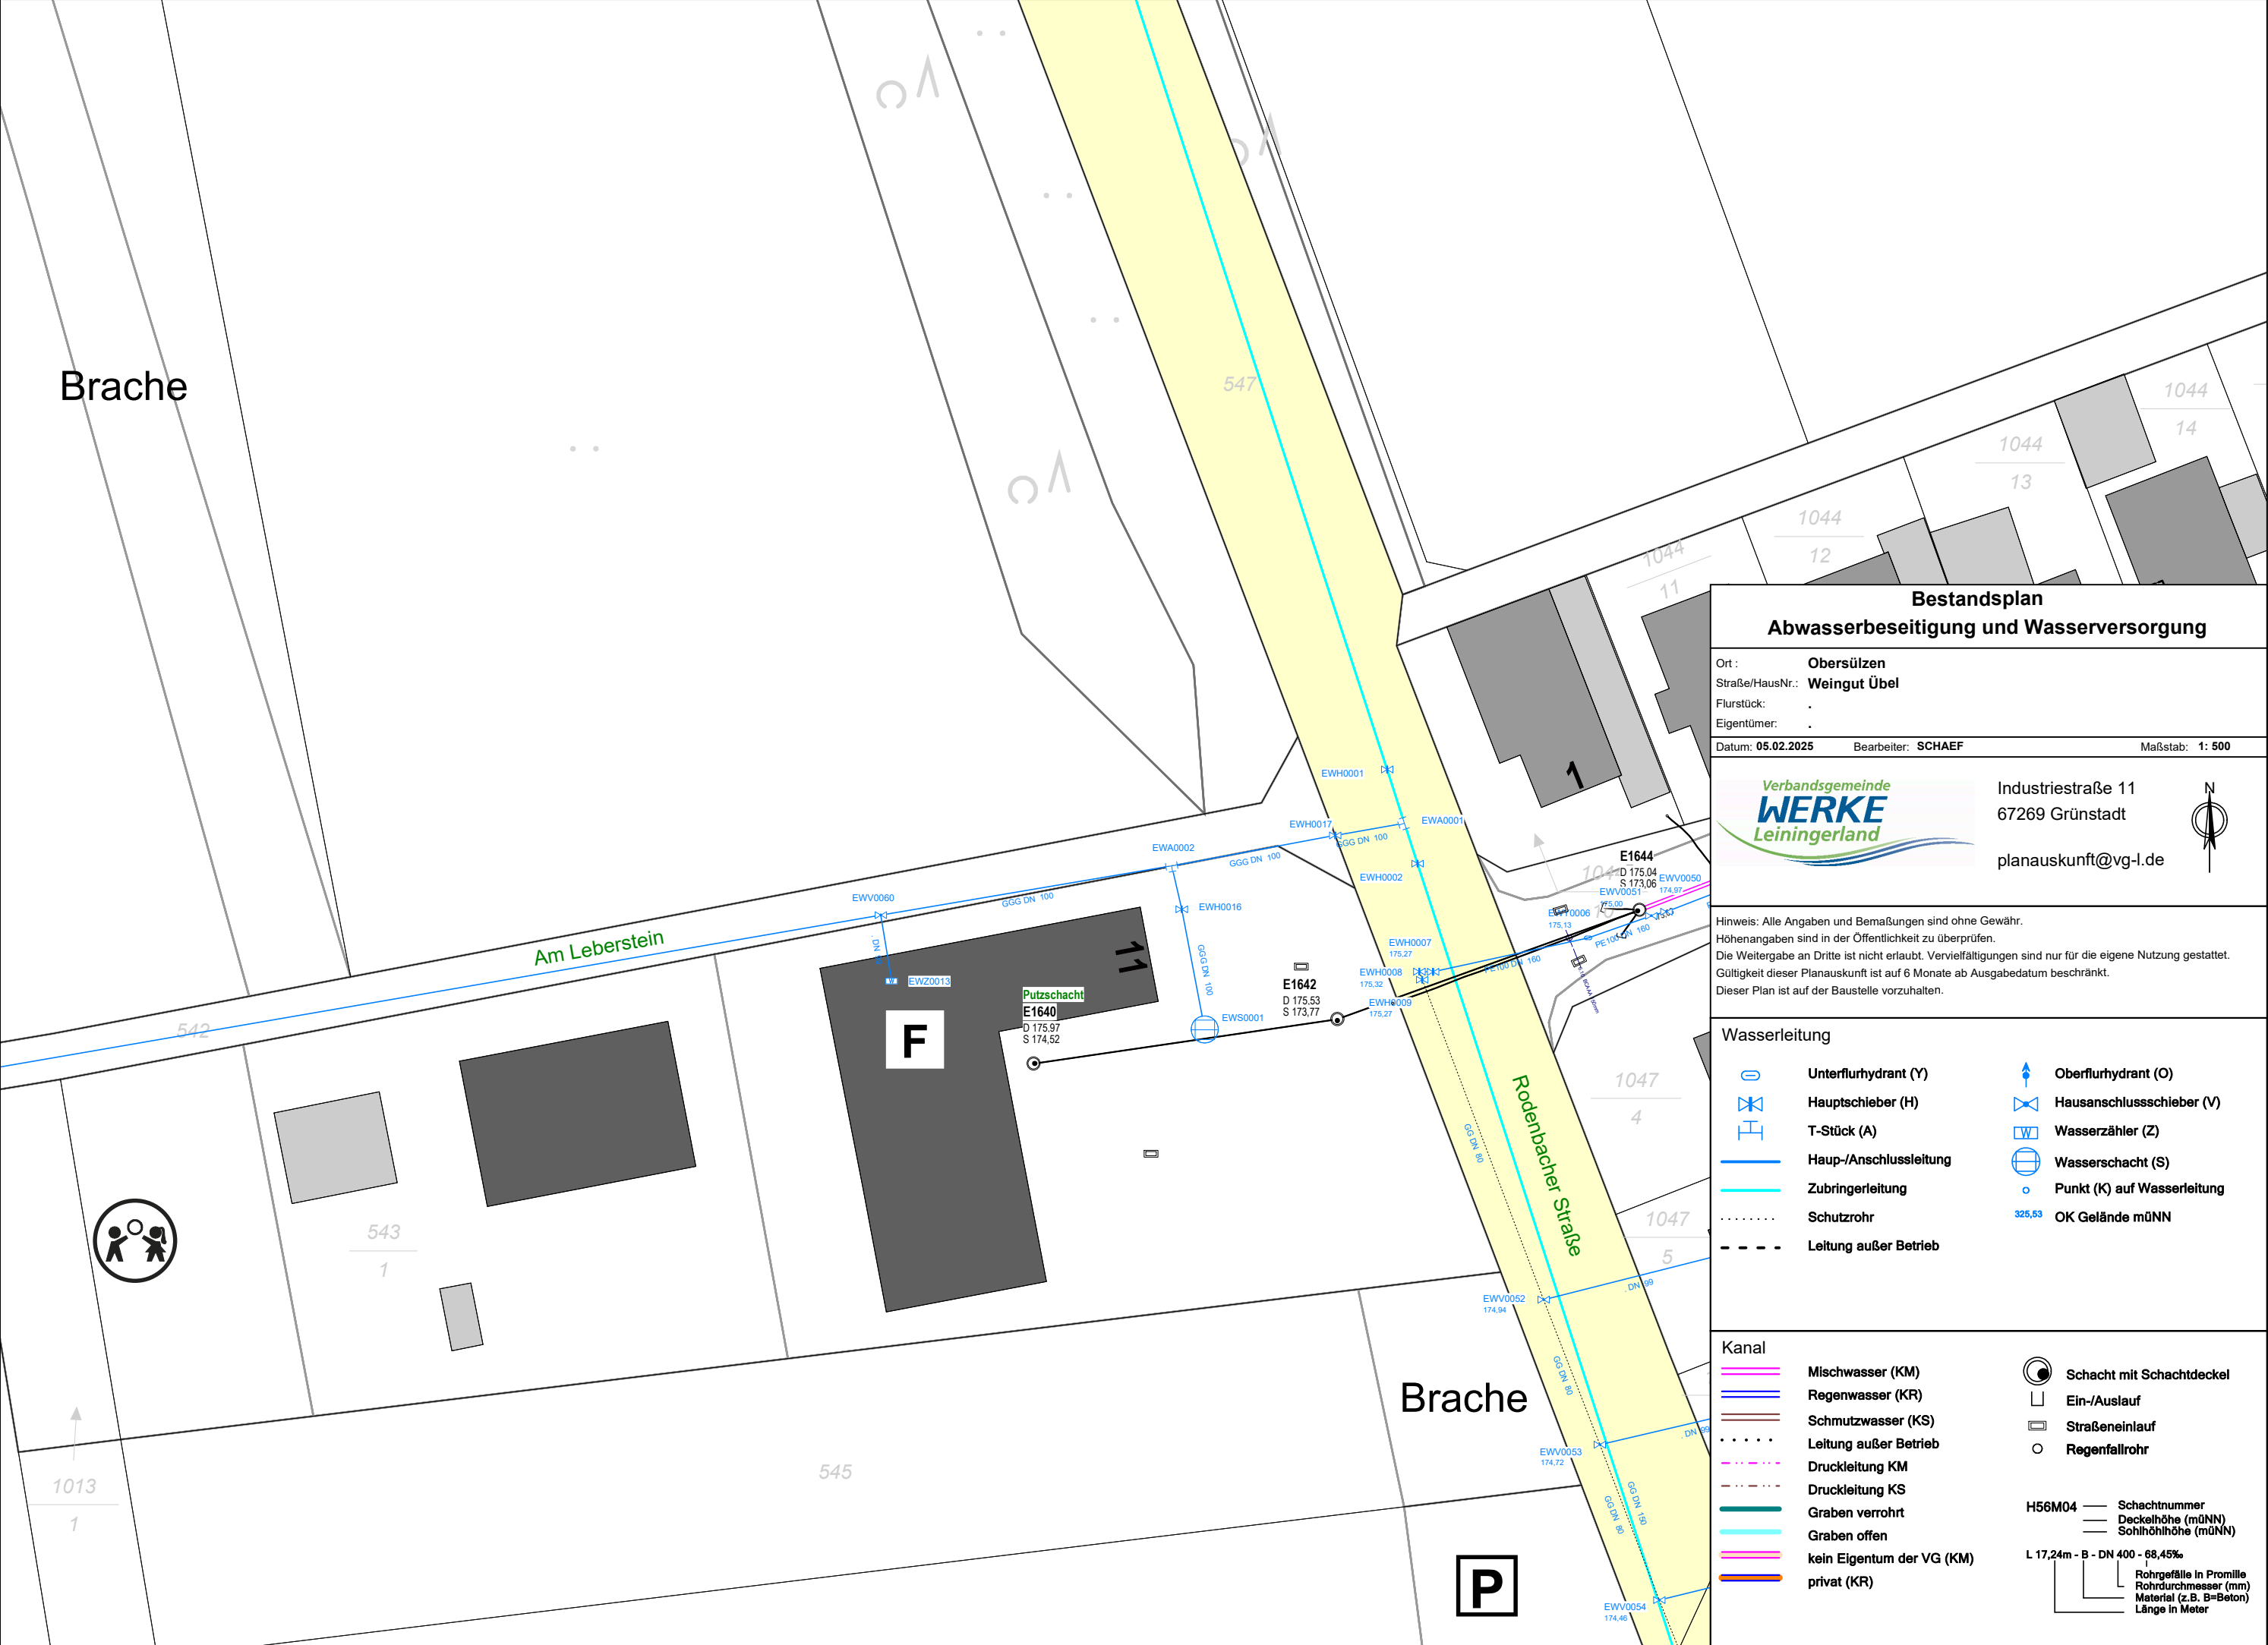

Bestandsplan
Abwasserbeseitigung und Wasserversorgung

Ort : **Obersützen**

Straße/HausNr.: **Weingut Übel**

Flurstück: **.**

Eigentümer: **.**

Datum: **05.02.2025**

Bearbeiter: **SCHAEF**

Maßstab: **1: 500**

Industriestraße 11
67269 Grünstadt
planauskunft@vg-l.de

Hinweis: Alle Angaben und Bemaßungen sind ohne Gewähr.
Höhenangaben sind in der Öffentlichkeit zu überprüfen.
Die Weitergabe an Dritte ist nicht erlaubt. Vervielfältigungen sind nur für die eigene Nutzung gestattet.
Gültigkeit dieser Planauskunft ist auf 6 Monate ab Ausgabedatum beschränkt.
Dieser Plan ist auf der Baustelle vorzuhalten.

Unterflurhydrant (Y)

Hauptschieber (H)

T-Stück (A)

Haupt-/Anschlussleitung

Zubringerleitung

Schutzrohr

Leitung außer Betrieb

Oberflurhydrant (O)

Hausanschlusschieber (V)

Wasserzähler (Z)

Wasserschacht (S)

Punkt (K) auf Wasserleitung

325,53 OK Gelände müNN

Mischwasser (KM)

Regenwasser (KR)

Schmutzwasser (KS)

Leitung außer Betrieb

Druckleitung KM

Druckleitung KS

Graben verrohrt

Graben offen

kein Eigentum der VG (KM)

privat (KR)

Schacht mit Schachtdeckel

Ein-/Auslauf

Straßeneinlauf

Regenfallrohr

H56M04

L 17,24m - B - DN 400 - 68,45%

Schachtnummer

Deckelhöhe (müNN)

Sohlhöhhöhe (müNN)

Rohrgefälle in Promille

Rohrdurchmesser (mm)

Material (z.B. B=Beton)

Länge in Meter