


| Index | Art der Änderung | Datum | Gez. |
|-------|---|----------|------|
| K | 2. NACHTRAG | 14.04.00 | — |
| J | Gesamtskizze | 10.02.00 | KL |
| I | Auslastung der Deckenfelder | 14.07.99 | BR |
| H | Änd. Elektrik nach F&D/Änderung vom 13.01.1997 und Neuausrichtung | 22.01.97 | HAD |
| G | Änderungen auf Wunsch des Bauherrn vom 17.12.1996 | 13.01.97 | HAD |
| F | Teile zum Bauvertrag vom 19.08.1994 | 20.12.96 | HAD |

| | | | |
|--|---------------------|--------|-------|
| BÜRO- UND WOHNGEBÜDE LAHNSTRASSE 60, FRANKFURT/MAIN | NA2-EG- Planbez. | Nummer | Index |
|--|---------------------|--------|-------|

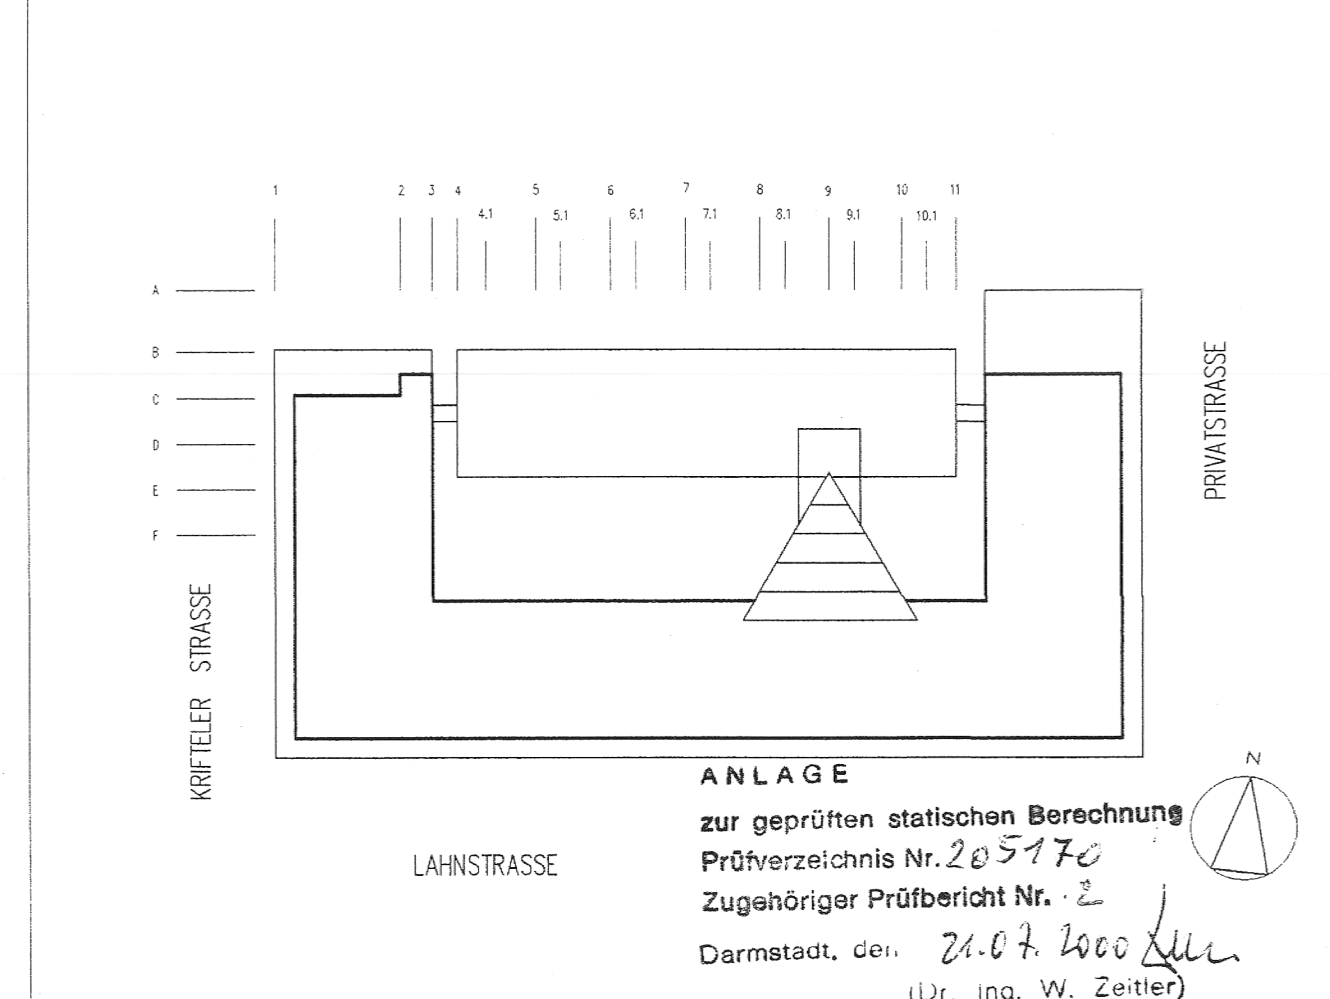

ANLAGE
Prüfergruppe für Baustatik

| | |
|---|---|
| 20.04.2000 | 20.04.2000 |
| Projekt: BAUANTRAG 2. NACHTRAG | Projekt: GRUNDRISS |
| Projekt: BÜRO- UND WOHNGEBÜDE LAHNSTRASSE 60, FRANKFURT/MAIN | Projekt: ERDGESCHOSS |
| Projekt: PR-Code Phase Gezeichnet Geprüft Datum | Projekt: PR-Code Phase Gezeichnet Geprüft Datum |
| Blattformat: Maßstab: Planbezeichnung: Blatt: Index | Blattformat: Maßstab: Planbezeichnung: Blatt: Index |
| 1141 651 04 HAD HPHA 22.01.97 1505x891 1:100 NA2-EG- BA04 K | 1141 651 04 HAD HPHA 22.01.97 1505x891 1:100 NA2-EG- BA04 K |