


Index	Art der Änderung	Datum	Gez.
P	2. NACHTRAG	14.04.00	BKR
O	Gesamtabbruch	10.02.00	KL
N	Änderung Fenster Lochfassade Bauteil 3	23.10.97	ADJ
M	Änderungswunsch Bauherr v. 26.09.97	29.09.97	ADJ
K	Änderung nach Statik,RLT	02.09.97	ADJ
I	Änderung nach Fachkoordination	16.04.97	ADJ
H	Änd. Elektropl. nach Fa.Dörflinger/Hr.Wolf vom 13.01.1997 und Neuveranschlagung	22.01.97	HAD
G	Änderungen auf Wunsch des Bauherrn vom 17.12.1996	13.01.97	HAD
F	Tektur zum Bauantrag vom 19.08.1994	20.12.96	HAD

Index	Planbez.	Nummer	Index
NA2-SAA	BA09	P	

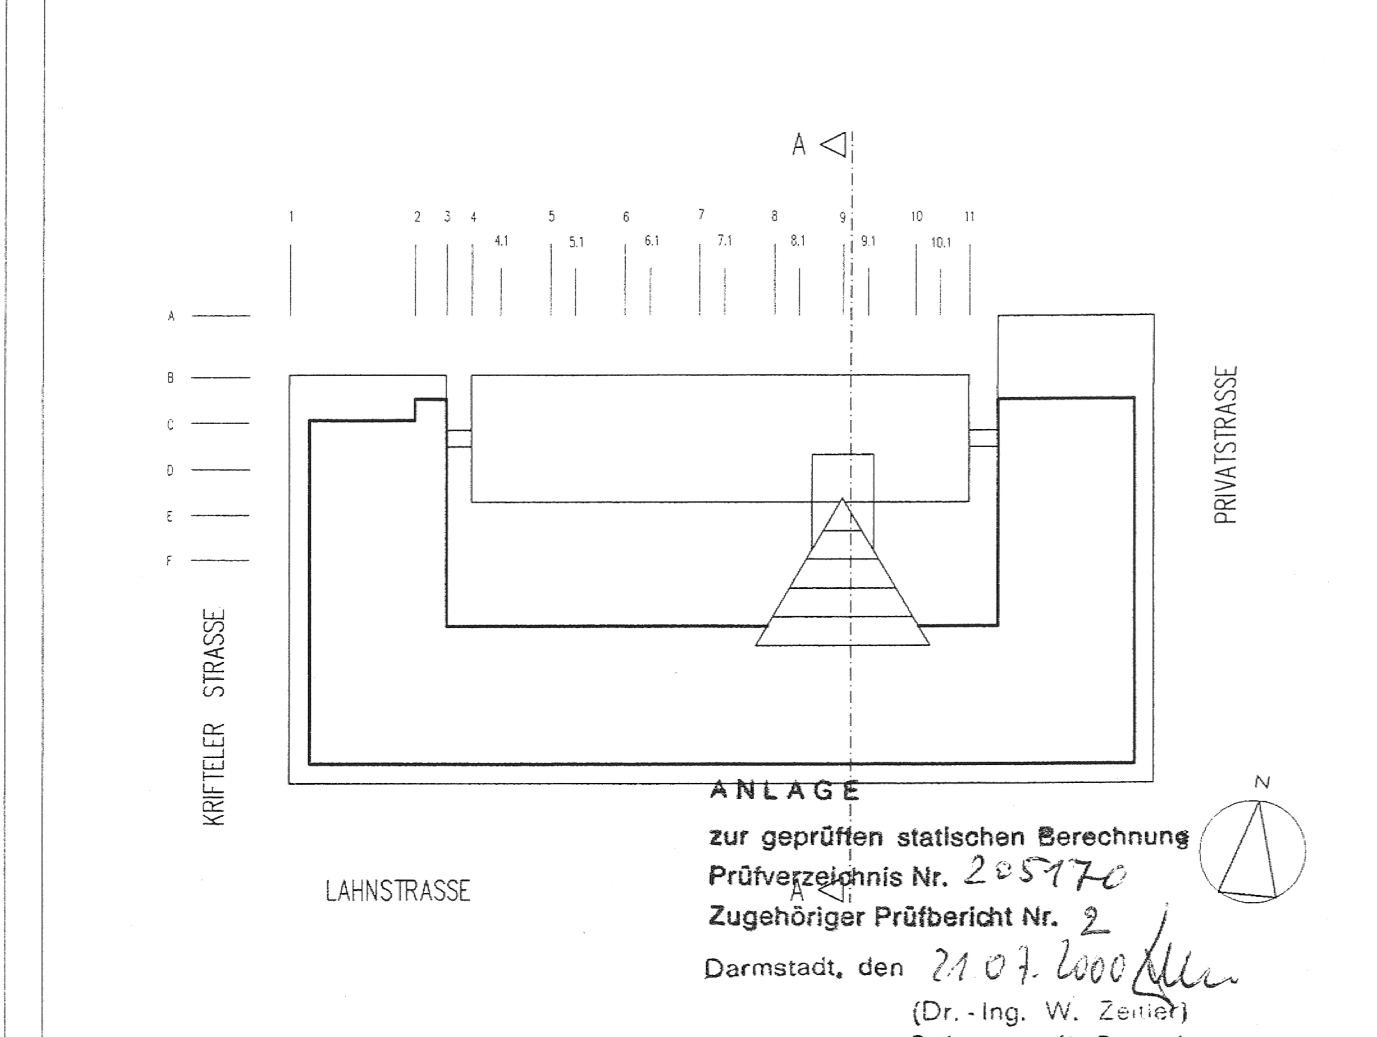

zur geprüften statischen Berechnung  
Prüfverzeichniss Nr. 205770  
Zugehöriger Prüfbericht Nr. 2  
Darmstadt, den 21.07.2000  
(Dr.-Ing. W. Zeilhofer)  
Prüfingenieur für Baustatik

20.04.2000 *W. Zeilhofer*  
Datum Unterschrift des Bauherrn

20.04.2000 *W. Zeilhofer*  
Datum Unterschrift des Architekten

Bauherr  
ABG – ALLGEMEINE BETEILIGUNGS-GESELLSCHAFT FÜR GEWERBEIMMOBILIEN MBH&CO  
OBJEKT LAHNSTRASSE KG

Architekt  
Novotny Möhner & Assoziierte  
Gesamtplanungsgesellschaft mbH  
Architekten Ingenieure Planer  
Berliner Straße 77  
D-63065 Offenbach am Main  
Telefon 069/8203-0  
Telefax 069/8203-200

Planungsphase	Projektbezeichnung	Planart	Planinhalt
BAUANTRAG 2. NACHTRAG	BÜRO- UND WOHNGEBÄUDE LAHNSTRASSE 60, FRANKFURT/MAIN	SCHNITT	QUERSCHNITT A-A
Projektnr.	Pr.-Code	Phase	Gezeichnet
1141	651	04	ADJ
Datum	Geprüft	Datum	Blattformat
20.12.96	HPHA	20.12.96	925x594
Maßstab	Planbezeichnung	Blattrnr.	Index
1:100	NA2-SAA	BA09	P