


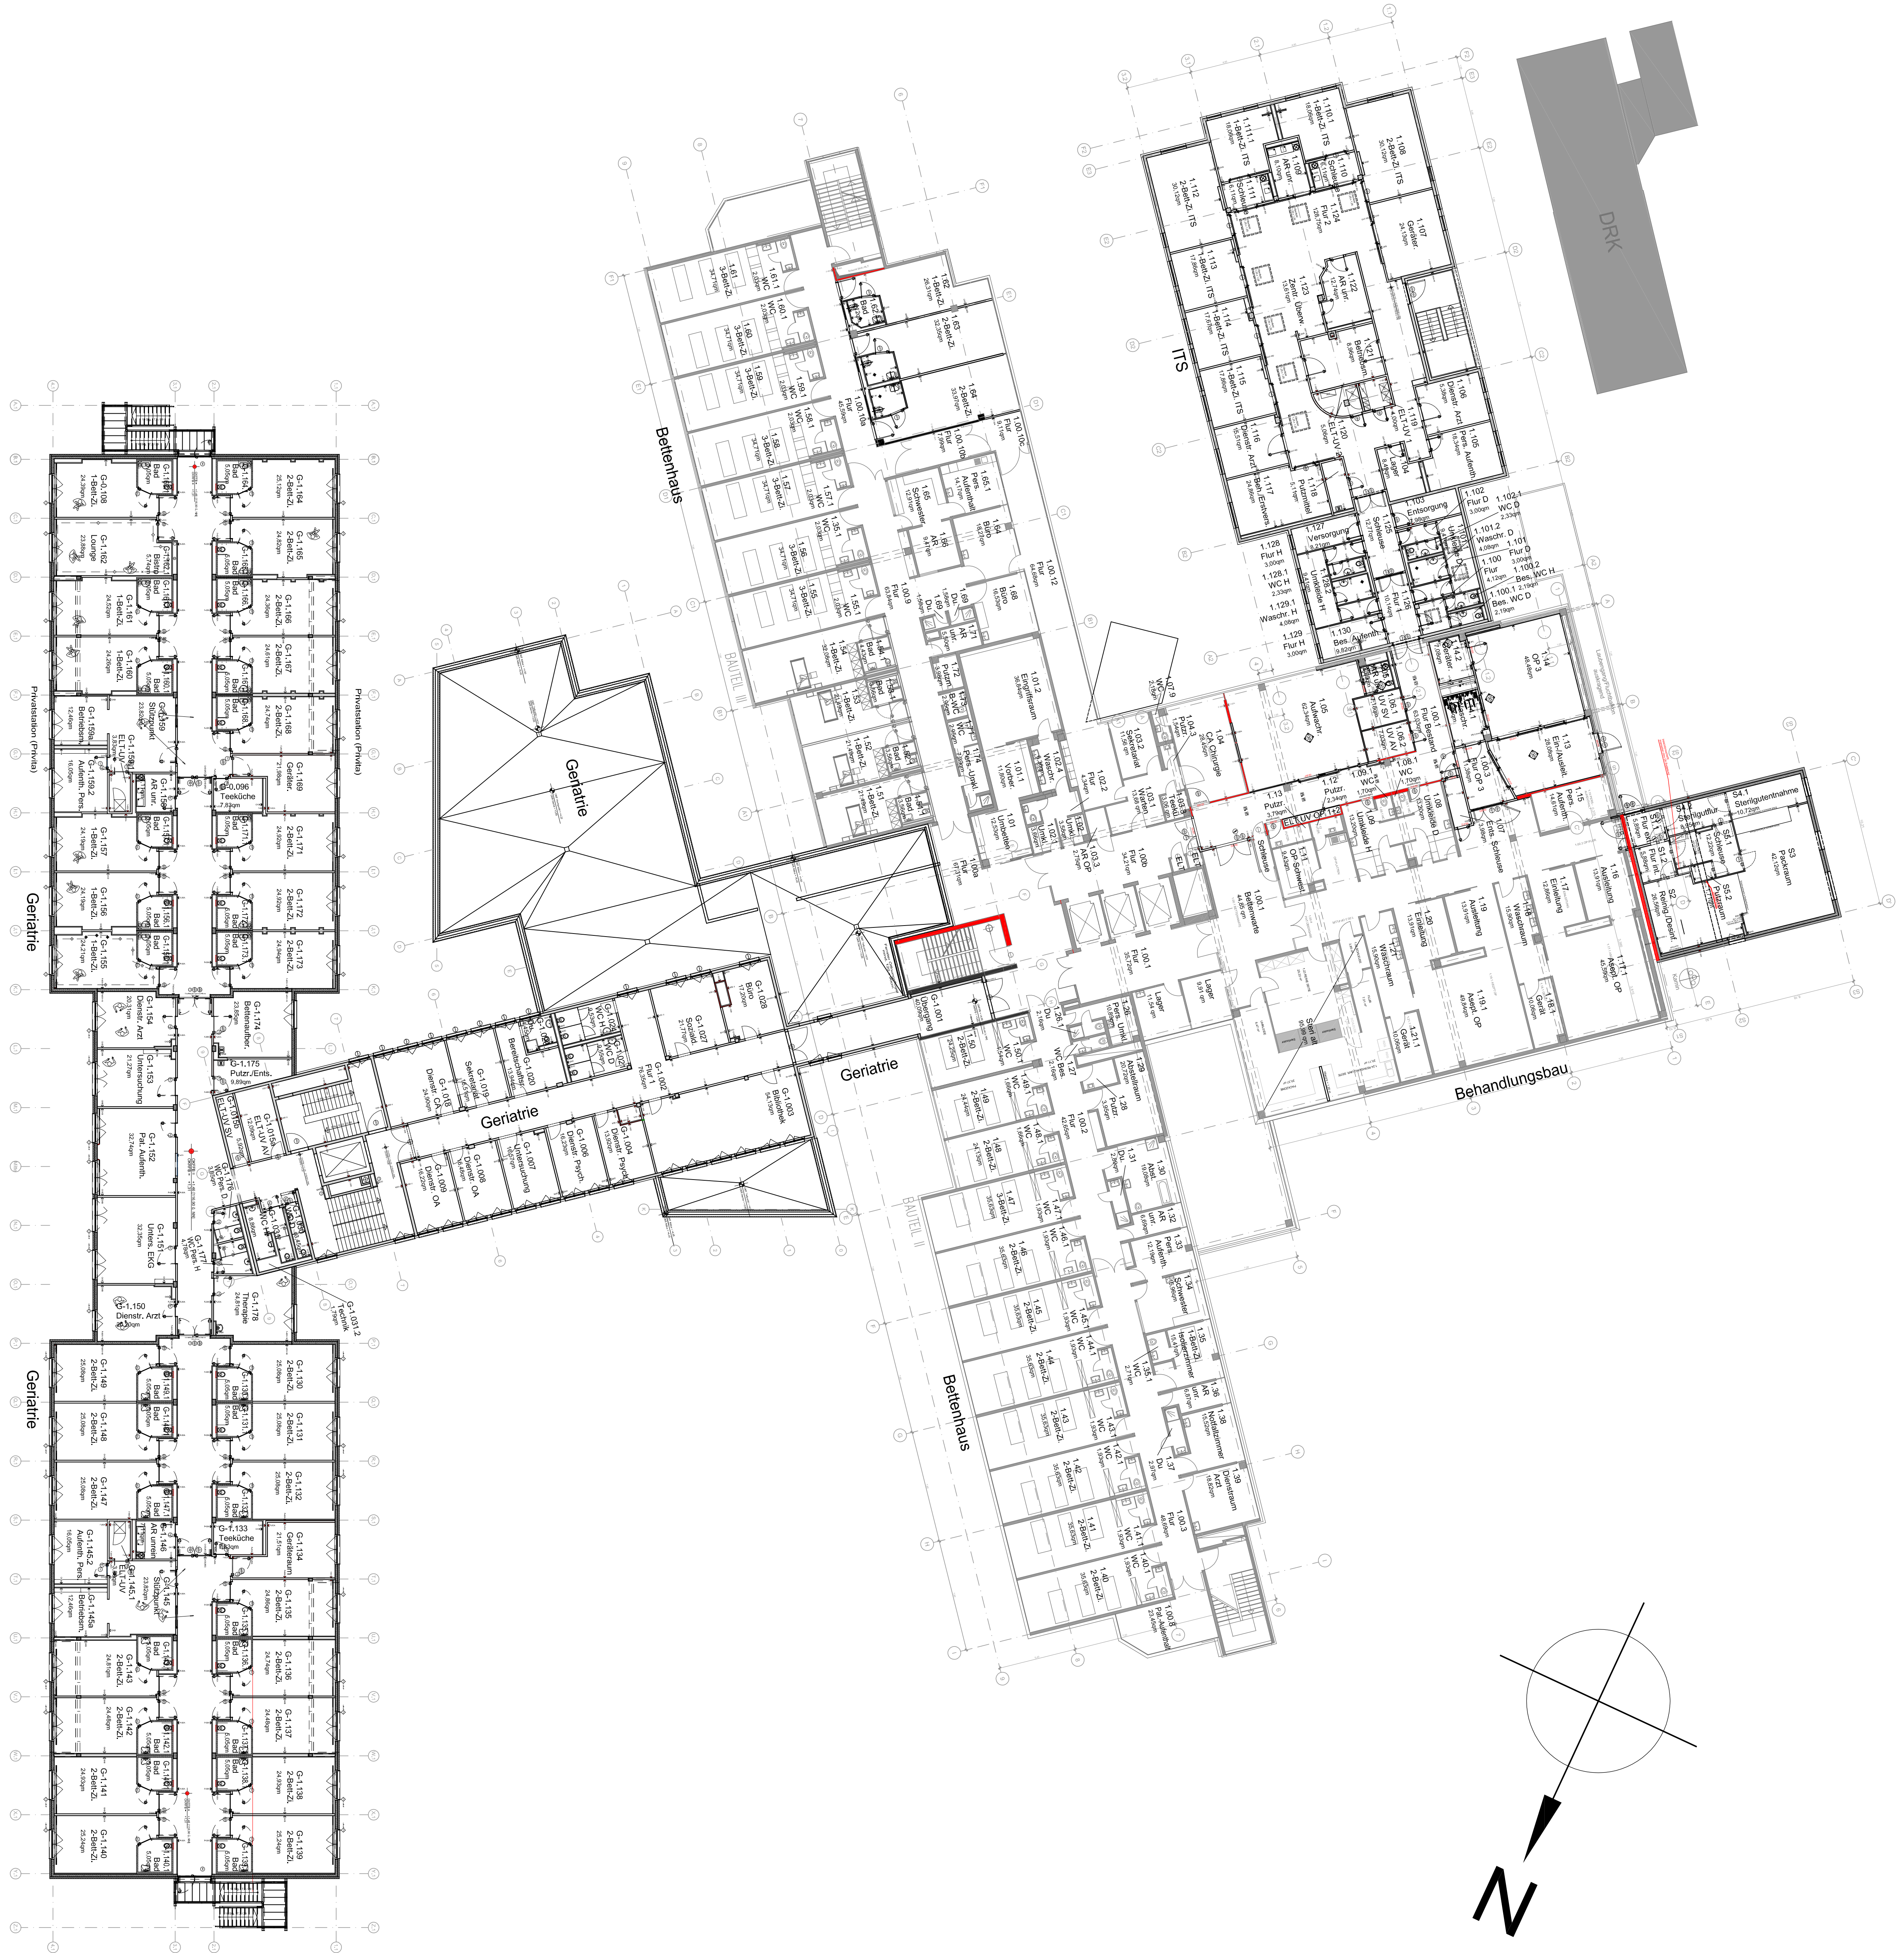

PROJEKT-NR.

2.292.00

ZEICHNUNG

TIM

DATUM

10/14

BAUSTADIUM

SW/TIM

MASSSTAB

1:200

PLAN-NR. / INDEX

B-GR1

BESTANDSPLAN GRUNDRISS 1.OG

ALLE BAUTEILE M 1:200

DIN 13080

PROJEKT

BESTANDSPLANE der
ASKLEPIOS Klinik Seeligenstadt
Doppelstrasse 9
63500 Seeligenstadt

PROJEKTANT

ASKLEPIOS Kliniken
Langen-Seeligenstadt GmbH
Röntgenstraße 20
63225 Langen
Tel. (06103) 912-1201 Tel. (06182) 83-8200

PROJEKTANT

ASKLEPIOS KLINIKEN
Verwaltungsgesellschaft mbH
- KONZERNBEREICH ARCHITEKTUR UND BAU -
Amalienpark 1
63225 Langen
Tel. (06103) 912-1201 Tel. (06182) 83-8200


PROJEKT-NR.	PROJEKT	PROJEKTANT	PROJEKTANT
2.292.00	BESTANDSPLANE der ASKLEPIOS Klinik Seeligenstadt Doppelstrasse 9 63500 Seeligenstadt	ASKLEPIOS Kliniken Langen-Seeligenstadt GmbH Röntgenstraße 20 63225 Langen Tel. (06103) 912-1201 Tel. (06182) 83-8200	ASKLEPIOS KLINIKEN Verwaltungsgesellschaft mbH - KONZERNBEREICH ARCHITEKTUR UND BAU - Amalienpark 1 63225 Langen Tel. (06103) 912-1201 Tel. (06182) 83-8200

