
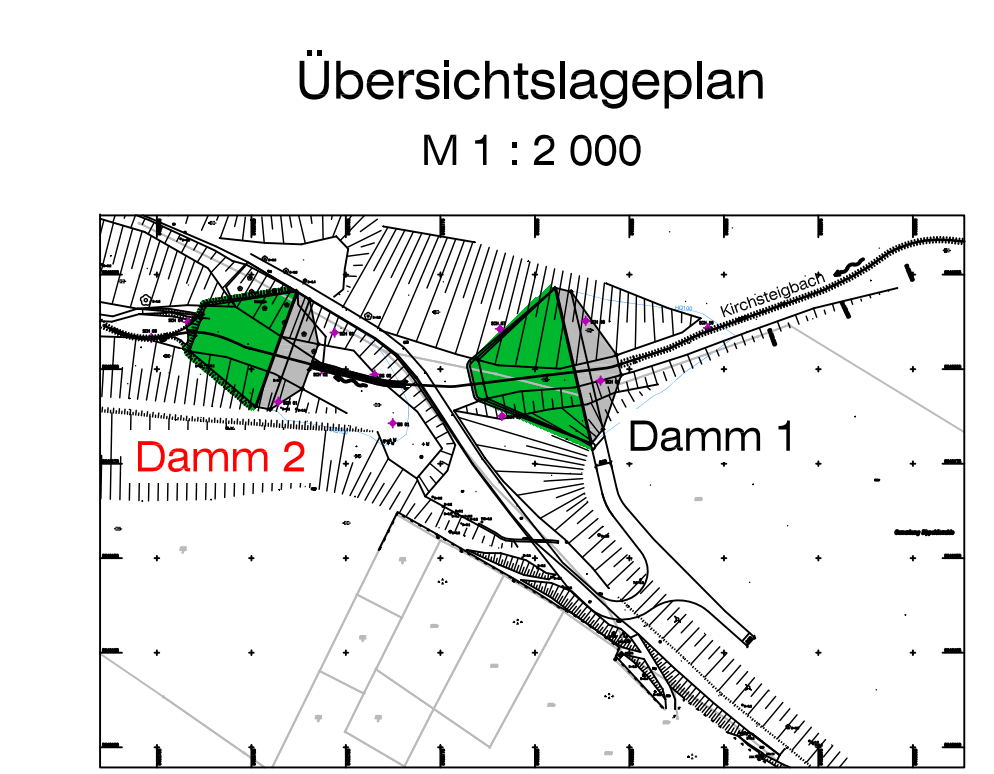
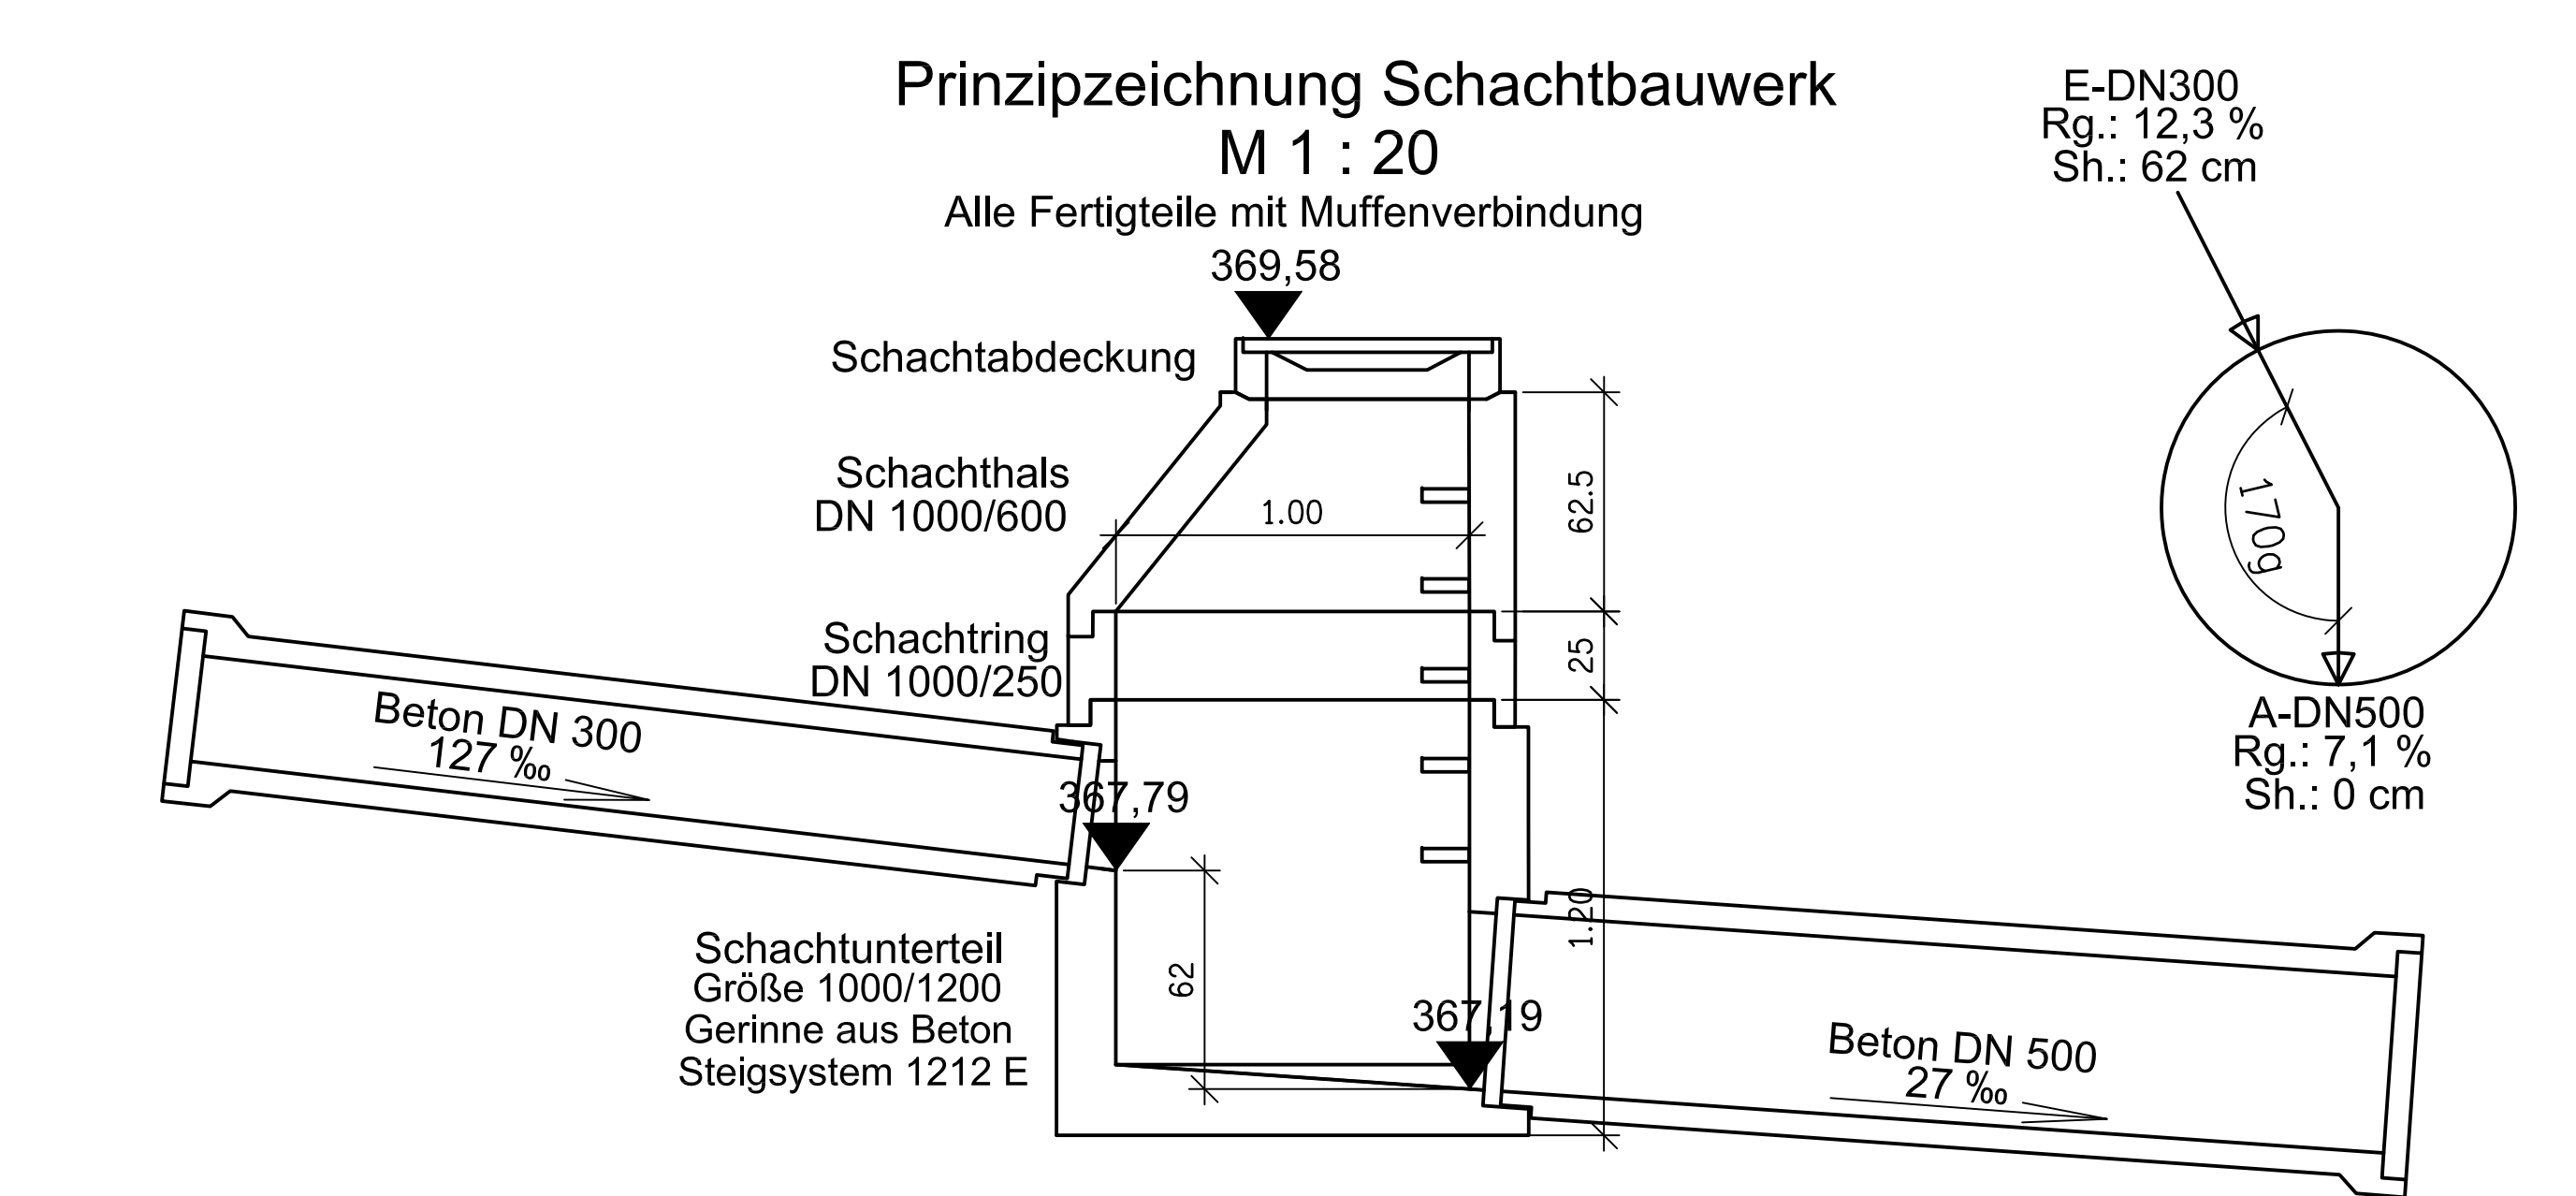
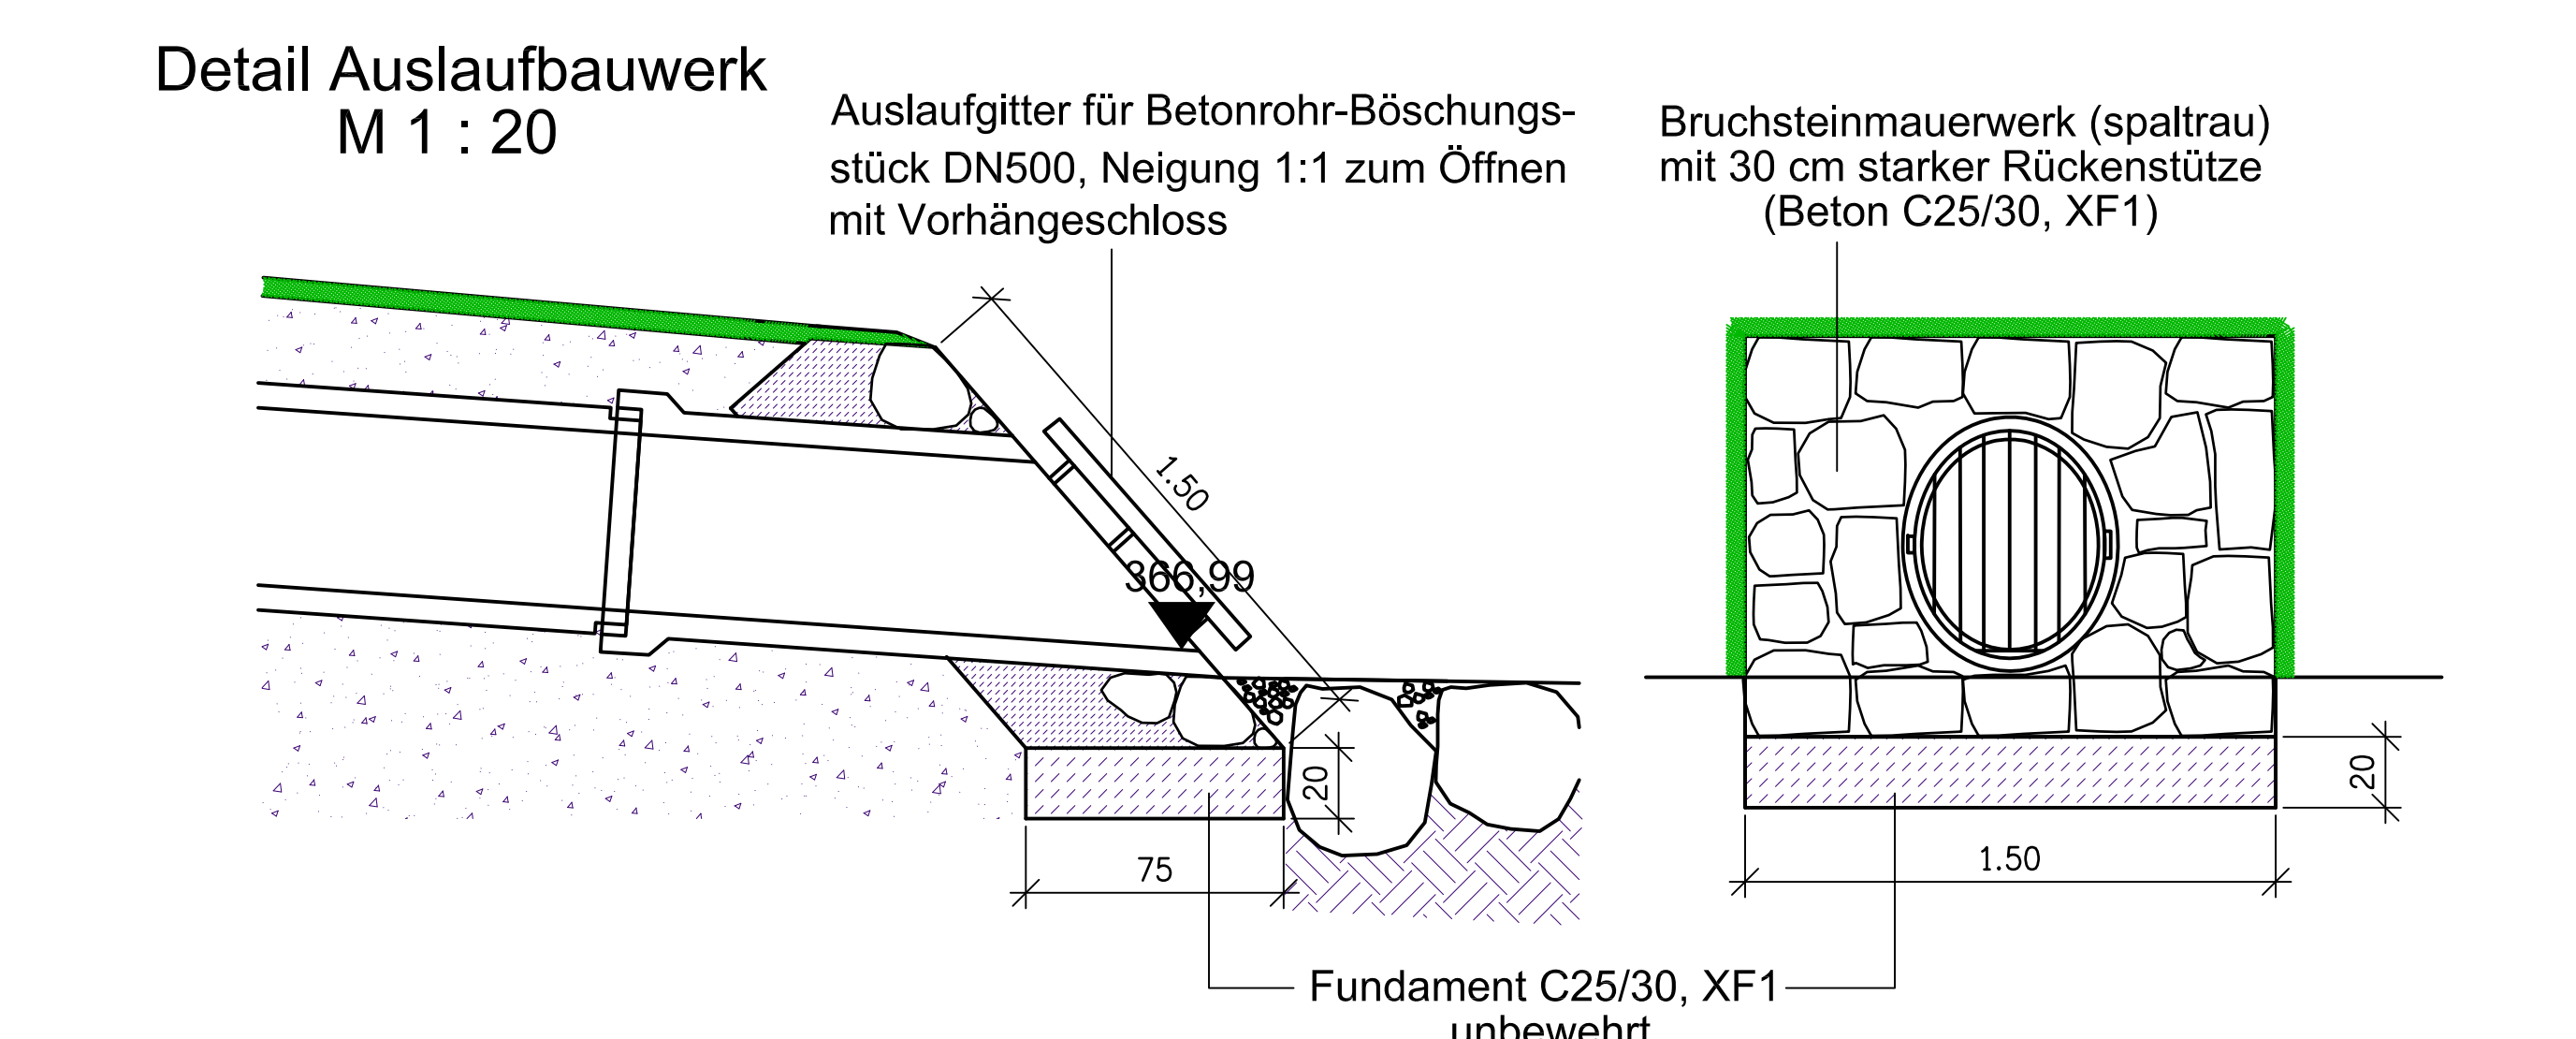
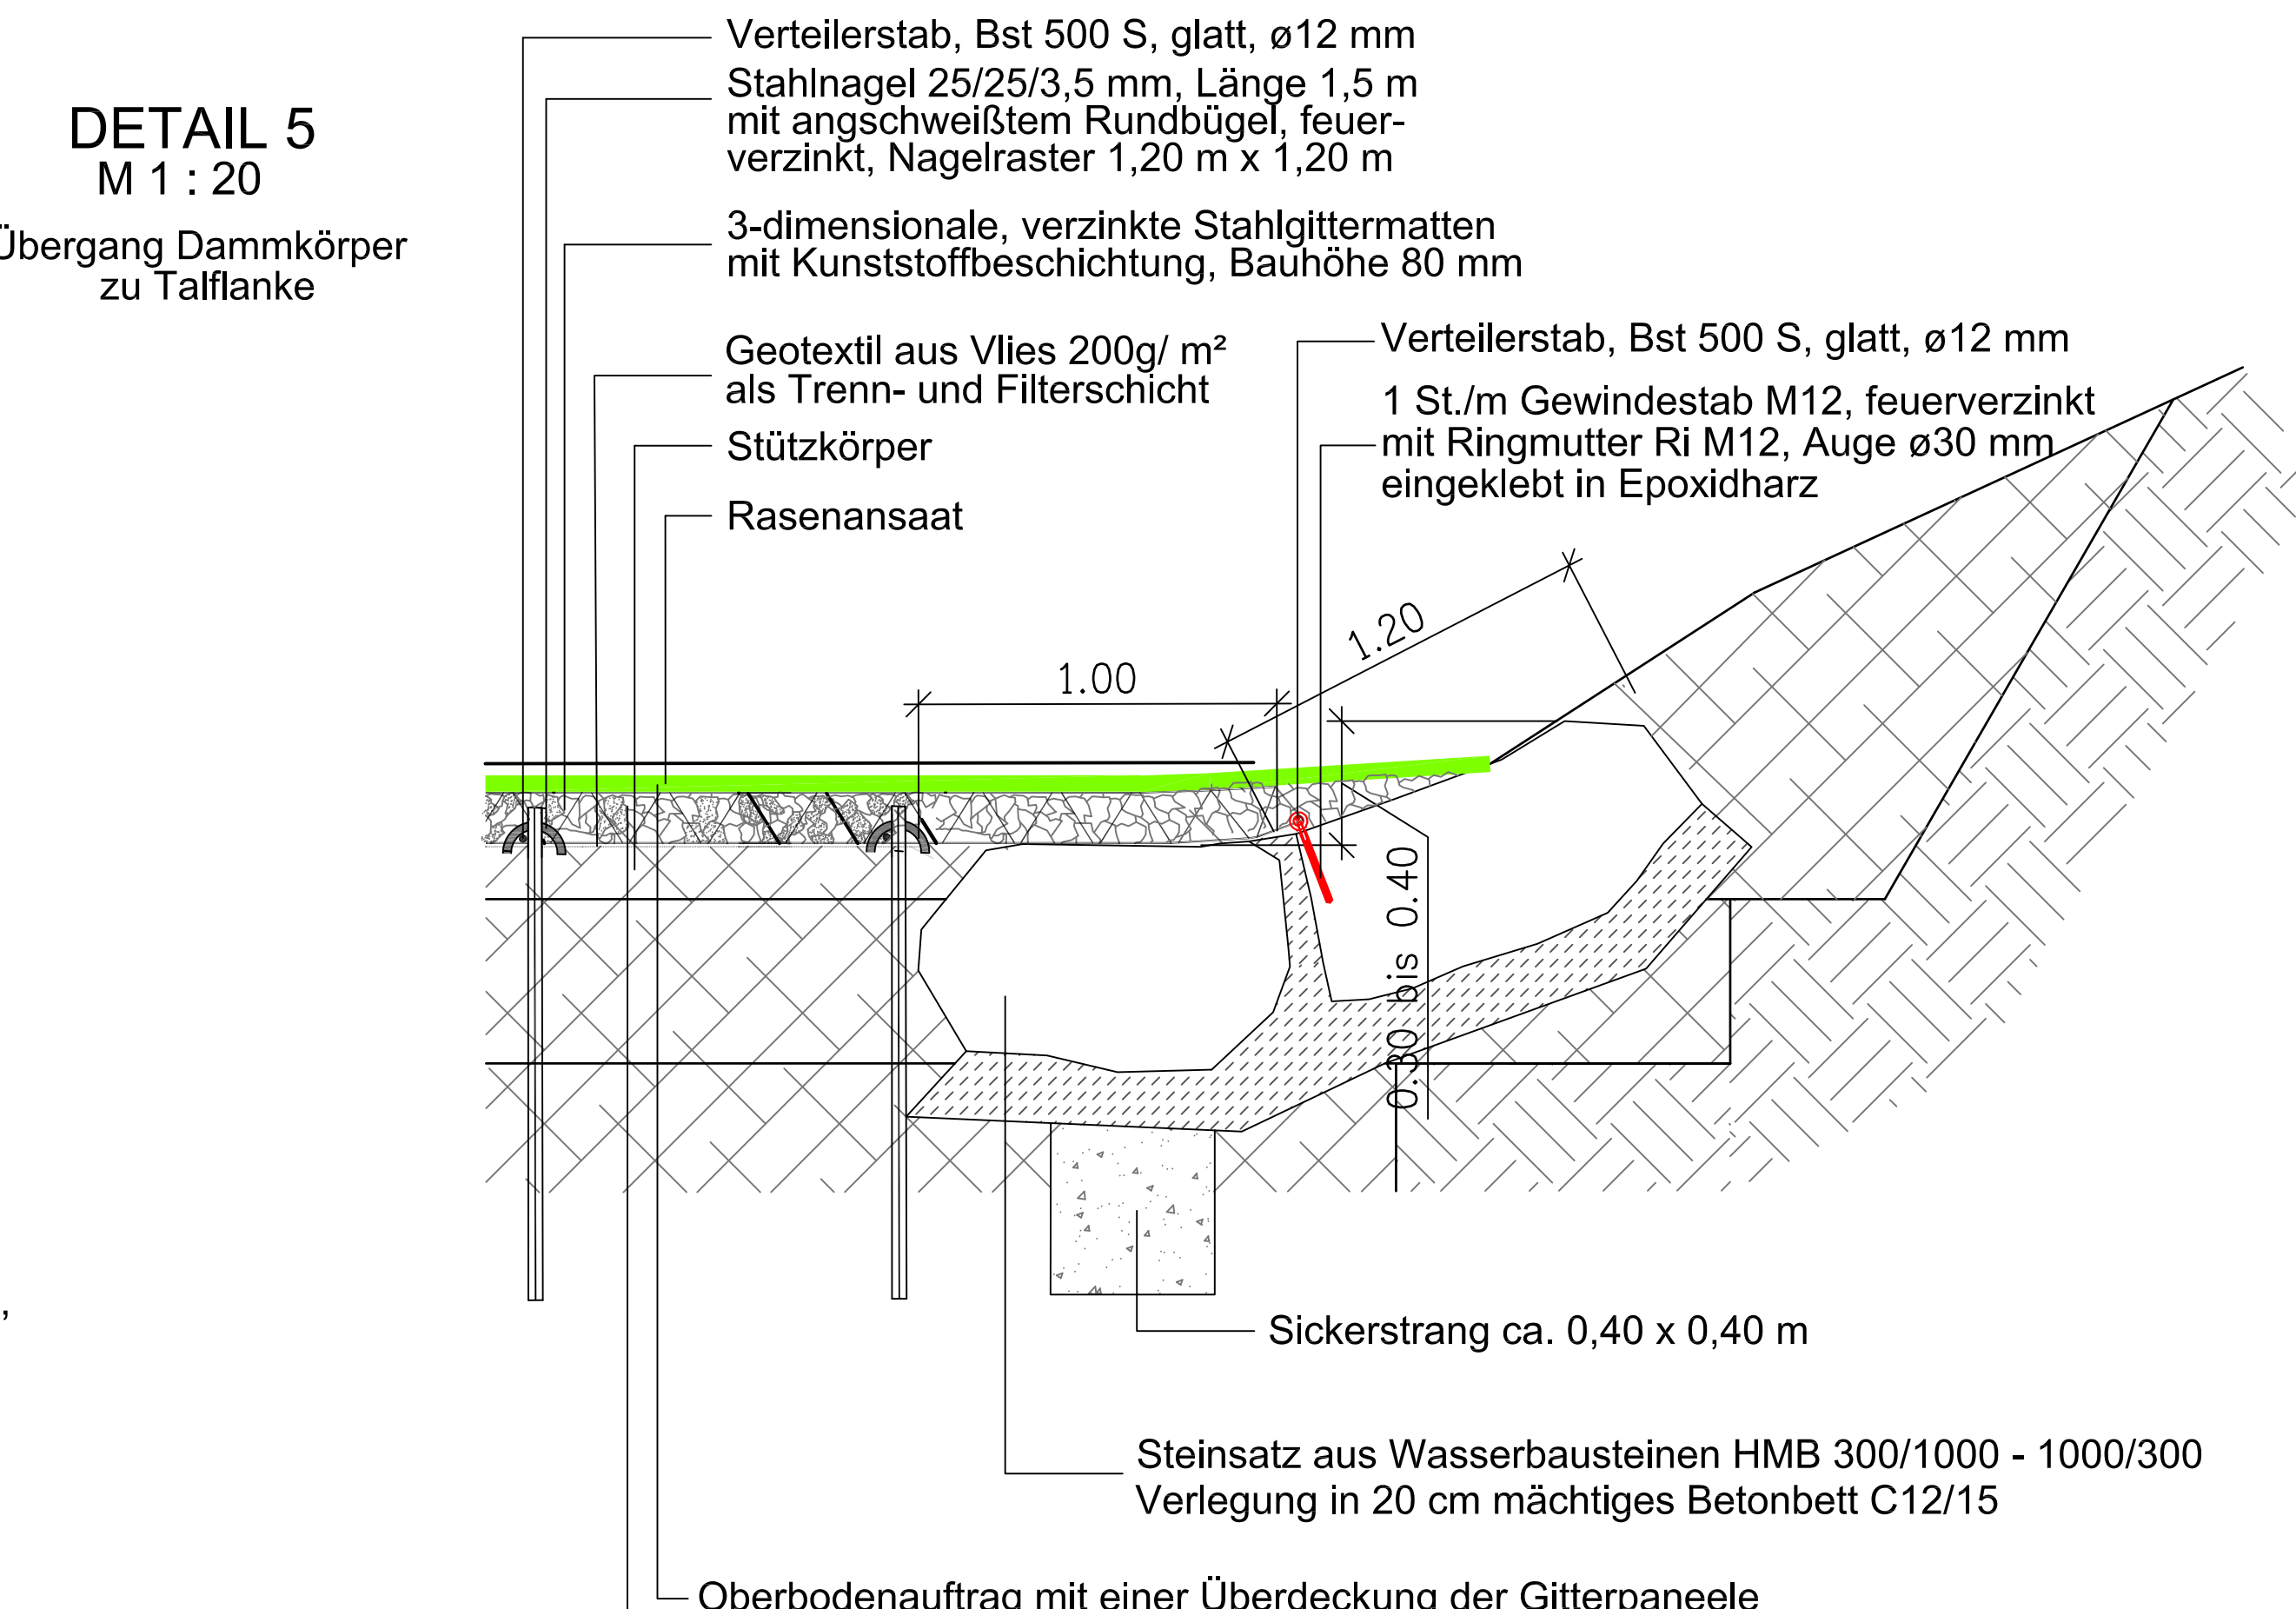
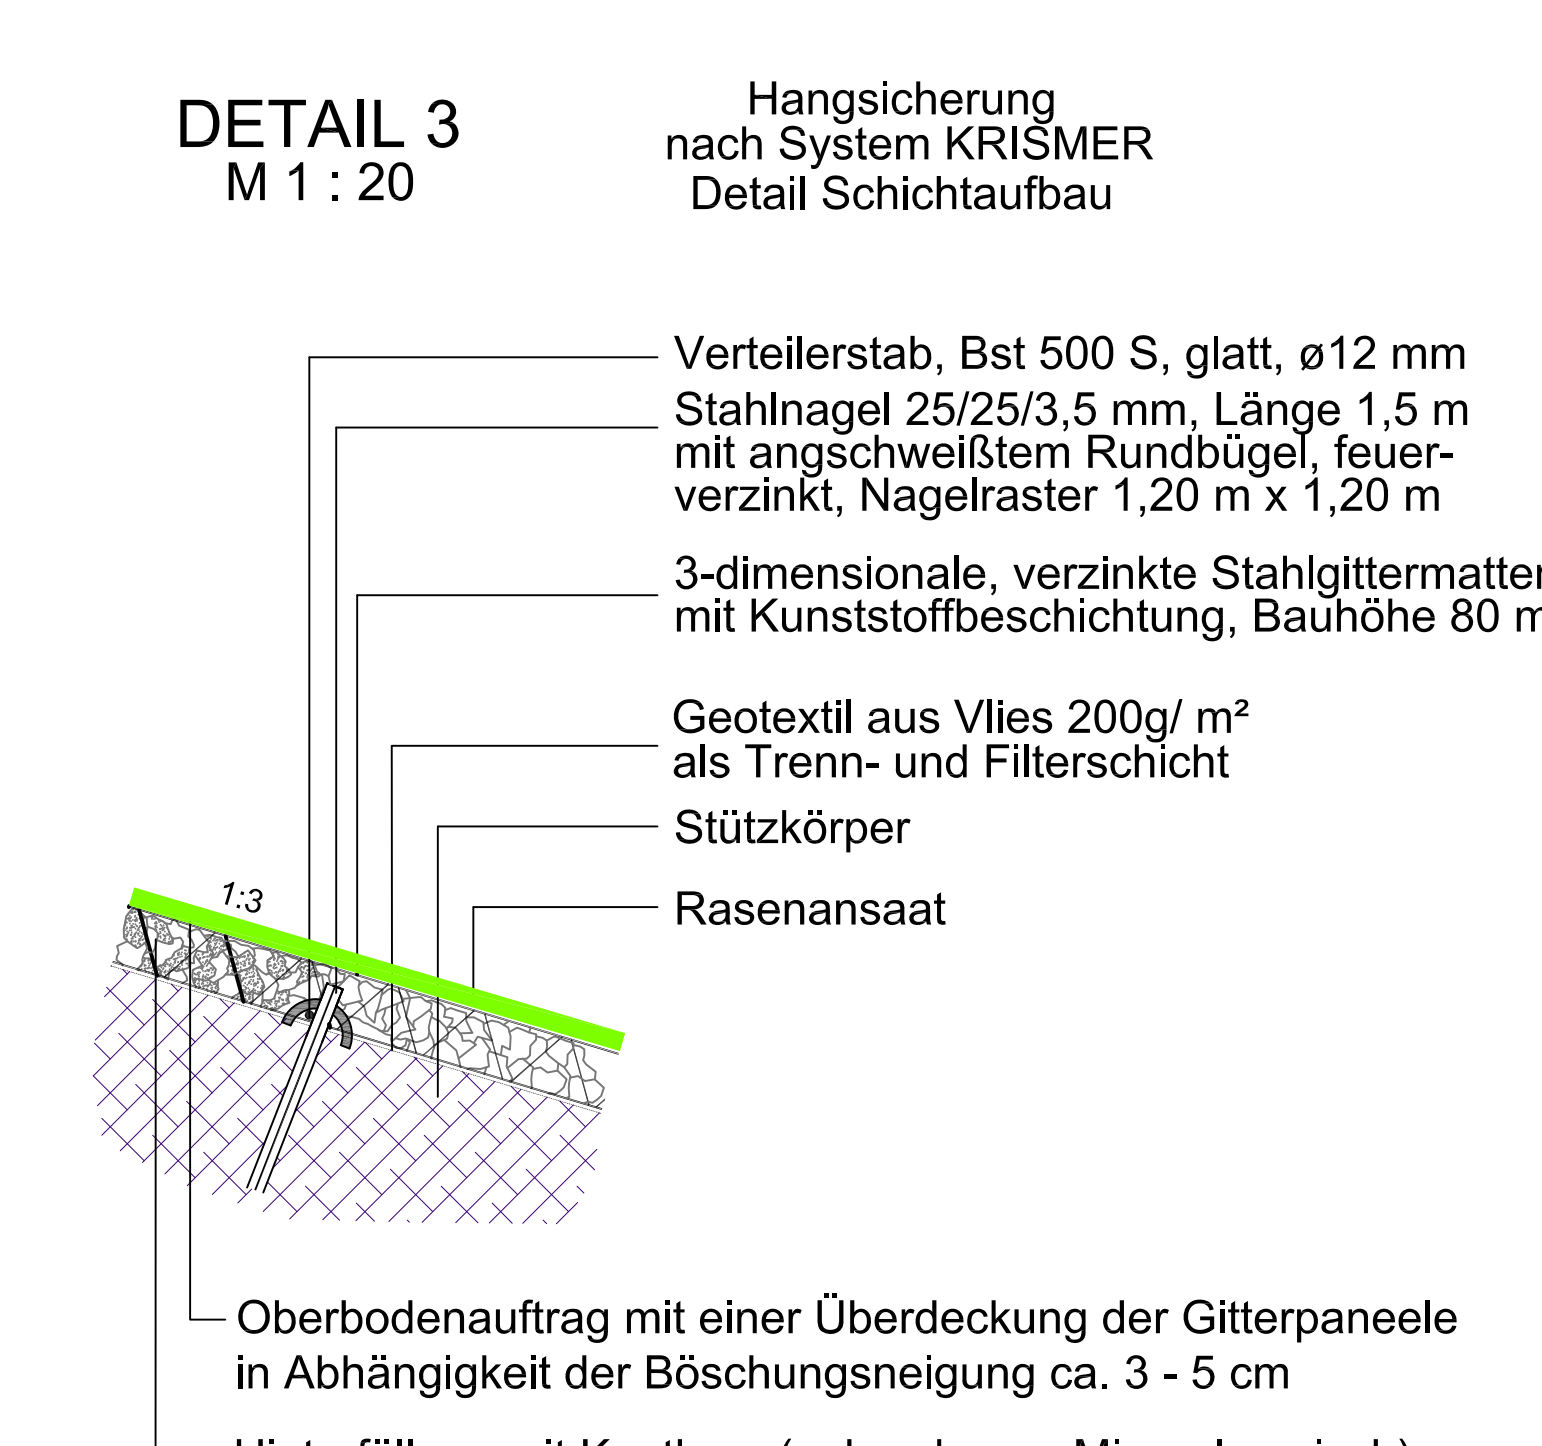
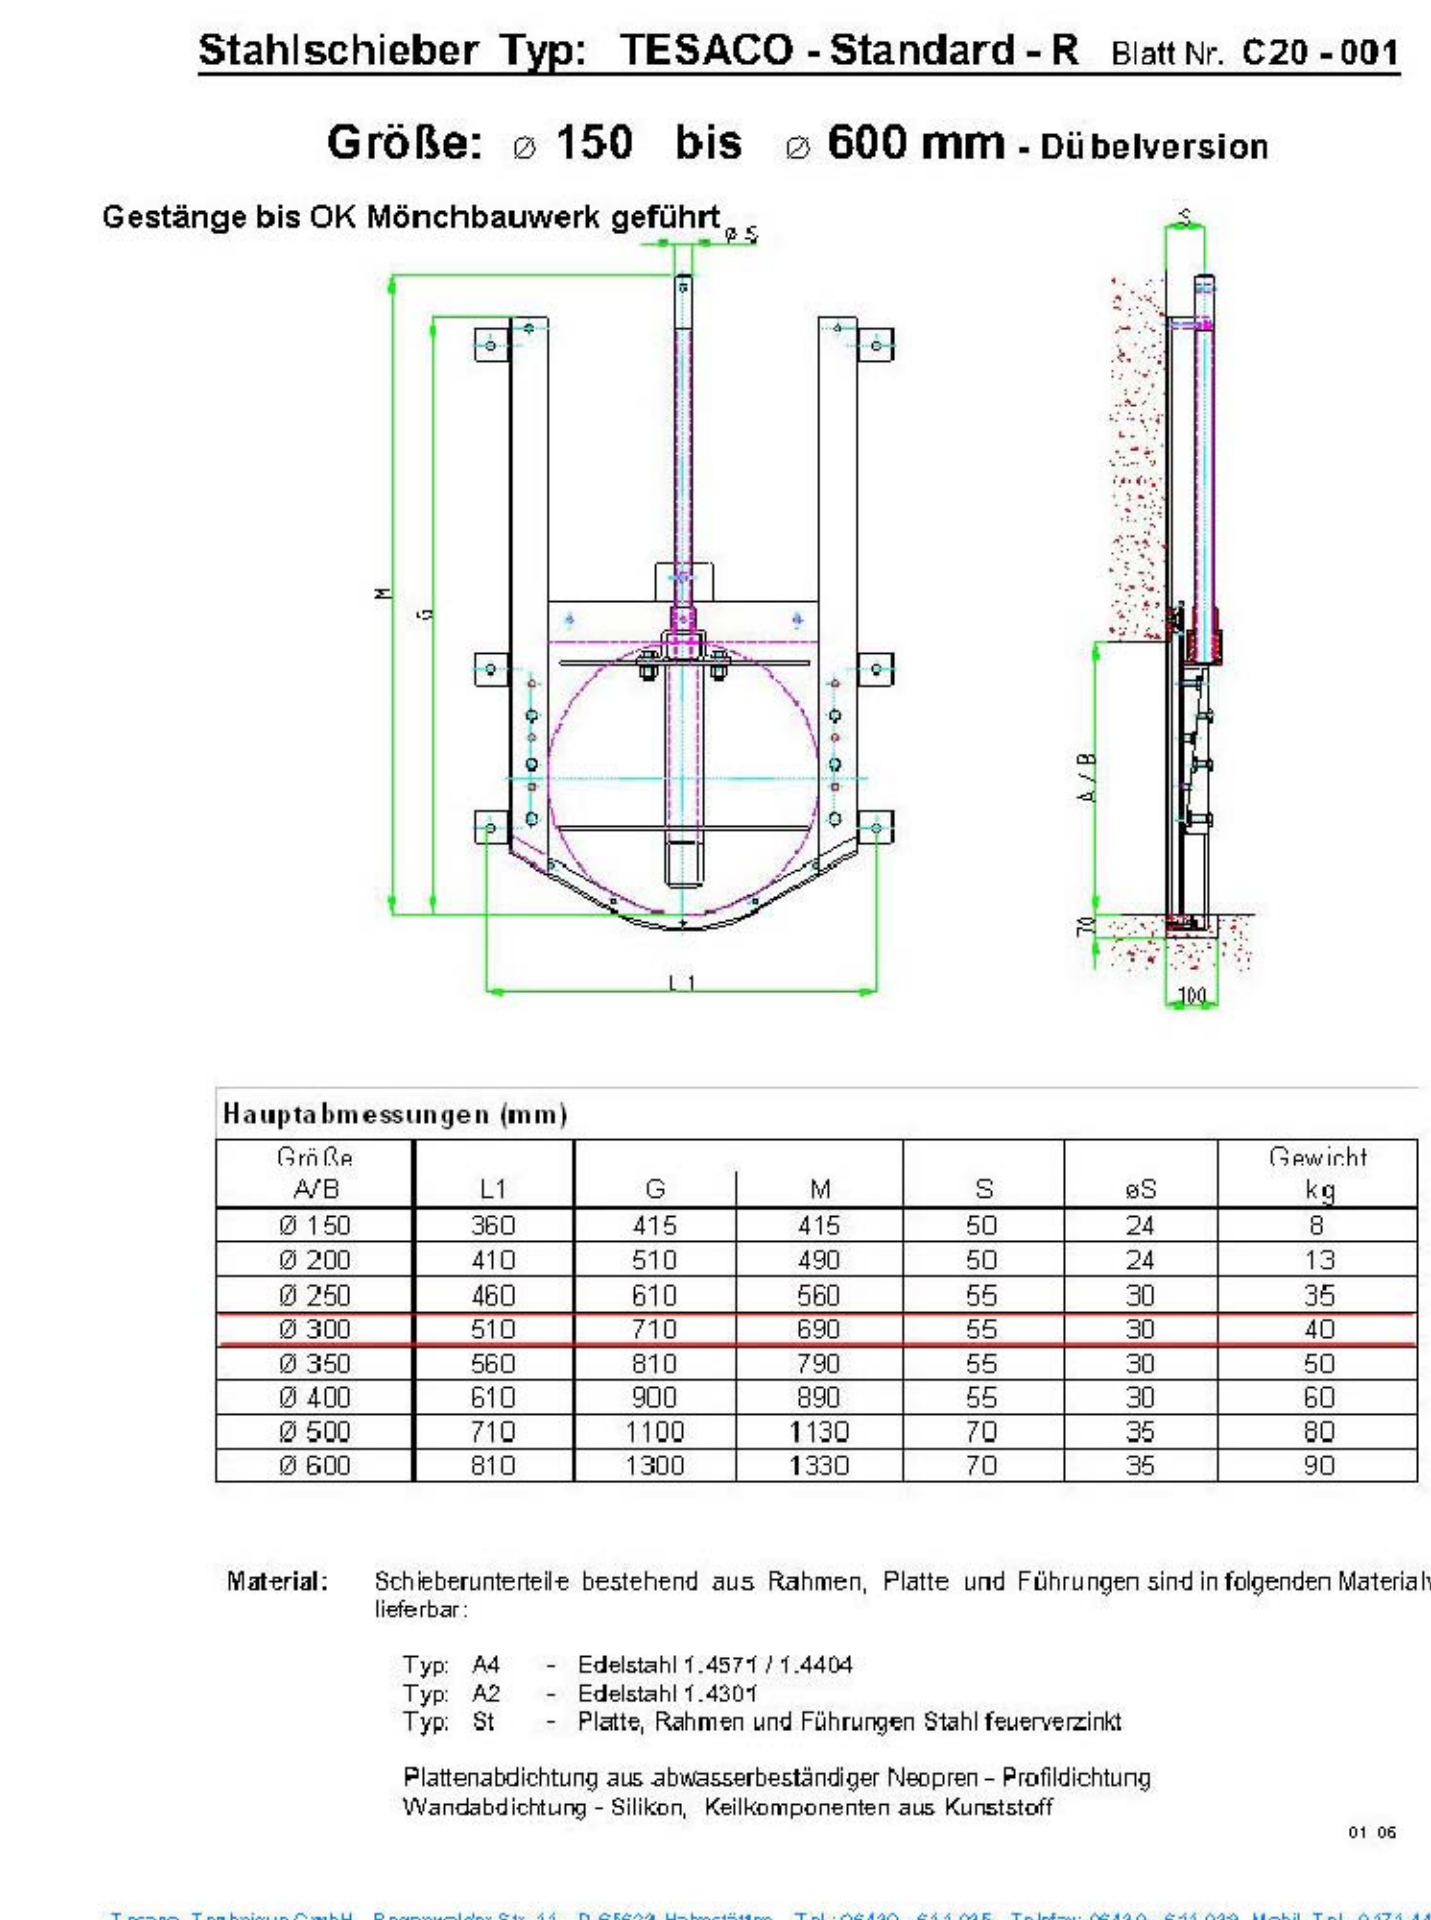


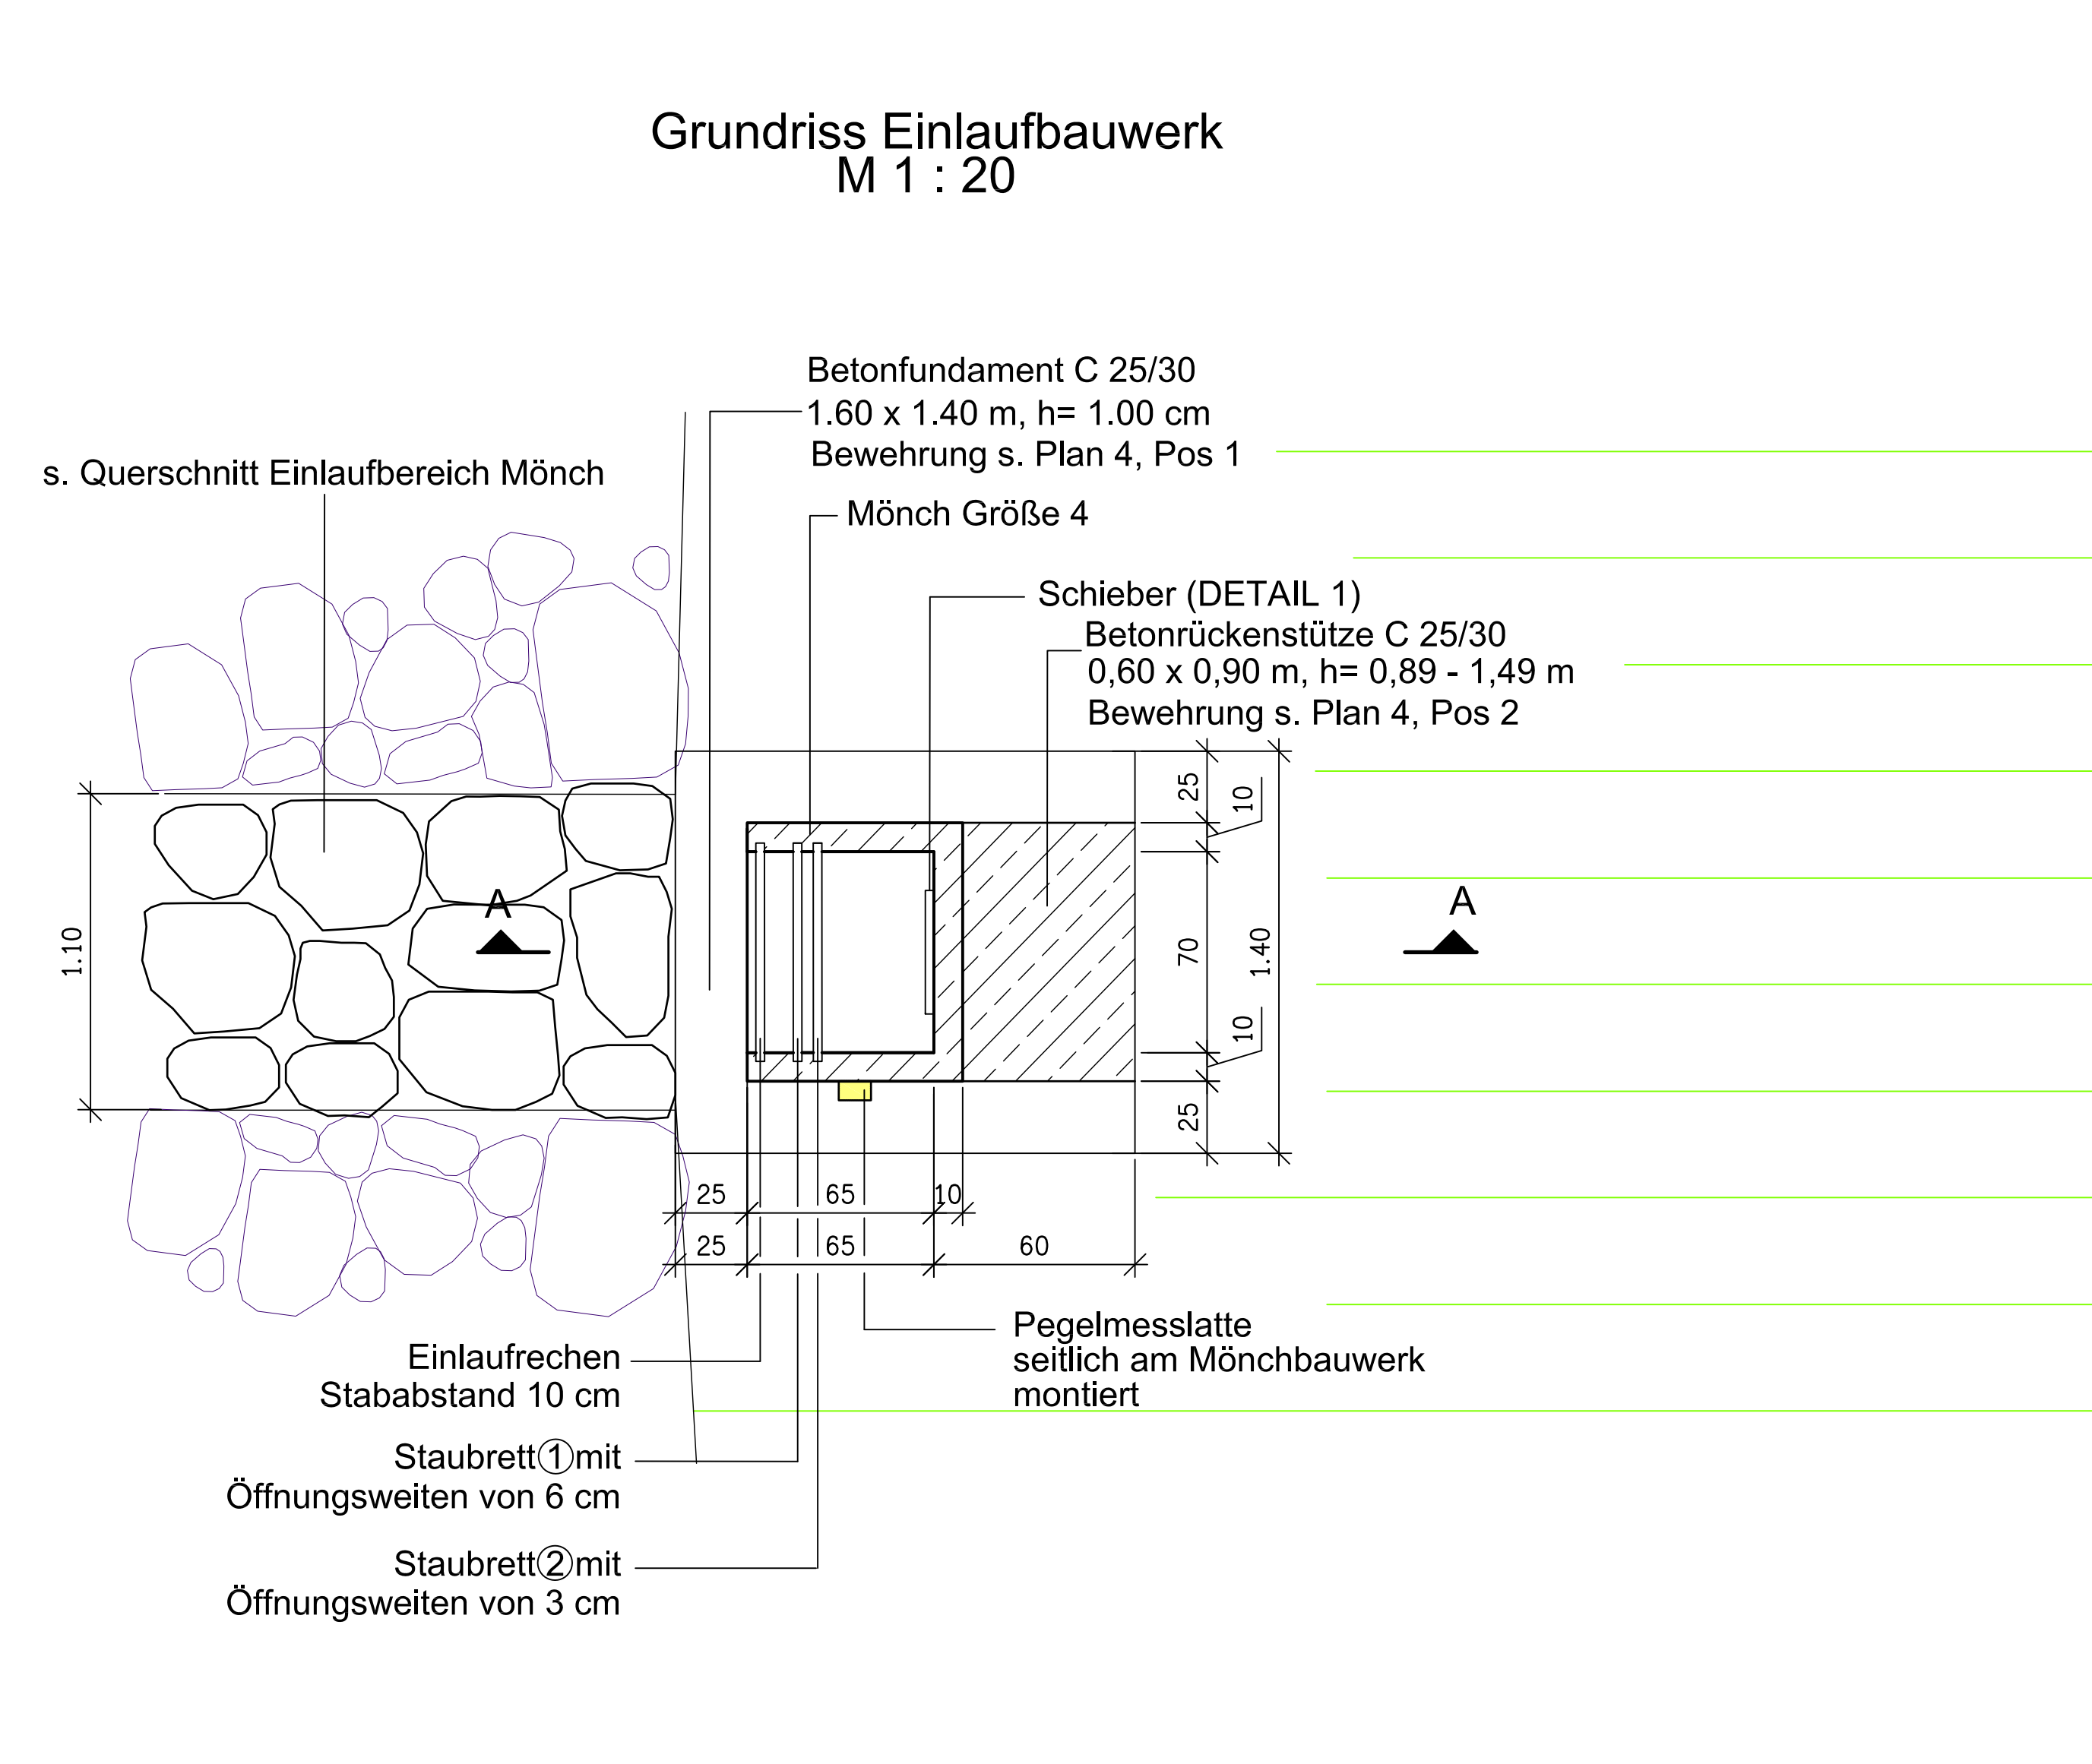

Höhenbezug: NHN Für die Richtigkeit der Planbearbeitung Vermessungsingenieur Dipl.-Ing. IPH R. Bluhf Rechenberger Straße 11 09623 Frauenstein 03554-65843288 Aufgabeführer : 18.04.2012		Auftraggeber (Koodator gemäß 271-86) Rechenberger-Bienenmühle den Bauntenierhöhung Hartmann GmbH	
Auftragsplanung Ingenieurbüro Hagelst Freiburger Straße 12 01714 Dippoldswalde 03554-136439		Datum Zeichen Blatt: Gex: Geor:	Auftraggeber Bauntenierhöhung Hartmann GmbH Hauptstraße 18 09623 Rechenberg-Bienenmühle
			
Index	Planänderung	Datum	Planer/Koordinator
In bautechnischer Hinsicht geprüft (Par. 4 StbPrüfVO) siehe Prüfbericht		Gesehen Dippoldswalde den	
		(Auftraggeber)	
Die Gleichstellung dieses Planes mit den Prüfplänen des Prüfingenieurs sowie der Berücksichtigung der Entwürfen des AG wird bestätigt Rechenberg-Bienenmühle den	Als Bestandsplan genehmzeichnet Dippoldswalde den	Die Übereinstimmung dieses Planes mit der Bauausführung wird bestätigt! Rechenberg-Bienenmühle den	
(Auftraggeber)		(Auftraggeber)	
Auftraggeber:			
Stadtverwaltung Dippoldswalde Markt 2 01744 Dippoldswalde			
			
Bauaufnahme Errichtung Hochwasserrückhaltebecken Kirchsteigbach		Bauwerksskizzen zu	
Art des Planes/Baustell: Bauwerksplan		Maßstab 1 : 20, 10 Plannummer 3.1	