


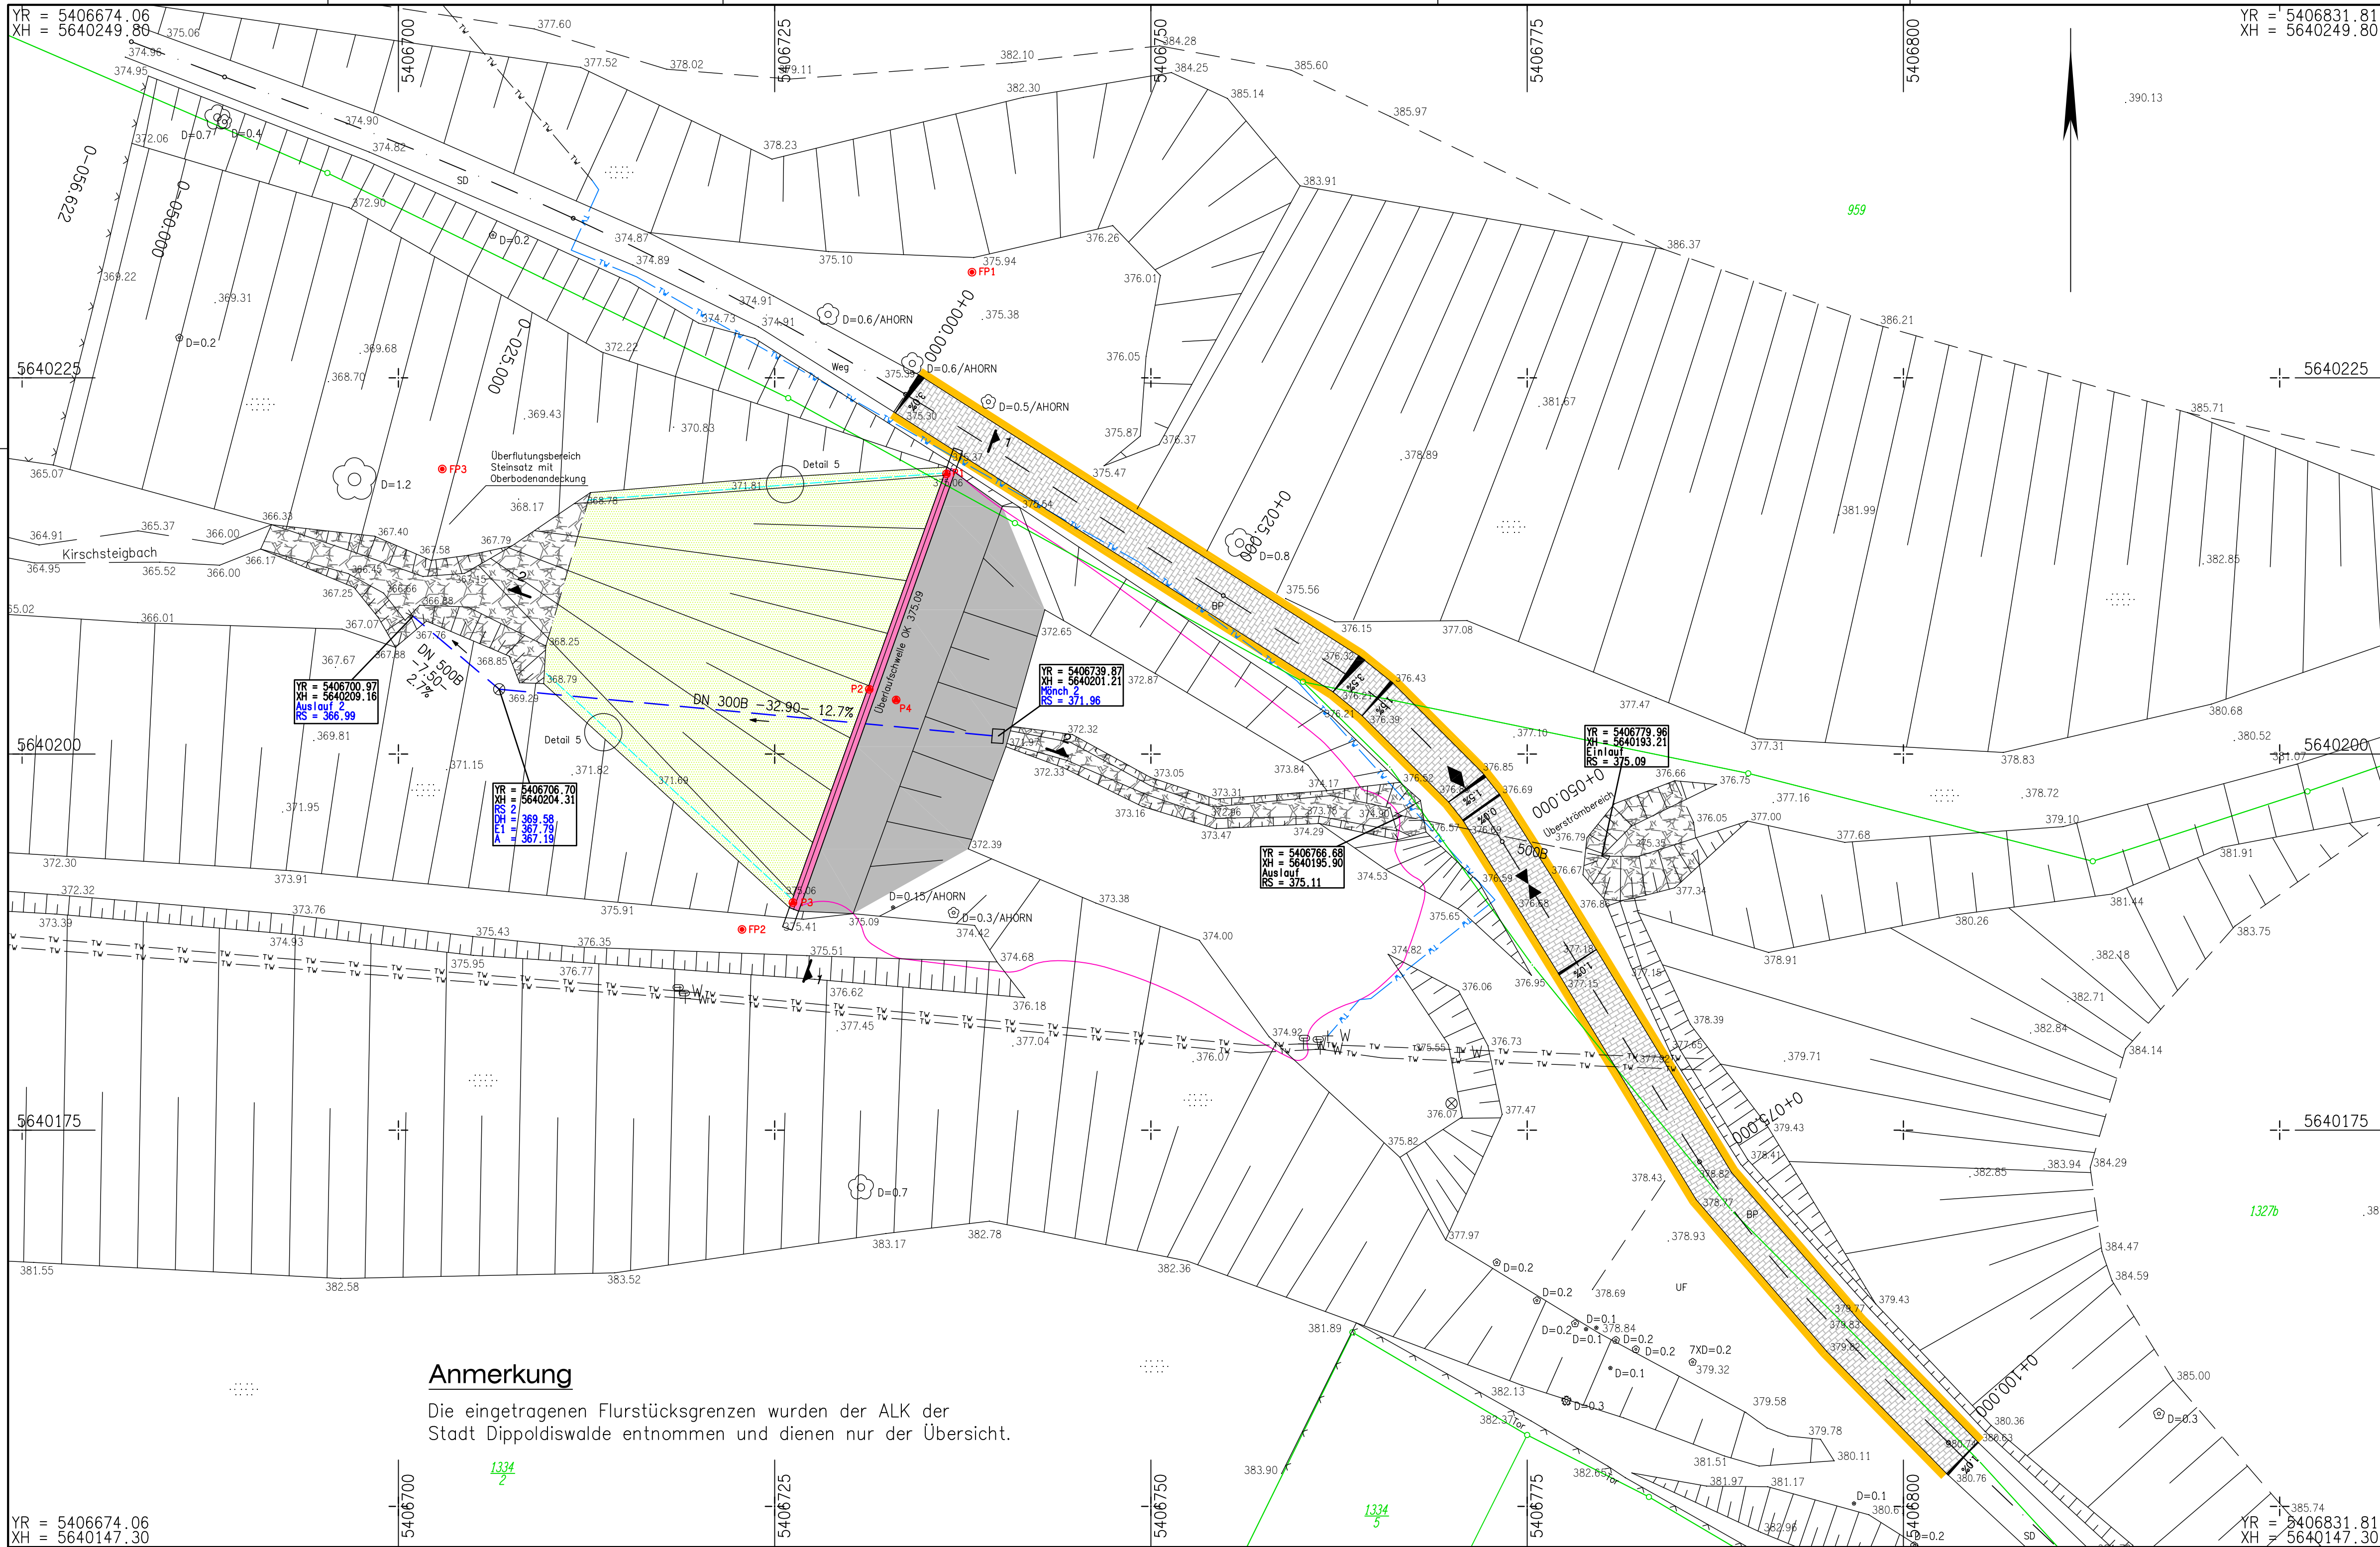

Anmerkung
Die eingetragenen Flurstücksgrenzen wurden der ALK der Stadt Dippoldiswalde entnommen und dienen nur der Übersicht.

Legende

- Gemarkungsgrenze
- Flurstücksgrenze
- Flurstücksnummer
- Grenzpunkt (digitalisiert)
- Grenzpunkt (gemessen)
- Laubbaum
- Nadelbaum
- Gebüsch
- Wurzelstock
- Grünland
- Gartenland
- Laubwald
- Nadelwald
- Mischwald
- bit. Belag
- SD Schotterdecke
- B Beton
- GP Granitpflaster
- BP Betonpflaster
- UF unbefestigte Fläche
- RGS Rasengittersteine
- 100Stz Steinzeugrohr mit Angabe Nennweite
- 100B Betonrohr mit Angabe Nennweite
- 100PVC Kunststoffrohr mit Angabe Nennweite
- Schacht rund
- Schacht eckig
- Sinkkasten/Straßenablauf
- Auslauf/Rohr
- Wasserschieber
- Unterflurhydrant
- Oberflurhydrant
- Brunnen
- Stahlmast mit Lampe
- Betonmast mit Lampe
- Holzmast mit Lampe
- Betonmast
- Holzmast
- Verkehrszeichen
- Hinweisschild
- Stützmauer
- Hecke
- Bord
- Zaun
- Weidezaun
- Geländer

- Wasserspiegel bei Vollstau (375.09)
- neue Fahrbahnachse
- Tief-/Hochpunkt Gradiente
- Regenwasserkanal neu mit Materialangabe und Länge
- Trinkwasserleitung vorhanden
- Trinkwasserleitung neu
- Sickerstrang
- Betonpflasterfläche
- Bankett
- Überlaufschwelle
- Dammbauwerk
- Steinsatz
- Deckwerk nach System Krimer
- Höhenfestpunkt
- Prüfpunkt Dammbauwerk

Festpunkte

Punktnummer	Rechtwert	Hochwert	Höhe
FP1	5406738.11	5640232.02	375.800
FP2	5406722.83	5640188.34	375.798
FP3	5406702.91	5640218.94	368.228
P1	5406736.41	5640218.62	375.060
P2	5406731.28	5640204.29	375.041
P3	5406726.21	5640190.12	375.067
P4	5406733.07	5640203.60	375.058

Lagebezug: RD 83
Höhenbezug: NHN

Für die Richtigkeit der Planbearbeitung Vermessungsingenieur Dipl.-Ing. (FH) R. Bluth Frauensteiner Straße 71 09623 Frauenstein 03504/6949328		Auftragnehmer (Koodinator gemäß ZTV-ING) Rechenberg-Bienenmühle den	
Aufgestellt: ...18.04.2012.....		Bluth	
Entwurfplanung Ingenieurbüro Hagstotz Freiberger Straße 12 01744 Dippoldiswalde 03504/618439		Auftragnehmer Baunternehmung Hartmann GmbH Hauptstraße 18 09623 Rechenberg-Bienenmühle	
Index	Planänderung	Datum	Planner/Koordinator
In bautechnischer Hinsicht geprüft (Par. 4 StrPrüfVO)		Gesehen:	
siehe Prüfbericht		Dippoldiswalde den	
Die Gleichstellung dieses Planes mit den Prüfplänen des Prüfindgenieurs sowie die Berücksichtigung der Eintragungen des AG wird bestätigt. Rechenberg-Bienenmühle den		Als Bestandsplan gekennzeichnet Dippoldiswalde den	
(Auftraggeber)		(Auftraggeber)	
Die Übereinstimmung dieses Planes mit der Bauausführung wird bestätigt. Rechenberg-Bienenmühle den			
(Auftragnehmer)			
Auftraggeber:  Stadtverwaltung Dippoldiswalde Markt 2 01744 Dippoldiswalde			
Baumaßnahme: Errichtung Hochwasserrückhaltebecken Kirchsteigbach		Bauwerksnummer km	
Art des Planes/Bauteil: Bestandsübersichtszeichnung		Maßstab 1 : 250 Plannummer 2.1	