
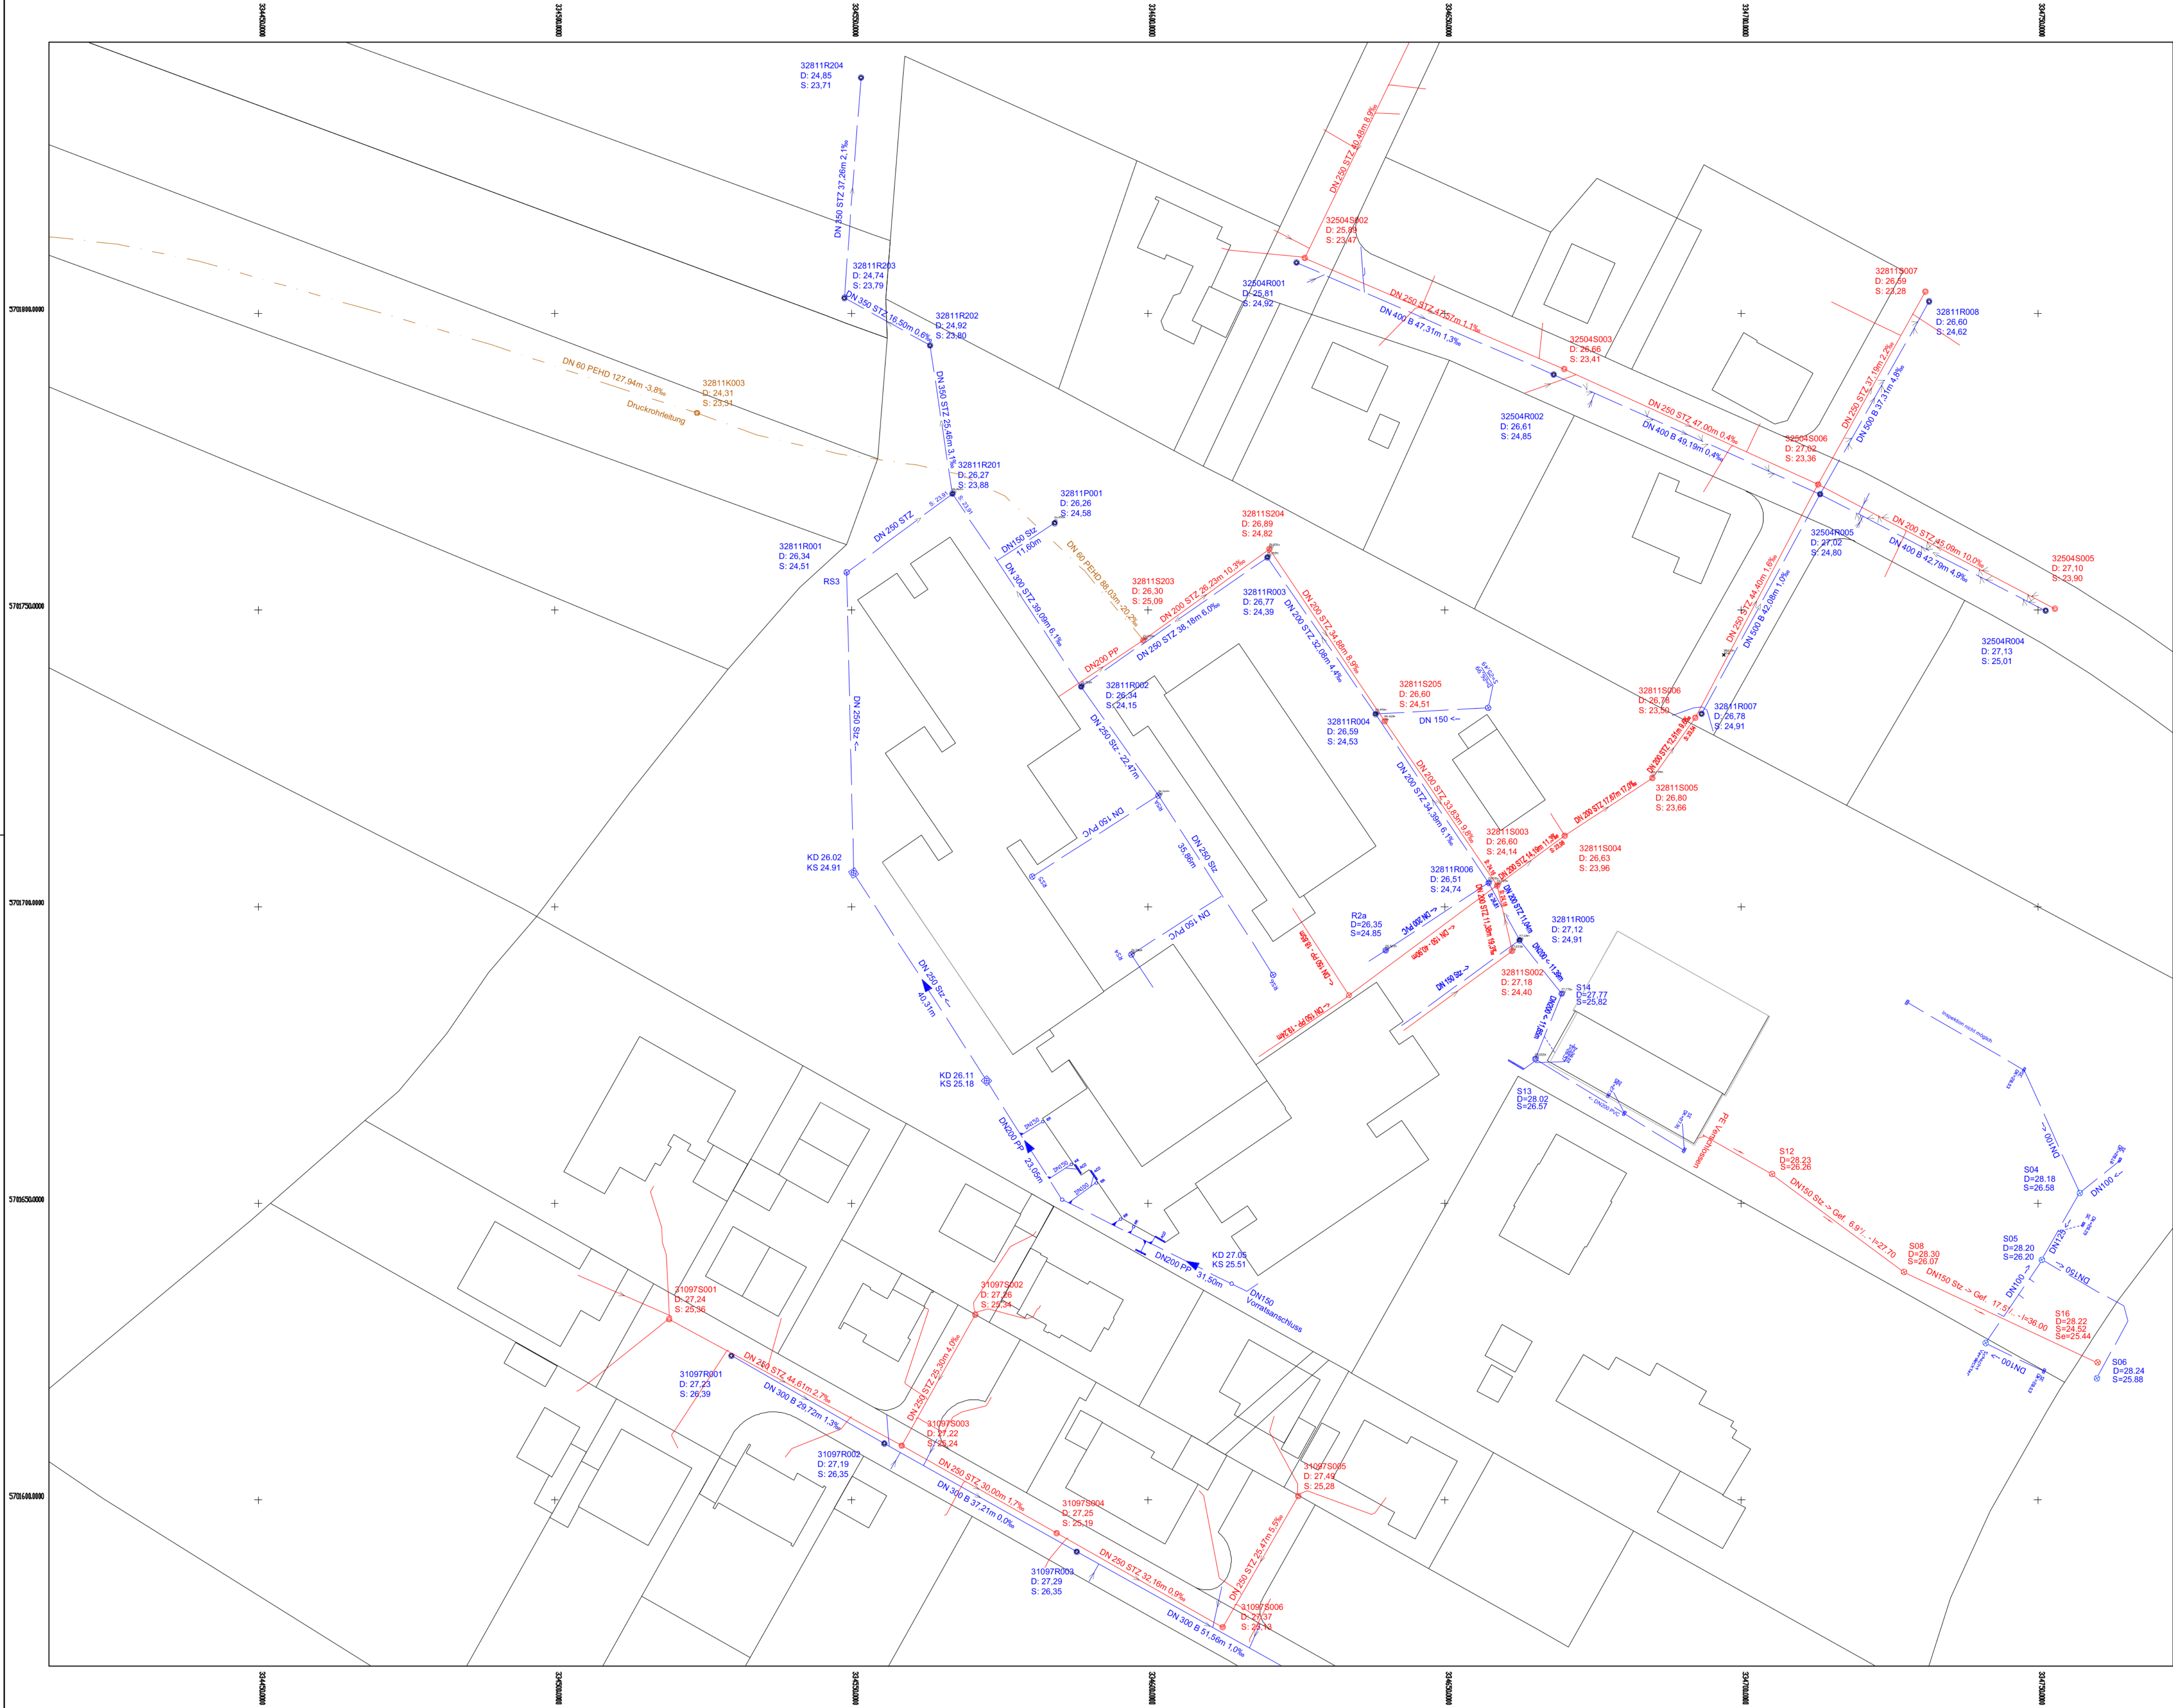


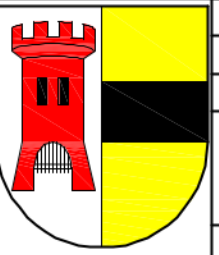

- LEGENDE:
- vorh.. Regenwasserkanal
 - vorh. Schmutzwasserkanal
 - - - vorh. Schmutzwasserdruckrohrleitung

Datum					
Nr		Aenderungen	geaend. am	gepr. am	
Vorhaben:	Gymnasium Filder - Benden	Anlage: ---			
		Plan-Nr.: K-100			
Gemeinde	STADT WOERS ZENTRALES GEBÄUDEMANAGEMENT			Datum	Name
Maßstab	Kanalbestandsplan			entw. 18-08-2025	
1:500				gez. 18-08-2025	
Entwurfsverfasser		Bauherr			
Datum		Unterschrift		Datum	